

工程指示 / 要求簡箋 ENGINEER INSTRUCTIONS(E.I.)

工程指示編號:	EI- 6162	修改版本:	-
	HK- /		
工程編號:	J 853	工程名稱:	延坪道
收件人:	Maggie Lok	發件人:	Joe Chan
工程項目:	House A Lift Shaft Canopy 用鐵碼.	日期:	11/05/2023

<input checked="" type="checkbox"/> 原合約工程包	<input type="checkbox"/> 原合約工程加 / 減賬 QT-	<input type="checkbox"/> 新工程報價 QT-
--	--	------------------------------------

信件批核號碼/圖紙參考編號:	批核模具圖紙編號:
客戶指示附件:	管理內部批簽署:

<input type="checkbox"/> 初步鋁料 B.M.	<input type="checkbox"/> 加工拆圖, 然後生產	<input type="checkbox"/> 尺寸表
<input type="checkbox"/> 正式鋁料 B.M.	<input type="checkbox"/> 技術上資料/指示	<input type="checkbox"/> 報價
<input type="checkbox"/> 配件 B.M.	<input type="checkbox"/> 樣辦或貨品說明書	<input type="checkbox"/> 分判合約
<input type="checkbox"/> 其他:		

內容:	請依附件資料, 生GMS鐵碼件, 送地盤 廠驗焊: 10%磁粉, 100%目測. 驗焊報告名稱: House Canopy.
完成上列要求日期:	ASAP


國內

<input type="checkbox"/> 生產技術總監	<input type="checkbox"/> 連附件	<input type="checkbox"/> 技術部	<input type="checkbox"/> 連附件	<input type="checkbox"/> 生產部	<input type="checkbox"/> 連附件
<input type="checkbox"/> 採購部	<input type="checkbox"/> 連附件	<input type="checkbox"/> 生產統籌部	<input type="checkbox"/> 連附件	<input type="checkbox"/> 報關組	<input type="checkbox"/> 連附件
<input type="checkbox"/> 質檢部	<input type="checkbox"/> 連附件	<input type="checkbox"/> 會計部	<input type="checkbox"/> 連附件	<input type="checkbox"/> 機械設計部	<input type="checkbox"/> 連附件
<input type="checkbox"/> 香港辦	<input type="checkbox"/> 連附件	<input type="checkbox"/> 其他:			

香港

<input type="checkbox"/> 行政部	<input type="checkbox"/> 連附件	<input type="checkbox"/> 會計部	<input type="checkbox"/> 連附件	<input type="checkbox"/> 統籌部	<input type="checkbox"/> 連附件	<input type="checkbox"/> 工程部	<input type="checkbox"/> 連附件
<input type="checkbox"/> 採購部	<input type="checkbox"/> 連附件	<input type="checkbox"/> QS部	<input type="checkbox"/> 連附件	<input checked="" type="checkbox"/> 地盤管理	<input checked="" type="checkbox"/> 連附件	<input type="checkbox"/> 維修部	<input type="checkbox"/> 連附件

*發件人簽署:		*組別成員批核簽署:	
傳遞編號:		項目經理簽署:	

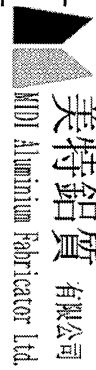

美特鋁質有限公司
MTD Aluminium Fabricator Ltd.

工程號: J852

地盤名稱: 香港廷坪路

計算:

核對:

日期: 11/5/2023

日期: 11/5/2023

送呈:

副本:

地盤鐵件BM表

項目類別: J853-HOUSE CANOPY


日期: 11/5/2023

BM編號: 修改版次:

A/C Code: 2023/05/11



鐵件總重量KG: 70.99

序號	修改內容	鐵件圖號	鐵件名稱	顏色	實用	後備	總數	單位	單件 (kg)	總重量 (kg)	備注
1		J853-CA-01	16mm鐵板	熱浸鋅	2	0	2	件	35.042	70.084	
2		J853-CA-02	8mm 方介	熱浸鋅	4	0	4	件	0.226	0.904	
3											
4											
					合計:		6	件	合計:	70.988	

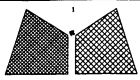


美特鋁質有限公司
MIDI Aluminium Fabricator Ltd.

類別		物料號		
制圖	AN	2023/3/30	圖號	J852-CA-01
修改	A		數量	2
日期	3/30		單件重量 (KG)	35.042
			復核	—
			批准	—

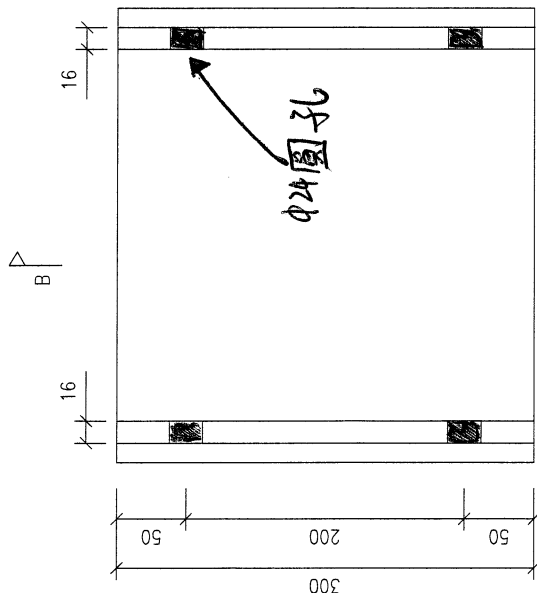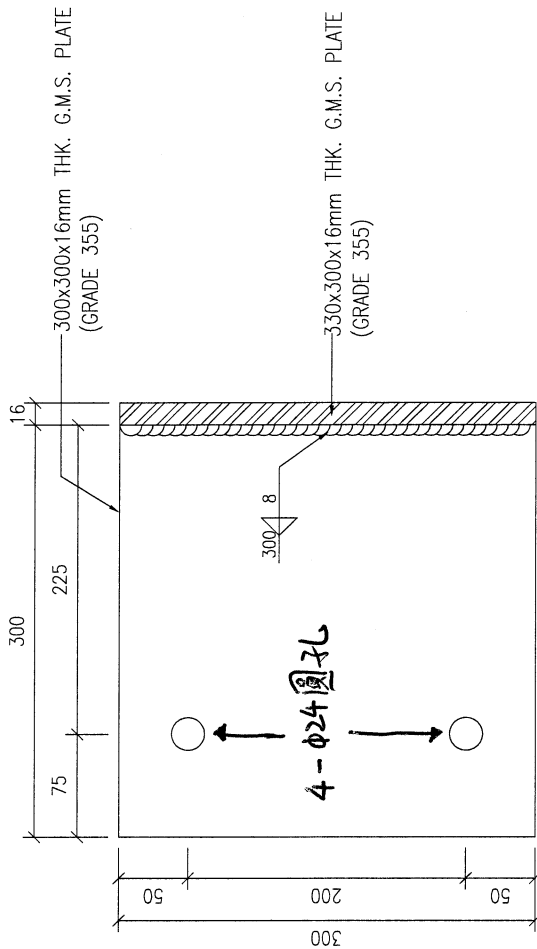


工程號	J853	地盤	香港廷坪路	附件	
名稱	鋼件加工圖		採用		
材料	16MM厚鋼板		地盤		
顏色	熱鍍鋅		工廠		

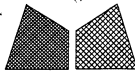

美特鋁質有限公司
MIDI Aluminium Fabricator Ltd.

類別		物料號		
制圖	AN	2023/3/30	圖號	J852-CA-02
修改	A		數量	4
日期	3/30		單件重量 (KG)	0.226
復核	—	—		
批准	—	—		

60x60x8mm THK. G.M.S. WASHER PLATE
(GRADE 275)

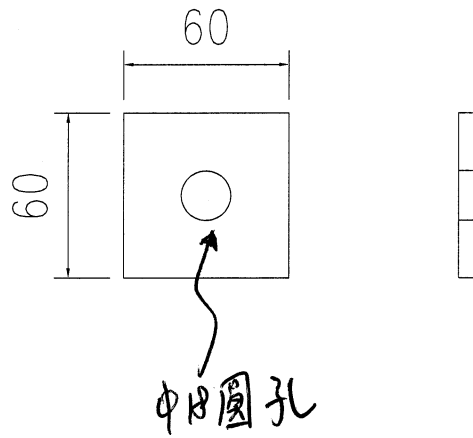

工程號	J853	地盤	香港廷坪路	附		
名稱	鋼件加工圖	採用		—		—
材料	8MM厚鋼板	地盤				
顏色	熱鍍鋅	工廠				

