

工程指示 / 要求簡箋 ENGINEER INSTRUCTIONS(E.I.)

工程指示編號:	EI- 6270	修改版本:	C
	HK-1517		
工程編號:	J 853	工程名稱:	延坪道
收件人:	生統	發件人:	Joe Chan
工程項目:	平台Glass Wall地盤用水切鋁板修改	日期:	06/07/2023

<input checked="" type="checkbox"/> 原合約工程包	<input type="checkbox"/> 原合約工程加 / 減賬 QT-	<input type="checkbox"/> 新工程報價 QT-
--	--	------------------------------------

信件批核號碼/圖紙參考編號:	批核模具圖紙編號:
客戶指示附件:	管理內部批簽署:

<input type="checkbox"/> 初步鋁料 B.M.	<input type="checkbox"/> 加工拆圖, 然後生產	<input type="checkbox"/> 尺寸表
<input type="checkbox"/> 正式鋁料 B.M.	<input type="checkbox"/> 技術上資料/指示	<input type="checkbox"/> 報價
<input type="checkbox"/> 配件 B.M.	<input type="checkbox"/> 樣辦或貨品說明書	<input type="checkbox"/> 分判合約
<input type="checkbox"/> 其他:		

內容: 修改C: 請以此版本為準生產, 之前版本EI不用看.

完成上列要求日期: 20/7/2023 ASAP

國內

<input type="checkbox"/> 生產技術總監	<input type="checkbox"/> 連附件	<input type="checkbox"/> 技術部	<input type="checkbox"/> 連附件	<input type="checkbox"/> 生產部	<input type="checkbox"/> 連附件
<input type="checkbox"/> 採購部	<input type="checkbox"/> 連附件	<input checked="" type="checkbox"/> 生產統籌部	<input checked="" type="checkbox"/> 連附件	<input type="checkbox"/> 報關組	<input type="checkbox"/> 連附件
<input type="checkbox"/> 質檢部	<input type="checkbox"/> 連附件	<input type="checkbox"/> 會計部	<input type="checkbox"/> 連附件	<input type="checkbox"/> 機械設計部	<input type="checkbox"/> 連附件
<input type="checkbox"/> 香港辦	<input type="checkbox"/> 連附件	<input type="checkbox"/> 其他:			

香港

<input type="checkbox"/> 行政部	<input type="checkbox"/> 連附件	<input type="checkbox"/> 會計部	<input type="checkbox"/> 連附件	<input type="checkbox"/> 統籌部	<input type="checkbox"/> 連附件	<input type="checkbox"/> 工程部	<input type="checkbox"/> 連附件
<input type="checkbox"/> 採購部	<input type="checkbox"/> 連附件	<input type="checkbox"/> QS部	<input type="checkbox"/> 連附件	<input type="checkbox"/> 地盤管理	<input type="checkbox"/> 連附件	<input type="checkbox"/> 維修部	<input type="checkbox"/> 連附件

*發件人簽署:		*組別成員批核簽署:	
傳遞編號:	HK1517/23	項目經理簽署:	



鋁材開料總表

工程號碼: J853 工程名稱: 延坪通

序號	鋁料編號	名稱	表面處理		開料長度	實用長料總數量		浪費率(%)
			顏色	層厚		支數	長度	
1	JM1072				6000	20	120000	21.02
2	加力骨				6000	17	102000	2.78

送至: _____
由: _____
日期: _____
簡短說明: _____

共3頁 第1頁
打印日期: 4/7/2023 打印時間: 18:50

工程號碼:J853, 工程名稱:延坪通

開料長度:6000, 總長料支數:17, 總開料支數:305

鋸片厚度(mm):4, 料頭尾總切除(mm):20, 浪費率(%):2.78

鋁材開料清單 加力骨

窗號	編號(用料狀況)	實用長度(長料開數)	需要 支數	開料 支數	長料 支數	餘料 支數	編號(剩餘長度)
J853-4004-T01	1	320.0		18			148
J853-4004-T01	2	320.0		18			148
J853-4004-T01	3	320.0		18			148
J853-4004-T01	4	320.0		18			148
J853-4004-T01	5	320.0		18			148
J853-4004-T01	6	320.0		18			148
J853-4004-T01	7	320.0		18			148
J853-4004-T01	8	320.0		18			148
J853-4004-T01	9	320.0		18			148
J853-4004-T01	10	320.0		18			148
J853-4004-T01	11	320.0		18			148
J853-4004-T01	12	320.0		18			148
J853-4004-T01	13	320.0		18			148
J853-4004-T01	14	320.0		18			148
J853-4004-T01	15	320.0		18			148
J853-4004-T01	16	320.0		18			148
J853-4004-T01	17	320.0		17			472

制表者: _____



鋁料編號: 加力骨(開料清單), 共3頁 第2頁

打印日期: 4/7/2023 打印時間: 18:50

鋁材開料清單 JM1072

窗號	編號(用料狀況)	實用長度(長料開數)	需要 支數	開料 支數	長料 支數	餘料 支數	編號(剩餘長度)
J853-4002-G05	1	4450.5	1	1			1525.5
J853-4002-G06	2	4450.5	1	1			1525.5
J853-4002-G07	3	4346.1	1	1			1629.9
J853-4002-G08	4	4346.1	1	1			1629.9
J853-4002-G03	5	4279.0	1	1			1697
J853-4002-G03	6	4279.0	1	1			1697
J853-4002-G04	7	4279.0	1	1			1697
J853-4002-G04	8	4279.0	1	1			1697
J853-4003-G01	9	3615.0	1	1			2361
J853-4003-G01	10	3615.0	1	1			2361
J853-4003-G02	11	3615.0	1	1			2361
J853-4003-G02	12	3615.0	1	1			2361
J853-4004-G01	13	3283.0	1	1			2693
J853-4004-G01	14	3283.0	1	1			2693
J853-4004-G02	15	3283.0	1	1			2693
J853-4004-G02	16	3283.0	1	1			2693
J853-4004-G03	17	3120.0	1	1			2856
J853-4004-G03	18	3120.0	1	1			2856
J853-4004-G04	19	3120.0	1	1			2856
J853-4004-G04	20	3120.0	1	1			2856
J853-4002-G01	13	2619.0	1	1			70
J853-4002-G01	14	2619.0	1	1			70
J853-4002-G02	15	2619.0	1	1			70
J853-4002-G02	16	2619.0	1	1			70
J853-4004-G05	9	2251.4	1	1			105.6
J853-4004-G05	10	2251.4	1	1			105.6
J853-4004-G06	11	2251.4	1	1			105.6
J853-4004-G06	12	2251.4	1	1			105.6

類別		物料號		
制圖	AN	2023/05/12	圖號	J853-4002-G01
修改			數量	1
日期			單件重量 (KG)	-
			復核	-
			批准	-

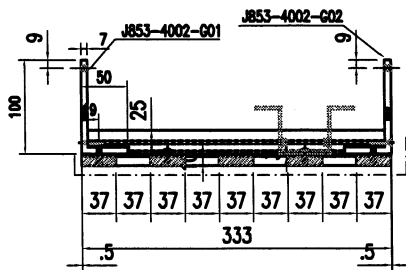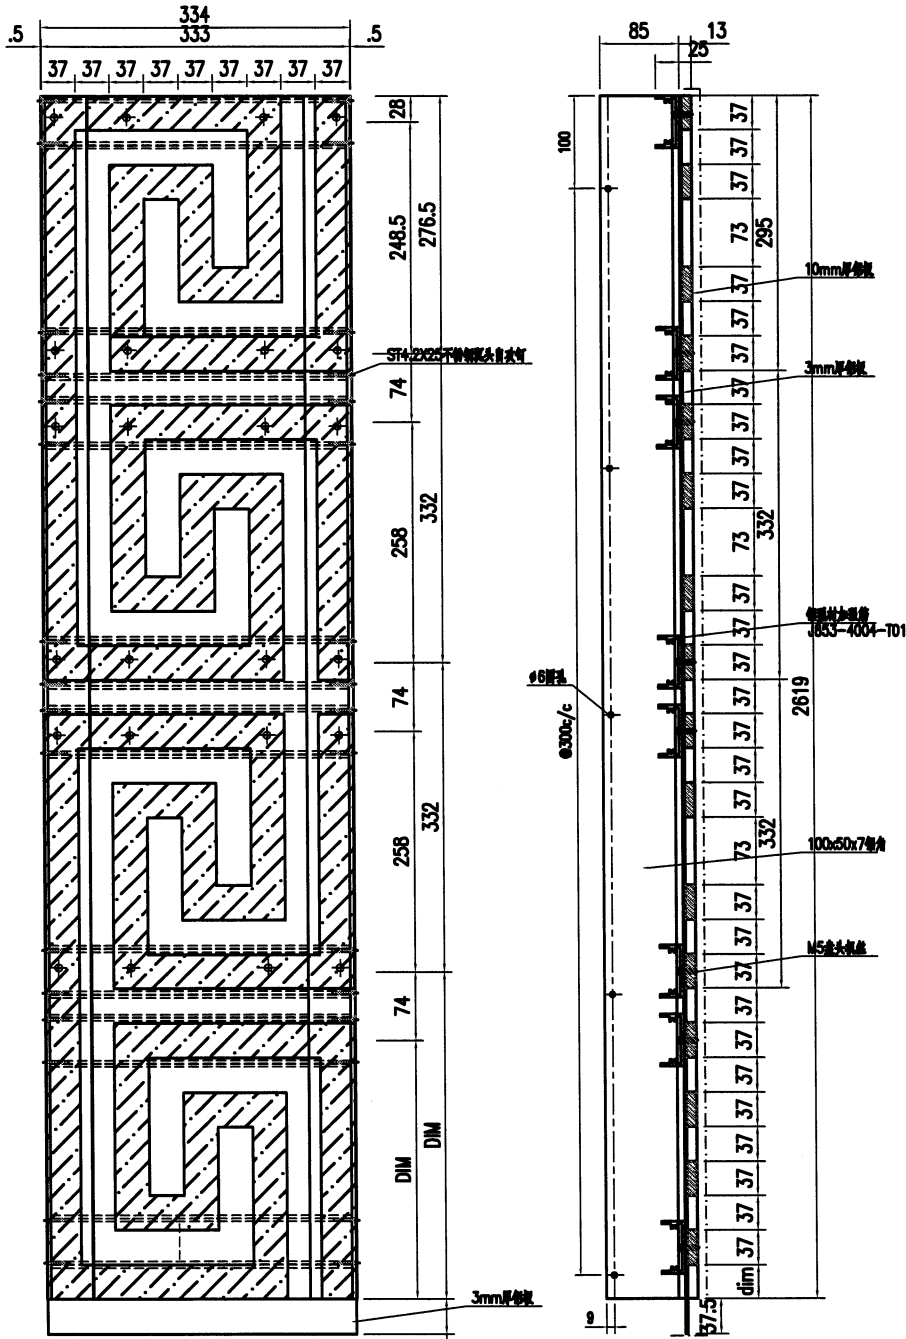



技术要求:

1. 鋁面板厚度10mm, 材質等級為 3003H14
2. 表面氟碳噴塗 (3塗) 為噴塗面, 噴塗顏色: 特定, 花紋鋁板做法按封樣
3. 鋁板油漆要符合規範做附着測試 (Pull out test);
4. 固定加強筋的鋁種焊釘要符合規範做撞擊測試 (Impact test);
5. 鋁板加工偏差要符合規範, 出廠要資檢, 加工完成后做好膜紙保护和貼示加工編號
6. 圖紙尺寸仅是外觀尺寸, 具体放樣看附圖

加工可以查看1:1放樣圖紙

工程號	J853	地盤	香港延坪道 GLASS WALL	附件	-
名稱	鋁板加工圖		採用		
材料	3mm/10mm鋁板		地盤		
顏色	氟碳噴塗		工廠		

類別		物料號		
制圖	AN	2023/05/12	圖號	J853-4002-G02
修改		—	數量	1
日期		—	單件重量 (KG)	—

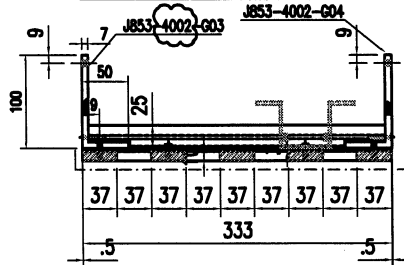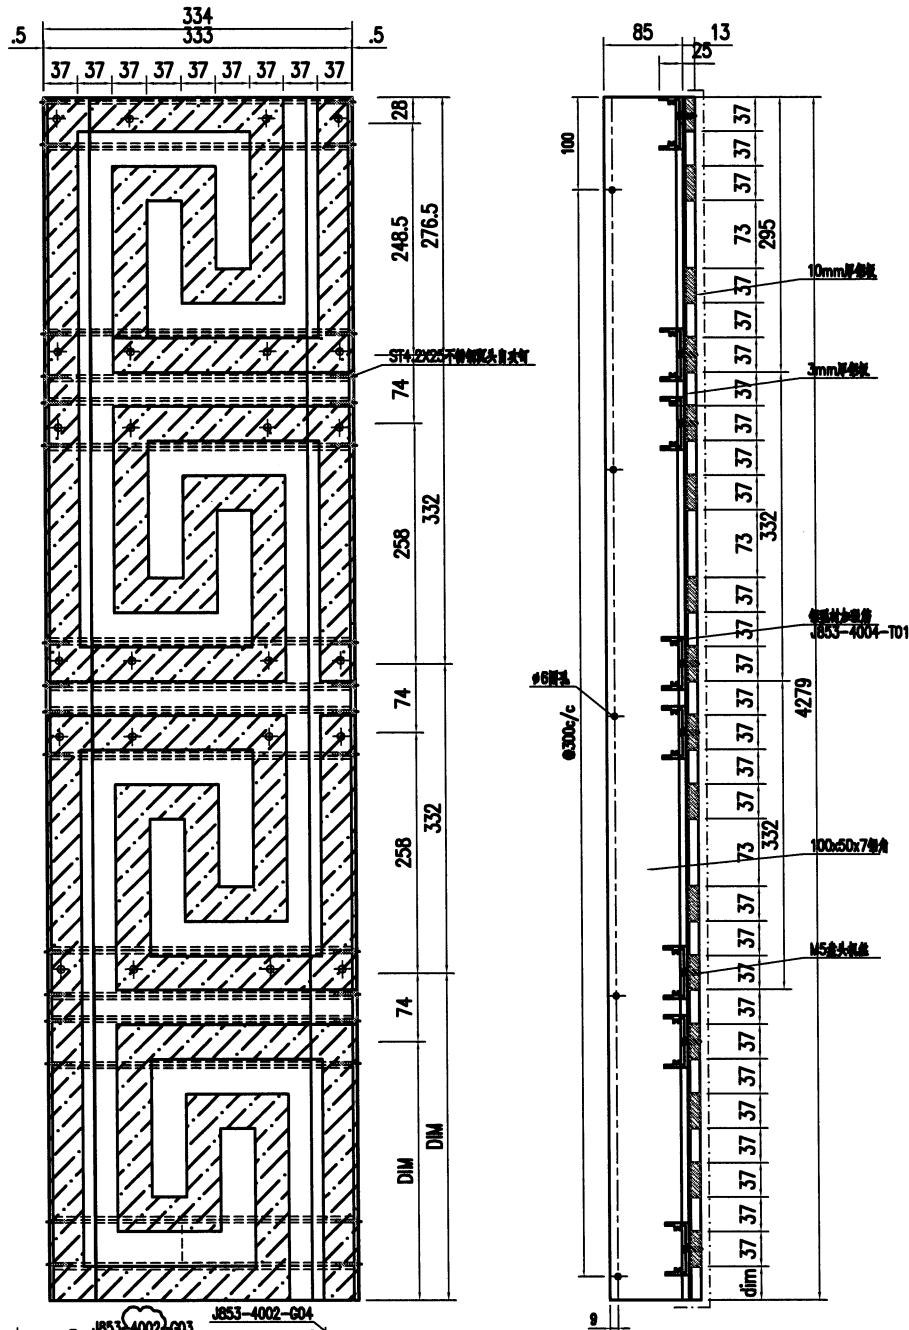

加工可以查看1:1放样图纸

技术要求:




1. 铝面板厚度10mm与3mm, 材质等级为 3003-H14;
2. 表面氟碳喷涂(3涂) "-----"为喷涂面, 喷涂颜色号:待定; 花纹铝板做法按封样;
3. 铝板油漆要符合规范做附着测试(Pull out test);
4. 固定加强筋的铝种焊钉要符合规范做撞击测试(Impact test);
5. 铝板加工偏差要符合规范, 出厂要质检, 加工完成后做好膜纸保护和贴示加工编号.
6. 图纸尺寸仅是外观尺寸, 具体放样看附图

工程號	J853	地盤	香港延坪道 GLASS WALL	附 件	
名稱	铝板加工图		採 用		
材料	3mm/10mm铝板		地 盤		
顏色	氟碳喷涂		工 廠		



美特鋁質有限公司
MIDI Aluminium Fabricator Ltd.

類別		物料號		
制圖	AN	2023/05/12	圖號	J853-4002-G03
修改			數量	1
日期			單件重量 (KG)	-

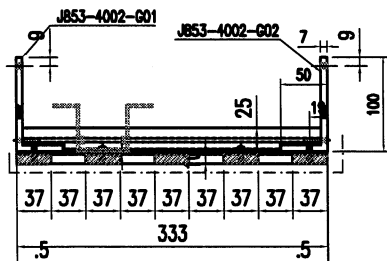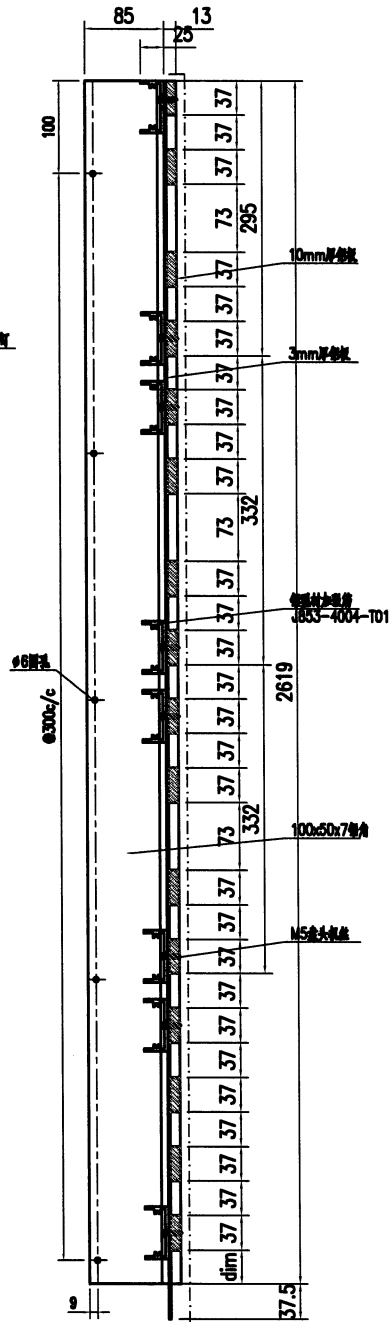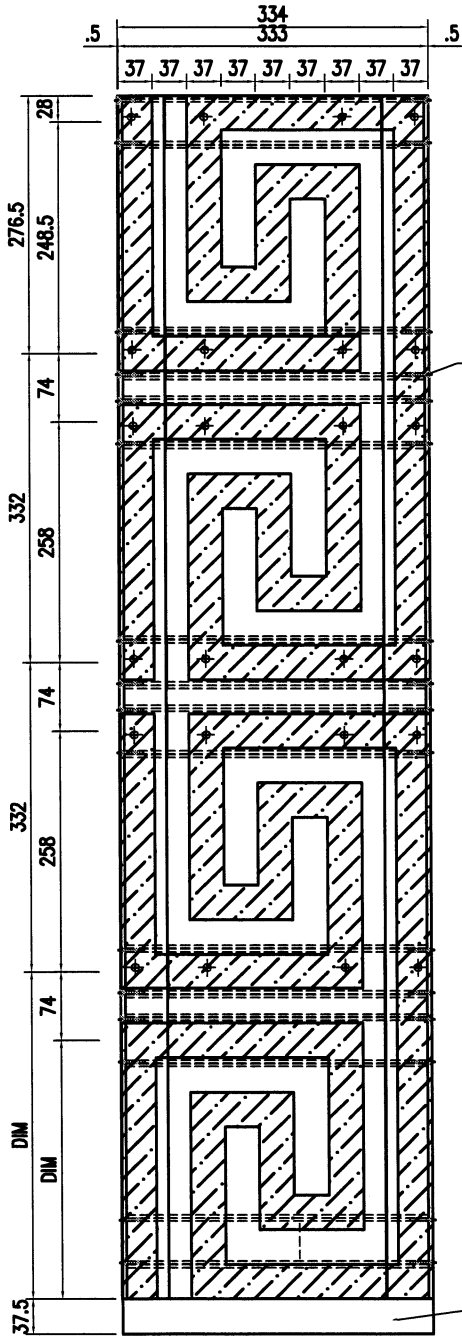




加工可以查看1:1放样图纸

技术要求:

1. 铝面板厚度10mm与3mm, 材质等级为 3003-H14;
2. 表面氟碳喷涂(3涂) "-----"为喷涂面, 喷涂颜色号: 特定; 花纹铝板做法按封样;
3. 铝板油漆要符合规范做附着力测试(Pull out test);
4. 固定加强筋的铝种焊钉要符合规范做撞击测试(Impact test);
5. 铝板加工偏差要符合规范, 出厂要质检, 加工完成后做好膜纸保护和贴示加工编号.
6. 图纸尺寸仅是外观尺寸, 具体放样看附图

工程號	J853	地盤	香港延坪道 GLASS WALL	附 件		
名稱	铝板加工图		採		用	
材料	3mm/10mm铝板		地		盤	
顏色	氟碳喷涂		工		廠	

類別		物料號		
制圖	AN	2023/05/12	圖號	J853-4002-G04
修改			數量	1
日期			單件重量 (KG)	-
			復核	-
			批准	-

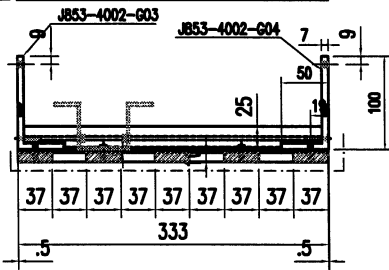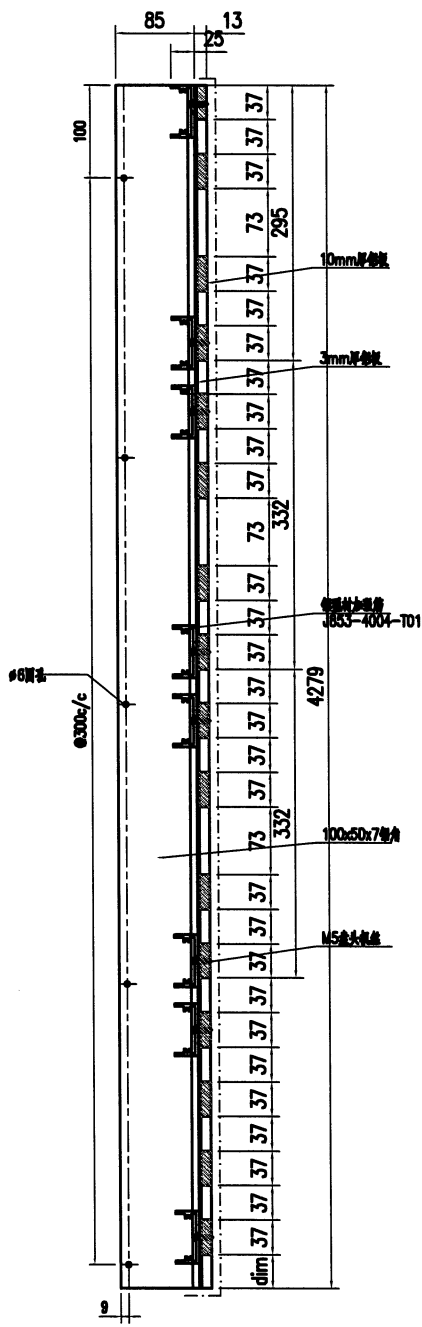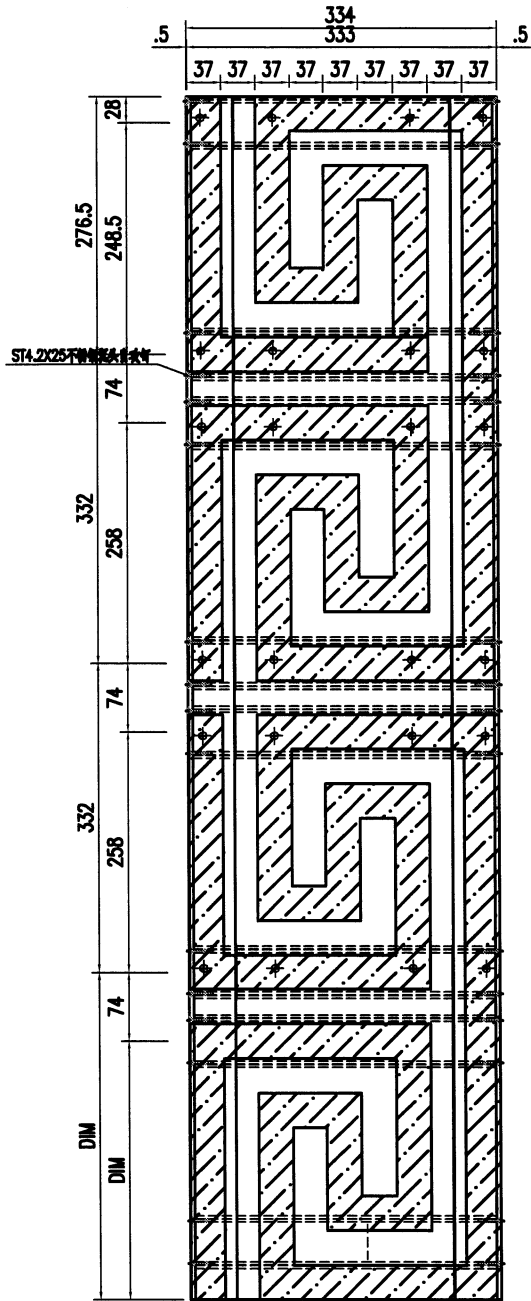

加工可以查看1:1放样图纸




- 技术要求:
1. 鋁面板厚度10mm與3mm，材質等級為 3003-H14;
 2. 表面氟碳噴塗(3塗)“-----”為噴塗面，噴塗顏色號:待定;花紋鋁板做法按封樣;
 3. 鋁板油漆要符合規範做附着力測試(Pull out test);
 4. 固定加強筋的鋁角螺絲要符合規範做撞擊測試(Impact test);
 5. 鋁板加工偏差要符合規範，出廠要質檢，加工完成后做好膜紙保护和貼示加工編號。
 6. 圖紙尺寸只是外觀尺寸，具體放樣看附圖

工程號	J853	地盤	香港延坪道 GLASS WALL	附	
名稱	鋁板加工圖		採用		
材料	3mm/10mm 鋁板		地盤		
顏色	氟碳噴塗		工廠		



美特鋁質有限公司
MIDI Aluminium Fabricator Ltd.

類別		物料號		
制圖	AN	2023/05/12	圖號	J853-4002-G06
修改			數量	1
日期			單件重量 (KG)	-

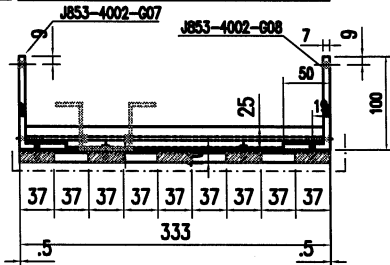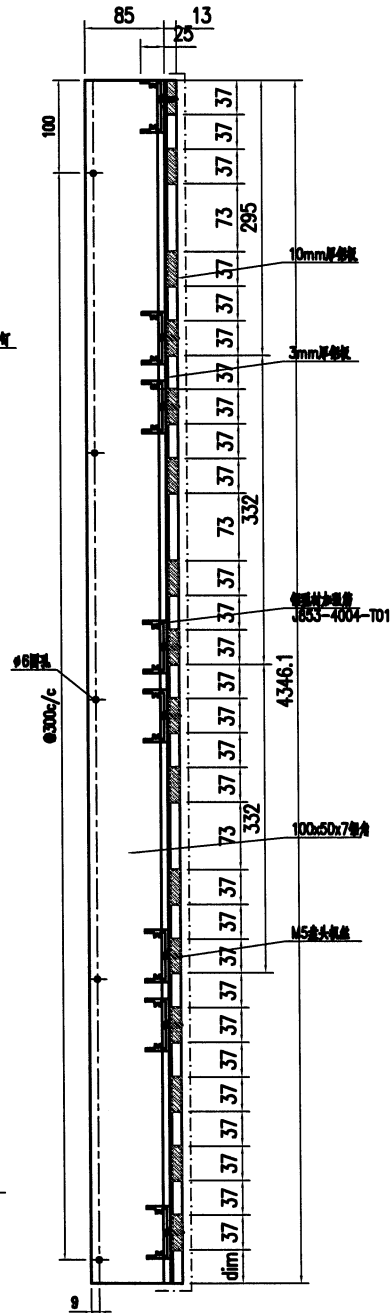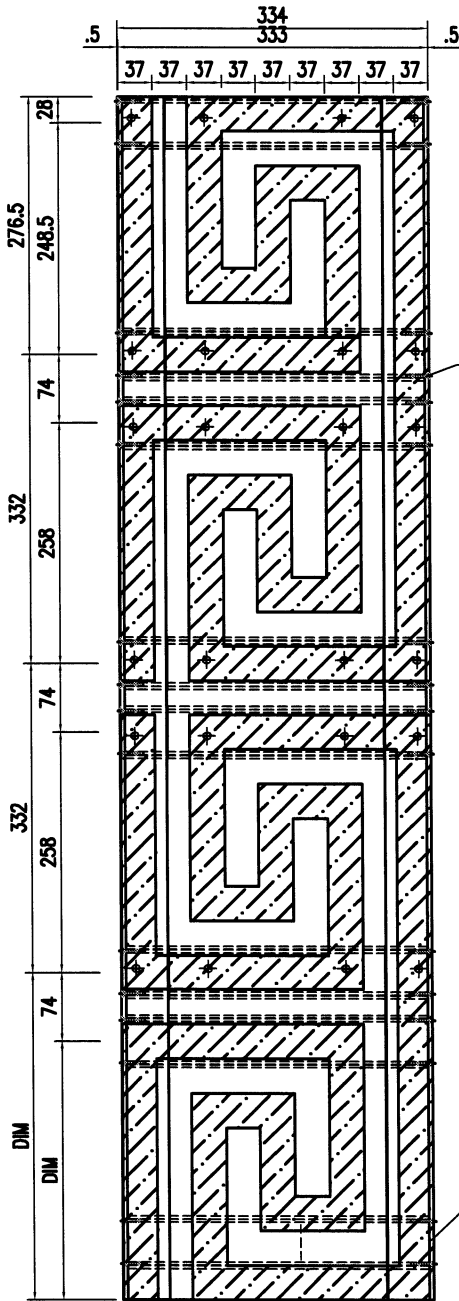

加工可以查看1:1放样图纸

技术要求:


1. 铝面板厚度10mm与3mm, 材质等级为 3003-H14;
2. 表面氟碳喷涂(3涂)“-----”为喷涂面, 喷涂颜色号:待定;花纹铝板做法按封样;
3. 铝板油漆要符合规范做附着力测试(Pull out test);
4. 固定加强筋的铝种焊钉要符合规范做撞击测试(Impact test);
5. 铝板加工偏差要符合规范, 出厂要资检, 加工完成后做好膜纸保护和贴示加工编号.
6. 图纸尺寸仅是外观尺寸, 具体放样看附图

工程號	J853	地盤	香港延坪道 GLASS WALL	附件	
名稱	铝板加工图		採用		
材料	3mm/10mm铝板		地盤		
顏色	氟碳喷涂		工廠		




美特鋁質有限公司
MIDI Aluminium Fabricator Ltd.

類別		物料號		
制圖	AN	2023/05/12	圖號	J853-4003-G02
修改			數量	1
日期			單件重量 (KG)	-
			復核	-
			批准	-

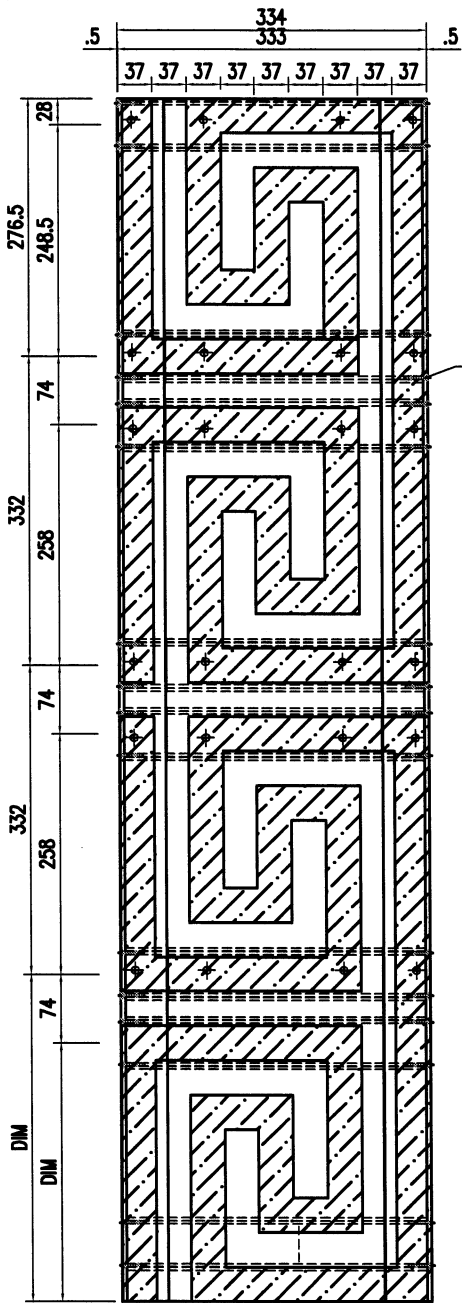

ST4.2X25不銹鋼固定式釘

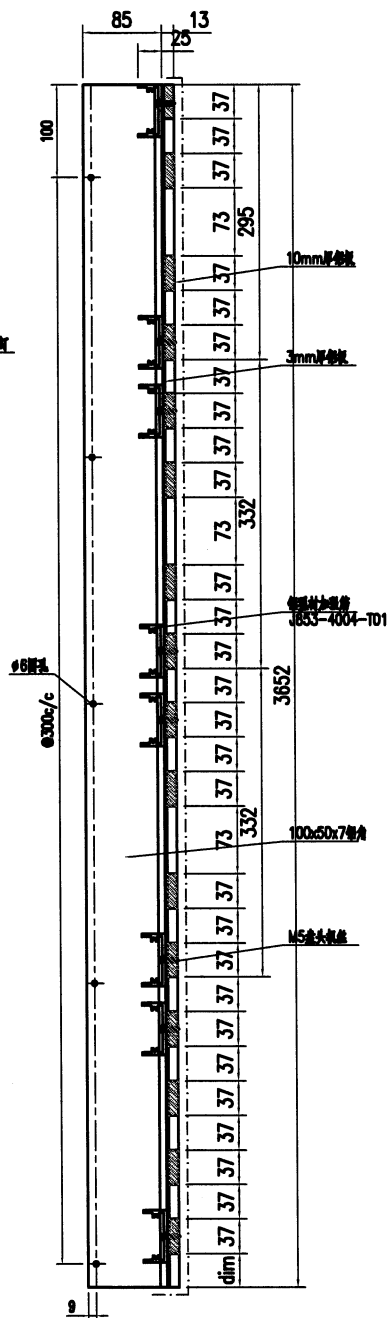


噴漆面
J853-4004-T01

3652

100x50x7鋁角

NS全水機

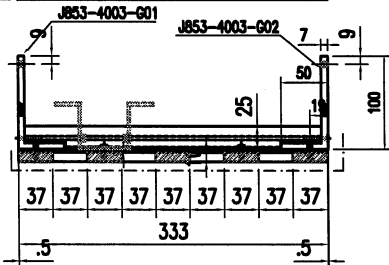



加工可以查看1:1放样图紙

技术要求:

1. 鋁面板厚度10mm與3mm，材質等級為 3003-H14;
2. 表面氟碳噴塗(3塗) 為噴塗面，噴塗顏色號: 待定; 花紋鋁板做法按封樣;
3. 鋁板油漆要符合規範做附着力測試(Pull out test);
4. 固定加強筋的鋁種焊釘要符合規範做撞擊測試(Impact test);
5. 鋁板加工偏差要符合規範，出廠要資檢，加工完成后做好膜紙保护和貼示加工編號;
6. 圖紙尺寸均是外觀尺寸，具體放樣看附圖

工程號	J853	地盤	香港延坪道 GLASS WALL	附 件	
名稱	鋁板加工圖		採 用		
材料	3mm/10mm鋁板		地 盤		
顏色	氟碳噴塗		工 廠		

類別		物料號		
制圖	AN	2023/05/12	圖號	J853-4004-G01
修改			數量	1
日期			單件重量 (KG)	-

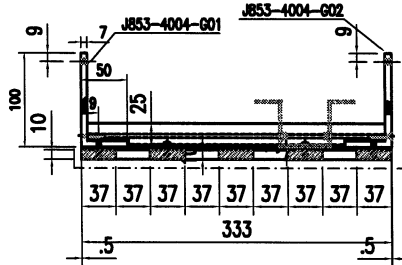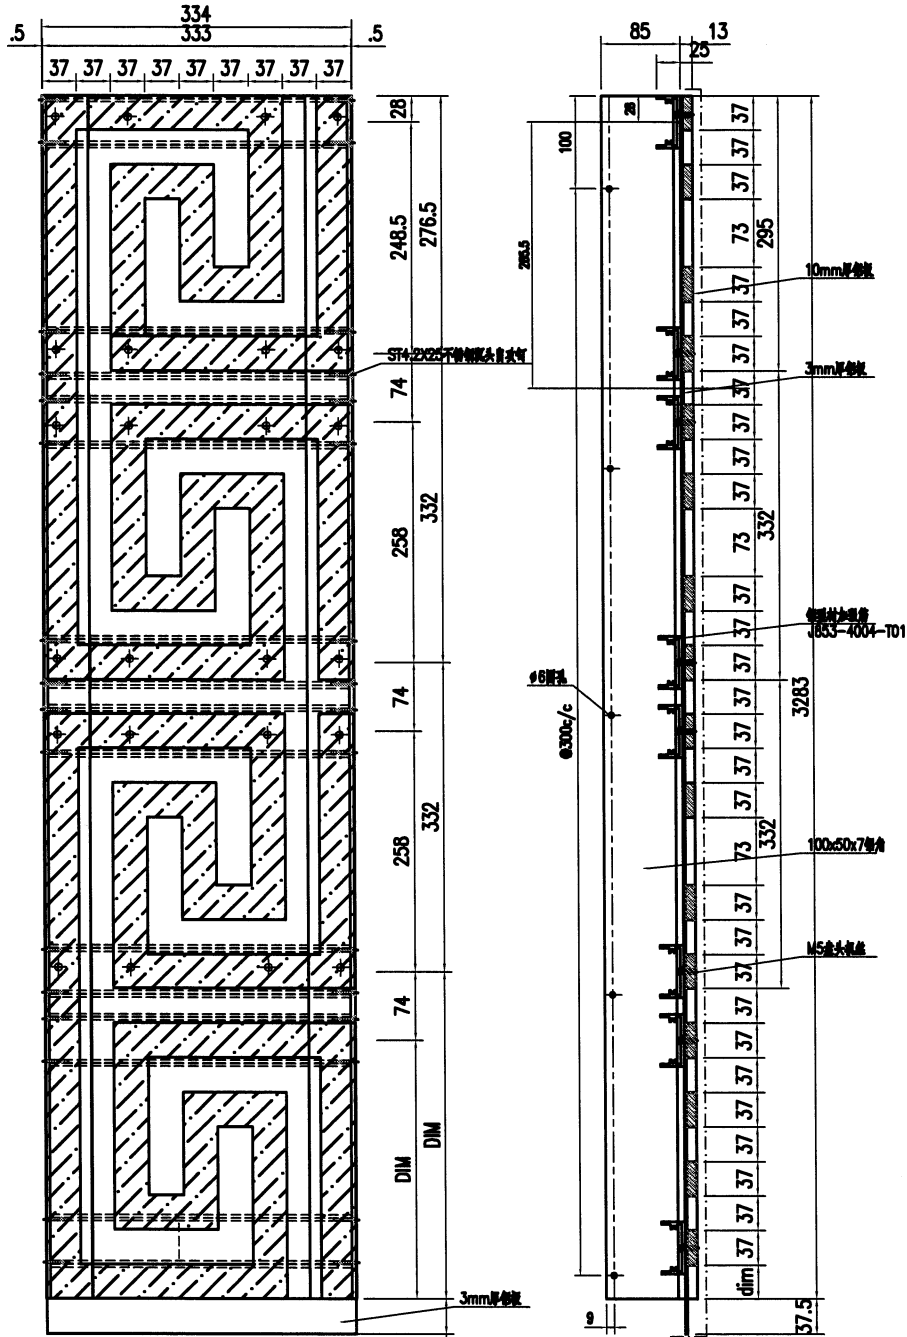

加工可以查看1:1放样图纸

技术要求:




1. 铝面板厚度10mm与3mm, 材质等级为 3003-H14;
2. 表面氟碳喷涂(3涂)“-----”为喷涂面, 喷涂颜色号: 待定; 花纹铝板做法按封样;
3. 铝板油漆要符合规范做附着测试(Pull out test);
4. 固定加强筋的铝种焊钉要符合规范做撞击测试(Impact test);
5. 铝板加工偏差要符合规范, 出厂要质检, 加工完成后做好膜纸保护和贴示加工编号.
6. 图纸尺寸仅是外观尺寸, 具体放样看附图

工程號	J853	地盤	香港延坪道 GLASS WALL	附 件	
名稱	铝板加工图		採用		
材料	3mm/10mm铝板		地盤		
顏色	氟碳喷涂		工廠		



美特鋁質有限公司
MIDI Aluminium Fabricator Ltd.

類別		物料號		
制圖	AN	2023/05/12	圖號	J853-4004-G02
修改			數量	1
日期			單件重量 (KG)	-
		復核	-	
		批准	-	

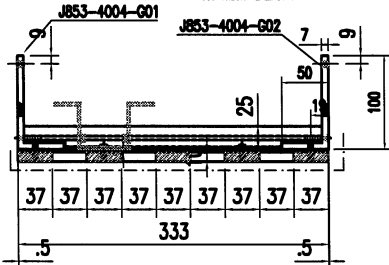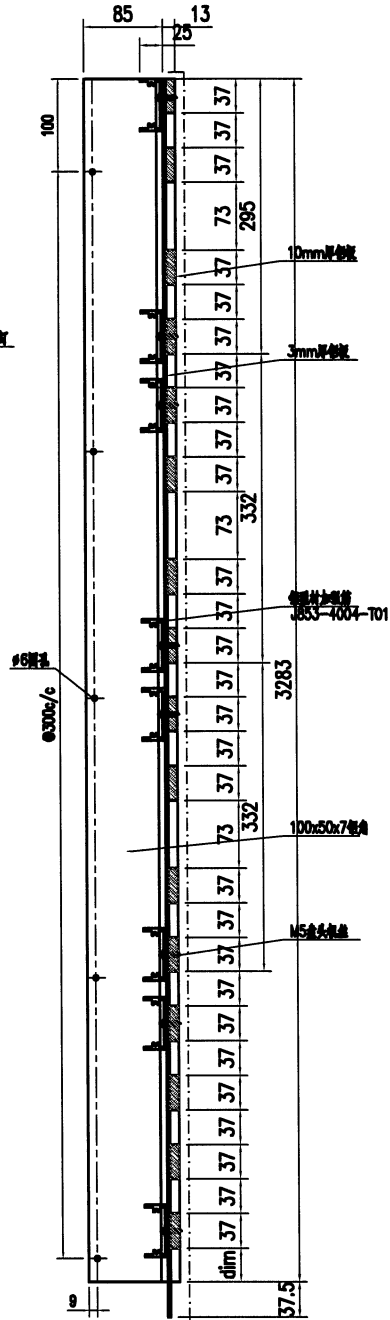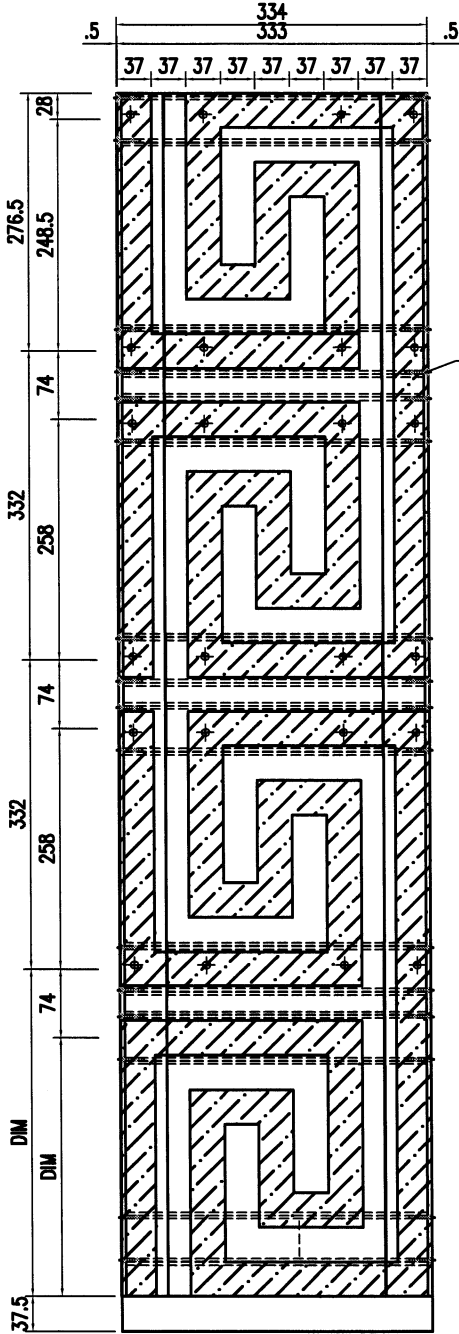



加工可以查看1:1放樣圖紙

技术要求:

1. 鋁面板厚度10mm与3mm, 材质等级为 3003-H14;
2. 表面氟碳喷涂(3涂) 为喷涂面, 喷涂颜色号: 待定; 花纹铝板做法按封样;
3. 铝板油漆要符合规范做附着测试(Pull out test);
4. 固定加强筋的铝种焊钉要符合规范做撞击测试(Impact test);
5. 铝板加工偏差要符合规范, 出厂要质检, 加工完成后做好膜纸保护和贴示加工编号.
6. 图纸尺寸仅是外观尺寸, 具体放样看附图

工程號	J853	地盤	香港延坪道 GLASS WALL	附 件	
名稱	铝板加工图		採用		
材料	3mm/10mm铝板		地盤		
顏色	氟碳喷涂		工廠		

類別		物料號		
制圖	AN	2023/05/12	圖號	J853-4004-G03
修改			數量	1
日期			單件重量 (KG)	-
		復核	-	
		批准	-	

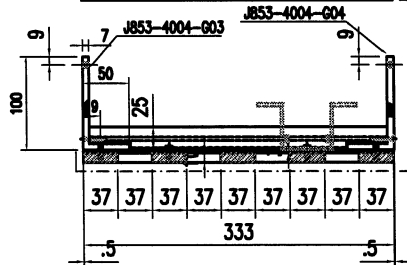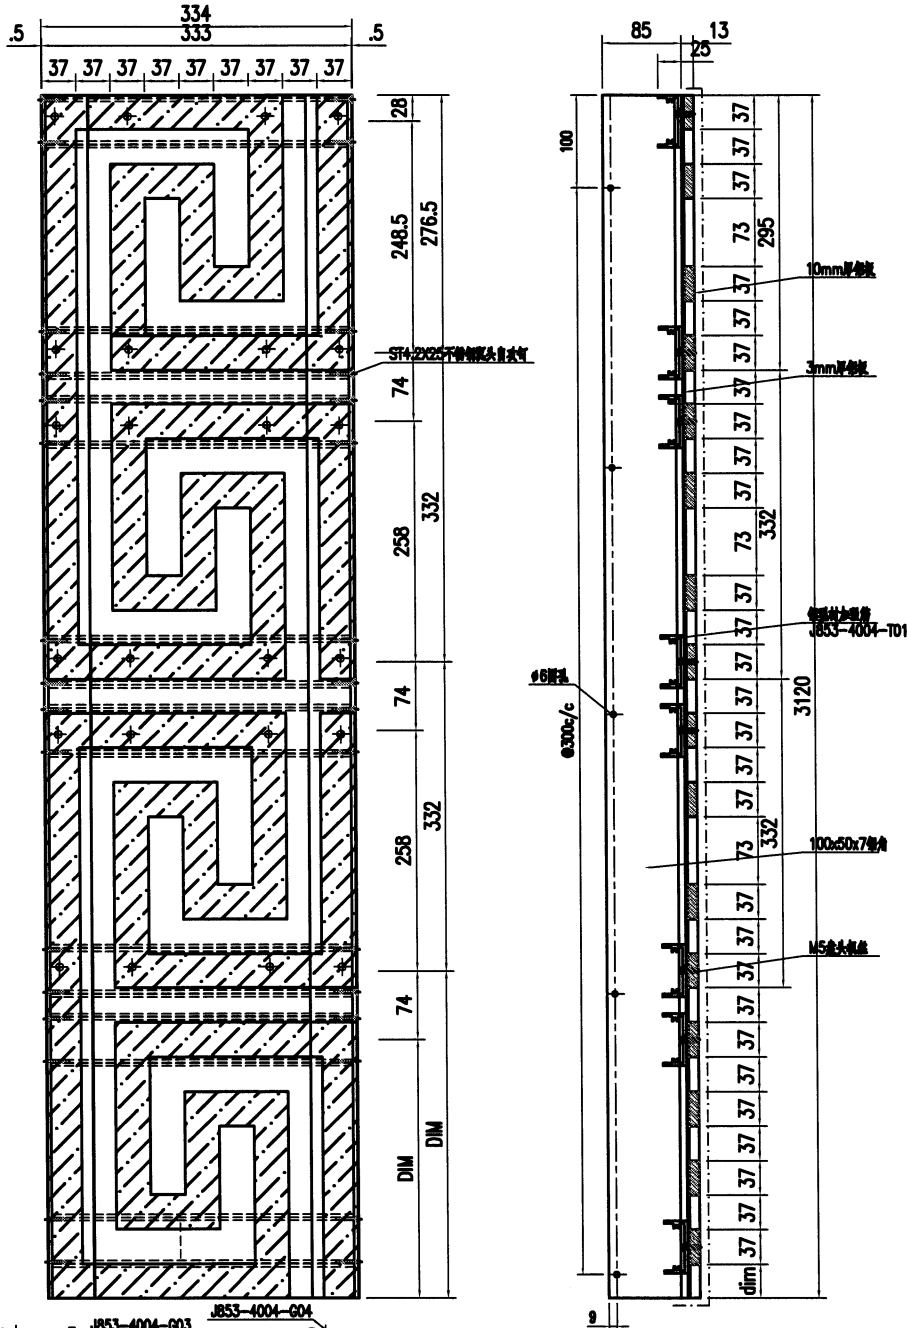

加工可以查看1:1放样图紙

技术要求:


1. 鋁板厚度10mm與3mm，材質等級為 3003-H14;
2. 表面氟碳噴塗(3塗)“-----”為噴塗面，噴塗顏色號:待定;花紋鋁板做法按封樣;
3. 鋁板油漆要符合規範做附着力測試(Pull out test);
4. 固定加強筋的鋁種焊釘要符合規範做撞擊測試(Impact test);
5. 鋁板加工偏差要符合規範，出廠要查檢，加工完成后做好膜紙保护和貼上加工編號。
6. 圖紙尺寸僅是外觀尺寸，具體放樣看附圖

工程號	J853	地盤	香港延坪道 GLASS WALL	附 件	
名稱	鋁板加工圖		採 用		
材料	3mm/10mm鋁板		地 盤		
顏色	氟碳噴塗		工 廠		




美特鋁質有限公司
MIDI Aluminium Fabricator Ltd.

類別		物料號		
制圖	AN	2023/05/12	圖號	J853-4004-G04
修改			數量	1
日期			單件重量 (KG)	-
		復核	-	
		批准	-	

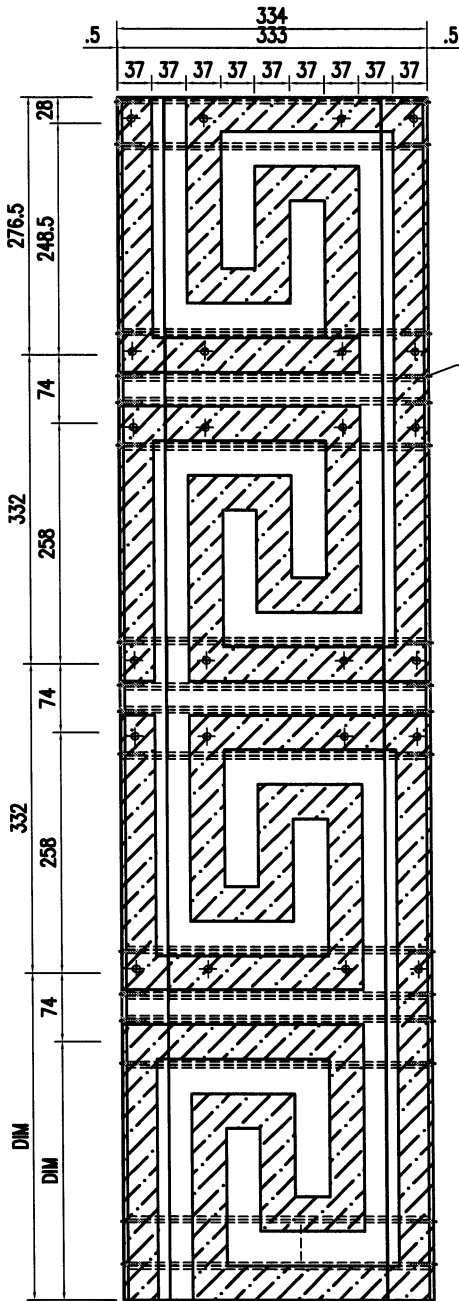

S14.2X25不銹鋼固定式螺絲

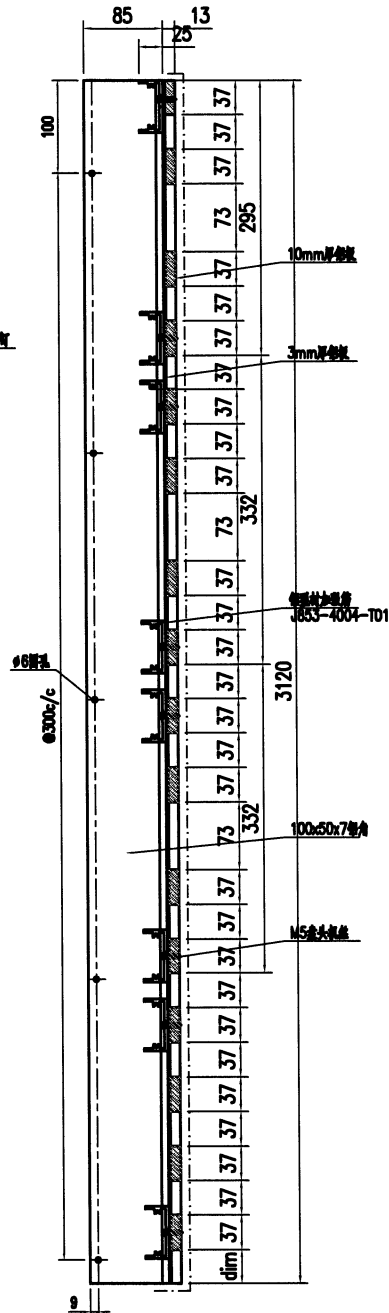


10mm厚鋁板

3mm厚鋁板

物料編號
J853-4004-T01

100x50x7鋁角

M5木螺絲

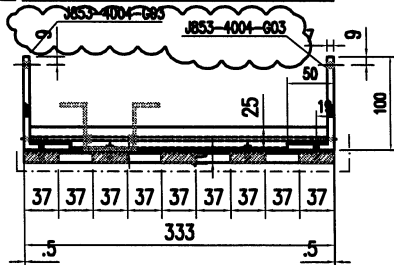




加工可以查看1:1放样图纸

技术要求:

1. 鋁面板厚度10mm與3mm，材質等級為 3003-H14;
2. 表面氟碳噴塗(3塗)“-----”為噴塗面，噴塗顏色號: 待定; 花紋鋁板做法按封樣;
3. 鋁板油漆要符合規範做附着力測試(Pull out test);
4. 固定加強筋的鋁種焊釘要符合規範做撞擊測試(Impact test);
5. 鋁板加工偏差要符合規範，出廠要資檢，加工完成后做好膜紙保护和貼上加工編號。
6. 圖紙尺寸僅是外觀尺寸，具體放樣看附圖

工程號	J853	地盤	香港延坪道 GLASS WALL	附件	-
名稱	鋁板加工圖		採用		
材料	3mm/10mm鋁板		地盤		
顏色	氟碳噴塗		工廠		

類別		物料號		
制圖	AN	2023/05/12	圖號	J853-4004-G05
修改		—	數量	1
日期		—	單件重量 (KG)	—

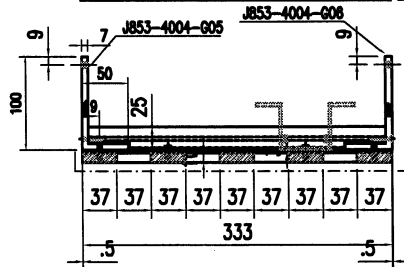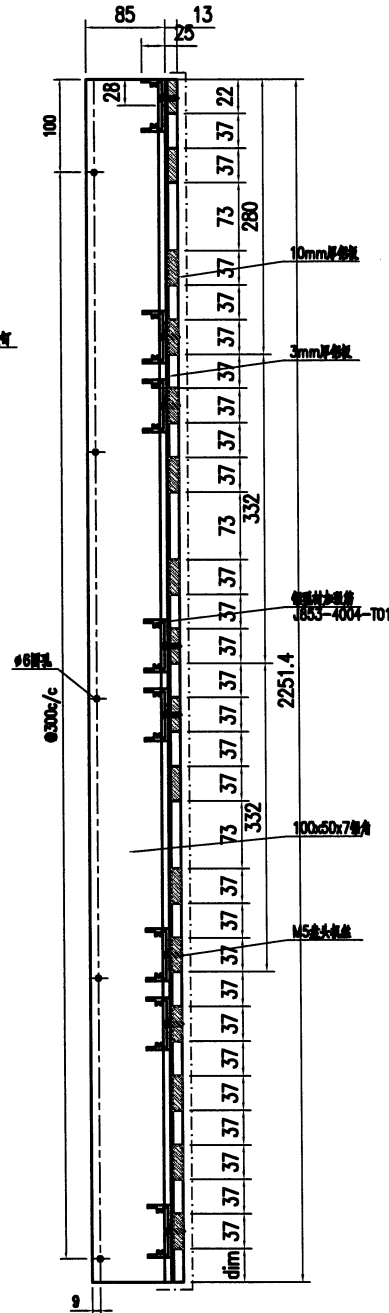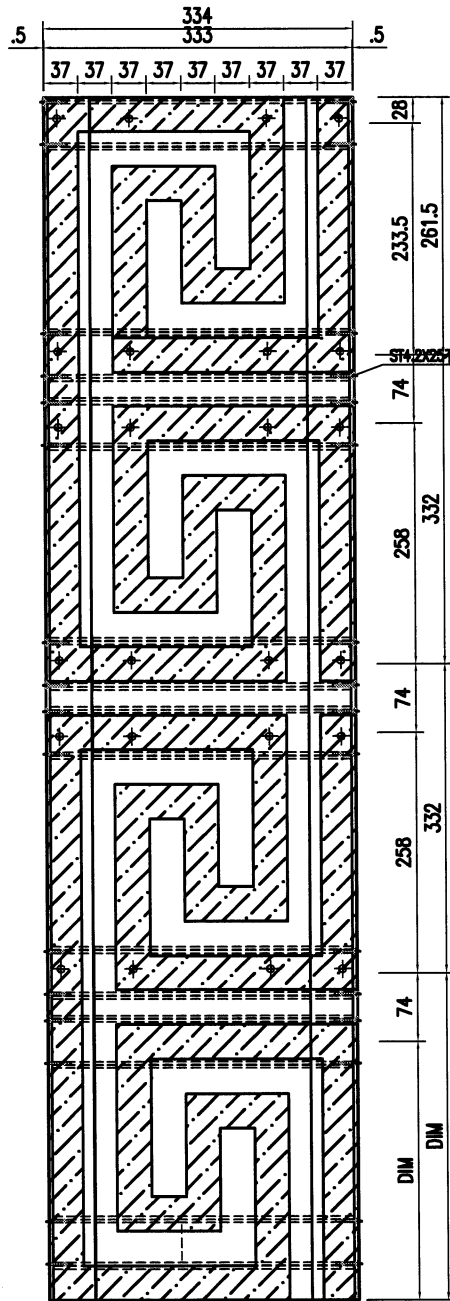


加工可以查看1:1放样图紙

技术要求:

1. 鋁板厚度10mm与3mm, 材质等级为 3003-H14;
2. 表面氟碳喷涂(3涂) " "为喷涂面, 喷涂颜色号: 待定; 花纹鋁板做法按封样;
3. 鋁板油漆要符合规范做附着力测试(Pull out test);
4. 固定加强筋的鋁种焊釘要符合规范做撞击测试(Impact test);
5. 鋁板加工偏差要符合规范, 出厂要质检, 加工完成后做好膜纸保护和贴示加工编号.
6. 图紙尺寸仅是外观尺寸, 具体放样看附圖


工程號	J853	地盤	香港延坪道 GLASS WALL	附 件	
名稱	鋁板加工圖		採 用		—
材料	3mm/10mm鋁板		地 盤		
顏色	氟碳喷涂		工 廠		

類別		物料號		
制圖	AN	2023/05/12	圖號	J853-4002-G01
修改			數量	2
日期			單件重量 (KG)	2619

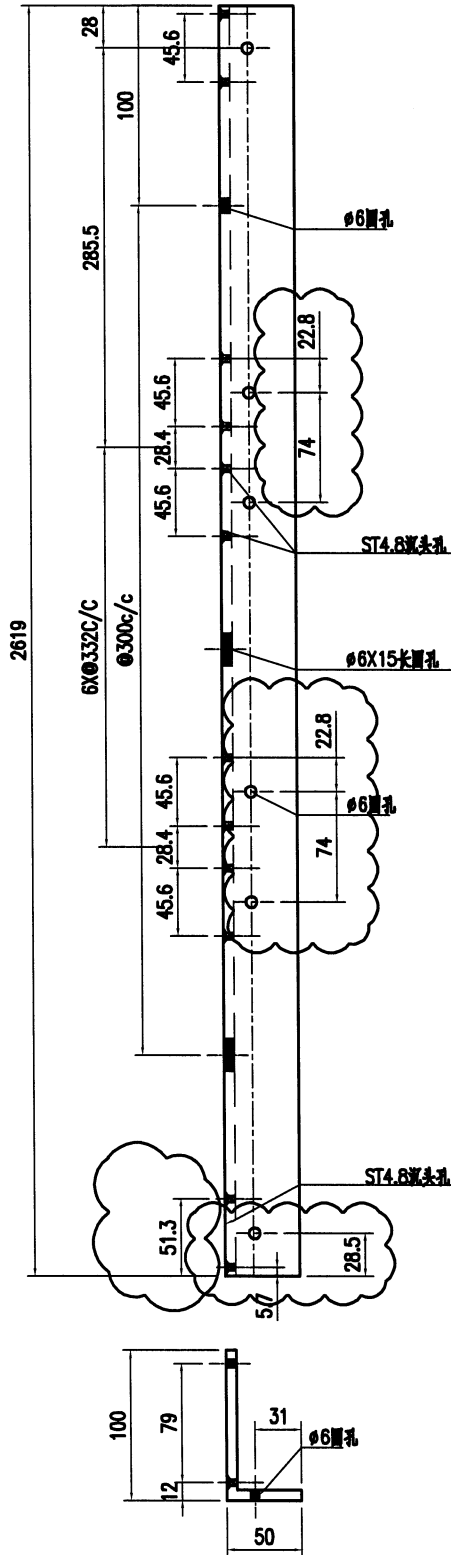

工程號	J853	地盤	香港延坪道 GLASS WALL	附件	
名稱	鋁角加工圖		採用		
材料	JM1072		地盤		
顏色	氟碳噴塗		工廠		

類別		物料號		
制圖	AN	2023/05/12	圖號	J853-4002-G02
修改			數量	2
日期			單件重量 (KG)	2619

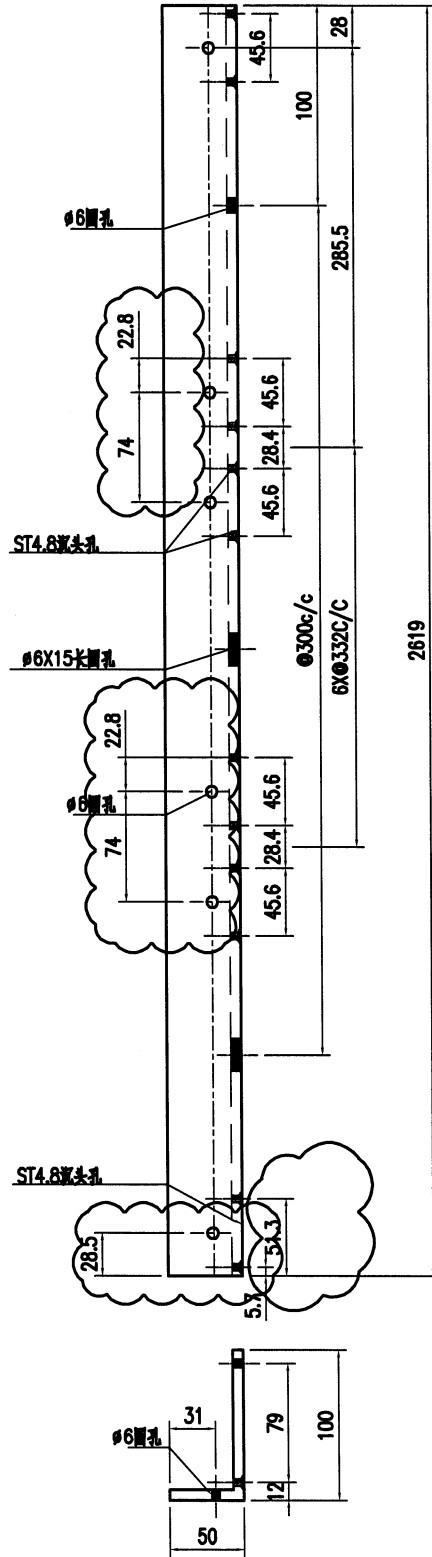


工程號	J853	地盤	香港延坪道 GLASS WALL	附件	
名稱	鋁角加工圖		採用		
材料	JM1072		地盤		
顏色	氟碳噴塗		工廠		




美特鋁質有限公司
MIDI Aluminium Fabricator Ltd.

類別		物料號	
制圖	AN	2023/05/12	圖號
修改			數量
日期			單件重量 (KG)
			4279

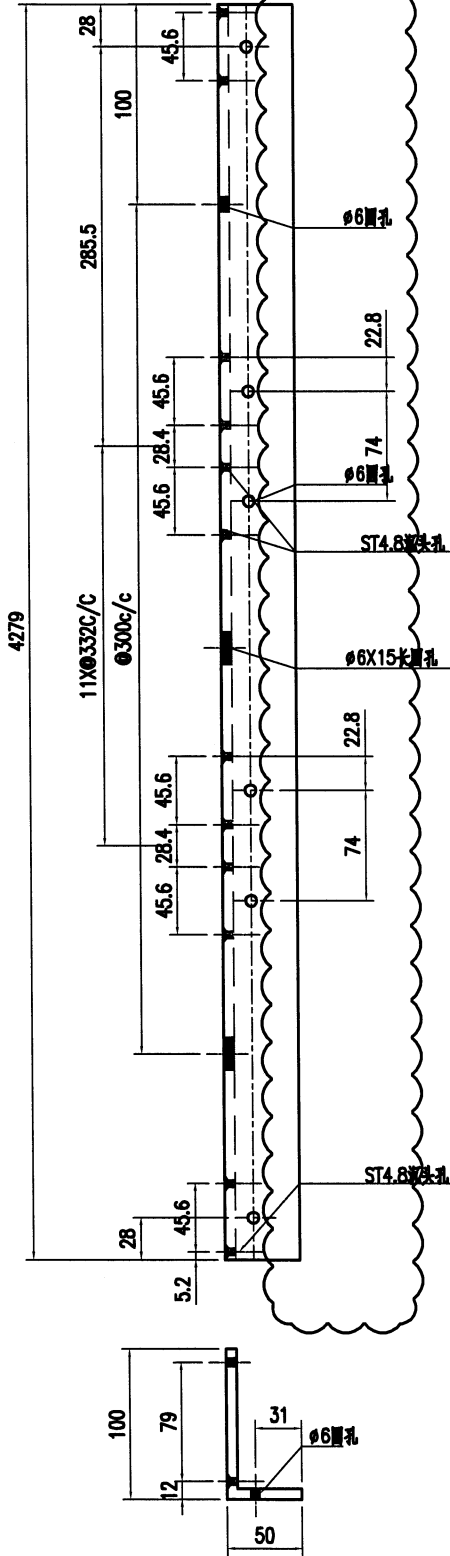


工程號	J853	地盤	香港延坪道 GLASS WALL	附 件	
名稱	鋁角加工圖		採 用		
材料	JM1072	地盤			
顏色	氟碳噴塗	工廠			

類別		物料號		
制圖	AN	2023/05/12	圖號	J853-4002-G04
修改			數量	2
日期			單件重量 (KG)	4279

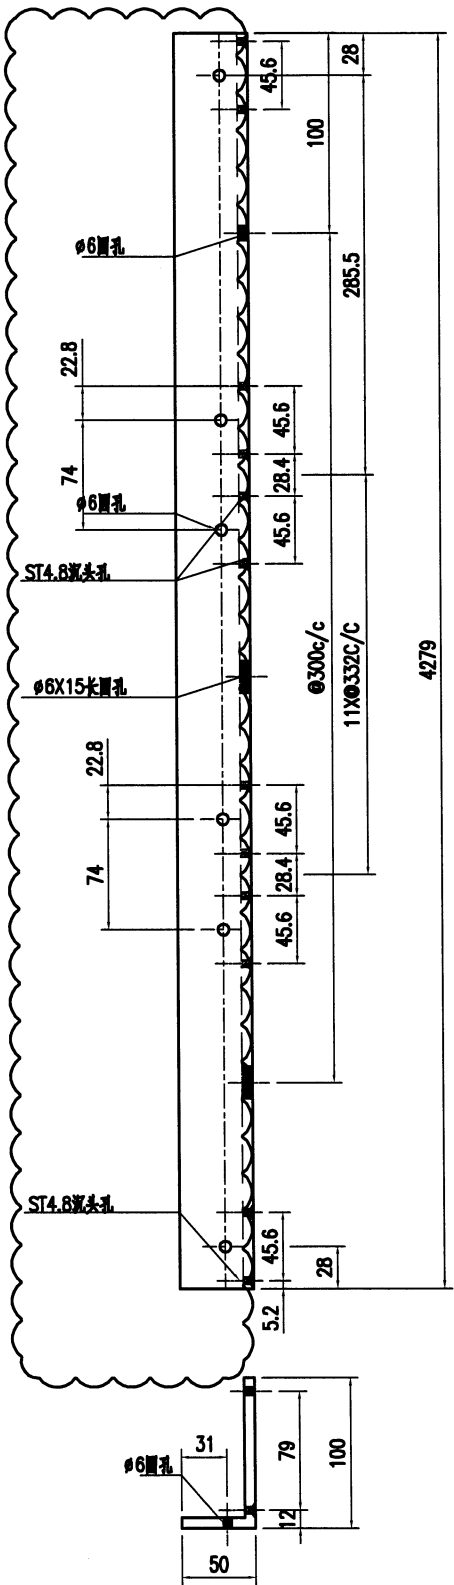


工程號	J853	地盤	香港延坪道 GLASS WALL	附 件	
名稱	鋁角加工圖		採用		
材料	JM1072	地盤			
顏色	氟碳噴塗	工廠			

類別		物料號		
制圖	AN	2023/05/12	圖號	J853-4002-G06
修改			數量	1
日期			單件重量 (KG)	4450.5

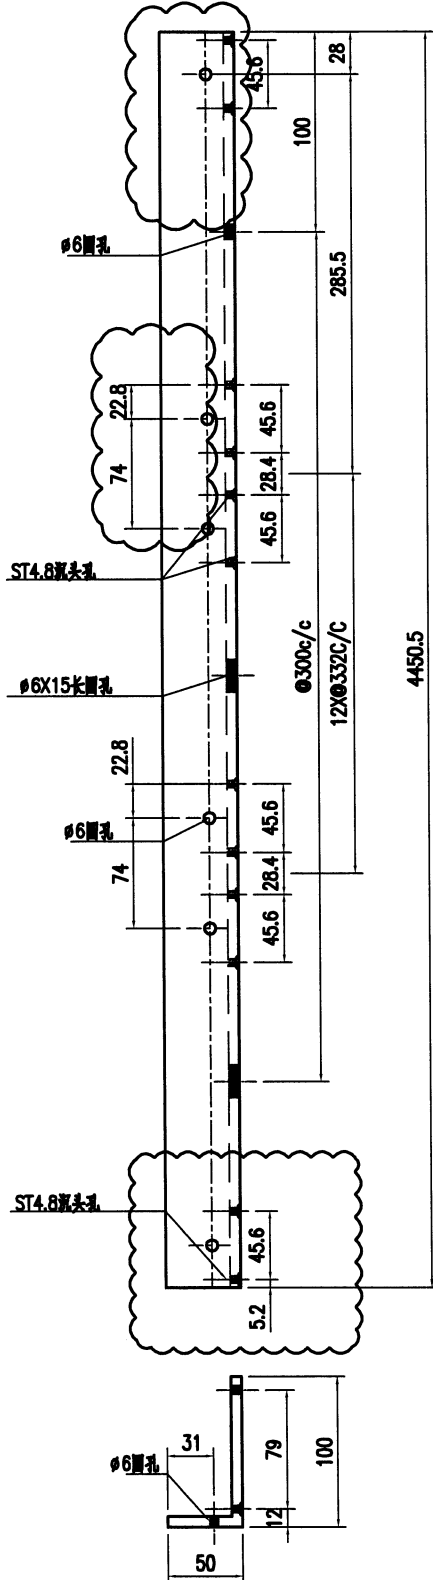


工程號	J853	地盤	香港延坪道 GLASS WALL	附件	
名稱	鋁角加工圖		採用		
材料	JM1072	地盤			
顏色	氟碳噴塗	工廠			

類別		物料號	
制圖	AN	2023/05/12	圖號 J853-4002-G07
修改			數量 1
日期			單件重量 (KG) 4346.1

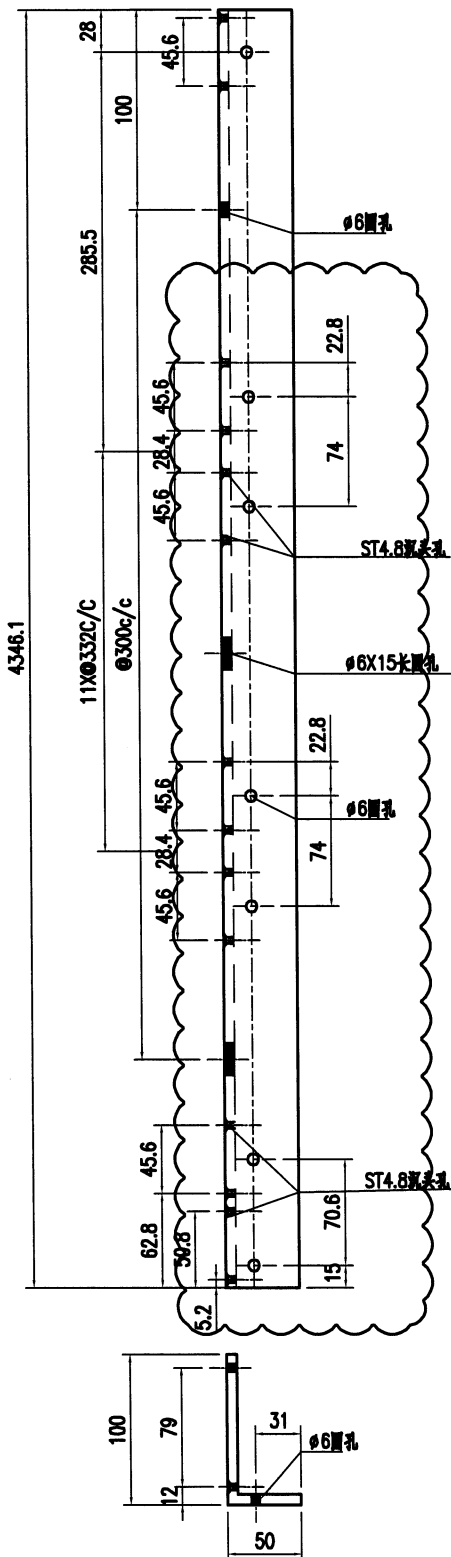


工程號	J853	地盤	香港延坪道 GLASS WALL	附件	
名稱	鋁角加工圖	採用			
材料	JM1072	地盤			
顏色	氟碳噴塗	工廠			

類別		物料號		
制圖	AN	2023/05/12	圖號	J853-4002-G08
修改			數量	1
日期			單件重量 (KG)	4346.1

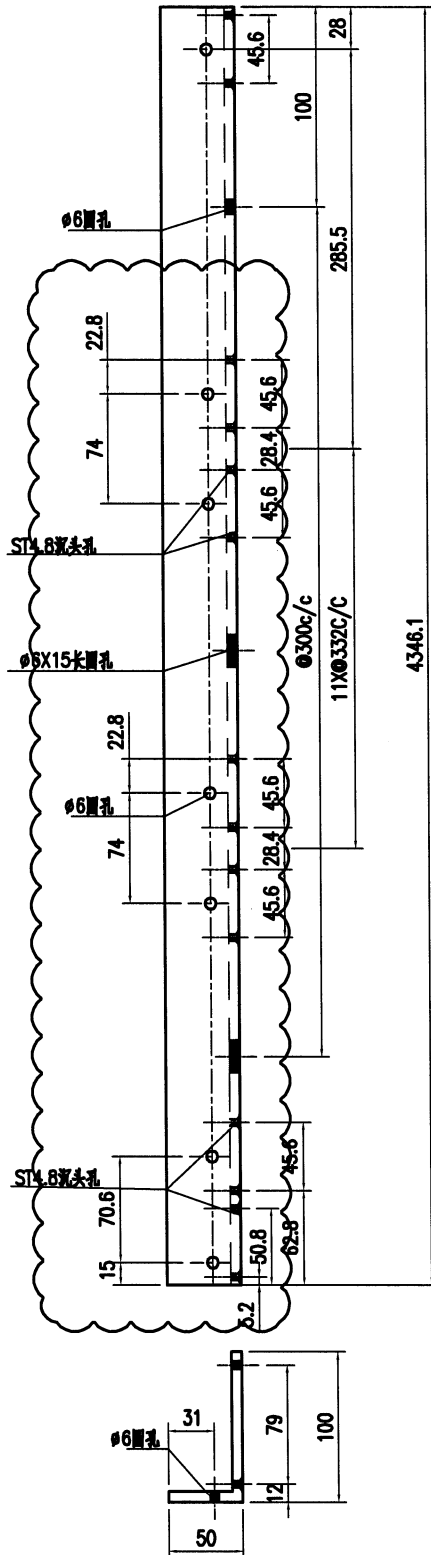


工程號	J853	地盤	香港延坪道 GLASS WALL	附件	
名稱	鋁角加工圖		採用		
材料	JM1072	地盤			
顏色	氟碳噴塗	工廠			

類別		物料號		
制圖	AN	2023/05/12	圖號	J853-4003-G01
修改		復核	數量	2
日期		批准	單件重量 (KG)	3615

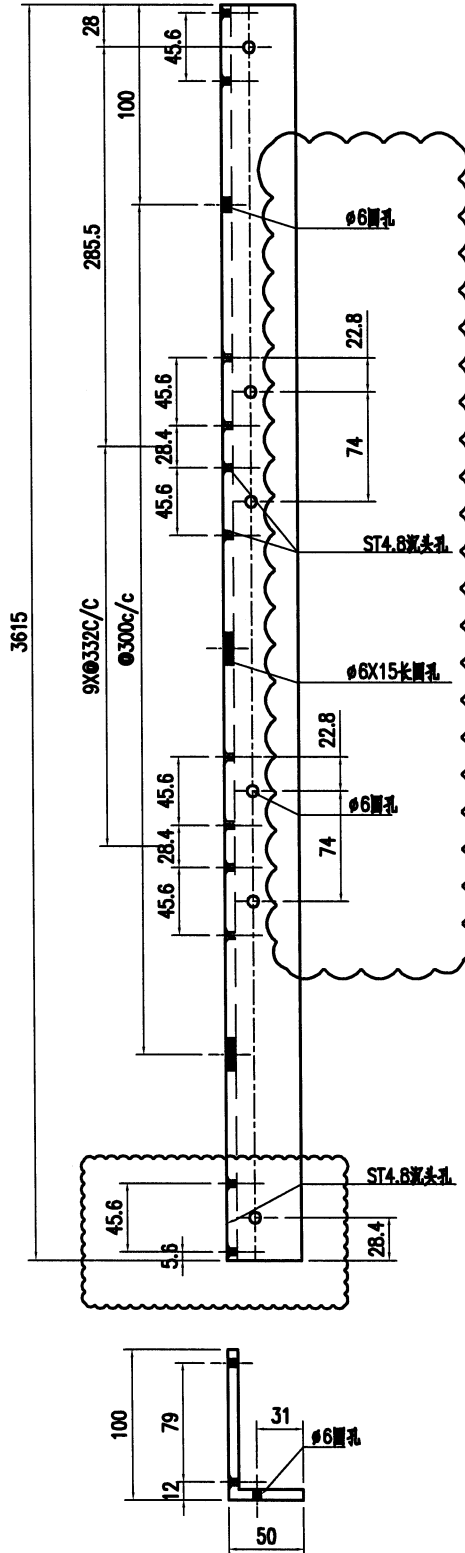


工程號	J853	地盤	香港延坪道 GLASS WALL	附件	
名稱	鋁角加工圖		採用		
材料	JM1072	地盤			
顏色	氟碳噴塗	工廠			

類別		物料號		
制圖	AN	2023/05/12	圖號	J853-4003-G02
修改			數量	2
日期			單件重量 (KG)	3615

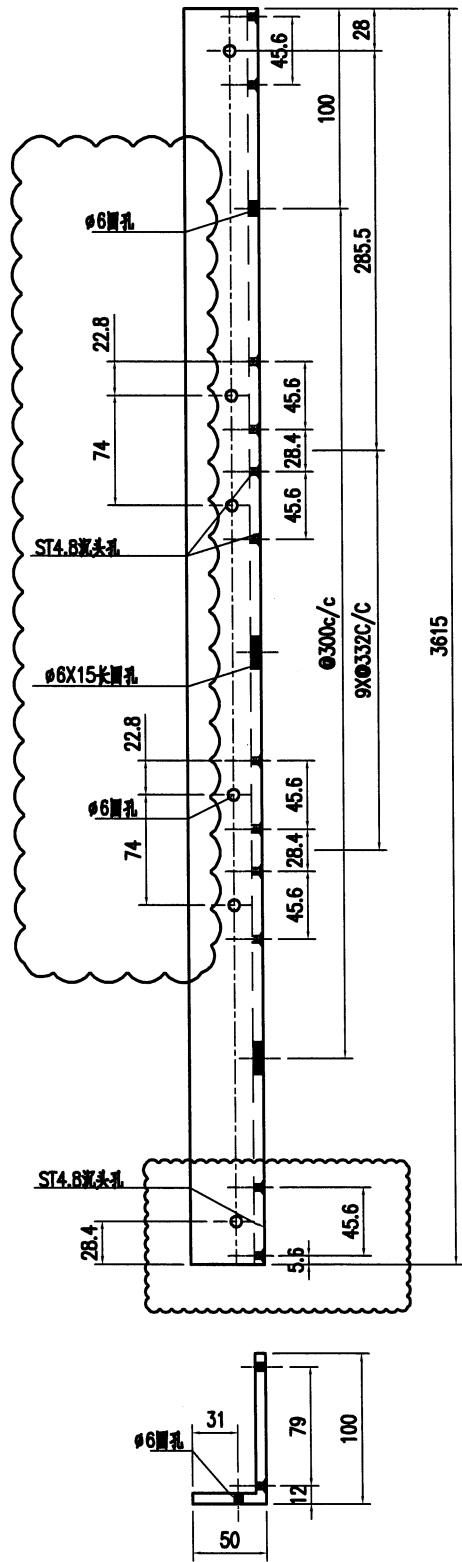


工程號	J853	地盤	香港延坪道 GLASS WALL	附 件	
名稱	鋁角加工圖		採用		
材料	JM1072	地盤			
顏色	氟碳噴塗	工廠			

類別		物料號		
制圖	AN	2023/05/12	圖號	J853-4004-G01
修改			數量	2
日期			單件重量 (KG)	3283

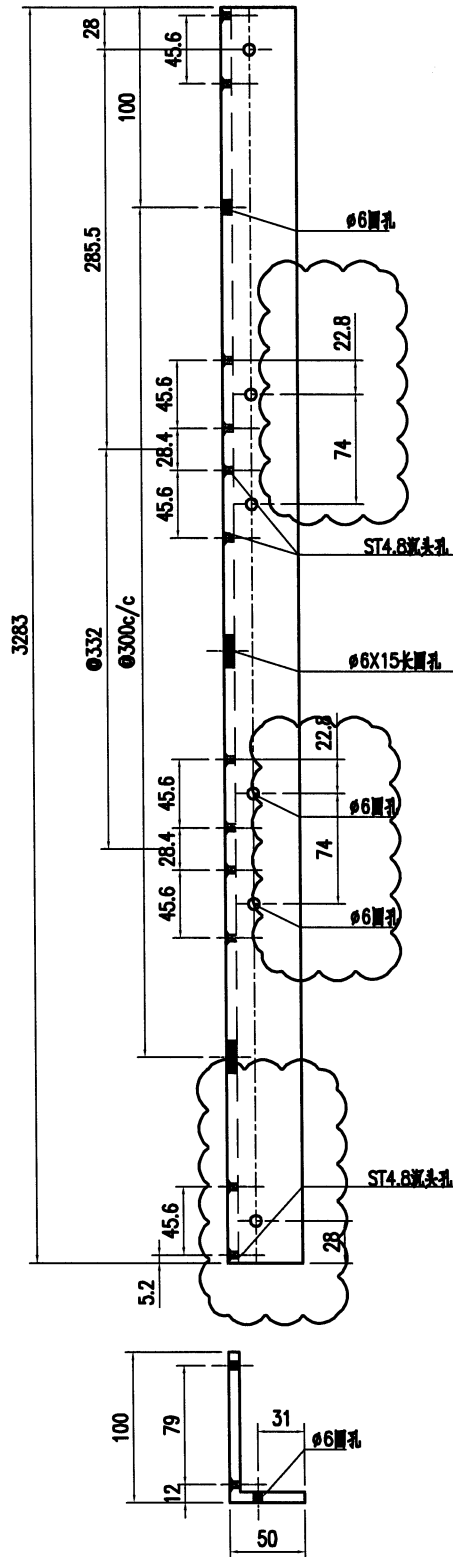


工程號	J853	地盤	香港延坪道 GLASS WALL	附 件	
名稱	鋁角加工圖	採用			
材料	JM1072	地盤			
顏色	氟碳噴塗	工廠			

類別		物料號		
制圖	AN	2023/05/12	圖號	J853-4004-G02
修改		復核	數量	2
日期		批准	單件重量 (KG)	3283

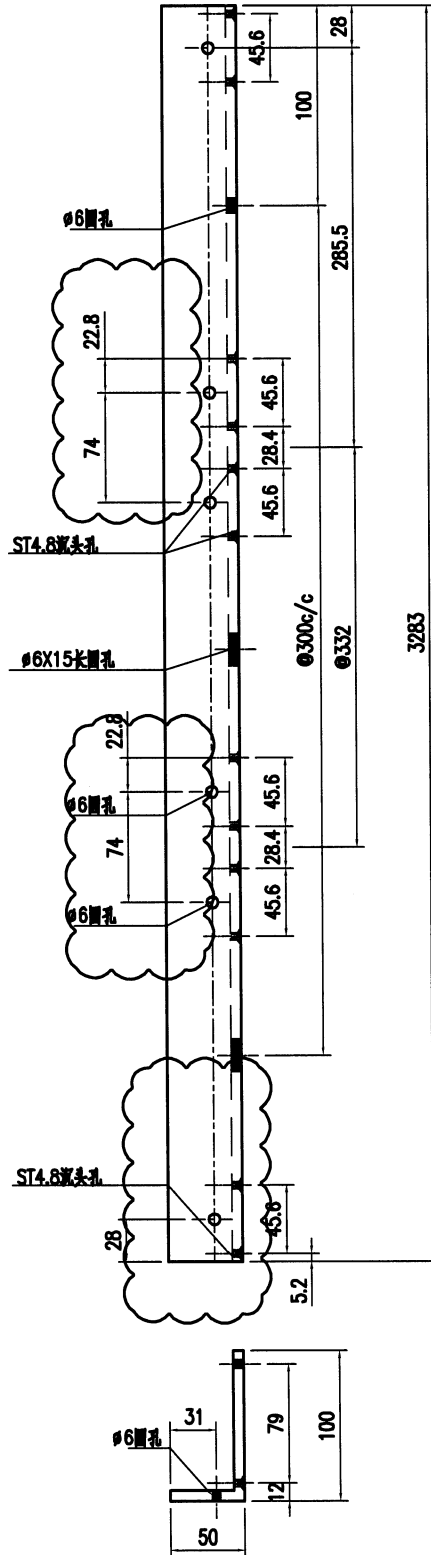



工程號	J853	地盤	香港延坪道 GLASS WALL	附 件	
名稱	鋁角加工圖		採 用		
材料	JM1072	地盤			
顏色	氟碳噴塗	工廠			

類別		物料號		
制圖	AN	2023/05/12	圖號	J853-4004-G03
修改		復核	數量	2
日期		批准	單件重量 (KG)	3120

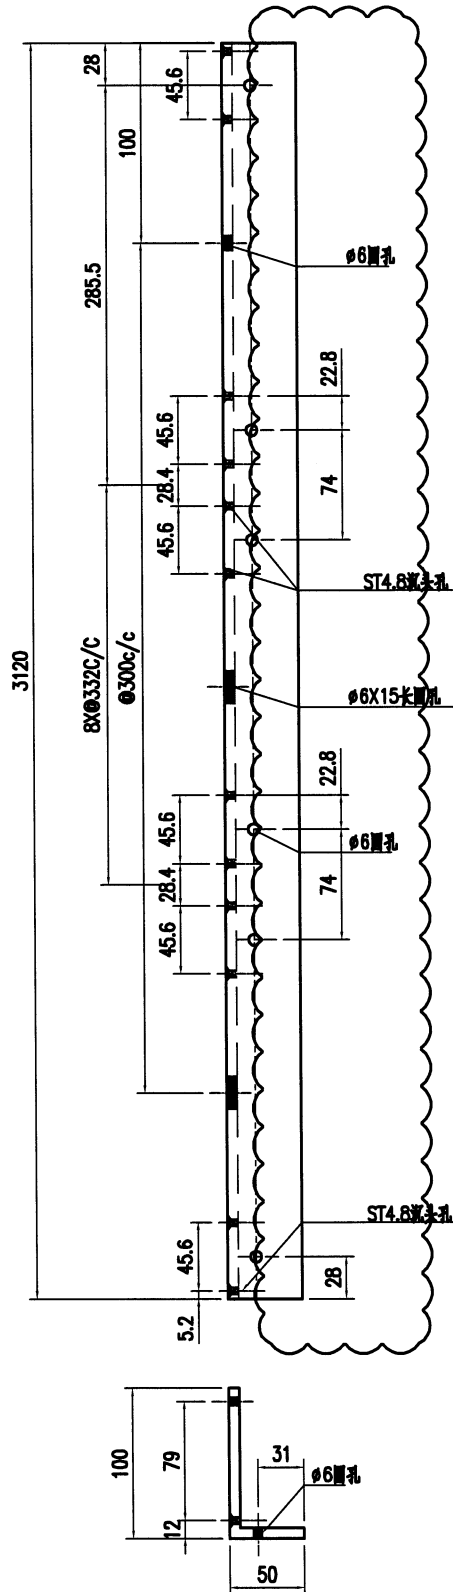


工程號	J853	地盤	香港延坪道 GLASS WALL	附件	
名稱	鋁角加工圖		採用		
材料	JM1072	地盤			
顏色	氟碳噴塗	工廠			

類別		物料號		
制圖	AN	2023/05/12	圖號	J853-4004-G04
修改			數量	2
日期			單件重量 (KG)	3120
復核	—	—		
批准	—	—		

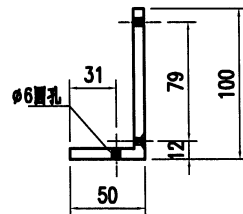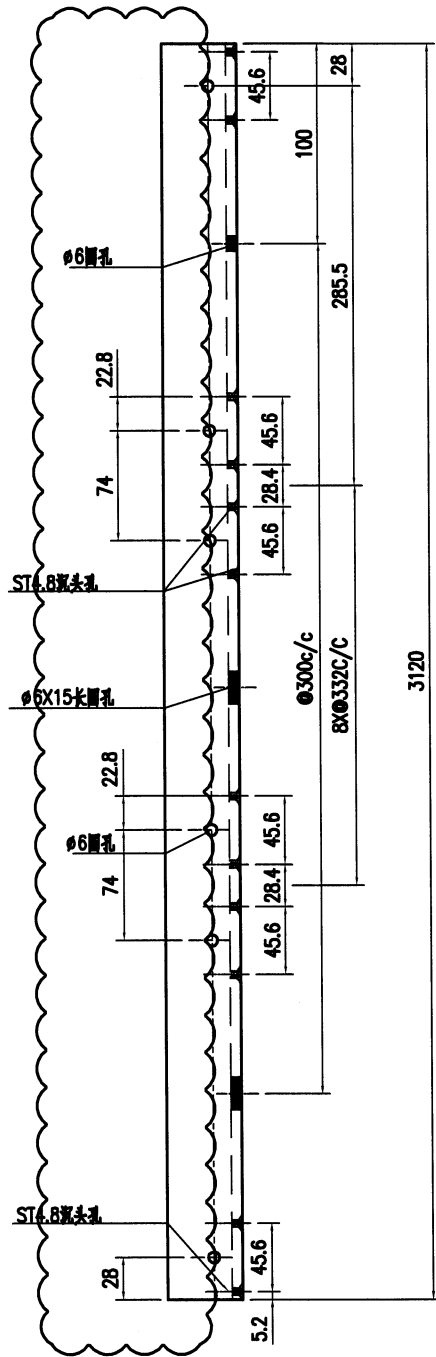


工程號	J853	地盤	香港延坪道 GLASS WALL	附 件	
名稱	鋁角加工圖		採 用		—
材料	JM1072	地盤			
顏色	氟碳噴塗	工廠			

類別		物料號		
制圖	AN	2023/05/12	圖號	J853-4004-T01
修改		復核	數量	305
日期		批准	單件重量 (KG)	-

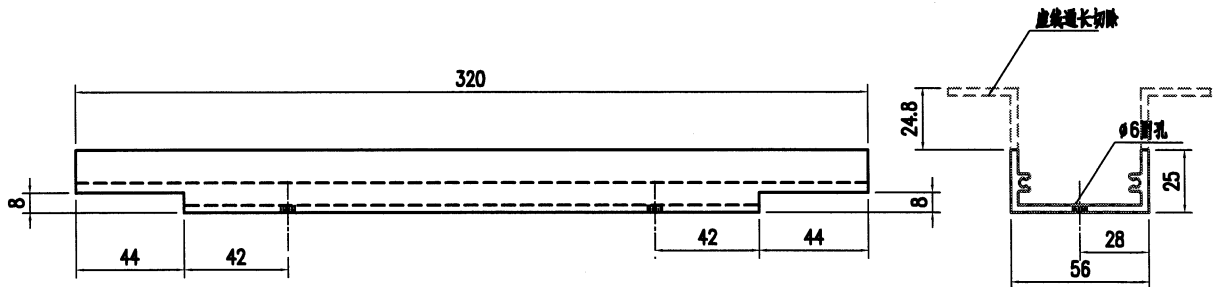

工程號	J853	地盤	香港延坪道 GLASS WALL	附 件	
名稱	鋁角加工圖		採 用		-
材料	加強筋		地 盤		
顏色	氟碳噴塗		工 廠		

類別		物料號		
制圖	AN	2023/05/12	圖號	J853-4004-T02
修改			數量	1
日期			單件重量 (KG)	-
復核	—	—		
批准	—	—		


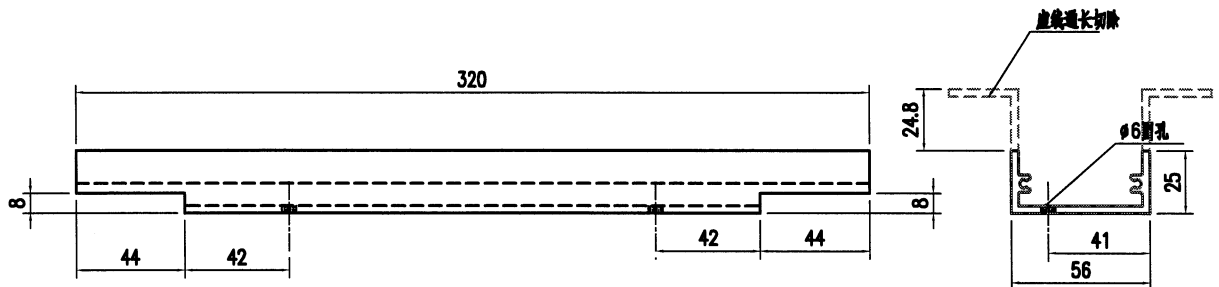


工程號	J853	地盤	香港延坪道 GLASS WALL	附件	
名稱	鋁角加工圖		採用		—
材料	加強筋		地盤		
顏色	氟碳噴塗		工廠		





美特鋁質有限公司
MIDI Aluminium Fabricator Ltd.

類別		物料號		
制圖	AN	2023/05/12	圖號	J853-4004-G05
修改			數量	2
日期			單件重量 (KG)	2251.4

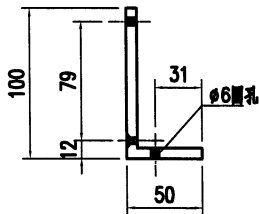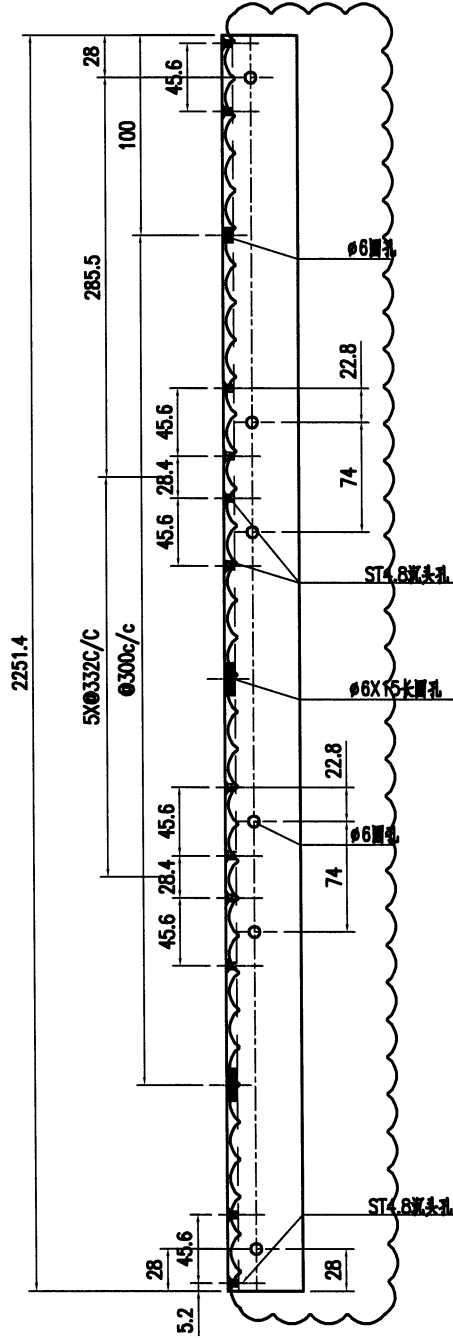

工程號	J853	地盤	香港延坪道 GLASS WALL	附件	
名稱	鋁角加工圖		採用		
材料	JM1072	地盤			
顏色	氟碳噴塗	工廠			

類別		物料號		
制圖	AN	2023/05/12	圖號	J853-4004-G06
修改			數量	2
日期			單件重量 (KG)	2251.4

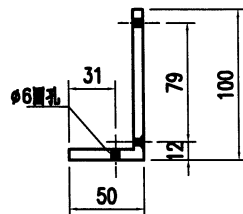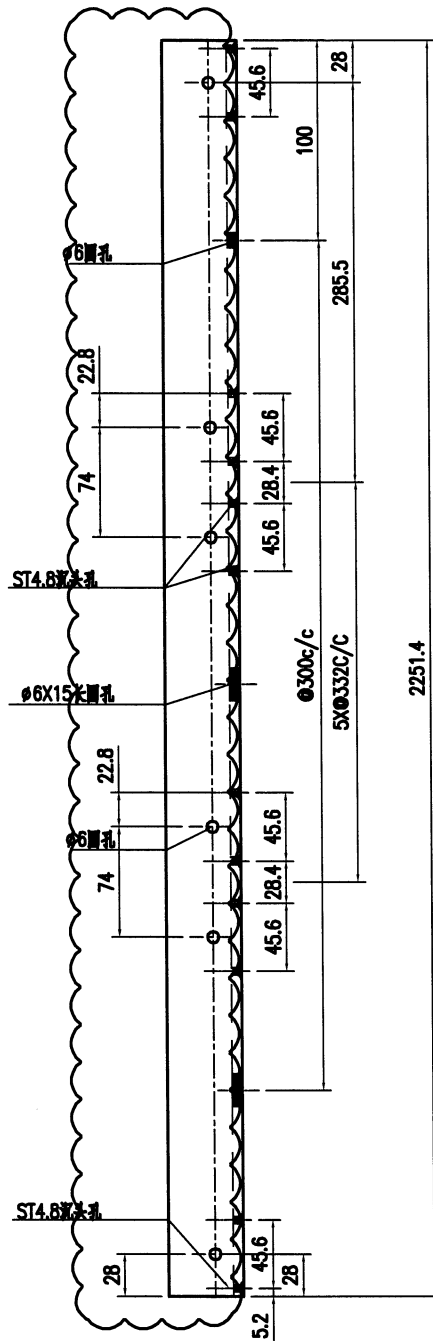

工程號	J853	地盤	香港延坪道 GLASS WALL	附 件	
名稱	鋁角加工圖		採用		
材料	JM1072	地盤			
顏色	氟碳噴塗	工廠			