

工程指示 / 要求簡箋 ENGINEER INSTRUCTIONS(E.I.)

工程指示編號:	EI- 6278	修改版本:	A
	HK-1304		
工程編號:	J 853	工程名稱:	延坪道
收件人:	生統	發件人:	Joe Chan
工程項目:	T5 Lift Lobby Glass Wall 地盤用鋁板	日期:	8/6/2023

<input checked="" type="checkbox"/> 原合約工程包	<input type="checkbox"/> 原合約工程加 / 減賬 QT-	<input type="checkbox"/> 新工程報價 QT-
--	--	------------------------------------

信件批核號碼/圖紙參考編號:	批核模具圖紙編號:
客戶指示附件:	管理內部批簽署:

<input type="checkbox"/> 初步鋁料 B.M.	<input type="checkbox"/> 加工拆圖, 然後生產	<input type="checkbox"/> 尺寸表
<input type="checkbox"/> 正式鋁料 B.M.	<input type="checkbox"/> 技術上資料/指示	<input type="checkbox"/> 報價
<input type="checkbox"/> 配件 B.M.	<input type="checkbox"/> 樣辦或貨品說明書	<input type="checkbox"/> 分判合約
<input checked="" type="checkbox"/> 其他: 鋁板		

內容: 請依附件貨, 生產鋁板, 送地盤  
修改A: 修改加工圖共13張.

完成上列要求日期: ASAP

國內

<input type="checkbox"/> 生產技術總監	<input type="checkbox"/> 連附件	<input type="checkbox"/> 技術部	<input type="checkbox"/> 連附件	<input type="checkbox"/> 生產部	<input type="checkbox"/> 連附件
<input type="checkbox"/> 採購部	<input type="checkbox"/> 連附件	<input checked="" type="checkbox"/> 生產統籌部	<input checked="" type="checkbox"/> 連附件	<input type="checkbox"/> 報關組	<input type="checkbox"/> 連附件
<input type="checkbox"/> 質檢部	<input type="checkbox"/> 連附件	<input type="checkbox"/> 會計部	<input type="checkbox"/> 連附件	<input type="checkbox"/> 機械設計部	<input type="checkbox"/> 連附件
<input type="checkbox"/> 香港辦	<input type="checkbox"/> 連附件	<input type="checkbox"/> 其他:			


香港

<input type="checkbox"/> 行政部	<input type="checkbox"/> 連附件	<input type="checkbox"/> 會計部	<input type="checkbox"/> 連附件	<input type="checkbox"/> 統籌部	<input type="checkbox"/> 連附件	<input type="checkbox"/> 工程部	<input type="checkbox"/> 連附件
<input type="checkbox"/> 採購部	<input type="checkbox"/> 連附件	<input type="checkbox"/> QS部	<input type="checkbox"/> 連附件	<input checked="" type="checkbox"/> 地盤管理	<input checked="" type="checkbox"/> 連附件	<input type="checkbox"/> 維修部	<input type="checkbox"/> 連附件

炳哥

*發件人簽署:		*組別成員批核簽署:	
傳遞編號:	HK 1304/23	項目經理簽署:	

①

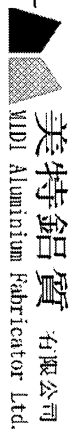

美特鋁質有限公司  
MTL Aluminium Fabricator Ltd.

工程號：  
地盤名稱：

J853  
香港延坪道

計算：  
核對：

J.L.  
日期：  
日期：

送呈：  
副本：

19/5/2023

地盤用鋁板B.M.表

項目類別： T5 Podium Lift Lobby Glass Wall

日期：  
日期：

總重量：  
319.96

BM編號：

修改版本：

A/C Code:

總V.F.:

35.56


總重量：

319.96

此BM依據\*\*拆圖資料計算

序號	修改內容	鋁板物料編號	鋁板名稱	顏色	實用	後備	總數	總重量	單件展開面積		單件V.F.		備註	加工圖號
									平方米	總展開面積	平方米	總V.F.		
1		J853-T5-GW-AC-001A	1.5mm厚鋁板	鍍化	1		1	2.073	0.510	0.510	0.000	0.000		J853-T5-GW-AC-001
2		J853-T5-GW-AC-001B	1.5mm厚鋁板	鍍化	1		1	1.179	0.290	0.290	0.000	0.000		J853-T5-GW-AC-001
3		J853-T5-GW-AC-002	1.5mm厚鋁板	鍍化	1		1	1.179	0.290	0.290	0.000	0.000		J853-T5-GW-AC-002
4	A	J853-T5-GW-AC-003A	3.0mm厚鋁板	鍍化	1		1	3.333	0.410	0.410	0.000	0.000		J853-T5-GW-AC-003
5	A	J853-T5-GW-AC-003B	3.0mm厚鋁板	鍍化	1		1	2.195	0.270	0.270	0.000	0.000		J853-T5-GW-AC-003
6		J853-T5-GW-AC-004	3.0mm厚鋁板	鍍化	1		1	3.008	0.370	0.370	0.000	0.000		J853-T5-GW-AC-004
7		J853-T5-GW-AC-005A	3.0mm厚鋁板	鍍化	1		1	3.008	0.370	0.370	0.000	0.000		J853-T5-GW-AC-005
8		J853-T5-GW-AC-005B	3.0mm厚鋁板	鍍化	2		2	3.415	0.210	0.420	0.000	0.000		J853-T5-GW-AC-005
9		J853-T5-GW-AC-006	3.0mm厚鋁板	鍍化	1		1	1.057	0.130	0.130	0.000	0.000		J853-T5-GW-AC-006
10		J853-T5-GW-AC-007	3.0mm厚鋁板	鍍化	1		1	1.789	0.220	0.220	0.000	0.000		J853-T5-GW-AC-007
11		J853-T5-GW-AC-008	3.0mm厚鋁板	鍍化	1		1	2.764	0.340	0.340	0.000	0.000		J853-T5-GW-AC-008
12		J853-T5-GW-AC-009A	3.0mm厚鋁板	鍍化	1		1	0.813	0.100	0.100	0.000	0.000		J853-T5-GW-AC-009
13		J853-T5-GW-AC-009B	3.0mm厚鋁板	鍍化	1		1	2.683	0.330	0.330	0.000	0.000		J853-T5-GW-AC-009
14		J853-T5-GW-AC-009C	3.0mm厚鋁板	鍍化	1		1	0.325	0.040	0.040	0.000	0.000		J853-T5-GW-AC-009
15		J853-T5-GW-AC-010	3.0mm厚鋁板	EC-DG-D334232-ZD1(閃粉古銅)	1		1	4.309	0.530	0.530	0.530	0.530		J853-T5-GW-AC-010
16		J853-T5-GW-AC-011	3.0mm厚鋁板	EC-DG-D334232-ZD1(閃粉古銅)	1		1	5.610	0.690	0.690	0.690	0.690		J853-T5-GW-AC-011
17		J853-T5-GW-AC-012	3.0mm厚鋁板	EC-DG-D334232-ZD1(閃粉古銅)	1		1	6.829	0.840	0.840	0.840	0.840		J853-T5-GW-AC-012
18		J853-T5-GW-AC-013	3.0mm厚鋁板	EC-DG-D334232-ZD1(閃粉古銅)	2		2	2.114	0.130	0.260	0.130	0.260		J853-T5-GW-AC-013
19		J853-T5-GW-AC-014	3.0mm厚鋁板	EC-DG-D334232-ZD1(閃粉古銅)	2		2	2.114	0.130	0.260	0.130	0.260		J853-T5-GW-AC-014
20		J853-T5-GW-AC-015A	3.0mm厚鋁板	EC-DG-D334232-ZD1(閃粉古銅)	2		2	2.276	0.140	0.280	0.140	0.280		J853-T5-GW-AC-015

2

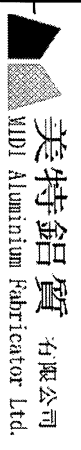

**美特鋁質** 有限公司  
MTL Aluminium Fabricator Ltd.


工程號:	J853	計算:	J.L.	日期:	19/5/2023	送呈:	
地盤名稱:	香港延坪道	核對:	-	日期:	-	副本:	

**地盤用鋁板B.M.表**

BM編號:		修改版次:		A/C Code:		總V.F.:	35.56	總重量:	319.96	此BM依據**拆圖資料計算	
-------	--	-------	--	-----------	--	--------	-------	------	--------	---------------	--

序號	修改內容	鋁板物料編號	鋁板名稱	顏色	實用	後備	總數	總重量	單件展開面積		總展開面積		單件V.F.	總V.F.	備註	加工圖號
									平方米	平方米	平方米	平方米				
21		J853-T5-GW-AC-015B	3.0mm厚鋁板	EC-DG-D334232-ZD1(閃粉古銅)	2		2	3.902	0.240	0.480	0.240	0.480	0.480	0.480		J853-T5-GW-AC-015
22		J853-T5-GW-AC-016	3.0mm厚鋁板	EC-DG-D334232-ZD1(閃粉古銅)	1		1	3.740	0.460	0.460	0.460	0.460	0.460	0.460		J853-T5-GW-AC-016
23		J853-T5-GW-AC-017	3.0mm厚鋁板	EC-DG-D334232-ZD1(閃粉古銅)	1		1	7.967	0.980	0.980	0.980	0.980	0.980	0.980		J853-T5-GW-AC-017
24	A	J853-T5-GW-AC-018	3.0mm厚鋁板	EC-DG-D334232-ZD1(閃粉古銅)	1		1	6.667	0.820	0.820	0.820	0.820	0.820	0.820		J853-T5-GW-AC-018
25		J853-T5-GW-AC-019	3.0mm厚鋁板	EC-DG-D334232-ZD1(閃粉古銅)	1		1	4.390	0.540	0.540	0.540	0.540	0.540	0.540		J853-T5-GW-AC-019
26		J853-T5-GW-AC-020	3.0mm厚鋁板	EC-DG-D334232-ZD1(閃粉古銅)	1		1	2.846	0.350	0.350	0.350	0.350	0.350	0.350		J853-T5-GW-AC-020
27		J853-T5-GW-AC-021	3.0mm厚鋁板	EC-DG-D334232-ZD1(閃粉古銅)	1		1	1.626	0.200	0.200	0.200	0.200	0.200	0.200		J853-T5-GW-AC-021
28		J853-T5-GW-AC-022	3.0mm厚鋁板	EC-DG-D334232-ZD1(閃粉古銅)	1		1	1.626	0.200	0.200	0.200	0.200	0.200	0.200		J853-T5-GW-AC-022
29		J853-T5-GW-AC-023	3.0mm厚鋁板	EC-DG-D334232-ZD1(閃粉古銅)	1		1	3.252	0.400	0.400	0.400	0.400	0.400	0.400		J853-T5-GW-AC-023
30		J853-T5-GW-AC-024	3.0mm厚鋁板	EC-DG-D334232-ZD1(閃粉古銅)	1		1	0.813	0.100	0.100	0.100	0.100	0.100	0.100		J853-T5-GW-AC-024
31		J853-T5-GW-AC-025	3.0mm厚鋁板	EC-DG-D334232-ZD1(閃粉古銅)	1		1	6.423	0.790	0.790	0.790	0.790	0.790	0.790		J853-T5-GW-AC-025
32	A	J853-T5-GW-AC-026	3.0mm厚鋁板	EC-DG-D334232-ZD1(閃粉古銅)	1		1	11.382	1.400	1.400	1.400	1.400	1.400	1.400		J853-T5-GW-AC-026
33	A	J853-T5-GW-AC-027	3.0mm厚鋁板	EC-DG-D334232-ZD1(閃粉古銅)	1		1	6.260	0.770	0.770	0.770	0.770	0.770	0.770		J853-T5-GW-AC-027
34		J853-T5-GW-AC-028A	3.0mm厚鋁板	鍍化	1		1	0.732	0.090	0.090	0.090	0.090	0.090	0.090		J853-T5-GW-AC-028
35		J853-T5-GW-AC-028B	3.0mm厚鋁板	鍍化	1		1	1.301	0.160	0.160	0.000	0.000	0.000	0.000		J853-T5-GW-AC-028
36		J853-T5-GW-AC-029	3.0mm厚鋁板	EC-DG-D334232-ZD1(閃粉古銅)	1		1	21.788	2.680	2.680	2.680	2.680	2.680	2.680		J853-T5-GW-AC-029
37		J853-T5-GW-AC-030	3.0mm厚鋁板	EC-DG-D334232-ZD1(閃粉古銅)	1		1	9.919	1.220	1.220	1.220	1.220	1.220	1.220		J853-T5-GW-AC-030
38		J853-T5-GW-AC-031	3.0mm厚鋁板	EC-DG-D334232-ZD1(閃粉古銅)	1		1	11.707	1.440	1.440	1.440	1.440	1.440	1.440		J853-T5-GW-AC-031
39		J853-T5-GW-AC-032	3.0mm厚鋁板	EC-DG-D334232-ZD1(閃粉古銅)	1		1	7.480	0.920	0.920	0.920	0.920	0.920	0.920		J853-T5-GW-AC-032
40		J853-T5-GW-AC-033	3.0mm厚鋁板	EC-DG-D334232-ZD1(閃粉古銅)	1		1	10.325	1.270	1.270	1.270	1.270	1.270	1.270		J853-T5-GW-AC-033


3

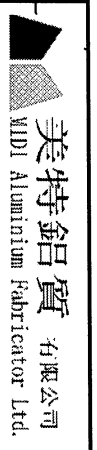



**美特鋁質** 有限公司  
MTD Aluminium Fabricator Ltd.

工程號:	J853	計算:	J.L.	日期:	19/5/2023	送呈:	
地點名稱:	香港延坪道	核對:	-	日期:	-	副本:	
項目類別:	T5 Podium Lift Lobby Glass Wall		日期:				
修改版次:		A/C Code:		總V.F.:	35.56	總重量:	319.96
BM編號:		修改版次:		總V.F.:	35.56	總重量:	319.96
此BM依據**拆圖資料計算							

序號	修改內容	鋁板物料編號	鋁板名稱	顏色	實用	後備	總數	總重量	單件展開面積		總展開面積		備註	加工圖號
									平方米	平方米	平方米	平方米		
41		J853-T5-GW-AC-034	3.0mm厚鋁板	EC-DG-D334232-ZD1(閃粉古銅)	1		1	10.325	1.270	1.270	1.270	1.270		J853-T5-GW-AC-034
42		J853-T5-GW-AC-035	3.0mm厚鋁板	EC-DG-D334232-ZD1(閃粉古銅)	1		1	18.049	2.220	2.220	2.220	2.220		J853-T5-GW-AC-035
43		J853-T5-GW-AC-036	3.0mm厚鋁板	EC-DG-D334232-ZD1(閃粉古銅)	1		1	30.081	3.700	3.700	3.700	3.700		J853-T5-GW-AC-036
44		J853-T5-GW-AC-037	3.0mm厚鋁板	EC-DG-D334232-ZD1(閃粉古銅)	1		1	11.951	1.470	1.470	1.470	1.470		J853-T5-GW-AC-037
45		J853-T5-GW-AC-038	3.0mm厚鋁板	EC-DG-D334232-ZD1(閃粉古銅)	1		1	10.732	1.320	1.320	1.320	1.320		J853-T5-GW-AC-038
46		J853-T5-GW-AC-039	3.0mm厚鋁板	EC-DG-D334232-ZD1(閃粉古銅)	1		1	10.976	1.350	1.350	1.350	1.350		J853-T5-GW-AC-039
47		J853-T5-GW-AC-040	3.0mm厚鋁板	EC-DG-D334232-ZD1(閃粉古銅)	1		1	10.976	1.350	1.350	1.350	1.350		J853-T5-GW-AC-040
48		J853-T5-GW-AC-041	3.0mm厚鋁板	EC-DG-D334232-ZD1(閃粉古銅)	1		1	11.057	1.360	1.360	1.360	1.360		J853-T5-GW-AC-041
49		J853-T5-GW-AC-042	3.0mm厚鋁板	EC-DG-D334232-ZD1(閃粉古銅)	1		1	11.057	1.360	1.360	1.360	1.360		J853-T5-GW-AC-042
50		J853-T5-GW-AC-043	3.0mm厚鋁板	EC-DG-D334232-ZD1(閃粉古銅)	1		1	5.285	0.650	0.650	0.650	0.650		J853-T5-GW-AC-043
51		J853-T5-GW-AC-044	3.0mm厚鋁板	EC-DG-D334232-ZD1(閃粉古銅)	1		1	13.252	1.630	1.630	1.630	1.630		J853-T5-GW-AC-044
					總計:		56	319.96	39.90	35.56				

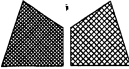 <b>美特铝质</b> 有限公司 MIDI Aluminium Fabricator Ltd.				类别		物料号	-	
修改				制图	J.L.	2023.05.19	图号	J853-T5-GW-AC-003
日期				复核	-	-	数量	-
				批准	-	-	单件面积(m <sup>2</sup> )	-

物料编号	DIM. A	DIM. B	DIM. C	DIM. D	数量	单件面积(m <sup>2</sup> )
J853-T5-GW-AC-003A	2960	230	500x5	-	1	0.41
J853-T5-GW-AC-003B	1910	205	500x3	-	1	0.27

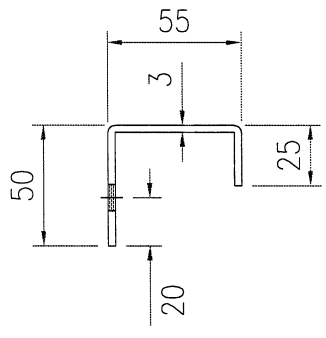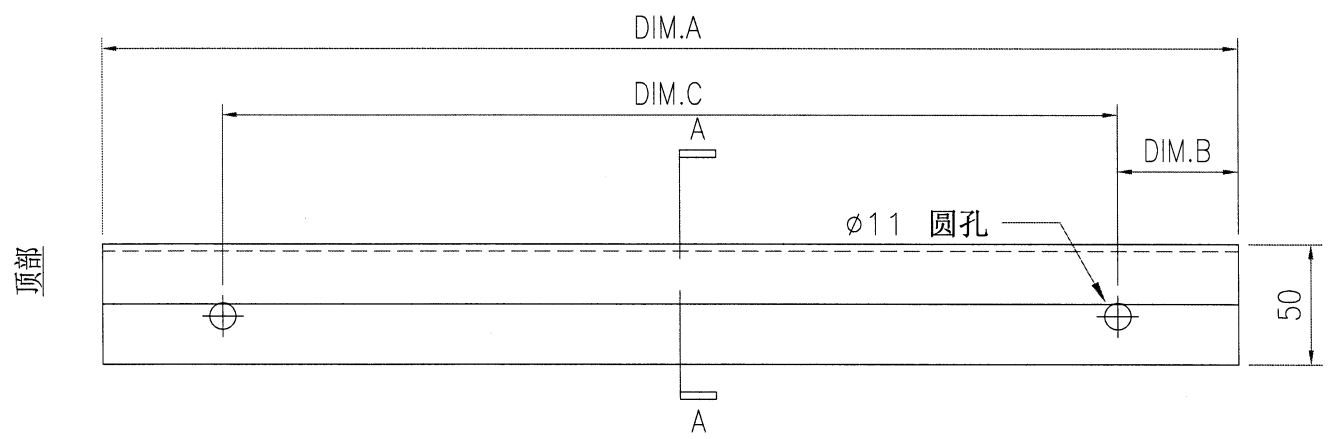





工程号	J853	地盘	香港延坪路		附件	
名称	铝板加工图		采用			
材料	3mm 厚铝板 (3003 H14)		地盘			
颜色	铬化		工厂			

5



美特铝质 有限公司  
MIDI Aluminium Fabricator Ltd.

类别		物料号	J853-T5-GW-AC-018		
制图	J.L.	2023.05.19	图号	J853-T5-GW-AC-018	
修改		复核	-	数量	1
日期		批准	-	单件面积(m <sup>2</sup> )	0.82

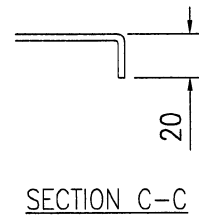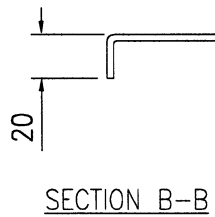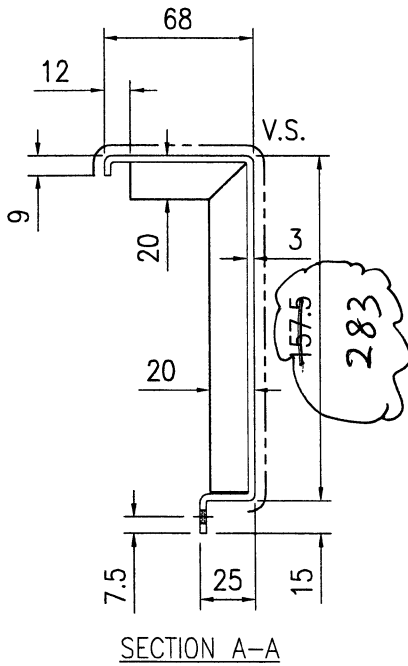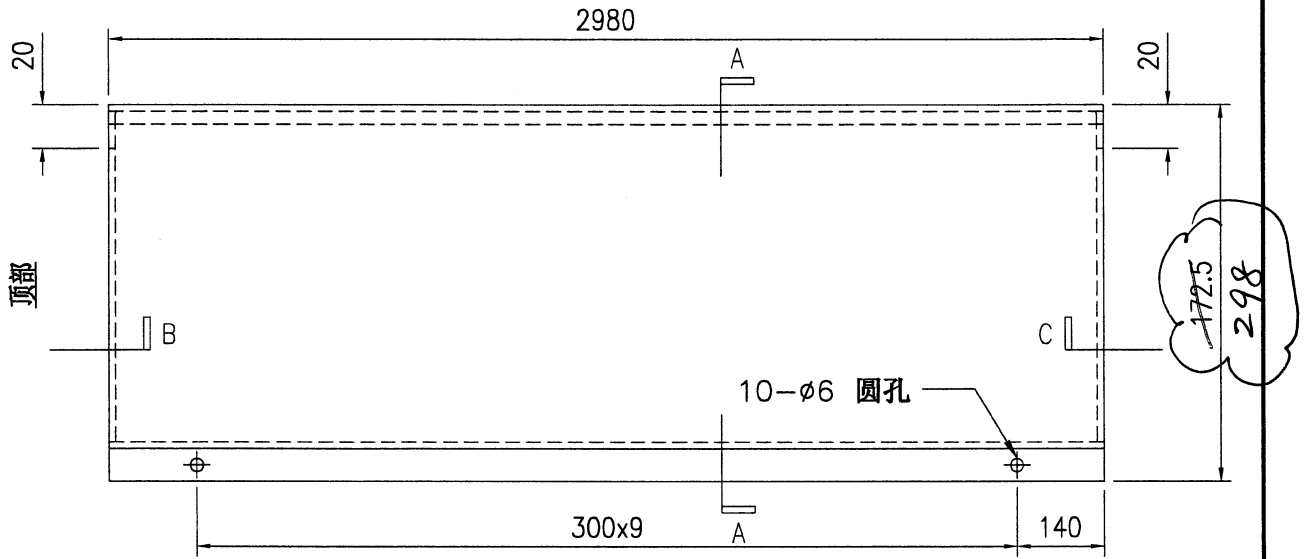


V.S. :为见光喷涂面

工程号	J853	地盘	香港延坪路	附件		
名称	铝板加工图		采用	-		-
材料	3mm 厚铝板 (3003 H14)		地盘			
颜色	EC-DG-D334232-ZD1		工厂			




7

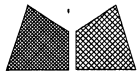

美特铝质 有限公司  
MIDI Aluminium Fabricator Ltd.

类别		物料号	J853-T5-GW-AC-027	
制图	J.L.	2023.05.19	图号	J853-T5-GW-AC-027
修改			数量	1
日期			单件面积(m <sup>2</sup> )	0.77
复核	—	—		
批准	—	—		

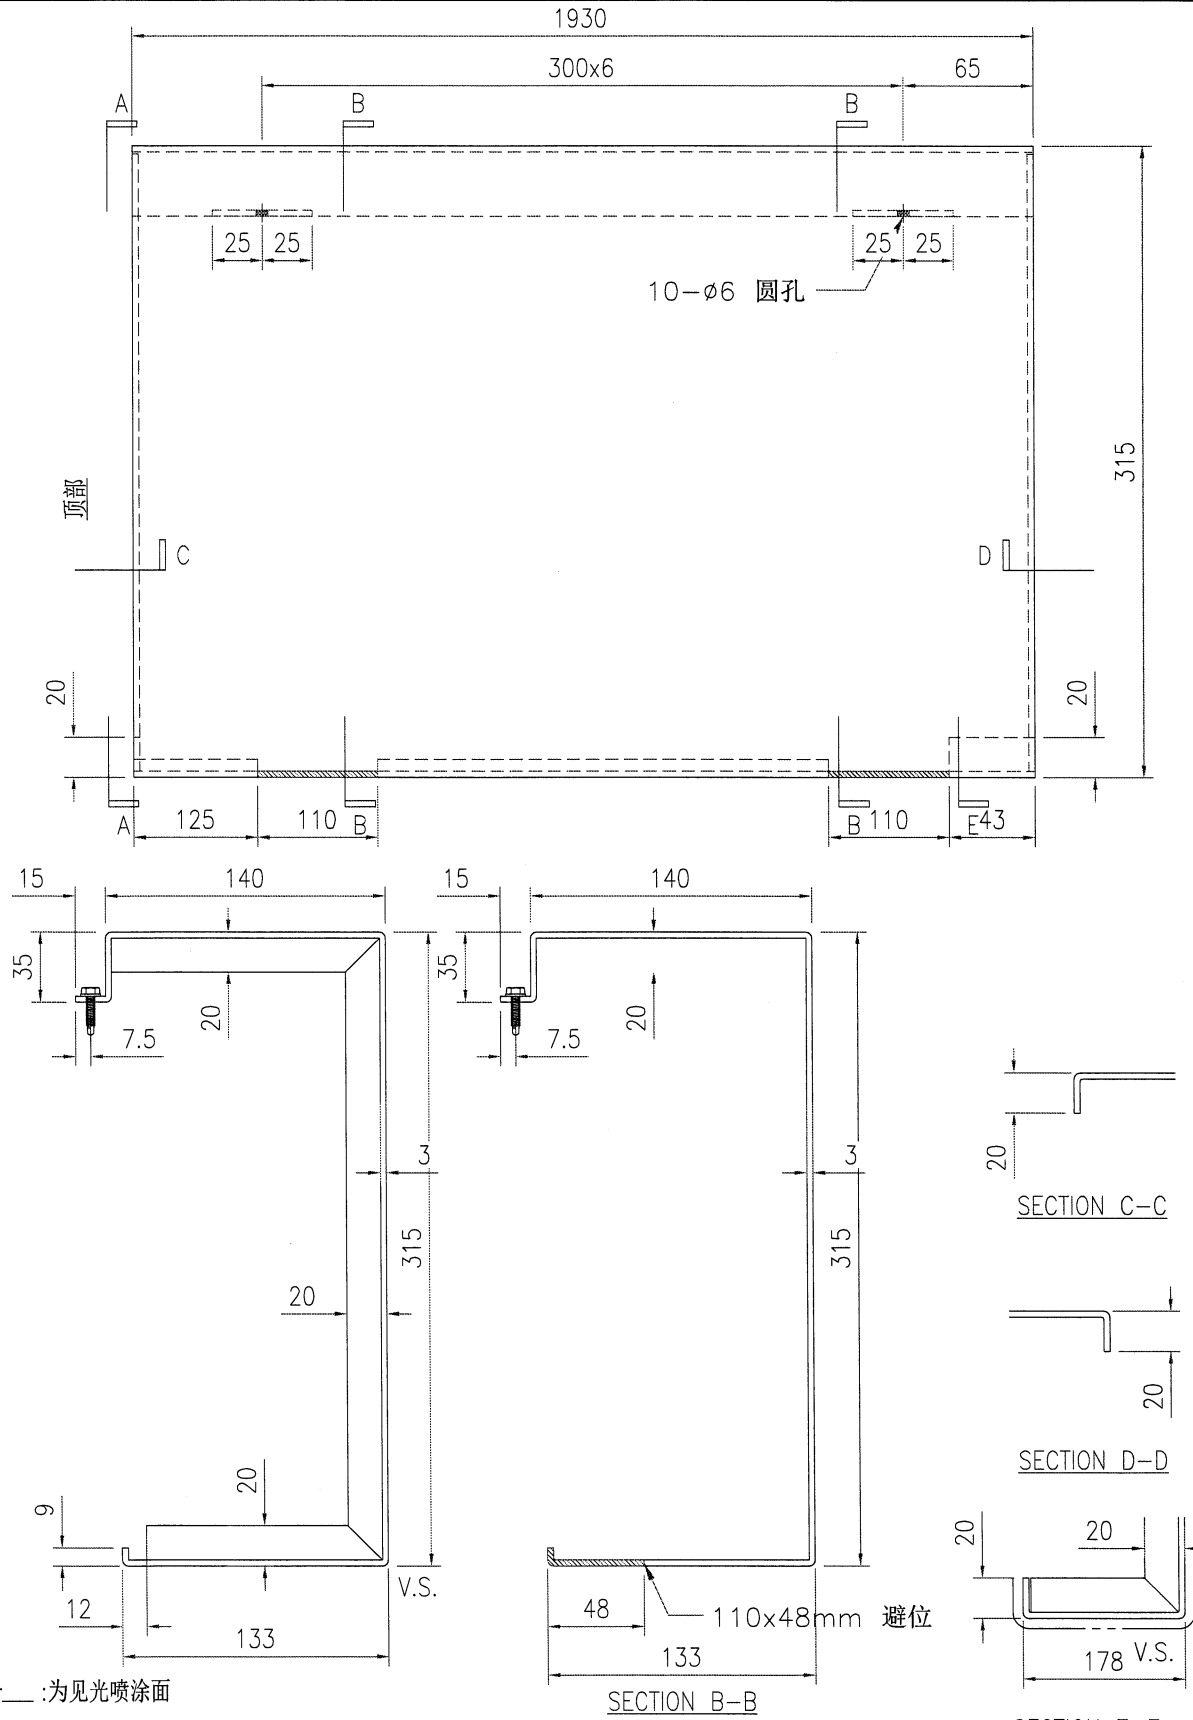

V.S. :为见光喷涂面


工程号	J853	地盘	香港延坪路	附件	
名称	铝板加工图		采用		
材料	3mm 厚铝板 (3003 H14)		地盘		
颜色	EC-DG-D334232-ZD1		工厂		



T:\604\1833\5. 新圖\1.5 Lift Lobby Glass Wall\圖紙\J853 T5-Podium Lift Lobby Glass Wall\新圖加工圖及樣品圖\_20230519\J853 T5-Podium Lift Lobby Glass Wall\新圖加工圖及樣品圖\_20230519.dwg, 06/07/23 14:50:16, W:\1304\mes\Proc-N 6080





10

 <b>美特铝质</b> 有限公司 MIDI Aluminium Fabricator Ltd.				类别		物料号	J853-T5-GW-AC-039	
修改				制图	J.L.	2023.05.19	图号	J853-T5-GW-AC-039
日期				复核	-	-	数量	1
				批准	-	-	单件面积(m <sup>2</sup> )	1.35

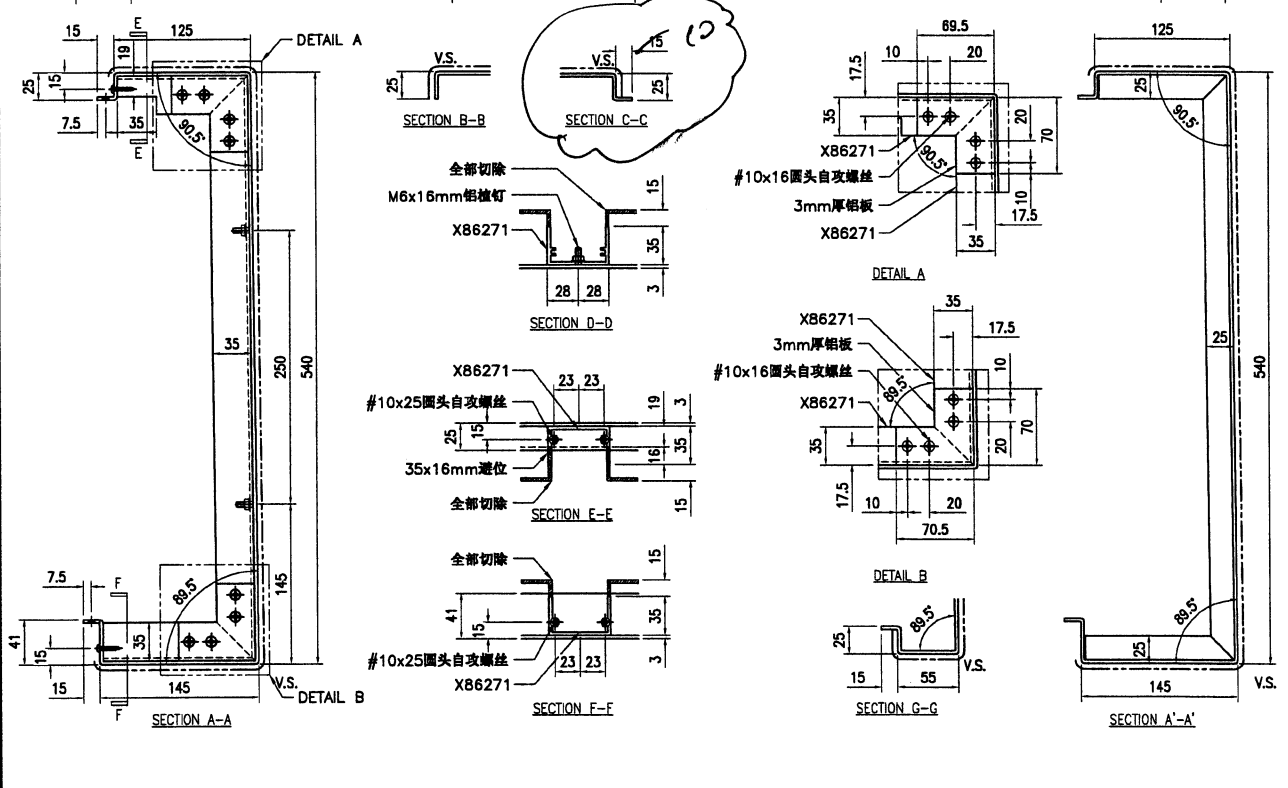
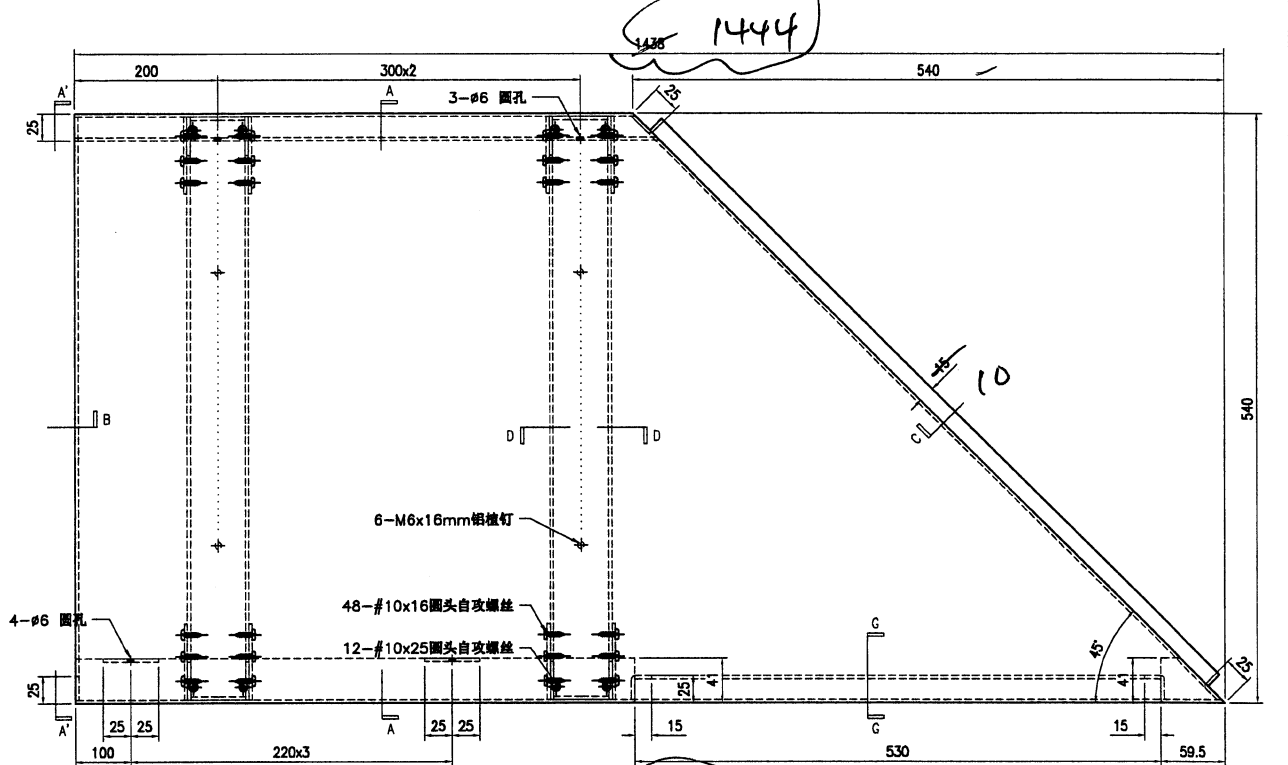


工程号	J853	地盘	香港延坪路	附件		
名称	铝板加工图		采用			
材料	3mm 厚铝板 (3003 H14)		地盘			
颜色	EC-DG-D334232-ZD1		工厂			

11

美特铝质有限公司  
MIDI Aluminium Fabricator Ltd.


类别		物料号	J853-T5-GW-AC-040	
制图	J.L.	2023.05.19	图号	J853-T5-GW-AC-040
修改		复核	数量	1
日期		批准	单件面积(m <sup>2</sup> )	1.35

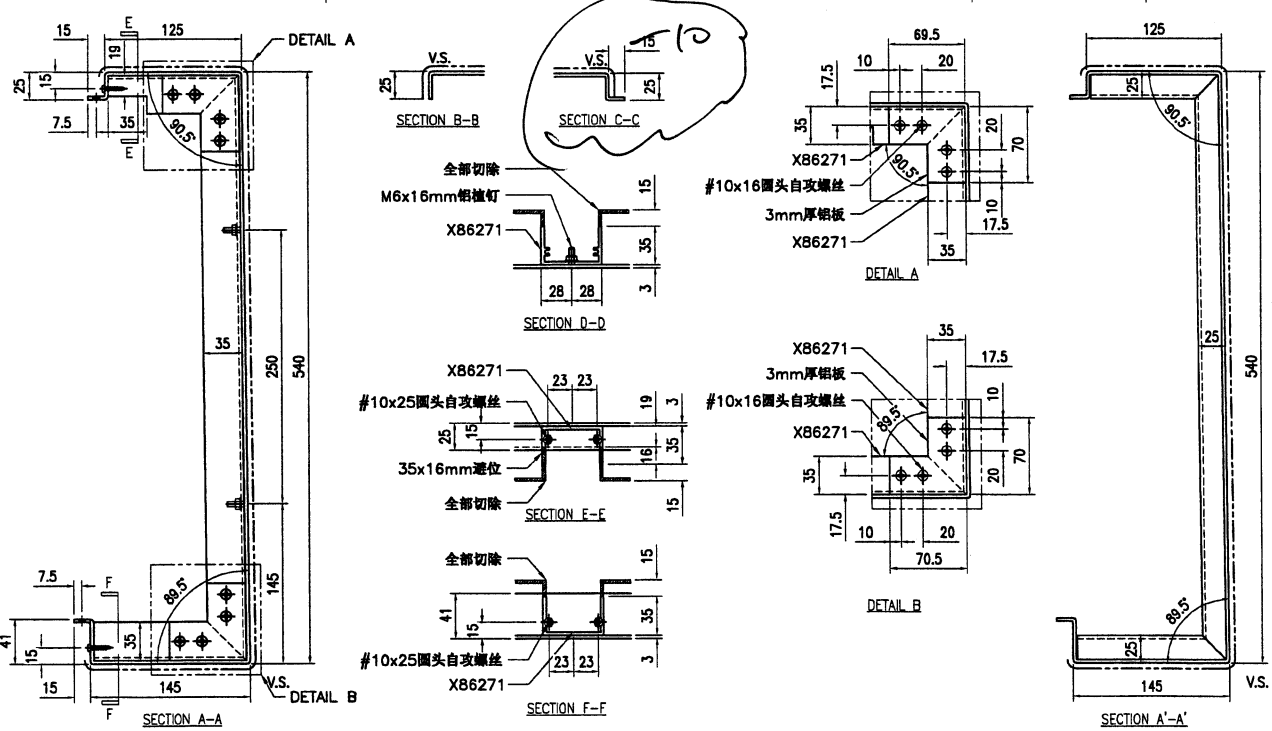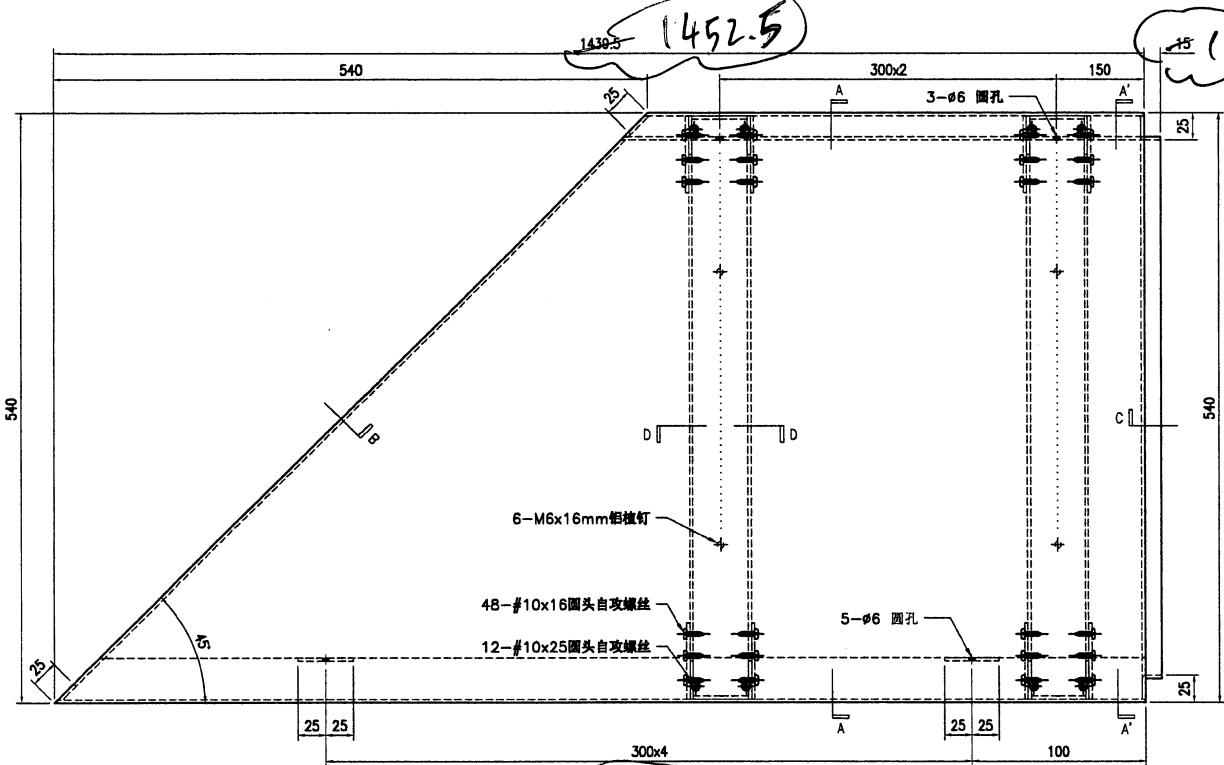


V.S. :为见光喷涂面


工程号	J853	地盘	香港延坪路	附 件	
名称	铝板加工图		采用		
材料	3mm 厚铝板 (3003 H14)		地盘		
颜色	EC-DG-D334232-ZD1		工厂		

12

 <b>美特铝质有限公司</b> MIDI Aluminium Fabricator Ltd.				类别		物料号	J853-T5-GW-AC-041	
修改				制图	J.L.	2023.05.19	图号	J853-T5-GW-AC-041
日期				复核	—	—	数量	1
				批准	—	—	单件面积(m <sup>2</sup> )	1.36

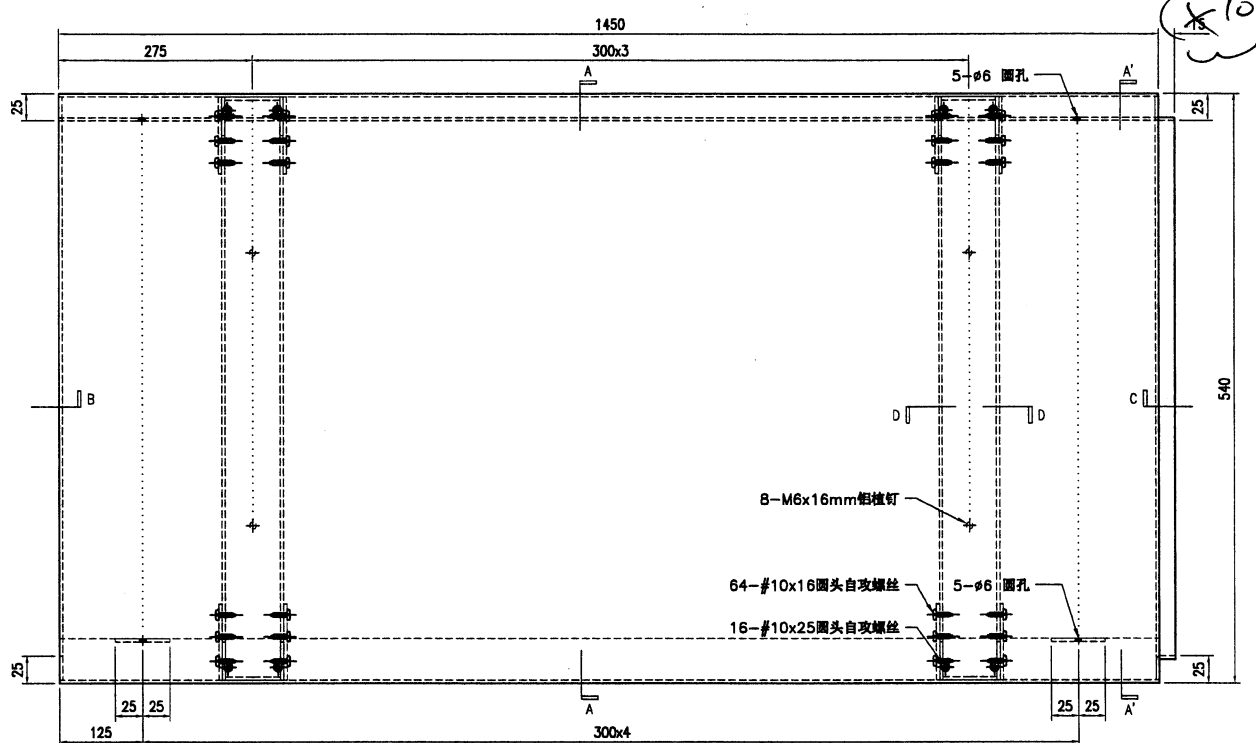


\*10


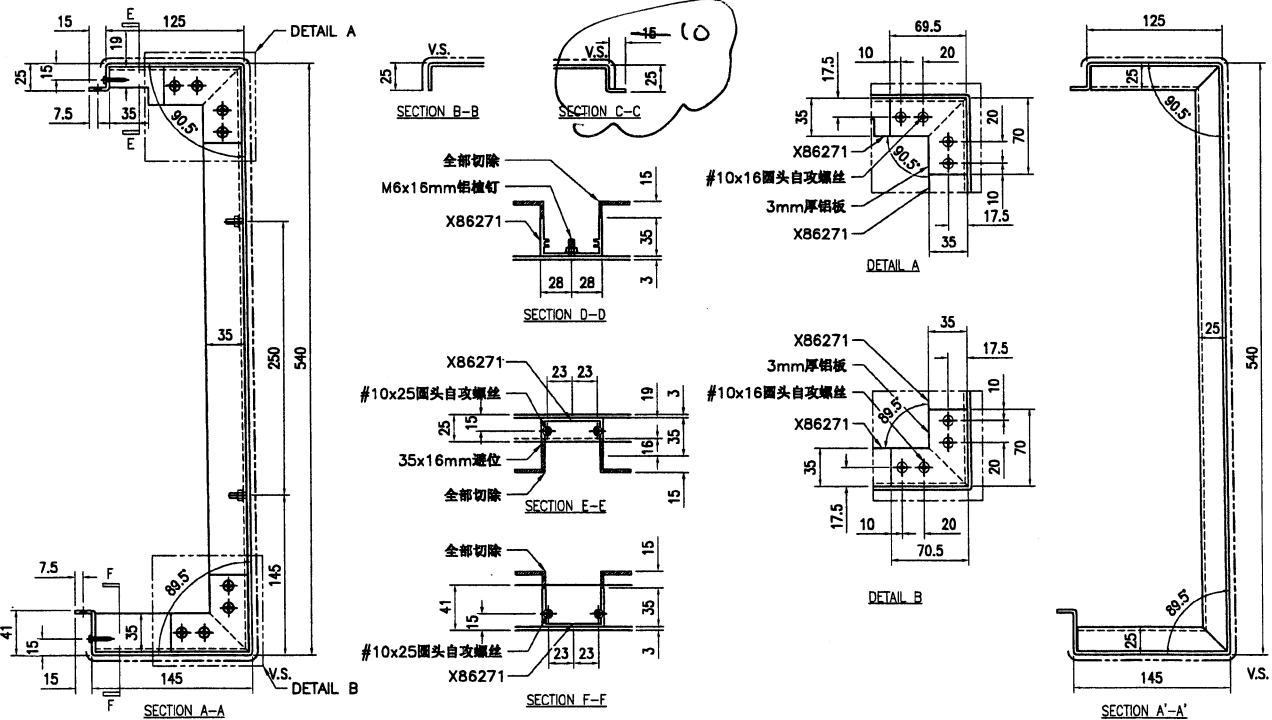


V.S. :为见光喷涂面

工程号	J853	地盘	香港延坪路	附件		
名称	铝板加工图		采用			
材料	3mm 厚铝板 (3003 H14)		地盘			
颜色	EC-DG-D334232-ZD1		工厂			

13


 <b>美特铝质有限公司</b> MIDI Aluminium Fabricator Ltd.				类别		物料号	J853-T5-GW-AC-042	
修改				制图	J.L.	2023.05.19	图号	J853-T5-GW-AC-042
日期				复核	-	-	数量	1
				批准	-	-	单件面积(m <sup>2</sup> )	1.36





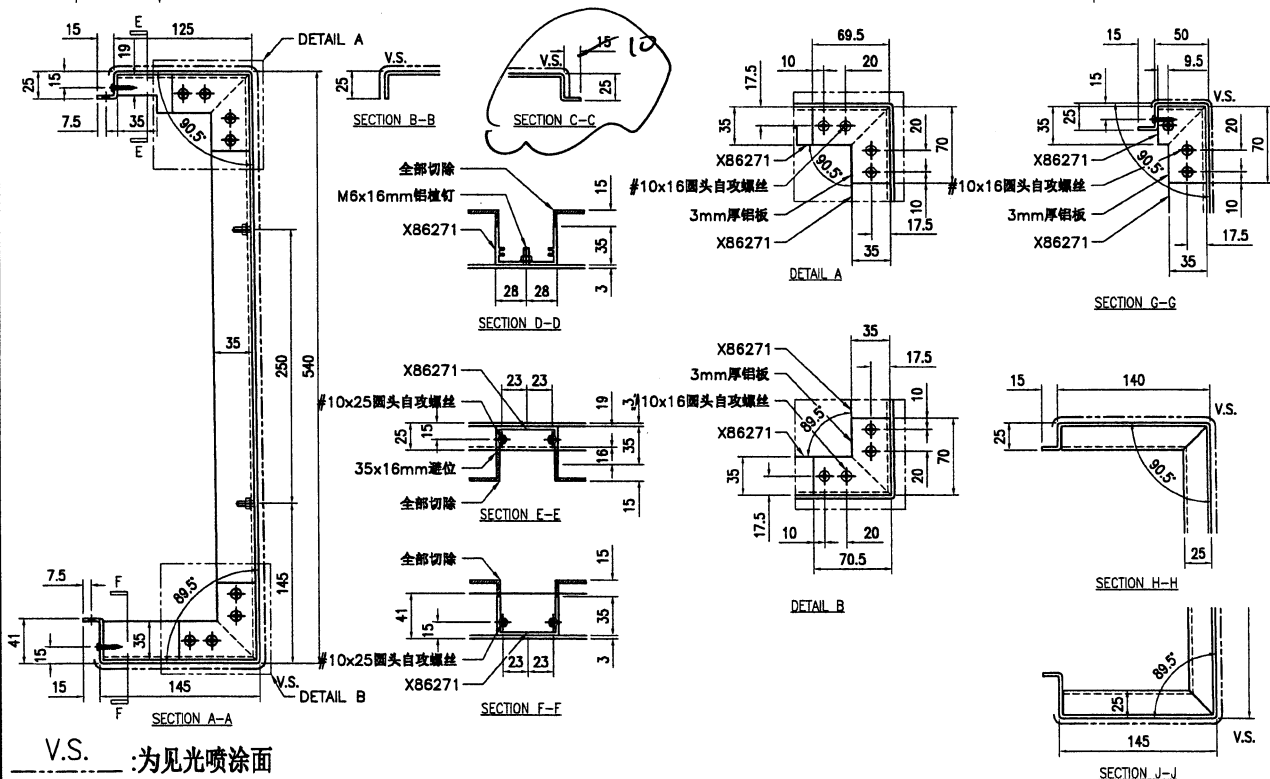
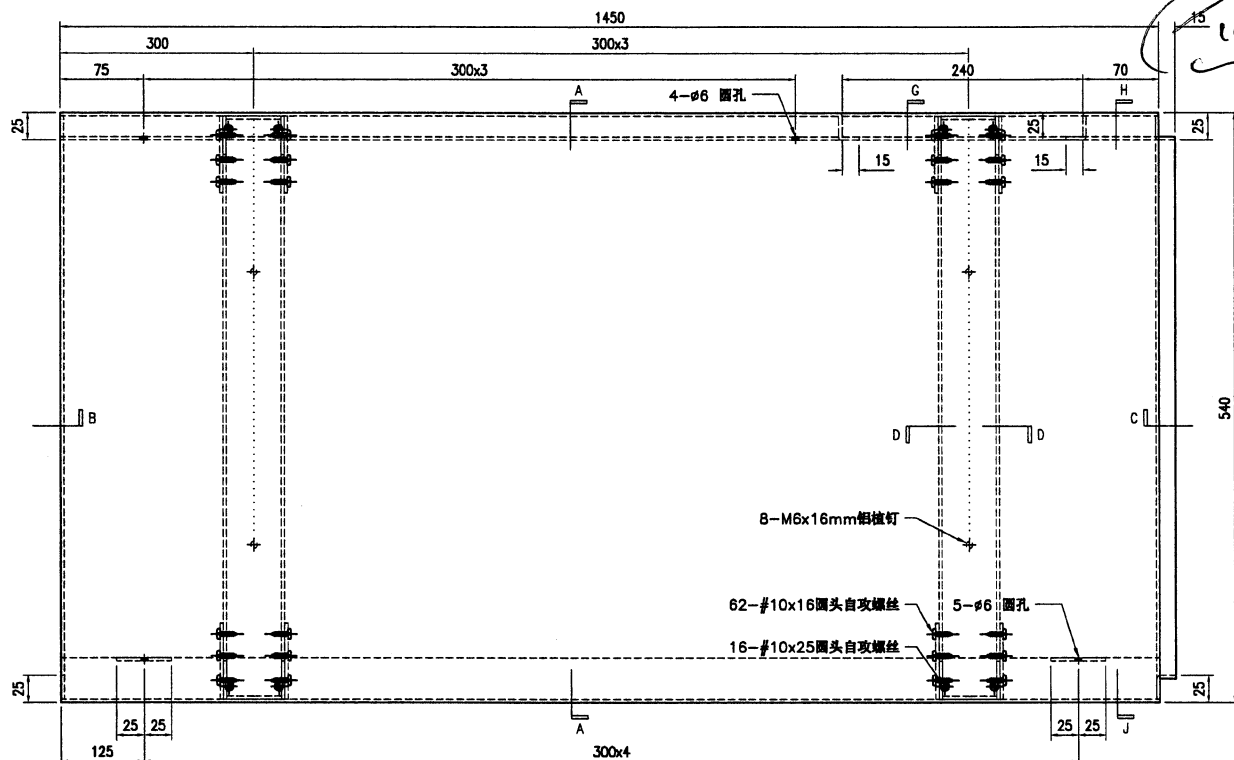


V.S. :为见光喷涂面

工程号	J853	地盘	香港延坪路	附件		
名称	铝板加工图		采用			
材料	3mm 厚铝板 (3003 H14)		地盘			
颜色	EC-DG-D334232-ZD1		工厂			

14

 <b>美特铝质</b> 有限公司 MIDI Aluminium Fabricator Ltd.		类别		物料号	J853-T5-GW-AC-043	
修改		制图	J. L.	2023. 05. 19	图号	J853-T5-GW-AC-043
日期		复核	—	—	数量	1
		批准	—	—	单件面积(m <sup>2</sup> )	0.65

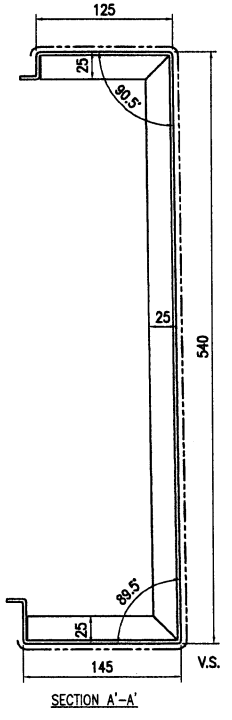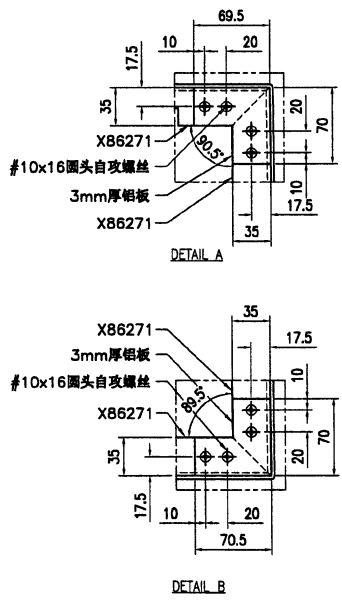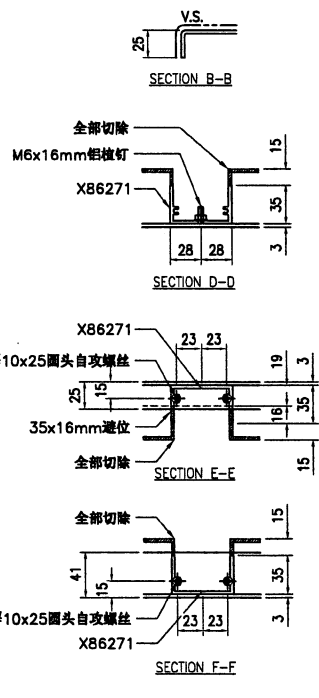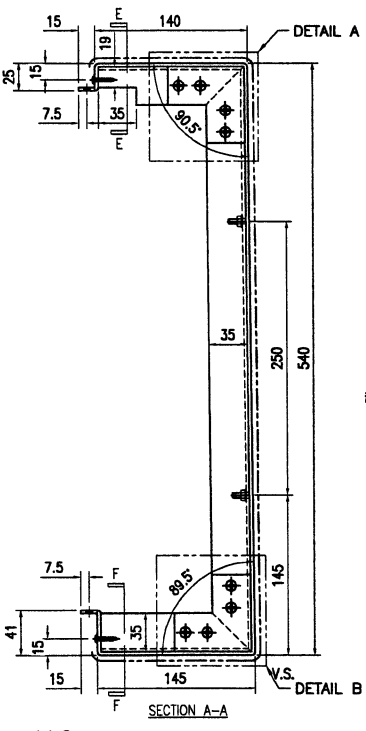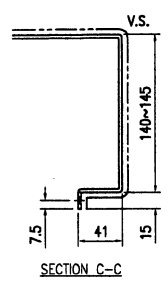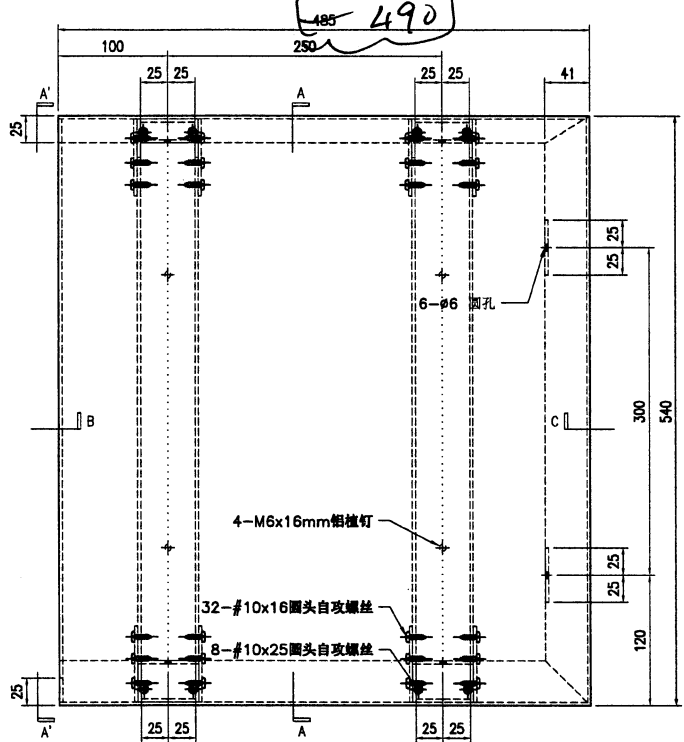

V.S. :为见光喷涂面



工程号	J853	地盘	香港延坪路	附件		
名称	铝板加工图		采用			
材料	3mm 厚铝板 (3003 H14)		地盘			
颜色	EC-DG-D334232-ZD1		工厂			

15



美特铝质 有限公司  
MIDI Aluminium Fabricator Ltd.

类别		物料号	J853-T5-GW-AC-044	
制图	J.L.	2023.05.19	图号	J853-T5-GW-AC-044
修改		复核	—	数量
日期		批准	—	单件面积(m <sup>2</sup> )
				1
				1.63

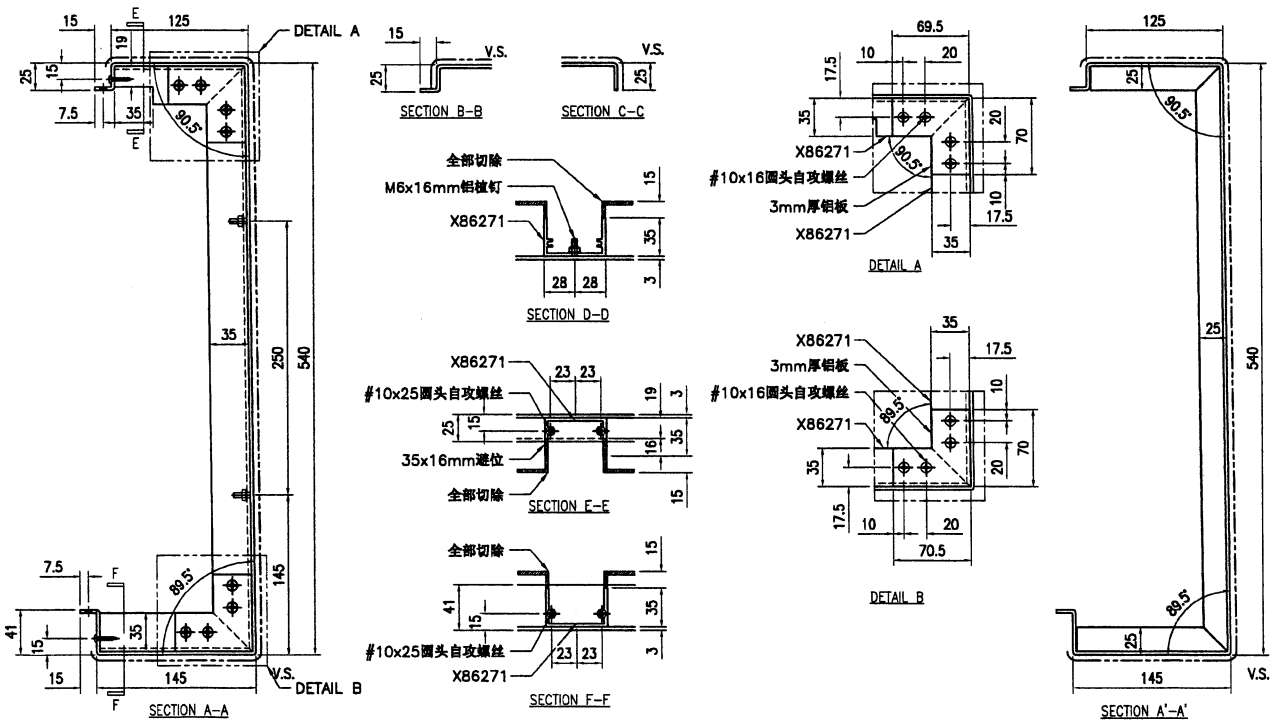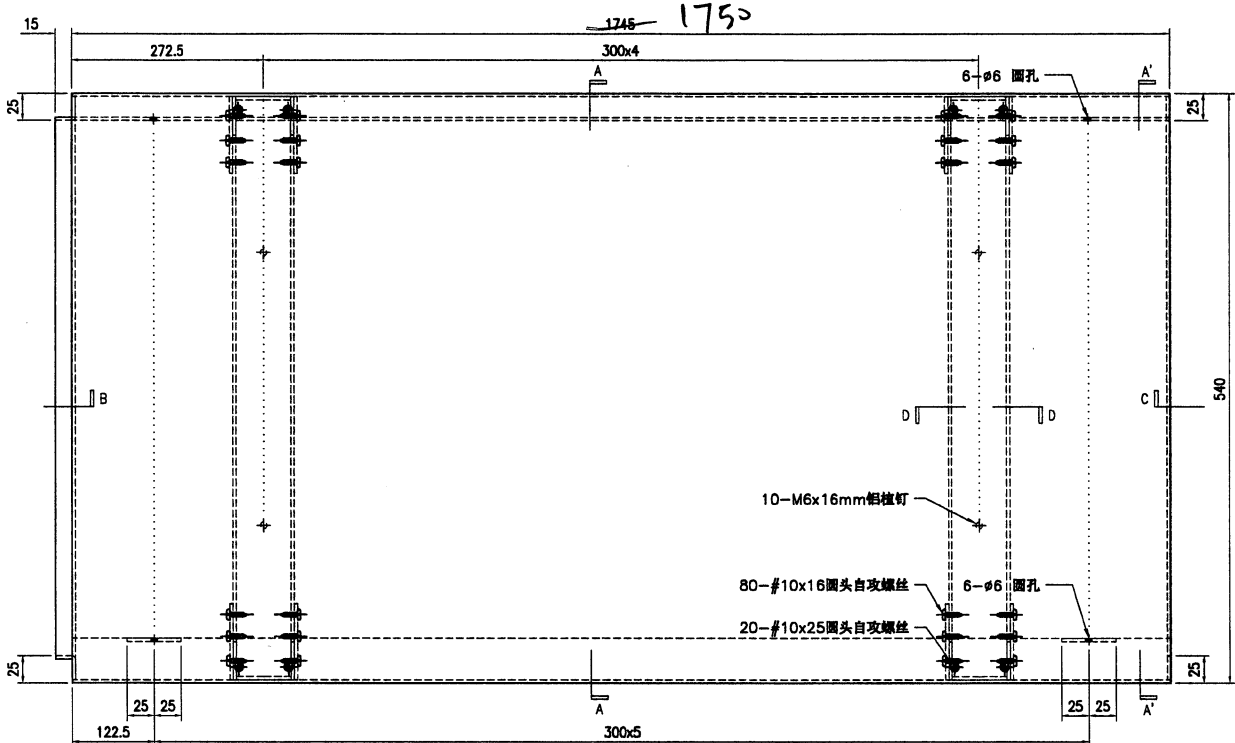

V.S. :为见光喷涂面

工程号	J853	地盘	香港延坪路	附 件	
名称	铝板加工图		采用		
材料	3mm 厚铝板 (3003 H14)		地盘		
颜色	EC-DG-D334232-ZD1		工厂		