

美特鋁質有限公司

MIDI ALUMINIUM FABRICATOR LTD.



工程指示 / 要求簡箋 ENGINEER INSTRUCTIONS(E.I.)

工程指示編號:	EI- 6347	修改版本:	C
	HK-1685		
工程編號:	J 853	工程名稱:	延坪道
收件人:	生統	發件人:	Joe Chan
工程項目:	平台 Glass Wall 鋁料 加工圖 修改	日期:	27/07/2023

<input checked="" type="checkbox"/> 原合約工程包	<input type="checkbox"/> 原合約工程加 / 減賬 QT-	<input type="checkbox"/> 新工程報價 QT-
--	--	------------------------------------

信件批核號碼/圖紙參考編號:	批核模具圖紙編號:
客戶指示附件:	管理內部批簽署:

<input type="checkbox"/> 初步鋁料 B.M.	<input type="checkbox"/> 加工拆圖, 然後生產	<input type="checkbox"/> 尺寸表
<input type="checkbox"/> 正式鋁料 B.M.	<input type="checkbox"/> 技術上資料/指示	<input type="checkbox"/> 報價
<input type="checkbox"/> 配件 B.M.	<input type="checkbox"/> 樣辦或貨品說明書	<input type="checkbox"/> 分判合約
<input type="checkbox"/> 其他:		

內容: 修改 C: 修改圖紙 5 張

完成上列要求日期: ASAP ASAP


國內

<input type="checkbox"/> 生產技術總監	<input type="checkbox"/> 連附件	<input type="checkbox"/> 技術部	<input type="checkbox"/> 連附件	<input type="checkbox"/> 生產部	<input type="checkbox"/> 連附件
<input type="checkbox"/> 採購部	<input type="checkbox"/> 連附件	<input checked="" type="checkbox"/> 生產統籌部	<input checked="" type="checkbox"/> 連附件	<input type="checkbox"/> 報關組	<input type="checkbox"/> 連附件
<input type="checkbox"/> 質檢部	<input type="checkbox"/> 連附件	<input type="checkbox"/> 會計部	<input type="checkbox"/> 連附件	<input type="checkbox"/> 機械設計部	<input type="checkbox"/> 連附件
<input type="checkbox"/> 香港辦	<input type="checkbox"/> 連附件	<input type="checkbox"/> 其他:			

香港


<input type="checkbox"/> 行政部	<input type="checkbox"/> 連附件	<input type="checkbox"/> 會計部	<input type="checkbox"/> 連附件	<input type="checkbox"/> 統籌部	<input type="checkbox"/> 連附件	<input type="checkbox"/> 工程部	<input type="checkbox"/> 連附件
<input type="checkbox"/> 採購部	<input type="checkbox"/> 連附件	<input type="checkbox"/> QS部	<input type="checkbox"/> 連附件	<input type="checkbox"/> 地盤管理	<input type="checkbox"/> 連附件	<input type="checkbox"/> 維修部	<input type="checkbox"/> 連附件

*發件人簽署:		*組別成員批核簽署:	
傳遞編號:	HK1685/23	項目經理簽署:	

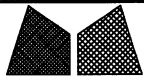


美特鋁質有限公司
MIDI Aluminium Fabricator Ltd.

類別		物料號		
制圖	AN	2023/05/29	圖號	J853-4005-XC41
修改	A	B	數量	5
日期	03/19	05/02	單件重量 (KG)	1206
復核	—	—		
批准	—	—		

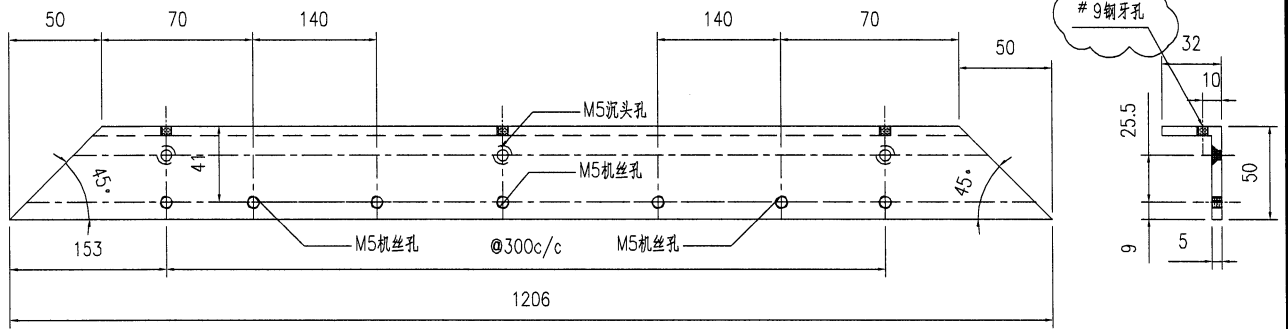


工程號	J853	地盤	香港延坪道		附件	
名稱	型材加工图		採用			—
材料	JM1092		地盤			
顏色	氟碳喷涂		工廠			

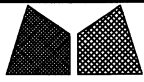


美特鋁質有限公司
MIDI Aluminium Fabricator Ltd.

類別		物料號		
制圖	AN	2023/05/29	圖號	J853-4005-XC42
修改	A	B	數量	5
日期	03/19	05/02	單件重量 (KG)	1206
復核	—	—		
批准	—	—		


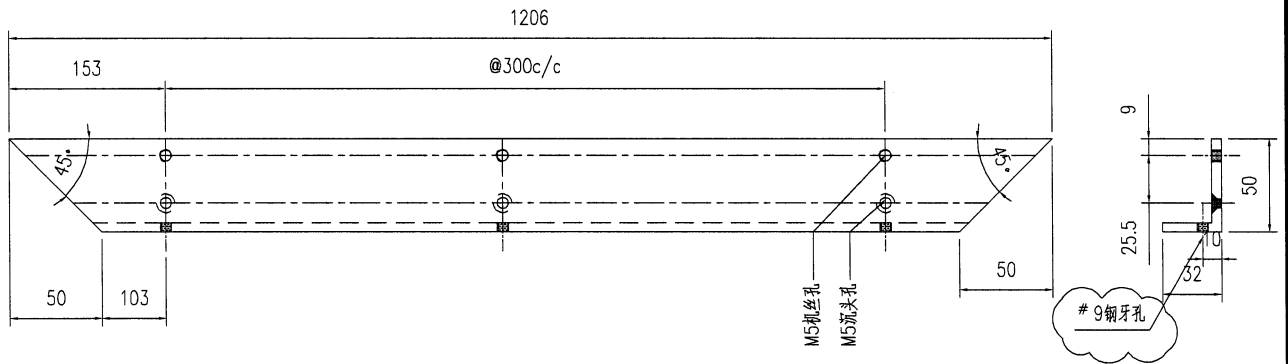


工程號	J853	地盤	香港延坪道	附 件	
名稱	型材加工圖	採用			—
材料	JM1092	地盤			
顏色	氟碳噴塗	工廠			

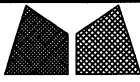

美特鋁質有限公司
MIDI Aluminium Fabricator Ltd.

類別		物料號		
制圖	AN	2023/05/29	圖號	J853-4005-XC43
修改	A	B	數量	5
日期	03/19	05/02	單件重量 (KG)	3033.5
復核	—	—		
批准	—	—		

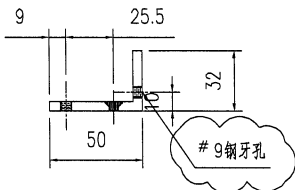
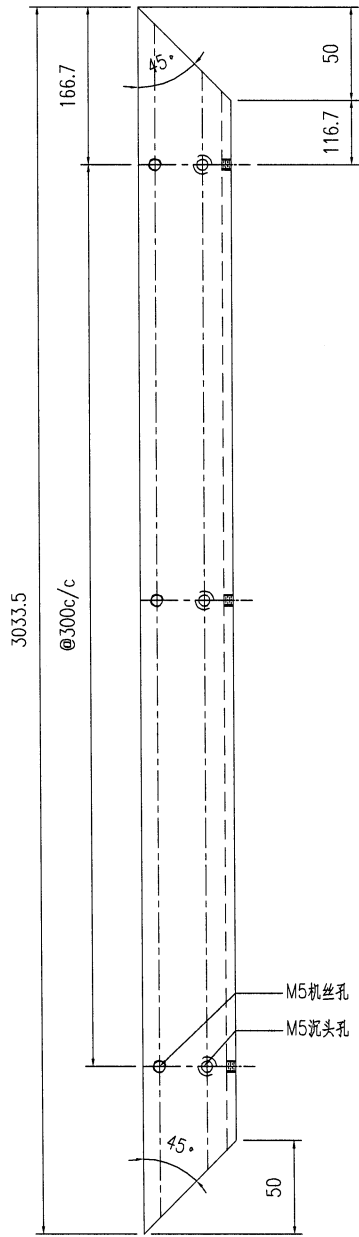


工程號	J853	地盤	香港延坪道	附 件	
名稱	型材加工圖	採用			
材料	JM1092	地盤			
顏色	氟碳噴塗	工廠			




美特鋁質有限公司
MIDI Aluminium Fabricator Ltd.

類別		物料號		
制圖	AN	2023/05/29	圖號	J853-4005-XC44
修改	A	B	數量	5
日期	03/19	05/02	單件重量 (KG)	3033.5
復核	—	—		
批准	—	—		



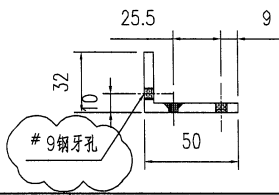
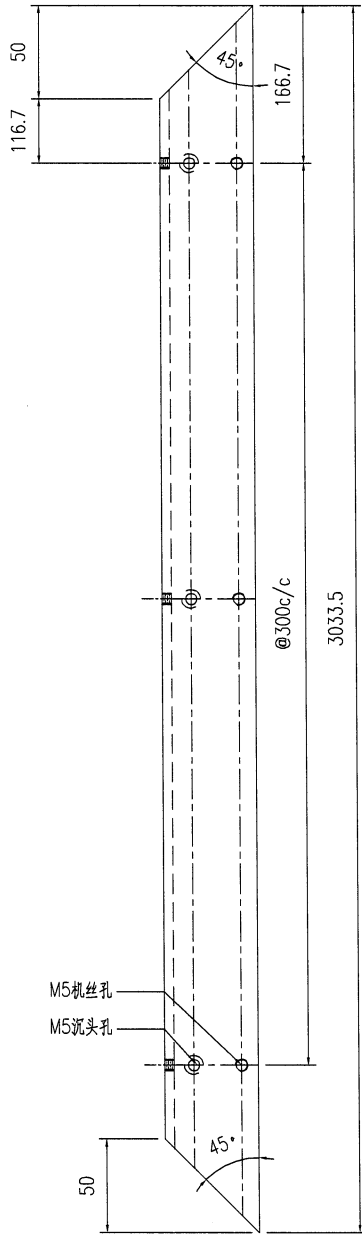


工程號	J853	地盤	香港延坪道		附 件	
名稱	型材加工圖		採	用		—
材料	JM1092		地盤			
顏色	氟碳噴塗		工廠			

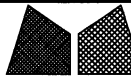

美特鋁質有限公司
MIDI Aluminium Fabricator Ltd.

類別		物料號		
制圖	AN	2023/05/29	圖號	J853-4005-ZZ01
修改	A	B	數量	5
日期	03/19	05/02	單件重量 (KG)	-
			批准	-

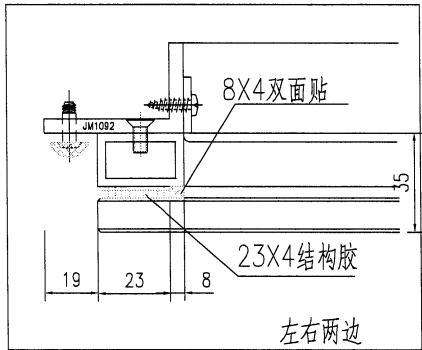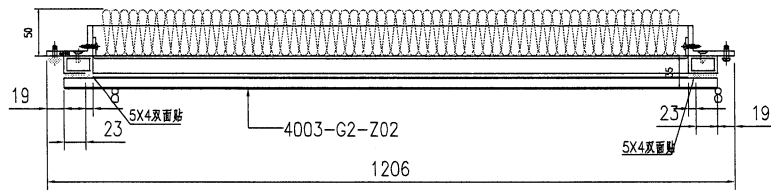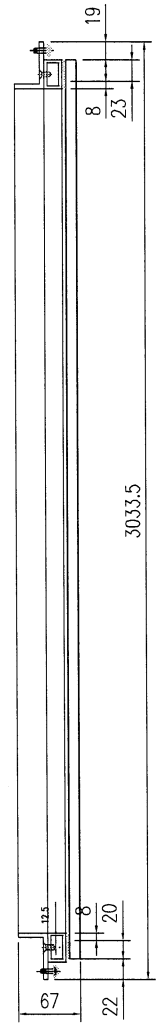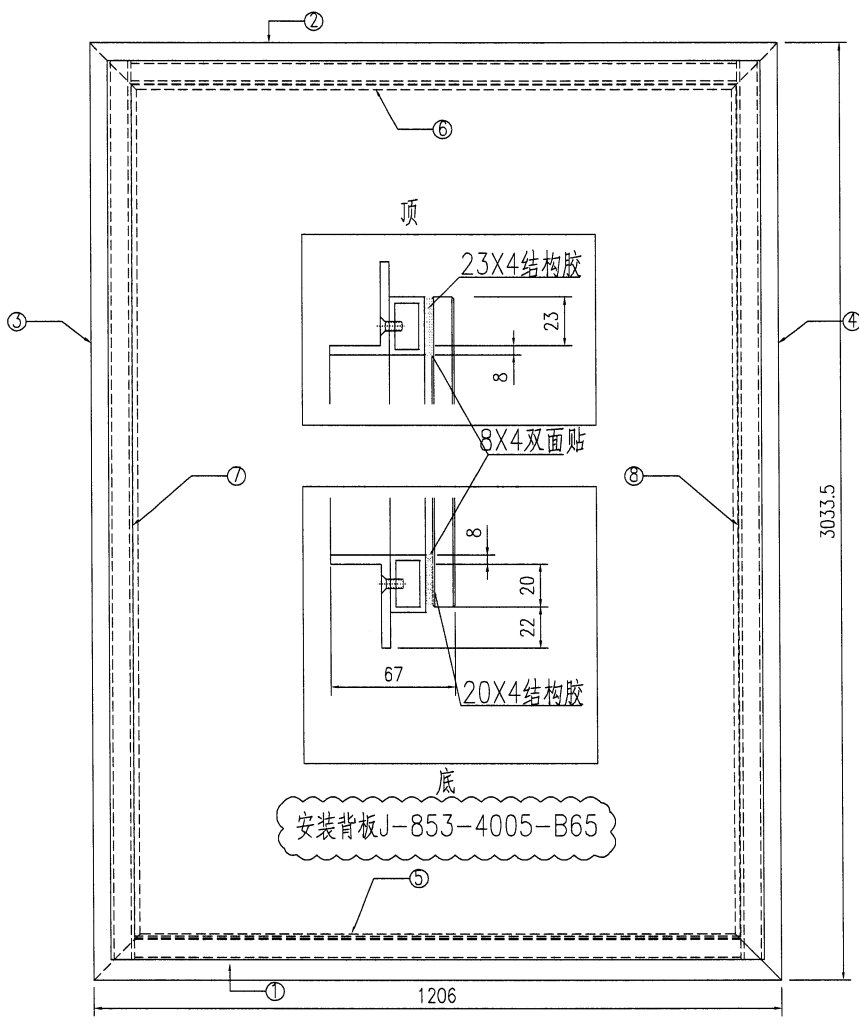

序号	编号	长度	数量	加工图号
1	J853-4005-XC41	1206	1	J853-4005-XC41
2	J853-4005-XC42	1206	1	J853-4005-XC42
3	J853-4005-XC43	3033.5	1	J853-4005-XC43
4	J853-4005-XC44	3033.5	1	J853-4005-XC44
5	J853-4005-XC45	1168	1	J853-4005-XC45
6	J853-4005-XC46	1168	1	J853-4005-XC46
7	J853-4005-XC47	2995.5	1	J853-4005-XC47
8	J853-4005-XC48	2995.5	1	J853-4005-XC48

工程號	J853	地盤	香港延坪道	附 件	
名稱	玻璃注胶组装图纸		採用		
材料	-		地盤		
顏色	氟碳喷涂		工廠		