

工程指示 / 要求簡箋 ENGINEER INSTRUCTIONS (E.I.)

工程指示編號:	EI- 6387	修改版本:	B
	HK-1878		
工程編號:	J 853	工程名稱:	延坪道
收件人:	生系統	發件人:	Joe Chan
工程項目:	Feature Wall 地盤用疏子 小組合鋁板 (第二批) 修改	日期:	21/08/2023

原合約工程包 原合約工程加 / 減賬 QT- 新工程報價 QT-

信件批核號碼/圖紙參考編號:	批核模具圖紙編號:
客戶指示附件:	管理內部批簽署:

<input type="checkbox"/> 初步鋁料 B.M.	<input type="checkbox"/> 加工拆圖, 然後生產	<input type="checkbox"/> 尺寸表
<input type="checkbox"/> 正式鋁料 B.M.	<input type="checkbox"/> 技術上資料/指示	<input type="checkbox"/> 報價
<input type="checkbox"/> 配件 B.M.	<input type="checkbox"/> 樣辦或貨品說明書	<input type="checkbox"/> 分判合約
<input type="checkbox"/> 其他:		

內容: 修改B: 有美疏子 UN-G80, UN-G81 & UN-G82
因拆圖失誤, 少開了孔, 現要求生產部在鋁通
增加1個孔, 用自攻螺絲固定鋁通於背板.

完成上列要求日期: ASAP ASAP

國內

<input type="checkbox"/> 生產技術總監	<input type="checkbox"/> 連附件	<input type="checkbox"/> 技術部	<input type="checkbox"/> 連附件	<input type="checkbox"/> 生產部	<input type="checkbox"/> 連附件
<input type="checkbox"/> 採購部	<input type="checkbox"/> 連附件	<input checked="" type="checkbox"/> 生產統籌部	<input checked="" type="checkbox"/> 連附件	<input type="checkbox"/> 報關組	<input type="checkbox"/> 連附件
<input type="checkbox"/> 質檢部	<input type="checkbox"/> 連附件	<input type="checkbox"/> 會計部	<input type="checkbox"/> 連附件	<input type="checkbox"/> 機械設計部	<input type="checkbox"/> 連附件
<input type="checkbox"/> 香港辦	<input type="checkbox"/> 連附件	<input type="checkbox"/> 其他:			

香港

<input type="checkbox"/> 行政部	<input type="checkbox"/> 連附件	<input type="checkbox"/> 會計部	<input type="checkbox"/> 連附件	<input type="checkbox"/> 統籌部	<input type="checkbox"/> 連附件	<input type="checkbox"/> 工程部	<input type="checkbox"/> 連附件
<input type="checkbox"/> 採購部	<input type="checkbox"/> 連附件	<input type="checkbox"/> QS部	<input type="checkbox"/> 連附件	<input type="checkbox"/> 地盤管理	<input type="checkbox"/> 連附件	<input type="checkbox"/> 維修部	<input type="checkbox"/> 連附件

*發件人簽署:		*組別成員批核簽署:	
傳遞編號:	HK1878/23	項目經理簽署:	

PROJECT
YIN PING ROAD KOWLOON
FEATURE WALL (PHASE 1)

MATERIAL
格栅组装图

COATING

COLOUR

MARK. NO.

QTY.


ASSEMBLE ON PARTS

注: 地盤用

注: 工地复尺

REV. OR BR. NO.	PART NUMBER	Dim. A	Dim. B	Dim. C	Dim. D	Dim. E	Dim. F	Dim. G	Dim. H	QTY.	Inv. Code
-	UN-G80	-	-	-	-	-	-	-	-	1	-

序号	编号	数量
①	AL-G121-1	1
②	AL-G122-1	1
③	AL-G121-2	1
④	AL-G122-2	1
⑤	AL-G121-3	1
⑥	AL-G122-3	1
⑦	AL-G121-4	1
⑧	AL-G122-4	1
⑨	AL-G121-5	1
⑩	AL-G122-5	1
⑪	AL-G121-6	1
⑫	AL-G122-6	1
⑬	AL-G121-7	1
⑭	AL-G122-7	1
⑮	AL-G121-8	1
⑯	AL-G122-8	1
⑰	AL-G121-9	1
⑱	AL-G122-9	1
⑲	AL-G121-10	1
⑳	AL-G122-10	1
㉑	AL-G98	10
㉒	AP-G111	1
㉓	AL-G97	10
㉔	AL-G100	10
㉕	AL-G99	10

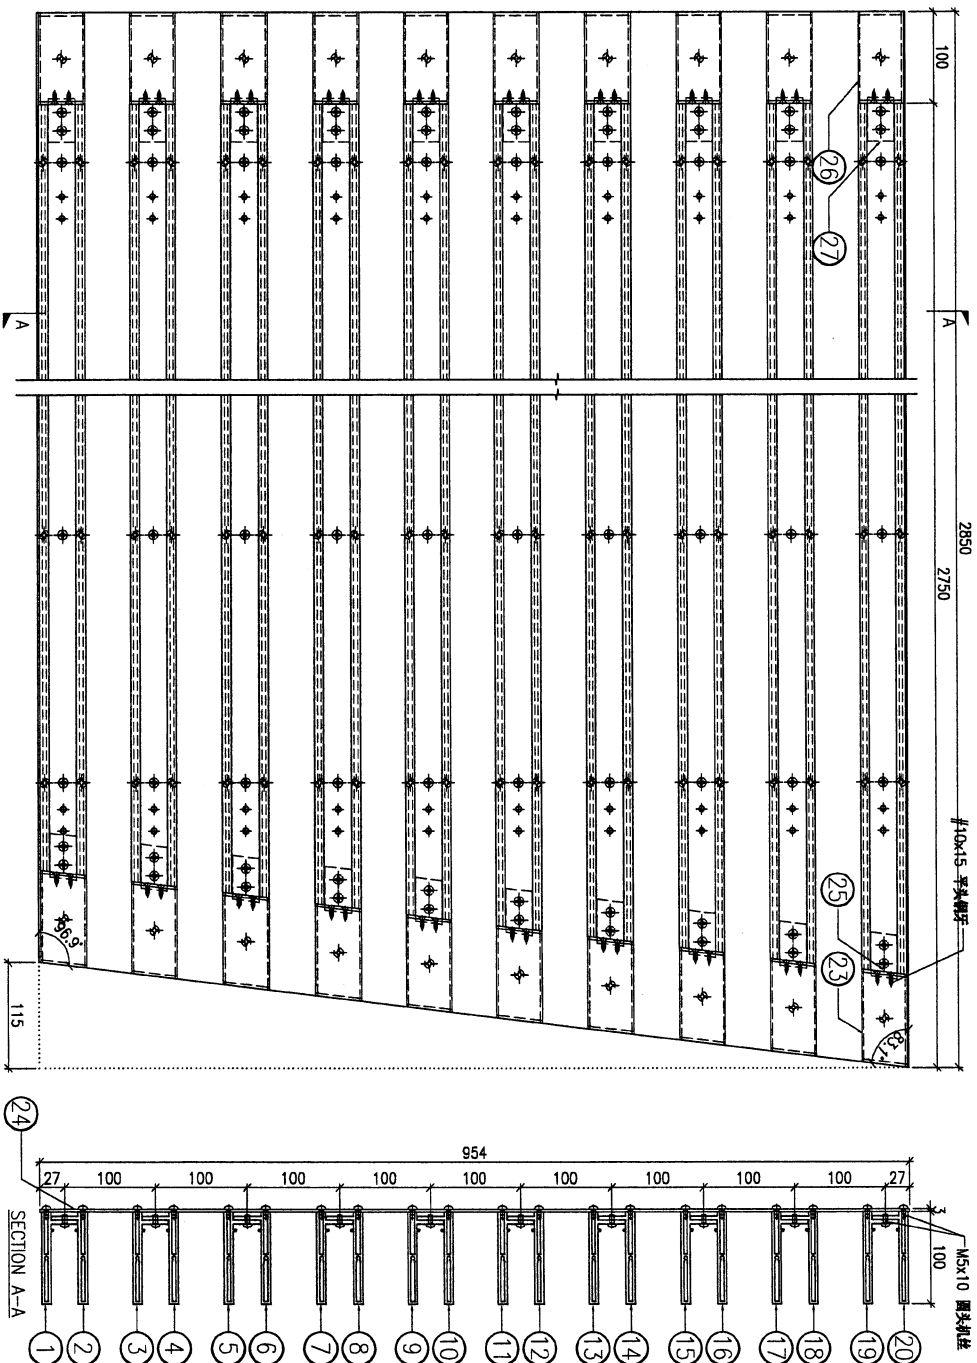

DWG. NO.

UN-G80

REV.

SCALE

DATE
15-06-2023

DRAWN BY

APPROVED BY

1

PROJECT
YIN PING ROAD KOWLOON
FEATURE WALL (PHASE 1)

MATERIAL
格栅组装图

COATING

COLOUR

MARK. NO.


QTY.

ASSEMBLE ON PARTS

注：地盘用
注：工地复尺

REV. OR REV. NO.	PART NUMBER	Dim. A	Dim. B	Dim. C	Dim. D	Dim. E	Dim. F	Dim. G	Dim. H	QTY.	Inv. Code
-	UN-G82	-	-	-	-	-	-	-	-	1	-

序号	编号	数量
①	AL-G125-1	1
②	AL-G125-1	1
③	AL-G125-2	1
④	AL-G125-2	1
⑤	AL-G125-3	1
⑥	AL-G125-3	1
⑦	AL-G125-4	1
⑧	AL-G125-4	1
⑨	AL-G125-5	1
⑩	AL-G125-5	1
⑪	AL-G125-6	1
⑫	AL-G125-6	1
⑬	AL-G125-7	1
⑭	AL-G125-7	1
⑮	AL-G125-8	1
⑯	AL-G125-8	1
⑰	AL-G125-9	1
⑱	AL-G125-9	1
⑲	AL-G125-10	1
⑳	AL-G125-10	1
㉑	AL-G94	10
㉒	AP-G113	1
㉓	AL-G93	10
㉔	AL-G100	10
㉕	AL-G99	10

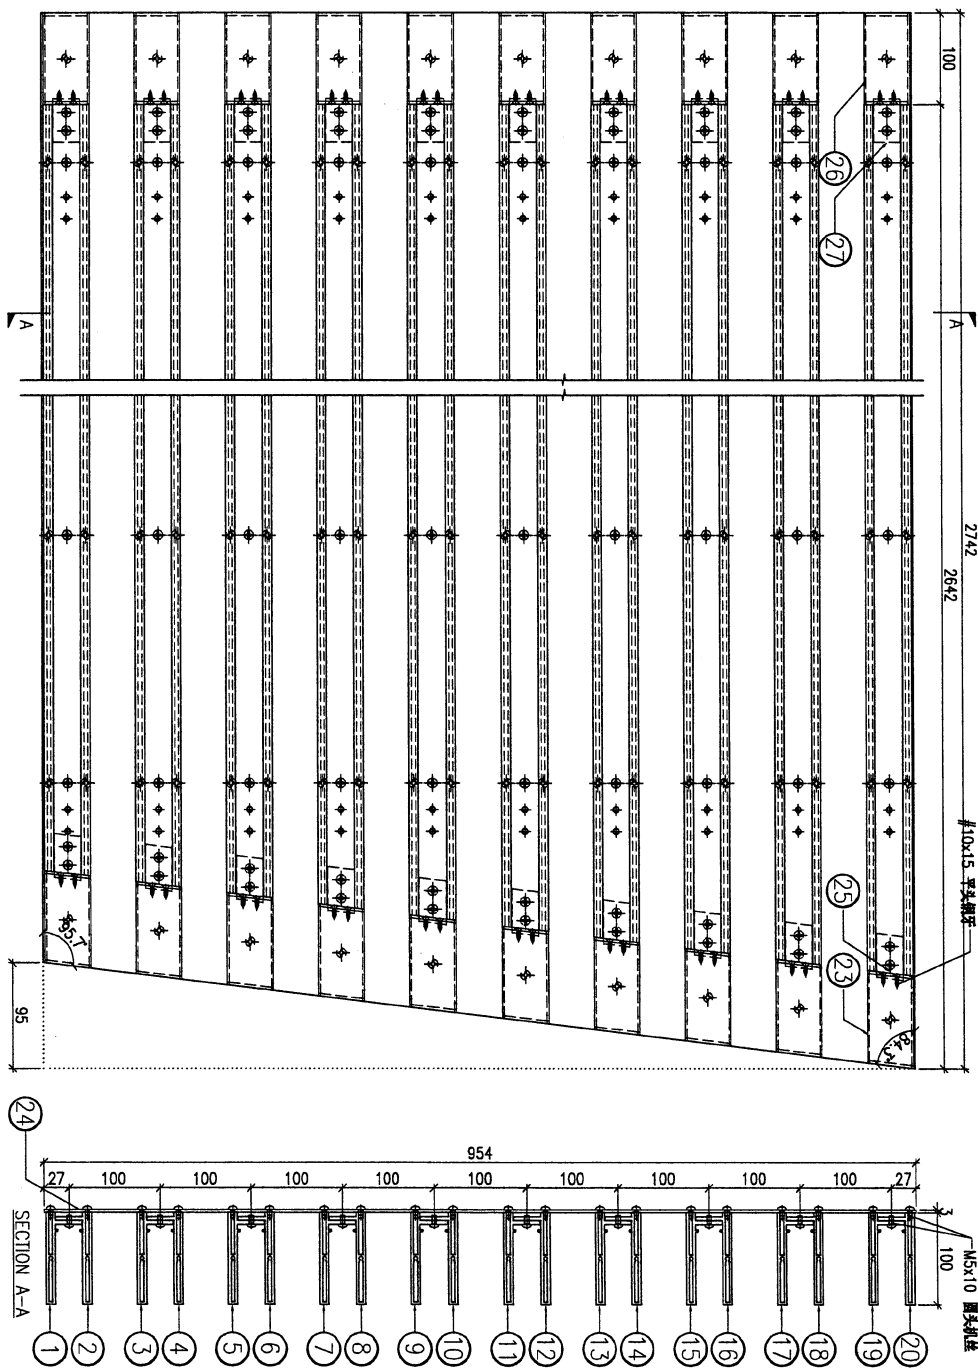

DWG. NO.

UN-G82

REV.

SCALE

DATE
15-06-2023

DRAWN BY

APPROVED BY