

工程指示 / 要求簡箋 ENGINEER INSTRUCTIONS(E.I.)

工程指示編號:	EI-6471	修改版本:	A
	HK-1983		
工程編號:	J 853	工程名稱:	延坪道
收件人:	生統	發件人:	Joe Chan
工程項目:	Feature Wall 廠用鋁板 生產(第3批)	日期:	06/09/2023

<input checked="" type="checkbox"/> 原合約工程包	<input type="checkbox"/> 原合約工程加 / 減賬 QT-	<input type="checkbox"/> 新工程報價 QT-
--------------------------------------------	------------------------------------------	------------------------------------

信件批核號碼/圖紙參考編號:	批核模具圖紙編號:
客戶指示附件:	管理內部批簽署:

<input type="checkbox"/> 初步鋁料 B.M.	<input type="checkbox"/> 加工拆圖, 然後生產	<input type="checkbox"/> 尺寸表
<input type="checkbox"/> 正式鋁料 B.M.	<input type="checkbox"/> 技術上資料/指示	<input type="checkbox"/> 報價
<input type="checkbox"/> 配件 B.M.	<input type="checkbox"/> 樣辦或貨品說明書	<input type="checkbox"/> 分判合約
<input type="checkbox"/> 其他:		

內容:	修改 A: FW1-AP129 數量為 2 件. 修改 BM 表數量. 請補做 1 件.
完成上列要求日期:	ASAP

國內

<input type="checkbox"/> 生產技術總監	<input type="checkbox"/> 連附件	<input type="checkbox"/> 技術部	<input type="checkbox"/> 連附件	<input type="checkbox"/> 生產部	<input type="checkbox"/> 連附件
<input type="checkbox"/> 採購部	<input type="checkbox"/> 連附件	<input checked="" type="checkbox"/> 生產統籌部	<input checked="" type="checkbox"/> 連附件	<input type="checkbox"/> 報關組	<input type="checkbox"/> 連附件
<input type="checkbox"/> 質檢部	<input type="checkbox"/> 連附件	<input type="checkbox"/> 會計部	<input type="checkbox"/> 連附件	<input type="checkbox"/> 機械設計部	<input type="checkbox"/> 連附件
<input type="checkbox"/> 香港辦	<input type="checkbox"/> 連附件	<input type="checkbox"/> 其他:			

香港

<input type="checkbox"/> 行政部	<input type="checkbox"/> 連附件	<input type="checkbox"/> 會計部	<input type="checkbox"/> 連附件	<input type="checkbox"/> 統籌部	<input type="checkbox"/> 連附件	<input type="checkbox"/> 工程部	<input type="checkbox"/> 連附件
<input type="checkbox"/> 採購部	<input type="checkbox"/> 連附件	<input type="checkbox"/> QS部	<input type="checkbox"/> 連附件	<input checked="" type="checkbox"/> 地盤管理	<input checked="" type="checkbox"/> 連附件	<input type="checkbox"/> 維修部	<input type="checkbox"/> 連附件

*發件人簽署:		*組別成員批核簽署:	
傳遞編號:	HK 1983 / 23	項目經理簽署:	

①


美特鋁質有限公司 MIDI Aluminium Fabricator Ltd.		工程號: J-853	計算: ming	日期:	2023.07.06		送呈:	JOE					
廠用鋁板B.M.表 (part:3)		地盤名稱: 廷坪路	核對:	日期:			副本:						
BM編號:		項目類別: 特征牆(1區)	批准:	日期:									
修改內容:		修改版本:	A/C Code:	總V.F.:	19.463		總重量:	157.85					
序號	修改內容	鋁板圖號	鋁板名稱	顏色	實用	後備	總數	總重量	19.463		圖紙編號		
									單件展開面積	總展開面積		單件V.F.	總V.F.
平方米													
1		FW1-AP110	3mm/厚鋁板	EC-DG-D334232-ZD1 (SS-01)	1		1	3.796	0.467	0.467	0.467	0.467	
2		FW1-AP111	3mm/厚鋁板	EC-DG-D334232-ZD1 (SS-01)	1		1	6.827	0.840	0.840	0.840	0.840	
3		FW1-AP112	3mm/厚鋁板	EC-DG-D334232-ZD1 (SS-01)	1		1	7.495	0.922	0.922	0.922	0.922	
4		FW1-AP113	3mm/厚鋁板	EC-DG-D334232-ZD1 (SS-01)	1		1	4.571	0.562	0.562	0.562	0.562	
5		FW1-AP114	3mm/厚鋁板	EC-DG-D334232-ZD1 (SS-01)	1		1	5.032	0.619	0.619	0.619	0.619	
6		FW1-AP115A	3mm/厚鋁板	EC-DG-D334232-ZD1 (SS-01)	1		1	6.506	0.800	0.800	0.800	0.800	
7		FW1-AP115B	3mm/厚鋁板	EC-DG-D334232-ZD1 (SS-01)	1		1	10.528	1.295	1.295	1.295	1.295	
8		FW1-AP115C	3mm/厚鋁板	EC-DG-D334232-ZD1 (SS-01)	1		1	6.593	0.811	0.811	0.811	0.811	
9		FW1-AP116A	3mm/厚鋁板	EC-DG-D334232-ZD1 (SS-01)	1		1	6.342	0.780	0.780	0.780	0.780	
10		FW1-AP116B	3mm/厚鋁板	EC-DG-D334232-ZD1 (SS-01)	1		1	2.008	0.247	0.247	0.247	0.247	
11		FW1-AP117	3mm/厚鋁板	EC-DG-D334232-ZD1 (SS-01)	1		1	4.343	0.534	0.534	0.534	0.534	
12		FW1-AP118	3mm/厚鋁板	EC-DG-D334232-ZD1 (SS-01)	1		1	6.526	0.803	0.803	0.803	0.803	
13		FW1-AP119	3mm/厚鋁板	EC-DG-D334232-ZD1 (SS-01)	1		1	1.880	0.231	0.231	0.231	0.231	
14		FW1-AP120	3mm/厚鋁板	EC-DG-D334232-ZD1 (SS-01)	1		1	5.934	0.730	0.730	0.730	0.730	
15		FW1-AP121	3mm/厚鋁板	EC-DG-D334232-ZD1 (SS-01)	1		1	1.141	0.140	0.140	0.140	0.140	
16		FW1-AP122	3mm/厚鋁板	EC-DG-D334232-ZD1 (SS-01)	1		1	9.153	1.126	1.126	1.126	1.126	
17		FW1-AP123	3mm/厚鋁板	EC-DG-D334232-ZD1 (SS-01)	1		1	6.687	0.822	0.822	0.822	0.822	
18		FW1-AP124	3mm/厚鋁板	EC-DG-D334232-ZD1 (SS-01)	1		1	7.370	0.906	0.906	0.906	0.906	
19		FW1-AP125	3mm/厚鋁板	EC-DG-D334232-ZD1 (SS-01)	1		1	4.124	0.507	0.507	0.507	0.507	
20		FW1-AP126	3mm/厚鋁板	EC-DG-D334232-ZD1 (SS-01)	1		1	4.611	0.567	0.567	0.567	0.567	
21		FW1-AP127	3mm/厚鋁板	EC-DG-D334232-ZD1 (SS-01)	1		1	9.923	1.221	1.221	1.221	1.221	
22		FW1-AP128A	3mm/厚鋁板	EC-DG-D334232-ZD1 (SS-01)	1		1	7.816	0.961	0.961	0.961	0.961	

2

美特鋁質有限公司 MIDI Aluminium Fabricator Ltd		工程號: J-853	計算: ming	日期: 2023.07.06	送呈: 副本:	JOE							
廠用鋁板B.M.表 (part3)		地點名稱: 廷坪路	核對: 批准:	日期:									
BM編號:	修改內容	鋁板圖號	鋁板名稱	顏色	實用	後備	總數	總重量	單件展開面積	總展開面積	單件V.F.	總V.F.	圖紙編號
				A/C Code:					19.463			157.85	
									平方米	平方米	平方米	平方米	
23		FW1-API28B	3mm厚鋁板	EC-DG-D334232-ZD1 (SS-01)	1		1	1.519	0.187	0.187	0.187	0.187	
24		FW1-API28C	3mm厚鋁板	EC-DG-D334232-ZD1 (SS-01)	1		1	1.195	0.147	0.147	0.147	0.147	
25	A	FW1-API29	3mm厚鋁板	EC-DG-D334232-ZD1 (SS-01)	1	1	1	7.072	0.870	0.870	0.870	0.870	
26		FW1-API30	3mm厚鋁板	EC-DG-D334232-ZD1 (SS-01)	1		1	3.397	0.418	0.418	0.418	0.418	
27		FW1-API31	3mm厚鋁板	EC-DG-D334232-ZD1 (SS-01)	2		2	12.411	0.763	1.527	0.763	1.527	
28		FKP-M21	2mm厚鋁板	EC-DG-D334232-ZD1 (SS-01)	35		35	1.423	0.008	0.263	0.008	0.263	
29		FKP-M22	2mm厚鋁板	EC-DG-D334232-ZD1 (SS-01)	3		3	0.174	0.011	0.032	0.011	0.032	
30		FKP-M23	2mm厚鋁板	鍍化	1		1	0.252	0.046	0.046	0.000	0.000	
31		FKP-M24	2mm厚鋁板	鍍化	1		1	0.252	0.046	0.046	0.000	0.000	
32	.	FKP-M25	2mm厚鋁板	EC-DG-D334232-ZD1 (SS-01)	4		4	0.165	0.008	0.030	0.008	0.030	
33		FKP-M26	2mm厚鋁板	EC-DG-D334232-ZD1 (SS-01)	4		4	0.169	0.008	0.031	0.008	0.031	
34		FKP-M27	2mm厚鋁板	EC-DG-D334232-ZD1 (SS-01)	2		2	0.086	0.008	0.016	0.008	0.016	
35		FKP-M28	2mm厚鋁板	EC-DG-D334232-ZD1 (SS-01)	2		2	0.106	0.010	0.020	0.010	0.020	
36		FKP-M29	2mm厚鋁板	EC-DG-D334232-ZD1 (SS-01)	2		2	0.118	0.011	0.022	0.011	0.022	
37		FKP-M30	2mm厚鋁板	EC-DG-D334232-ZD1 (SS-01)	1		1	0.051	0.009	0.009	0.009	0.009	
38		FKP-M31	2mm厚鋁板	鍍化	1		1	0.252	0.046	0.046	0.000	0.000	
39													
40													
41													
總計:					84	0	84	158	18	20	18	19	

PROJECT				MATERIAL				COATING				COLOUR				MARK. NO.		QTY.	
YIN PING ROAD KOWLOON FEATURE WALL (PHASE 1)				3mm 铝板				PVF2				EC-DG-D334232-ZD1(SS-01)				-		-	
REV.	CHECKED DATE BY	PART NUMBER	Dim. A	Dim. B	Dim. C	Dim. D	Dim. E	Dim. F	Dim. G	Dim. H	QTY.	Inv. Code	ASSEMBLE ON PARTS						
-		FW1-AP129	-	-	-	-	-	-	-	-	2								

注：工厂用
注：工地复尺

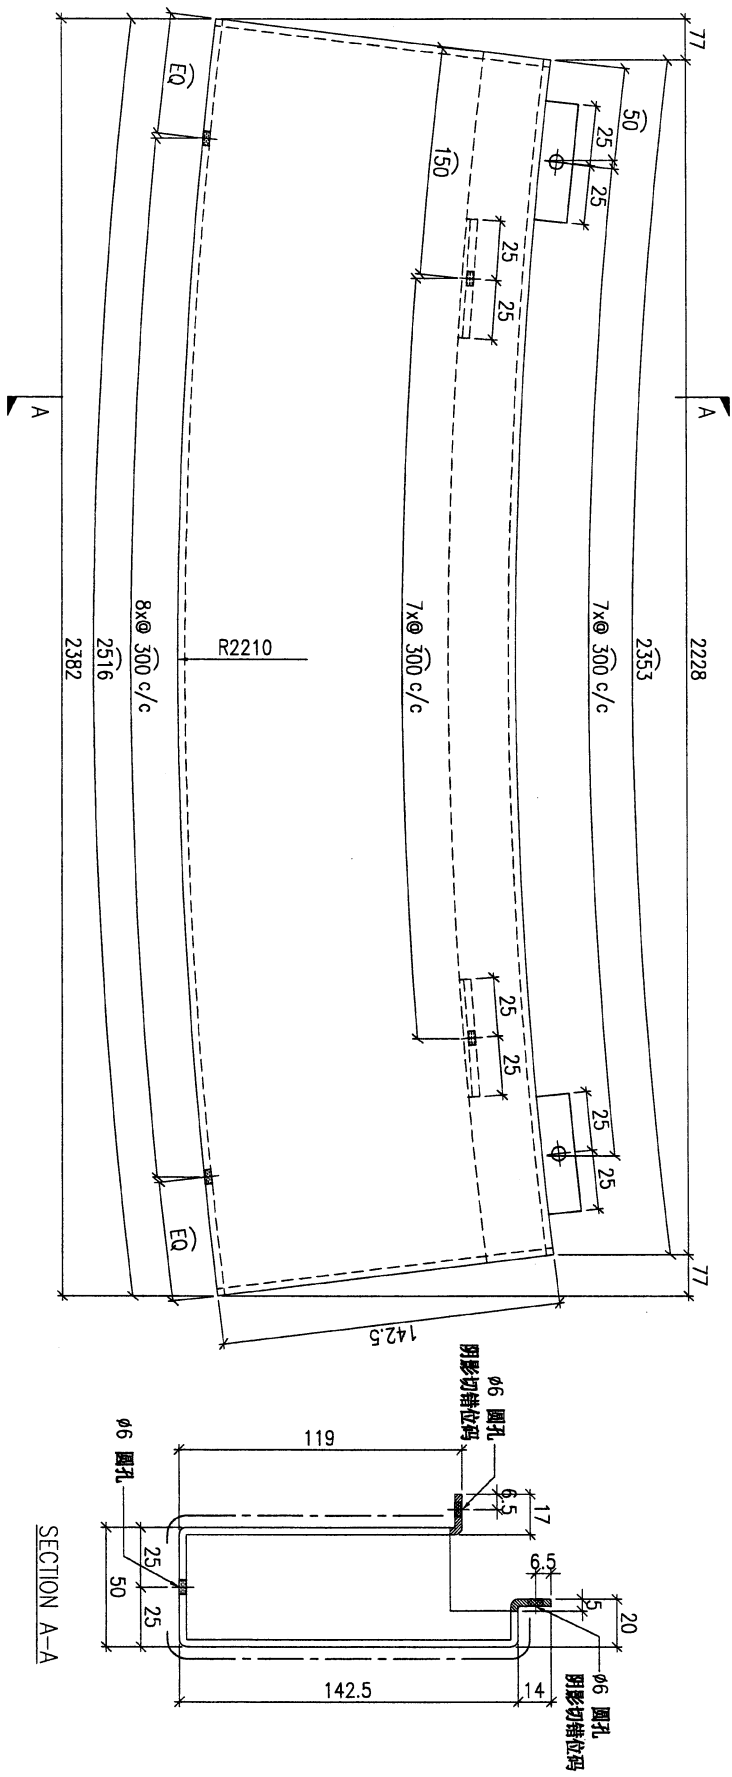

DWG. NO.		REV.		SCALE		DATE		DRAWN BY		APPROVED BY	
FW1-AP129		-		-		22-03-2023		-		-	