

美特鋁質有限公司  
MIDI ALUMINIUM FABRICATOR LTD.

以此為準



工程指示 / 要求簡箋 ENGINEER INSTRUCTIONS(E.I.)

工程指示編號:	EI- 6683	修改版本:	-
	HK-1920		
工程編號:	J 853	工程名稱:	延坪道
收件人:	生統	發件人:	Joe Chan
工程項目:	更亭臨時窗	日期:	25/08/2023

<input checked="" type="checkbox"/> 原合約工程包	<input type="checkbox"/> 原合約工程加 / 減脹 QT-	<input type="checkbox"/> 新工程報價 QT-
--	--	------------------------------------

信件批核號碼/圖紙參考編號:	批核模具圖紙編號:
客戶指示附件:	管理內部批簽署:

<input type="checkbox"/> 初步鋁料 B.M.	<input type="checkbox"/> 加工拆圖, 然後生產	<input type="checkbox"/> 尺寸表
<input type="checkbox"/> 正式鋁料 B.M.	<input type="checkbox"/> 技術上資料/指示	<input type="checkbox"/> 報價
<input type="checkbox"/> 配件 B.M.	<input type="checkbox"/> 樣辦或貨品說明書	<input type="checkbox"/> 分判合約
<input type="checkbox"/> 其他:		

內容: 請依附件資料, 加工鋁拆件, 送地盤.

(幫忙 29/8 送地盤)

特急

完成上列要求日期: 特急 ASAP


國內

<input type="checkbox"/> 生產技術總監	<input type="checkbox"/> 連附件	<input type="checkbox"/> 技術部	<input type="checkbox"/> 連附件	<input type="checkbox"/> 生產部	<input type="checkbox"/> 連附件
<input type="checkbox"/> 採購部	<input type="checkbox"/> 連附件	<input checked="" type="checkbox"/> 生產統籌部	<input checked="" type="checkbox"/> 連附件	<input type="checkbox"/> 報關組	<input type="checkbox"/> 連附件
<input type="checkbox"/> 質檢部	<input type="checkbox"/> 連附件	<input type="checkbox"/> 會計部	<input type="checkbox"/> 連附件	<input type="checkbox"/> 機械設計部	<input type="checkbox"/> 連附件
<input type="checkbox"/> 香港辦	<input type="checkbox"/> 連附件	<input type="checkbox"/> 其他:			


香港

<input type="checkbox"/> 行政部	<input type="checkbox"/> 連附件	<input type="checkbox"/> 會計部	<input type="checkbox"/> 連附件	<input type="checkbox"/> 統籌部	<input type="checkbox"/> 連附件	<input type="checkbox"/> 工程部	<input type="checkbox"/> 連附件
<input type="checkbox"/> 採購部	<input type="checkbox"/> 連附件	<input type="checkbox"/> QS部	<input type="checkbox"/> 連附件	<input checked="" type="checkbox"/> 地盤管理	<input checked="" type="checkbox"/> 連附件	<input type="checkbox"/> 維修部	<input type="checkbox"/> 連附件


*發件人簽署:		*組別成員批核簽署:	
傳遞編號:	HK 1920 / 23	項目經理簽署:	


**美特鋁質** 有限公司  
 MIDI Aluminium Fabricator Ltd.

工程號	J853	地盤	錦上路/延平道
-----	------	----	---------

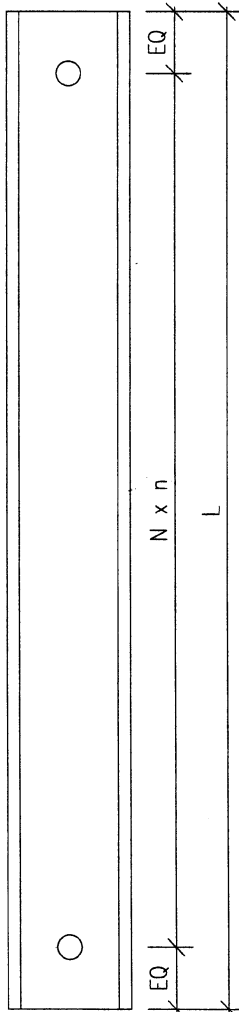



	L	N	n	數量	使用位置
1.	2432	300	7	4	Phase 1更亭
2.	637	300	2	1	Phase 1更亭
3.	1317	300	4	1	Phase 1更亭
4.	1632	300	5	2	Phase 2更亭
5.	642	300	2	1	Phase 2更亭
6.	1642	300	5	4	Phase 2更亭
7.	1192	300	3	1	Phase 2更亭
8.	1187	300	3	1	Phase 2更亭
			Total	<u>15</u>	

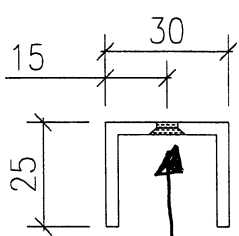

Ø6 平頭孔

名稱	玻璃欄河鋁槽	制圖	DZL	2021.10.30	修改		
材料	25*30*25*3槽	復核	sde	-	日期		
顏色	JMQ213457 (古銅)	批准			圖號		

	L	N	n	數量	使用位置
1.	637	300	2	2	Phase 1 更亭
2.	1317	300	4	2	Phase 1 更亭
3.	642	300	2	2	Phase 2 更亭
4.	1192	300	3	2	Phase 2 更亭
5.	1187	300	3	2	Phase 2 更亭
			Total	10	

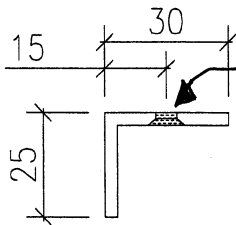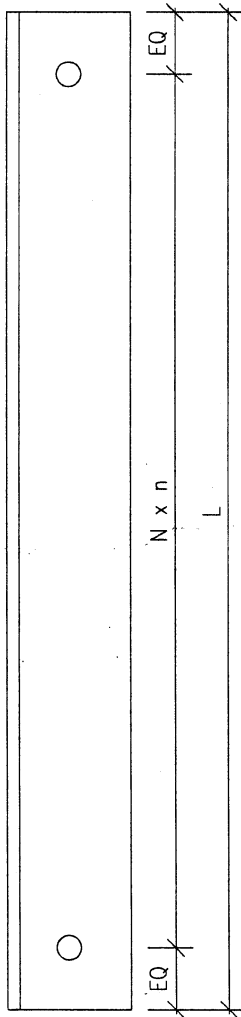


Φ6 平头孔

3mm 鋁板 摺成

可以 Mill

名稱	<del>玻璃欄河鋁槽</del>	制圖	DZL	2021.10.30	修改		
材料	<del>25*30*25*3槽</del>	復核	sde	-	日期		
顏色	JMQ213457 (古銅)	批准			圖號		

# 臨時安裝示意 (橫磁盤)

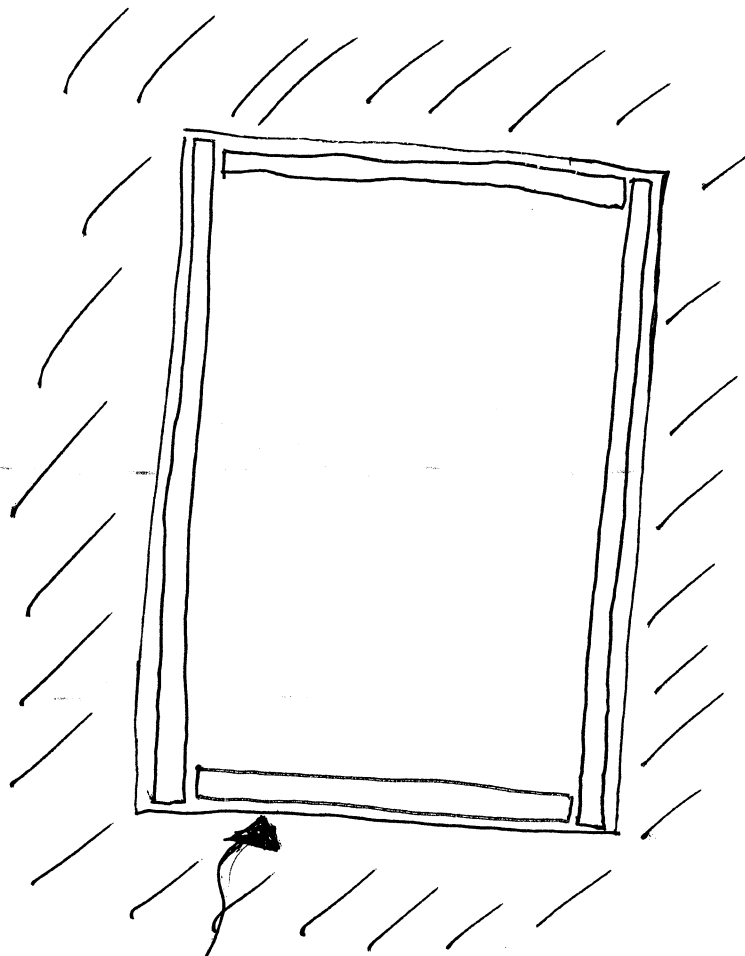

3邊鉛槽

底用鉛角