

工程指示 / 要求簡箋 ENGINEER INSTRUCTIONS(E.I.)


工程指示編號:	EI- 6752	修改版本:	-
	HK-2172		
工程編號:	J 853	工程名稱:	延坪道 (第2期)
收件人:	生統	發件人:	Joe Chan
工程項目:	T1-5B 超門中企 鋁通 (T1-W203)	日期:	18/09/2023

<input type="checkbox"/> 原合約工程包	<input type="checkbox"/> 原合約工程加 / 減賬 QT-	<input type="checkbox"/> 新工程報價 QT-
---------------------------------	--	------------------------------------

信件批核號碼/圖紙參考編號:	批核模具圖紙編號:
客戶指示附件:	管理內部批簽署:

<input type="checkbox"/> 初步鋁料 B.M.	<input type="checkbox"/> 加工拆圖, 然後生產	<input type="checkbox"/> 尺寸表
<input type="checkbox"/> 正式鋁料 B.M.	<input type="checkbox"/> 技術上資料/指示	<input type="checkbox"/> 報價
<input type="checkbox"/> 配件 B.M.	<input type="checkbox"/> 樣辦或貨品說明書	<input type="checkbox"/> 分判合約
<input checked="" type="checkbox"/> 其他:		

內容: 請依附件資料, 加工鋁件, 送地盤




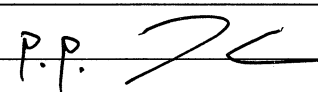
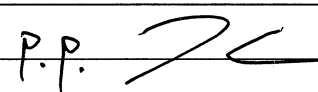
完成上列要求日期: 22/9/2023


國內

<input type="checkbox"/> 生產技術總監	<input type="checkbox"/> 連附件	<input type="checkbox"/> 技術部	<input type="checkbox"/> 連附件	<input type="checkbox"/> 生產部	<input type="checkbox"/> 連附件
<input type="checkbox"/> 採購部	<input type="checkbox"/> 連附件	<input checked="" type="checkbox"/> 生產統籌部	<input checked="" type="checkbox"/> 連附件	<input type="checkbox"/> 報關組	<input type="checkbox"/> 連附件
<input type="checkbox"/> 質檢部	<input type="checkbox"/> 連附件	<input type="checkbox"/> 會計部	<input type="checkbox"/> 連附件	<input type="checkbox"/> 機械設計部	<input type="checkbox"/> 連附件
<input type="checkbox"/> 香港辦	<input type="checkbox"/> 連附件	<input type="checkbox"/> 其他:			

香港

<input type="checkbox"/> 行政部	<input type="checkbox"/> 連附件	<input type="checkbox"/> 會計部	<input type="checkbox"/> 連附件	<input type="checkbox"/> 統籌部	<input type="checkbox"/> 連附件	<input type="checkbox"/> 工程部	<input type="checkbox"/> 連附件
<input type="checkbox"/> 採購部	<input type="checkbox"/> 連附件	<input type="checkbox"/> QS部	<input type="checkbox"/> 連附件	<input checked="" type="checkbox"/> 地盤管理	<input checked="" type="checkbox"/> 連附件	<input type="checkbox"/> 維修部	<input type="checkbox"/> 連附件

*發件人簽署:		*組別成員批核簽署:	
傳遞編號:	HK 2172 / 23	項目經理簽署:	

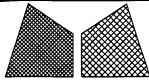


美特鋁質有限公司  
MIDI Aluminium Fabricator Ltd.

類別		物料號	
制圖	AN	2023/07/27	圖號 T1-W203 中企
修改	A B	復核	數量 1
日期	03/19 05/02	批准	單件重量(KG) /


廠切成2件U槽出貨

①

②

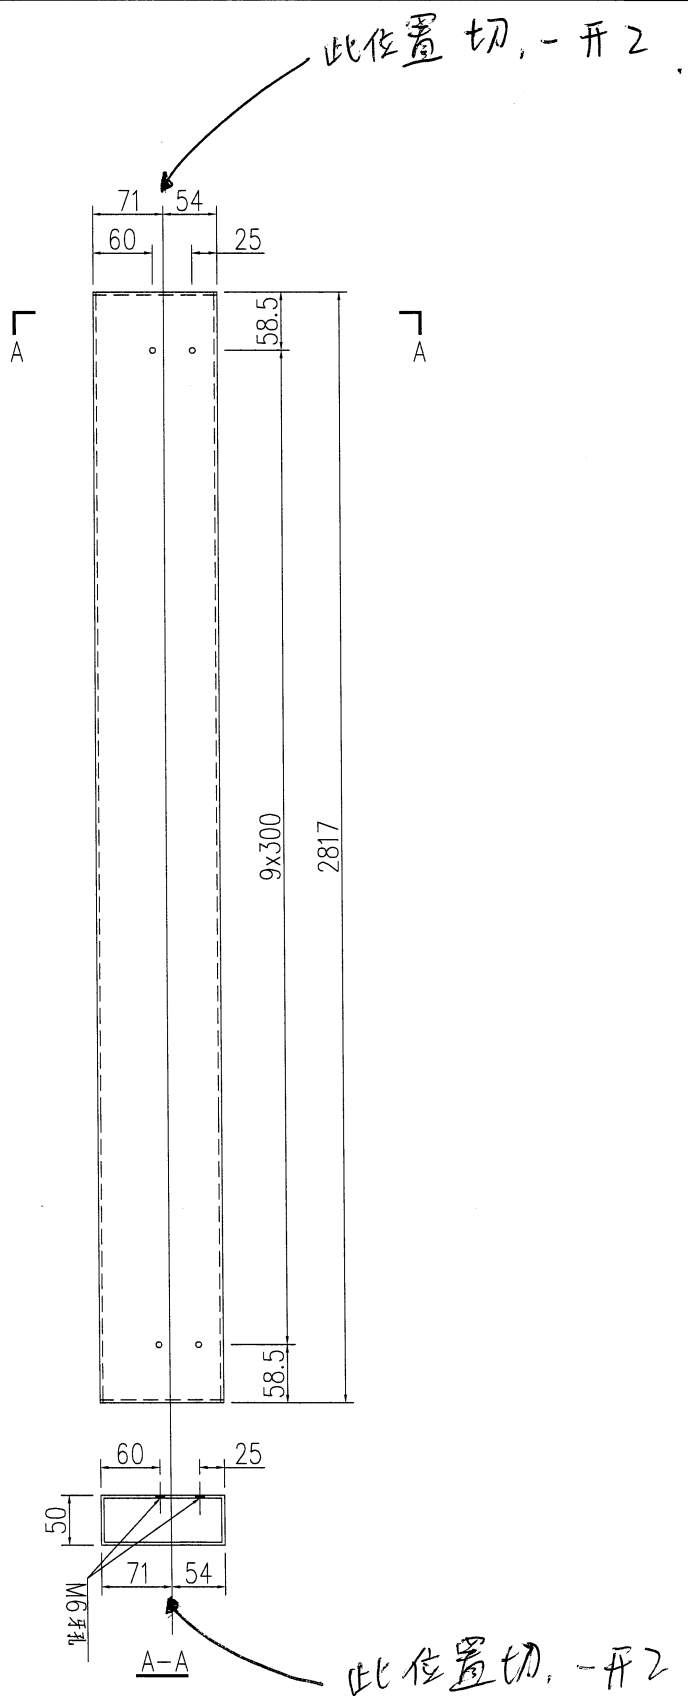


工程號	J853	地盤	香港延坪道	附件	
名稱	型材加工圖	採用			
材料	125x50x3mm厚鋁通	地盤			
顏色	AL-01	工廠			

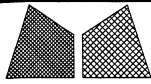

美特鋁質有限公司  
MIDI Aluminium Fabricator Ltd.



類別		物料號	
制圖	AN	2023/07/27	圖號 XX-01
修改	A	B	數量 1
日期	03/19	05/02	單件重量 (KG) /
復核	—	—	
批准	—	—	

MILL 色

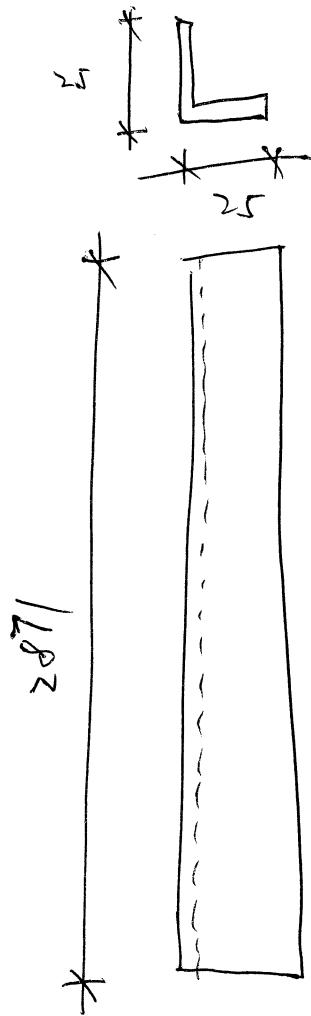

工程號	J853	地盤	香港延坪道	附件	
名稱	型材加工圖		採用		—
材料		地盤			
顏色		工廠			

 <b>美特鋁質有限公司</b> MIDI Aluminium Fabricator Ltd.				類別		物料號		
修改	A	B		制圖	AN	2023/07/27	圖號	XX-02
日期	03/19	05/02		復核	—	—	數量	1
				批准	—	—	單件重量(KG)	/

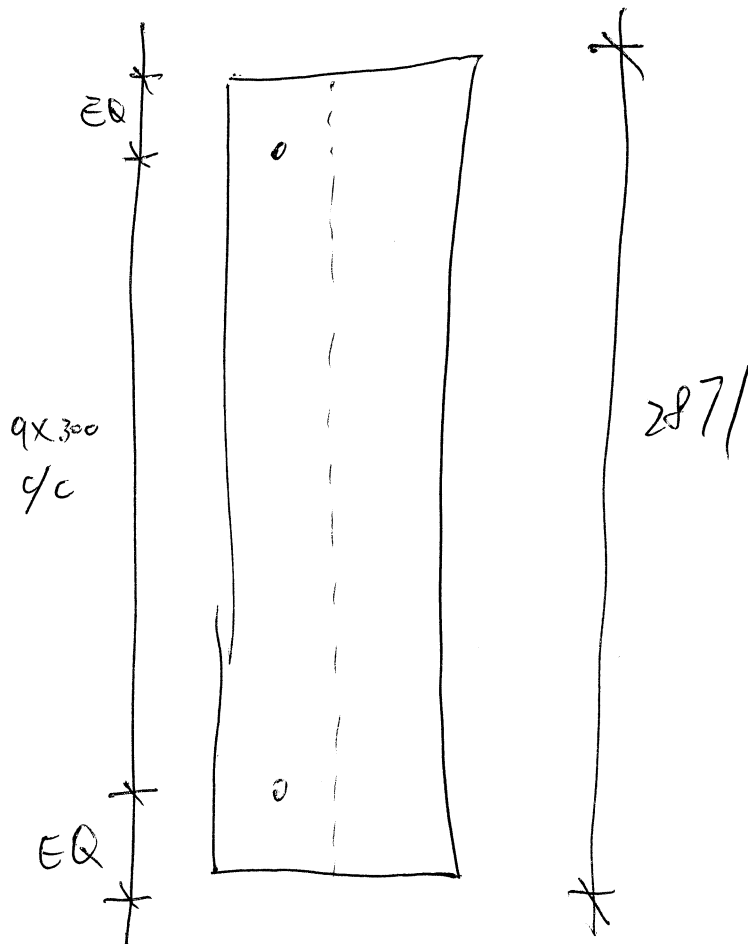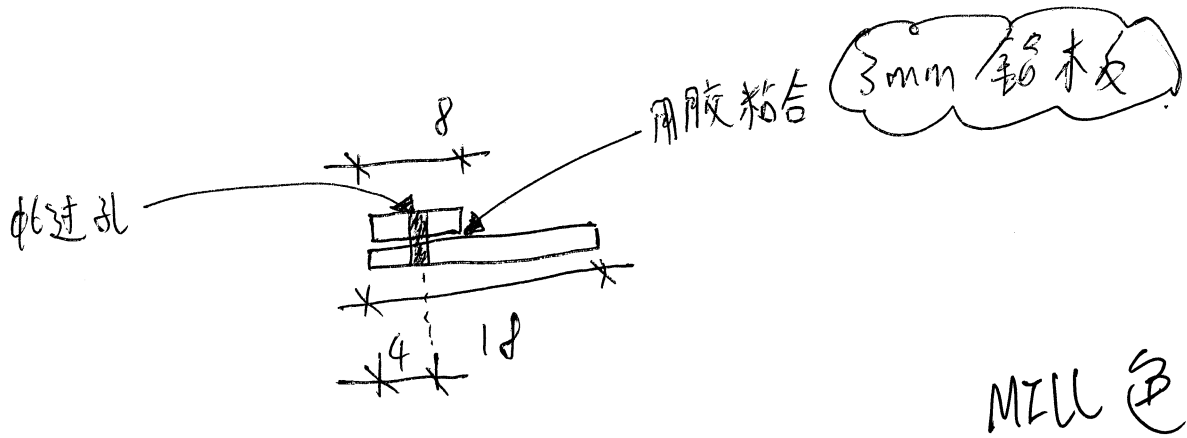

工程號	J853	地盤	香港延坪道	附件	
名稱	型材加工圖	採用			—
材料		地盤			
顏色		工廠			

