

工程指示 / 要求簡箋 ENGINEER INSTRUCTIONS(E.I.)

工程指示編號:	EI- 6882	修改版本:	-
	HK-2398		
工程編號:	J 853	工程名稱:	延坪道
收件人:	生統	發件人:	Joe Chan
工程項目:	平台 Glass Wall 補料	日期:	24/10/2023

☒ 原合約工程包	☐ 原合約工程加 / 減賬 QT-	☐ 新工程報價 QT-
--	--	------------------------------------

信件批核號碼/圖紙參考編號:	批核模具圖紙編號:
客戶指示附件:	管理內部批簽署:

☐ 初步鋁料 B.M.	☐ 加工拆圖, 然後生產	☐ 尺寸表
☐ 正式鋁料 B.M.	☐ 技術上資料/指示	☐ 報價
☐ 配件 B.M.	☐ 樣辦或貨品說明書	☐ 分判合約
☐ 其他:		

內容:	請依附件資料, 加工鋁型材, 送地盤. 涉及補料之 Glass Wall: 4001a, 4002, 4003, 4004, 4007, 4009. 請分類打包出貨.
完成上列要求日期:	ASAP


國內

☐ 生產技術總監	☐ 連附件	☐ 技術部	☐ 連附件	☐ 生產部	☐ 連附件
☐ 採購部	☐ 連附件	☒ 生產統籌部	☒ 連附件	☐ 報關組	☐ 連附件
☐ 質檢部	☐ 連附件	☐ 會計部	☐ 連附件	☐ 機械設計部	☐ 連附件
☐ 香港辦	☐ 連附件	☐ 其他:			

香港

☐ 行政部	☐ 連附件	☐ 會計部	☐ 連附件	☒ 統籌部	☐ 連附件	☐ 工程部	☐ 連附件
☐ 採購部	☐ 連附件	☐ QS部	☐ 連附件	☒ 地盤管理	☒ 連附件	☐ 維修部	☐ 連附件

*發件人簽署:		*組別成員批核簽署:	
傳遞編號:	HK 2398/23	項目經理簽署:	

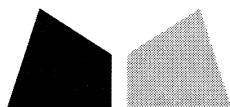

鋁材開料總表

工程號碼: J853 工程名稱: 延坪道

序號	鋁料編號	名稱	表面處理		開料長度	實用長料總數量		浪費率(%)
			顏色	層厚		支數	長度	
1	X86413				6000	6	36000	8.46
2	X86414				6000	5	30000	17.62
3	X86415				6000	2	12000	4.49
4	X86416				6000	17	102000	5.72
5	X86417				6000	7	42000	12.24

送至: _____

由: _____

日期: _____

簡短說明: _____

共6頁 第1頁

打印日期: 24/10/2023 打印時間: 17:57

工程號碼:J853, 工程名稱:廷坪道

開料長度:6000, 總長料支數:7, 總開料支數:22

鋁材開料清單 X86417

鋸片厚度(mm):4, 料頭尾總切除(mm):20, 浪費率(%):12.24

窗號	編號(用料狀況)	實用長度(長料開數)	需要 支數	開料 支數	長料 支數	餘料 支數	編號(剩餘長度)
J853-4003-XC08A	1	3772.5		1			2203.5
J853-4003-XC08	2	3548.0		1			2428
J853-4003-XC52A	3	2443.0		1			3533
J853-4003-XC53	4	1905.0		3			253
J853-4003-XC53	5	1905.0		1			4071
J853-4002-HL05	6	980.0		6			76
J853-4002-HL05	7	980.0		3			3028
J853-4003-XC53	1	1905.0		1			294.5
J853-4003-XC53	2	1905.0		1			519
J853-4003-XC53	3	1905.0		1			1624
J853-4003-XC53A	5	1865.5		2			332
J853-4002-HL05	3	980.0		1			640

工程號碼:J853, 工程名稱:延坪道

開料長度:6000, 總長料支數:17, 總開料支數:66

鋁材開料清單 X86416

鋸片厚度(mm):4, 料頭尾總切除(mm):20, 浪費率(%):5.72

窗號	編號(用料狀況)	實用長度(長料開數)	需要 支數	開料 支數	長料 支數	餘料 支數	編號(剩餘長度)
J853-4003-XC09A	1	3761.5		1			2214.5
J853-4003-XC09A	2	3761.5		1			2214.5
J853-4002-XC30	3	3175.0		1			2801
J853-4004-XC17	4	2110.0		2			1752
J853-4002-HL88	5	2102.0		2			1768
J853-4002-HL88	6	2102.0		2			1768
J853-4002-HL88	7	2102.0		2			1768
J853-4002-HL88	8	2102.0		2			1768
J853-4002-HL88	9	2102.0		2			1768
J853-4002-HL88	10	2102.0		2			1768
J853-4002-HL88	11	2102.0		2			1768
J853-4002-HL88	12	2102.0		2			1768
J853-4002-HL88	13	2102.0		2			1768
J853-4002-HL06	14	940.0		3			3148
J853-4002-HL07	15	940.0		6			316
J853-4002-HL16	16	698.0		3			3874
J853-4002-HL17	17	698.0		4			3172
J853-4004-XC17	1	2110.0		1			100.5
J853-4004-XC17	2	2110.0		1			100.5
J853-4004-XC17	3	2110.0		1			687
J853-4001-XC30	4	1748.0		1			0
J853-4001-XC30	5	1748.0		1			16
J853-4001-XC30	6	1748.0		1			16
J853-4001-XC30	7	1748.0		1			16
J853-4002-HL06	8	940.0		1			824
J853-4002-HL06	9	940.0		1			824
J853-4002-HL06	10	940.0		1			824
J853-4002-HL06	11	940.0		1			824
J853-4002-HL06	12	940.0		1			824
J853-4002-HL06	13	940.0		1			824
J853-4002-HL07	14	940.0		3			316
J853-4002-HL16	8	698.0		1			122
J853-4002-HL16	9	698.0		1			122
J853-4002-HL16	10	698.0		1			122
J853-4002-HL16	11	698.0		1			122
J853-4002-HL16	12	698.0		1			122
J853-4002-HL16	13	698.0		1			122
J853-4002-HL17	16	698.0		5			364

工程號碼:J853, 工程名稱:廷坪道

開料長度:6000, 總長料支數:2, 總開料支數:9

鋁材開料清單 X86415

鋸片厚度(mm):4, 料頭尾總切除(mm):20, 浪費率(%):4.49

窗號	編號(用料狀況)	實用長度(長料開數)	需要 支數	開料 支數	長料 支數	餘料 支數	編號(剩餘長度)
J853-4003-XC10	1	3785.0		1			2191
J853-4002-HL05	2	950.0		2			4072
J853-4002-HL05	1	950.0		2			283
J853-4002-HL09	2	950.0		4			256

工程號碼: J853, 工程名稱: 延坪道

開料長度: 6000, 總長料支數: 5, 總開料支數: 16

鋁材開料清單 X86414

鋸片厚度(mm): 4, 料頭尾總切除(mm): 20, 浪費率(%): 17.62

窗號	編號(用料狀況)	實用長度(長料開數)	需要 支數	開料 支數	長料 支數	餘料 支數	編號(剩餘長度)
J853-4003-XC11	1	3785.0		1			2191
J853-4002-HL43	2	2102.0		2			1768
J853-4002-HL91	3	2102.0		1			3874
J853-4002-HL93	4	2102.0		1			3874
J853-4002-HL45	5	950.0		1			5026
J853-4002-HL43	1	2102.0		1			85
J853-4002-HL92	3	2102.0		1			1768
J853-4002-HL42	2	950.0		1			814
J853-4002-HL42	3	950.0		1			814
J853-4002-HL42	4	950.0		1			2920
J853-4002-HL44	4	950.0		2			1012
J853-4002-HL45	4	950.0		1			58
J853-4007-XC03	2	752.0		1			58
J853-4007-XC04	3	752.0		1			58


工程號碼: J853, 工程名稱: 延坪道

開料長度: 6000, 總長料支數: 6, 總開料支數: 15


鋸片厚度(mm): 4, 料頭尾總切除(mm): 20, 浪費率(%): 8.46

鋁材開料清單 X86413

窗號	編號(用料狀況)	實用長度(長料開數)	需要 支數	開料 支數	長料 支數	餘料 支數	編號(剩餘長度)
J853-4003-XC06	1	3772.5		1			2203.5
J853-4004-XC23	2	3270.0		1			2706
J853-4004-XC26	3	3270.0		1			2706
J853-4004-XC24	4	2760.7		1			3215.3
J853-4002-HL03	5	2124.0		2			1724
J853-4003-XC14A	6	1865.5		2			2241
J853-4003-XC15A	2	2443.0		1			259
J853-4004-XC27	3	2375.5		1			326.5
J853-4004-XC28	4	2375.5		1			835.8
J853-4002-HL03	1	2124.0		1			75.5
J853-4004-XC25	5	1298.0		1			422
J853-4001a-XC24	4	553.0		1			278.8
J853-4001a-XC24	6	553.0		1			1684


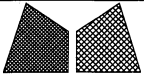
 美特鋁質有限公司 MIDI Aluminium Fabricator Ltd.					類別		物料號		
					制圖	AN	2023/05/29	圖號	J853-4001a-XC24
修改	A	B			復核	—	—	數量	2
日期	03/19	05/02			批准	—	—	單件重量 (KG)	553

长度错误

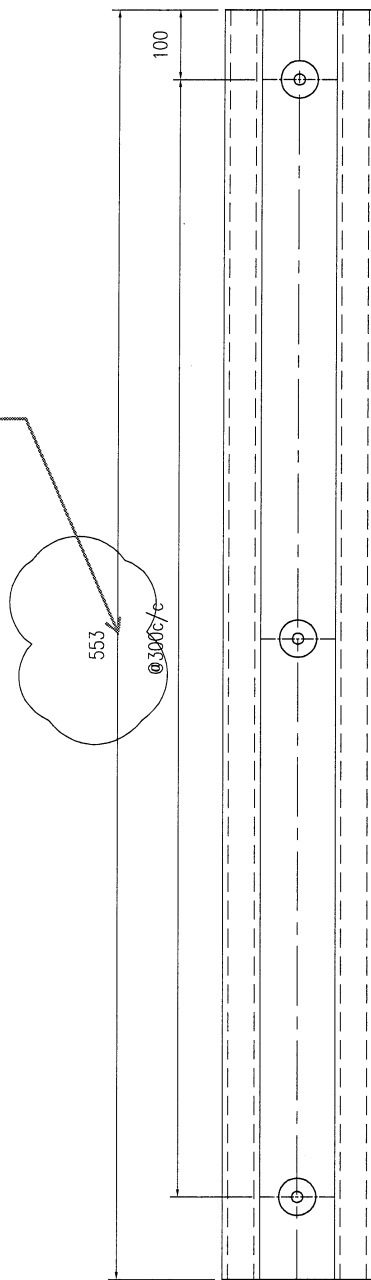

工程號	J853	地盤	香港延坪道		附件		
名稱	型材加工圖			採用		—	—
材料	X86413			地盤			
顏色	氟碳噴塗			工廠			


 美特鋁質有限公司 MIDI Aluminium Fabricator Ltd.					類別		物料號		
					制圖	AN	2023/05/29	圖號	J853-4002-HL03
修改	A	B			復核	—	—	數量	3
日期	03/19	05/02			批准	—	—	單件重量 (KG)	2124

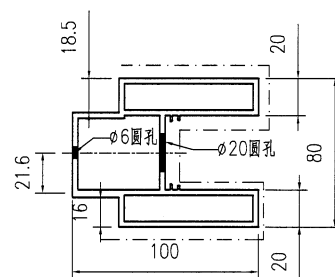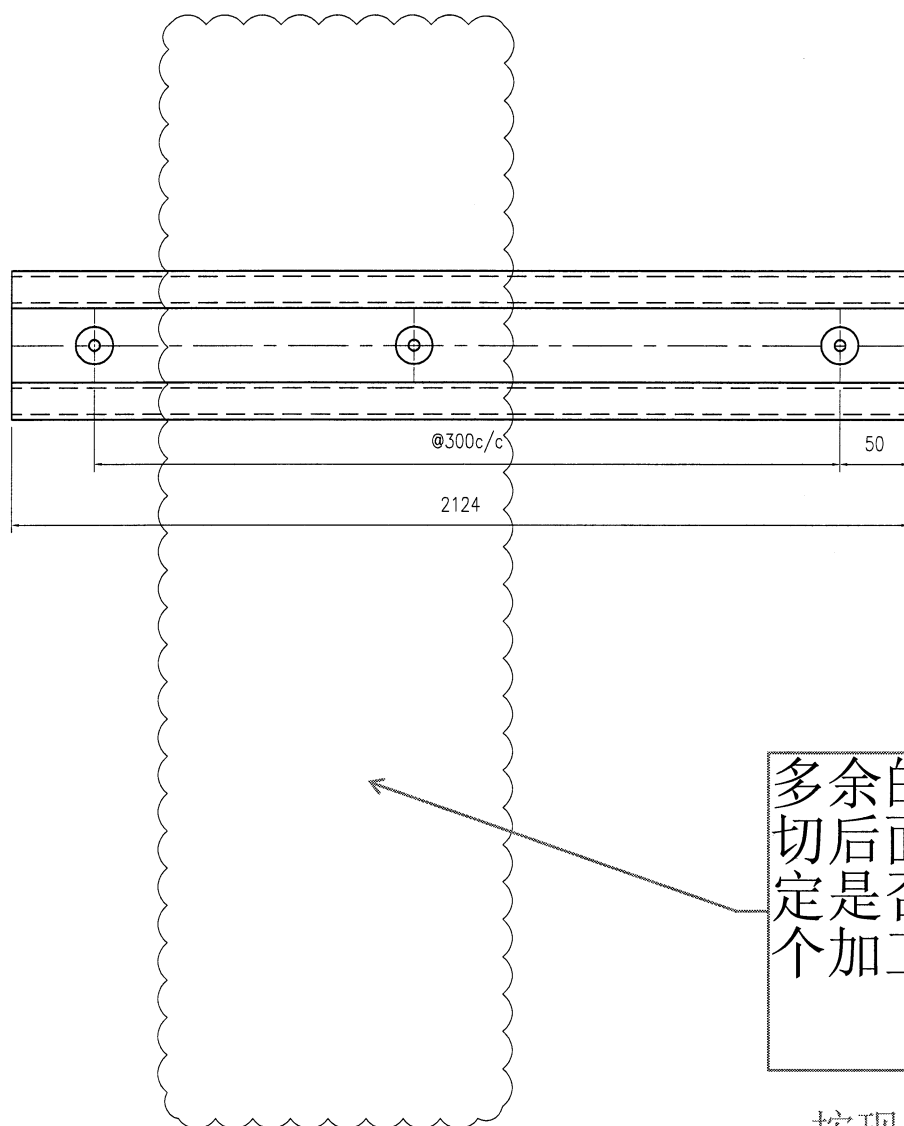


多余的剖面。
切后面，请确定
是否是按这个加工

按现附图加工

工程號	J853	地盤	香港延坪道	附件		
名稱	型材加工图	採用			—	—
材料	X86413	地盤				
顏色	銀白色	工廠				


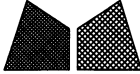
 美特鋁質有限公司 MIDI Aluminium Fabricator Ltd.					類別		物料號		
修改	A	B			制圖	AN	2023/05/29	圖號	J853-4003-XC13
日期	03/19	05/02			復核	—	—	數量	—
					批准	—	—	單件重量 (KG)	—

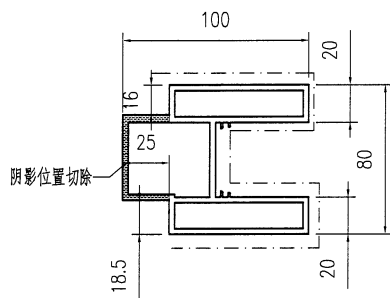

1

1-1

1

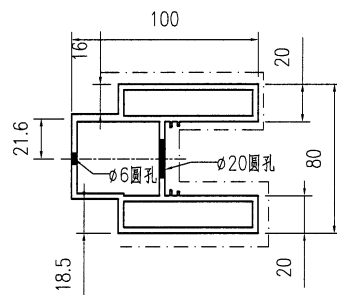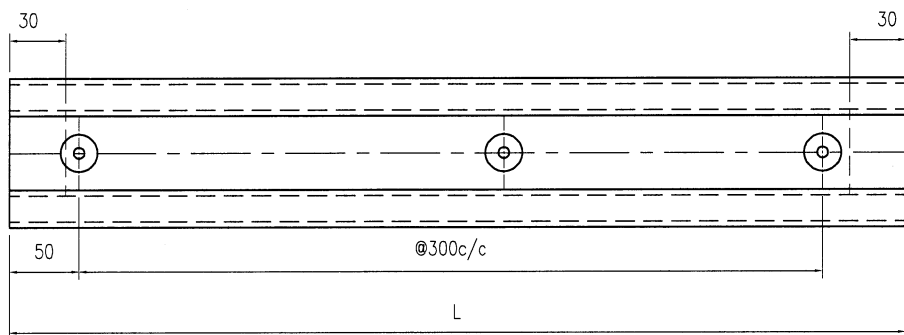

1

1

用XC14/XC15切短，总数不变


序号	编号	长度	数量	加工图号
1	J853-4003-XC14	4905	7	J853-4003-XC14
2	J853-4003-XC15	2523	4	J853-4003-XC14
3	J853-4003-XC10	1010	2	J853-4003-XC14

4	J853-4003-XC14A	1865.5	2	J853-4003-XC14
5	J853-4003-XC15A	2443	1	J853-4003-XC14

切短，不用重新开料


工程號	J853	地盤	香港延坪道		附件		
名稱	型材加工圖		採用			—	—
材料	X86413		地盤				
顏色	氟碳喷涂		工廠				

 美特鋁質有限公司 MIDI Aluminium Fabricator Ltd.					類別		物料號		
					制圖	AN	2023/05/29	圖號	J853-4003-XC06
修改	A	B			復核	—	—	數量	1
日期	03/19	05/02			批准	—	—	單件重量 (KG)	3772.5

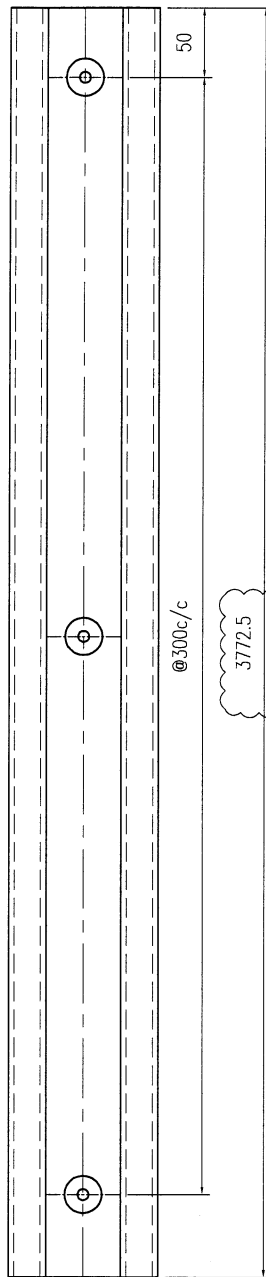


重新下料加工

需要重新开料

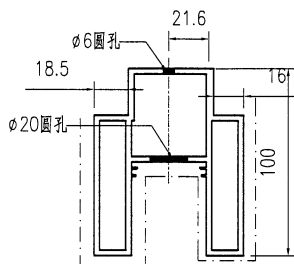


工程號	J853	地盤	香港延坪道	附件		
名稱	型材加工圖	採用			—	—
材料	X86413	地盤				
顏色	氟碳噴塗	工廠				

 美特鋁質有限公司 MIDI Aluminium Fabricator Ltd.					類別		物料號		
					制圖	AN	2023/05/29	圖號	J853-4004-XC23
修改	A	B			復核	—	—	數量	1
日期	03/19	05/02			批准	—	—	單件重量 (KG)	3270

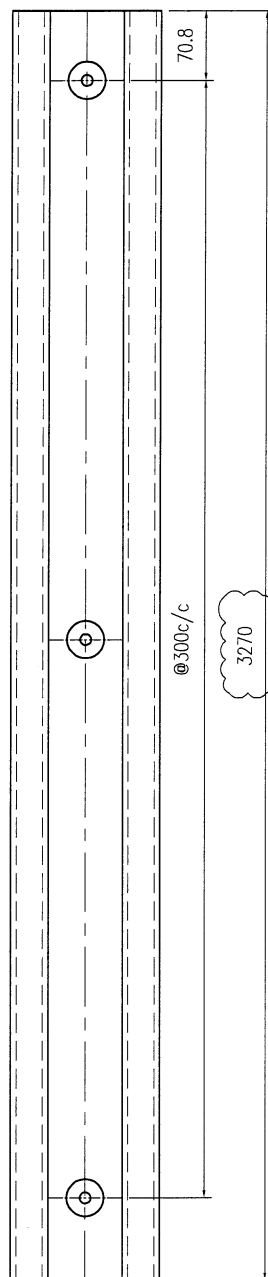

重新下料加工

重新开料加工


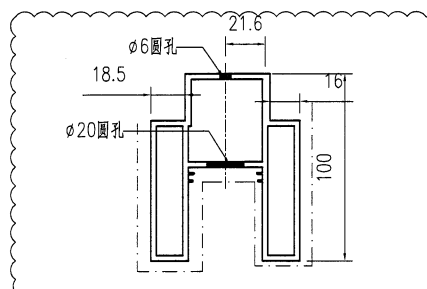


工程號	J853	地盤	香港延坪道		附件		
名稱	型材加工圖			採用		—	—
材料	X86413			地盤			
顏色	氟碳噴塗			工廠			

 美特鋁質有限公司 MIDI Aluminium Fabricator Ltd.					類別		物料號		
					制圖	AN	2023/05/29	圖號	J853-4004-XC24
修改	A	B			復核	—	—	數量	1
日期	03/19	05/02			批准	—	—	單件重量 (KG)	2760.7


重新下料加工

重新開料加工

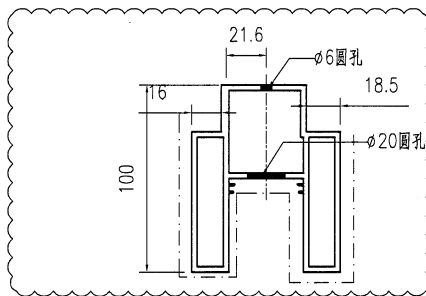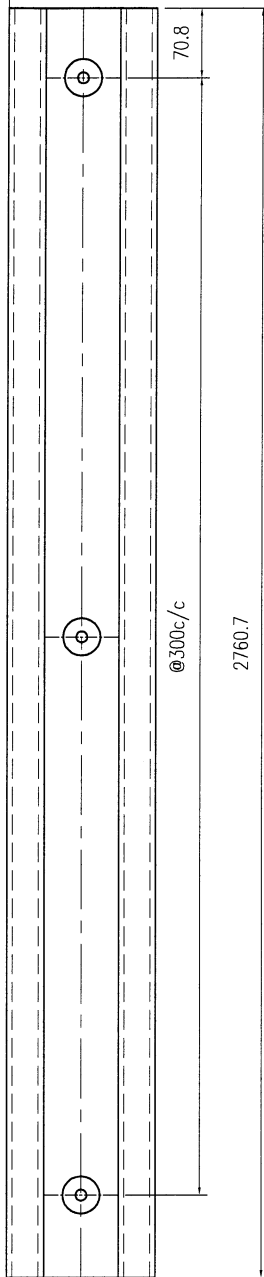


工程號	J853	地盤	香港延坪道	附件		
名稱	型材加工圖		採用		—	—
材料	X86413		地盤			
顏色	氟碳噴塗		工廠			

 美特鋁質有限公司 MIDI Aluminium Fabricator Ltd.					類別		物料號		
					制圖	AN	2023/05/29	圖號	J853-4004-XC25
修改	A	B			復核	—	—	數量	1
日期	03/19	05/02			批准	—	—	單件重量 (KG)	1298

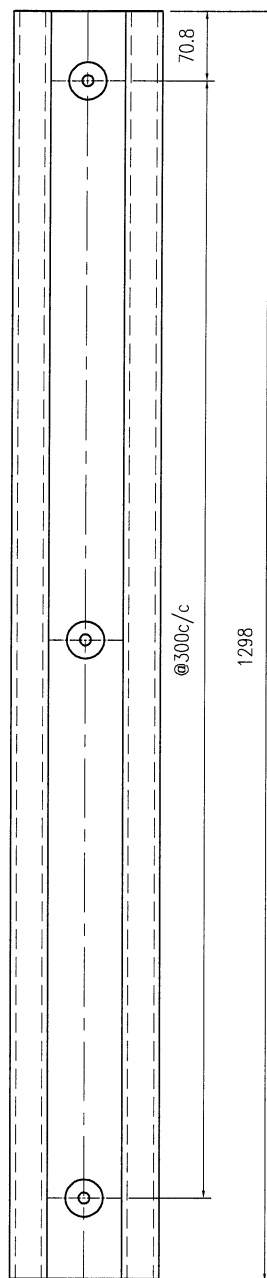


重新下料加工

重新开料加工

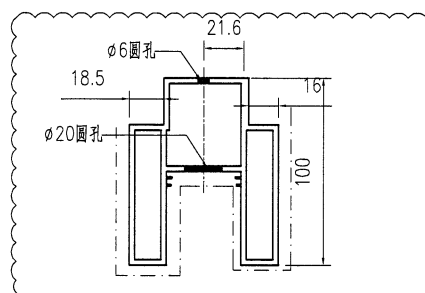


工 程 號	J853	地 盤	香港延坪道		附 件		
名 稱	型材加工圖			採 用		—	—
材 料	X86413			地 盤			
顏 色	氟碳噴塗			工 廠			

 美特鋁質有限公司 MIDI Aluminium Fabricator Ltd.					類別		物料號		
					制圖	AN	2023/05/29	圖號	J853-4004-XC26
修改	A	B			復核	—	—	數量	1
日期	03/19	05/02			批准	—	—	單件重量 (KG)	~~1228~~

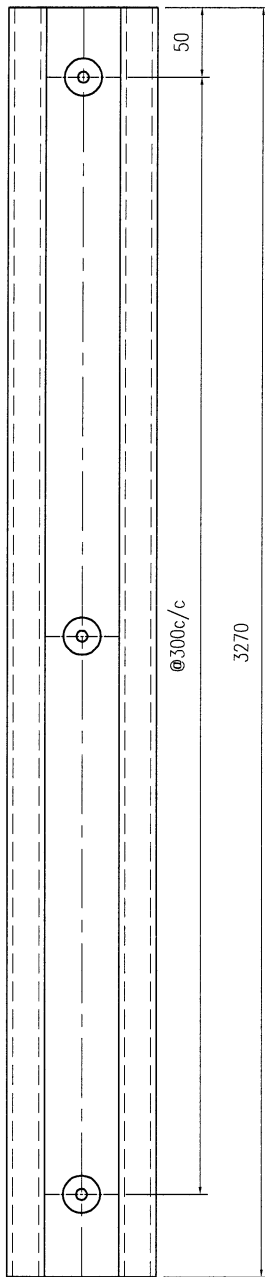


用J853-4003-XC06加工

重新开料加工

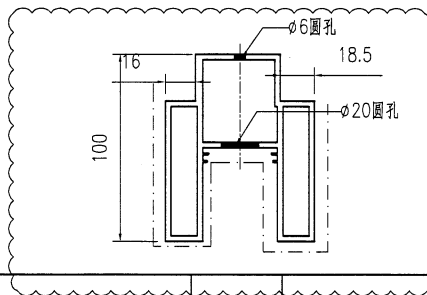


工程號	J853	地盤	香港延坪道	附件					
名稱	型材加工圖					採	用	—	—
材料	X86413					地盤			
顏色	氟碳噴塗					工廠			

 美特鋁質有限公司 MIDI Aluminium Fabricator Ltd.					類別		物料號		
					制圖	AN	2023/05/29	圖號	J853-4004-XC27
修改	A	B			復核	—	—	數量	1
日期	03/19	05/02			批准	—	—	單件重量 (KG)	2375.5

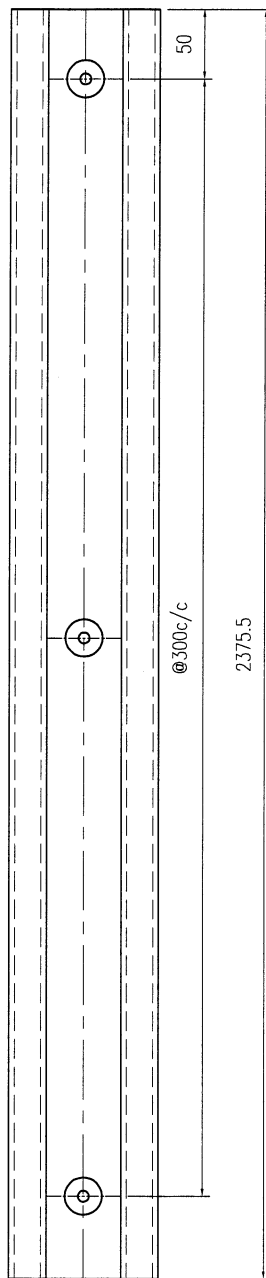



重新下料加工

重新开料加工

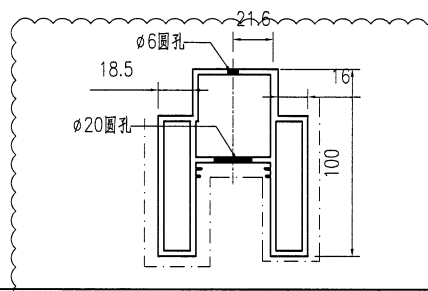




工程號	J853	地盤	香港延坪道		附件		
名稱	型材加工圖			採用		—	—
材料	X86413			地盤			
顏色	氟碳噴塗			工廠			

 美特鋁質有限公司 MIDI Aluminium Fabricator Ltd.					類別		物料號		
					制圖	AN	2023/05/29	圖號	J853-4004-XC28
修改	A	B			復核	—	—	數量	1
日期	03/19	05/02			批准	—	—	單件重量 (KG)	2375.5

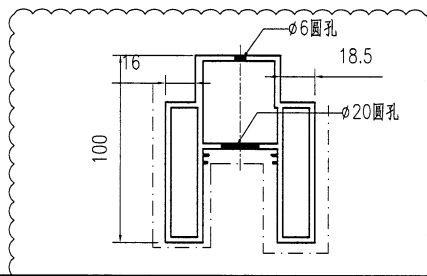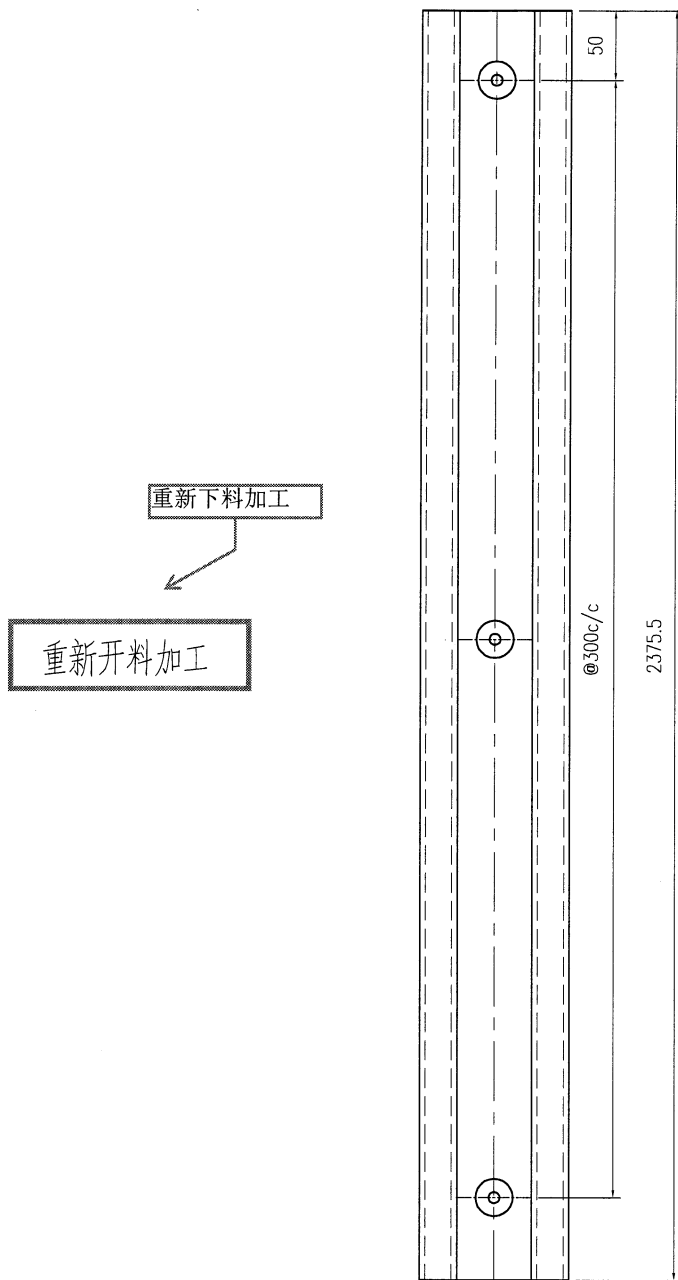



工程號	J853	地盤	香港延坪道		附 件		
名稱	型材加工圖			採 用		—	—
材 料	X86413			地 盤			
顏 色	氟碳噴塗			工 廠			

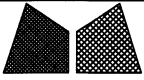 美特鋁質有限公司 MIDI Aluminium Fabricator Ltd.					類別		物料號		
					制圖	AN	2023/05/29	圖號	J853-4002-HL42
修改	A	B			復核	—	—	數量	3
日期	03/19	05/02			批准	—	—	單件重量 (KG)	950

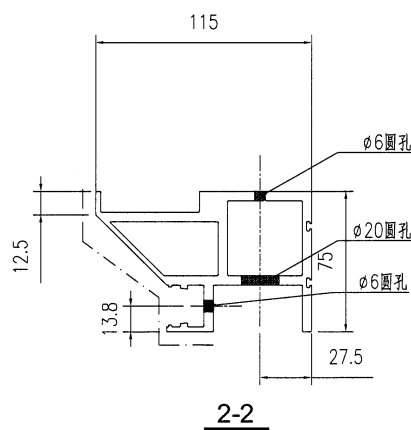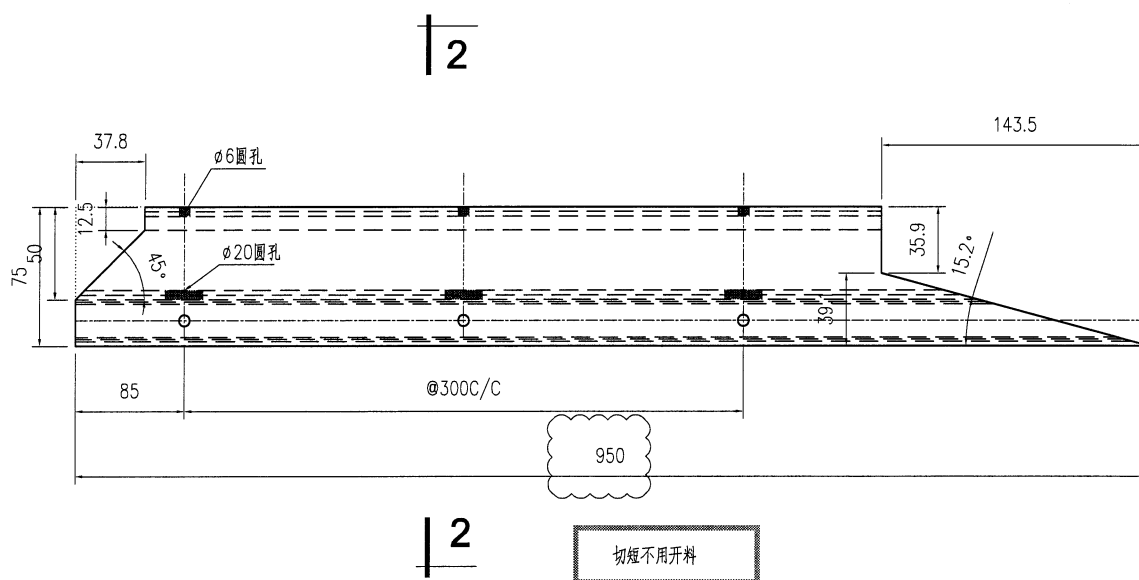


工程號	J853	地盤	香港延坪道		附件		
名稱	型材加工圖			採用		—	—
材料	X86414			地盤			
顏色	氟碳噴塗			工廠			

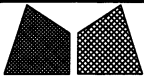 美特鋁質有限公司 MIDI Aluminium Fabricator Ltd.					類別		物料號		
					制圖	AN	2023/05/29	圖號	J853-4002-HL43
修改	A	B			復核	—	—	數量	3
日期	03/19	05/02			批准	—	—	單件重量 (KG)	2102

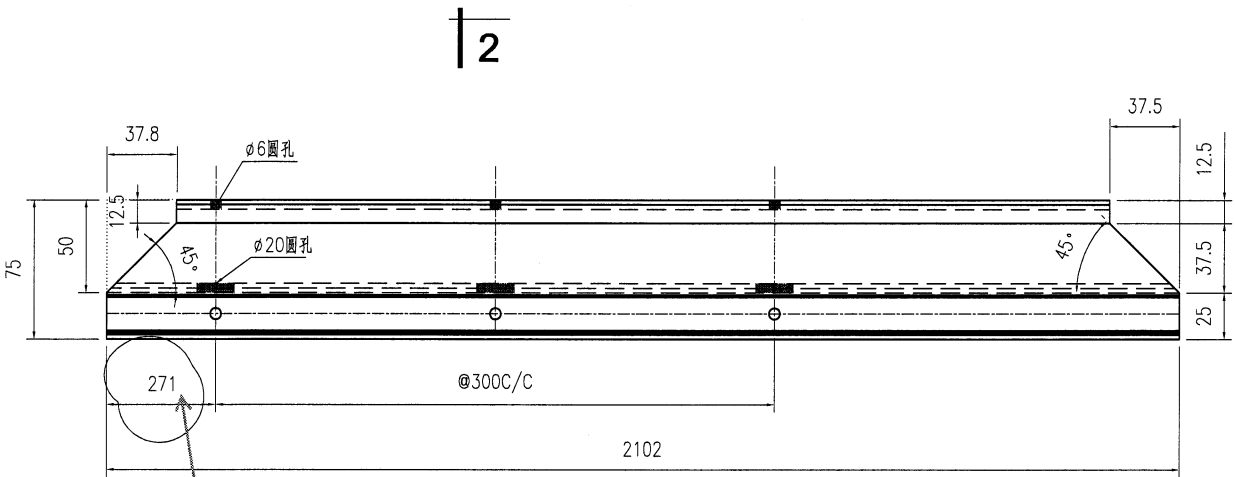


孔的定位
错误

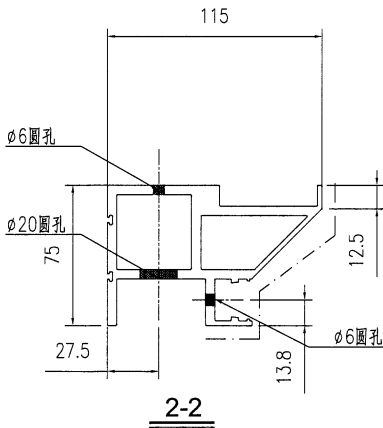

工程號	J853	地盤	香港延坪道	附件		
名稱	型材加工圖		採用		—	—
材料	X86414		地盤			
顏色	氟碳噴塗		工廠			


 美特鋁質有限公司 MIDI Aluminium Fabricator Ltd.					類別		物料號		
					制圖	AN	2023/05/29	圖號	J853-4002-HL44
修改	A	B			復核	—	—	數量	2
日期	03/19	05/02			批准	—	—	單件重量 (KG)	950

2

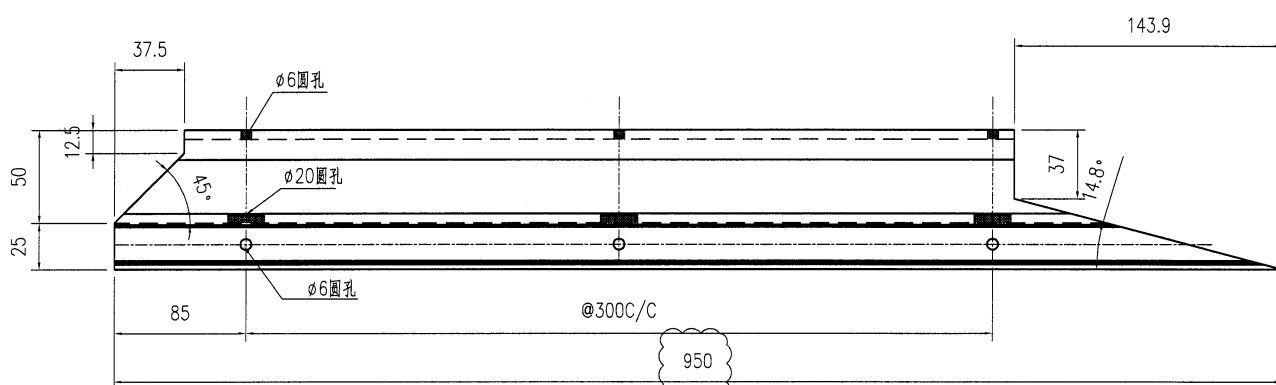

2

切短不用开料

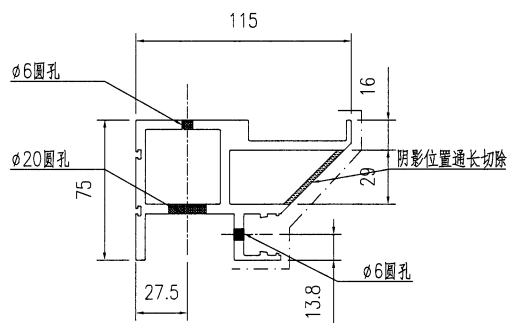


2-2


工程號	J853	地盤	香港延坪道	附件		
名稱	型材加工圖	採用			—	—
材料	X86414	地盤				
顏色	氟碳噴塗	工廠				

 美特鋁質有限公司 MIDI Aluminium Fabricator Ltd.					類別		物料號		
修改	A	B			制圖	AN	2023/05/29	圖號	J853-4002-HL45
日期	03/19	05/02			復核	—	—	數量	2
					批准	—	—	單件重量 (KG)	950

2

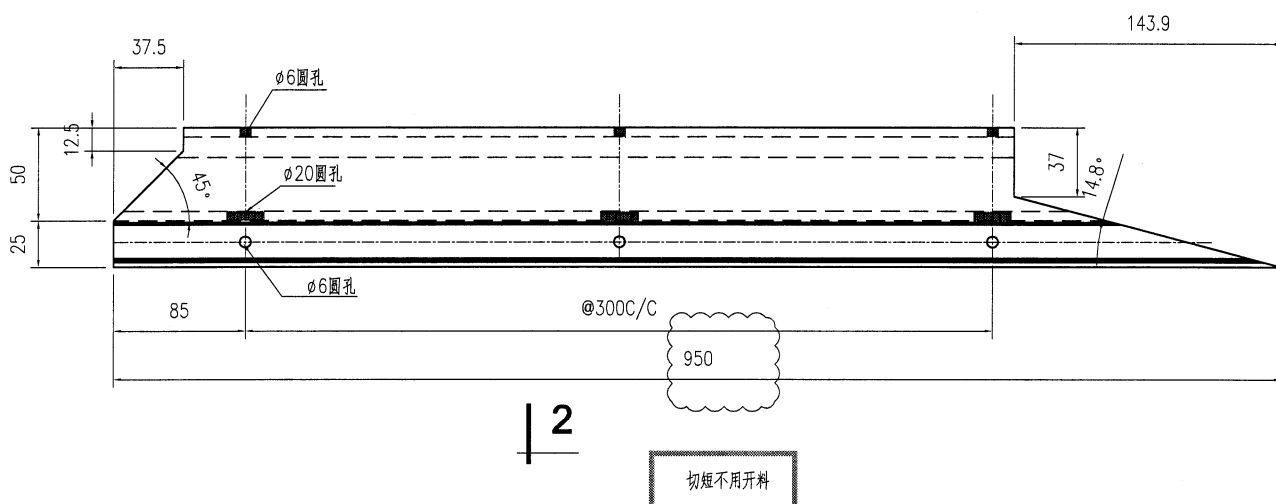

2

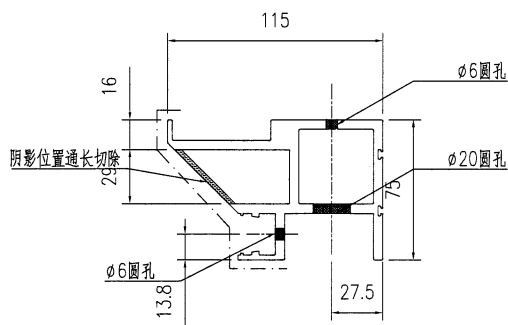


2-2

工程號	J853	地盤	香港延坪道	附件		
名稱	型材加工圖	採用			—	—
材料	X86414	地盤				
顏色	氟碳噴塗	工廠				


美特鋁質有限公司 MIDI Aluminium Fabricator Ltd.					類別		物料號		
修改	A	B			制圖	AN	2023/05/29	圖號	J853-4002-HL91
日期	03/19	05/02			復核	—	—	數量	1
					批准	—	—	單件重量(KG)	2102

新增，漏了

2

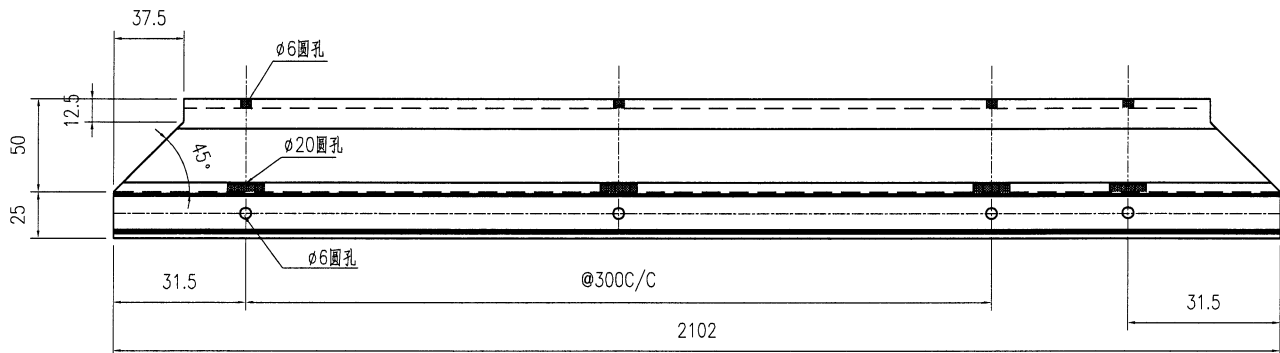

2

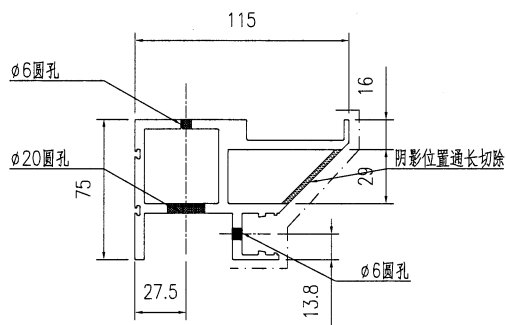


2-2

工程號	J853	地盤	香港延坪道	附件		
名稱	型材加工圖	採用			—	—
材料	X86414	地盤				
顏色	氟碳噴塗	工廠				


 美特鋁質有限公司 MIDI Aluminium Fabricator Ltd.					類別		物料號		
					制圖	AN	2023/05/29	圖號	J853-4002-HL92
修改	A	B			復核	—	—	數量	1
日期	03/19	05/02			批准	—	—	單件重量 (KG)	2102

新增，漏了

12

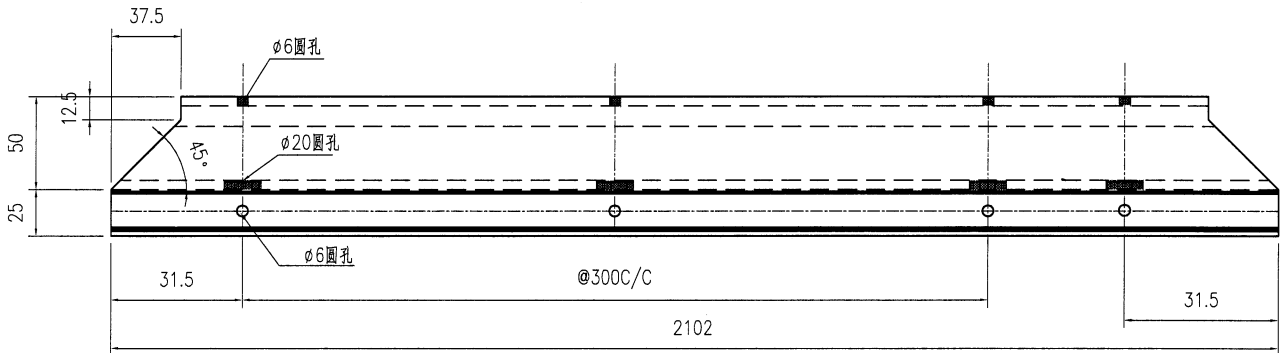


12

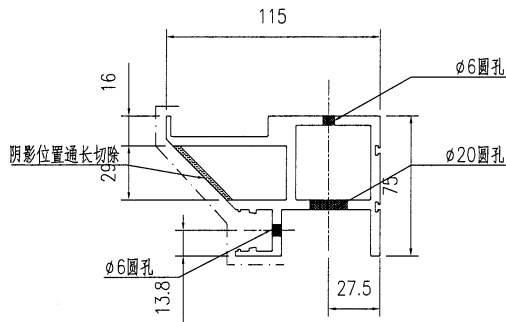


2-2

工程號	J853	地盤	香港延坪道		附件		
名稱	型材加工圖			採 用		—	—
材 料	X86414			地 盤			
顏 色	氟碳噴塗			工 廠			

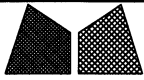
 美特鋁質有限公司 MIDI Aluminium Fabricator Ltd.					類別		物料號		
					制圖	AN	2023/05/29	圖號	J853-4002-HL93
修改	A	B			復核	—	—	數量	1
日期	03/19	05/02			批准	—	—	單件重量 (KG)	2102

新增，漏了

2

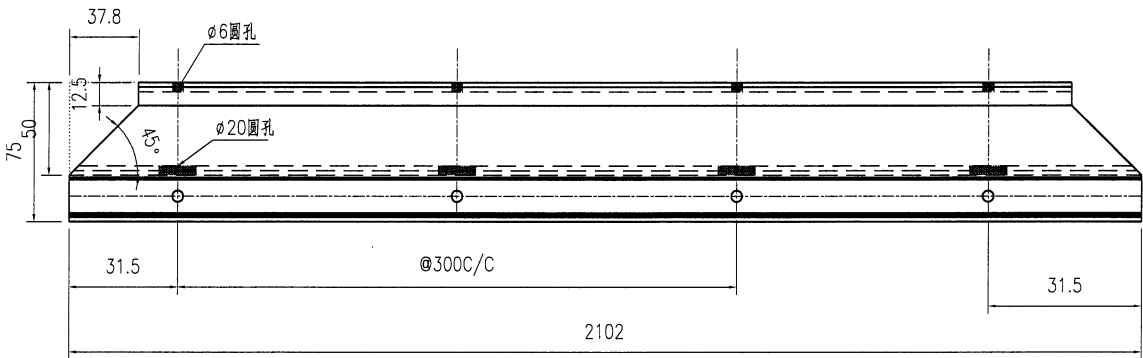


2

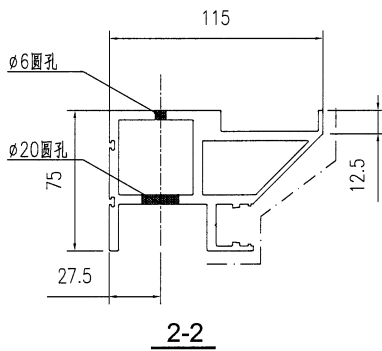


工程號	J853	地盤	香港延坪道		附件		
名稱	型材加工圖			採用		—	—
材料	X86414			地盤			
顏色	氟碳噴塗			工廠			

 美特鋁質有限公司 MIDI Aluminium Fabricator Ltd.					類別		物料號		
					制圖	AN	2023/05/29	圖號	J853-4003-XC11
修改	A	B			復核	—	—	數量	1
日期	03/19	05/02			批准	—	—	單件重量 (KG)	3785

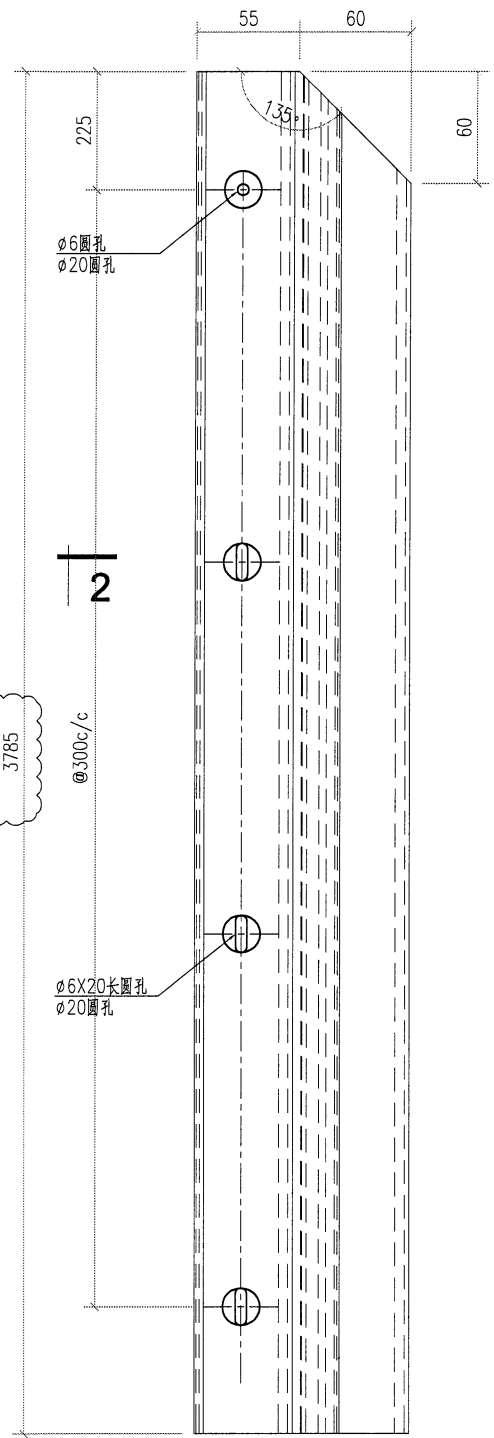


需要重新開料

重新下料加工

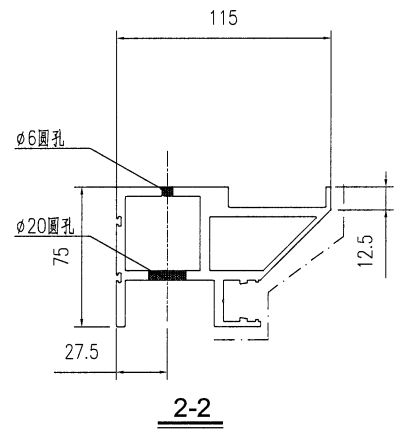



工程號	J853	地盤	香港延坪道	附件		
名稱	型材加工圖	採	用		—	—
材料	X86414	地盤				
顏色	氟碳噴塗	工廠				

 美特鋁質有限公司 MIDI Aluminium Fabricator Ltd.					類別		物料號		
修改	A	B			制圖	AN	2023/05/29	圖號	J853-4007-XC03
日期	03/19	05/02			復核	—	—	數量	1
					批准	—	—	單件重量 (KG)	752

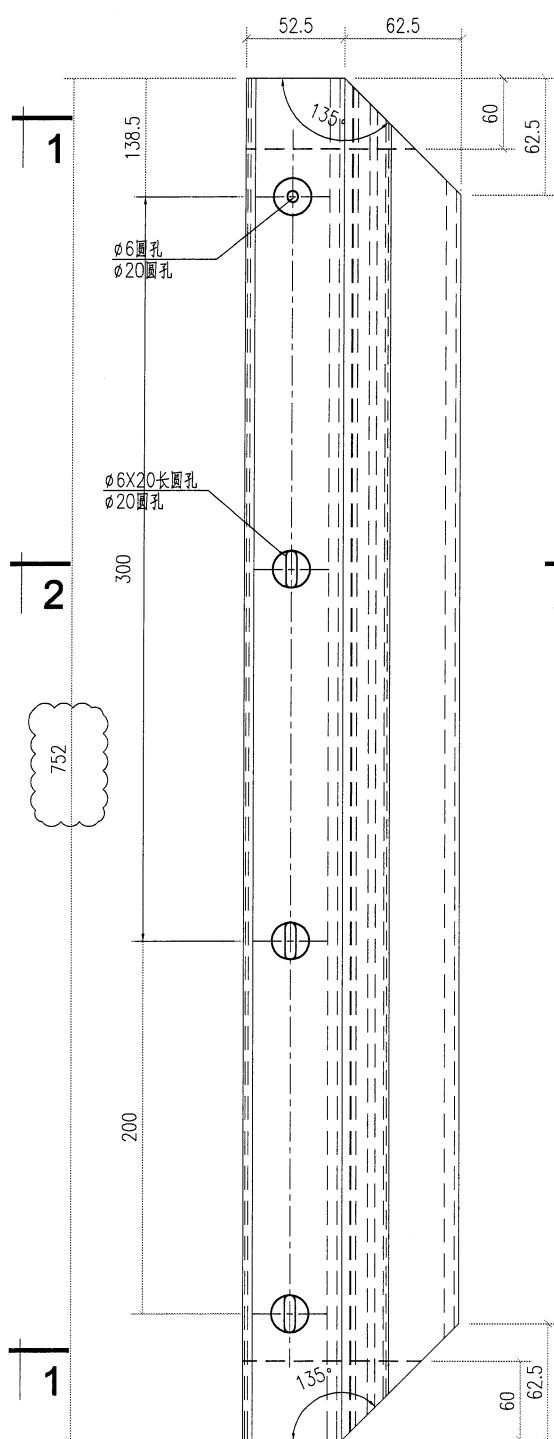

用J853-4007-XC03加工


重新开料加工

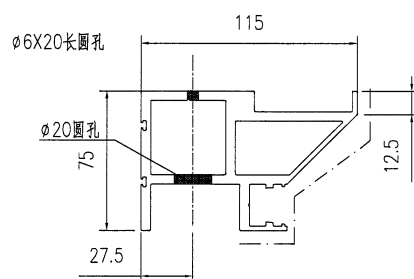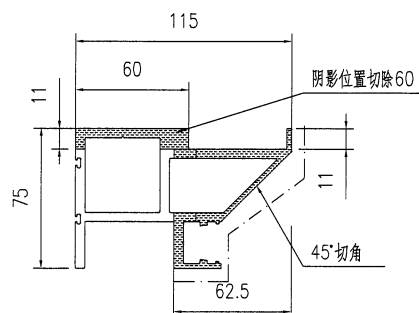

工程號	J853	地盤	香港延坪道	附件		
名稱	型材加工圖	採用			—	—
材料	X86414	地盤				
顏色	氟碳噴塗	工廠				




類別		物料號		
制圖	AN	2023/05/29	圖號	J853-4007-XC04
復核	—	—	數量	1
批准	—	—	單件重量 (KG)	752

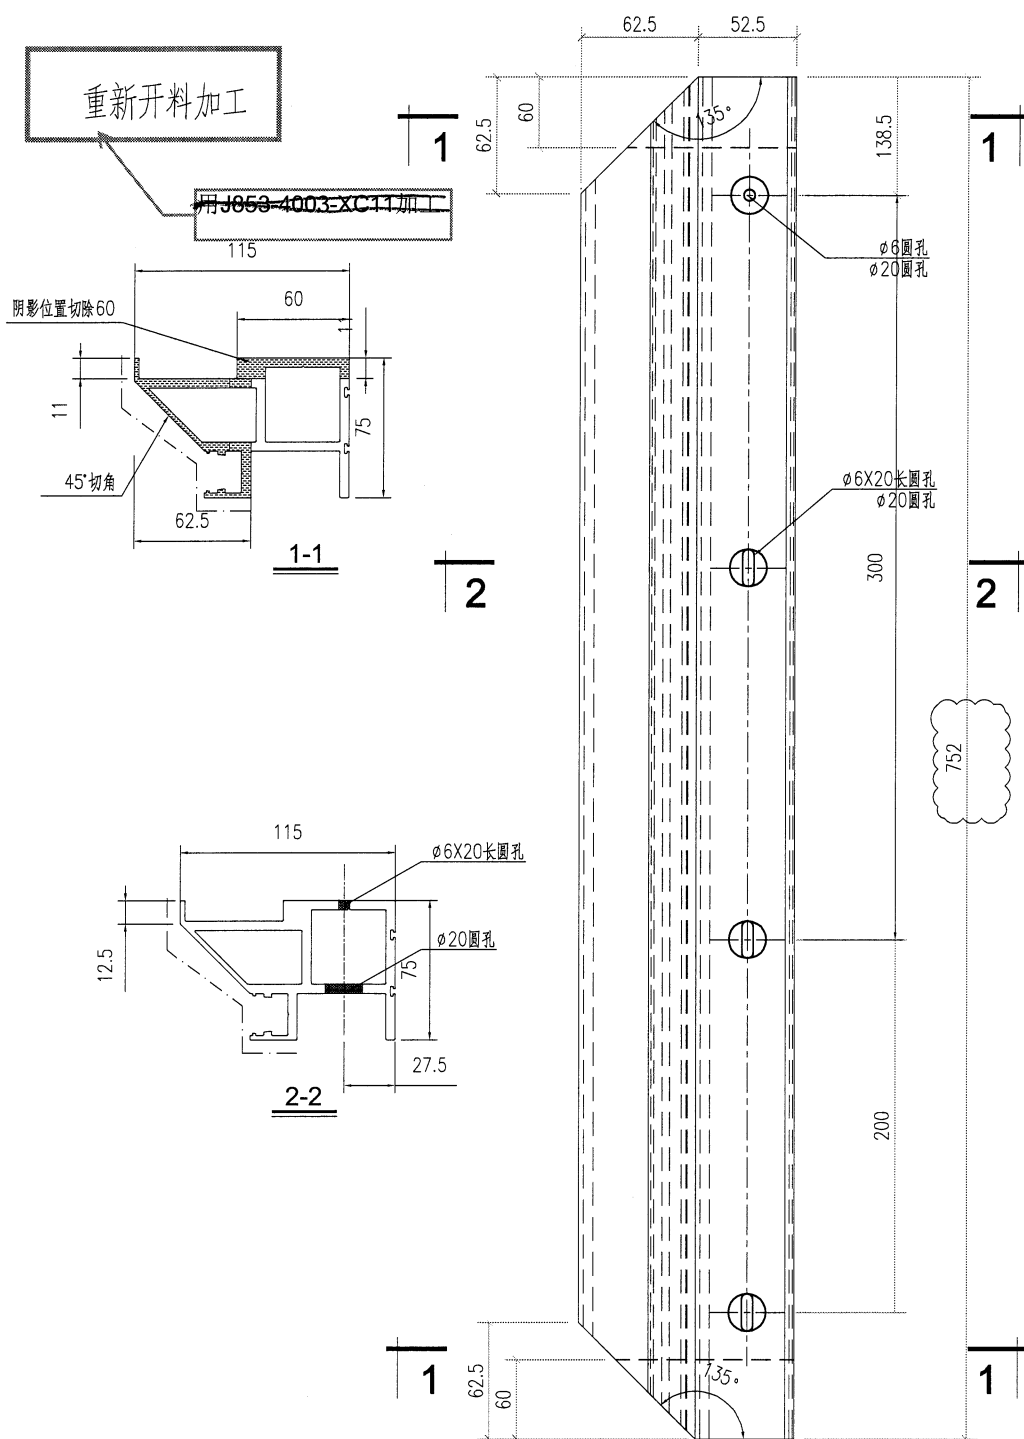

工 程 號	J853	地 盤	香港延坪道		附 件		
名 稱	型材加工圖		採 用			—	—
材 料	X86414		地 盤				
顏 色	氟碳噴塗		工 廠				

 美特鋁質有限公司 MIDI Aluminium Fabricator Ltd.					類別		物料號		
					制圖	AN	2023/05/29	圖號	J853-4002-HL08
修改	A	B			復核	—	—	數量	—
日期	03/19	05/02			批准	—	—	單件重量 (KG)	—

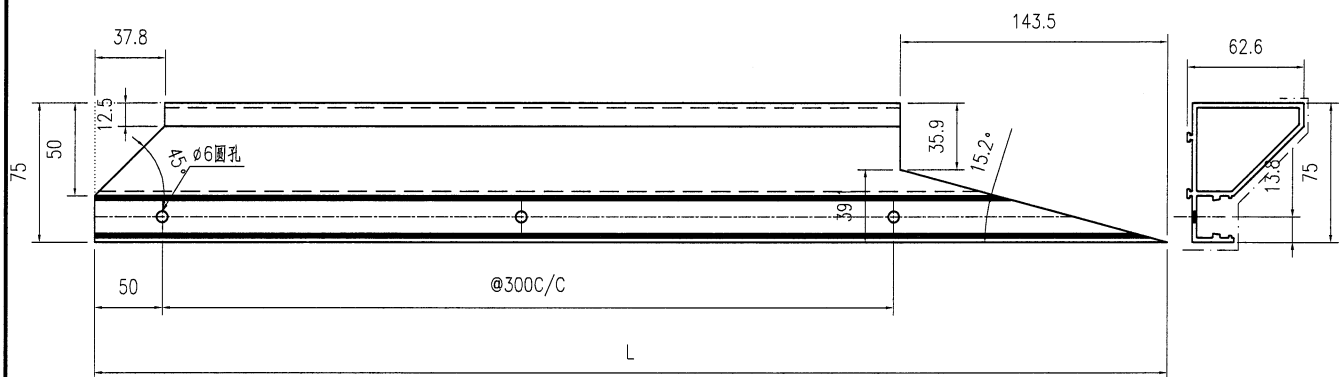


切短不用开料

序号	编号	长度	数量	加工图号
1	J853-4002-HL08	950	4	J853-4002-HL08
2	J853-4002-HL10	710	3	J853-4002-HL08

需要切短

工程號	J853	地盤	香港延坪道	附件	
名稱	型材加工图	採用			—
材料	X86415	地盤			
顏色	氟碳喷涂	工廠			


 美特鋁質有限公司 MIDI Aluminium Fabricator Ltd.					類別		物料號		
修改	A	B			制圖	AN	2023/05/29	圖號	J853-4002-HL09
日期	03/19	05/02			復核	—	—	數量	—
					批准	—	—	單件重量 (KG)	—

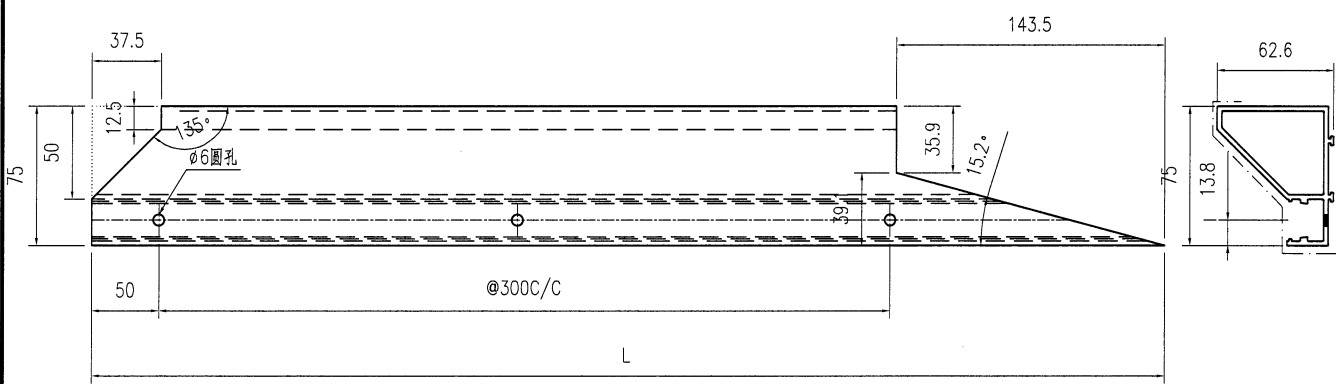

序号	编号	长度	数量	加工图号
1	J853-4002-HL09	950	4	J853-4002-HL09
2	J853-4002-HL10	710	3	J853-4002-HL00


工程號	J853	地盤	香港延坪道	附件		
名稱	型材加工圖	採用			—	—
材料	X86415	地盤				
顏色	氟碳噴塗	工廠				

美特鋁質有限公司 MIDI Aluminium Fabricator Ltd.					類別		物料號		
修改	A	B			制圖	AN	2023/05/29	圖號	J853-4003-XC10
日期	03/19	05/02			復核	—	—	數量	1
					批准	—	—	單件重量 (KG)	3785

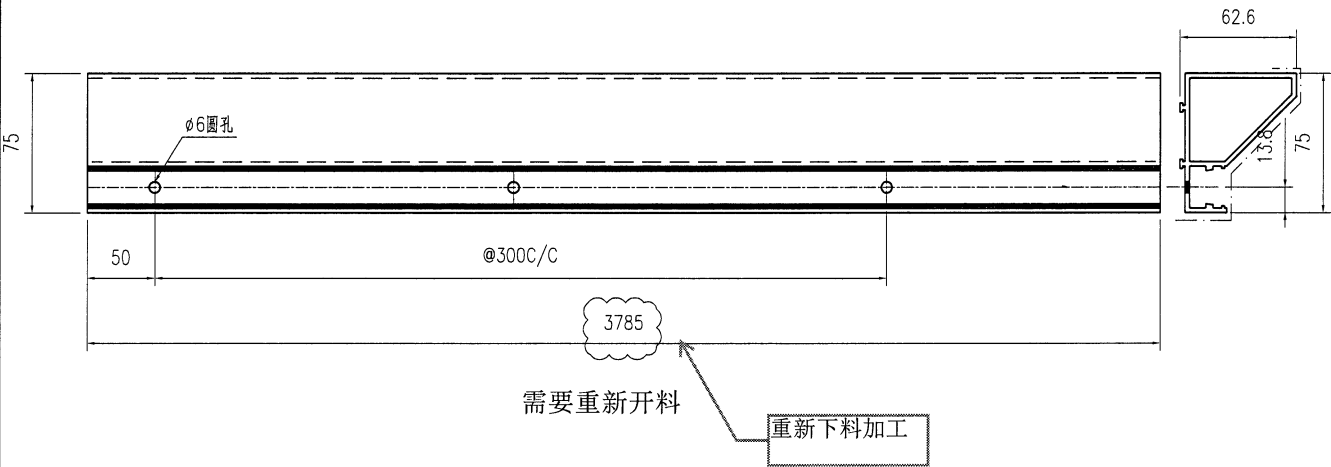

工程號	J853	地盤	香港延坪道		附件		
名稱	型材加工圖			採用		—	—
材料	X86415			地盤			
顏色	氟碳噴塗			工廠			


美特鋁質有限公司 MIDI Aluminium Fabricator Ltd.					類別		物料號		
					制圖	AN	2023/05/29	圖號	J853-4001-XC30
修改	A	B			復核	—	—	數量	4
日期	03/19	05/02			批准	—	—	單件重量 (KG)	1748

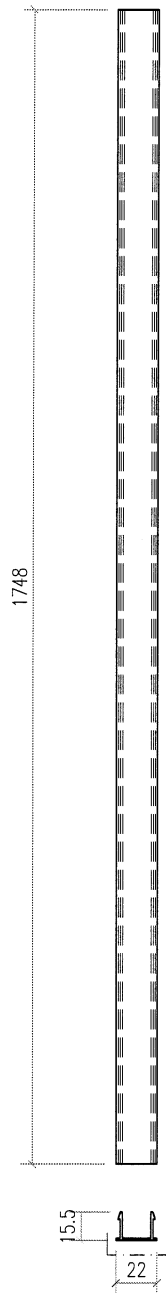

新增，漏了

工程號	J853	地盤	香港延坪道		附 件		
名稱	型材加工圖			採 用		—	—
材 料	X86416			地 盤			
顏 色	氟碳噴塗			工 廠			

美特鋁質有限公司 MIDI Aluminium Fabricator Ltd.					類別		物料號		
					制圖	AN	2023/05/29	圖號	J853-4002-HL06
修改	A	B			復核	—	—	數量	—
日期	03/19	05/02			批准	—	—	單件重量 (KG)	—

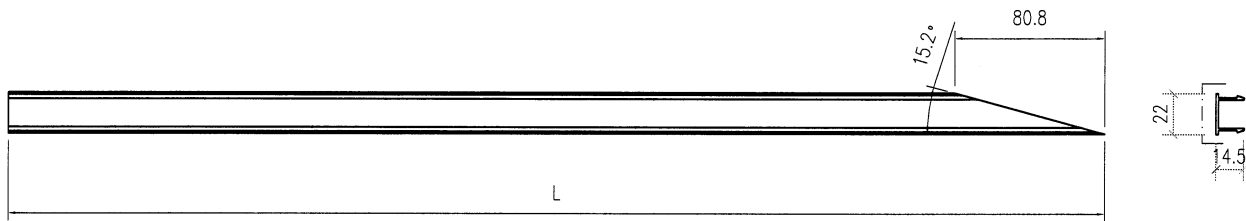

切短不用开料

切短

序号	编号	长度	数量	加工图号
1	J853-4002-HL06	940	9	J853-4002-HL06
2	J853-4002-HL16	698	9	J853-4002-HL06

工程號	J853	地盤	香港延坪道		附 件		
名稱	型材加工图			採 用		—	—
材 料	X86416			地 盤			
顏 色	氟碳喷涂			工 廠			

 美特鋁質有限公司 MIDI Aluminium Fabricator Ltd.					類別		物料號		
					制圖	AN	2023/05/29	圖號	J853-4002-XC24
修改	A	B			復核	—	—	數量	1
日期	03/19	05/02			批准	—	—	單件重量 (KG)	3174.1



用J853-4003-XC09加工


需要重新开料

序号	编号	长度	数量	加工图号
1	J853-4002-XC24	3174.1	2	J853-4002-XC24
2	J853-4002-XC24	2716.2	2	J853-4002-XC24
3	J853-4002-XC30	3175	1	J853-4002-XC24
4	J853-4002-XC34	2716	1	J853-4002-XC24
5	J853-4002-XC05	1000	12	J853-4002-XC24
6	J853-4002-XC45	3862	6	J853-4002-XC24
7	J853-4002-XC40	3447.5	4	J853-4002-XC24
8	J853-4002-XC05	2238	4	J853-4002-XC24
8	J853-4002-HL88	2102	18	J853-4002-XC24

切短不用开料

工程號	J853	地盤	香港延坪道		附件			
名稱	型材加工图			採		用	—	—
材料	X86416			地盤				
顏色	氟碳喷涂			工廠				

 美特鋁質有限公司 MIDI Aluminium Fabricator Ltd.					類別		物料號		
					制圖	AN	2023/05/29	圖號	J853-4002-HL07
修改	A	B			復核	—	—	數量	—
日期	03/19	05/02			批准	—	—	單件重量 (KG)	—

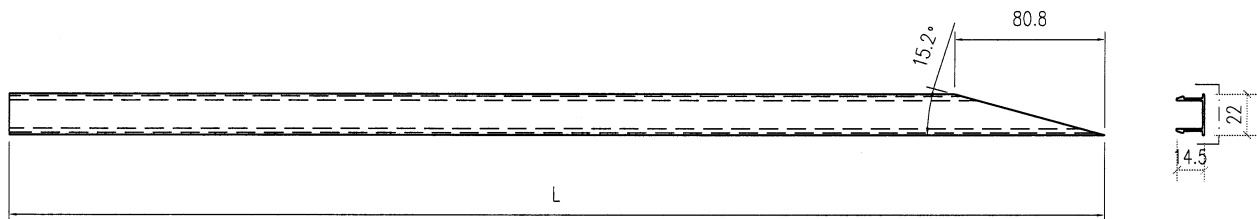



切短不用开料

序号	编号	长度	数量	加工图号
1	J853-4002-HL07	940	9	J853-4002-HL07
2	J853-4002-HL17	698	9	J853-4002-HL07

切短

工程號	J853	地盤	香港延坪道	附件		
名稱	型材加工圖	採用			—	—
材料	X86416	地盤				
顏色	氟碳噴塗	工廠				

美特鋁質有限公司 MIDI Aluminium Fabricator Ltd.					類別		物料號		
					制圖	AN	2023/05/29	圖號	J853-4003-XC09
修改	A	B			復核	—	—	數量	—
日期	03/19	05/02			批准	—	—	單件重量(KG)	—

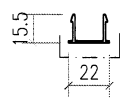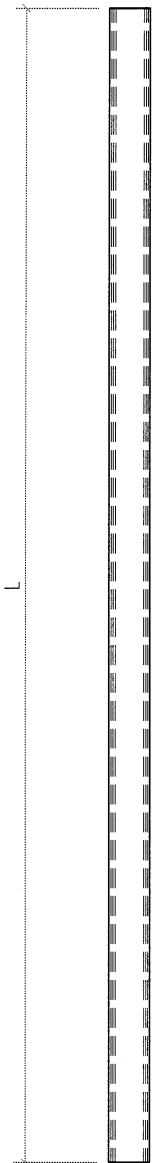

減少2个，其他不变


序号	编号	长度	数量	加工图号
1	J853-4003-XC00	3497.5	1	J853-4003-XC00
2	J853-4003-XC54	1786	2	J853-4003-XC09
3	J853-4003-XC55	1986	1	J853-4003-XC09
4	J853-4003-XC56	2525	3	J853-4003-XC09
5	J853-4003-XC57	1845	13	J853-4003-XC09
6	J853-4003-XC95	2423	6	J853-4003-XC09
7	J853-4003-XC58	1896	4	J853-4003-XC09
8	J853-4003-XC05	1000	12	J853-4003-XC09
9	J853-4003-XC00	2250	2	J853-4003-XC09
9	J853-4003-XC07	2230	6	J853-4003-XC09
10	J853-4003-XC09A	3761.5	2	J853-4003-XC09

需要重新开料

重新下料加工

工程號	J853	地盤	香港延坪道	附件		
名稱	型材加工图	採	用		—	—
材料	X86416	地盤				
顏色	氟碳喷涂	工廠				

美特鋁質有限公司 MIDI Aluminium Fabricator Ltd.					類別		物料號		
					制圖	AN	2023/05/29	圖號	J853-4004-XC09
修改	A	B			復核	—	—	數量	—
日期	03/19	05/02			批准	—	—	單件重量 (KG)	—

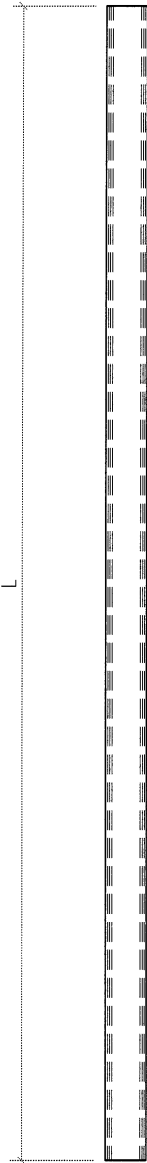


切短，不用開料

切短不用開料

序号	编号	长度	数量	加工图号
~~1~~	~~J853-4004-XC00~~	~~2220.2~~	~~4~~	~~J853-4004-XC00~~
~~2~~	~~J853-4004-XC16~~	~~383~~	~~10~~	~~J853-4004-XC16~~
3	J853-4004-XC17	2110	5	J853-4004-XC09
~~4~~	~~J853-4004-XC40~~	~~4200~~	~~6~~	~~J853-4004-XC00~~
~~5~~	~~J853-4004-XC41~~	~~2238~~	~~6~~	~~J853-4004-XC00~~

工程號	J853	地盤	香港延坪道	附件		
名稱	型材加工圖		採用		—	—
材料	X86416		地盤			
顏色	氟碳噴塗		工廠			


美特鋁質有限公司 MIDI Aluminium Fabricator Ltd.					類別		物料號		
					制圖	AN	2023/05/29	圖號	J853-4002-HL05
修改	A	B			復核	—	—	數量	—
日期	03/19	05/02			批准	—	—	單件重量(KG)	—

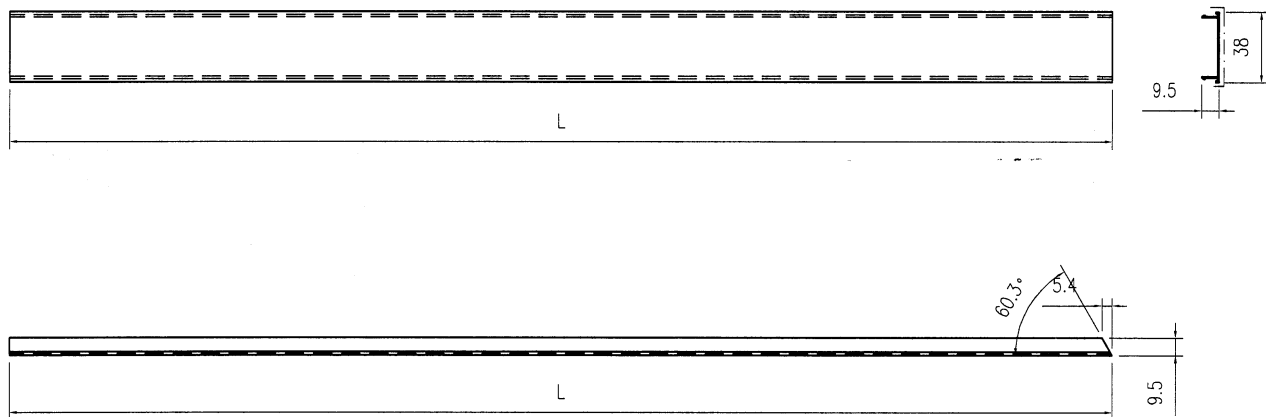

切短不用开料					
序号	编号	长度	数量	加工图号	
1	J853-4002-HL05	980	10	J853-4002-HL05	
2	J853-4002-HL15	736	10	J853-4002-HL05	切短

工程號	J853	地盤	香港延坪道	附件		
名稱	型材加工圖	採	用		—	—
材料	X86417	地盤				
顏色	氟碳噴塗	工廠				

 美特鋁質有限公司 MIDI Aluminium Fabricator Ltd.					類別		物料號		
					制圖	AN	2023/05/29	圖號	J853-4003-XC08
修改	A	B			復核	—	—	數量	—
日期	03/19	05/02			批准	—	—	單件重量 (KG)	—

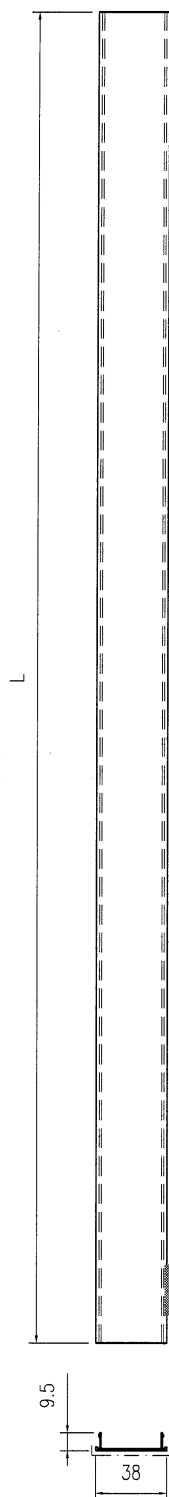

序号	编号	长度	数量	加工图号
1	J853-4003-XC08	3548	1	J853-4003-XC08
2	J853-4003-XC50	1786	1	J853-4003-XC08
3	J853-4003-XC51	1986	1	J853-4003-XC08
4	J853-4003-XC52	2523	4	J853-4003-XC08
5	J853-4003-XC53	1905	7	J853-4003-XC08
6	J853-4003-XC80	3476	2	J853-4003-XC08
7	J853-4003-XC81	3489	1	J853-4003-XC08
8	J853-4003-XC82	3448	1	J853-4003-XC08
9	J853-4003-XC83	4018	2	J853-4003-XC08
10	J853-4003-XC84	3356	2	J853-4003-XC08
11	J853-4003-XC52A	2443	1	J853-4003-XC08
12	J853-4003-XC53A	1865.5	2	J853-4003-XC08
13	J853-4003-XC08A	3772.5	1	J853-4003-XC08

需要重新下料加工

需要重新开料

需要重新开料

用J853-4003-XC52切短


用J853-4003-XC08加工

需要重新开料

重新下料

工程號	J853	地盤	香港延坪道	附件	
名稱	型材加工图	採用			—
材料	X86417	地盤			
顏色	氟碳喷涂	工廠			

美特鋁質有限公司 MIDI Aluminium Fabricator Ltd.					類別		物料號		
					制圖	AN	2023/05/29	圖號	J853-4004-XC08
修改	A	B			復核	—	—	數量	—
日期	03/19	05/02			批准	—	—	單件重量 (KG)	—

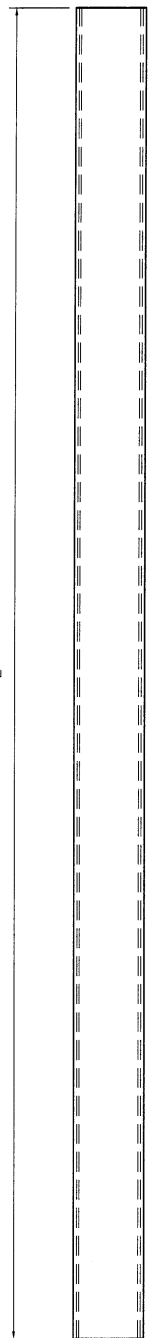


切短, 不用開料

切斷不需要重新下料

序號	編號	長度	數量	加工圖號
~~1~~	~~J853-4004-XC08~~	~~2317~~	~~2~~	~~J853-4004-XC08~~
~~2~~	~~J853-4004-XC14~~	~~411~~	~~8~~	~~J853-4004-XC08~~
~~3~~	~~J853-4004-XC15~~	~~2130~~	~~5~~	~~J853-4004-XC08~~
4	J853-4004-XC35	3270	1	J853-4004-XC08
~~5~~	~~J853-4004-XC36~~	~~2760.7~~	~~1~~	~~J853-4004-XC08~~
~~6~~	~~J853-4004-XC37~~	~~1298~~	~~2~~	~~J853-4004-XC08~~
~~7~~	~~J853-4004-XC38~~	~~2375.5~~	~~2~~	~~J853-4004-XC08~~

工程號	J853	地盤	香港延坪道	附件		
名稱	型材加工圖		採用		—	—
材料	X86417		地盤			
顏色	氟碳噴塗		工廠			

 美特鋁質有限公司 MIDI Aluminium Fabricator Ltd.					類別		物料號		
					制圖	AN	2023/05/29	圖號	J853-4009-XC05
修改	A	B			復核	—	—	數量	—
日期	03/19	05/02			批准	—	—	單件重量 (KG)	—

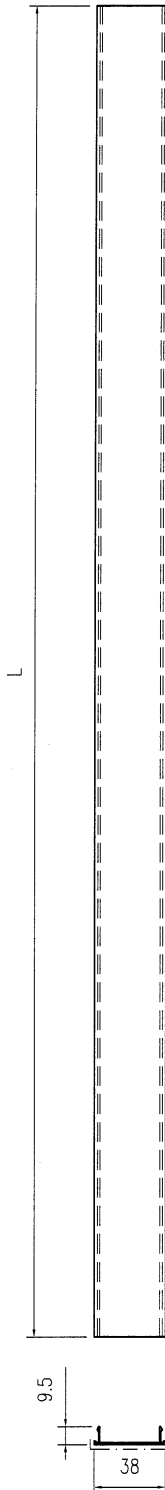

序号	编号	长度	数量	加工图号
~~1~~	~~J853-4009-XC05~~	~~1162.5~~	~~2~~	~~J853-4009-XC05~~
~~2~~	~~J853-4009-XC13~~	~~1196~~	~~4~~	~~J853-4009-XC05~~
~~3~~	~~J853-4009-XC14~~	~~1236~~	~~2~~	~~J853-4009-XC05~~
~~4~~	~~J853-4009-XC26~~	~~3607.5~~	~~6~~	~~J853-4009-XC05~~
~~5~~	~~J853-4009-XC33~~	~~1775~~	~~6~~	~~J853-4009-XC05~~
6	J853-4009-XC05a	1863	2	J853-4009-XC05
7	J853-4009-XC13a	1490	4	J853-4009-XC05
8	J853-4009-XC33a	1450	6	J853-4009-XC05

长度错误

L=1863

工程號	J853	地盤	香港延坪道		附件		
名稱	型材加工图		採用			—	—
材料	X86417		地盤				
顏色	氟碳喷涂		工廠				