



工程指示 / 要求簡箋 ENGINEER INSTRUCTIONS(E.I.)

工程指示編號:	EI- 7066	修改版本:	A
	HK-2849		
工程編號:	J 853	工程名稱:	延坪道
收件人:	生統	發件人:	Joe Chan
工程項目:	T1-5/F 門邊收口 鋁板	日期:	7/12/2023

<input type="checkbox"/> 原合約工程包	<input type="checkbox"/> 原合約工程加 / 減賬 QT-	<input type="checkbox"/> 新工程報價 QT-
---------------------------------	--	------------------------------------

信件批核號碼/圖紙參考編號:	批核模具圖紙編號:
客戶指示附件:	管理內部批簽署:

<input type="checkbox"/> 初步鋁料 B.M.	<input type="checkbox"/> 加工拆圖, 然後生產	<input type="checkbox"/> 尺寸表
<input type="checkbox"/> 正式鋁料 B.M.	<input type="checkbox"/> 技術上資料/指示	<input type="checkbox"/> 報價
<input type="checkbox"/> 配件 B.M.	<input type="checkbox"/> 樣辦或貨品說明書	<input type="checkbox"/> 分判合約
<input type="checkbox"/> 其他:		

內容: 因應 RFC 23077, 請按附件資料, 生產
鋁板, 送地盤

急 (囍) 補圖噴漆通

完成上列要求日期: 10/12/2023


國內

<input type="checkbox"/> 生產技術總監	<input type="checkbox"/> 連附件	<input type="checkbox"/> 技術部	<input type="checkbox"/> 連附件	<input type="checkbox"/> 生產部	<input type="checkbox"/> 連附件
<input type="checkbox"/> 採購部	<input type="checkbox"/> 連附件	<input checked="" type="checkbox"/> 生產統籌部	<input checked="" type="checkbox"/> 連附件	<input type="checkbox"/> 報關組	<input type="checkbox"/> 連附件
<input type="checkbox"/> 質檢部	<input type="checkbox"/> 連附件	<input type="checkbox"/> 會計部	<input type="checkbox"/> 連附件	<input type="checkbox"/> 機械設計部	<input type="checkbox"/> 連附件
<input type="checkbox"/> 香港辦	<input type="checkbox"/> 連附件	<input type="checkbox"/> 其他:			

香港



<input type="checkbox"/> 行政部	<input type="checkbox"/> 連附件	<input type="checkbox"/> 會計部	<input type="checkbox"/> 連附件	<input type="checkbox"/> 統籌部	<input type="checkbox"/> 連附件	<input type="checkbox"/> 工程部	<input type="checkbox"/> 連附件
<input type="checkbox"/> 採購部	<input type="checkbox"/> 連附件	<input type="checkbox"/> QS部	<input type="checkbox"/> 連附件	<input checked="" type="checkbox"/> 地盤管理	<input checked="" type="checkbox"/> 連附件	<input type="checkbox"/> 維修部	<input type="checkbox"/> 連附件

*發件人簽署:		*組別成員批核簽署:	
傳遞編號:	HK2849/23	項目經理簽署:	

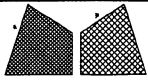


美特鋁質有限公司
MIDI Aluminium Fabricator Ltd.

類別		物料號	
制圖		圖號	XYZ-01
修改	-	數量	1
日期	-	單件重量 (KG)	-
復核	-		
批准	-		

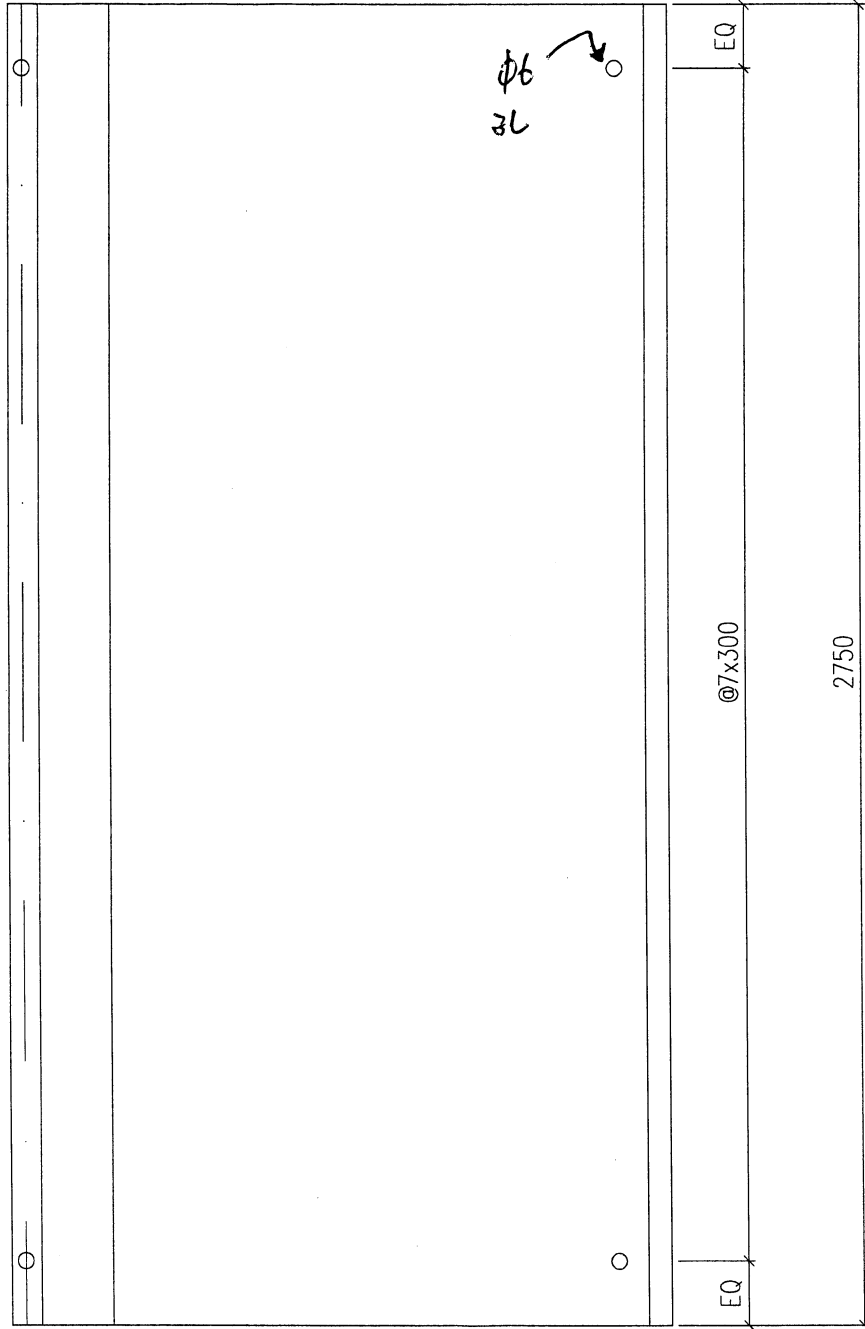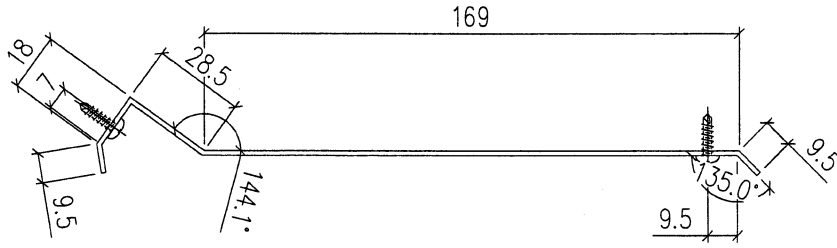


工程號	J853	地盤	香港延坪道	附 件	
名稱	鋁板加工圖	採	用		-
材料	1.5mm厚板	地盤			
顏色	鍍化	工廠			

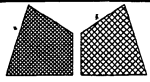


美特鋁質有限公司
MIDI Aluminium Fabricator Ltd.

類別		物料號	
制圖		圖號	XYZ-02
修改	-	數量	1
日期	-	單件重量 (KG)	-


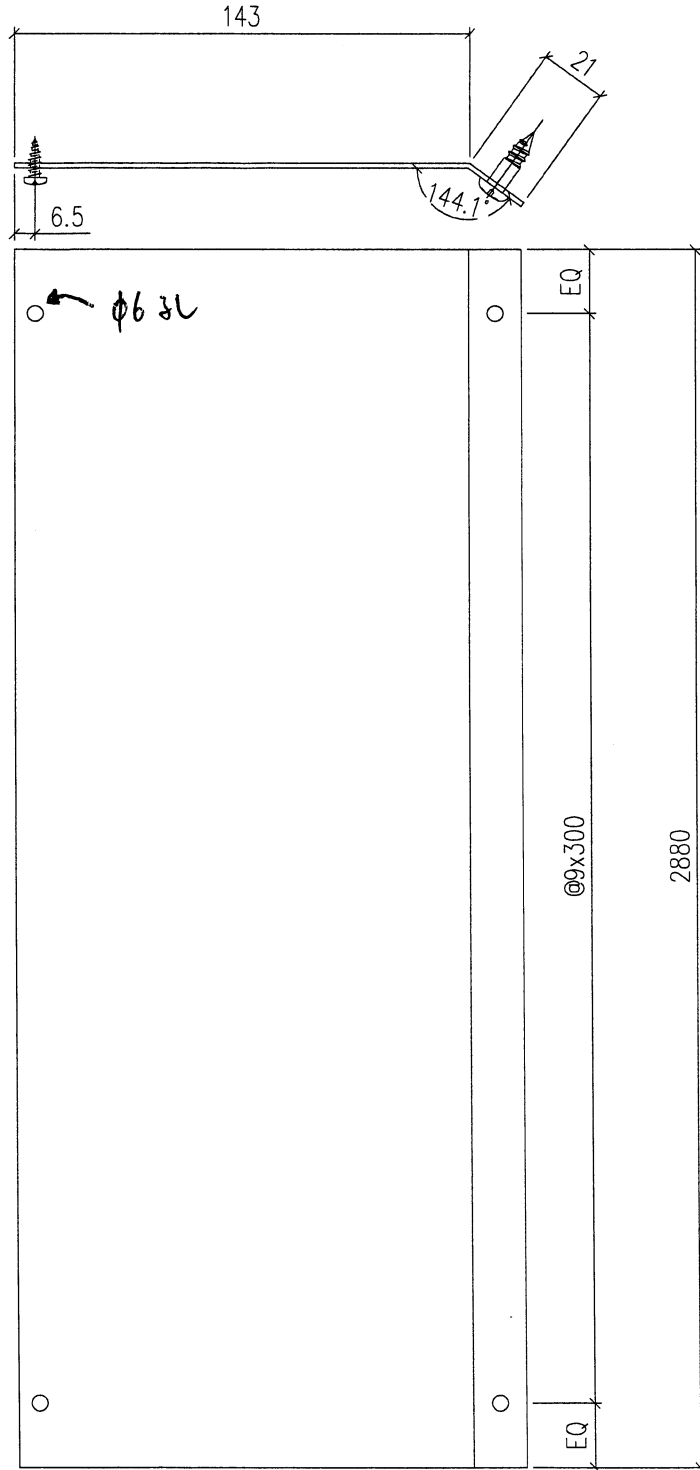


工程號	J853	地盤	香港延坪道	附 件	
名稱	鋁板加工圖	採	用		-
材料	1.5mm厚鋁板	地盤			
顏色	鋁化	工廠			

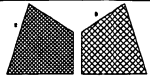


美特鋁質有限公司
MIDI Aluminium Fabricator Ltd.

類別		物料號	
制圖		圖號	XYZ-03
修改	-	數量	1
日期	-	單件重量 (KG)	-
復核	-		
批准	-		

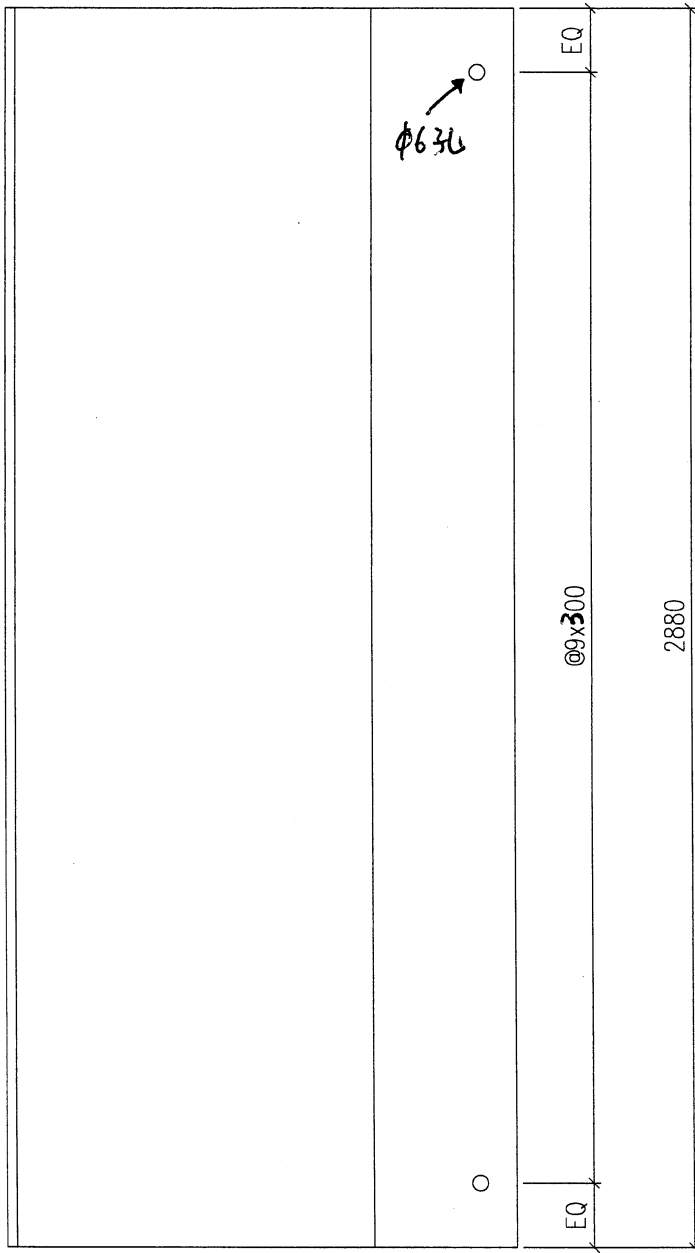
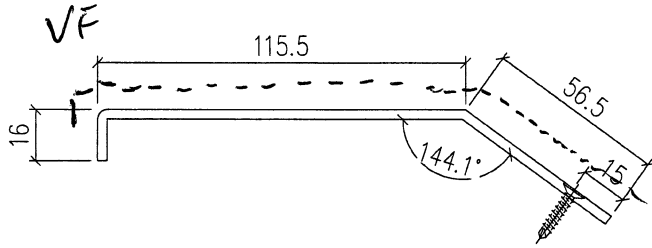


工程號	J853	地盤	香港延坪道	附 件	
名稱	鋁板加工圖	採	用		-
材料	3mm厚板	地盤			
顏色	EC-DG-D334232-ZD1	工廠			

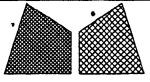




美特鋁質有限公司
MIDI Aluminium Fabricator Ltd.

類別		物料號	
制圖		圖號	XYZ-04
修改	-	數量	1
日期	-	單件重量 (KG)	-

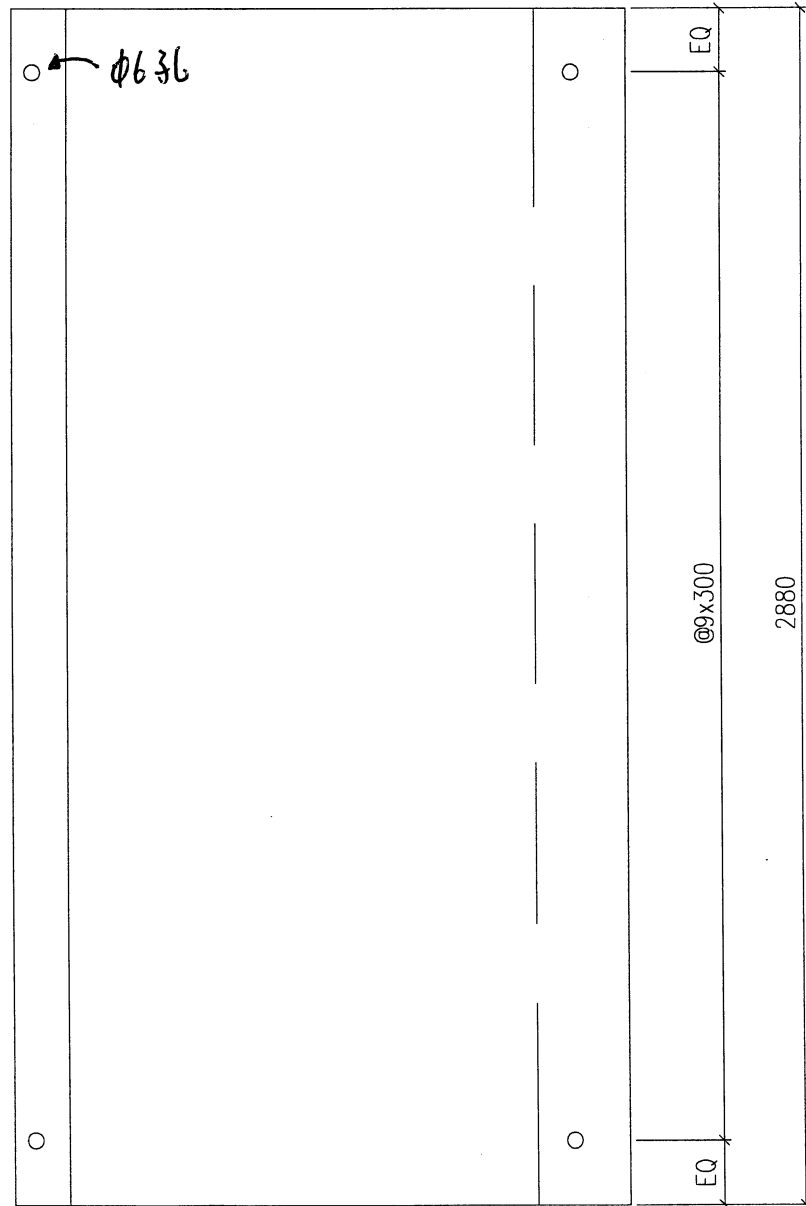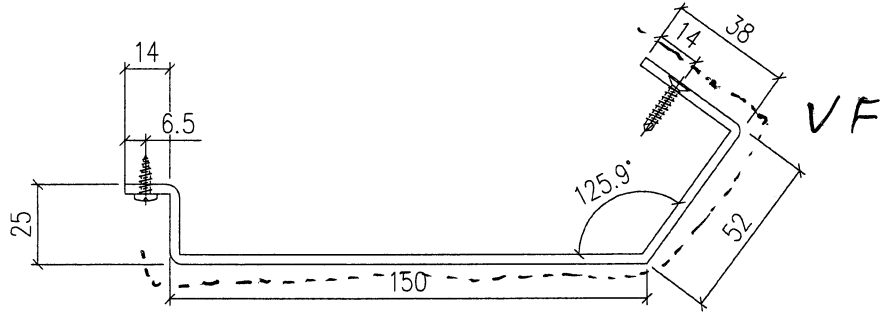


工程號	J853	地盤	香港延坪道	附 件	
名稱	铝板加工图	採用			-
材料	3mm厚板	地盤			
顏色	EC-DG-D334232-ZD1	工廠			

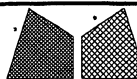 美特鋁質有限公司 MIDI Aluminium Fabricator Ltd.				類別		物料號	
修改	-			制圖		圖號	XYZ-05
日期	-			復核	-	數量	1
				批准	-	單件重量 (KG)	-

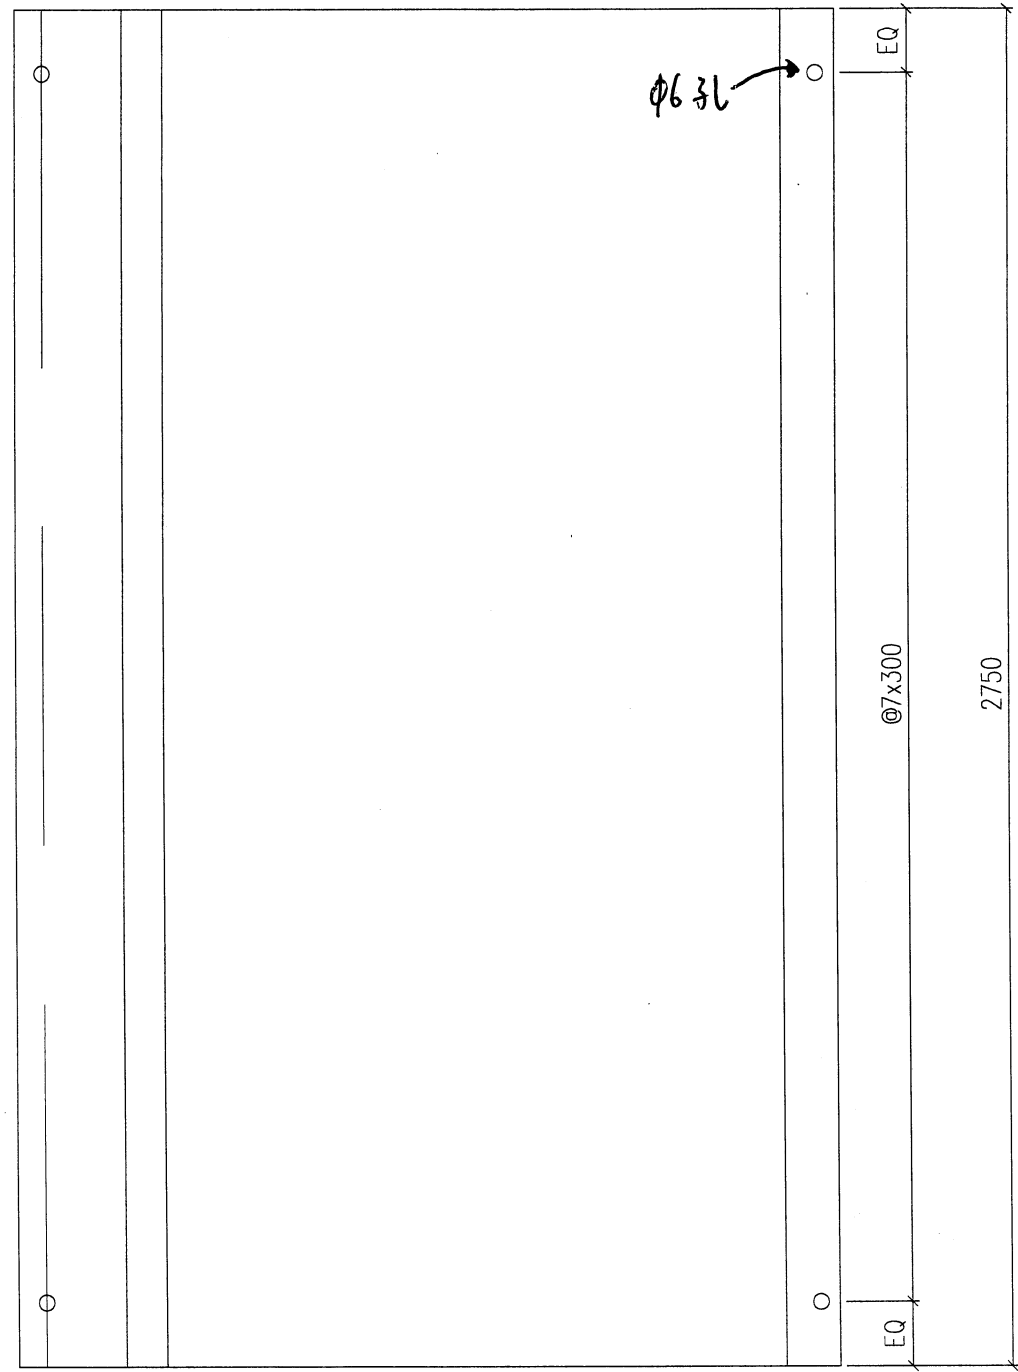
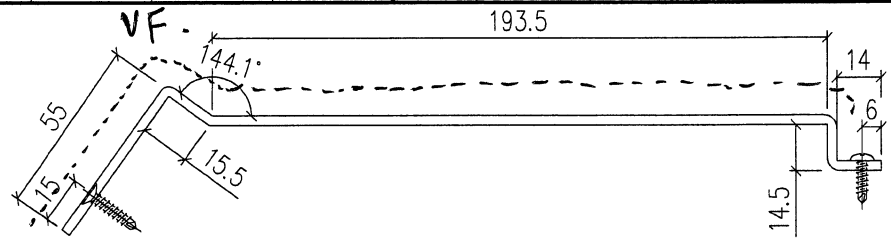


工程號	J853	地盤	香港延坪道	附 件	
名稱	鋁板加工圖	採	用		-
材料	3mm 鋁板	地盤			
顏色	EC-DG-D334232-ZD1	工廠			

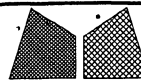


美特鋁質有限公司
MIDI Aluminium Fabricator Ltd.

類別		物料號	
制圖		圖號	XYZ-06
修改	-	數量	1
日期	-	單件重量 (KG)	-
復核	-		
批准	-		

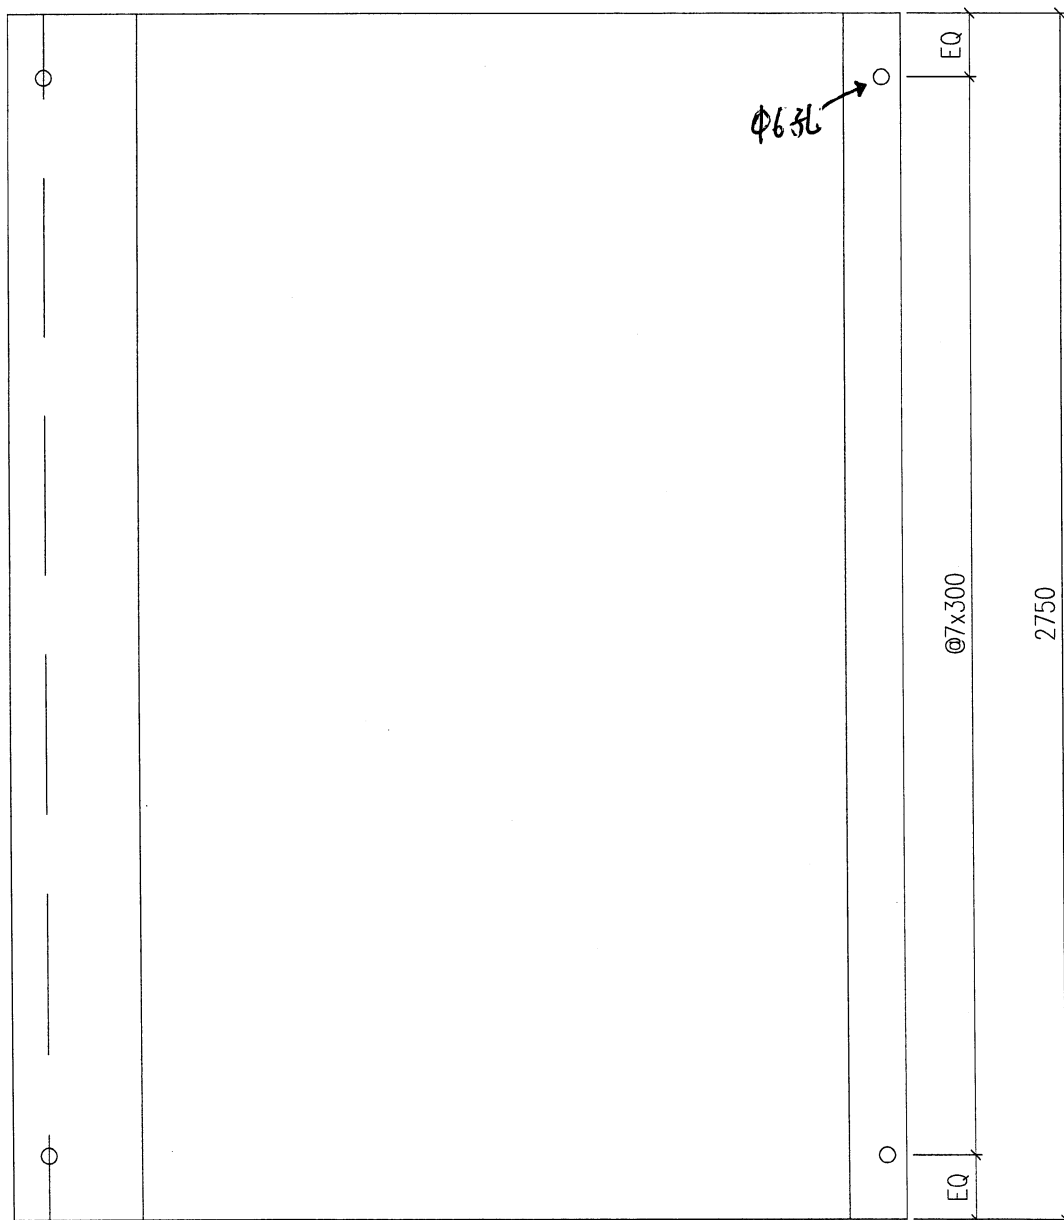
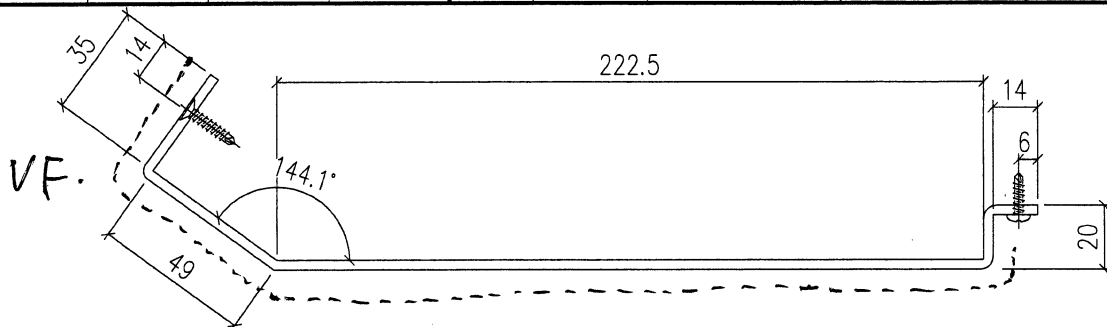


工程號	J853	地盤	香港延坪道	附 件	
名稱	铝板加工图	採用			-
材料	3mm厚板	地盤			
顏色	EC-DG-D334232-ZD1	工廠			

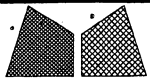

美特鋁質有限公司
MIDI Aluminium Fabricator Ltd.


類別		物料號	
制圖		圖號	XYZ-07
修改	-	數量	1
日期	-	單件重量 (KG)	-
復核	-		
批准	-		

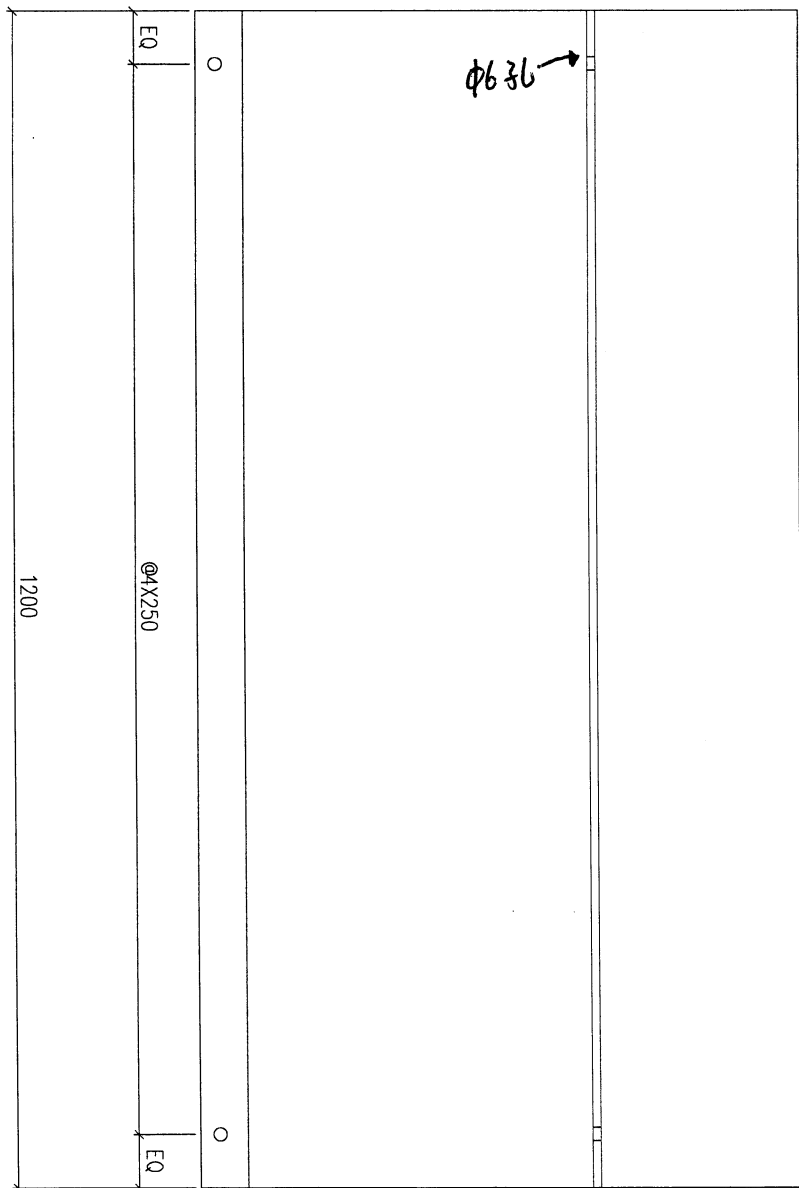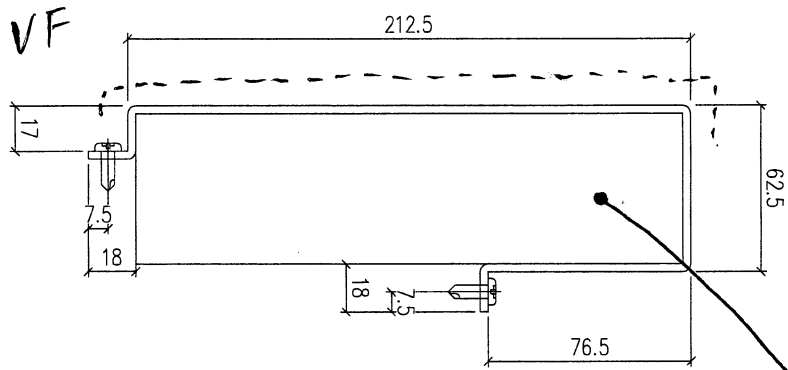



兩端封馬 (螺絲封馬需噴漆)

工程號	J853	地盤	香港延坪道	附 件	
名稱	鋁板加工圖	採	用		-
材料	3mm厚板	地盤			
顏色	EC-DG-D334232-ZD1	工廠			

類別		物料號	
制圖		圖號	XYZ-08
修改	-	數量	1
日期	-	單件重量(KG)	-
復核	-		
批准	-		

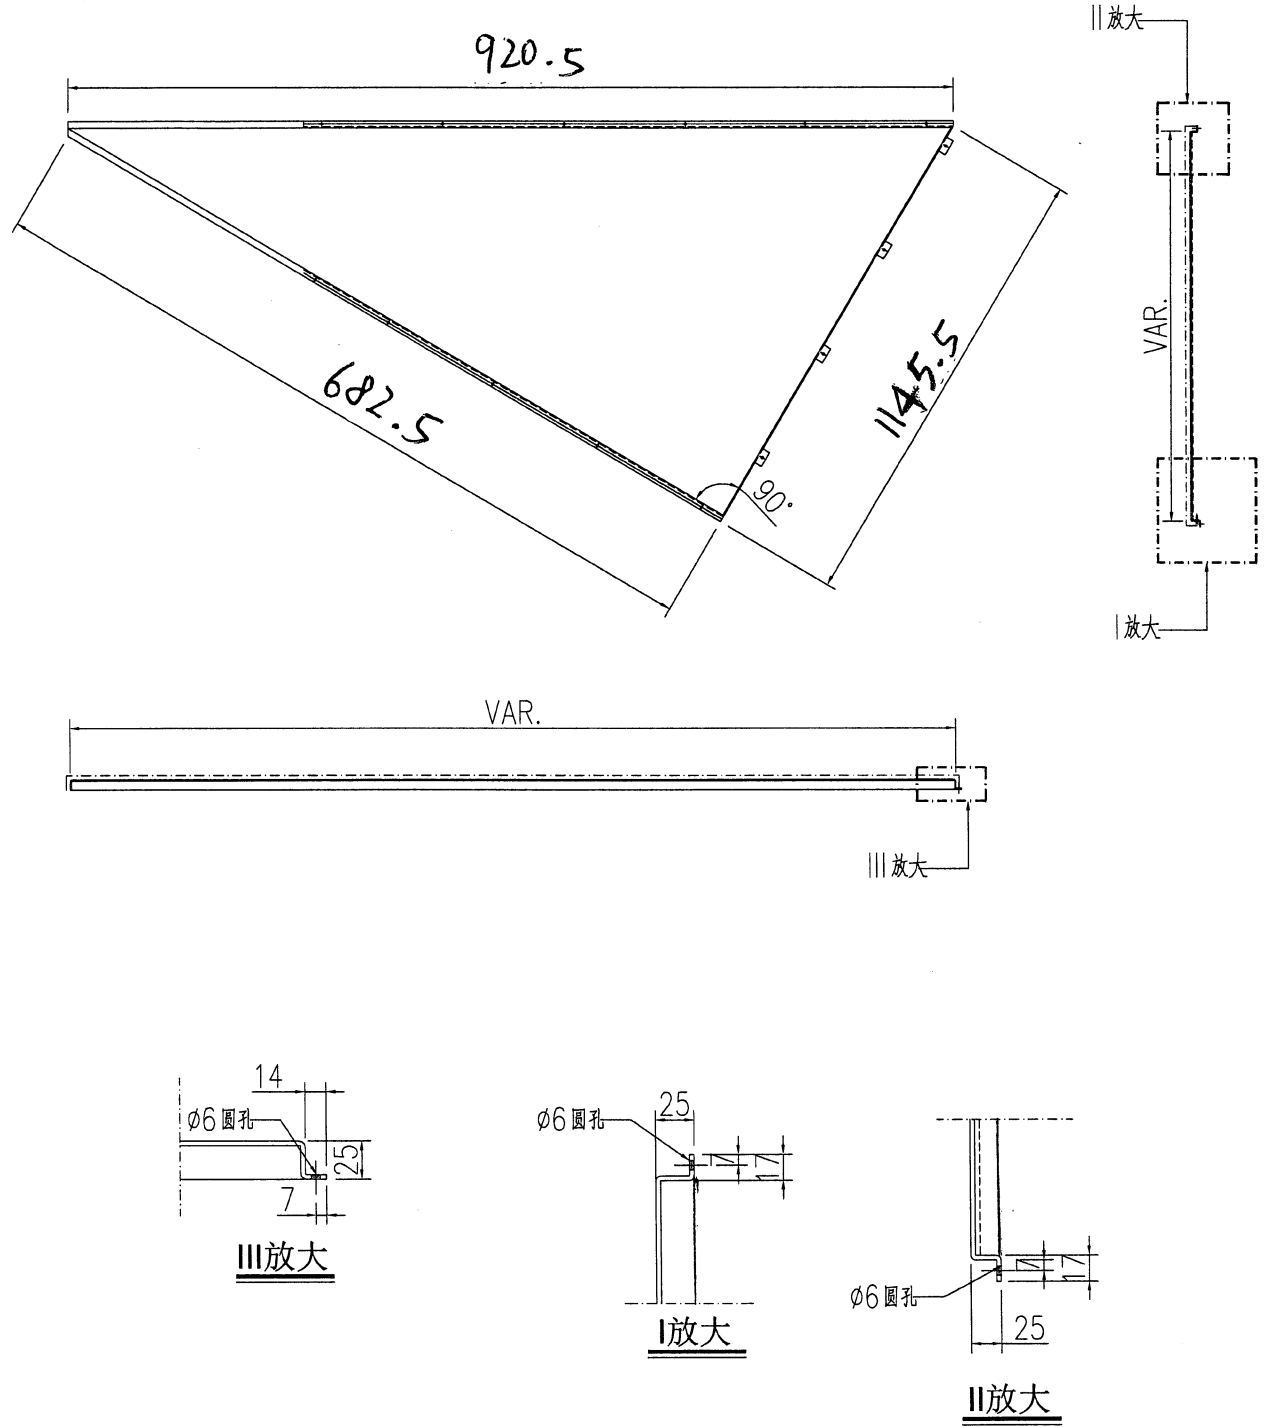

工程號	J853	地盤	香港延坪道	附 件	
名稱	铝板加工图		採 用		-
材料	3mm铝板		地盤		
顏色	EC-DG-D334232-ZD1		工廠		

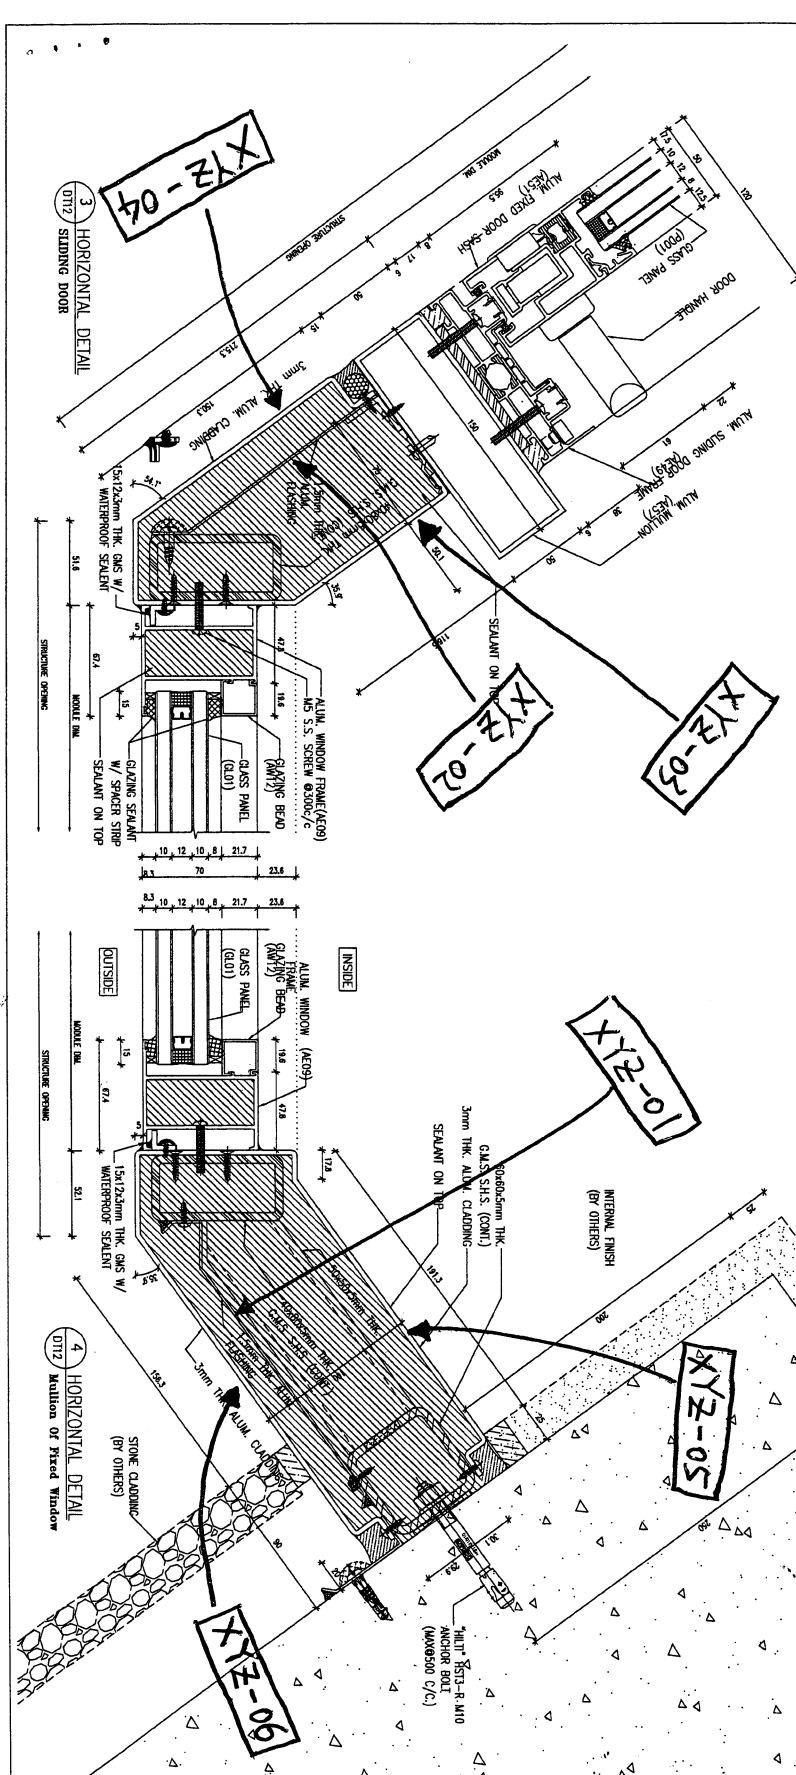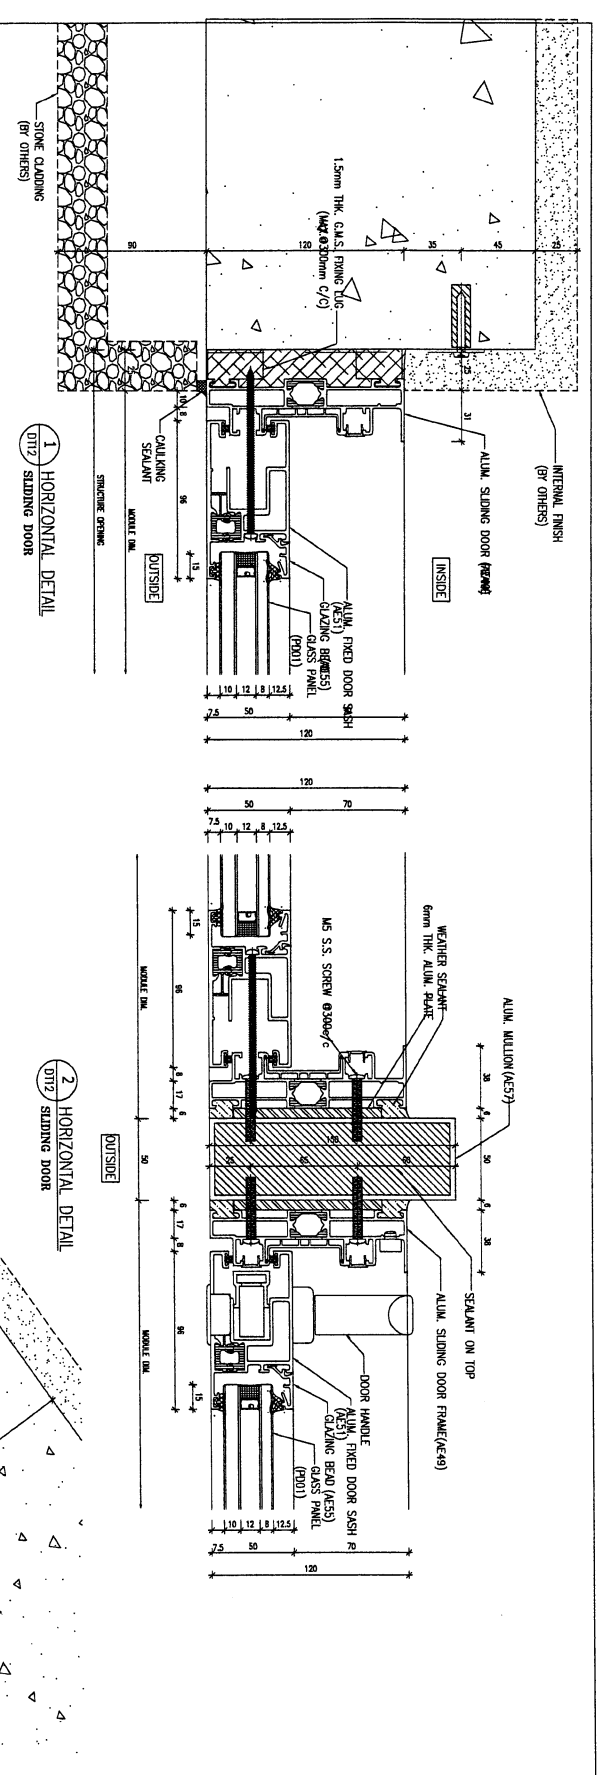

B.O. REF.: SHEET NO.: DATE:		PROJECT: PROPOSED RESIDENTIAL DEVELOPMENT AT N.K.L.L. 6542 YIN PING ROAD KOWLOON	
CLIENT: SHIMAO GROUP HOLDINGS LIMITED		TITLE: TYPICAL DETAILS FOR SLIDING DOOR	
ARCHITECT: WONG TUNG & PARTNERS LIMITED		DATE: 03-APR-21 SCALE: 1 : 3 (A3)	
MAIN CONTRACTOR: 協興建築有限公司 HING HING CONSTRUCTION CO LTD		DRAWN BY: A.C. CHECKED BY:	
STRUCTURAL ENGINEER: C M WONG & ASSOCIATES LTD 黃志明建築工程師有限公司		DATE: 03-APR-21 SCALE: 1 : 3 (A3)	
FACADE CONSULTANT: MENHARDT		DWG NO.: 1453-SI-W-0112 REV.: C	
NOTE: 1. ALL DIMENSIONS ARE IN mm. 2. ALL DIMENSIONS ARE VERIFIED FROM OUTSIDE. 3. ALL DIMENSIONS TO BE VERIFIED ON SITE BEFORE FABRICATION. LEGEND: (X) DETAIL MARK NO. (Y) REFER SHEET NO. (Z) REFER SHEET NO. 1. F.F.L. - FINISHED FLOOR LEVEL. 2. S.F.L. - STRUCTURAL FLOOR LEVEL. 3. R.F.L. - RECESSED LEVEL. 4. --- FINISH LOCATION. 5. ▲ --- FINISH LIFT LOCATION. 6. GLASS LEGEND: G101 --- 10mm+12mm AIR GAP+10mm THK. LGU. G105 --- 10mm+12mm AIR GAP+10mm THK. LGU. G106 --- 12mm THK. TP. G107 --- 10mm+12mm AIR GAP+12mm THK. LGU. P101 --- 10mm TP+12mm AIR GAP+10mm THK. LGU. P107 --- 10mm+12mm AIR GAP+12mm THK. LGU. G108 --- 10mm+12mm AIR GAP+10mm THK. LGU.			