

工程指示 / 要求簡箋 ENGINEER INSTRUCTIONS (E.I.)

工程指示編號:	EI- 7806	修改版本:	-
	HK-0908		
工程編號:	J 853	工程名稱:	延坪道
收件人:	生統	發件人:	Joe Chan
工程項目:	鋁料噴色.	日期:	20/5/2024

<input checked="" type="checkbox"/> 原合約工程包	<input type="checkbox"/> 原合約工程加 / 減賬 QT-	<input type="checkbox"/> 新工程報價 QT-
--	--	------------------------------------

信件批核號碼/圖紙參考編號:	批核模具圖紙編號:
客戶指示附件:	管理內部批簽署:

<input type="checkbox"/> 初步鋁料 B.M.	<input type="checkbox"/> 加工拆圖, 然後生產	<input type="checkbox"/> 尺寸表
<input type="checkbox"/> 正式鋁料 B.M.	<input type="checkbox"/> 技術上資料 / 指示	<input type="checkbox"/> 報價
<input type="checkbox"/> 配件 B.M.	<input type="checkbox"/> 樣辦或貨品說明書	<input type="checkbox"/> 分判合約
<input type="checkbox"/> 其他:		

內容: EI 7625 B 鋁料加工, 因鋁通料 JMFG0032 (100x50x2.5 扁通) 料不夠, 請取用 EI748 之 JMFG0032 (L=6000) 共16枝, 送噴塗成 TUC106699FXLJBA-3 使用.

完成上列要求日期: ASAP ASAP

國內

<input type="checkbox"/> 生產技術總監	<input type="checkbox"/> 連附件	<input type="checkbox"/> 技術部	<input type="checkbox"/> 連附件	<input type="checkbox"/> 生產部	<input type="checkbox"/> 連附件
<input type="checkbox"/> 採購部	<input type="checkbox"/> 連附件	<input checked="" type="checkbox"/> 生產統籌部	<input checked="" type="checkbox"/> 連附件	<input type="checkbox"/> 報關組	<input type="checkbox"/> 連附件
<input type="checkbox"/> 質檢部	<input type="checkbox"/> 連附件	<input type="checkbox"/> 會計部	<input type="checkbox"/> 連附件	<input type="checkbox"/> 機械設計部	<input type="checkbox"/> 連附件
<input type="checkbox"/> 香港辦	<input type="checkbox"/> 連附件	<input type="checkbox"/> 其他:			

香港


<input type="checkbox"/> 行政部	<input type="checkbox"/> 連附件	<input type="checkbox"/> 會計部	<input type="checkbox"/> 連附件	<input type="checkbox"/> 統籌部	<input type="checkbox"/> 連附件	<input type="checkbox"/> 工程部	<input type="checkbox"/> 連附件
<input type="checkbox"/> 採購部	<input type="checkbox"/> 連附件	<input type="checkbox"/> QS部	<input type="checkbox"/> 連附件	<input type="checkbox"/> 地盤管理	<input type="checkbox"/> 連附件	<input type="checkbox"/> 維修部	<input type="checkbox"/> 連附件

*發件人簽署:		*組別成員批核簽署:	
傳遞編號:	HK 0908 / 24	項目經理簽署:	


此鋁通 (L=6000) 共 19 款
 送噴塗. 包號: TUK106699FXLJBA-3
 J-853 Feature Wall 鋁料模圖



模號: X86420
 名稱: ALUM. CAPPING
 合金狀態: 6063-T5
 重量: 0.079 KG/M
 V.F.: 29.0

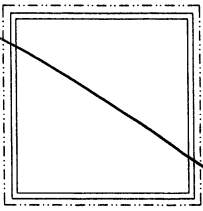


模號: JM3004
 名稱: 100*100*3 鋁通
 合金狀態: 6063-T5
 重量: 3.406 KG/M
 V.F.: 400

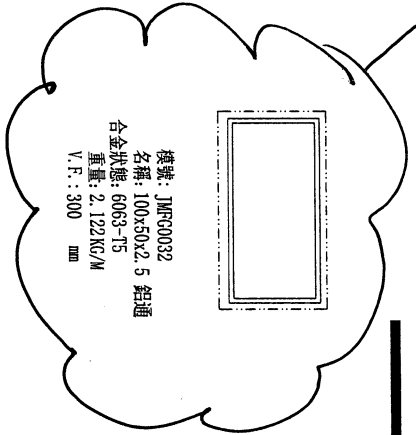

模號: JMF0032
 名稱: 100*50*2.5 鋁通
 合金狀態: 6063-T5
 重量: 2.122 KG/M
 V.F.: 300




模號: JM3010
 名稱: 50x25x3 鋁通
 合金狀態: 6063-T5/6063-T4
 重量: 1.213 KG/M
 V.F.: 150

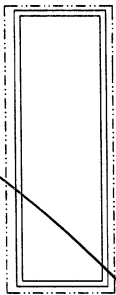

模號: JMF0078
 名稱: 150*50x3 鋁通
 合金狀態: 6063-T5/6063-T4
 重量: 3.406 KG/M
 V.F.: 400




模號: JM3034
 名稱: 25x25x3 鋁通
 合金狀態: 6063-T5/6063-T4
 重量: 0.772 KG/M
 V.F.: 100

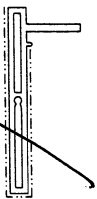


模號: X86424
 名稱: ALUM. GRILLE
 合金狀態: 6063-T6
 重量: 2.057 KG/M
 V.F.: 190




模號: JM3094
 名稱: 20x20x2.5 鋁通
 合金狀態: 6063-T4
 重量: 0.512 KG/M
 V.F.: 80

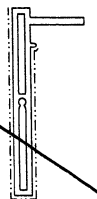

模號: X86425
 名稱: ALUM. GRILLE
 合金狀態: 6063-T6
 重量: 2.057 KG/M
 V.F.: 190

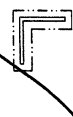


模號: JM1061
 名稱: 25x25x3 鋁角
 合金狀態: 6063-T6
 重量: 0.281 KG/M
 V.F.: 100

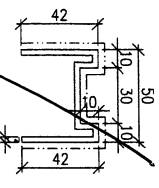


模號: AH2-1
 名稱: ALUM. FEATURE
 合金狀態: 6063-T5
 重量: 1.203 KG/M
 V.F.: 154

待開模

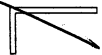

模號: JM1061
 名稱: 47.5x25x3 鋁角
 合金狀態: 6063-T6
 重量: 1.203 KG/M
 V.F.: 0

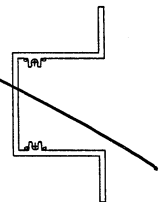

模號: X86271
 名稱: 加力角
 合金狀態: 6063-T6
 重量: 0.61 KG/M
 V.F.: 0