

美特鋁質有限公司

MIDI ALUMINIUM FABRICATOR LTD.



工程指示 / 要求簡箋 ENGINEER INSTRUCTIONS(E.I.)

工程指示編號:	EI- 7906	修改版本:	-
	HK- /		
工程編號:	J 853	工程名稱:	延坪道 (第2期)
收件人:	Maggie Lor	發件人:	Joe Chan
工程項目:	大樓 T1-5A GB 欄河 地盤用玻璃	日期:	6/6/2024.

<input type="checkbox"/> 原合約工程包	<input type="checkbox"/> 原合約工程加 / 減賬 QT-	<input type="checkbox"/> 新工程報價 QT-
---------------------------------	--	------------------------------------

信件批核號碼/圖紙參考編號:	批核模具圖紙編號:
客戶指示附件:	管理內部批簽署:

<input type="checkbox"/> 初步鋁料 B.M.	<input type="checkbox"/> 加工拆圖, 然後生產	<input type="checkbox"/> 尺寸表
<input type="checkbox"/> 正式鋁料 B.M.	<input type="checkbox"/> 技術上資料 / 指示	<input type="checkbox"/> 報價
<input type="checkbox"/> 配件 B.M.	<input type="checkbox"/> 樣辦或貨品說明書	<input type="checkbox"/> 分判合約
<input type="checkbox"/> 其他:		

內容: 請依附件資料, 生產玻璃, 送地盤.
- 按 BSEN 14179-1:2016 標準熱浸.

完成上列要求日期: 20/6/2024

國內

<input type="checkbox"/> 生產技術總監	<input type="checkbox"/> 連附件	<input type="checkbox"/> 技術部	<input type="checkbox"/> 連附件	<input type="checkbox"/> 生產部	<input type="checkbox"/> 連附件
<input type="checkbox"/> 採購部	<input type="checkbox"/> 連附件	<input type="checkbox"/> 生產統籌部	<input type="checkbox"/> 連附件	<input type="checkbox"/> 報關組	<input type="checkbox"/> 連附件
<input type="checkbox"/> 質檢部	<input type="checkbox"/> 連附件	<input type="checkbox"/> 會計部	<input type="checkbox"/> 連附件	<input type="checkbox"/> 機械設計部	<input type="checkbox"/> 連附件
<input type="checkbox"/> 香港辦	<input type="checkbox"/> 連附件	<input type="checkbox"/> 其他:			

香港


<input type="checkbox"/> 行政部	<input type="checkbox"/> 連附件	<input type="checkbox"/> 會計部	<input type="checkbox"/> 連附件	<input type="checkbox"/> 統籌部	<input type="checkbox"/> 連附件	<input type="checkbox"/> 工程部	<input type="checkbox"/> 連附件
<input type="checkbox"/> 採購部	<input type="checkbox"/> 連附件	<input type="checkbox"/> QS部	<input type="checkbox"/> 連附件	<input checked="" type="checkbox"/> 地盤管理	<input checked="" type="checkbox"/> 連附件	<input type="checkbox"/> 維修部	<input type="checkbox"/> 連附件


*發件人簽署:		*組別成員批核簽署:	
傳遞編號:		項目經理簽署:	

工程號: J-853
 地盤名稱: 香港延坪道 (大樓補玻璃)
 項目類別: Glass Balustrade-T1, 5A
 A/C Code:
 計算: JOE
 日期:
 核對:
 日期:
 批准:
 日期:
 總數量: 1
 總面積 (m²): 0.21
 送呈: Joe
 副本:
 版本:
 BM編號:
 地盤用玻璃B.M.表

序號	修改標示	加工圖号	玻璃编号	玻璃名稱	厚度 (mm)	玻璃尺寸		數量 (塊)	面積 (m²)		備註	
						寬度W (mm)	高度H (mm)		單件	總面積		
1		J853-G3	J853-G3	GL3: 12mm THK. CLEAR TEMPERED + 1.52mm THK. (PVB) + 12mm THK. CLEAR TEMPERED LAMINATED GLASS	25.52	228	915	1	0.21	0.21		
2												
3												
4												
						總合計:		1		0.21		

- 加工注意事項:
- 1). 本表中所有玻璃對角線尺寸偏差要求不超過正負2mm.
 - 2). 本表中所有玻璃要求粗磨邊處理並倒棱角.
 - 3). 本表中玻璃要求粗磨邊處理並倒棱角, 攔河玻璃頂底要精磨邊, 而所有玻璃之入爐方向需保持一致.
 - 4). 本表中不同種類玻璃參照玻璃加工圖加工.
 - 5). 本表中所有強化玻璃均需HEAT SOAK TEST.
 - 6). 本表中所有玻璃均需注明室內外面及其玻璃編號, 以便識別.

 美特鋁質有限公司 MIDI Aluminium Fabricator Ltd.				工程號 J853 地盘	類別 制圖 LHR	物料號 - 2023-03-08	圖號 J853-G3 數量 - /
修改 - - - 日期 - - -	採用工廠 材料颜色	地盘 ✓ 見封樣	图纸名称 玻璃加工图 材料 -	復核 - - 批准 - -	單件重量 - (KG)		

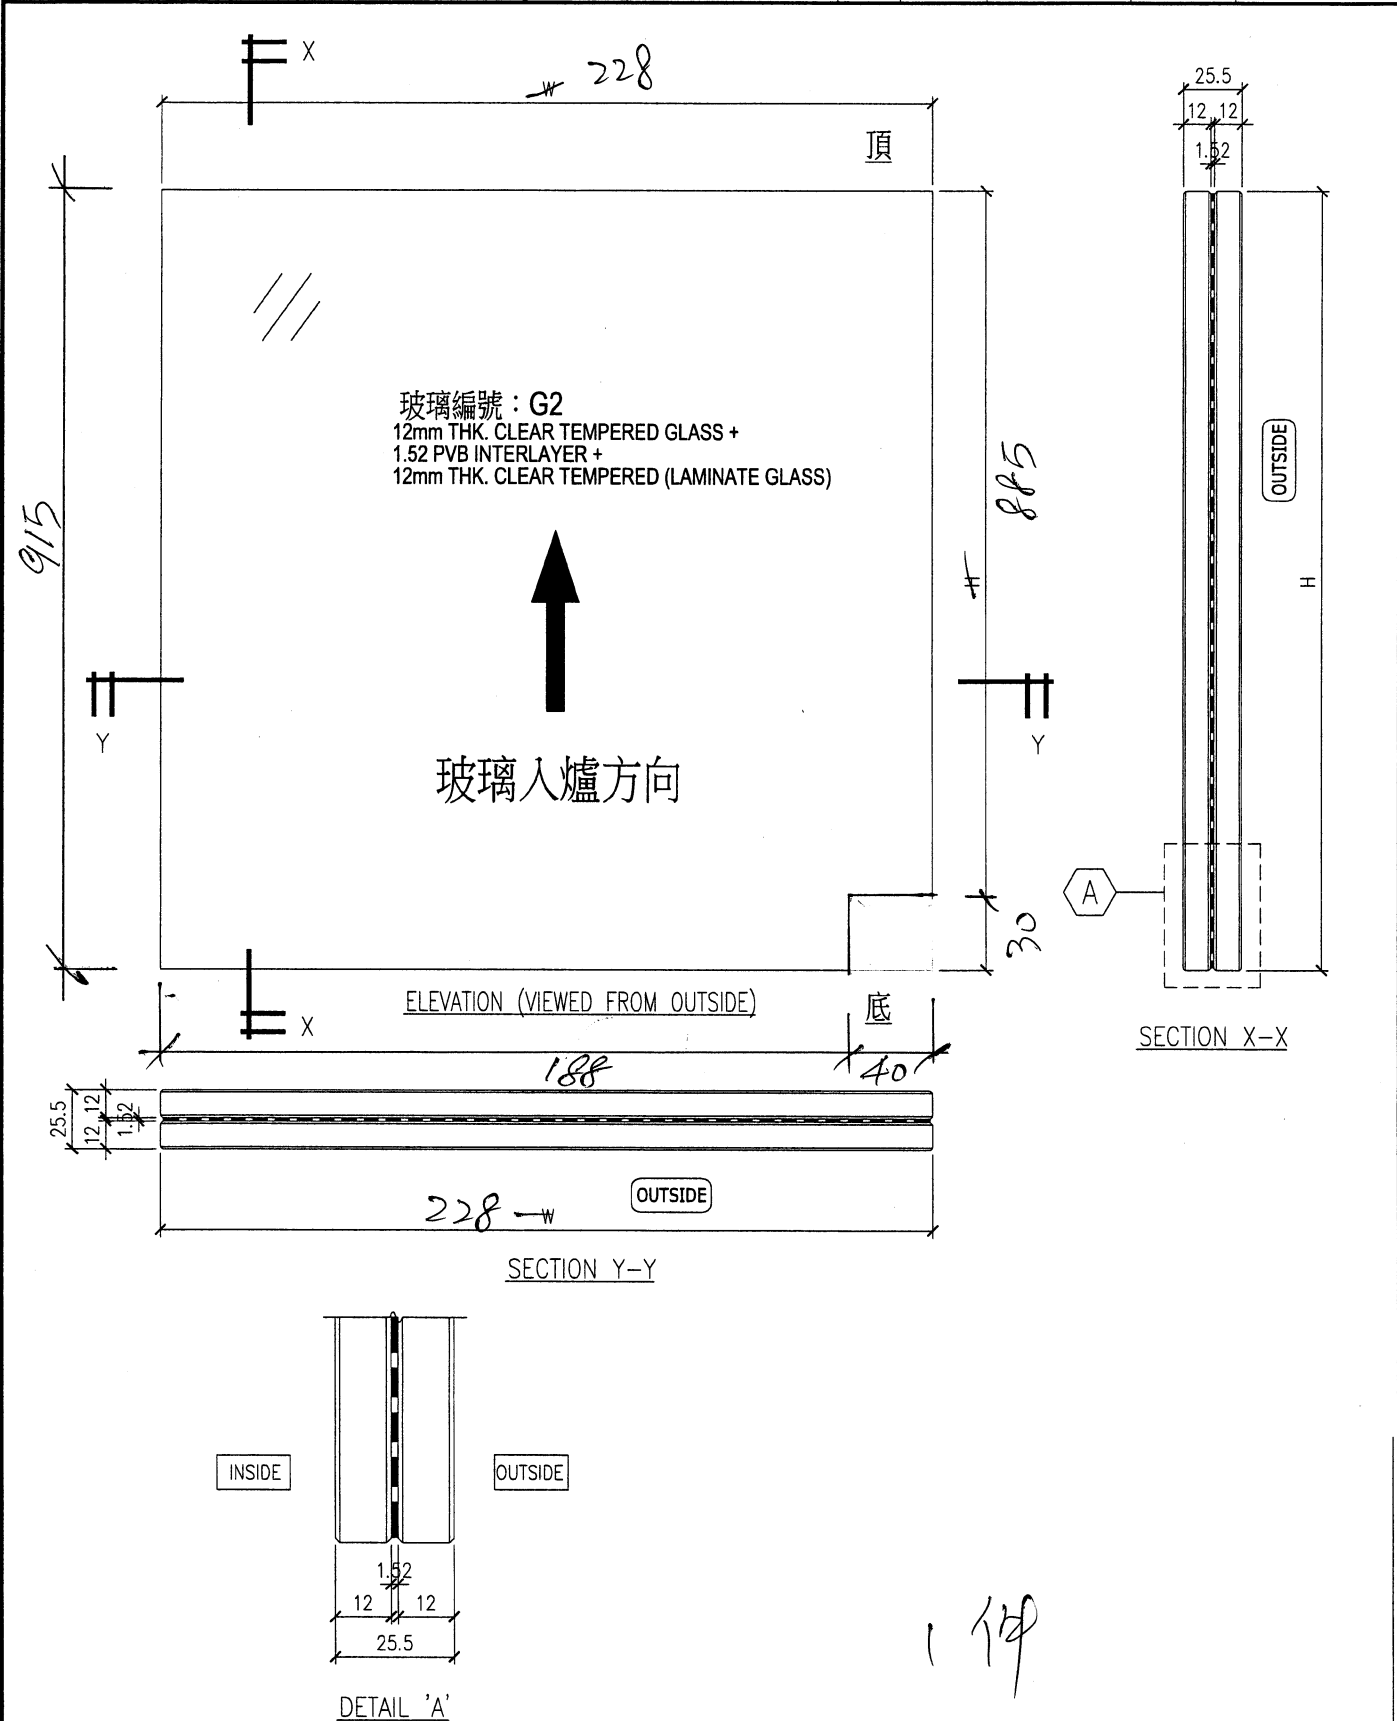

NOTES

- 1) ALL DIMENSION IN mm ;
- 2) ALL EDGE CHAMFER 1x1x45 ;
- 3) THE TOLERANCE OF "W" & "H" PER : ±1mm ;

1 件