

工程指示 / 要求簡箋 ENGINEER INSTRUCTIONS(E.I.)

工程指示編號:	EI- 7982	修改版本:	-
	HK-1227		
工程編號:	J 853	工程名稱:	延坪道
收件人:	生系統	發件人:	Joe Chan
工程項目:	大樓 G/F 欄河 (非標) 地盤用收口角	日期:	27/6/2024

<input type="checkbox"/> 原合約工程包	<input type="checkbox"/> 原合約工程加 / 減賬 QT-	<input type="checkbox"/> 新工程報價 QT-
---------------------------------	--	------------------------------------

信件批核號碼/圖紙參考編號:	批核模具圖紙編號:
客戶指示附件:	管理內部批簽署:

<input type="checkbox"/> 初步鋁料 B.M.	<input type="checkbox"/> 加工拆圖, 然後生產	<input type="checkbox"/> 尺寸表
<input type="checkbox"/> 正式鋁料 B.M.	<input type="checkbox"/> 技術上資料 / 指示	<input type="checkbox"/> 報價
<input type="checkbox"/> 配件 B.M.	<input type="checkbox"/> 樣辦或貨品說明書	<input type="checkbox"/> 分判合約
<input type="checkbox"/> 其他:		

內容: 請依附件資料, 生產鋁摺角, 送地盤

急

完成上列要求日期: 5/7/2024

國內

<input type="checkbox"/> 生產技術總監	<input type="checkbox"/> 連附件	<input type="checkbox"/> 技術部	<input type="checkbox"/> 連附件	<input type="checkbox"/> 生產部	<input type="checkbox"/> 連附件
<input type="checkbox"/> 採購部	<input type="checkbox"/> 連附件	<input checked="" type="checkbox"/> 生產統籌部	<input checked="" type="checkbox"/> 連附件	<input type="checkbox"/> 報關組	<input type="checkbox"/> 連附件
<input type="checkbox"/> 質檢部	<input type="checkbox"/> 連附件	<input type="checkbox"/> 會計部	<input type="checkbox"/> 連附件	<input type="checkbox"/> 機械設計部	<input type="checkbox"/> 連附件
<input type="checkbox"/> 香港辦	<input type="checkbox"/> 連附件	<input type="checkbox"/> 其他:			

香港

<input type="checkbox"/> 行政部	<input type="checkbox"/> 連附件	<input type="checkbox"/> 會計部	<input type="checkbox"/> 連附件	<input type="checkbox"/> 統籌部	<input type="checkbox"/> 連附件	<input type="checkbox"/> 工程部	<input type="checkbox"/> 連附件
<input type="checkbox"/> 採購部	<input type="checkbox"/> 連附件	<input type="checkbox"/> QS部	<input type="checkbox"/> 連附件	<input checked="" type="checkbox"/> 地盤管理	<input checked="" type="checkbox"/> 連附件	<input type="checkbox"/> 維修部	<input type="checkbox"/> 連附件

*發件人簽署:		*組別成員批核簽署:	
傳遞編號:	HK 1227/24	項目經理簽署:	

工程號:

J853

計算:

JOE

日期:

27/6/2024

送呈:

地盤名稱:

錦上路-延平道

核對:

日期:

副本:

廠用鋁板B.M.表

項目類別:

GB欄河鋁板 (非標準欄河收口鋁角)

總V.F.:

日期:

總重量:

17.44

B.M.編號:

修改版次:

A/C Code:

總V.F.:

0.33

總重量:

17.44

按B.M.原樣\*\*拆圖實料計算

序號	修改內容	鋁板圖號	鋁板名稱	顏色	實用	後備	總數	總重量	單件展開面積		總展開面積		備註
									平方米	平方米	平方米	平方米	
1		LJ-B01	3.0mm厚鋁板	EC-DG-D34232-ZD1(閃粉古銅)	65		65	17.439	0.033	2.145	0.005	0.330	
2													
3													
4													
5													
6													
7													
8													
9													
總計:					65			17.44	2.15			0.33	





美特鋁質 有限公司  
MIDI Aluminium Fabricator Ltd.

序号	物料編號	數量	L	位置
01	LJ-B01			

工程號	J853	地盤	錦上路
-----	------	----	-----

65件.

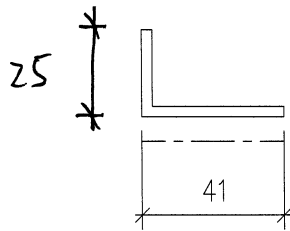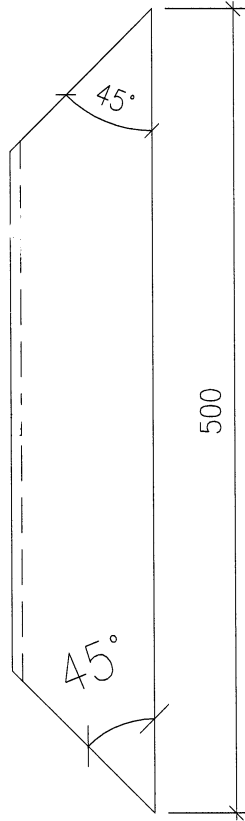

改用3mm 鋁板折

名稱	鋁角加工圖	制圖	LHR	2022,08,21	修改	-		
材料	3mm 鋁板	復核	-	-	日期	-		
顏色	EC-DG-D334232-ZD1	批準			圖號	J853-LB-LJ02		