



工程指示 / 要求簡箋(E.I.)

工程指示編號：EI / 3842 / 21

修改版次：D

工程編號：J - 856

工程名稱：天水圍天榮站

工程項目：佛沙窗 鋁料模圖(1 個,修改 X86009)

收件人：Maggie

發件人：Eric Liu

日期：10/11/2021

□要求提供 / □確認 事項：

- | | | |
|------------------------------------|-------------------------------------|-------------------------------|
| <input type="checkbox"/> 初步鋁料 B.M. | <input type="checkbox"/> 加工拆圖，然後生產 | <input type="checkbox"/> 尺寸表 |
| <input type="checkbox"/> 正式鋁料 B.M. | <input type="checkbox"/> 技術上資料 / 指示 | <input type="checkbox"/> 報價 |
| <input type="checkbox"/> 配件 B.M. | <input type="checkbox"/> 樣辦或貨品說明書 | <input type="checkbox"/> 分判合約 |

內容：

D 版：X86009 修改模圖，已計數，改 4mm 厚，請安排畫模圖

C 版：新增 X86108(70 窗中企通)及 X86109(21 闊款 70 窗玻璃線)，請安排畫模圖

B 版：1) X86008 修改模圖 (1 個模)

請開新模圖 1 個

請在 2021.11.5 前完成上列要求。

附：1 頁模圖

以上項目為：

- 原合約工程包 原合約工程加 / 減賬 新工程報價

原因：-

分發東莞各部門：

- | | | | | | | | |
|---|------------------------------|---|------------------------------|-------------------------------|------------------------------|--------------------------------|------------------------------|
| <input type="checkbox"/> 生產技術總監 | <input type="checkbox"/> 連附件 | <input checked="" type="checkbox"/> 技術部 | <input type="checkbox"/> 連附件 | <input type="checkbox"/> 生產部 | <input type="checkbox"/> 連附件 | <input type="checkbox"/> 機械設計部 | <input type="checkbox"/> 連附件 |
| <input type="checkbox"/> 採購部 | <input type="checkbox"/> 連附件 | <input checked="" type="checkbox"/> 生產統籌部 | <input type="checkbox"/> 連附件 | <input type="checkbox"/> 小羅&清 | <input type="checkbox"/> 連附件 | | |
| <input checked="" type="checkbox"/> 質檢部 | <input type="checkbox"/> 連附件 | <input type="checkbox"/> 會計部 | <input type="checkbox"/> 連附件 | <input type="checkbox"/> 報關組 | <input type="checkbox"/> 連附件 | <input type="checkbox"/> 其他 | <input type="checkbox"/> 連附件 |

分發其他分判：

- 水洪 連附件

分發香港各部門：

- | | | | | | | | |
|---|------------------------------|-------------------------------|------------------------------|------------------------------|------------------------------|----------------------------------|------------------------------|
| <input type="checkbox"/> 行政部 | <input type="checkbox"/> 連附件 | <input type="checkbox"/> 會計部 | <input type="checkbox"/> 連附件 | <input type="checkbox"/> 統籌部 | <input type="checkbox"/> 連附件 | <input type="checkbox"/> 工程部地盤科文 | <input type="checkbox"/> 連附件 |
| <input checked="" type="checkbox"/> 採購部 | <input type="checkbox"/> 連附件 | <input type="checkbox"/> QS 部 | <input type="checkbox"/> 連附件 | <input type="checkbox"/> 維修部 | <input type="checkbox"/> 連附件 | <input type="checkbox"/> 其他 | <input type="checkbox"/> 連附件 |

傳遞編號：

HK 2048 / 21

發件人簽署：

項目經理簽署：

x86009



MIDI ALUMINIUM FABRICATOR LTD.

DRAWING NO.

AW-07


REV.

0


TITLE

90° 轉角通


雲線處原3mm厚
現改為4mm厚

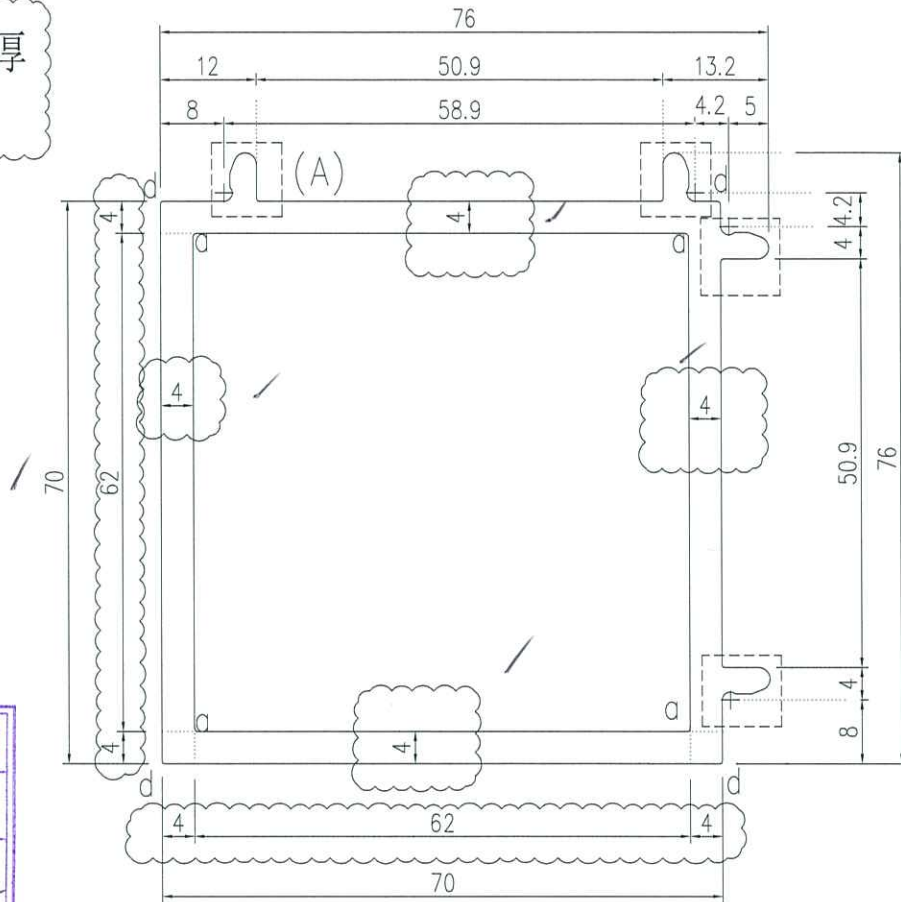

美特鋁質有限公司
承認圖面
日期 2021.11.12

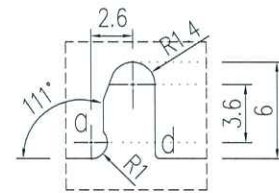

detail A
scale 2:1

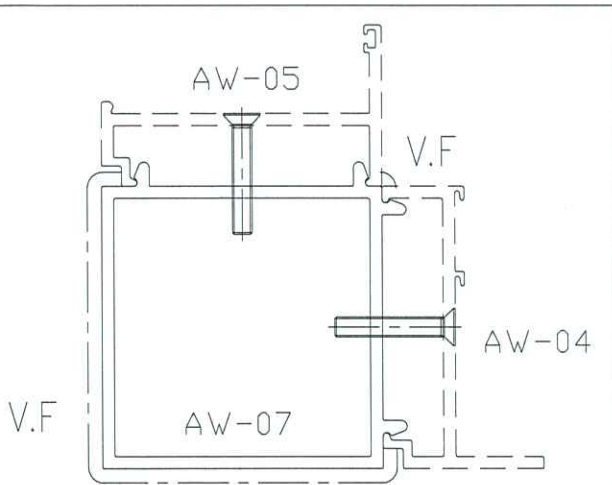

scale 1:2
Cooperate

$a=R0.4$ $b=R0.5$
 $c=R0.8$ $d=R0.3$

ALLOY:6063-T6

*所有壁厚只接受正公差

NOTE: Unspecified thickness 4 mm
Radii on unspecified corner (max. 0.3 mm)

SECTIONAL AREA	mm ²	1129.29	ADDITIONAL TOLERANCE	DATE	REVISION			
WEIGHT	KG/M	3.06	thickness	2021-11-10	NO:	DATE	NAME	DESCRIPTION
PERIMETER	mm	577.10	flatness	SCALE	A	2021-11-11	FJN	修改型材厚度
V.F.	mm	150	Straightness	DRAWN				
			Twist	XIE XIAOYUN				
			Angularity	CHECK				
				XIE YONGLIN				