

工程指示 / 要求簡箋(E.I.)

工程指示編號：EI B939/ 21

修改版次：

工程編號：J - 856

工程名稱：天水圍天榮站

工程項目：絲吉利亞趟門配件樣板 B.M

收件人：生統 / 楊榮光

發件人：Arnold Wu

日期：22/10/2021

要求提供 / 確認 事項：

- | | | |
|------------------------------------|-------------------------------------|-------------------------------|
| <input type="checkbox"/> 初步鋁料 B.M. | <input type="checkbox"/> 加工拆圖，然後生產 | <input type="checkbox"/> 尺寸表 |
| <input type="checkbox"/> 正式鋁料 B.M. | <input type="checkbox"/> 技術上資料 / 指示 | <input type="checkbox"/> 報價 |
| <input type="checkbox"/> 配件 B.M. | <input type="checkbox"/> 樣辦或貨品說明書 | <input type="checkbox"/> 分判合約 |

內容：

請提供絲吉利亞趟門型號(HS-PORTAL 300 LM)，送香港 1/F Eric 收，供配件安裝上樣板用，謝謝。

請在 2021.10.29 前完成上列要求。

附：

以上項目為：

- 原合約工程包 原合約工程加 / 減賬 新工程報價

原因：-

分發東莞各部門：

- | | | | |
|--|--|--|--|
| <input type="checkbox"/> 生產技術總監 <input type="checkbox"/> 連附件 | <input type="checkbox"/> 技術部 <input type="checkbox"/> 連附件 | <input type="checkbox"/> 生產部 <input type="checkbox"/> 連附件 | <input type="checkbox"/> 機械設計部 <input type="checkbox"/> 連附件 |
| <input type="checkbox"/> 採購部 <input type="checkbox"/> 連附件 | <input checked="" type="checkbox"/> 生產統籌部 <input type="checkbox"/> 連附件 | <input type="checkbox"/> 小羅 & 清 <input type="checkbox"/> 連附件 | |
| <input type="checkbox"/> 質檢部 <input type="checkbox"/> 連附件 | <input type="checkbox"/> 會計部 <input type="checkbox"/> 連附件 | <input type="checkbox"/> 報關組 <input checked="" type="checkbox"/> 連附件 | <input type="checkbox"/> 其他 <u>楊榮光</u> <input checked="" type="checkbox"/> 連附件 |

分發其他分判：

- 水洪 連附件

分發香港各部門：

- 行政部 連附件 會計部 連附件 統籌部 連附件 工程部地盤科文 連附件
 採購部 連附件 QS 部 連附件 維修部 連附件 其他 _____ 連附件

傳遞編號：

HK 1945 / 21

發件人簽署：Aed


項目經理簽署：pp z

HS-PORTAL 300 LM 五金件分布图

~~清孔及电钻~~

请见慢重表

15

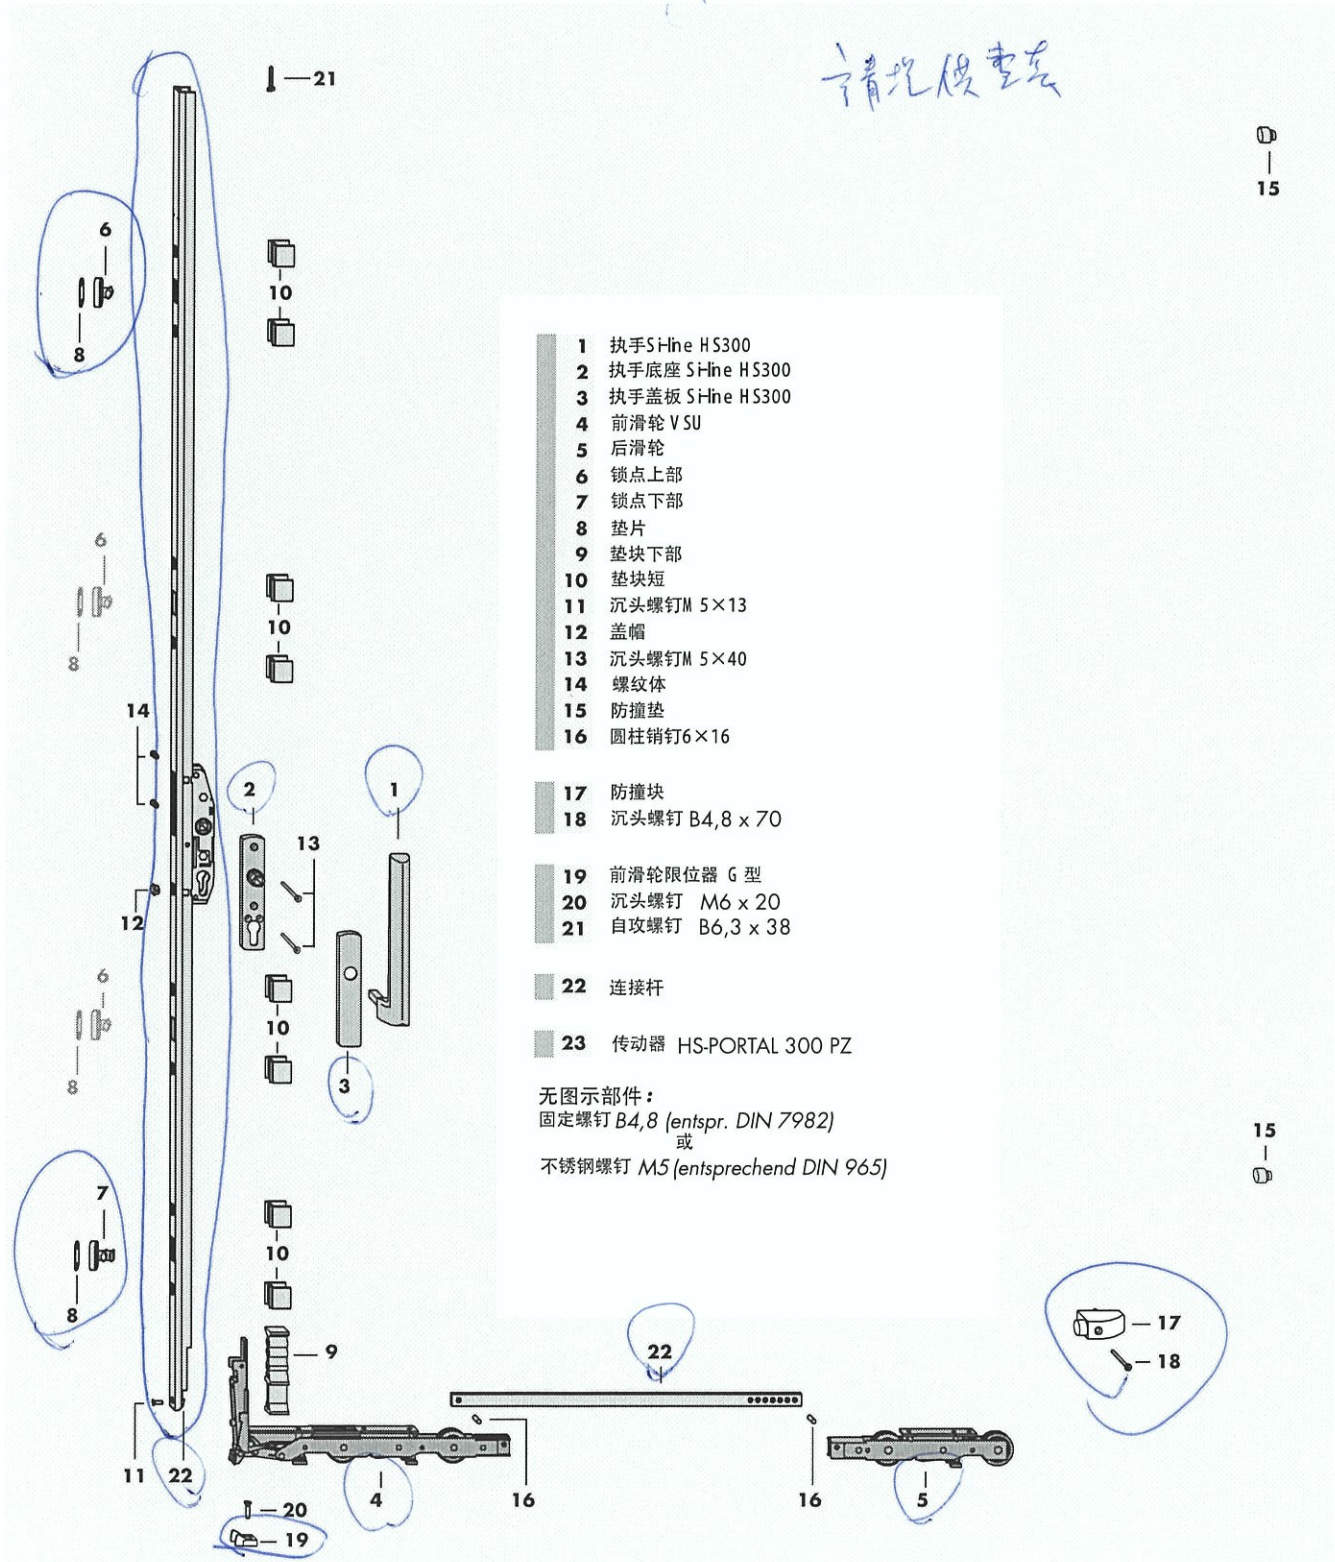

- 1 执手S-line HS300
- 2 执手底座 S-line HS300
- 3 执手盖板 S-line HS300
- 4 前滑轮 V SU
- 5 后滑轮
- 6 锁点上部
- 7 锁点下部
- 8 垫片
- 9 垫块下部
- 10 垫块短
- 11 沉头螺钉 M 5×13
- 12 盖帽
- 13 沉头螺钉 M 5×40
- 14 螺纹体
- 15 防撞垫
- 16 圆柱销钉 6×16
- 17 防撞块
- 18 沉头螺钉 B4,8 x 70
- 19 前滑轮限位器 G 型
- 20 沉头螺钉 M6 x 20
- 21 自攻螺钉 B6,3 x 38
- 22 连接杆
- 23 传动器 HS-PORTAL 300 PZ

无图示部件：
 固定螺钉 B4,8 (entspr. DIN 7982)
 或
 不锈钢螺钉 M5 (entsprechend DIN 965)

15