

工程指示 / 要求簡箋 ENGINEER INSTRUCTIONS(E.I.)

工程指示編號:	EI- 4103D	修改版本:	D
	HK- 1435		
工程編號:	J 856	工程名稱:	天榮站
收件人:	生統/王良/謝永林	發件人:	Lai Sik Hung
工程項目:	佛沙窗 廠用配件BM (修訂D:新增新款70窗用磨耳)	日期:	30/08/2022

<input type="checkbox"/> 原合約工程包	<input type="checkbox"/> 原合約工程加 / 減賬 QT-	<input type="checkbox"/> 新工程報價 QT-
---------------------------------	--	------------------------------------

信件批核號碼/圖紙參考編號:	批核模具圖紙編號:
客戶指示附件:	管理內部批簽署:

<input type="checkbox"/> 初步鋁料 B.M.	<input type="checkbox"/> 加工拆圖, 然後生產	<input type="checkbox"/> 尺寸表
<input type="checkbox"/> 正式鋁料 B.M.	<input type="checkbox"/> 技術上資料 / 指示	<input type="checkbox"/> 報價
<input type="checkbox"/> 配件 B.M.	<input type="checkbox"/> 樣辦或貨品說明書	<input type="checkbox"/> 分判合約
<input type="checkbox"/> 其他:		

內容: 修訂D: 新增新款70窗用磨耳
佛沙窗 廠用配件BM 因需配合第二批佛沙窗出貨, 請先安排1000隻儘快出貨到廠使用, 其他亦要儘快排產.
完成上列要求日期: 09/09/2022


國內


<input type="checkbox"/> 生產技術總監	<input type="checkbox"/> 連附件	<input checked="" type="checkbox"/> 技術部	<input checked="" type="checkbox"/> 連附件	<input type="checkbox"/> 生產部	<input type="checkbox"/> 連附件
<input type="checkbox"/> 採購部	<input type="checkbox"/> 連附件	<input checked="" type="checkbox"/> 生產統籌部	<input checked="" type="checkbox"/> 連附件	<input type="checkbox"/> 報關組	<input type="checkbox"/> 連附件
<input type="checkbox"/> 質檢部	<input type="checkbox"/> 連附件	<input type="checkbox"/> 會計部	<input type="checkbox"/> 連附件	<input type="checkbox"/> 機械設計部	<input type="checkbox"/> 連附件
<input checked="" type="checkbox"/> 香港辦	<input checked="" type="checkbox"/> 連附件	<input type="checkbox"/> 其他:			

<input type="checkbox"/> 行政部	<input type="checkbox"/> 連附件	<input type="checkbox"/> 會計部	<input type="checkbox"/> 連附件	<input type="checkbox"/> 統籌部	<input type="checkbox"/> 連附件	<input type="checkbox"/> 工程部	<input type="checkbox"/> 連附件
<input type="checkbox"/> 採購部	<input type="checkbox"/> 連附件	<input type="checkbox"/> QS部	<input type="checkbox"/> 連附件	<input type="checkbox"/> 地盤管理	<input type="checkbox"/> 連附件	<input type="checkbox"/> 維修部	<input type="checkbox"/> 連附件

*發件人簽署:		*組別成員批核簽署:	
傳遞編號:		項目經理簽署:	





美特鋁質有限公司 MIDI Aluminium Fabricator Ltd. 廠用配件B.M.表		工程號: J-856	計算: 付吉寧	日期: 2021.11.20	送呈: 胡哥	因新增窗款, 需補訂配件 2022-07-18				
BM編號: 856-WI-M01-F-HP01		物料編號	配件名稱	實用	後備	總數	單位	備注	補訂	單位
1	修改標示		#8x3/8"圓頭鋼牙	17465	535	18000	粒	收反拍線擋膠鋁角 @300c/c		
2			#9x1"圓頭鋼牙	78560	1440	80000	粒	收窗框用 (16粒/生, 8粒/梗)		
3			#9x1-3/4"平頭鋼牙	17465	535	18000	粒	收反拍線 @300c/c		
4			M5x30mm平頭機絲	49303	697	50000	粒	收夾通 (@300c/c)		
5			3/16x1/4"平頭機絲	53140	860	54000	粒	收窗玉用 (16粒/玉)		
6			3/16x3/8"平頭機絲	53140	860	54000	粒	收窗玉用 (16粒/玉)		
7			3/16"x3/8"平頭機絲	0	340	340	粒	收扇撐 2粒/隻		
8			3/16x1/2"圓頭機絲	3290	110	3400	粒	收70窗粘用 (1隻/窗)		
9			3/16x3/8"平頭機絲	29610	690	30300	粒	收多點鎖夾巴 (3粒/夾巴)		
10			3/16"x3/8"圓頭機絲	26320	680	27000	粒	用於收扣碼 (2粒/隻)		
11			3/16"x3/8"圓頭機絲	0	850	850	粒	收扇撐 10粒/隻		
12	EI3935已訂	立興MLDFOB-18	手柄	3255	40	3295	隻	(配18mm長方軸, 螺絲)		
13		立興MLDFOB-18 分離式	手柄	35	2	37	隻	圖號: J856-SD-PW-5309窗使用 (配18mm長方軸, 螺絲)		
14	EI3935已訂	立興GTAO-50	25MM平收單項傳動器(50孔位)	3290	40	3330	個	用於生窗(配螺絲)		
15	EI3935已訂	立興NBSF	窗框扣碼(大)	6580	80	6660	個	2組/窗		
16	EI3935已訂	立興NBSS	窗玉扣碼(16MM)	6580	80	6660	個	2組/窗		
17	EI3935已訂	立興KMP/ABCR	多點鎖內鎖型鎖口	9870	120	9990	個	3組/窗		
18	EI3935已訂	立興ACRP-13.5	多點鎖13.5MM高傳動珠	9870	120	9990	個	3組/窗 (鎖點高13.5mm)		
19	EI3935已訂	立興N8262(單孔斜面)	單面斜孔膠	3290	40	3330	個	SH窗1隻/窗		
20	C-補訂型號錯誤		立興HHMS-N16扇撐	6580	80	6660	隻	SH窗用		
20a	C-補訂		立興HHMS-N12扇撐			220	隻	SH窗用	220	隻
21		J837-CWG-S1	膠條	27737	563	28300	米	窗玉防水膠條		
22	A-放行		D.C.791防水膠	1532	28	1560	支	反拍線位用 300ml/支		
23	A-放行		D.C.791防水膠	1303	22	1325	支	夾通外封口用 300ml/支		
24	A-放行		D.C.791防水膠	3290	60	3350	支	箭口, 碰口位絲坑防水 1支/窗 300ml/支		

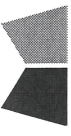		美特鋁質有限公司		工程號: J-856	付吉寧	日期: 2021.11.20	送呈: 胡哥					
MIDI Aluminium Fabricator Ltd.		天水圍天榮站		計算: 謝永林	日期: 2021.11.26	副本:						
廠用配件B.M.表		佛沙窗		核對: 批准:					因新增窗款, 需補訂配件 2022-07-18			
BM編號: 856-WI-M01-F-HP01		A/C Code:		此BM依據E1/3986A版 第五版施工圖紙計算								
序號	修改標示	配件圖號	物料編號	配件名稱	顏色	實用	後備	總數	單位	備注	補訂	單位
25				泡泡膠紙	白色	66	4	70	卷	1mX100m一卷 (包裝用)		
26				透明膠紙	透明	792	28	820	卷	45m/卷 (配泡泡膠紙包裝用)		
27				四寸保護膠紙	白色	951	49	1000	卷	23m/卷		
28				三寸保護膠紙	白色	4374	106	4480	卷	23m/卷		
29				二寸保護膠紙	白色	5608	142	5750	卷	23m/卷		
30				一寸保護膠紙	白色	9428	272	9700	卷	23m/卷		
31	A - 放行	J856-MR70-1		70窗磨耳	熱浸鋅	74620	1380	76000	個	70窗預制磨耳 (@300c/c)		
31a	D - 新增	J856-MR70-1		新款70窗磨耳 (見附件圖紙)	熱浸鋅	74620	1380	76000	個	70窗預制磨耳 (@300c/c)		
32	A - 放行	J856-MR50-1		50窗磨耳	熱浸鋅	1120	180	1300	個	50窗預制磨耳 (@300c/c)		
33				M5x12mm 圓頭機絲	A4-70	3290	210	3500	套	收水線碼裝置 1粒/窗(配1螺母, 1平介)		
34				M5x12mm 圓頭機絲	A4-70	3290	210	3500	粒	收水線碼裝置 1粒/窗		

 美特鋁質 有限公司 MIDI Aluminium Fabricator Ltd.		類別	物料號		
修改	A	制圖	付吉寧	2021. 11. 26	圖號 J856-MR70-1
日期	22.08.27	復核			數量
		批准			位置 用於70生窗框四周


帶"*"號處原尺寸: 59.6
現改為: 59.3

依此數據
可以造模生產。
22/8/22

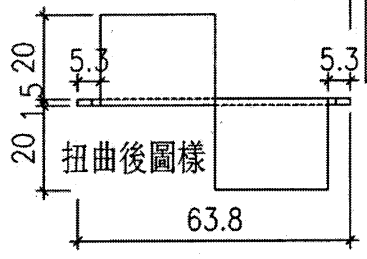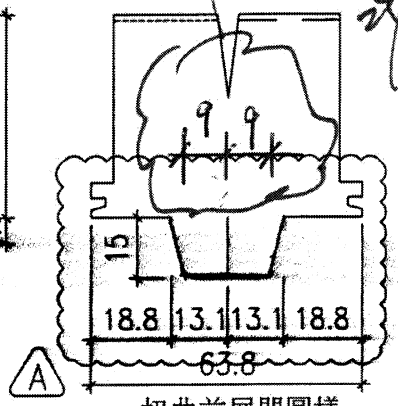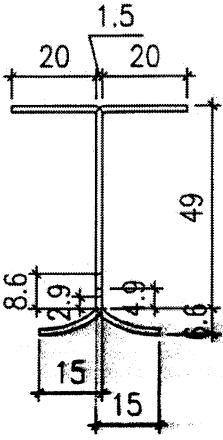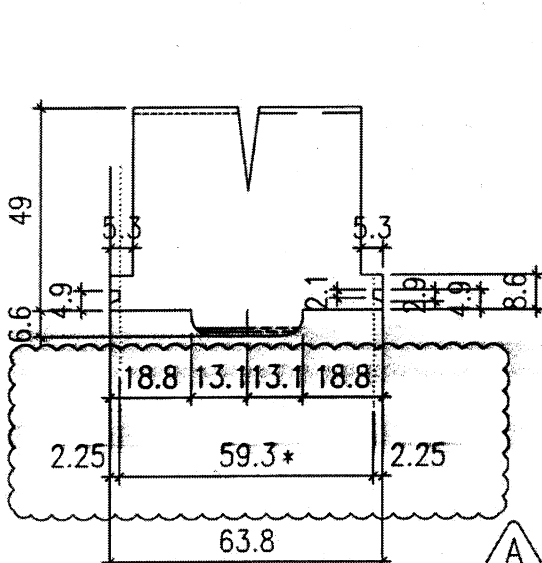

測試微調托角卡口數據

注: 帶"*"號為重要尺寸

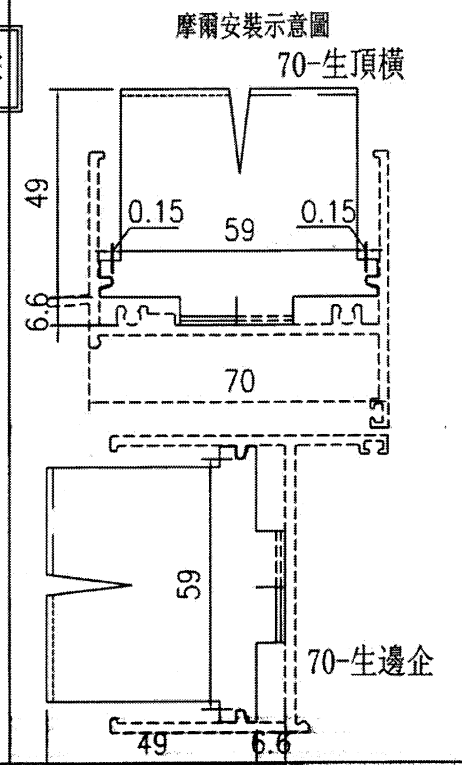

工程號	J-856	地盤	天水圍天築站	附件
名稱	70生窗框邊企及頂磨耳加工圖		採用	
材料	1.5mm厚鐵板		地盤	
顏色	熱浸鋅		工廠	