

工程指示 / 要求簡箋(E.I.)

工程指示編號：EI / 4312 / 22

修改版次：-

工程編號：J - 856

工程名稱：天水圍天榮站

工程項目：佛沙窗 廠建議方案

收件人：生統 / 王良 / 永林

發件人：Eric Liu

日期：18/01/2022

要求提供 / 確認 事項：

- | | | |
|------------------------------------|-------------------------------------|-------------------------------|
| <input type="checkbox"/> 初步鋁料 B.M. | <input type="checkbox"/> 加工拆圖，然後生產 | <input type="checkbox"/> 尺寸表 |
| <input type="checkbox"/> 正式鋁料 B.M. | <input type="checkbox"/> 技術上資料 / 指示 | <input type="checkbox"/> 報價 |
| <input type="checkbox"/> 配件 B.M. | <input type="checkbox"/> 樣辦或貨品說明書 | <input type="checkbox"/> 分判合約 |

內容：

按廠組裝試模窗建議

1) 反拍線位置，增加方通，用作穩固安裝反拍線料，用倉存料

2) 所有佛沙窗碰口位置，增加鋁巴，用作對齊碰口，安裝後不拆除

附上相關相片參考用，請修改拆圖，按此方案做

謝謝

請在 2022.01.20 前完成上列要求。

附：

以上項目為：

- 原合約工程包 原合約工程加 / 減賬 新工程報價

原因：-

分發東莞各部門：

- | | | | |
|---|---|--|--|
| <input type="checkbox"/> 生產技術總監 <input type="checkbox"/> 連附件 | <input checked="" type="checkbox"/> 技術部 <input checked="" type="checkbox"/> 連附件 | <input type="checkbox"/> 生產部 <input type="checkbox"/> 連附件 | <input type="checkbox"/> 機械設計部 <input type="checkbox"/> 連附件 |
| <input type="checkbox"/> 採購部 <input type="checkbox"/> 連附件 | <input checked="" type="checkbox"/> 生產統籌部 <input checked="" type="checkbox"/> 連附件 | <input checked="" type="checkbox"/> 小羅 & 清 <input checked="" type="checkbox"/> 連附件 | |
| <input checked="" type="checkbox"/> 質檢部 <input checked="" type="checkbox"/> 連附件 | <input type="checkbox"/> 會計部 <input type="checkbox"/> 連附件 | <input type="checkbox"/> 報關組 <input type="checkbox"/> 連附件 | <input type="checkbox"/> 其他 _____ <input type="checkbox"/> 連附件 |

分發其他分判：

- 水洪 連附件

分發香港各部門：

- 行政部 連附件 會計部 連附件 統籌部 連附件 工程部地盤科文 連附件
 採購部 連附件 QS 部 連附件 維修部 連附件 其他 _____ 連附件

傳遞編號：

HK 0148 / 22

發件人簽署：

項目經理簽署：


JMA ALUMINIUM
坚持 追求 完美

商务热线/传真: 0757-855

全国参与国际、

生产地址一: 广东省佛山市南海区

坚美 JMA ALUMINIUM

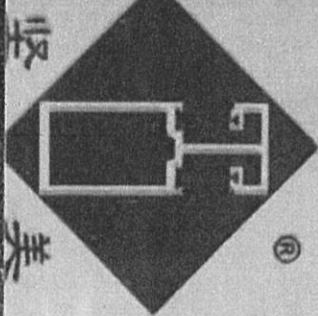

坚美 JMA ALUMINIUM

已原包
23397004
作原包以明

业 业 标

生产地址二: 广东省
[编码: 528231 网址: http://

培育示范
业 技 术
业 标 准 修 制

生产地址二: 广东省佛山市南海区大沥广云
[编码: 528231 网址: http://w

术 中 心

参 制 订 企 业


南海区大沥广云路大沥高速张边工业区
http://www.jma.com.cn


温馨提示

1. 贮存时应注意存放在通风、干燥、无腐蚀性气体的环境中。
2. 材料遇雨、雪，应立即拆除外包装，防止受潮。
3. 安装使用时，铝材连接处不得有积水，且应使用密封胶。
4. 清洗铝材时，请使用中性清洁剂，不得使用强酸、强碱。
5. 请务必于安装后45天内，如发现以上故障，请及时联系。


② 井底每個櫃修飾
及反拍你的修飾
每個孔做一個。

反拍的位置增加
小通道，防止反拍
後有起吊情況

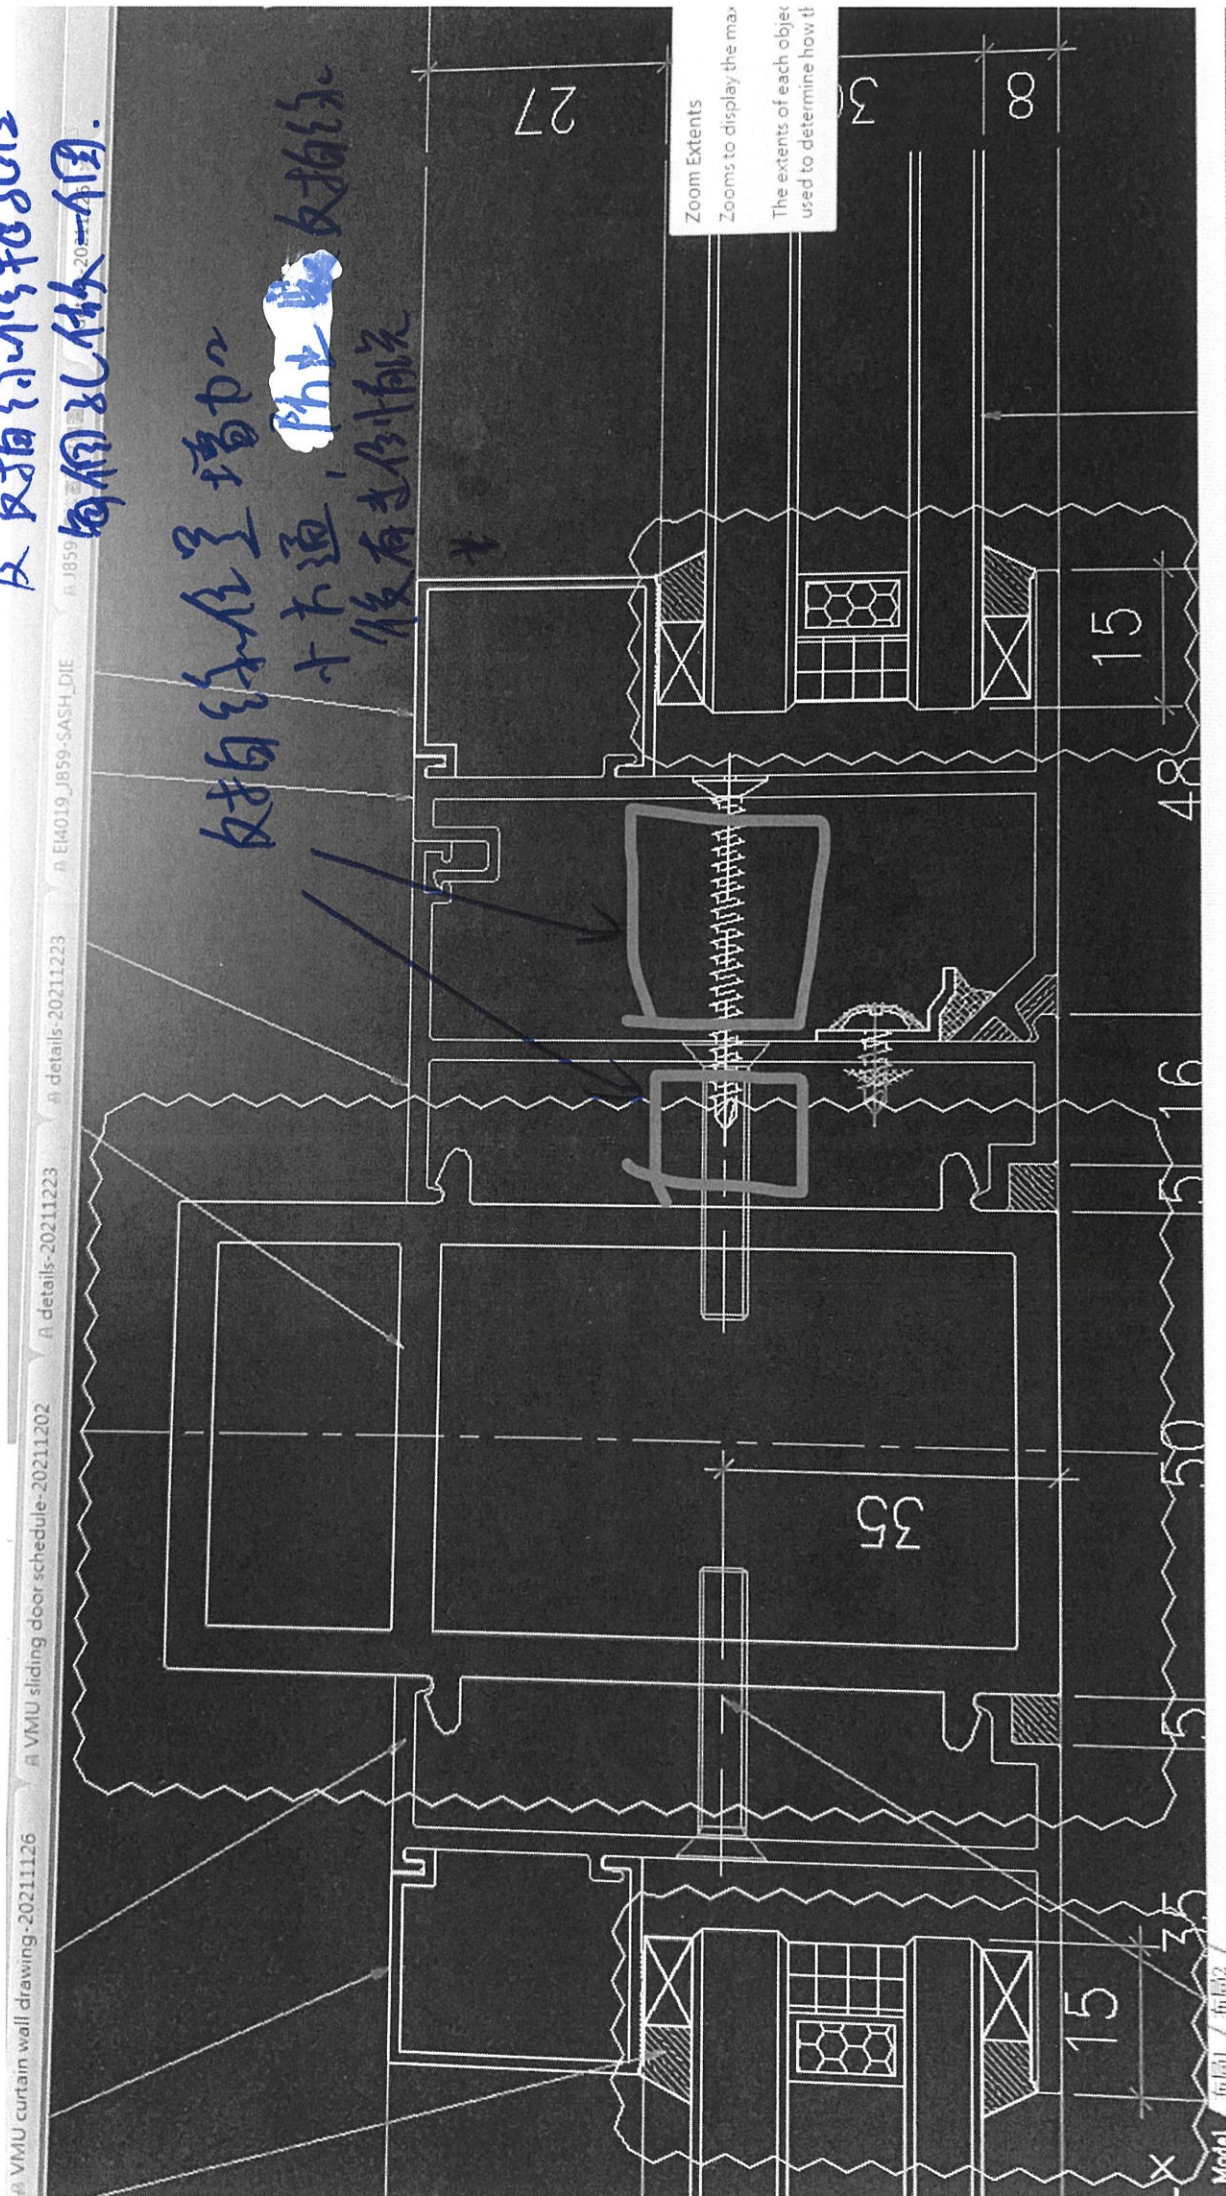

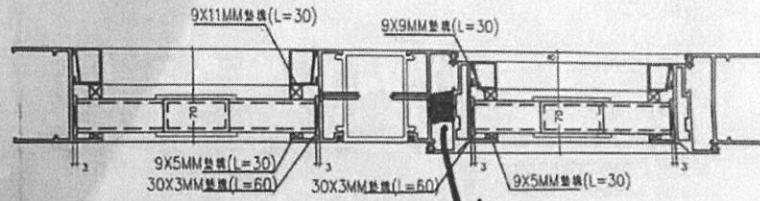

室外
撞通

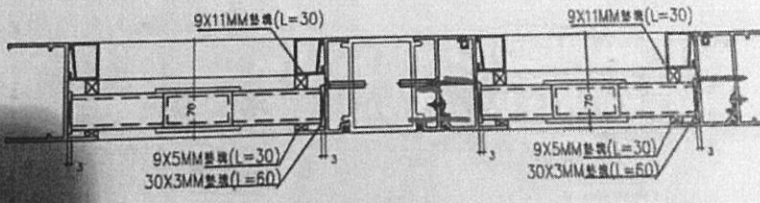




室外

70型安全鋼格柵點示重疊	制圖	邱常海	2021.12.13	修改	
	復核	謝永林	2021.12.20	日期	
	批准			圖號	856-SG-B04

5-856
 20X20X3

16-8

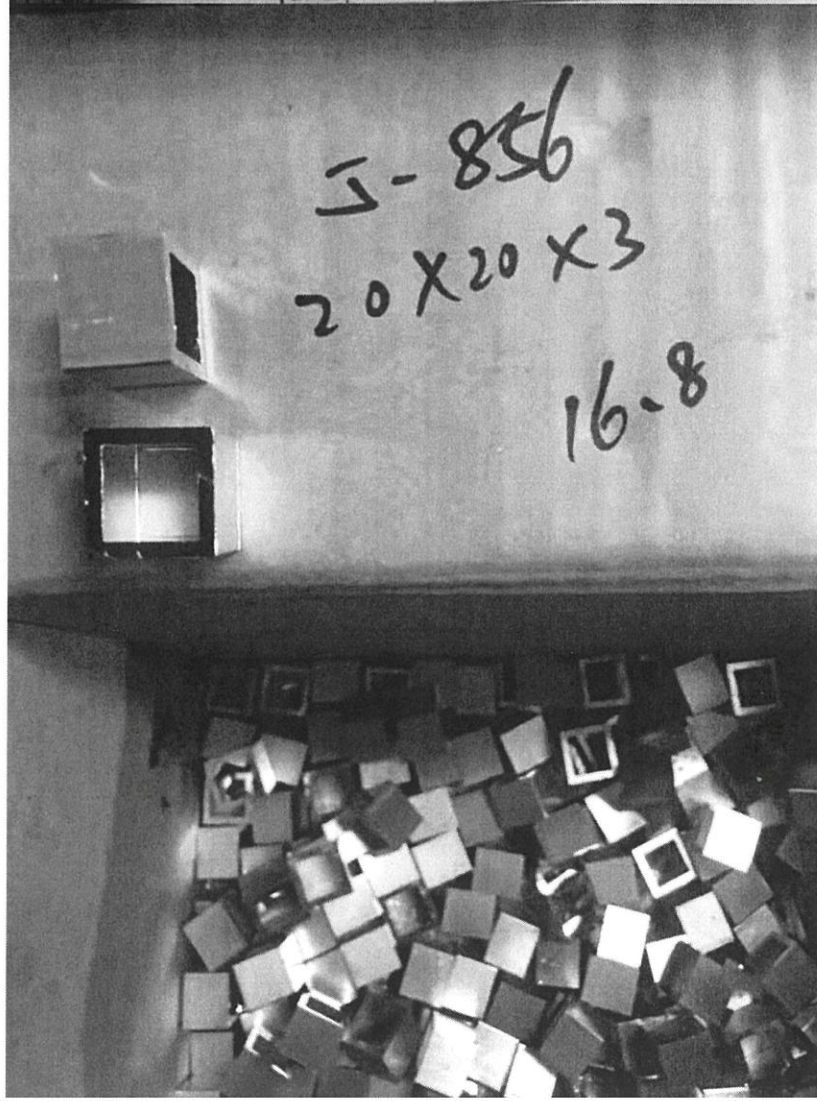

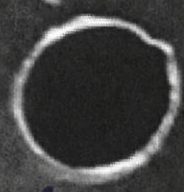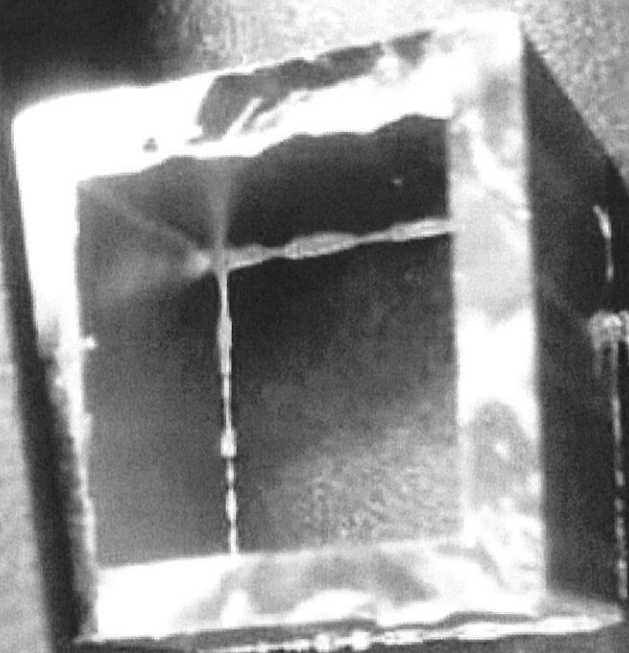

對應孔位
一個