



工程指示 / 要求簡箋 ENGINEER INSTRUCTIONS(E.I.)

工程指示編號:	EI- 5076A	修改版本:	A
	HK- 1541		
工程編號:	J 856	工程名稱:	天榮站
收件人:	生統/王良	發件人:	Lai Sik Hung
工程項目:	佛沙窗保護方案 (新鴻基標準) (修改部份呔吋)	日期:	08/09/2022

<input type="checkbox"/> 原合約工程包	<input type="checkbox"/> 原合約工程加 / 減賬 QT-	<input type="checkbox"/> 新工程報價 QT-
---------------------------------	--	------------------------------------

信件批核號碼/圖紙參考編號:	批核模具圖紙編號:
客戶指示附件:	管理內部批簽署:

<input type="checkbox"/> 初步鋁料 B.M.	<input type="checkbox"/> 加工拆圖, 然後生產	<input type="checkbox"/> 尺寸表
<input type="checkbox"/> 正式鋁料 B.M.	<input type="checkbox"/> 技術上資料/指示	<input type="checkbox"/> 報價
<input type="checkbox"/> 配件 B.M.	<input type="checkbox"/> 樣辦或貨品說明書	<input type="checkbox"/> 分判合約
<input type="checkbox"/> 其他:		

內容: 請依附件的佛沙窗保護方案(新鴻基標準)進行保護

完成上列要求日期: ASAP

國內

<input type="checkbox"/> 生產技術總監	<input type="checkbox"/> 連附件	<input checked="" type="checkbox"/> 技術部	<input checked="" type="checkbox"/> 連附件	<input type="checkbox"/> 生產部	<input type="checkbox"/> 連附件
<input type="checkbox"/> 採購部	<input type="checkbox"/> 連附件	<input checked="" type="checkbox"/> 生產統籌部	<input checked="" type="checkbox"/> 連附件	<input type="checkbox"/> 報關組	<input type="checkbox"/> 連附件
<input checked="" type="checkbox"/> 質檢部	<input checked="" type="checkbox"/> 連附件	<input type="checkbox"/> 會計部	<input type="checkbox"/> 連附件	<input type="checkbox"/> 機械設計部	<input type="checkbox"/> 連附件
<input checked="" type="checkbox"/> 香港辦	<input checked="" type="checkbox"/> 連附件	<input type="checkbox"/> 其他:			

<input type="checkbox"/> 行政部	<input type="checkbox"/> 連附件	<input type="checkbox"/> 會計部	<input type="checkbox"/> 連附件	<input type="checkbox"/> 統籌部	<input type="checkbox"/> 連附件	<input type="checkbox"/> 工程部	<input type="checkbox"/> 連附件
<input type="checkbox"/> 採購部	<input type="checkbox"/> 連附件	<input type="checkbox"/> QS部	<input type="checkbox"/> 連附件	<input type="checkbox"/> 地盤管理	<input type="checkbox"/> 連附件	<input type="checkbox"/> 維修部	<input type="checkbox"/> 連附件

*發件人簽署:		*組別成員批核簽署:		8/9/2022
傳遞編號:		項目經理簽署:		8/9/2022

# J-856 天水围天荣站预制窗-1

## 预制窗各项目总纲

依EI/3986/21 F T3 资料编制

包装保护、防腐油、水线通电要求


1. 務必依窗型节点位所標注留位尺寸進行生產。
2. 第1層保护：大料用“鼎天白色”；  
第2层保护：用“万得黄色”；  
第3层保护：用“万得黄色”；
3. 包装第2層膠紙时，部分位置依尺寸要求将第1层清除并依窗型节点位标注留位尺寸包装
4. 支撑架角口用“万得黄色”封贴. 以方便能目测封贴严密  
凡有支撑架封角口必须在完成各层包装保护后才进行。
5. 各層緊貼無飛角, 靠边角位还须刮0.5胶层防止飞角
6. 所有靠邊包裝膠紙需留1mm, 以防飛邊.
7. 无中横窗型标签贴于室内顶中部，其它均中横中部
8. 并用油性记号笔编写窗号
9. 清晰标示铝窗室内、顶、底
10. 如不装手柄，则需于有手柄处贴上标识。
11. 所有铝窗见光位分中安装加固铝通1支，脱模后拆除
12. 与石屎接触位均匀涂防腐油，包装胶纸须干净整洁
13. 涂防腐油前，水线位孔处单独先用胶布张贴实密，  
确保防腐油不会渗到孔内。
14. 测试两对角与水线孔通电效果，电阻值 $0 \sim 0.2M\Omega$
15. 预制件脱模后，由驻厂人员完成如下保护：  
窗底横保护：通长PVC发泡垫+白色胶盖  
企向两侧保护：白色胶盖700mm.

# J-856 天荣站预制窗包装保护示意-2

依新鸿基要求重新编制、2022.09.08

第1层：“鼎天”白色  
 第2层：“万得”黄色  
 第3层：“万得”黄色

$\frac{1, 2, 3}{DT61} \mid \frac{1, 2, 3}{DT61a} \mid \frac{1}{DT62}$  单层生边企

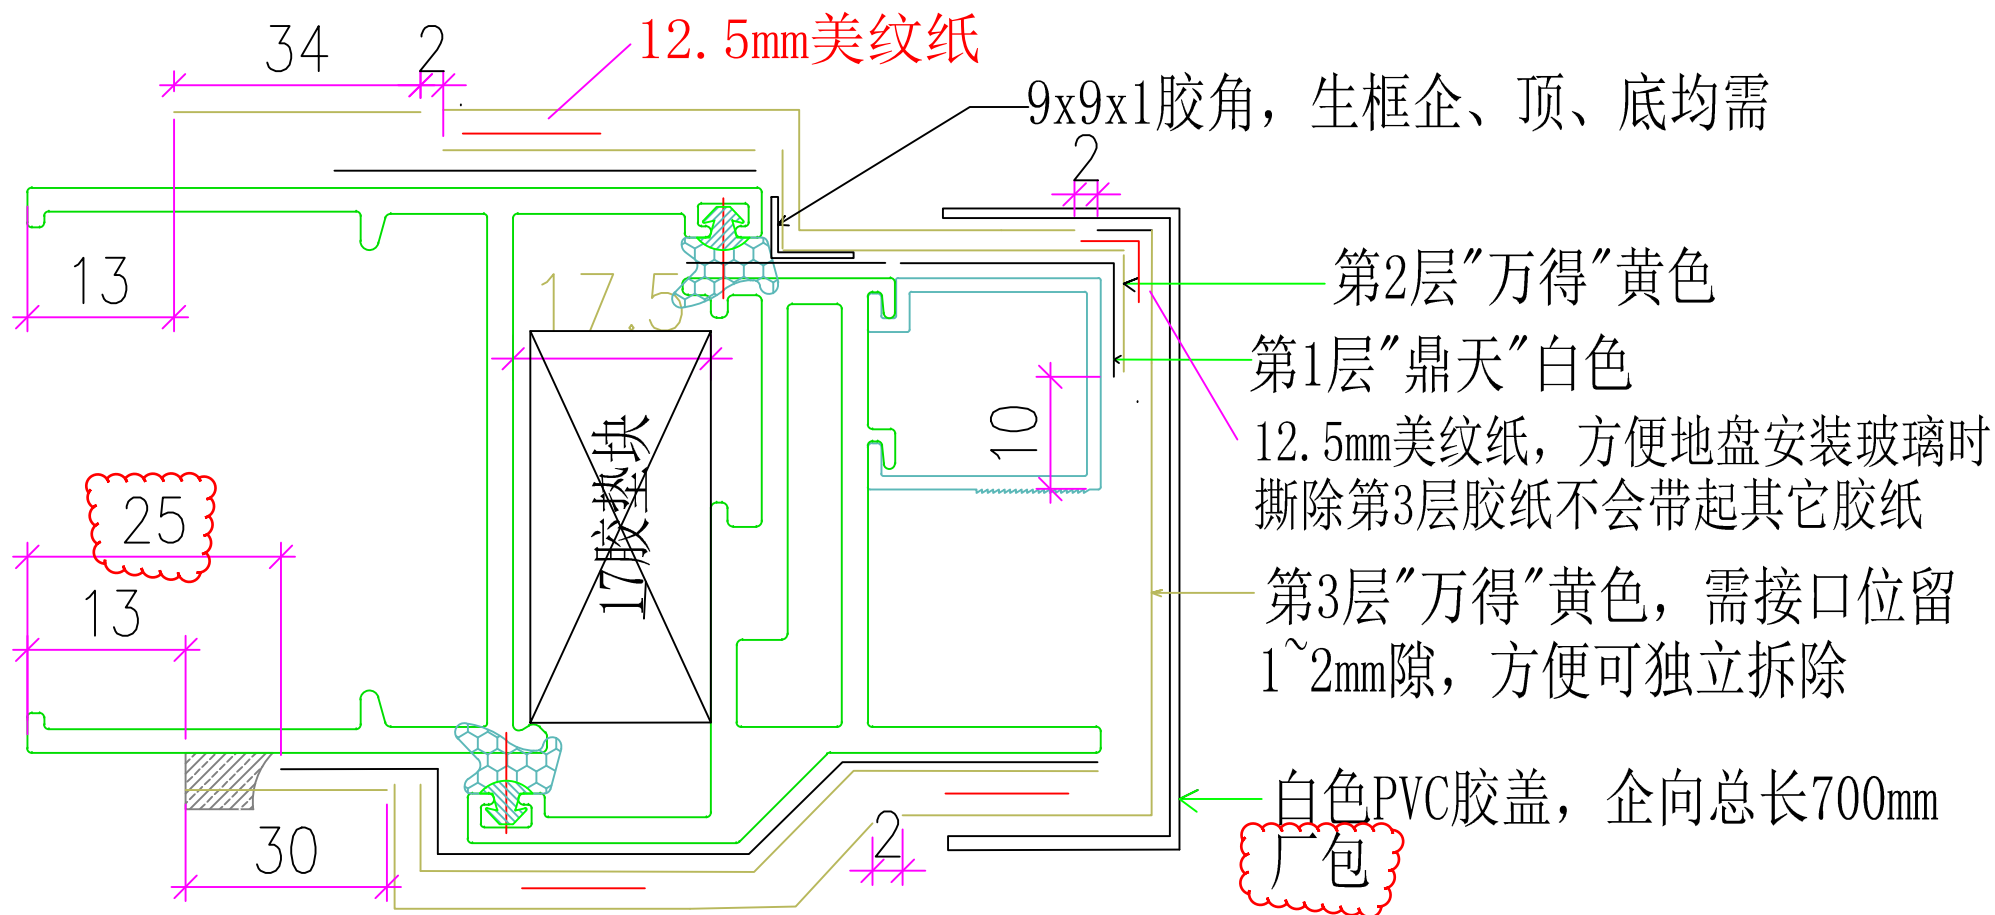


# J-856 天荣站预制窗包装保护示意-3

$\frac{1}{DT71}$  |  $\frac{1}{DT71a}$  |  $\frac{1}{DT72}$  生顶横

依新鸿基要求重新编制、2022.09.08

第1层：“鼎天”白色  
 第2层：“万得”黄色  
 第3层：“万得”黄色

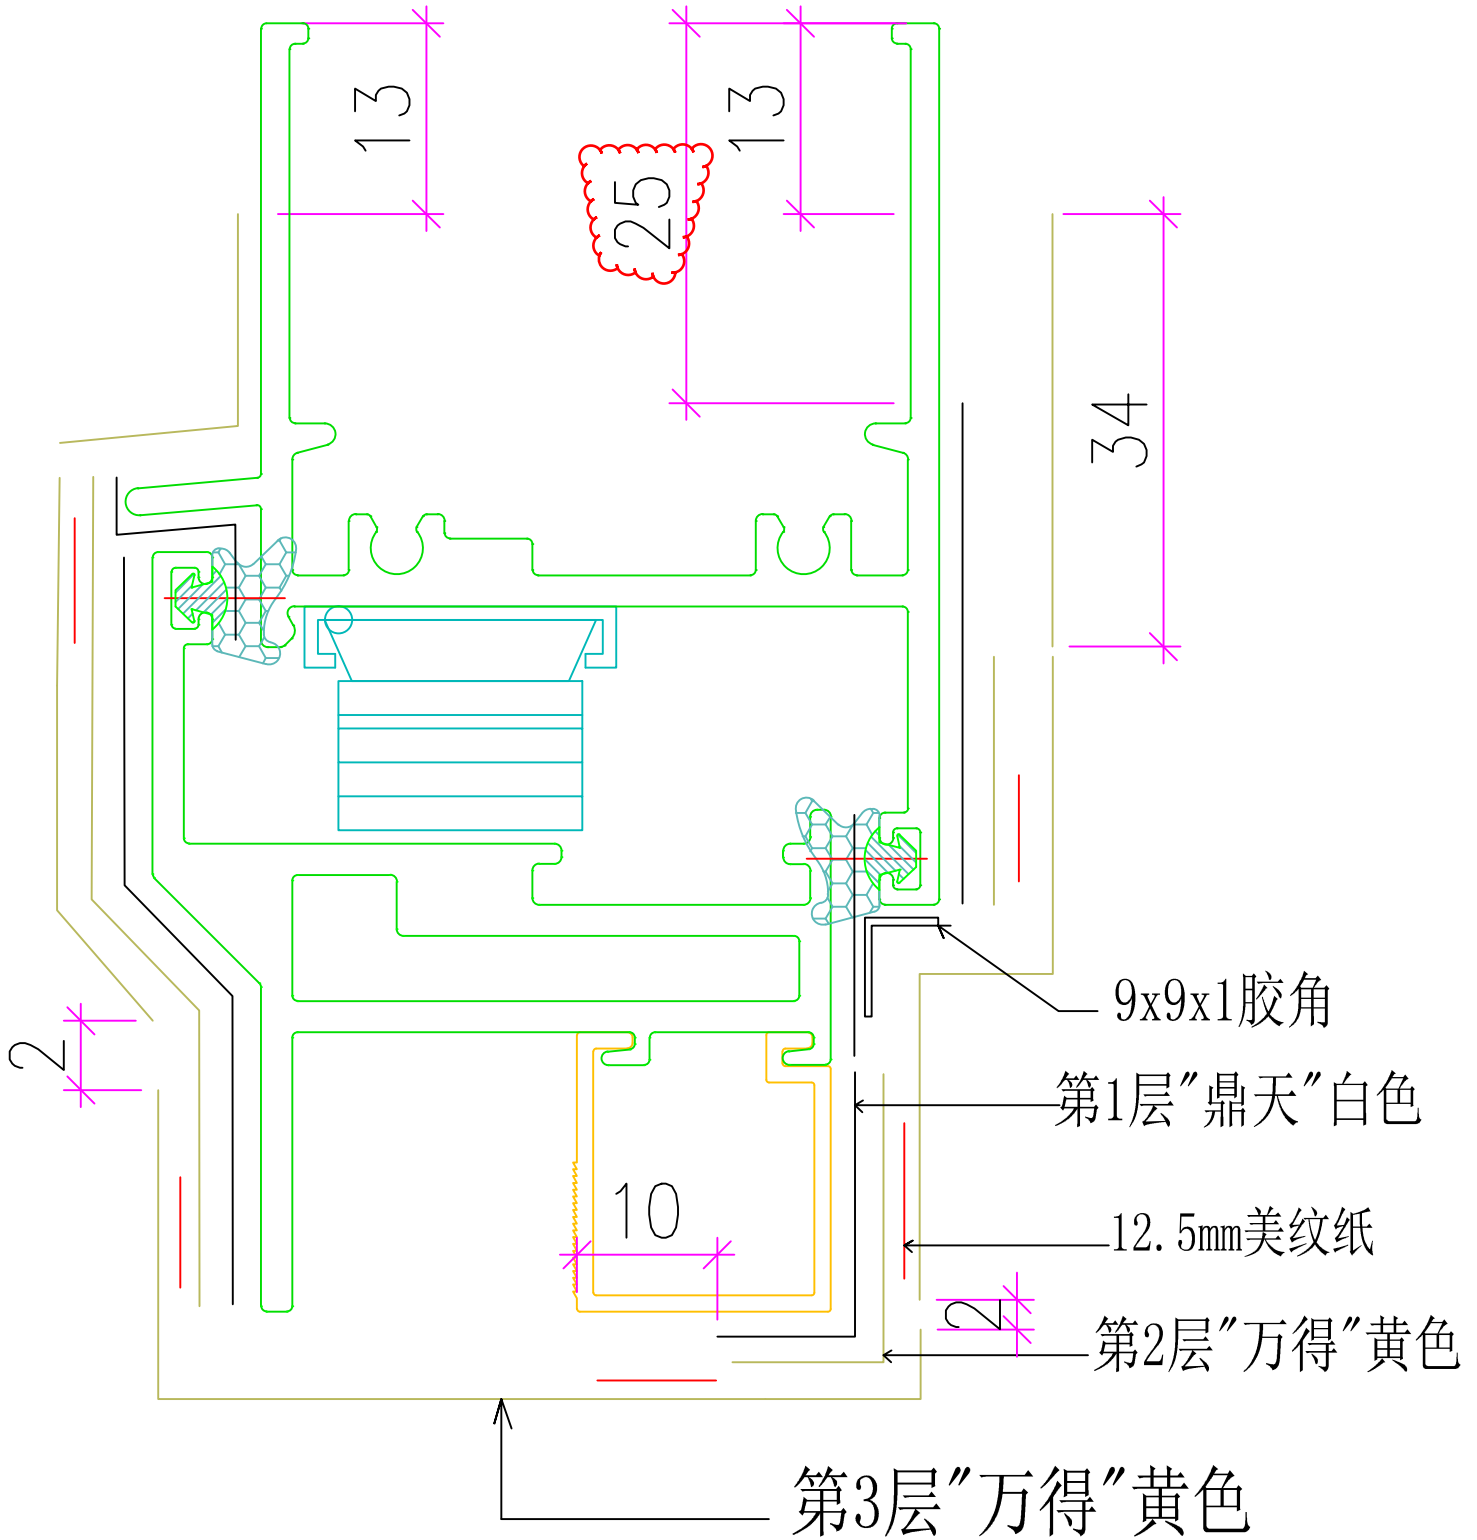

# J-856 天荣站预制窗包装保护示意-4


依新鸿基要求重新编制、2022.09.08

第1层：“鼎天”白色

第2层：“万得”黄色

第3层：“万得”黄色

$\frac{2、3}{DT71}$  |  $\frac{2}{DT71a}$  生底横

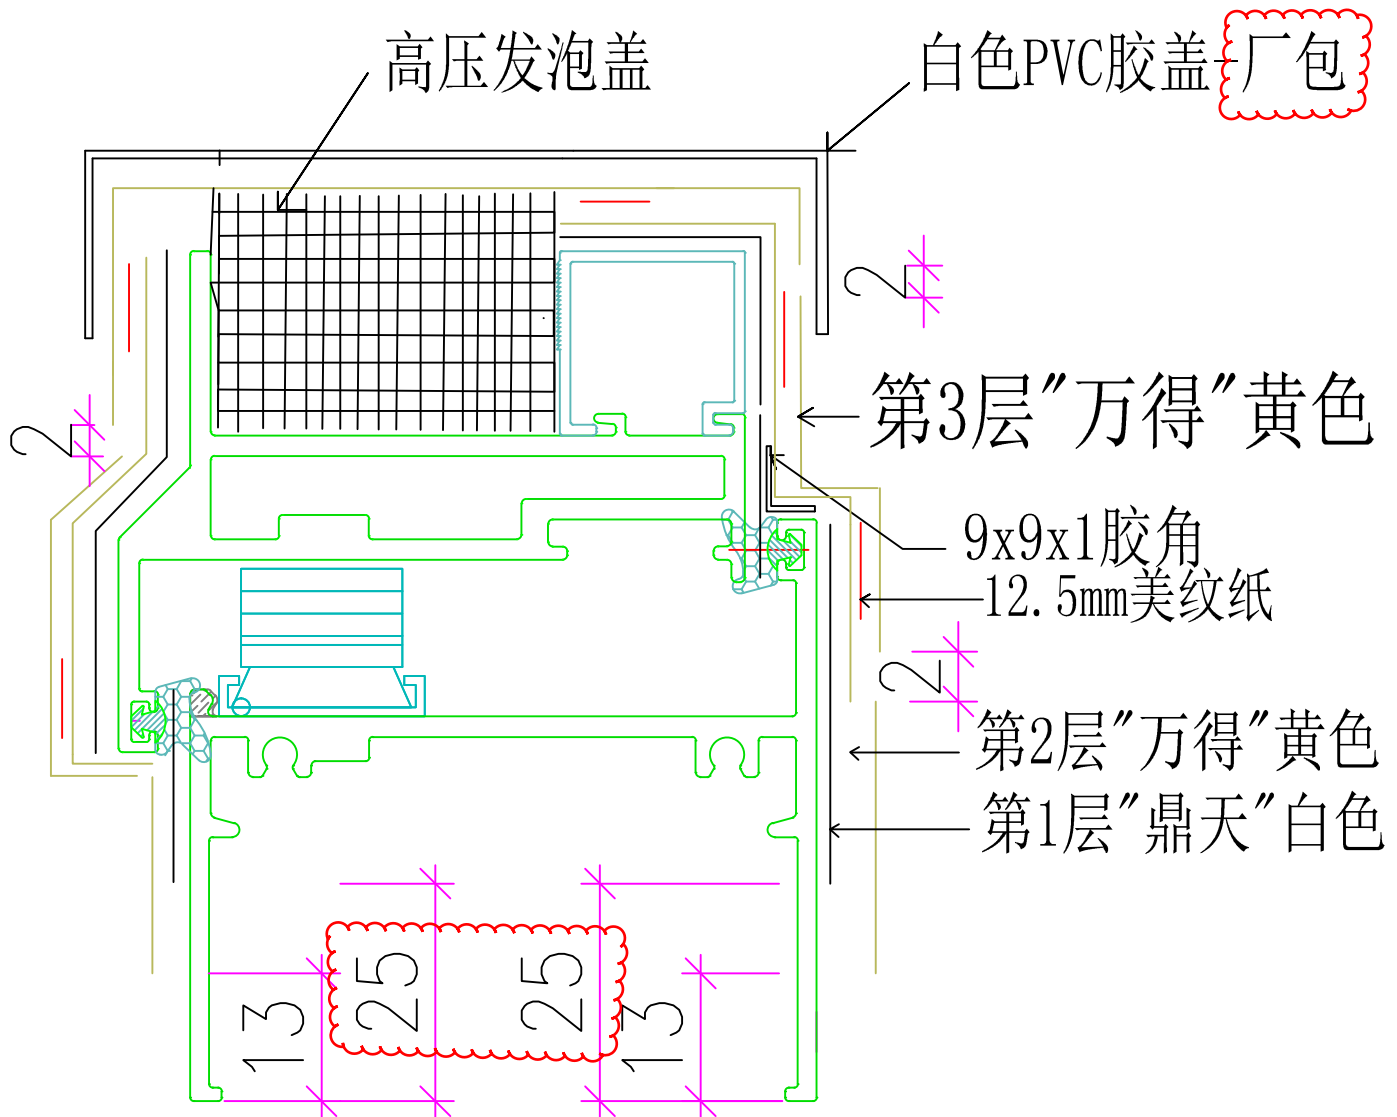


# J-856 天荣站预制窗包装保护示意-5

依新鸿基要求重新编制、2022.09.08

$\frac{2}{DT72}$  上生下梗中横

第1层：“鼎天”白色  
第3层：“万得”黄色

- 1、上生下梗中横位通长包白色PVC胶盖--厂包装
- 2、中横室内正面通长贴“瓦坑板”防预制场踩踏--厂包装

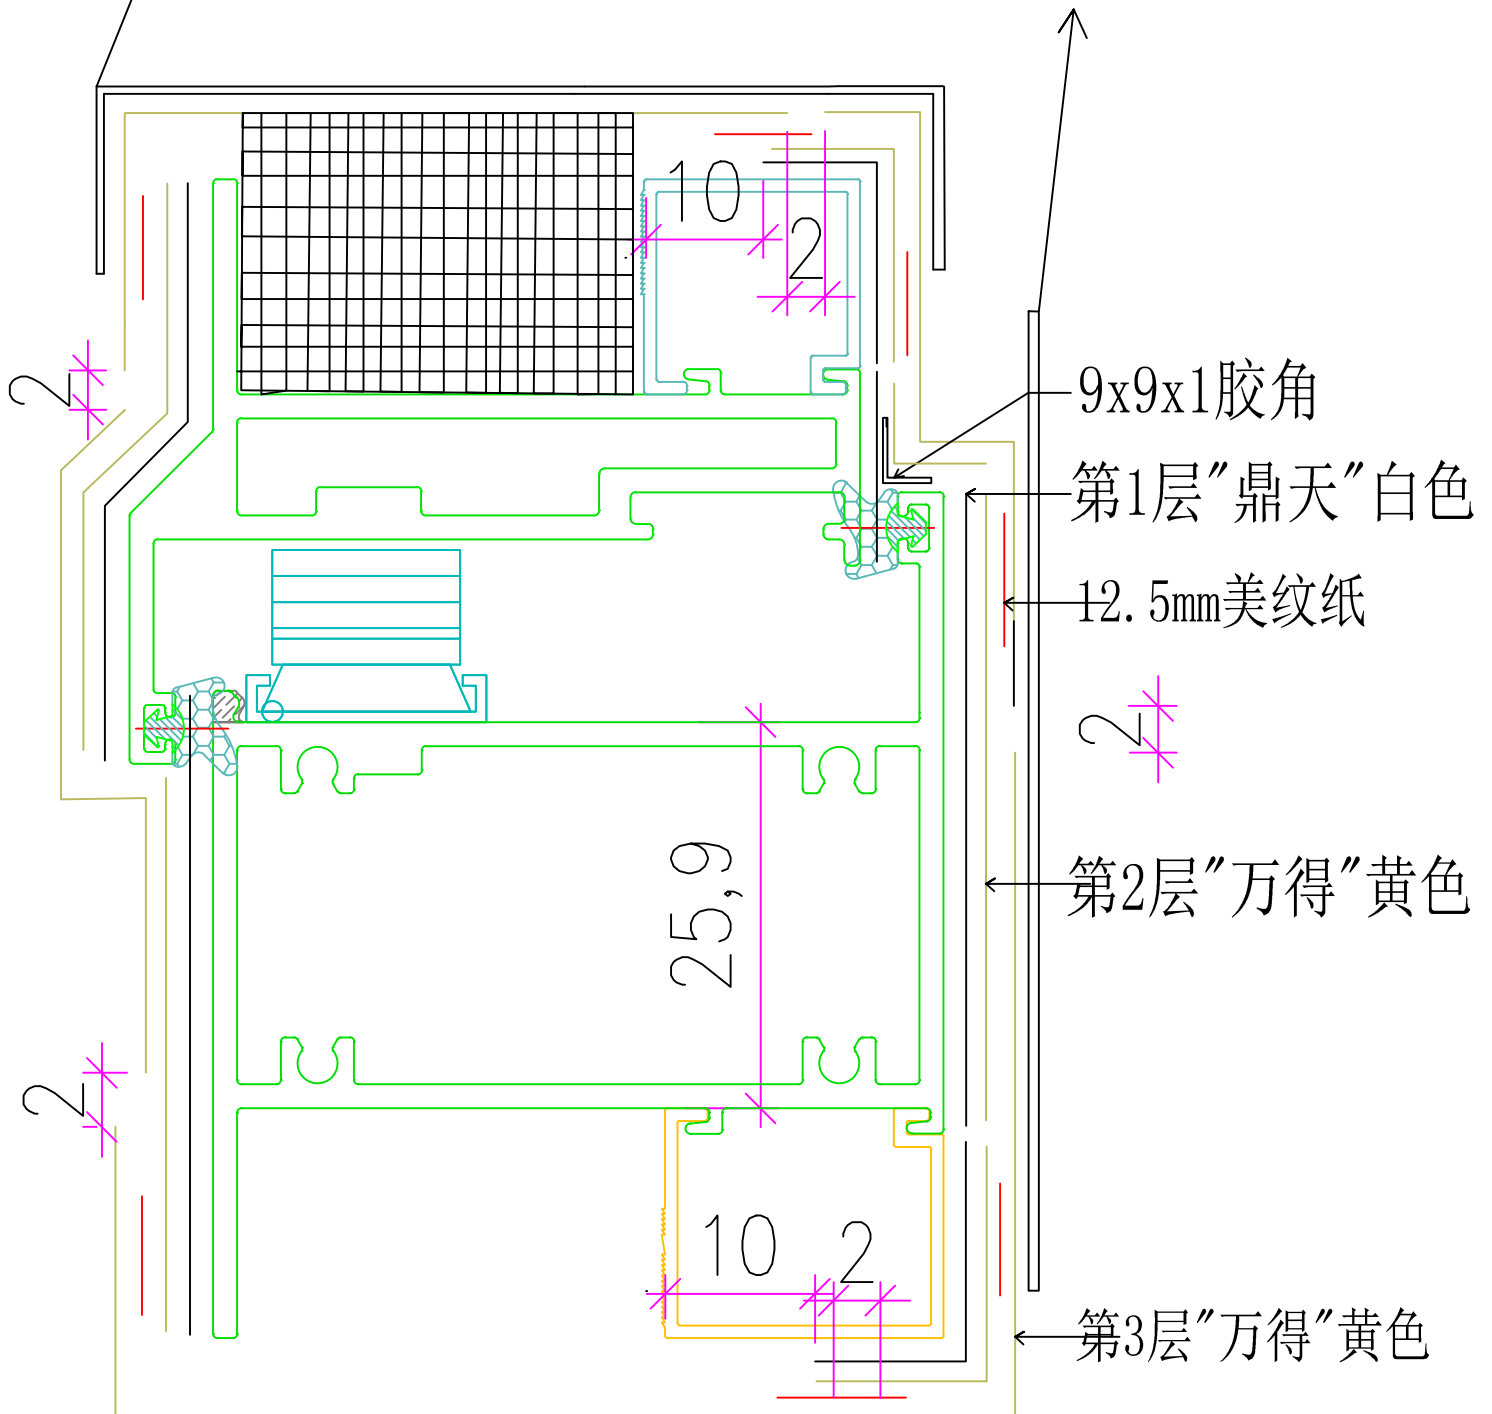


# J-856 天荣站预制窗包装保护示意-6

依新鸿基要求重新编制、2022.09.08

$\frac{4}{DT61}$  |  $\frac{2}{DT62}$  梗边企

第1层：“鼎天”白色  
第2层：“万得”黄色  
第3层：“万得”黄色

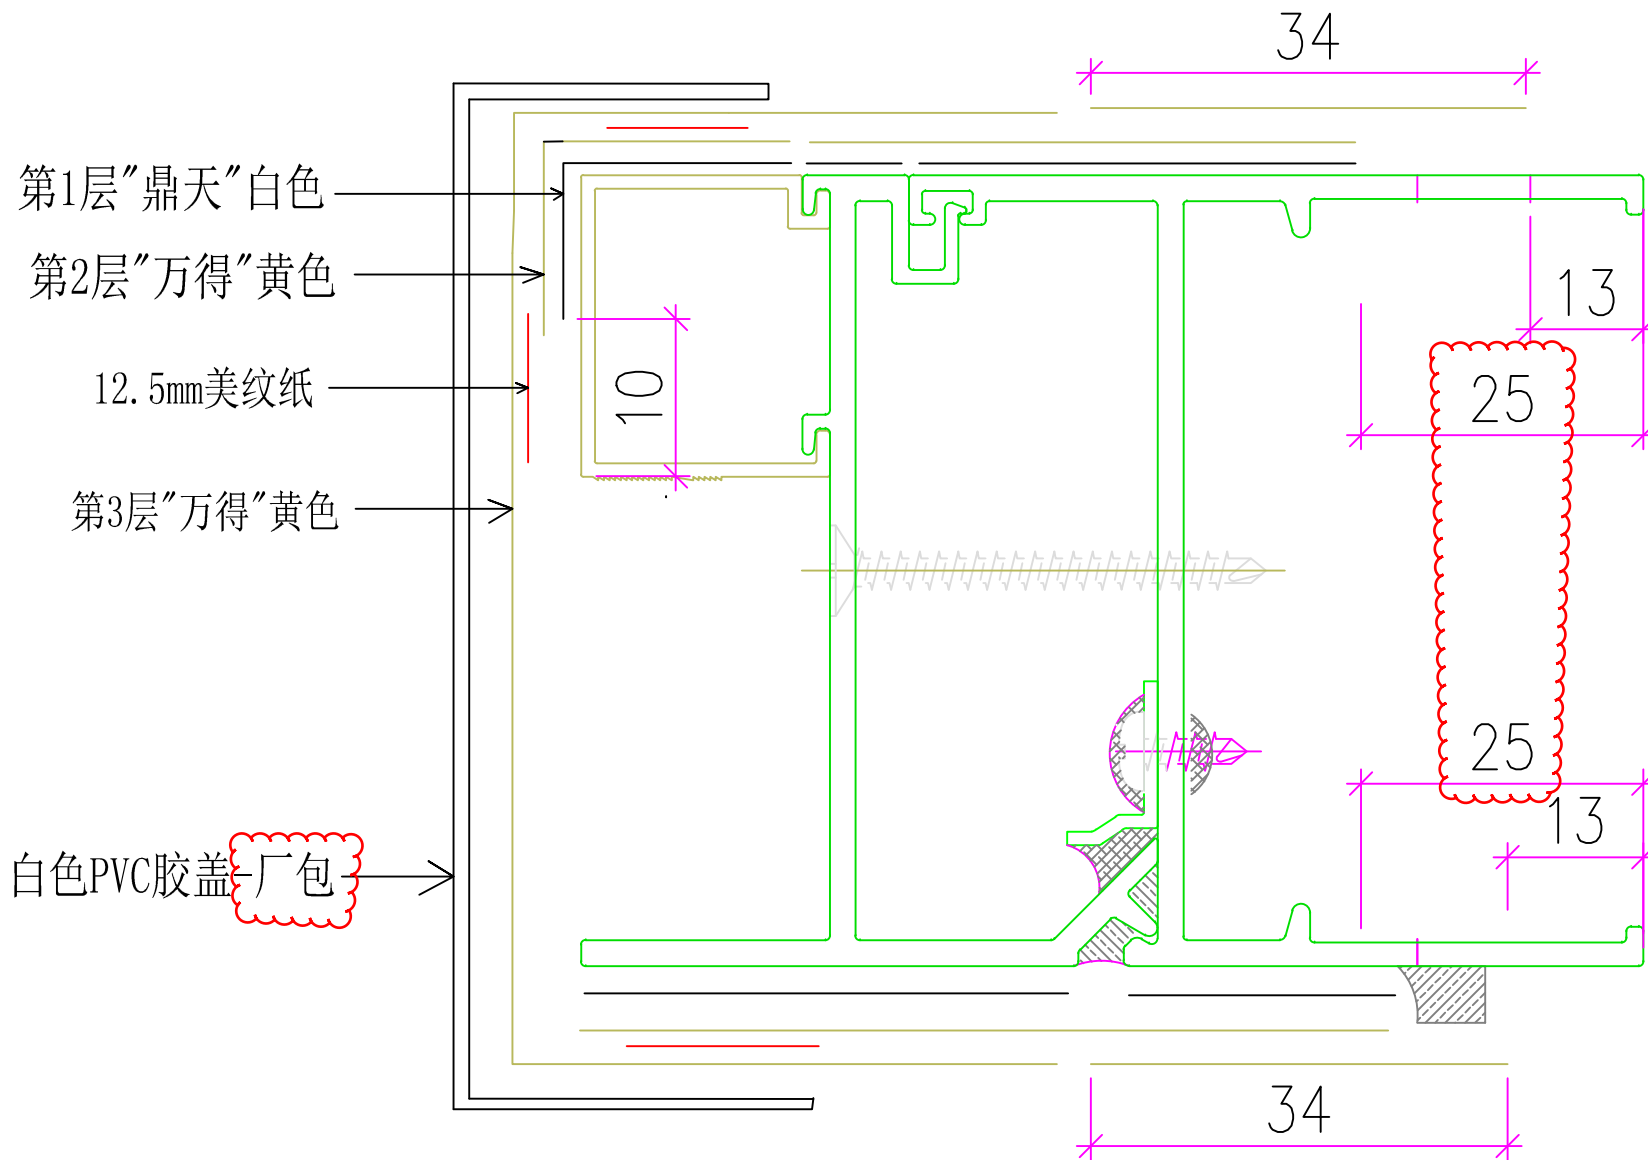

# J-856 天荣站预制窗包装保护示意-7


依新鸿基要求重新编制、2022.09.08

第1层：“鼎天”白色

第2层：“万得”黄色

第3层：“万得”黄色

$\frac{2}{DT72}$  梗顶

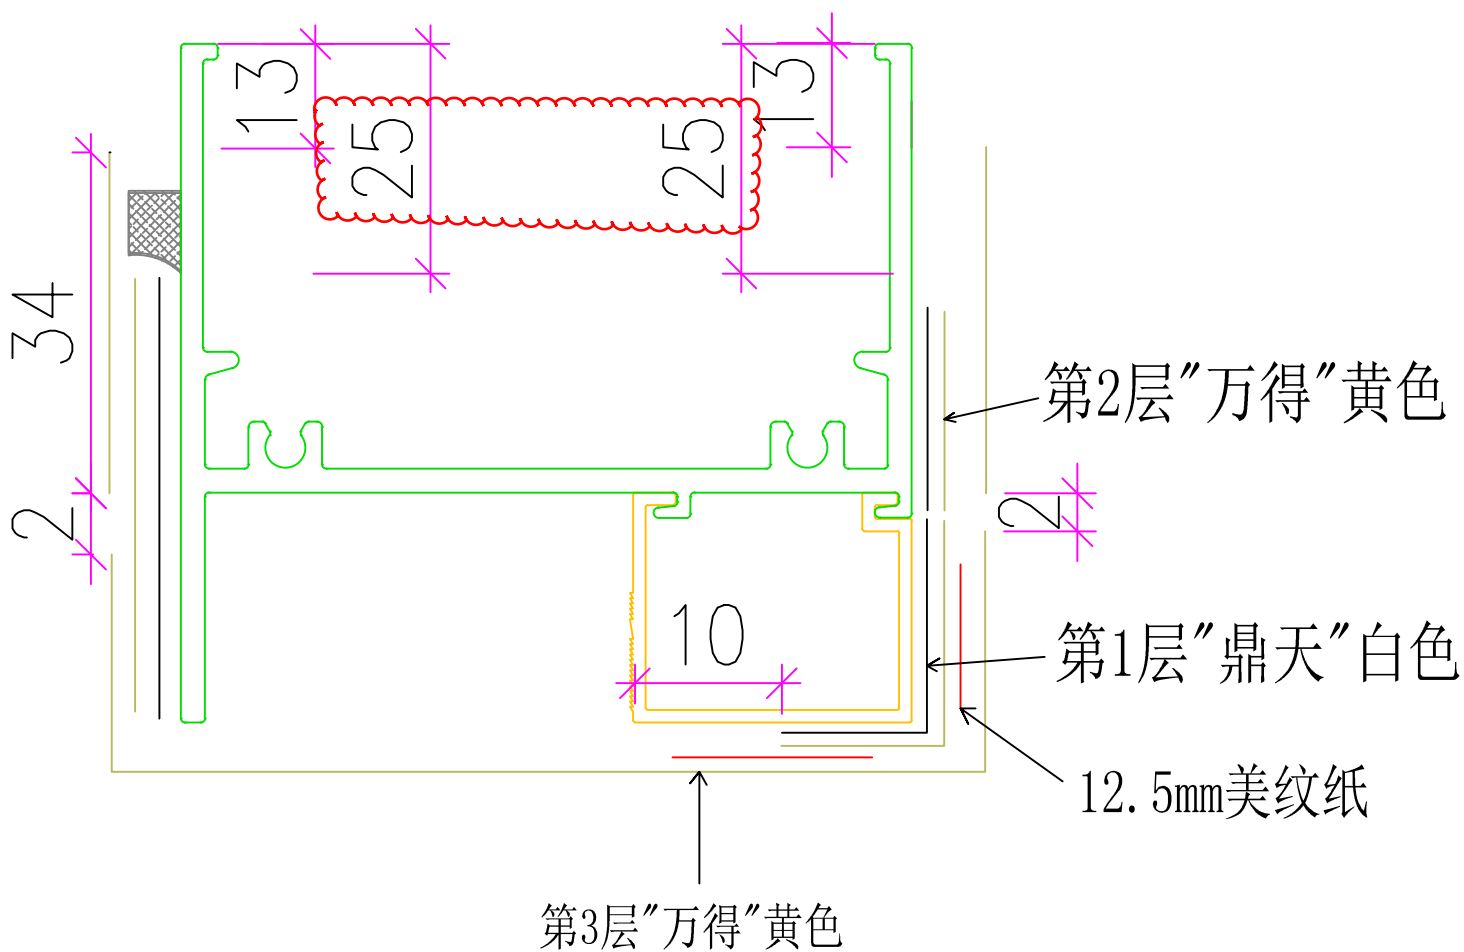

# J-856 天荣站预制窗包装保护示意-8


依新鸿基要求重新编制、2022.09.08

第1层：“鼎天”白色

第2层：“万得”黄色

第3层：“万得”黄色

$\frac{4}{DT72}$  梗底

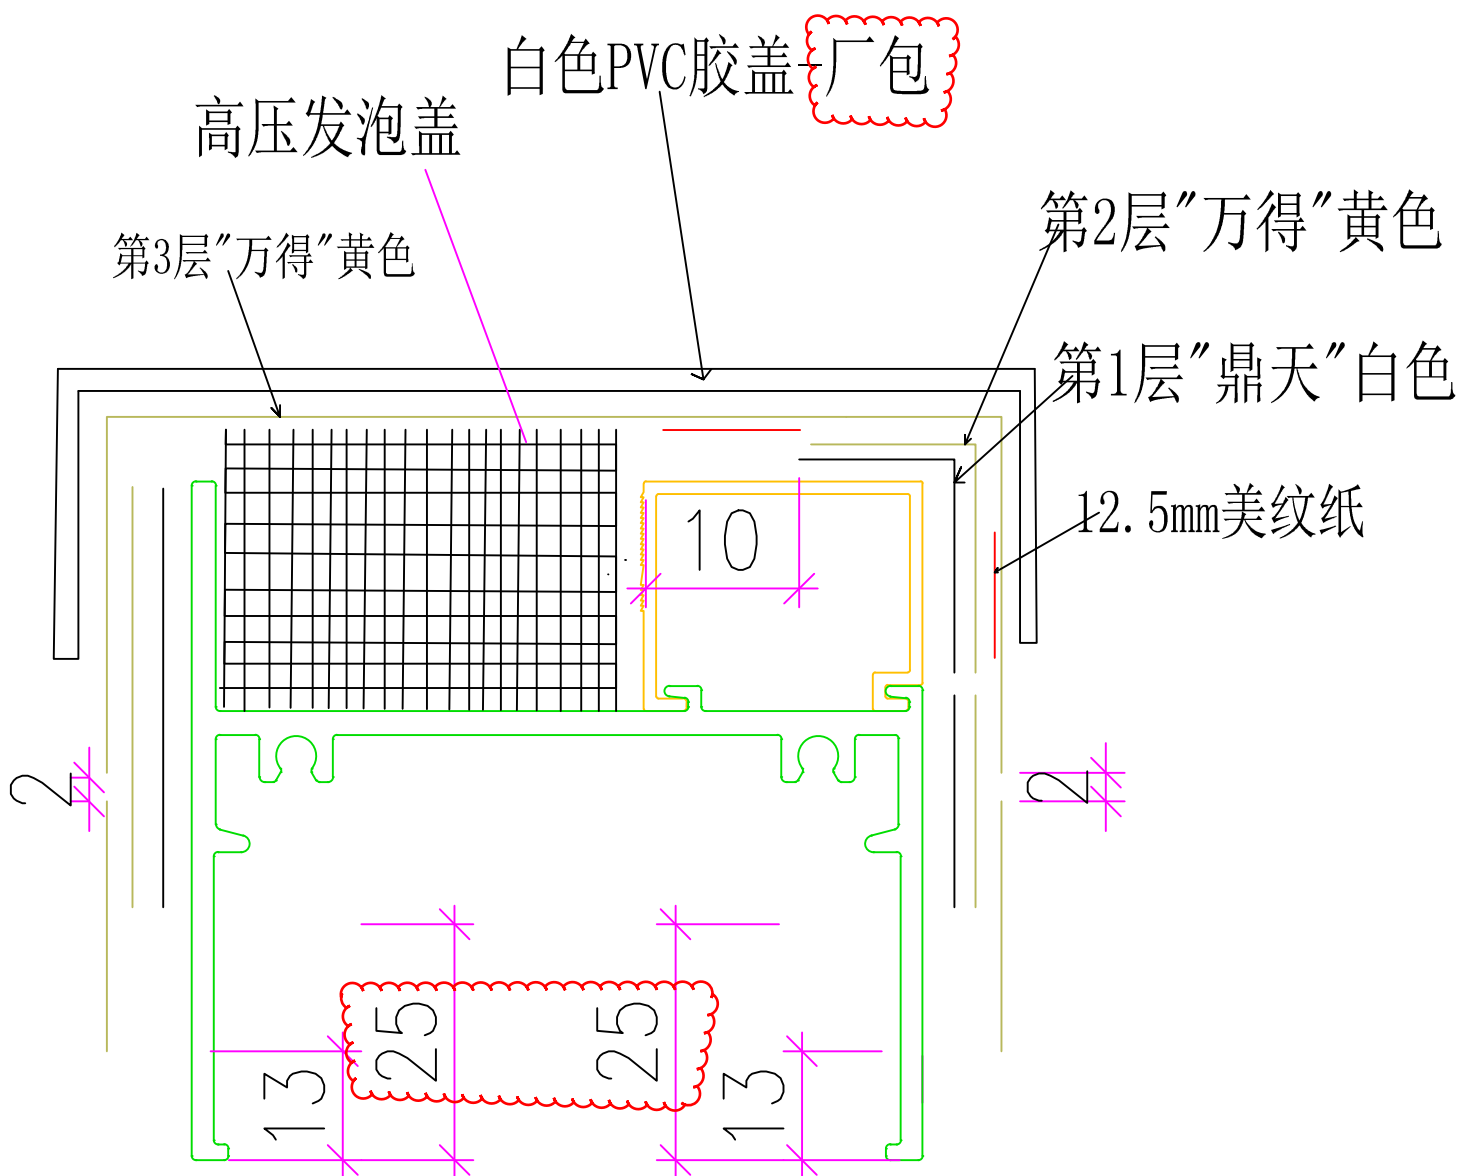


# J-856 天荣站预制窗包装保护示意-9

$\frac{3、4}{DT62}$  |  $\frac{2、3}{DT64}$  直位夹通

依新鸿基要求重新编制、2022.09.08

“白色PVC胶壳”-厂包装  
通长至横料见光位

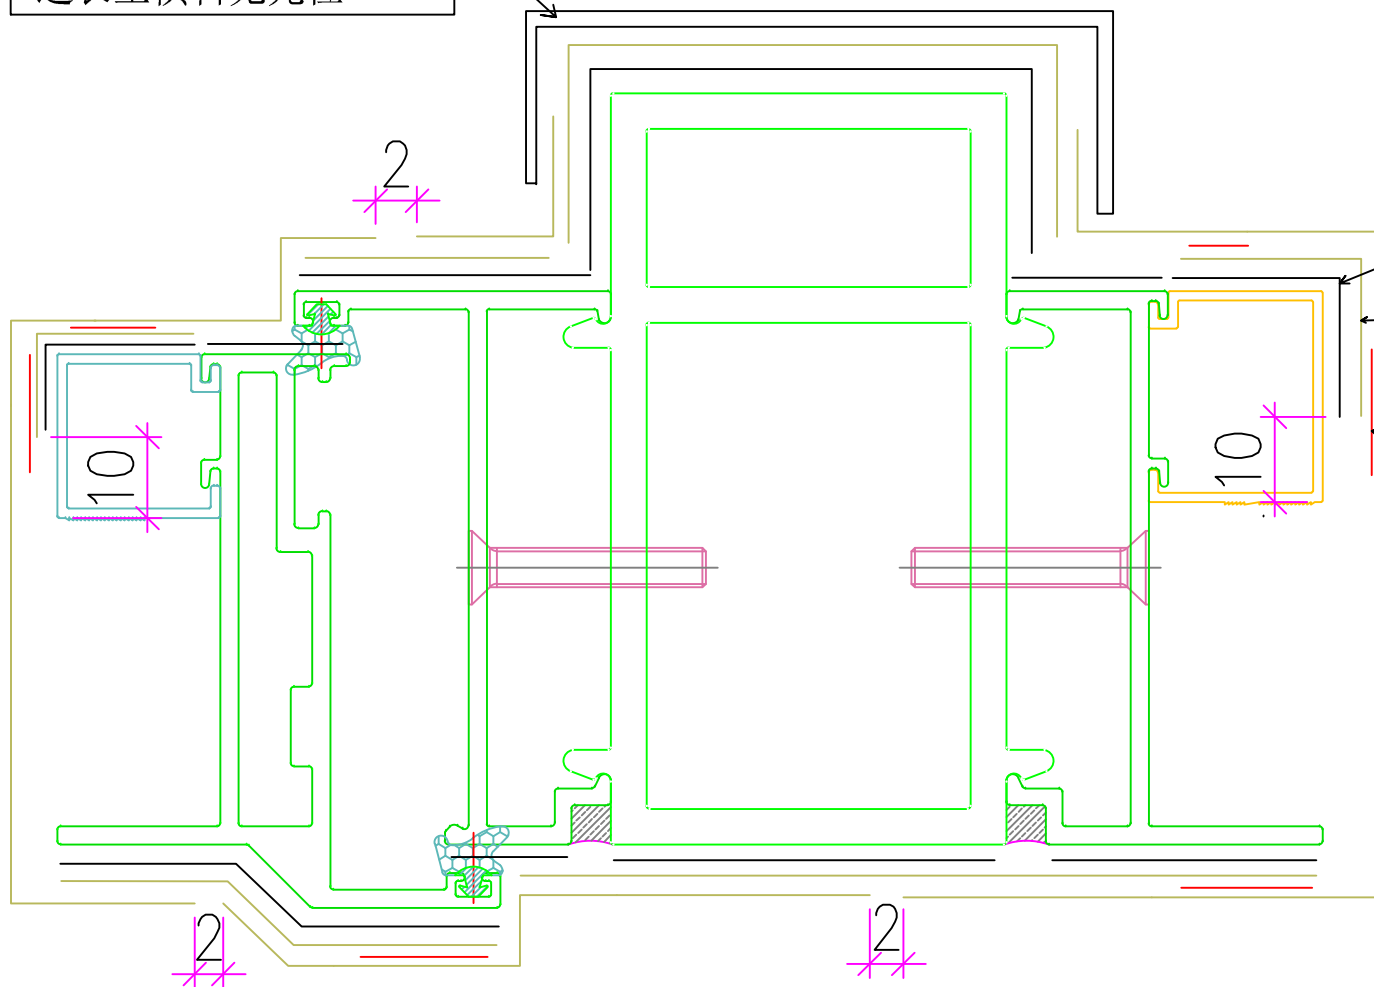

第1层：“鼎天”白色  
第2层：“万得”黄色  
第3层：“万得”黄色

第1层“鼎天”白色

第2层“万得”黄色

12.5mm美纹纸


第3层“万得”黄色

# J-856 天荣站预制窗包装保护示意-10

DT63 | DT64 转角夹通

依新鸿基要求重新编制、2022.09.08


第1层：“鼎天”白色  
第2层：“万得”黄色  
第3层：“万得”黄色

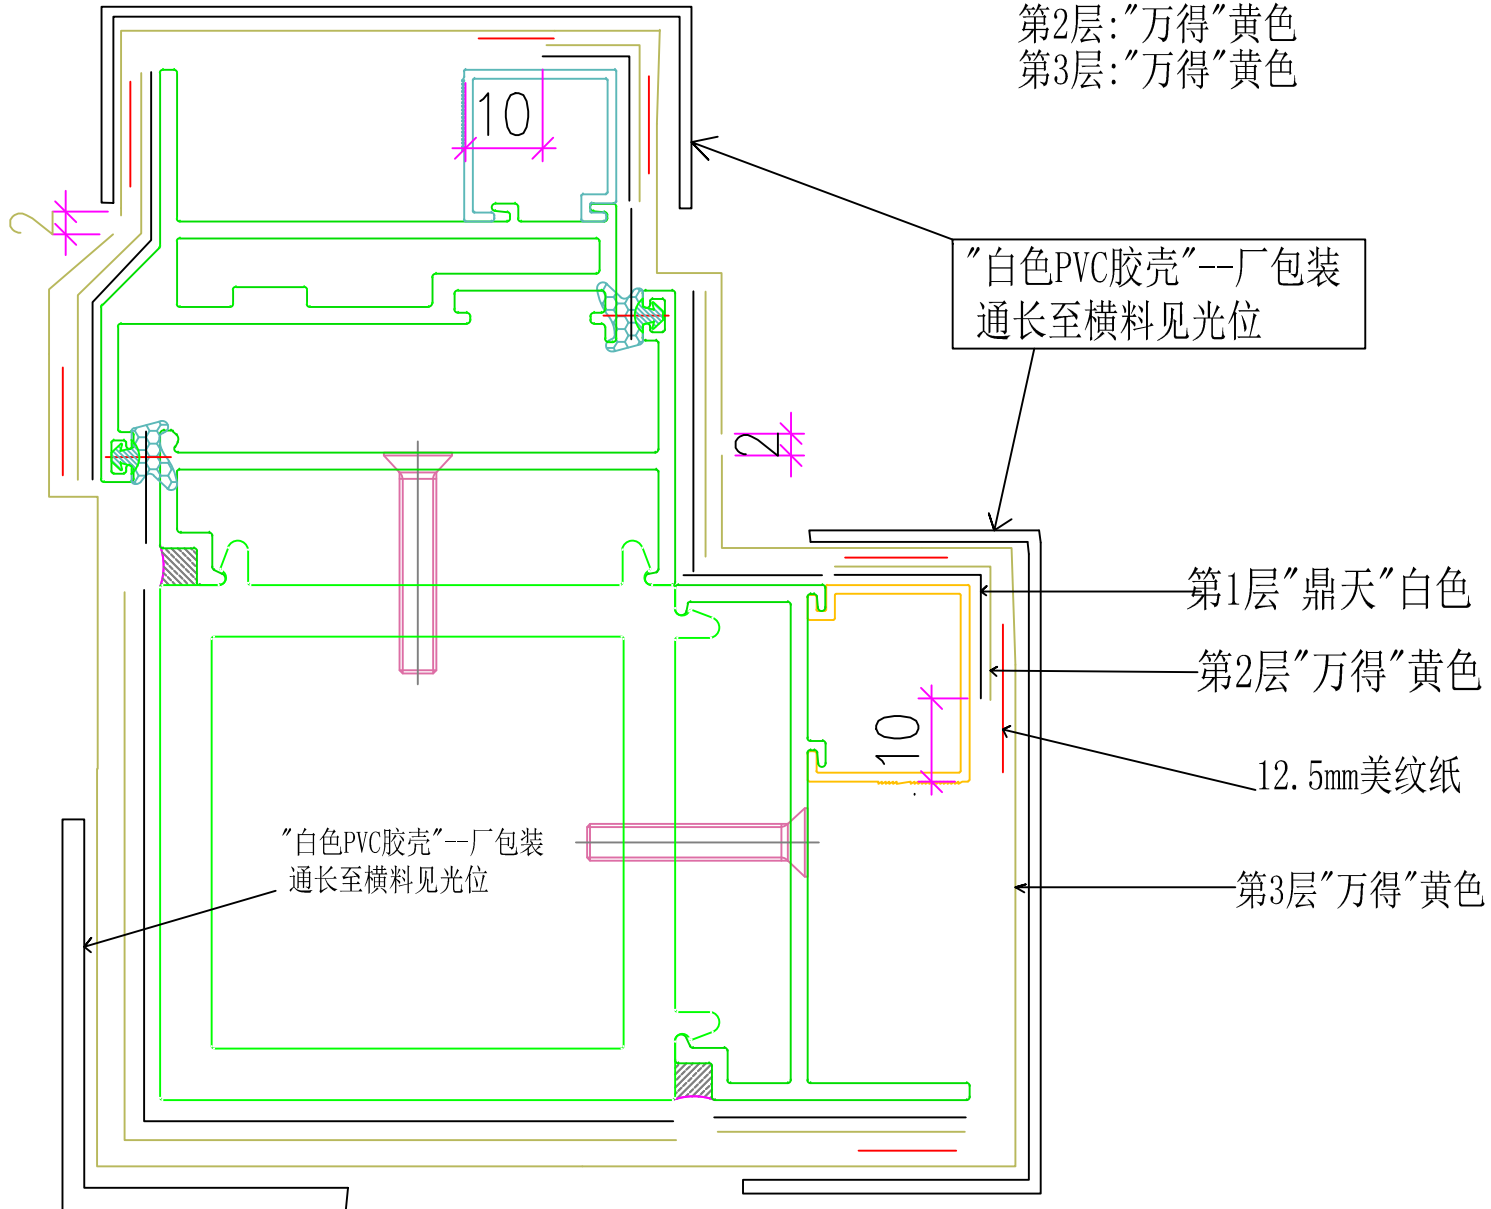


# J-856 天水围天荣站预制窗-11

## 预制窗标签张贴示意图

室内看顶部

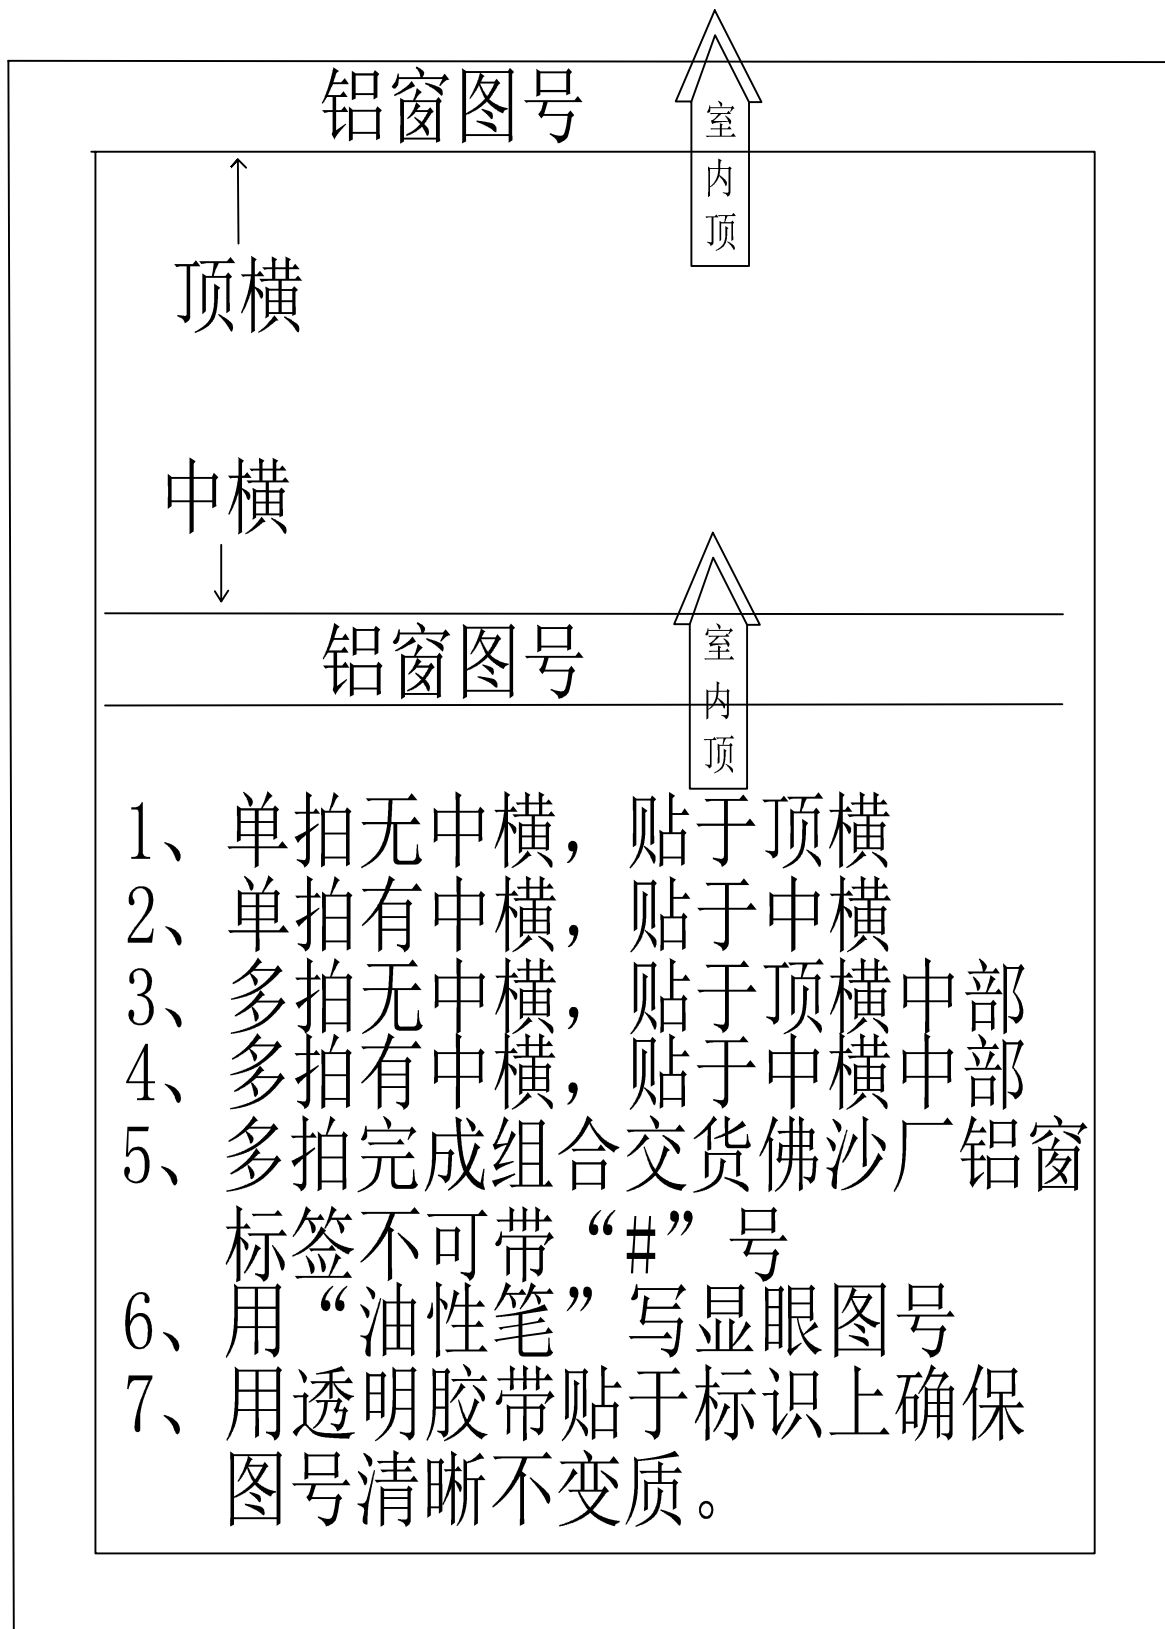


# J-856 天水围天荣站预制窗支撑安装要求-12

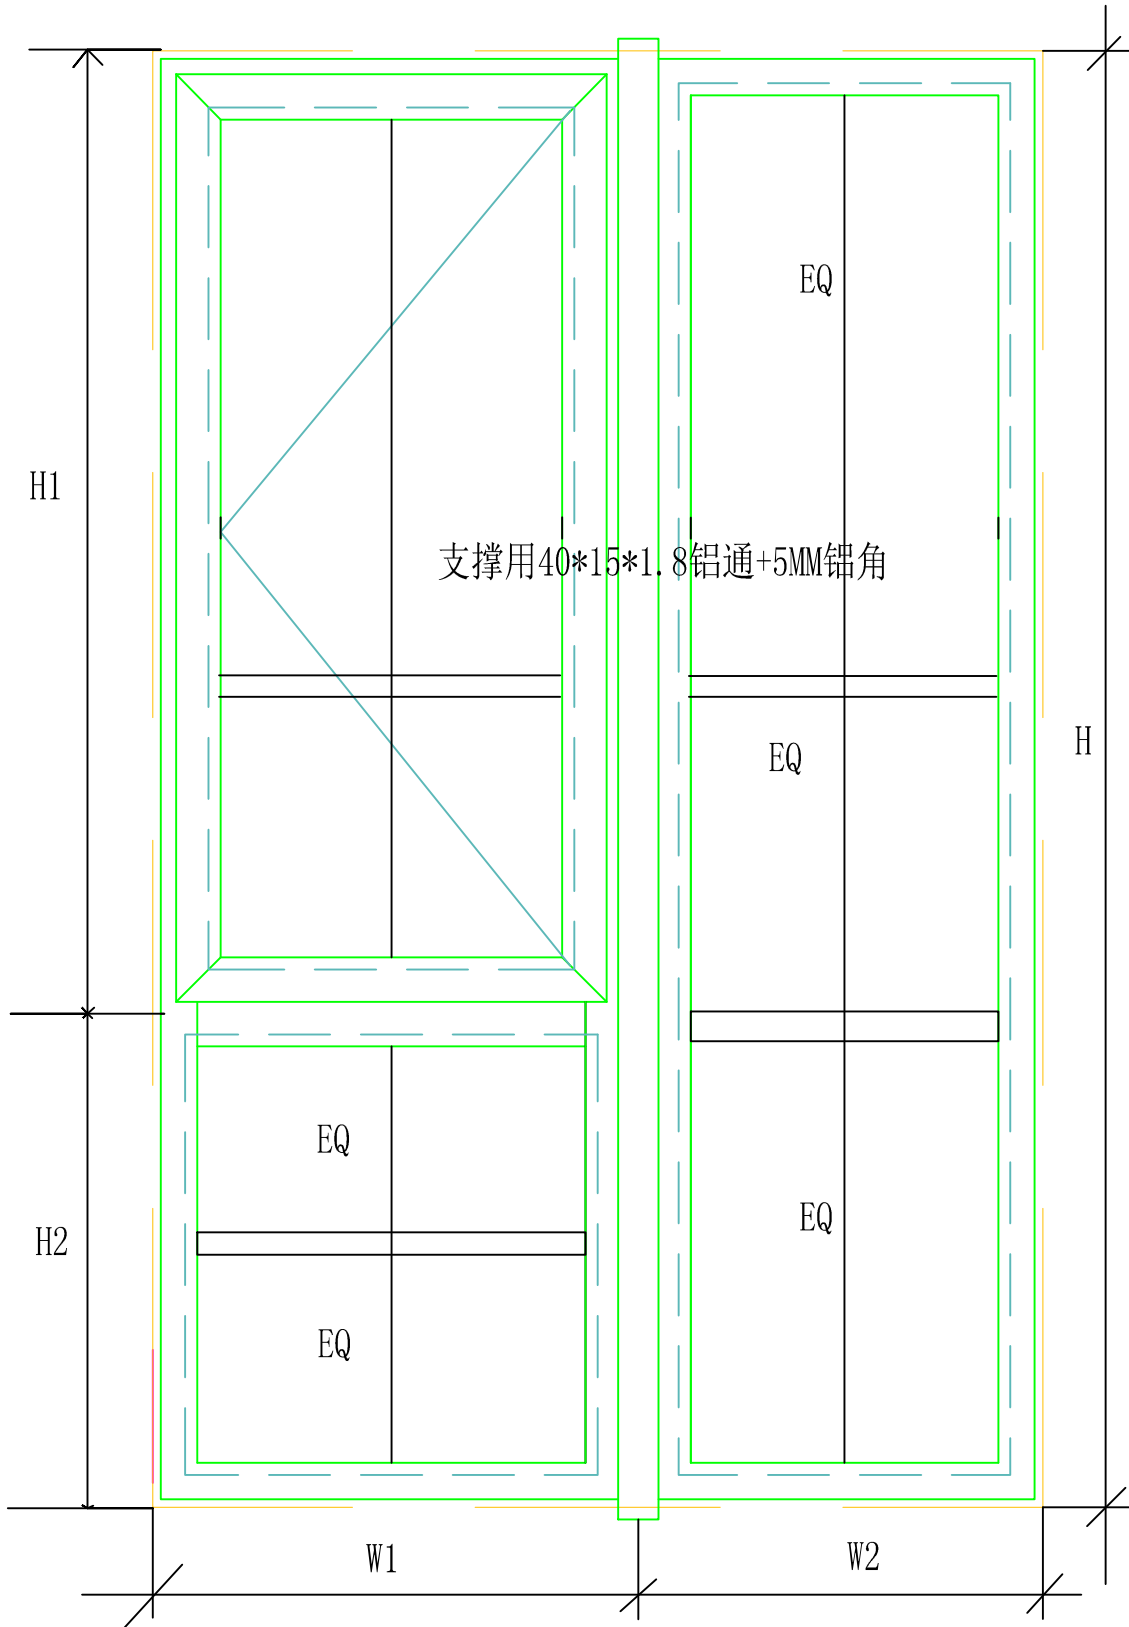

- 1、H1窗玉分中加1支
- 2、H2为600不用加、830分中加1支
- 3、H高度内见光位分为3段均分
- 4、W2尺寸不大于690企向不用加装支撑
- 5、无论单拍、多拍窗均可依此方案安装支撑
- 6、所有支撑架封口会封妥保护胶纸以防渗漏

# J-856 天水围天荣站预制窗支撑安装要求-13

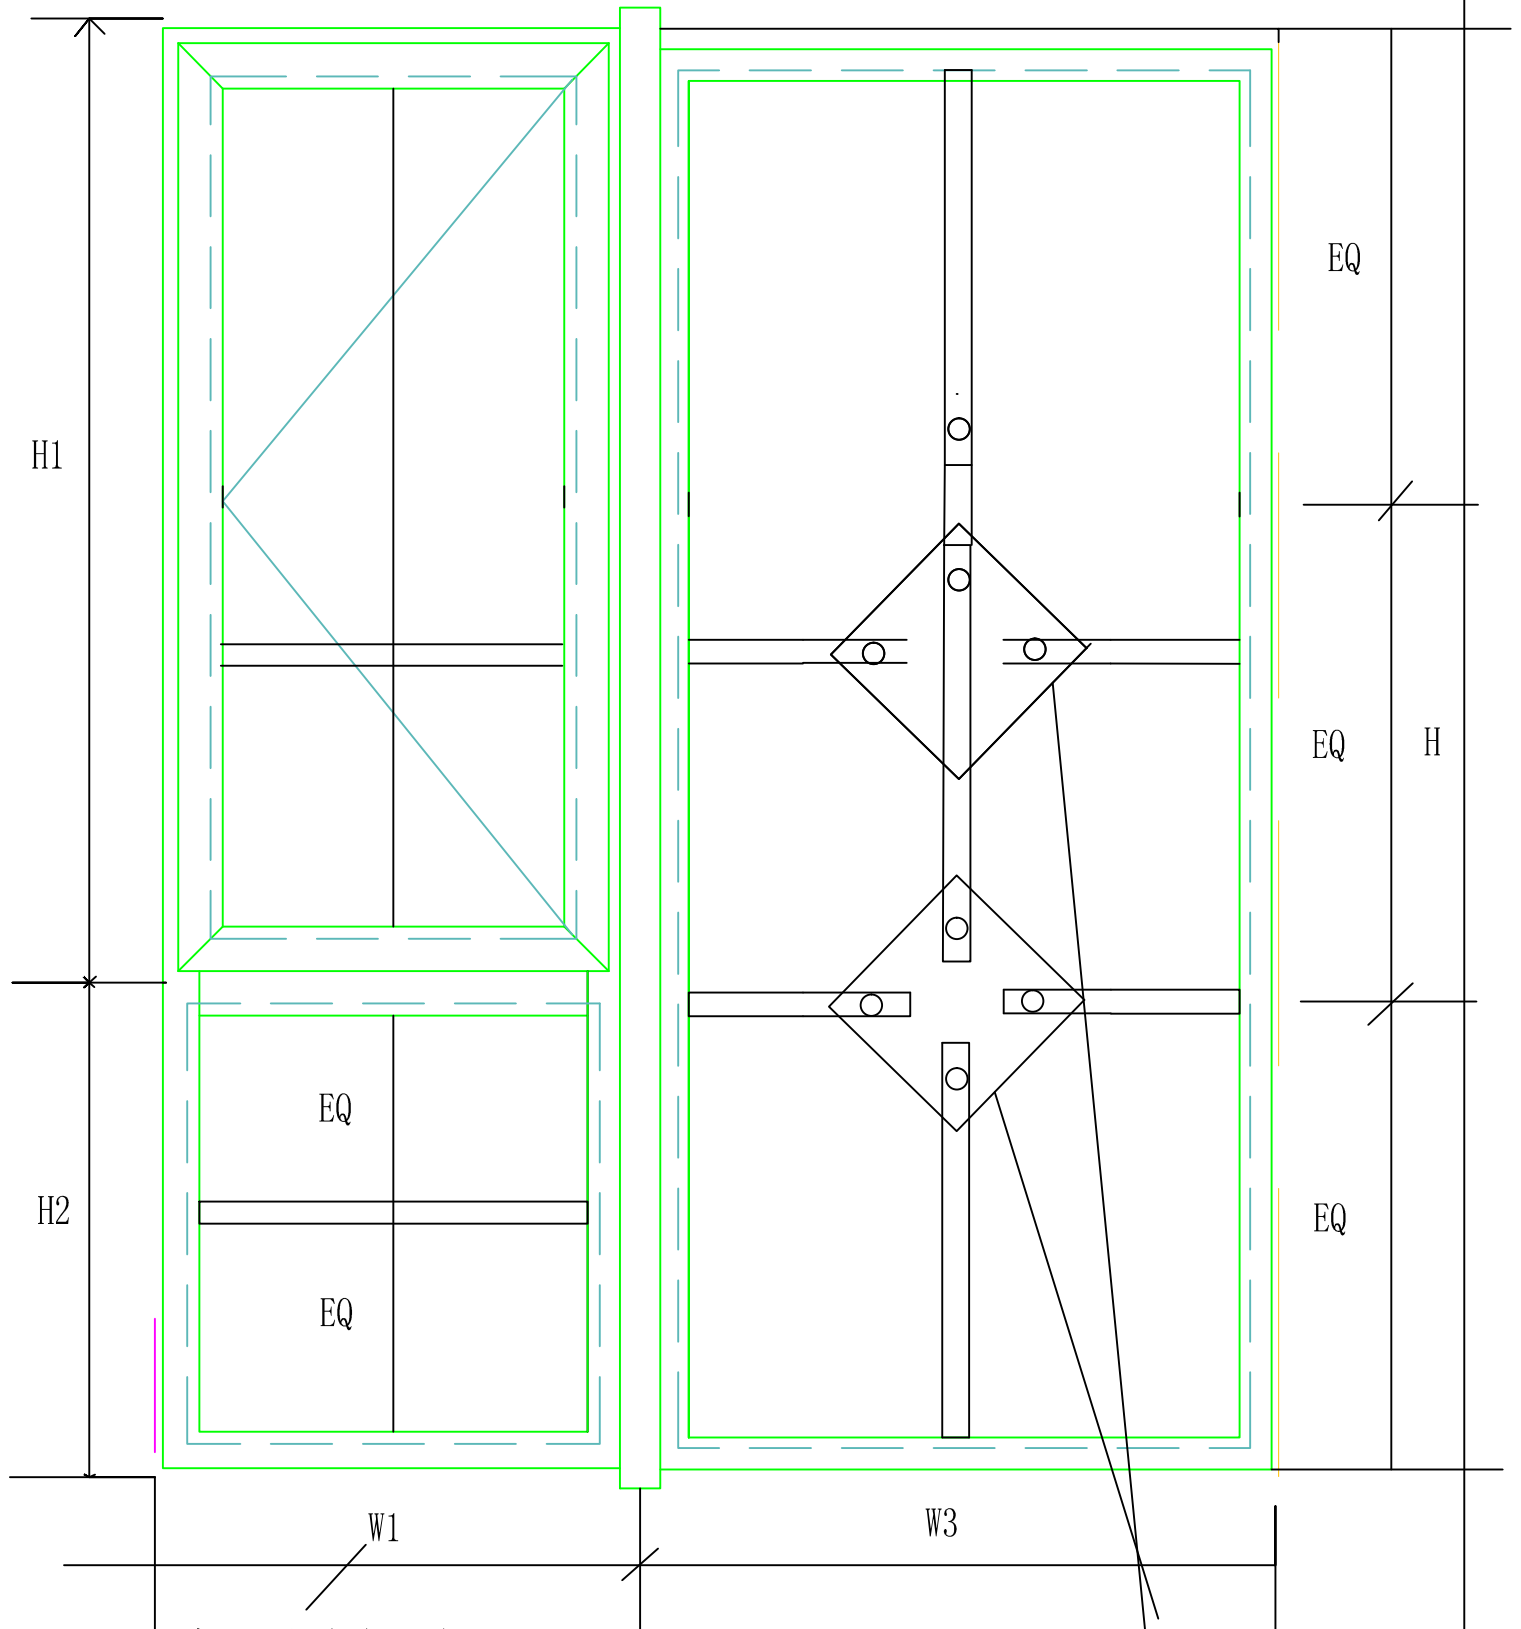

- 1、H1窗玉分中加1支
- 2、H2为600不用加、830分中加1支
- 3、H高度内见光位分为3段均分
- 4、W3尺寸890如图示加装支撑架

支撑用40\*15\*1.8铝通+5MM铝角  
+100\*100\*3铝板块组合

- 5、无论单拍、多拍窗均可依此方案安装支撑
- 6、所有支撑架封口会封妥保护胶纸以防渗漏