



美特鋁質有限公司

MIDI ALUMINIUM FABRICATOR LTD.



工程指示 / 要求簡箋 ENGINEER INSTRUCTIONS(E.I.)

工程指示編號:	EI- 5076	修改版本:	D
	HK- 1306.		
工程編號:	J 856	工程名稱:	天榮站
收件人:	生統/梅; 鋁窗/譚總, 王良	發件人:	Johnny
工程項目:	天榮站/ 佛沙窗保護方案 (新鴻基標準) (修訂D:修正相關質量報告)	日期:	08/06/2023

<input checked="" type="checkbox"/> 原合約工程包	<input type="checkbox"/> 原合約工程加 / 減脹 QT-	<input type="checkbox"/> 新工程報價 QT-
--	--	------------------------------------

信件批核號碼/圖紙參考編號:	批核模具圖紙編號:
客戶指示附件:	管理內部批簽署:

<input type="checkbox"/> 初步鋁料 B.M.	<input checked="" type="checkbox"/> 加工拆圖, 然後生產	<input type="checkbox"/> 尺寸表
<input type="checkbox"/> 正式鋁料 B.M.	<input type="checkbox"/> 技術上資料 / 指示	<input type="checkbox"/> 報價
<input type="checkbox"/> 配件 B.M.	<input type="checkbox"/> 樣辦或貨品說明書	<input type="checkbox"/> 分判合約
<input checked="" type="checkbox"/> 其他:		

內容: 應客戶2023/06/05 上廠, 視察要求, 需要改善包裝保護, 室面需要留白25mm, 室內15mm。

見附件資料

完成上列要求日期: 07/06/2023

國內

<input checked="" type="checkbox"/> 生產技術總監	<input checked="" type="checkbox"/> 連附件	<input type="checkbox"/> 技術部	<input type="checkbox"/> 連附件	<input type="checkbox"/> 生產部	<input type="checkbox"/> 連附件
<input type="checkbox"/> 採購部	<input type="checkbox"/> 連附件	<input type="checkbox"/> 生產統籌部	<input type="checkbox"/> 連附件	<input type="checkbox"/> 報關組	<input type="checkbox"/> 連附件
<input type="checkbox"/> 質檢部	<input type="checkbox"/> 連附件	<input type="checkbox"/> 會計部	<input type="checkbox"/> 連附件	<input type="checkbox"/> 機械設計部	<input type="checkbox"/> 連附件
<input type="checkbox"/> 香港辦	<input type="checkbox"/> 連附件	<input type="checkbox"/> 其他:			

香港

<input type="checkbox"/> 行政部	<input type="checkbox"/> 連附件	<input type="checkbox"/> 會計部	<input type="checkbox"/> 連附件	<input type="checkbox"/> 統籌部	<input type="checkbox"/> 連附件	<input type="checkbox"/> 工程部	<input type="checkbox"/> 連附件
<input type="checkbox"/> 採購部	<input type="checkbox"/> 連附件	<input type="checkbox"/> QS部	<input type="checkbox"/> 連附件	<input type="checkbox"/> 地盤管理	<input type="checkbox"/> 連附件	<input type="checkbox"/> 維修部	<input type="checkbox"/> 連附件


*發件人簽署: Johnny	*組別成員批核簽署:
傳遞編號:	項目經理簽署:

# J-856 天荣站预制窗包装保护示意-2

依新鸿基要求重新编制、2022.09.08

- 第1层：“鼎天”白色
- 第2层：“万得”黄色
- 第3层：“万得”黄色

$\frac{1, 2, 3}{DT61}$  |  $\frac{1, 2, 3}{DT61a}$  |  $\frac{1}{DT62}$     单层生边企

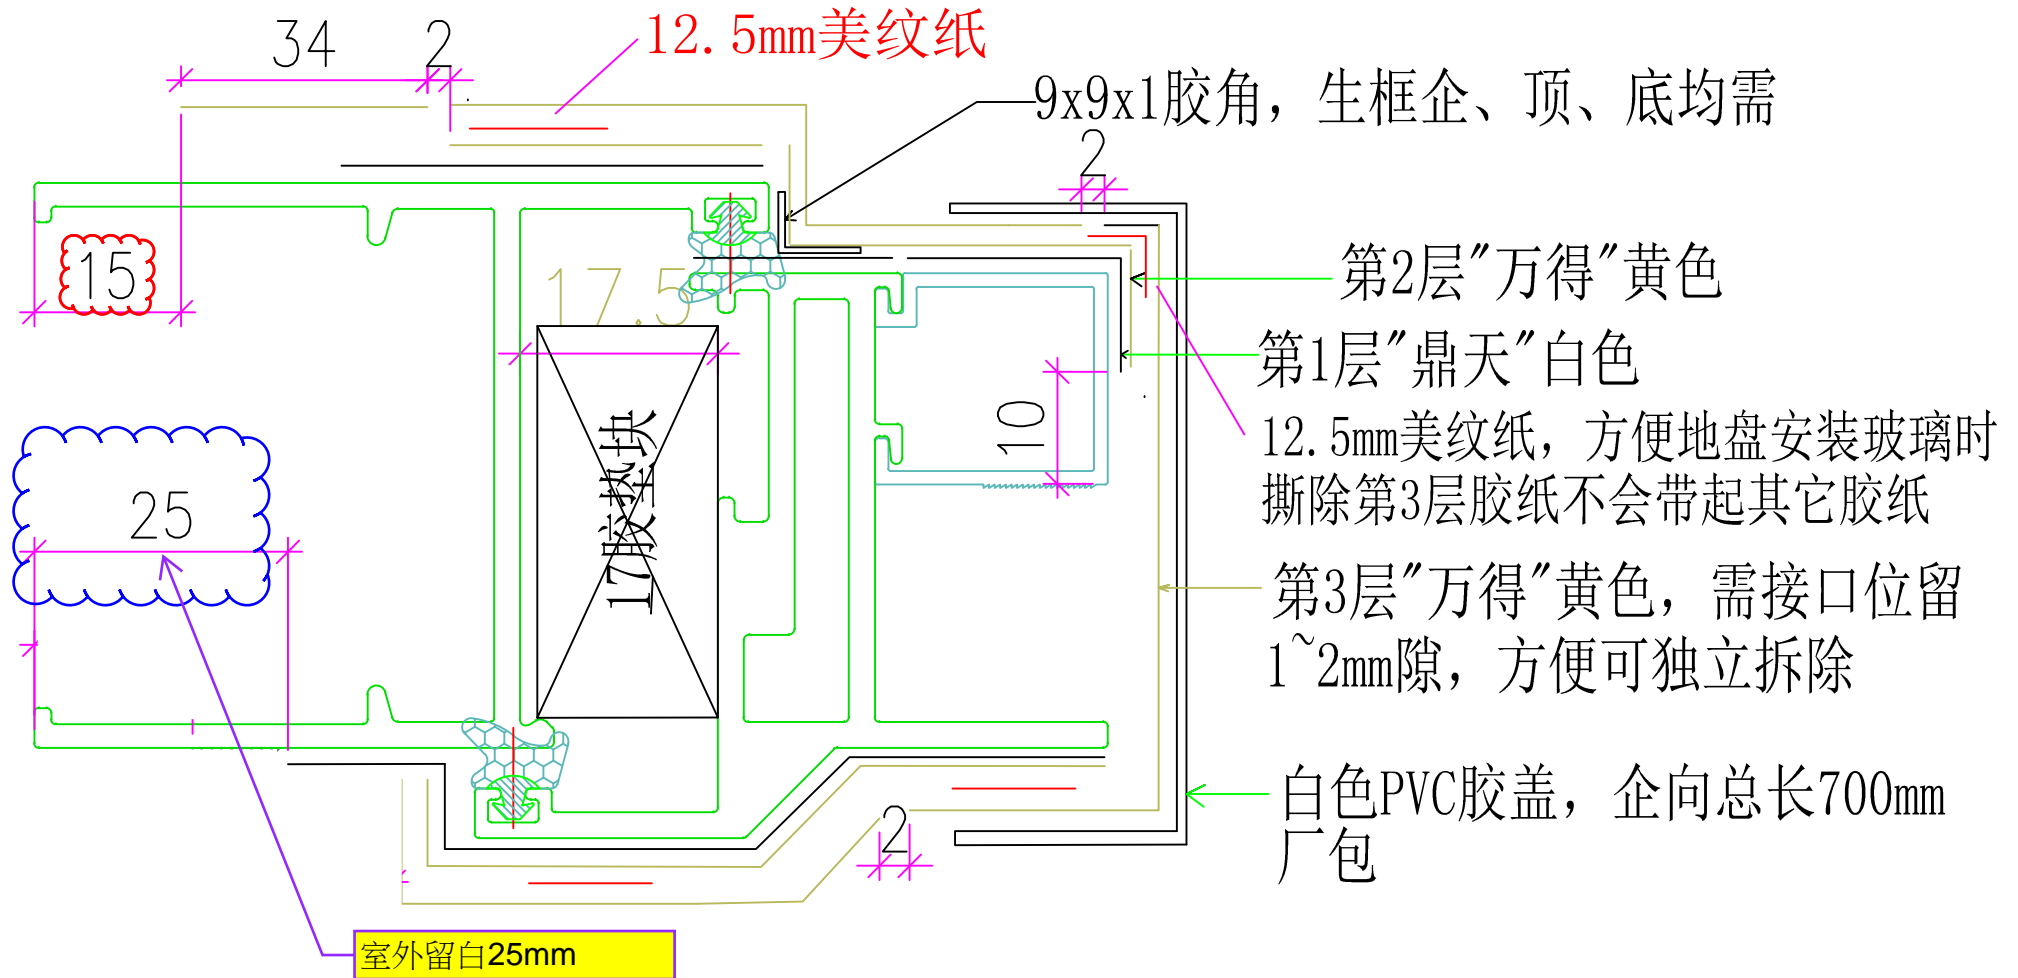

# J-856 天荣站预制窗包装保护示意-3


依新鸿基要求重新编制、2022.09.08

1 | 1 | 1  
DT71 | DT71a | DT72

生顶横

室外留白25mm

第1层：“鼎天”白色  
第2层：“万得”黄色  
第3层：“万得”黄色

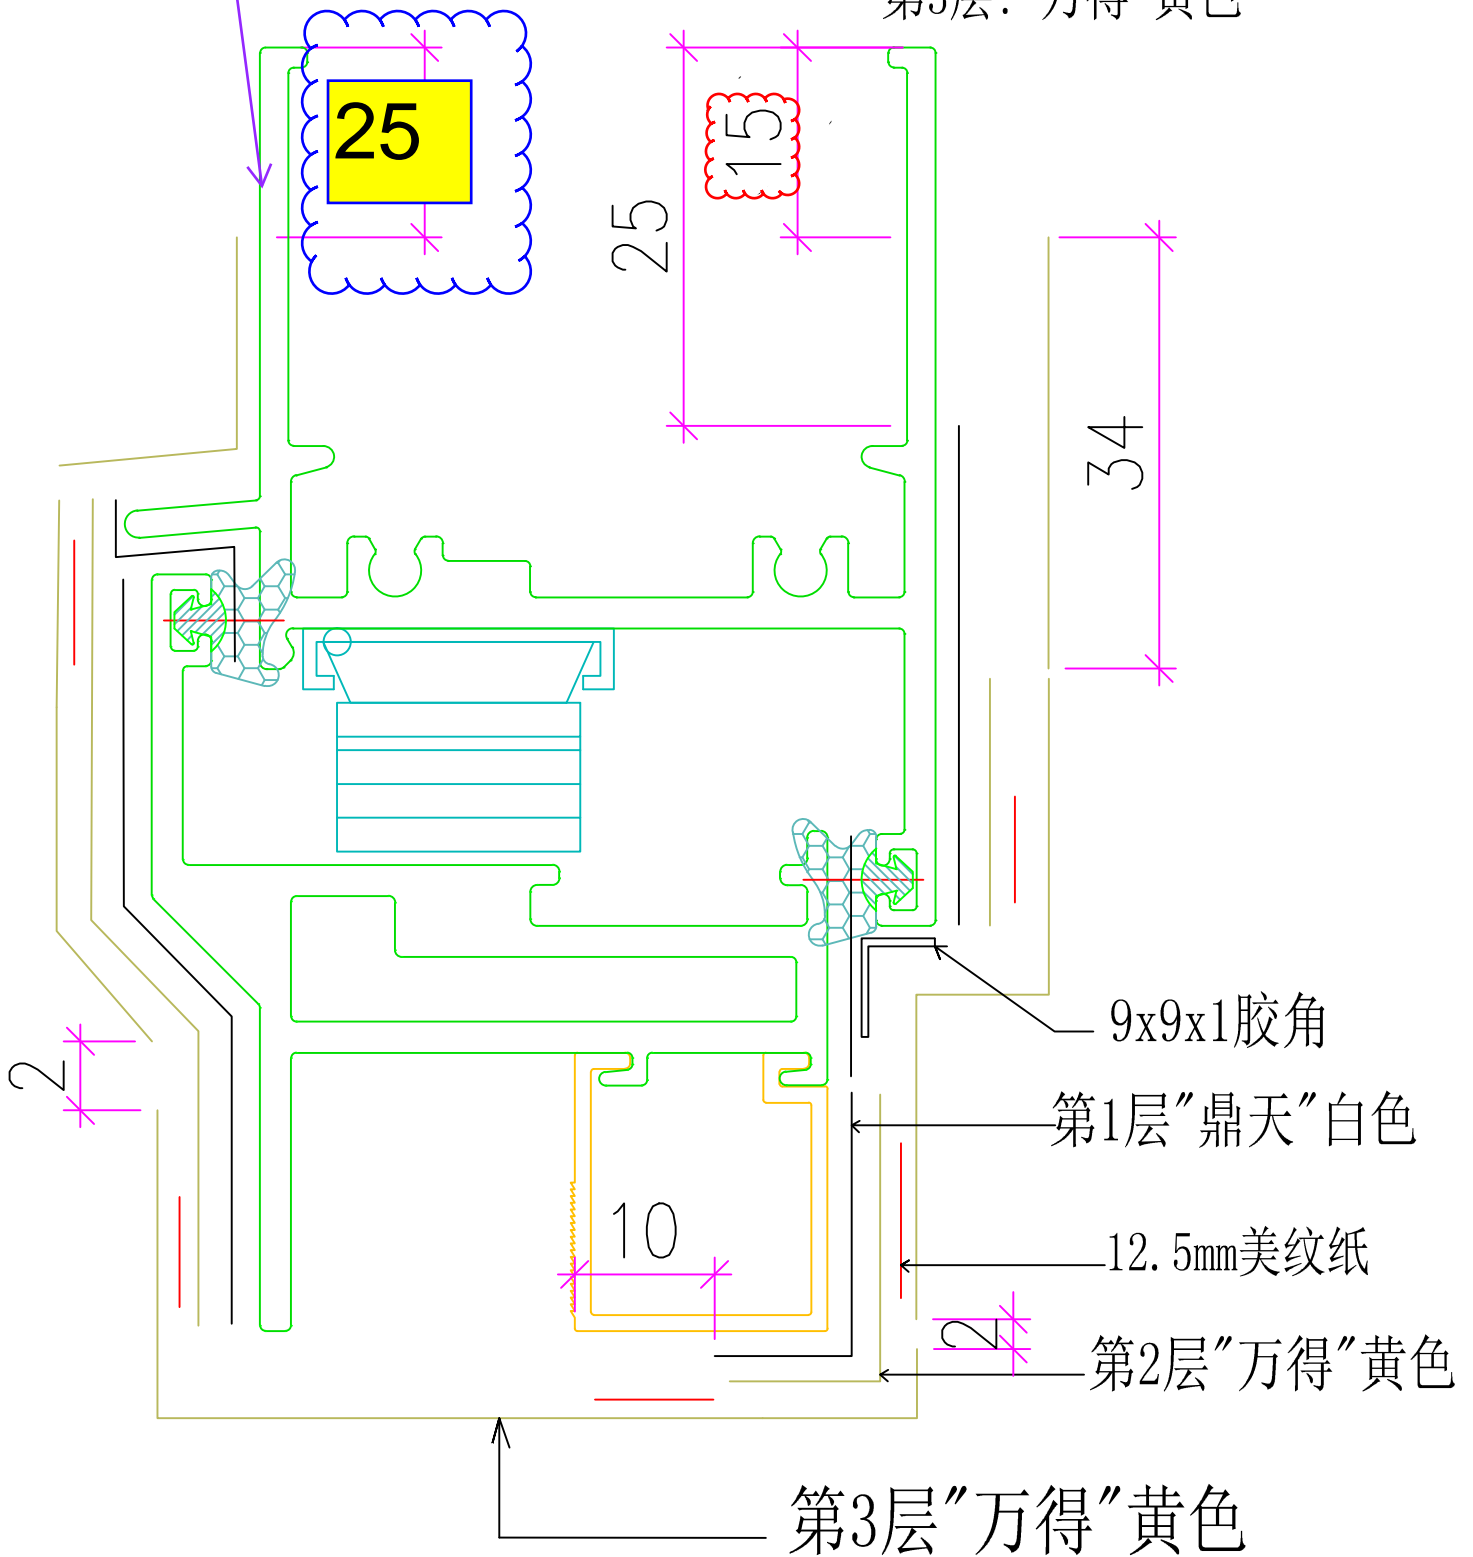

# J-856 天荣站预制窗包装保护示意-6


依新鸿基要求重新编制、2022.09.08

第1层：“鼎天”白色

第2层：“万得”黄色

第3层：“万得”黄色

$\frac{4}{DT61}$  |  $\frac{2}{DT62}$  梗边企

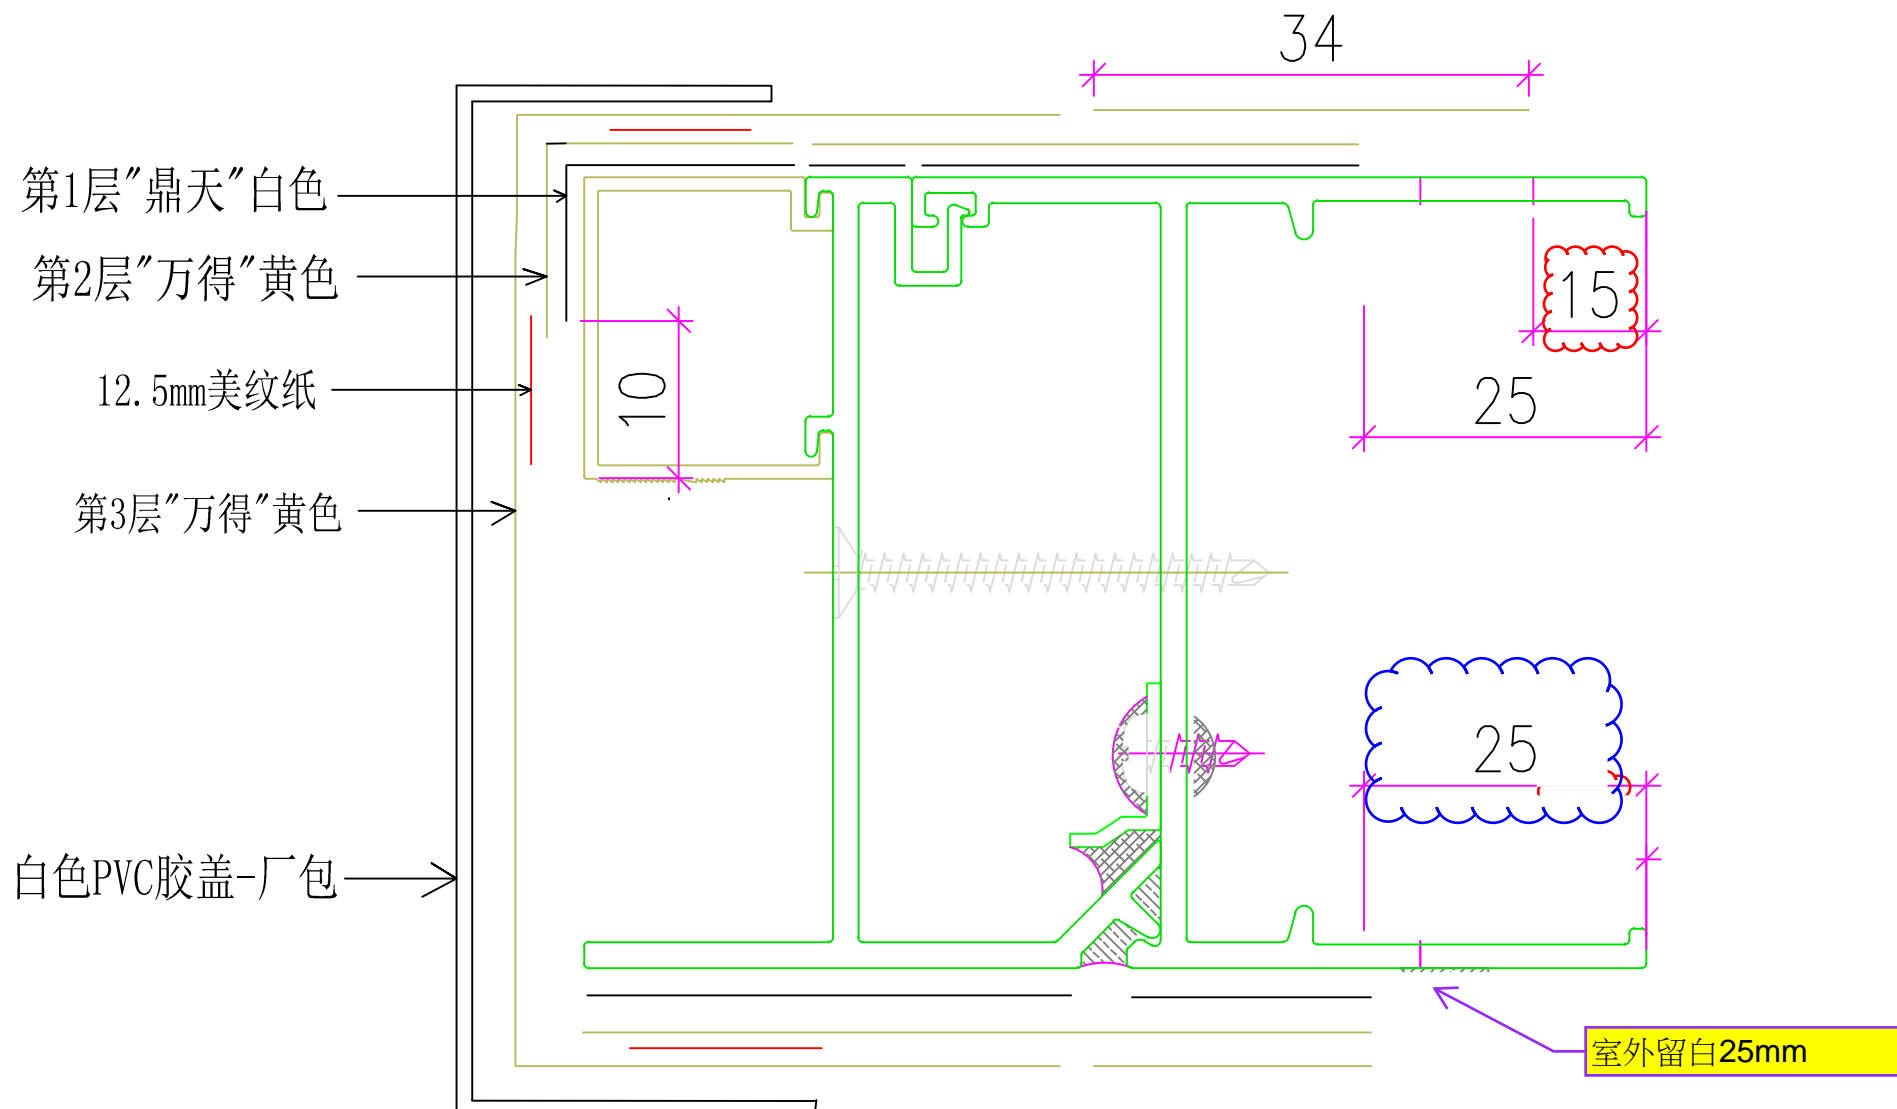

# J-856 天荣站预制窗包装保护示意-7

依新鸿基要求重新编制、2022.09.08

第1层：“鼎天”白色

第2层：“万得”黄色

第3层：“万得”黄色

$\frac{2}{DT72}$  梗顶

室外留白25mm

