

工程指示 / 要求簡箋 ENGINEER INSTRUCTIONS(E.I.)

工程指示編號:	EI- 5090	修改版本:	-
	HK- 1560		
工程編號:	J 856	工程名稱:	天榮站
收件人:	生統/王良	發件人:	Lai Sik Hung
工程項目:	佛沙窗保護方案樣辦生產 (AW09R/T3)	日期:	13/09/2022

<input type="checkbox"/> 原合約工程包	<input type="checkbox"/> 原合約工程加 / 減賬 QT-	<input type="checkbox"/> 新工程報價 QT-
---------------------------------	--	------------------------------------

信件批核號碼/圖紙參考編號:	批核模具圖紙編號:
客戶指示附件:	管理內部批簽署:

<input type="checkbox"/> 初步鋁料 B.M.	<input type="checkbox"/> 加工拆圖, 然後生產	<input type="checkbox"/> 尺寸表
<input type="checkbox"/> 正式鋁料 B.M.	<input type="checkbox"/> 技術上資料 / 指示	<input type="checkbox"/> 報價
<input type="checkbox"/> 配件 B.M.	<input type="checkbox"/> 樣辦或貨品說明書	<input type="checkbox"/> 分判合約
<input type="checkbox"/> 其他:		

內容: 佛沙窗保護方案樣辦生產(AW09R/T3)  
請按照EI5076A的保護方案生產2隻AW09R/T3作地盤樣辦使用,  
生產完成後送到香港美特辦公室 阿威收

完成上列要求日期: 20/09/2022

國內


<input type="checkbox"/> 生產技術總監	<input type="checkbox"/> 連附件	<input checked="" type="checkbox"/> 技術部	<input checked="" type="checkbox"/> 連附件	<input type="checkbox"/> 生產部	<input type="checkbox"/> 連附件
<input type="checkbox"/> 採購部	<input type="checkbox"/> 連附件	<input checked="" type="checkbox"/> 生產統籌部	<input checked="" type="checkbox"/> 連附件	<input type="checkbox"/> 報關組	<input type="checkbox"/> 連附件
<input checked="" type="checkbox"/> 質檢部	<input checked="" type="checkbox"/> 連附件	<input type="checkbox"/> 會計部	<input type="checkbox"/> 連附件	<input type="checkbox"/> 機械設計部	<input type="checkbox"/> 連附件
<input checked="" type="checkbox"/> 香港辦	<input checked="" type="checkbox"/> 連附件	<input type="checkbox"/> 其他:			

<input type="checkbox"/> 行政部	<input type="checkbox"/> 連附件	<input type="checkbox"/> 會計部	<input type="checkbox"/> 連附件	<input type="checkbox"/> 統籌部	<input type="checkbox"/> 連附件	<input type="checkbox"/> 工程部	<input type="checkbox"/> 連附件
<input type="checkbox"/> 採購部	<input type="checkbox"/> 連附件	<input type="checkbox"/> QS部	<input type="checkbox"/> 連附件	<input type="checkbox"/> 地盤管理	<input type="checkbox"/> 連附件	<input type="checkbox"/> 維修部	<input type="checkbox"/> 連附件

*發件人簽署:		*組別成員批核簽署:	
傳遞編號:		項目經理簽署:	

 <b>美特鋁質有限公司</b> MIDI Aluminium Fabricator Ltd.	工程號	J856	拆圖	邱常海	2021.12.13
	地盤	天水圍天榮站	復核	謝永林	2022.01.08
名稱	70佛沙窗	顏色	中灰色 (UCT542919XL-3)	批准	

依據3986G版修改窗號已改變，  
原窗號AW08，現改為AW09R

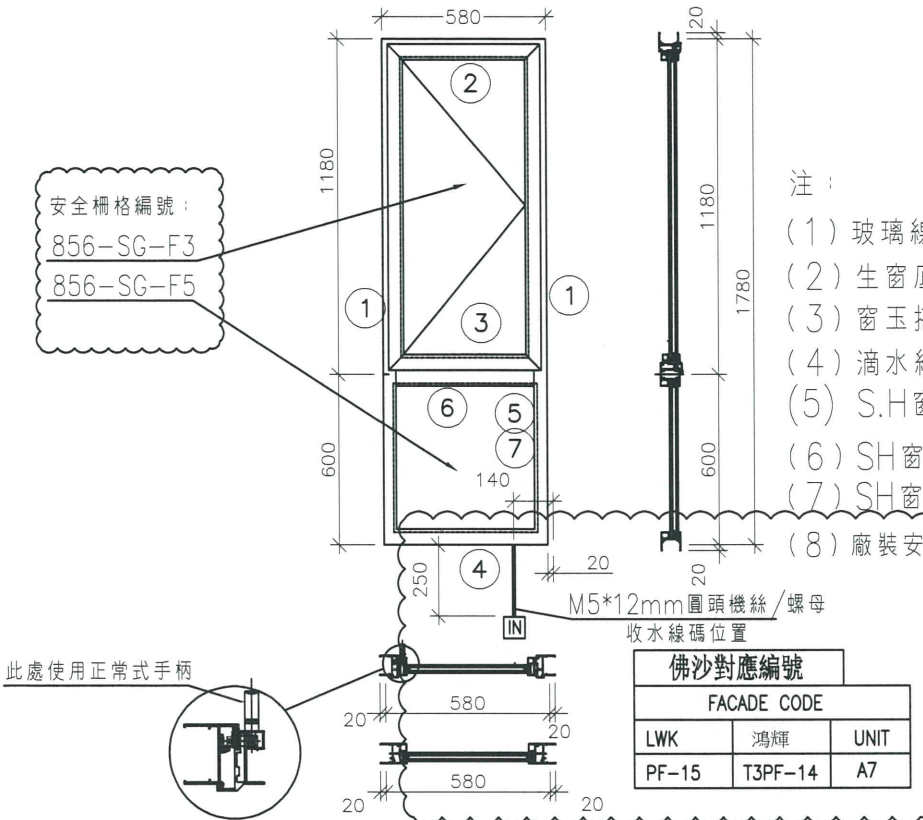

- 注：
- (1) 玻璃線橫碰企。
  - (2) 生窗底料需開長方形去水孔
  - (3) 窗玉搭位7mm
  - (4) 滴水線比窗玉每頭長1mm。
  - (5) S.H窗需裝窗拈1隻/玉，框上裝1支
  - (6) SH窗需裝2組扣碼。
  - (7) SH窗用立興配件，鎖3點
  - (8) 廠裝安全柵格，詳情安全柵格節點

佛沙對應編號		
FACADE CODE		
LWK	鴻輝	UNIT
PF-15	T3PF-14	A7

序號	料號	名稱	出荷	長度 (mm)	支/幅	加工說明	加工細則		
1	X86003	70生邊企		1820.0	2	X86003-S1R/S1Ra	頂留①	20	mm
2	X86014	70生頂橫	避位	544.0	1	X86014-S2R	底留①	20	mm
3	X86015	70上生:下梗中橫	避位	534.0	1	X86015-S2R	企料底部開避位		mm
4	X86016	70梗底橫	避位	534.0	1	X86016-S2R	底橫料防水巴錫去		mm
5	X86018	梗窗玻璃線企	直口	553.5	2	直口開料	水線孔在企料-----	頂	底
6	X86018	梗窗玻璃線橫	直口	432.0	2	直口開料	安裝扣碼	NBSF(窗框)/NBSS(窗玉)	
7	X86019	反拍線	避位	553.5	2	X86019-S1(L/R)	多點鎖芯型號:	平收單向傳動器(立興)	
8		反拍線擋膠鉛角	直口	553.5	2	XXL-S1(L/R)	手柄型號:	MLDFOB-18 手柄(立興)	
							扇撐型號:	HHMS 不銹鋼扇撐(立興)	
							T窗最大的開度:		
							窗玉搭位數:	7mm	



窗款	寬度	高度	隻/幅	撐長
70SHR窗	542.0	1146.5	1	16"

大圖版次	EI3986G版	本圖版	A 版			
日期		22.05.31				
序號	窗号	寬度 (W)	高度 (H)	位置	幅数	棧層
1	AW-09R	580	1780	T3-A7	33	3F-A2F

作保護樣板用

窗玉用料						
序號	料號	名稱	出荷	長度 (mm)	支/幅	加工說明
1	X86004	窗玉企	45°斜口	1146.5	2	X86004-SHR1-1/2
2	X86004	窗玉橫	45°斜口	542.0	2	X86004-SHR2-T1/2
3	X86109	窗玉玻璃線企	直口/避位	1071.0	1	X86109-S1R
4	X86109	窗玉玻璃線企	直口	1071.0	1	直口開料
5	X86109	窗玉玻璃線橫	直口	430.0	2	直口開料

圖號 AW-09R