



工程指示 / 要求簡箋 ENGINEER INSTRUCTIONS(E.I.)

工程指示編號:	EI- 5188	修改版本:	-
	HK- 1739		
工程編號:	J 856	工程名稱:	天榮站
收件人:	生統	發件人:	Lai Sik Hung
工程項目:	PMU 幕牆單元件生產 - 鋁料BM	日期:	10/10/2022

<input type="checkbox"/> 原合約工程包	<input type="checkbox"/> 原合約工程加 / 減賬 QT-	<input type="checkbox"/> 新工程報價 QT-
---------------------------------	--	------------------------------------

信件批核號碼/圖紙參考編號:	批核模具圖紙編號:
客戶指示附件:	管理內部批簽署:

<input type="checkbox"/> 初步鋁料 B.M.	<input type="checkbox"/> 加工拆圖, 然後生產	<input type="checkbox"/> 尺寸表
<input type="checkbox"/> 正式鋁料 B.M.	<input type="checkbox"/> 技術上資料 / 指示	<input type="checkbox"/> 報價
<input type="checkbox"/> 配件 B.M.	<input type="checkbox"/> 樣辦或貨品說明書	<input type="checkbox"/> 分判合約
<input type="checkbox"/> 其他:		

內容: PMU 幕牆單元件生產 - 鋁料BM


完成上列要求日期: 10/11/2022

國內


<input type="checkbox"/> 生產技術總監	<input type="checkbox"/> 連附件	<input checked="" type="checkbox"/> 技術部	<input checked="" type="checkbox"/> 連附件	<input type="checkbox"/> 生產部	<input type="checkbox"/> 連附件
<input type="checkbox"/> 採購部	<input type="checkbox"/> 連附件	<input checked="" type="checkbox"/> 生產統籌部	<input checked="" type="checkbox"/> 連附件	<input type="checkbox"/> 報關組	<input type="checkbox"/> 連附件
<input type="checkbox"/> 質檢部	<input type="checkbox"/> 連附件	<input type="checkbox"/> 會計部	<input type="checkbox"/> 連附件	<input type="checkbox"/> 機械設計部	<input type="checkbox"/> 連附件
<input checked="" type="checkbox"/> 香港辦	<input checked="" type="checkbox"/> 連附件	<input type="checkbox"/> 其他:			

<input type="checkbox"/> 行政部	<input type="checkbox"/> 連附件	<input type="checkbox"/> 會計部	<input type="checkbox"/> 連附件	<input type="checkbox"/> 統籌部	<input type="checkbox"/> 連附件	<input type="checkbox"/> 工程部	<input type="checkbox"/> 連附件
<input type="checkbox"/> 採購部	<input type="checkbox"/> 連附件	<input type="checkbox"/> QS部	<input type="checkbox"/> 連附件	<input type="checkbox"/> 地盤管理	<input type="checkbox"/> 連附件	<input type="checkbox"/> 維修部	<input type="checkbox"/> 連附件

*發件人簽署:		*組別成員批核簽署:		11/10/2022
傳遞編號:		項目經理簽署:		

 德特鋁質有限公司 IDI Aluminum Fabricator Ltd.	工程號:	J-856	計算:	李傳鵬	日期:	29-Sep-22	送呈:	胡哥
	地盤名稱:	天榮站	核對:	練松文	日期:	5-Oct-22	副本:	威哥/Garry
廠用鋁型材B.M.表	項目類別:	單元幕牆 (PMU)	批准:	林仁安	日期:	6-Oct-22	此BM依據05/10/2022單元幕牆施工圖第1版計算	
BM編號:	A/C Code:		鉻化鋁料(Kg):	3687.539	無顏色鋁料(Kg):	589.37	V.F總面積(外) 352.78	


序號	修改標示	物料編號	鋁料名稱	顏色	合金狀態	長度 (mm)	數量 (支)		重量 (Kgs)		V.F.(米 ²)		備注	
							實用	後備	Kg/M	總重量	米 ² /米	Total V.F.		
1		AM06	收邊梗企料	UCT542919XL-3	6063-T6	3100	2	2	4	6.62	82.088	0.230	2.852	
2		AM01	梗公企料	UCT542919XL-3	6063-T6	3100	4	4	8	5.19	128.712	0.212	5.258	
3		AM02	梗母企料	UCT542919XL-3	6063-T6	3100	6	6	12	4.59	170.748	0.212	7.886	
4		AM02A	母企料 (生窗)	UCT542919XL-3	6063-T6	3100	3	3	6	3.41	63.426	0.256	4.762	
5		AM01A	公企料 (生窗)	UCT542919XL-3	6063-T6	3100	5	5	10	4.01	124.310	0.256	7.936	
6		AM03	公企料 (轉角)	UCT542919XL-3	6063-T6	3100	6	6	12	5.19	193.068	0.314	11.681	
7		AM04	母企料 (轉角)	UCT542919XL-3	6063-T6	3100	4	4	8	7.29	180.792	0.256	6.349	
8		AD06	副框料	UCT542919XL-3	6063-T6	5500	8	8	16	2.133	187.704	0.030	2.640	
9		AM06A	收邊生企料	UCT542919XL-3	6063-T6	3100	8	8	16	5.642	279.843	0.270	13.392	
10		AT01	頂橫料	UCT542919XL-3	6063-T6	5500	5	5	10	6.03	331.650	0.240	13.200	
11		AT02	底橫料	UCT542919XL-3	6063-T6	5500	5	5	10	5.653	310.915	0.193	10.615	
12		AT03	梗中橫料	UCT542919XL-3	6063-T6	5500	5	5	10	4.96	272.800	0.365	20.075	
13		AT04	上梗下生中橫	UCT542919XL-3	6063-T6	5500	3	3	6	4.54	149.820	0.426	14.058	
14		AT05	上生下梗中橫	UCT542919XL-3	6063-T6	5500	3	3	6	4.66	153.780	0.439	14.487	
15		WS01	窗玉料	UCT542919XL-3	6063-T6	4500	6	6	12	1.451	78.354	0.175	9.450	
16		WS02	窗玉料(轉角)	UCT542919XL-3	6063-T6	4500	2	2	4	1.995	35.910	0.231	4.158	
17		WS03	窗玉料	UCT542919XL-3	6063-T6	4500	4	4	8	1.892	68.112	0.180	6.480	
18		AB01	牆邊鋁碼	鉻化	6061-T6	6000	1	1	2	16.25	195.000	0.000	0.000	
19		AB02	73x105x21mm鋁角	鉻化	6061-T6	6000	1	1	2	8.087	97.044	0.000	0.000	

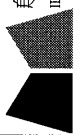 美特鋁質有限公司 JDI Aluminum Fabricator Ltd.	工程號:	J-856	計算:	李傳鵬	日期:	29-Sep-22	送呈:	胡哥
	地盤名稱:	天榮站	核對:	練松文	日期:	5-Oct-22	副本:	威哥/Garry
	項目類別:	單元幕牆 (PMU)	批准:	林仁安	日期:	6-Oct-22	此BM依據05/10/2022單元幕牆施工圖第1版計算	
BM編號:	A/C Code:		鉻化鋁料(Kg):	3687.539	無顏色鋁料(Kg):	589.37	V.F.總面積(呎)	352.78


序號	修改標示	物料編號	鋁料名稱	顏色	合金狀態	長度 (mm)	數量 (支)		重量 (Kgs)		V.F.(米 ²)		備注	
							實用	後備	Kg/M	總重量	米 ² /米	Total V.F.		
20		CS01	水槽料駁接碼	鉻化	6061-T6	6000	1	1	2	2.27	27.240	0.000	0.000	
21		AB03	掛碼	鉻化	6061-T6	6000	1	1	2	5.956	71.472	0.000	0.000	
22		AB04	掛碼	鉻化	6061-T6	6000	1	1	2	8.858	106.296	0.125	1.496	
23		AC01	外蓋	UCT542919XL-3	6063-T6	6000	15	15	30	0.213	38.340	0.040	7.200	
24		AC02	外蓋	UCT542919XL-3	6063-T6	6000	10	10	20	0.191	22.920	0.035	4.200	
25		AC03	外蓋	UCT542919XL-3	6063-T6	6000	15	15	30	0.705	126.900	0.900	162.000	
26		AC04	外蓋	UCT542919XL-3	6063-T5	6000	5	5	10	0.415	24.900	0.065	3.900	
27		AC05	外蓋	UCT542919XL-3	6063-T5	6000	2	2	4	0.382	9.168	0.060	1.440	
28		AW01	50介子	鉻化	6061-T6	6000	1	1	2	0.801	9.612	0.000	0.000	
29		AW02	拉吧	UCT542919XL-3	6063-T5	5500	4	4	8	0.151	6.644	0.030	1.320	
30		AD01	副框料	UCT542919XL-3	6063-T6	5500	20	20	40	0.989	217.580	0.025	5.500	
31		AD02	副框料	UCT542919XL-3	6063-T6	5500	5	5	10	1.197	65.835	0.010	0.550	
32		AD03	副框料	UCT542919XL-3	6063-T5	5500	20	20	40	0.816	179.520	0.020	4.400	
33		AD04	副框料	UCT542919XL-3	6063-T5	5500	20	20	40	0.623	137.060	0.020	4.400	
34		AD05	副框料	UCT542919XL-3	6063-T6	5500	5	5	10	0.848	46.640	0.020	1.100	
35		MS01	墊巴	鉻化	6063-T5	5500	1	1	2	0.344	3.784	0.000	0.000	
36		MS02	墊巴	鉻化	6063-T6	5500	1	1	2	0.943	10.373	0.000	0.000	
37		MS03	墊巴	鉻化	6061-T6	5500	1	1	2	0.591	6.501	0.000	0.000	
38		AS01	連接碼	鉻化	6063-T5	6000	2	2	4	0.333	7.992	0.000	0.000	

 良特鋁質有限公司 IDI Aluminium Fabricator Ltd.		工程號:	J-856	計算:	李傳鵬	日期:	29-Sep-22	送呈:	胡哥					
		地盤名稱:	天榮站	核對:	練松文	日期:	5-Oct-22	副本:	威哥/Garry					
廠用鋁型材B.M.表 BM編號:		項目類別:	單元幕牆 (PMU)	批准:	林仁安	日期:	6-Oct-22	此BM依據05/10/2022單元幕牆施工圖第1版計算						
		A/C Code:		鉻化鋁料(Kg):	3687.539	無顏色鋁料(Kg):		589.37	V.F.總面積(呎)	352.78				
序號	修改標示	物料編號	鋁料名稱	顏色	合金狀態	長度 (mm)	數量 (支)		重量 (Kgs)		V.F.(米 ²)		備注	
							實用	後備	總數	Kg/M	總重量	米 ² /米		Total V.F.
39		C747	窗玉碼	鉻化	6061-T6	6000	2	2	4	1.095	26.280	0.000	0.000	
40			40*20*3鉛角	鉻化	6063-T6	6000	5	5	10	0.463	27.780			


J-856單元式幕牆鋁料模圖(1)

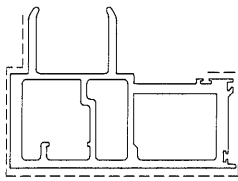


模號: AM01
 名稱: 梗公企料
 合金狀態: 6063-T6
 重量: 5.19 KG/M
 V.F.: 0.212 m²/m

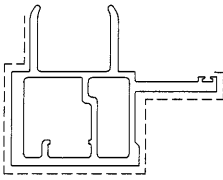


模號: AM01A
 名稱: 生公企料
 合金狀態: 6063-T6
 重量: 4.01 KG/M
 V.F.: 0.256 m²/m

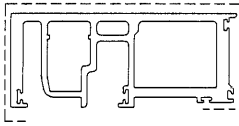


模號: AM02
 名稱: 梗母企料
 合金狀態: 6063-T6
 重量: 4.59 KG/M
 V.F.: 0.212 m²/m

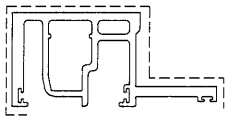


模號: AM02A
 名稱: 生母企料
 合金狀態: 6063-T6
 重量: 3.41 KG/M
 V.F.: 0.256 m²/m

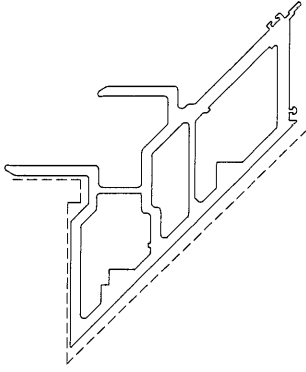


模號: AM03
 名稱: 梗公企料(轉角)
 合金狀態: 6063-T6
 重量: 5.19 KG/M
 V.F.: 0.314 m²/m

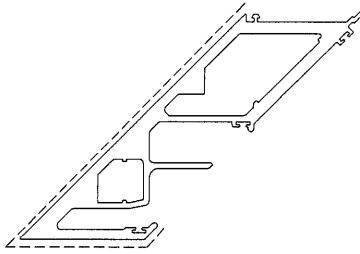


模號: AM04
 名稱: 梗母企料(轉角)
 合金狀態: 6063-T6
 重量: 7.29 KG/M
 V.F.: 0.256 m²/m

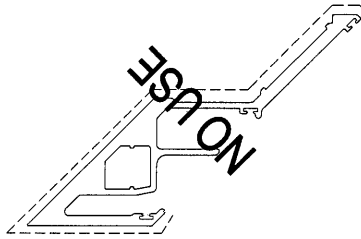


模號: AM04A
 名稱: 生母企料(轉角)
 合金狀態: 6063-T6
 重量: 5.31 KG/M
 V.F.: 0.31 m²/m

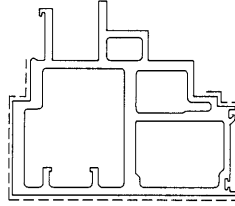

模號: AM06
 名稱: 收邊梗企料
 合金狀態: 6063-T6
 重量: 6.62 KG/M
 V.F.: 0.23 m²/m

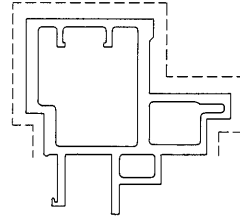


模號: AM06A
 名稱: 收邊生企料
 合金狀態: 6063-T6
 重量: 5.642 KG/M
 V.F.: 0.27 m²/m

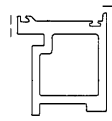


模號: AD06
 名稱: 梗副框料
 合金狀態: 6063-T6
 重量: 2.133 KG/M
 V.F.: 0.030 m²/m


J-856單元式幕牆鋁料模圖(2)

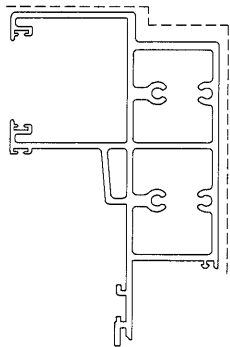


模號: AT01
 名稱: 頂橫料
 合金狀態: 6063-T6
 重量: 6.03 KG/M
 V.F.: 0.24 m²/m

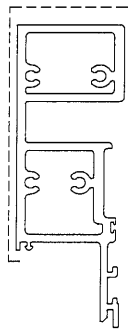


模號: AT02
 名稱: 底橫料
 合金狀態: 6063-T6
 重量: 5.653 KG/M
 V.F.: 0.193 m²/m

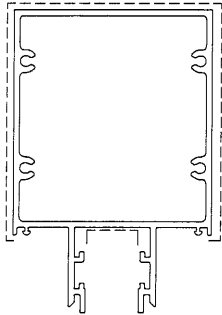


模號: AT03
 名稱: 梗窗中橫
 合金狀態: 6063-T6
 重量: 4.96 KG/M
 V.F.: 0.365 m²/m

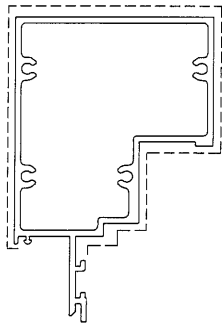


模號: AT04
 名稱: 生窗中橫
 合金狀態: 6063-T6
 重量: 4.54 KG/M
 V.F.: 0.426 m²/m

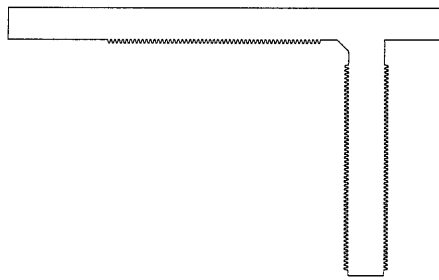


模號: AB01
 名稱: 牆邊鋁碼
 合金狀態: 6061-T6
 重量: 16.25 KG/M
 V.F.: 0 m²/m

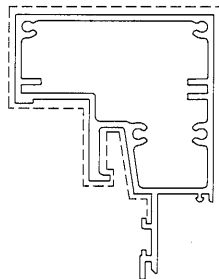

模號: AT05
 名稱: 生窗中橫
 合金狀態: 6063-T6
 重量: 4.66 KG/M
 V.F.: 0.439 m²/m

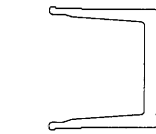

模號: CS01
 名稱: 水槽料駁接碼
 合金狀態: 6061-T6
 重量: 2.27 KG/M
 V.F.: 0 m²/m

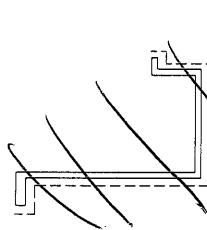

模號: AB05
 名稱: ~~小裝飾條(橫)~~
 合金狀態: ~~6063-T6~~
 重量: ~~1.61 KG/M~~
 V.F.: ~~0.192 m²/m~~

Delete




 
 

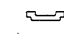

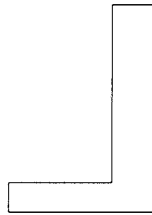
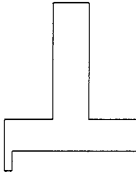
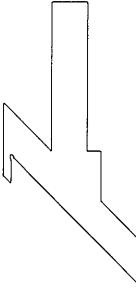
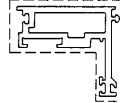
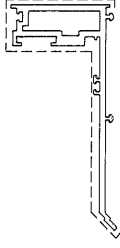

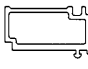
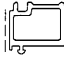
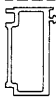





模號: MS01
 名稱: 連接件
 合金狀態: 6063-T6
 重量: 0.344 KG/M
 V.F.: 0 m²/m




模號: MS02
 名稱: 連接件
 合金狀態: 6063-T6
 重量: 0.943 KG/M
 V.F.: 0 m²/m

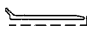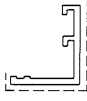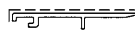J-856單元式幕牆鋁料模圖(3)

						
模號: AC01 名稱: 裝飾壓蓋 合金狀態: 6063-T6 重量: 0.213 KG/M V.F.: 0.04 m ² /m	模號: AC02 名稱: 裝飾壓蓋 合金狀態: 6063-T6 重量: 0.191 KG/M V.F.: 0.035 m ² /m	模號: AC03 名稱: 裝飾壓蓋 合金狀態: 6063-T6 重量: 0.705 KG/M V.F.: 0.90 m ² /m	模號: AC04 名稱: 裝飾壓蓋 合金狀態: 6063-T6 重量: 0.415 KG/M V.F.: 0.065 m ² /m	模號: AC05 名稱: 裝飾壓蓋 合金狀態: 6063-T6 重量: 0.382 KG/M V.F.: 0.060 m ² /m	模號: AW01 名稱: 50介子 合金狀態: 6061-T6 重量: 0.801 KG/M V.F.: 0 m ² /m	模號: GC03 名稱: 九字料 合金狀態: 6063-T6 重量: 1.561 KG/M V.F.: 0 m ² /m
						
模號: AW02 名稱: 傳動杆 合金狀態: 6061-T6 重量: 0.151 KG/M V.F.: 0.0288 m ² /m	模號: AD01 名稱: 梗副框料 合金狀態: 6063-T6 重量: 0.989 KG/M V.F.: 0.025 m ² /m	模號: AB02 名稱: 73x105x21mm鋁角 合金狀態: 6061-T6 重量: 8.087 KG/M V.F.: 0 m ² /m	模號: AB03 名稱: 直鋁掛碼 合金狀態: 6061-T6 重量: 5.956 KG/M V.F.: 0 m ² /m	模號: AB04 名稱: 斜鋁掛碼 合金狀態: 6061-T6 重量: 8.858 KG/M V.F.: 0 m ² /m	模號: WS01 名稱: 窗玉料 合金狀態: 6063-T6 重量: 1.451 KG/M V.F.: 0.175 m ² /m	模號: WS02 名稱: 轉角副框料 合金狀態: 6063-T6 重量: 1.995 KG/M V.F.: 0.231 m ² /m
						
模號: AD02 名稱: 梗副框料 合金狀態: 6063-T6 重量: 1.197 KG/M V.F.: 0.010 m ² /m	模號: AD03 名稱: 梗副框料 合金狀態: 6063-T6 重量: 0.816 KG/M V.F.: 0.020 m ² /m	模號: AD04 名稱: 梗副框料 合金狀態: 6063-T6 重量: 0.623 KG/M V.F.: 0.020 m ² /m	模號: AD05 名稱: 梗副框料 合金狀態: 6063-T6 重量: 0.

J-856單元式幕牆鋁料模圖(4)

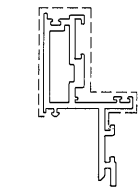

模號: WS03
名稱: 窗玉料
合金狀態: 6063-T6
重量: 1.892 KG/M
V.F.: 0.180 m²/m



模號: AJ01
名稱: 鋁扣碼
合金狀態: 6063-T6
重量: 1.122 KG/M
V.F.: 0



模號: AJ02
名稱: 鋁扣碼
合金狀態: 6063-T6
重量: 0.185 KG/M
V.F.: 0




模號: AC06
名稱: 鋁扣蓋
合金狀態: 6063-T5
重量: 0.331 KG/M
V.F.: 0.035 m²/m




模號: AC07
名稱: 鋁扣蓋
合金狀態: 6063-T5
重量: 0.374 KG/M
V.F.: 0.065 m²/m




模號: AC08
名稱: 鋁扣蓋
合金狀態: 6063-T5
重量: 0.407 KG/M
V.F.: 0.075 m²/m

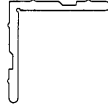


模號: C747
名稱: 窗玉碼
合金狀態: 6061-T6
重量: 1.095 KG/M
V.F.: 0 m²/m

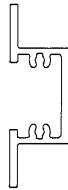

模號: SF01
名稱: 加筋肋
合金狀態: 6063-T6
重量: 1.734 KG/M
V.F.: 0 m²/m

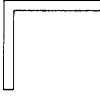


模號: 50*45*5鋁角
名稱: 50*45*5鋁角
合金狀態: 6063-T5
重量: 1.22 KG/M
V.F.: 0 m²/m

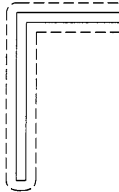


模號: 85*60*5鋁角
名稱: 85*60*5鋁角
合金狀態: 6063-T5
重量: 1.897 KG/M
V.F.: 0.289 m²/m



模號: AJ02
名稱: 鋁扣碼
合金狀態: 6063-T5
重量: 0.361 KG/M
V.F.: 0 m²/m

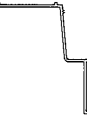

模號: AS01
名稱: 鋁扣碼
合金狀態: 6063-T5
重量: 0.333 KG/M
V.F.: 0 m²/m

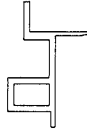

模號: GC01
名稱: 九字料
合金狀態: 6063-T6
重量: 1.155 KG/M
V.F.: 0 m²/m



模號: 35*25*2鋁角
名稱: 35*25*2鋁角
合金狀態: 6063-T5
重量: 0.314 KG/M
V.F.: 0.120 m²/m



模號: 40*40*3鋁通
名稱: 40*40*3鋁通
合金狀態: 6063-T5
重量: 1.203 KG/M
V.F.: 0 m²/m




模號: 40*20*3鋁角
名稱: 40*20*3鋁角
合金狀態: 6063-T5
重量: 0.463 KG/M
V.F.: 0 m²/m



模號: 30*30*3鋁通
名稱: 30*30*3鋁通
合金狀態: 6063-T5
重量: 0.878 KG/M
V.F.: 0 m²/m



模號: MS03
名稱: 鋁墊
合金狀態: 6061-T6
重量: 0.591 KG/M
V.F.: 0 m²/m

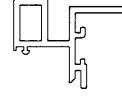

模號: GC02
名稱: 九字料
合金狀態: 6063-T6
重量: 1.388 KG/M
V.F.: 0 m²/m