



工程指示 / 要求簡箋 ENGINEER INSTRUCTIONS(E.I.)

工程指示編號:	EI- 5364	修改版本:	B
	HK-0809		
工程編號:	J 856	工程名稱:	TSWTL23 天榮
收件人:	Maggie	發件人:	Thomas Wong
工程項目:	天榮幕牆玻璃大貨(修訂B:更新 T1 T2 T3 BM表及玻璃加工圖)	日期:	20/04/2023

<input checked="" type="checkbox"/> 原合約工程包	<input type="checkbox"/> 原合約工程加 / 減賬 QT-	<input type="checkbox"/> 新工程報價 QT-
--	--	------------------------------------

信件批核號碼/圖紙參考編號:	批核模具圖紙編號:
客戶指示附件:	管理內部批簽署:

<input type="checkbox"/> 初步鋁料 B.M.	<input type="checkbox"/> 加工拆圖, 然後生產	<input type="checkbox"/> 尺寸表
<input type="checkbox"/> 正式鋁料 B.M.	<input type="checkbox"/> 技術上資料/指示	<input type="checkbox"/> 報價
<input type="checkbox"/> 配件 B.M.	<input type="checkbox"/> 樣辦或貨品說明書	<input type="checkbox"/> 分判合約
<input type="checkbox"/> 其他:		

內容: 天榮幕牆玻璃大貨(修訂B:更新 T1 T2 T3 BM表及玻璃加工圖)
完成上列要求日期: 25/4/2023

國內

<input type="checkbox"/> 生產技術總監	<input type="checkbox"/> 連附件	<input type="checkbox"/> 技術部	<input type="checkbox"/> 連附件	<input type="checkbox"/> 生產部	<input type="checkbox"/> 連附件
<input type="checkbox"/> 採購部	<input type="checkbox"/> 連附件	<input checked="" type="checkbox"/> 生產統籌部	<input checked="" type="checkbox"/> 連附件	<input type="checkbox"/> 報關組	<input type="checkbox"/> 連附件
<input type="checkbox"/> 質檢部	<input type="checkbox"/> 連附件	<input type="checkbox"/> 會計部	<input type="checkbox"/> 連附件	<input type="checkbox"/> 機械設計部	<input type="checkbox"/> 連附件
<input checked="" type="checkbox"/> 香港辦	<input checked="" type="checkbox"/> 連附件	<input type="checkbox"/> 其他:			

香港

<input type="checkbox"/> 行政部	<input type="checkbox"/> 連附件	<input type="checkbox"/> 會計部	<input type="checkbox"/> 連附件	<input type="checkbox"/> 統籌部	<input type="checkbox"/> 連附件	<input type="checkbox"/> 工程部	<input type="checkbox"/> 連附件
<input checked="" type="checkbox"/> 採購部	<input checked="" type="checkbox"/> 連附件	<input type="checkbox"/> QS部	<input type="checkbox"/> 連附件	<input type="checkbox"/> 地盤管理	<input type="checkbox"/> 連附件	<input type="checkbox"/> 維修部	<input type="checkbox"/> 連附件

*發件人簽署: <i>Jing</i>	*組別成員批核簽署: <i>Jing</i>
傳遞編號:	項目經理簽署:

	工程號:	J-856	計算:	劉傑	日期:	2022.11.15	送呈:	威哥
	地盤名稱:	天榮站	核對:	徐詳坤	日期:	2022.11.15	副本:	鴻仔
	項目類別:	TI座(塔樓/屋頂)	批准:	林仁安	日期:	2022.11.15		
	A/C Code:-	B 2023.04.19	數量:	1786	總計玻璃面積 (平方米)		1790.613	
廠用玻璃B.M.表								
BM編號:								

序號	修改標示	顏色與名稱	厚度(mm)	玻璃尺寸		數量 (塊)	面積(平方米)		備註			
				寬度(mm)	高度(mm)		單件	總面積	M01	M02	M03	
1		GL1-A01	30.00	614	840	269	0.516	138.739	見GL1-F01	70	91	108
2		GL1-A02		1321.5	2005	74	2.650	196.071	見GL1-F01	20	26	28
3		GL1-A03		1686.5	2005	74	3.381	250.226	見GL1-F01	20	26	28
4	B改尺寸	GL1-A04		1454	2005	37	2.915	107.865	見GL1-F01	10	13	14
5	B改尺寸	GL1-A08		1834	2005	2	3.677	7.354	見GL1-F01			2
6	B加數量	GL1-A09		1551.5	2005	5	3.111	15.554	見GL1-F01			4
7	B改尺寸	GL1-A10		849	840	4	0.713	2.853	見GL1-F01			4
8	B改尺寸	GL1-A12		1371.5	2005	3	2.750	8.250	見GL1-F01			4
9	B新增	GL1-A13		1934	2005	1	3.878	3.878	見GL1-F01			
10		GL1-B01		614	1105	269	0.678	182.508	見GL1-F01	70	91	108
11	B改尺寸	GL1-B06	849	1105	4	0.938	3.753	見GL1-F01			4	
12		GL1-C01	886	2005	37	1.776	65.728	見GL1-F02	10	13	14	
13		GL1-C02	1811	2005	37	3.631	134.349	見GL1-F03	10	13	14	
14	B新增	GL1-A100	1934	2005	1	3.878	3.878	見GL1-F01				
15		GL3-A01	642.8	2005	74	1.289	95.372	見GL3-F01	20	26	28	
16		GL3-A02	642.8	915	72	0.588	42.348	見GL3-F01	20	26	26	
17		GL3-A03	642.8	570	2	0.366	0.733	見GL3-F01			2	
18		GL1a-A11	2164	2005	2	4.339	8.678	見GL1A-F01			2	
19		GL4-A01	614	915	252	0.562	141.576	見GL4-F01	70	91	91	
20		GL4-A02	1321.5	915	72	1.209	87.060	見GL4-F01	20	26	26	
21		GL4-A03	1686.5	915	72	1.543	111.107	見GL4-F01	20	26	26	
22	B改尺寸	GL4-A04	1454	915	36	1.330	47.895	見GL4-F01	10	13	13	
23	B改尺寸	GL4-A08A	1834	565	2	1.036	2.072	見GL4-F01			2	
24		GL4-A08	614	565	10	0.347	3.469	見GL4-F01			10	
25	B加數量	GL4-A09	1551.5	565	5	0.877	4.383	見GL4-F01			4	
26	B改尺寸	GL4-A10	849	565	4	0.480	1.919	見GL4-F01			4	
27		GL4-A11	2164	565	2	1.223	2.445	見GL4-F01			2	
28	B改尺寸	GL4-A12	1371.5	565	3	0.775	2.325	見GL4-F01			4	
29	B新增	GL4-A13	1934	565	1	1.093	1.093	見GL4-F01				
30		GL4-AA01	614	570	7	0.350	2.450	見GL4-F01			7	
31		GL4-AA02	1321.5	570	2	0.753	1.507	見GL4-F01			2	

	工程號:	J-856	計算: 劉燦	日期:	2022.11.15	送呈: 威哥
	地盤名稱:	天榮站	核對: 徐詳坤	日期:	2022.11.15	副本: 鴻仔
	項目類別:	T1座(塔樓/屋頂)	批准: 林仁安	日期:	2022.11.15	
	A/C Code:-	B 2023.04.19	數量: 1786	總計玻璃面積 (平方米)		1790.613

序號	修改標示	顏色與名稱	厚度(mm)	玻璃尺寸		數量 (塊)	面積(平方米)		備註			
				寬度(mm)	高度(mm)		單件	總面積	M01	M02	M03	
32		GL4-AA03		1686.5	570	2	0.961	1.923	見GL4-F01			2
33		GL4-AA04		1204	570	1	0.686	0.686	見GL4-F01			1
34		GL4-C01		886	915	36	0.811	29.185	見GL4-F01	10	13	13
35		GL4-C02		1811	915	36	1.657	59.654	見GL4-F01	10	13	13
36		GL4-CC01		886	570	1	0.505	0.505	見GL4-F01			1
37		GL4-CC02		1811	570	1	1.032	1.032	見GL4-F01			1
38	B新增	GL4-A100		1934	565	1	1.093	1.093	見GL4-F01			
39	B改尺寸	GL5-A02		805	122	4	0.098	0.393	見GL5-F01			4
40		GL5-A01		570	122	269	0.070	18.706	見GL5-F01	70	91	108
						總合計:	1786		1790.61			

- 1).本表中所有玻璃對角線尺寸偏差要求不超過正負2mm.
- 2).本表中所有玻璃要求粗磨邊處理並倒棱角.
- 3).本表中玻璃要求粗磨邊處理並倒棱角，欄河玻璃頂底要精磨邊，而所有玻璃之入爐方向需保持一致。
- 4).本表中不同種類玻璃參照玻璃加工圖加工。
- 5).本表中所有強化玻璃均需HEAT SOAK TEST。
- 6).本表中所有玻璃均需注明室內外面及其玻璃編號，以便識別。

加工注意事項:

廠用玻璃B.M.表		BM編號:	工程號: J-856		計算: 劉燦	日期: 2022.11.15	送呈: 威哥					
地盤名稱: 天榮站		T2座(塔樓/屋頂)	核對: 徐詳坤	日期: 2022.11.15	副本: 鴻仔							
項目類別: A/C Code:-		B 2023.04.19	批准: 林仁安	日期: 2022.11.15								
			數量: 1706	計玻璃面積 (平方米)		1683.179						
序號	修改標示	顏色與名稱	厚度(mm)	玻璃尺寸		數量 (塊)	面積(平方米)		備註			
				寬度(mm)	高度(mm)		單件	總面積	MO1	MO2	MO3	
1		GL1-A01	30.00	614	840	231	0.516	119.141	見GL1-F01	60	78	93
2		GL1-A02		1321.5	2005	74	2.650	196.071	見GL1-F01	20	26	28
3		GL1-A03		1686.5	2005	74	3.381	250.226	見GL1-F01	20	26	28
4		GL1-B01A		614	1405	1	0.863	0.863	見GL1-F01			1
5	B修改	GL1-A08		1834	2005	2	3.677	7.354	見GL1-F01			2
6		GL1-A09		1551.5	2005	4	3.111	12.443	見GL1-F01			4
7	B修改	GL1-A10		849	840	4	0.713	2.853	見GL1-F01			4
8	B修改	GL1-A12		1371.5	2005	2	2.750	5.500	見GL1-F01			2
9		GL1-B01	30.00	614	1105	230	0.678	156.048	見GL1-F01	60	78	92
10	B修改	GL1-B06		849	1105	4	0.938	3.753	見GL1-F01			4
11		GL1-B02		661	1105	37	0.730	27.025	見GL1-F02	10	13	14
12		GL1-B03		661	1105	37	0.730	27.025	見GL1-F03	10	13	14
13		GL1-B03A		661	1405	1	0.929	0.929	見GL1-F03			1
14		GL1-C03		661	840	37	0.555	20.544	見GL1-F02	10	13	14
15		GL1-C04		1911	2005	37	3.832	141.768	見GL1-F03	10	13	14
16		GL1-C05		1911	2005	37	3.832	141.768	見GL1-F02	10	13	14
17		GL1-C06		661	840	38	0.555	21.099	見GL1-F03	10	13	15
18		GL1A-C05A		1911	2305	1	4.405	4.405	見GL1A-F02			1
19		GL1a-A11		2164	2005	2	4.339	8.678	見GL1A-F01			2
20		GL4-A01		614	915	216	0.562	121.351	見GL4-F01	60	78	78
21		GL4-A02		1321.5	915	72	1.209	87.060	見GL4-F01	20	26	26
22		GL4-A03		1686.5	915	72	1.543	111.107	見GL4-F01	20	26	26
23	B修改	GL4-A08A		1834	565	2	1.036	2.072	見GL4-F01			2
24		GL4-A08		614	565	8	0.347	2.775	見GL4-F01			8
25		GL4-A09		1551.5	565	4	0.877	3.506	見GL4-F01			4
26	B修改	GL4-A10		849	565	4	0.480	1.919	見GL4-F01			4
27		GL4-A11		2164	565	2	1.223	2.445	見GL4-F01			2
28	B修改	GL4-A12		1371.5	565	2	0.775	1.550	見GL4-F01			2
29		GL4-AC01		614	945	1	0.580	0.580	見GL4-F01			1
30		GL4-AA01		614	570	5	0.350	1.750	見GL4-F01			5
31		GL4-AA02		1321.5	570	2	0.753	1.507	見GL4-F01			2

	工程號:	J-856	計算:	劉傑	日期:	2022.11.15	送呈:	威哥
	地盤名稱:	天榮站	核對:	徐詳坤	日期:	2022.11.15	副本:	鴻仔
廠用玻璃B.M.表	項目類別:	T2座(塔樓/屋頂)	批准:	林仁安	日期:	2022.11.15		
BM編號:	A/C Code:-	B 2023.04.19	數量:	1706	計玻璃面積 (平方米)		1683.179	

序號	修改標示	顏色與名稱	厚度(mm)	玻璃尺寸		面積(平方米)		備註		
				寬度(mm)	高度(mm)	單件	總面積	MO1	MO2	MO3
32		Glass(SPANDREL)	12.00	1686.5	570	2	1.923	見GL4-F01		2
33				614	565	1	0.347	見GL4-F01		1
34	B修改备注			661	915	36	0.605	21.773	見GL4-F01A	10
35	B修改备注			1911	915	36	1.749	62.948	見GL4-F01A	10
36	B修改备注			1911	915	36	1.749	62.948	見GL4-F01A	10
37	B修改备注			661	915	36	0.605	21.773	見GL4-F01A	10
38	B修改备注			1911	565	1	1.080	1.080	見GL4-F01A	
39	B修改备注			661	565	1	0.373	0.373	見GL4-F01A	
40	B修改备注			661	570	1	0.377	0.377	見GL4-F01A	
41	B修改备注			1911	570	1	1.089	1.089	見GL4-F01A	
42	B修改备注			1911	945	1	1.806	1.806	見GL4-F01A	
43	B修改备注			661	945	1	0.625	0.625	見GL4-F01A	
44	B修改	GL5: 12mm Tempered Glass(PROTECTIVE BARRIER)	12.00	805	122	4	0.098	0.393	見GL5-F01	4
45				570	122	231	0.070	16.064	見GL5-F01	60
46				497	122	75	0.061	4.548	見GL5-F01	20
						總合計:	1706	1683.18		

加工注意事項:


- 1). 本表中所有玻璃對角線尺寸偏差要求不超過正負2mm.
- 2). 本表中所有玻璃要求粗磨邊處理並倒棱角.
- 3). 本表中玻璃要求粗磨邊處理並倒棱角, 攔河玻璃頂底要精磨邊, 而所有玻璃之入爐方向需保持一致.
- 4). 本表中不同種類玻璃參照玻璃加工圖加工.
- 5). 本表中所有強化玻璃均需HEAT SOAK TEST.
- 6). 本表中所有玻璃均需注明室內外面及其玻璃編號, 以便識別.


廠用玻璃B.M.表		工程號:	J-856	計算: 劉傑	日期:	2022.11.15	送呈: 威哥				
BM編號:		地盤名稱:	天榮站	核對: 徐詳坤	日期:	2022.11.15	副本: 鴻仔				
		項目類別:	T3座(塔樓/屋頂)	批准: 林仁安	日期:	2022.11.15					
		A/C Code:-	B 2023.04.19	數量: 1818	計玻璃面積 (平方米)		1575.523				
序號	修改標示	顏色與名稱	厚度(mm)	玻璃尺寸		面積(平方米)		備註			
				寬度(mm)	高度(mm)	單件	總面積	MO1	MO2	MO3	
1		GL1-A01	614	840	225	0.516	116.046	見GL1-F01	60	78	87
2		GL1-A05	921.5	2005	37	1.848	68.361	見GL1-F01	10	13	14
3		GL1-A06	1569	2005	37	3.146	116.396	見GL1-F01	10	13	14
4		GL1-A07	729	2005	37	1.462	54.081	見GL1-F01	10	13	14
5		GL1-A09	1551.5	2005	1	3.111	3.111	見GL1-F01			1
6	B修改	GL1-A13	884	840	2	0.743	1.485	見GL1-F01			2
7	B修改	GL1-A14	2164	2005	1	4.339	4.339	見GL1-F01			1
8		GL1-A15	1284	2005	1	2.574	2.574	見GL1-F01			1
9	B修改										2
10	B修改										1
11		GL1-B01	614	1105	224	0.678	151.977	見GL1-F01	60	78	86
12		GL1-B01A	614	1405	1	0.863	0.863	見GL1-F01			1
13		GL1-B02	661	1105	37	0.730	27.025	見GL1-F02	10	13	14
14		GL1-B02A	661	1405	1	0.929	0.929	見GL1-F02			1
15		GL1-B04	761	1105	37	0.841	31.113	見GL1-F03	10	13	14
16		GL1-B05	561	1105	37	0.620	22.936	見GL1-F02	10	13	14
17	B修改	GL1-B07	884	1105	2	0.977	1.954	見GL1-F01			2
18	B修改										2
19		GL1-C03	661	840	38	0.555	21.099	見GL1-F02	10	13	15
20		GL1-C07	1678.5	2005	37	3.365	124.520	見GL1-F02	10	13	14
21		GL1-C08	761	840	37	0.639	23.652	見GL1-F03	10	13	14
22		GL1-C09	561	840	37	0.471	17.436	見GL1-F02	10	13	14
23		GL1-C10	1811	2005	74	3.631	268.698	見GL1-F03	20	26	28
24		GL1A-C10A	1811	2305	1	4.174	4.174	見GL1A-F02			1
25		GL4-A01	614	915	216	0.562	121.351	見GL4-F01	60	78	78
26		GL4-A05	921.5	915	36	0.843	30.354	見GL4-F01	10	13	13
27		GL4-A06	1569	915	36	1.436	51.683	見GL4-F01	10	13	13
28		GL4-A07	729	915	36	0.667	24.013	見GL4-F01	10	13	13
29		GL4-A08	614	565	2	0.347	0.694	見GL4-F01			2
30		GL4-A09	1551.5	565	1	0.877	0.877	見GL4-F01			1
31	B修改	GL4-A13	884	565	2	0.499	0.999	見GL4-F01			2
32	B修改	GL4-A14	2164	565	1	1.223	1.223	見GL4-F01			1



GL1: 8mm Heat Strengthen +
12AIR+10mm Tempered Glass(Vision)
30.00

GL1a: 8mm Heat Strengthen +
32.00

廠用玻璃B.M.表		工程號:	J-856	計算: 劉燦	日期:	2022.11.15	送呈: 威哥			
BM編號:		地盤名稱:	天榮站	核對: 徐詳坤	日期:	2022.11.15	副本: 鴻仔			
		項目類別:	T3座(塔樓/屋頂)	批准: 林仁安	日期:	2022.11.15				
		A/C Code:-	B 2023.04.19	數量: 1818	計玻璃面積 (平方米)		1575.523			
序號	修改標示	顏色與名稱	厚度(mm)	玻璃尺寸		數量(塊)	面積(平方米)		備註	
				寬度(mm)	高度(mm)		單件	總面積		
33		GL4-A15		1284	565	1	0.725	0.725	見GL4-F01	MO1 MO2 MO3
34	B修改									
35	B修改									
36		GL4-AA01	12.00	614	570	5	0.350	1.750	見GL4-F01	5
37		GL4-AC01		615	945	1	0.581	0.581	見GL4-F01	1
38		GL4-AA05		921.5	570	1	0.525	0.525	見GL4-F01	1
39		GL4-AA06		1569	570	1	0.894	0.894	見GL4-F01	1
40		GL4-AA07		729	570	1	0.416	0.416	見GL4-F01	1
41		GL4-AB01		614	565	1	0.347	0.347	見GL4-F01	1
42	B修改备注			661	915	36	0.605	21.773	見GL4-F01F	10 13 13
43	B修改备注			1678.5	915	36	1.536	55.290	見GL4-F01F	10 13 13
44	B修改备注			761	915	36	0.696	25.067	見GL4-F01F	10 13 13
45	B修改备注			561	915	36	0.513	18.479	見GL4-F01F	10 13 13
46	B修改备注			1811	915	72	1.657	119.309	見GL4-F01F	20 26 26
47	B修改备注			661	565	1	0.373	0.373	見GL4-F01F	1
48	B修改备注			1811	565	1	1.023	1.023	見GL4-F01F	1
49	B修改备注			661	945	1	0.625	0.625	見GL4-F01F	1
50	B修改备注			1678.5	570	1	0.957	0.957	見GL4-F01F	1
51	B修改备注			761	570	1	0.434	0.434	見GL4-F01F	1
52	B修改备注			561	570	1	0.320	0.320	見GL4-F01F	1
53	B修改备注			1811	570	1	1.032	1.032	見GL4-F01F	1
54	B修改备注			1811	945	1	1.711	1.711	見GL4-F01F	1
55	B修改			840	122	2	0.102	0.205	見GL5-F01	2
56				570	122	225	0.070	15.647	見GL5-F01	60 78 87
57				497	122	38	0.061	2.304	見GL5-F01	10 13 15
58				597	122	37	0.073	2.695	見GL5-F01	10 13 14
59				397	122	37	0.048	1.792	見GL5-F01	10 13 14
60	B修改			770	122	9	0.094	0.846	見GL5-F01	2
61	B新增									
				總合計:		1818		1575.52		


	工程號:	J-856	計算: 劉際	日期:	2022.11.15	送呈: 威哥
	地盤名稱:	天榮站	核對: 徐詳坤	日期:	2022.11.15	副本: 鴻仔
廠用玻璃B.M.表	項目類別:	T3座(塔樓/屋頂)	批准: 林仁安	日期:	2022.11.15	
BM編號:	A/C Code:-	B 2023.04.19	數量: 1818	計玻璃面積 (平方米)	1575.523	
序號	修改標示	顏色與名稱	玻璃尺寸 寬度(mm) 高度(mm)	數量 (塊)	面積(平方米) 單件 總面積	備註 MO1 MO2 MO3
<p>1).本表中所有玻璃對角線尺寸偏差要求不超過正負2mm.</p> <p>2).本表中所有玻璃要求粗磨邊處理並倒棱角.</p> <p>3).本表中玻璃要求粗磨邊處理並倒棱角, 欄河玻璃頂底要精磨邊, 而所有玻璃之入爐方向需保持一致。</p> <p>4).本表中不同種類玻璃參照玻璃加工圖加工。</p> <p>5).本表中所有強化玻璃均需HEAT SOAK TEST。</p> <p>6).本表中所有玻璃均需注明室內外面及其玻璃編號, 以便識別。</p>						
加工注意事項:						



 美特鋁質有限公司 MIDI Aluminium Fabricator Ltd.				工程號 J856	類別 制圖	物料號 2022-10-18	-	
				地盘 天榮站	劉燦	2022-10-18	圖號 GL1-F01	
修改 日期	-	-	-	採用工廠 地盤	图纸名称 玻璃加工图	復核 徐詳坤	2022-19-19	數量 -
				材料颜色	材料 GLASS	批准 林仁安	2022-10-19	單件重量 - (KG)

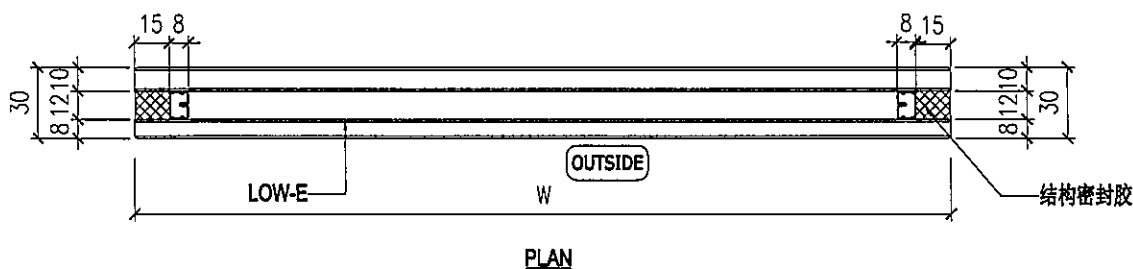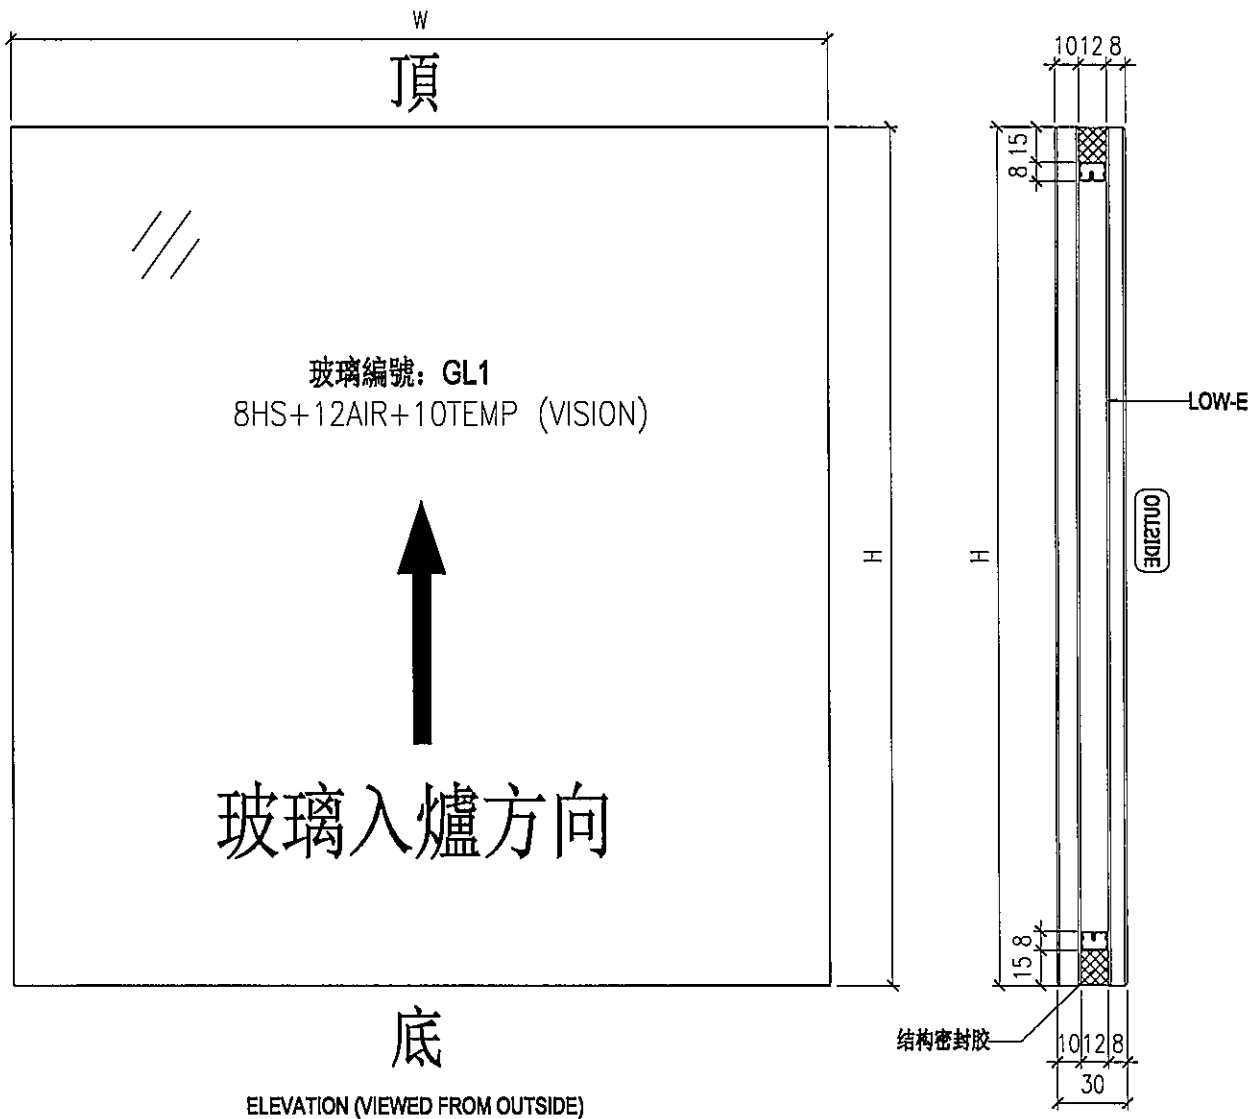

NOTES


1. ALL DIMENSION IN mm
2. ALL EDGE CHAMFER 1x1x45



 美特鋁質有限公司 MIDI Aluminium Fabricator Ltd.			工程號	J856	類別		物料號	-			
修改	-	-	採用工廠	✓	地盤		制圖	劉燦	2022-10-18	圖號	GL1-F02
日期	-	-	材料顏色		材料	GLASS	復核	徐詳坤	2022-19-19	數量	-
							批准	林仁安	2022-10-19	單件重量	- (KG)

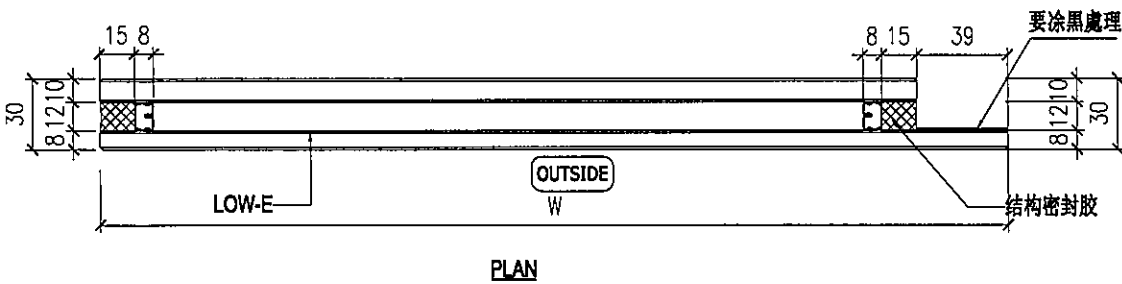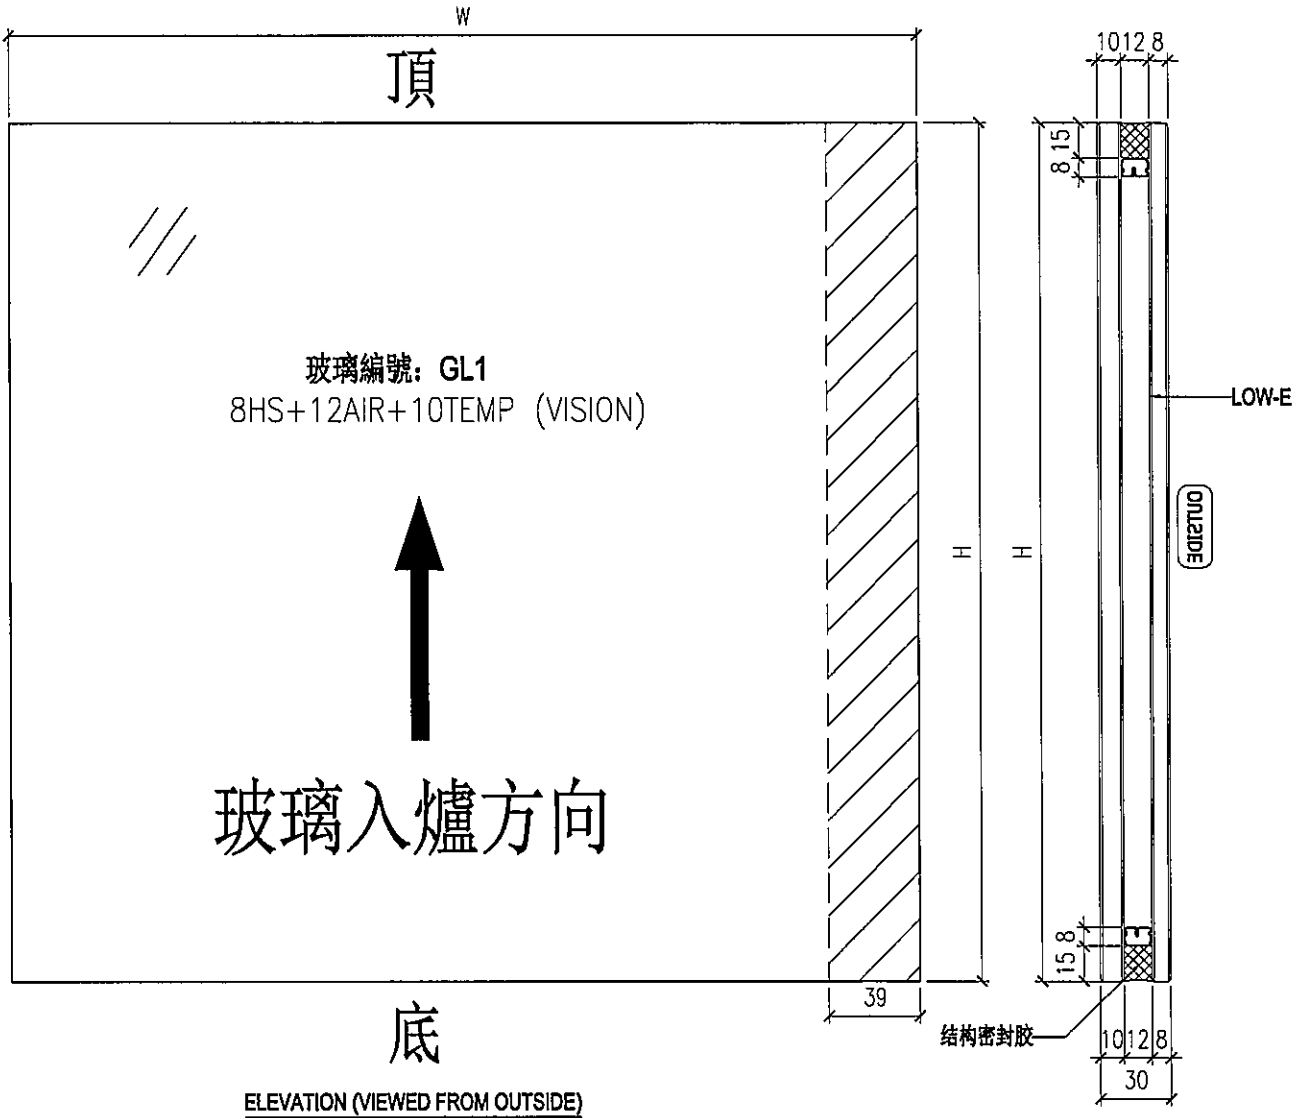

NOTES

1. ALL DIMENSION IN mm
2. ALL EDGE CHAMFER 1x1x45



 美特鋁質有限公司 MIDI Aluminium Fabricator Ltd.				工程號 J856	類別 -	物料號 -	圖號 GL1-F03	
修改 -	-	-	採用工廠 <input checked="" type="checkbox"/>	地盤 天榮站	制圖 劉燦	2022-10-18	數量 -	-
日期 -	-	-	材料顏色 -	图纸名称 玻璃加工图	復核 徐詳坤	2022-19-19	單件重量 -	(KG) -
				材料 GLASS	批准 林仁安	2022-10-19		

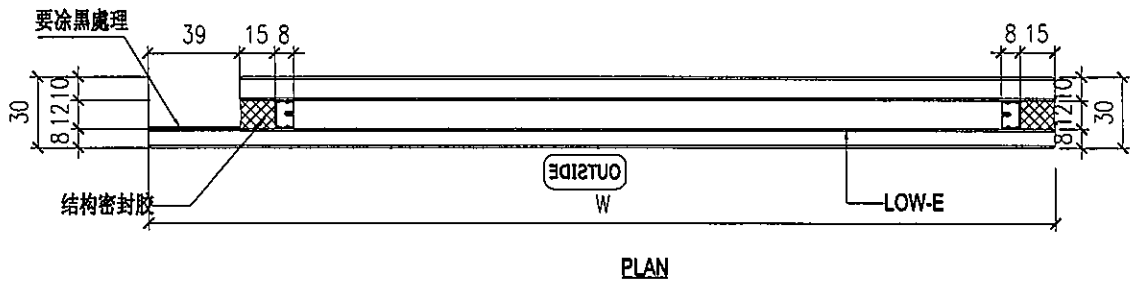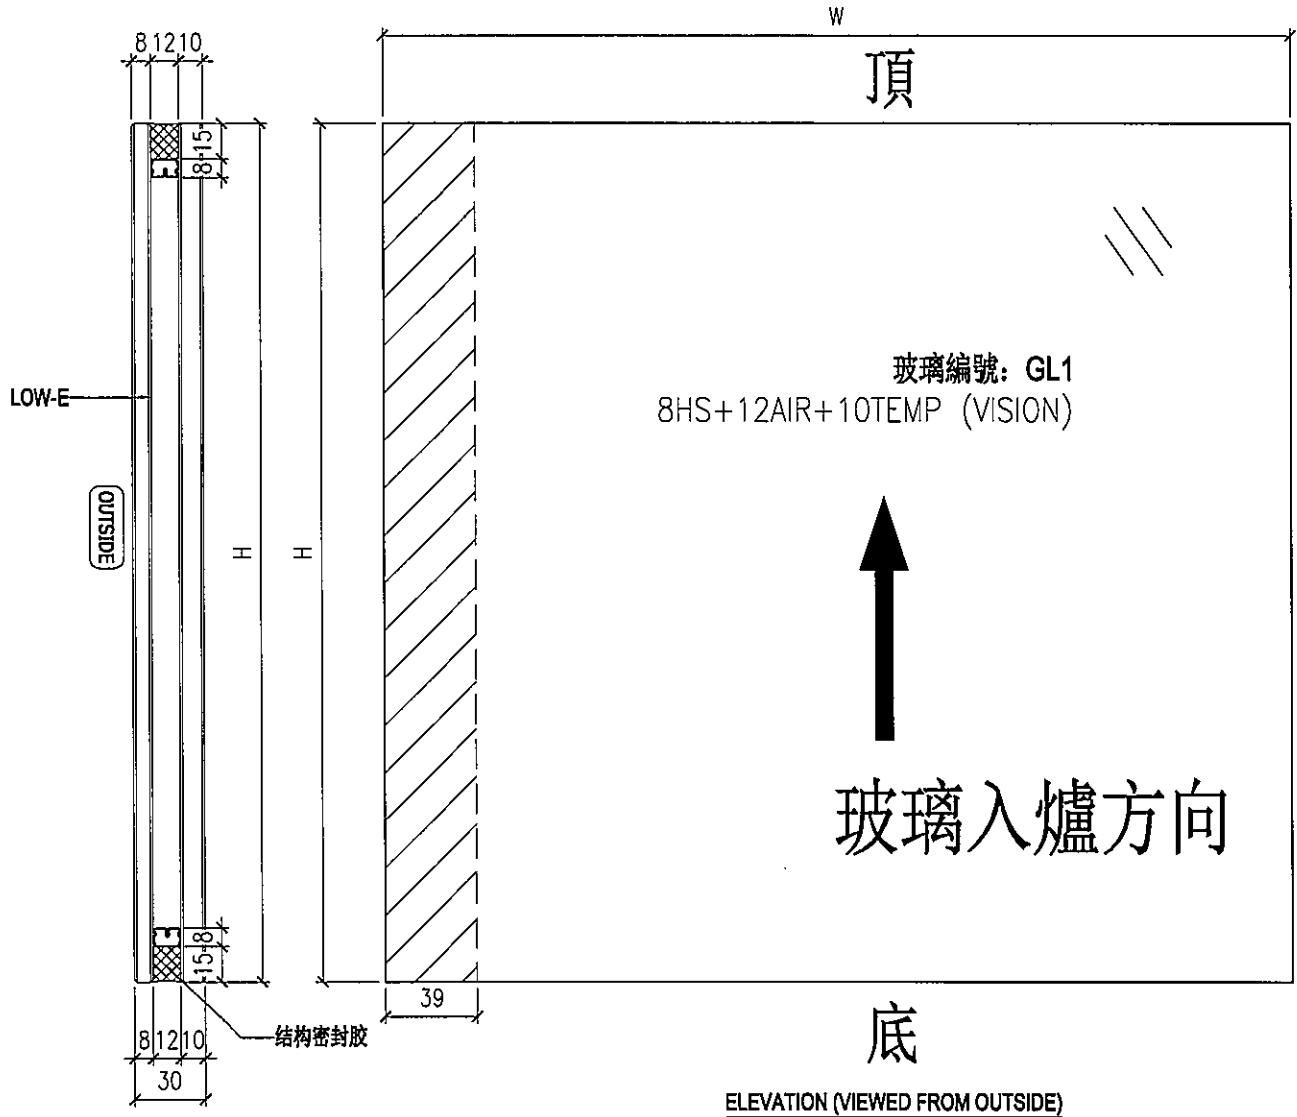

NOTES


1. ALL DIMENSION IN mm
2. ALL EDGE CHAMFER 1x1x45



 美特鋁質有限公司 MIDI Aluminium Fabricator Ltd.				工程號	J856	類別		物料號	-	
修改	-	-	-	地盤	天榮站	制圖	劉燦	2022-10-18	圖號	GL1A-F01
日期	-	-	-	採用工廠	✓ 地盤	圖紙名稱	玻璃加工圖	2022-19-19	數量	-
				材料顏色		材料	GLASS	2022-10-19	單件重量	- (KG)
						復核	徐詳坤			
						批准	林仁安			

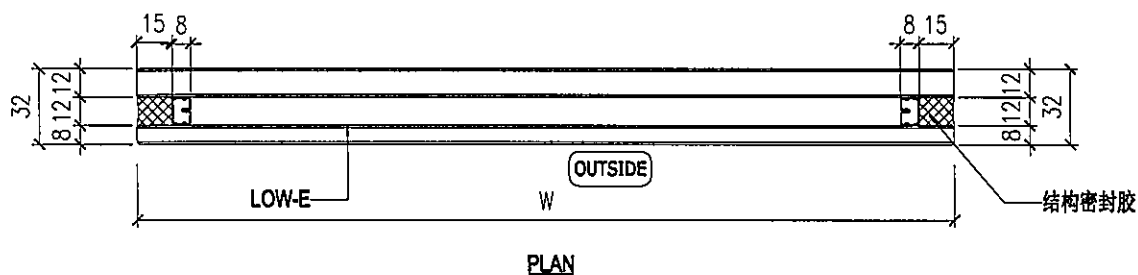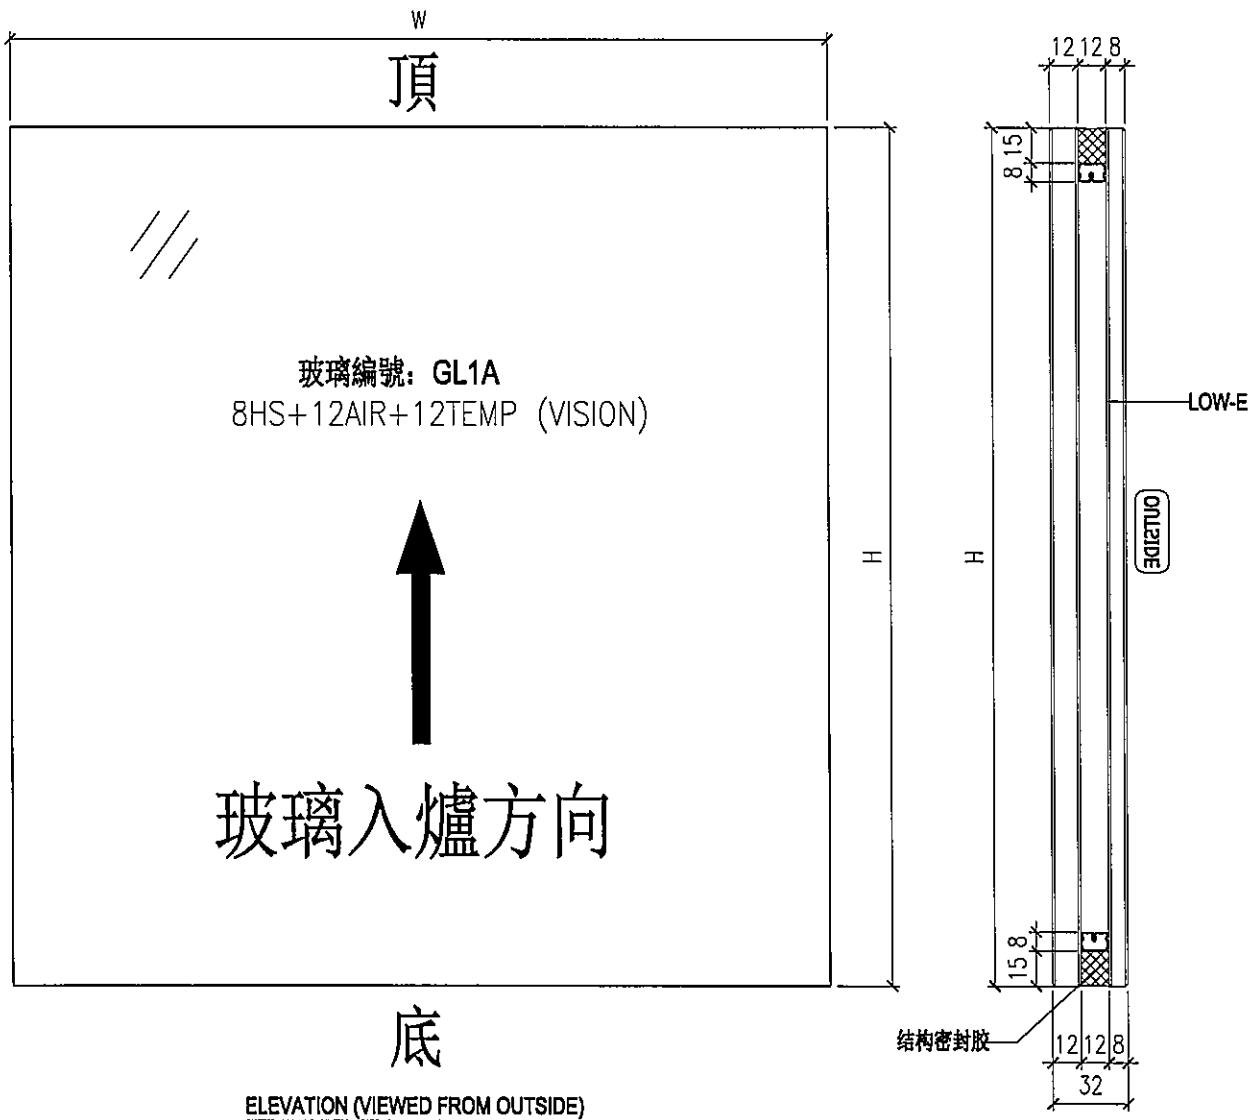

NOTES


1. ALL DIMENSION IN mm
2. ALL EDGE CHAMFER 1x1x45



 美特鋁質有限公司 MIDI Aluminium Fabricator Ltd.				工程號 J856	類別 	物料號 -			
				地盘 天榮站	制圖 劉燦	2022-10-18	圖號 GL1A-F02		
修改 日期	-	-	-	採用工廠 <input checked="" type="checkbox"/> 地盘	图纸名称 玻璃加工图	復核 徐詳坤	2022-19-19	數量 -	
				材料颜色 	材料 GLASS	批准 林仁安	2022-10-19	單件重量 -	(KG)

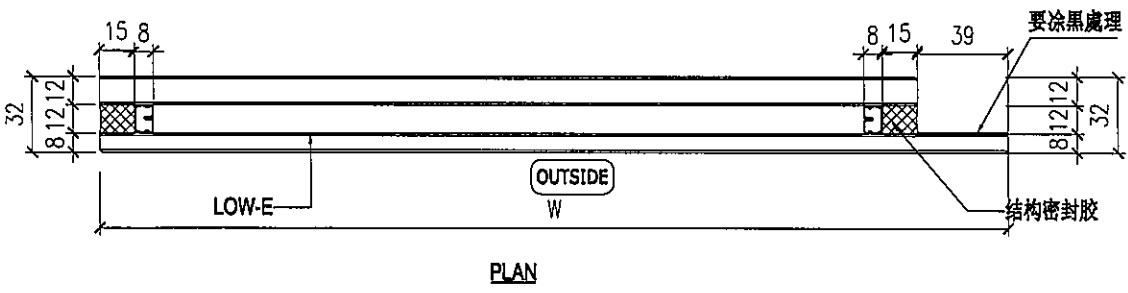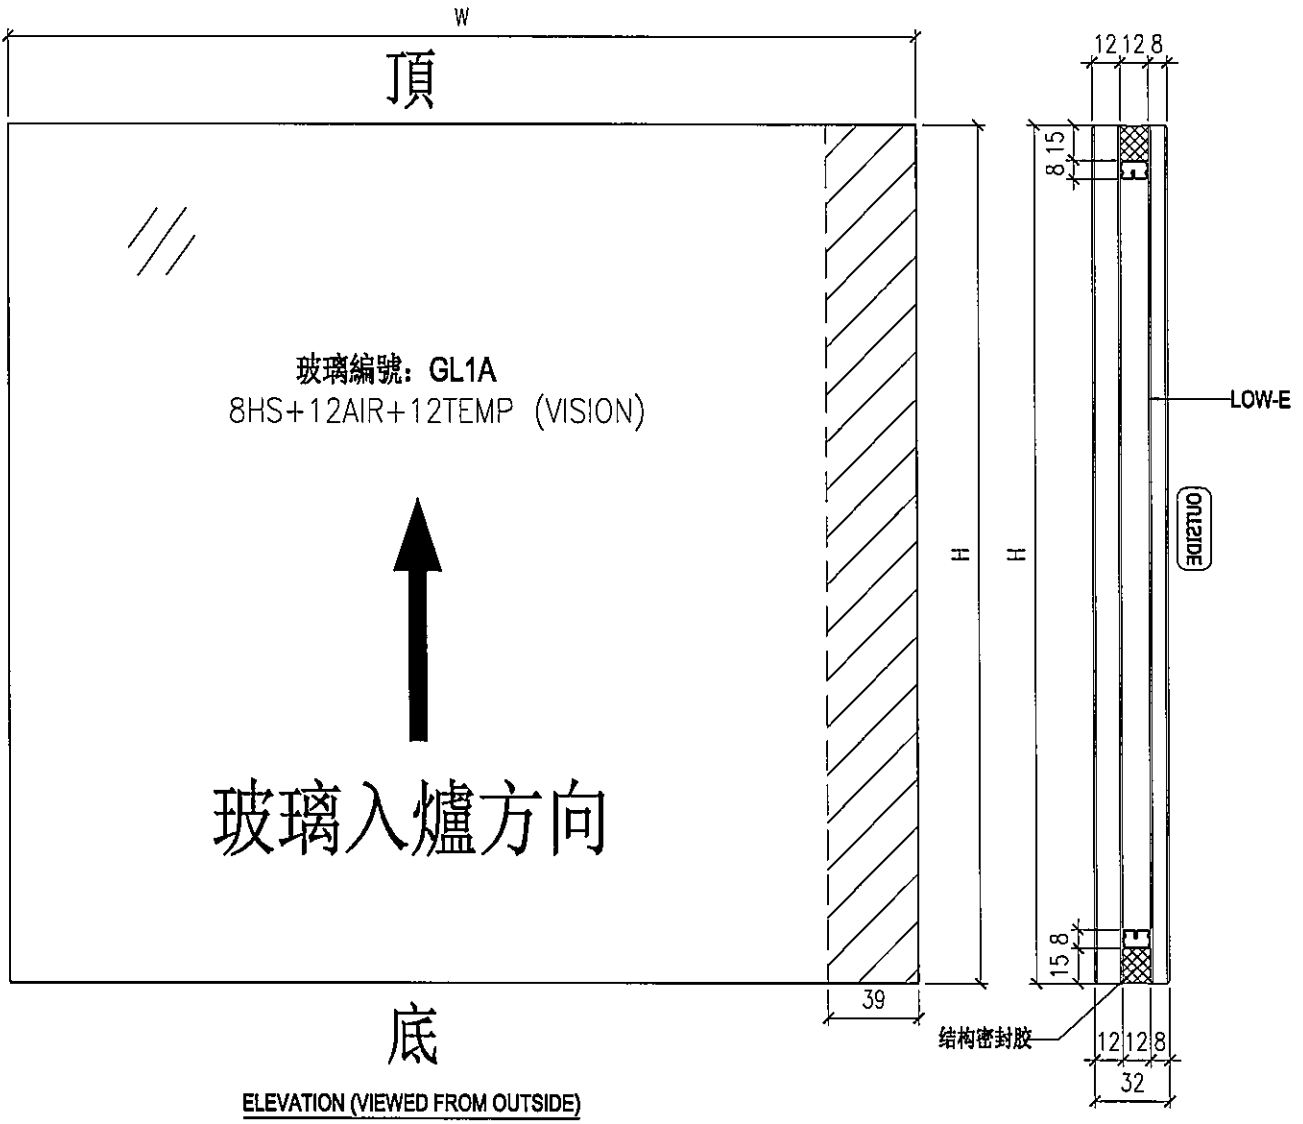

NOTES

1. ALL DIMENSION IN mm
2. ALL EDGE CHAMFER 1x1x45



 美特鋁質有限公司 MIDI Aluminium Fabricator Ltd.				工程號 J856	類別 制圖 劉燦	物料號 2022-10-18	-	
地盤 天榮站				圖紙名稱 玻璃加工圖	復核 徐詳坤	2022-10-19	圖號 GL4-F01	數量 -
修改 日期	-	-	-	採用工廠 <input checked="" type="checkbox"/> 地盤	材料 GLASS	批准 林仁安	2022-10-19	單件重量 - (KG)

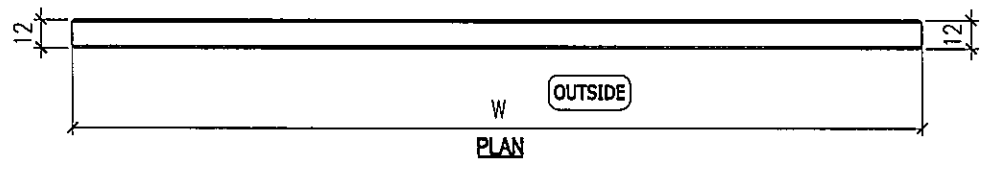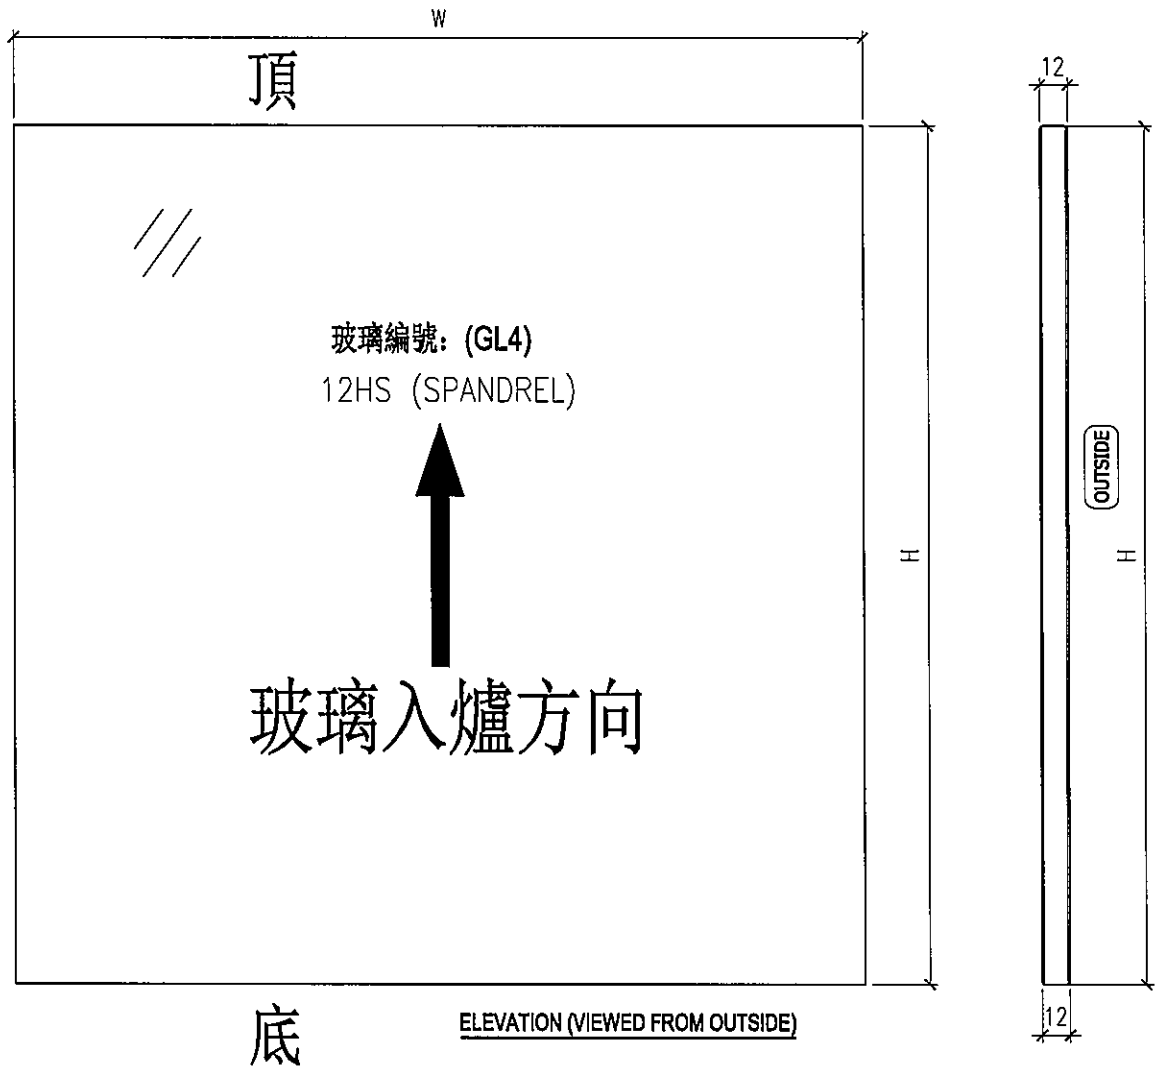

NOTES

1. ALL DIMENSION IN mm
2. ALL EDGE CHAMFER 1x1x45

 美特鋁質有限公司 MIDI Aluminium Fabricator Ltd.				工程號 J856 地盘 天榮站	類別 制圖 劉燦	物料號 - 2022-10-18	圖號 GL5-F01
修改 - 日期 -	- -	- -	採用工廠 <input checked="" type="checkbox"/> 地盘	图纸名称 玻璃加工图 材料 GLASS	復核 徐詳坤 批准 林仁安	2022-10-19 2022-10-19	數量 - 單件重量 - (KG)

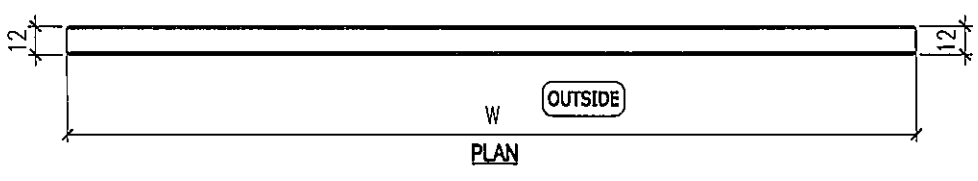
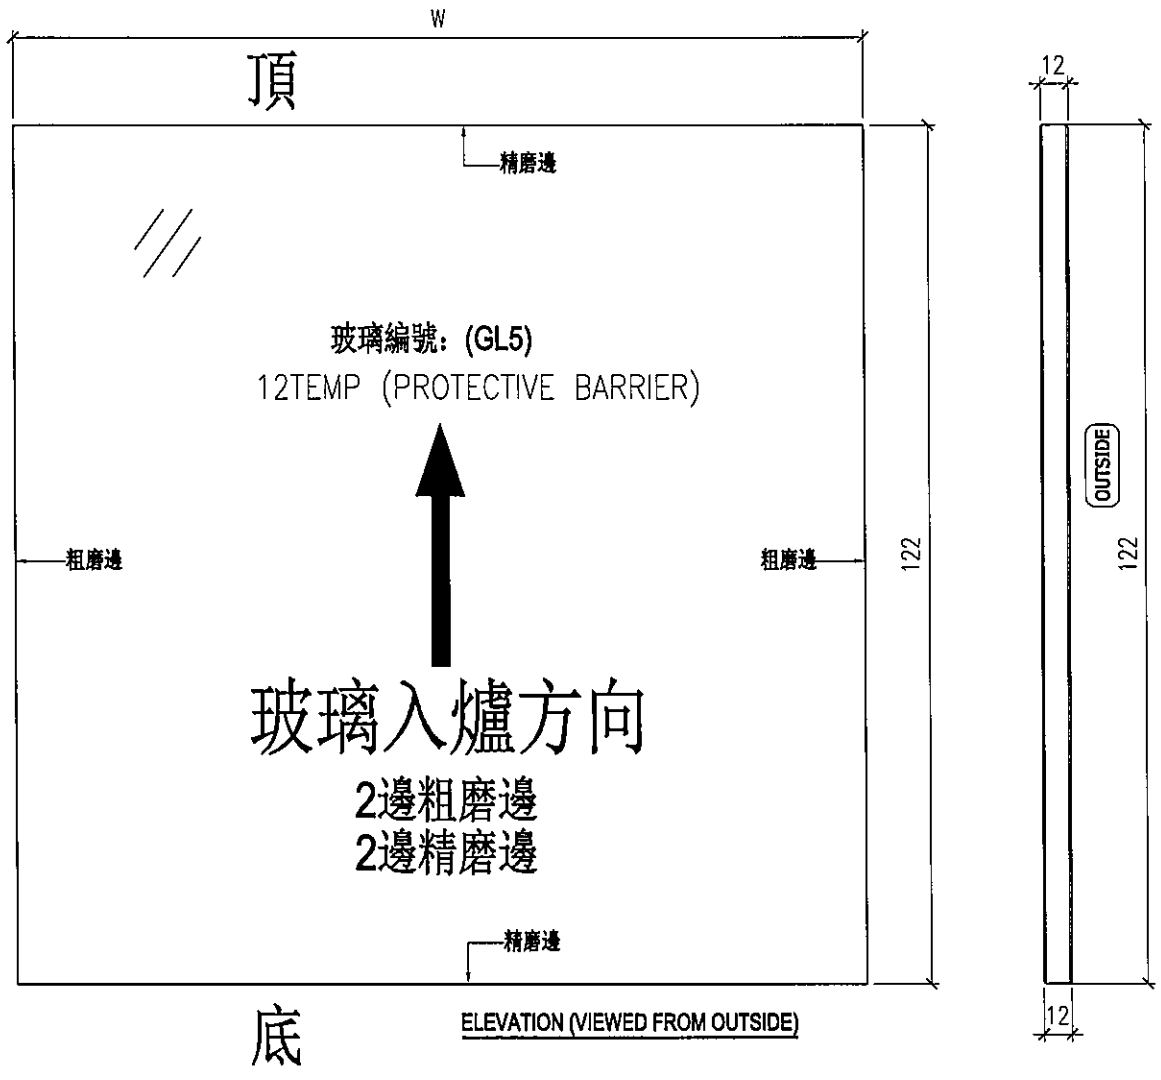


NOTES
 1. ALL DIMENSION IN mm
 2. ALL EDGE CHAMFER 1x1x45



美特鋁質有限公司
MIDI Aluminium Fabricator Ltd.

工程號	J856	類別		物料號	-			
地盘	天榮站	制圖	劉煥	2022-10-18	圖號	GL4-F01A		
修改	-	採用工廠	✓	地盤		圖號	GL4-F01A	
日期	-	材料顏色		材料	GLASS	數量	-	
				批准	林仁安	2022-10-19	單件重量	- (KG)

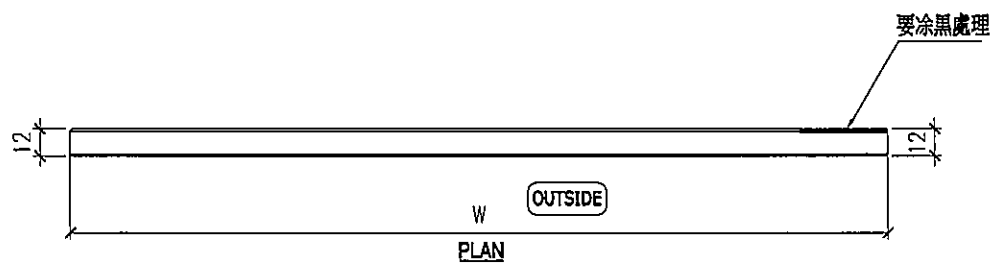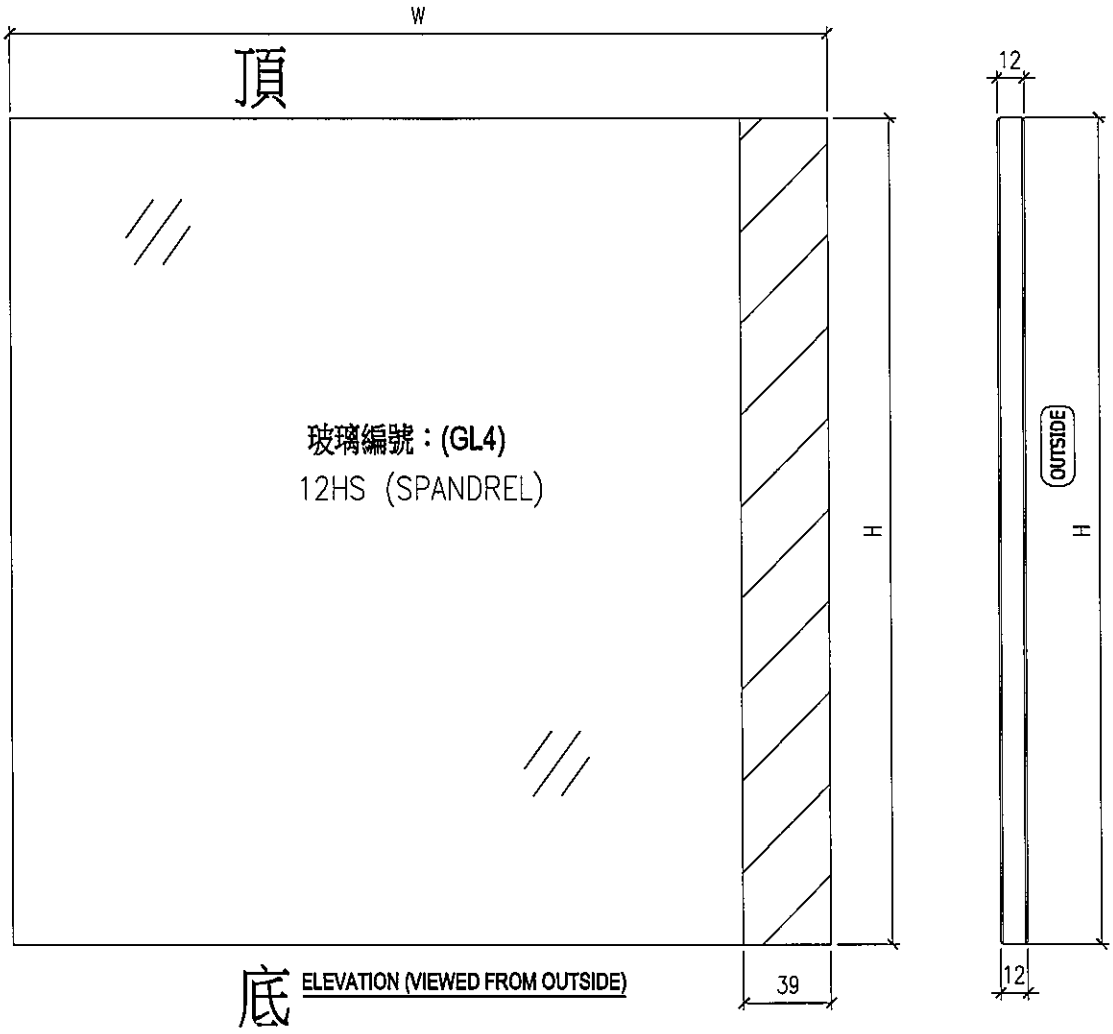

NOTES
1. ALL DIMENSION IN mm
2. ALL EDGE CHAMFER 1x1x45