



工程指示 / 要求簡箋 ENGINEER INSTRUCTIONS(E.I.)

工程指示編號:	EI- 5364G	修改版本:	G
	HK- 1654.		
工程編號:	J 856	工程名稱:	TSWTL23 天榮
收件人:	生統/Maggie	發件人:	Thomas Wong
工程項目:	玻璃幕牆T1座玻璃BM	日期:	24/07/2023

<input checked="" type="checkbox"/> 原合約工程包	<input type="checkbox"/> 原合約工程加 / 減賬 QT-	<input type="checkbox"/> 新工程報價 QT-
--	--	------------------------------------

信件批核號碼/圖紙參考編號:	批核模具圖紙編號:
客戶指示附件:	管理內部批簽署:

<input type="checkbox"/> 初步鋁料 B.M.	<input type="checkbox"/> 加工拆圖, 然後生產	<input type="checkbox"/> 尺寸表
<input type="checkbox"/> 正式鋁料 B.M.	<input type="checkbox"/> 技術上資料/指示	<input type="checkbox"/> 報價
<input type="checkbox"/> 配件 B.M.	<input type="checkbox"/> 樣辦或貨品說明書	<input type="checkbox"/> 分判合約
<input type="checkbox"/> 其他:		

內容:
玻璃幕牆T1座玻璃BM (按 EI536A更新)

完成上列要求日期: 10/08/2023

國內

<input type="checkbox"/> 生產技術總監	<input type="checkbox"/> 連附件	<input checked="" type="checkbox"/> 技術部	<input checked="" type="checkbox"/> 連附件	<input type="checkbox"/> 生產部	<input type="checkbox"/> 連附件
<input type="checkbox"/> 採購部	<input type="checkbox"/> 連附件	<input checked="" type="checkbox"/> 生產統籌部	<input checked="" type="checkbox"/> 連附件	<input type="checkbox"/> 報關組	<input type="checkbox"/> 連附件
<input type="checkbox"/> 質檢部	<input type="checkbox"/> 連附件	<input type="checkbox"/> 會計部	<input type="checkbox"/> 連附件	<input type="checkbox"/> 機械設計部	<input type="checkbox"/> 連附件
<input checked="" type="checkbox"/> 香港辦	<input checked="" type="checkbox"/> 連附件	<input type="checkbox"/> 其他:			

香港

<input type="checkbox"/> 行政部	<input type="checkbox"/> 連附件	<input type="checkbox"/> 會計部	<input type="checkbox"/> 連附件	<input type="checkbox"/> 統籌部	<input type="checkbox"/> 連附件	<input type="checkbox"/> 工程部	<input type="checkbox"/> 連附件
<input type="checkbox"/> 採購部	<input type="checkbox"/> 連附件	<input type="checkbox"/> QS部	<input type="checkbox"/> 連附件	<input type="checkbox"/> 地盤管理	<input type="checkbox"/> 連附件	<input type="checkbox"/> 維修部	<input type="checkbox"/> 連附件

*發件人簽署:		*組別成員批核簽署:	
傳遞編號:		項目經理簽署:	

	工程號:	J-856	計算:	劉燦	日期:	2022.11.15	送呈:	威哥
	地盤名稱:	天榮站	核對:	徐詳坤	日期:	2022.11.15	副本:	鴻仔
	項目類別:	T1座(塔樓/屋頂)	批准:	林仁安	日期:	2022.11.15		
	A/C Code:-	F 2023.07.21	數量:	1786	總計玻璃面積 (平方米)		1790.755	
廠用玻璃B.M.表								
BM編號:								

序號	修改標示	顏色與名稱	厚度(mm)	玻璃尺寸		數量 (塊)	面積(平方米)		備註			
				寬度(mm)	高度(mm)		單件	總面積	M01	M02	M03	
1		GL1: 8mm Heat Strengthen + 12AIR+10mm Tempered Glass(Vision)	30.00	614	840	269	0.516	138.739	見GL1-F01	70	91	108
2				1321.5	2005	74	2.650	196.071	見GL1-F01	20	26	28
3				1686.5	2005	74	3.381	250.226	見GL1-F01	20	26	28
4	B改尺寸			1454	2005	37	2.915	107.865	見GL1-F01	10	13	14
5	B改尺寸			1834	2005	2	3.677	7.354	見GL1-F01			2
6	B加數量			1551.5	2005	5	3.111	15.554	見GL1-F01			4
7	B改尺寸			849	840	4	0.713	2.853	見GL1-F01			4
8	B改尺寸			1371.5	2005	3	2.750	8.250	見GL1-F01			4
9	B新增			1934	2005	1	3.878	3.878	見GL1-F01			1
10				614	1105	269	0.678	182.508	見GL1-F01	70	91	108
11	B改尺寸			849	1105	4	0.938	3.753	見GL1-F01			4
12				886	2005	37	1.776	65.728	見GL1-F02	10	13	14
13				1811	2005	37	3.631	134.349	見GL1-F03	10	13	14
14	B新增			1934	2005	1	3.878	3.878	見GL1-F01			1
15				642.8	2005	74	1.289	95.372	見GL3-F01	20	26	28
16				642.8	915	72	0.588	42.348	見GL3-F01	20	26	26
17				642.8	570	2	0.366	0.733	見GL3-F01			2
18		GL1a: 8mm Heat Strengthen + 12AIR+12mm Tempered Glass(Vision)	32.00	2164	2005	2	4.339	8.678	見GL1A-F01			2
19				614	915	252	0.562	141.576	見GL4-F01	70	91	91
20				1321.5	915	72	1.209	87.060	見GL4-F01	20	26	26
21				1686.5	915	72	1.543	111.107	見GL4-F01	20	26	26
22	B改尺寸			1454	915	36	1.330	47.895	見GL4-F01	10	13	13
23	B改尺寸			1834	565	2	1.036	2.072	見GL4-F01			2
24				614	565	10	0.347	3.469	見GL4-F01			10
25	B加數量			1551.5	565	5	0.877	4.383	見GL4-F01			4
26	B改尺寸			849	565	4	0.480	1.919	見GL4-F01			4
27				2164	565	2	1.223	2.445	見GL4-F01			2
28	B改尺寸			1371.5	565	3	0.775	2.325	見GL4-F01			4
29	B新增			1934	565	1	1.093	1.093	見GL4-F01			1
30				614	570	7	0.350	2.450	見GL4-F01			7
31				1321.5	570	2	0.753	1.507	見GL4-F01			2

	工程號:	J-856	計算:	劉燦	日期:	2022.11.15	送呈:	威哥
	地盤名稱:	天榮站	核對:	徐詳坤	日期:	2022.11.15	副本:	鴻仔
	項目類別:	T1座(塔樓/屋頂)	批准:	林仁安	日期:	2022.11.15		
廠用玻璃B.M.表		A/C Code:-	數量:	1786	總計玻璃面積 (平方米)		1790.755	
BM編號:		F 2023.07.21						

序號	修改標示	顏色與名稱	厚度(mm)	玻璃尺寸		數量 (塊)	面積(平方米)		備註		
				寬度(mm)	高度(mm)		單件	總面積	M01	M02	M03
32		GL4-AA03		1686.5	570	2	0.961	1.923	見GL4-F01		2
33	E修改尺寸	GL4-AA04		1454	570	1	0.829	0.829	見GL4-F01		1
34	F修改塗膠	GL4-C01		886	915	36	0.811	29.185	見GL4-F01F	10	13
35	F修改塗膠	GL4-C02		1811	915	36	1.657	59.654	見GL4-F01F	10	13
36	F修改塗膠	GL4-CC01		886	570	1	0.505	0.505	見GL4-F01F		1
37	F修改塗膠	GL4-CC02		1811	570	1	1.032	1.032	見GL4-F01F		1
38	B新增	GL4-A100		1934	565	1	1.093	1.093	見GL4-F01		1
39	B改尺寸	GL5-A02		805	122	4	0.098	0.393	見GL5-F01		4
40		GL5-A01	12.00	570	122	269	0.070	18.706	見GL5-F01	70	91
						總合計:	1786	1790.76			


- 1).本表中所有玻璃對角線尺寸偏差要求不超過正負2mm.
- 2).本表中所有玻璃要求粗磨邊處理並倒棱角.
- 3).本表中玻璃要求粗磨邊處理並倒棱角,攔河玻璃頂底要精磨邊,而所有玻璃之入爐方向需保持一致。
- 4).本表中不同種類玻璃參照玻璃加工圖加工。
- 5).本表中所有強化玻璃均需HEAT SOAK TEST。
- 6).本表中所有玻璃均需注明室內外面及其玻璃編號,以便識別。

加工注意事項:




美特鋁質有限公司
MIDI Aluminium Fabricator Ltd.

工程號	J856	類別		物料號	-							
地盘	天榮站	制圖	劉燦	2022-10-18	圖號	GL4-F01F						
修改	-	採用工廠	✓	地盤		圖紙名稱	玻璃加工圖	復核	徐詳坤	2022-10-19	數量	-
日期	-	材料顏色		材料	GLASS	批准	林仁安	2022-10-19	單件重量	-	(KG)	

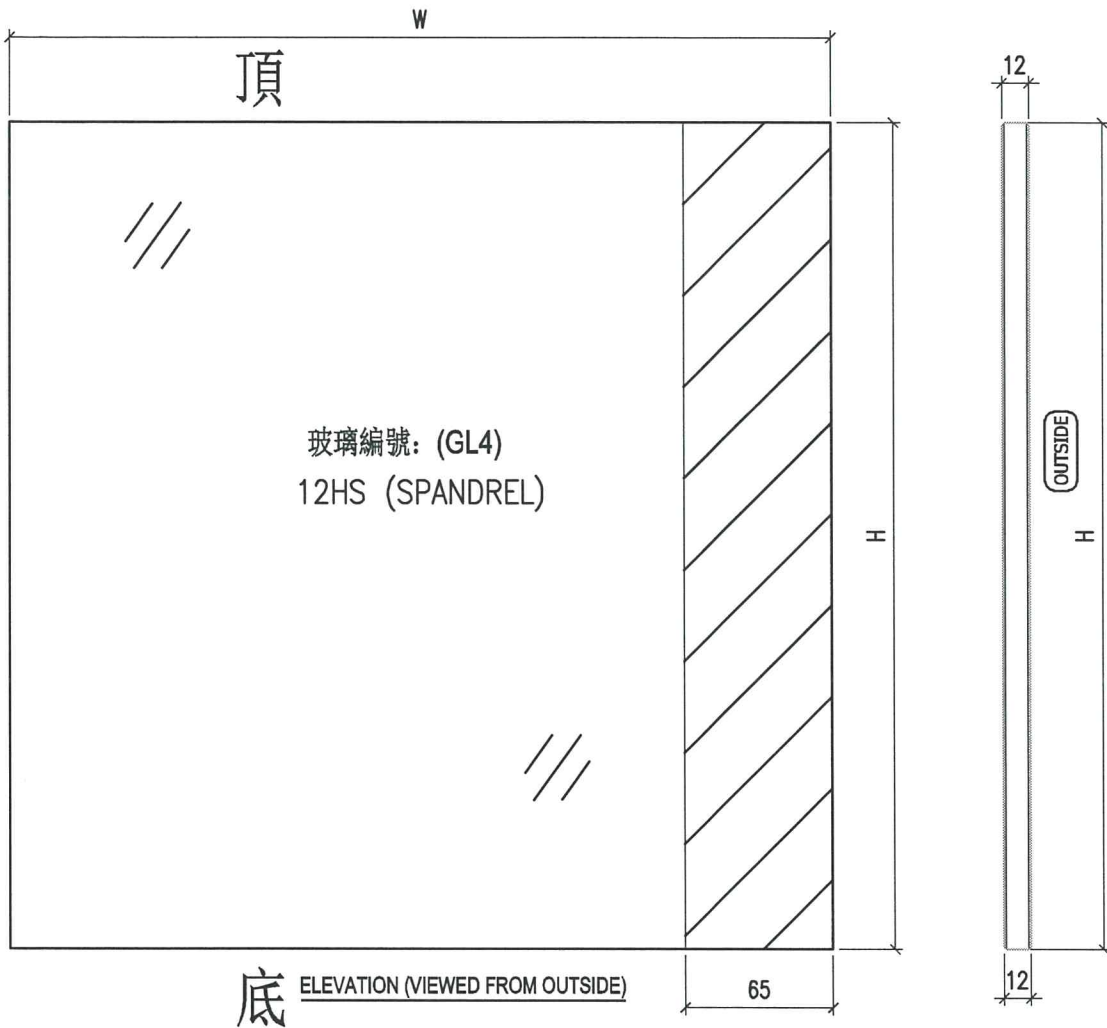

底 ELEVATION (VIEWED FROM OUTSIDE)

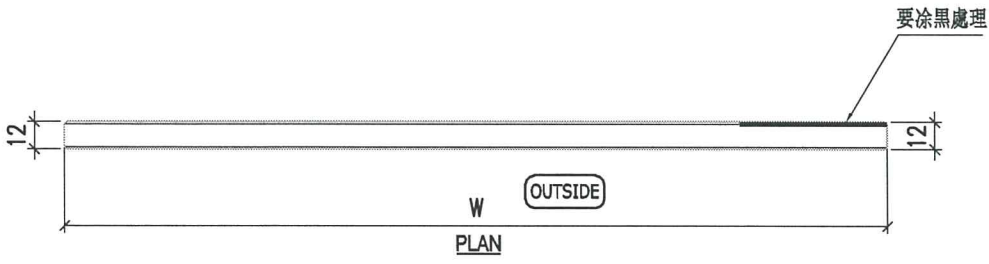

PLAN

- NOTES
1. ALL DIMENSION IN mm
 2. ALL EDGE CHAMFER 1x1x45