



工程指示 / 要求簡箋 ENGINEER INSTRUCTIONS(E.I.)

工程指示編號:	EI- 5409E	修改版本:	E
	HK-2327		
工程編號:	J 856	工程名稱:	天榮站
收件人:	生統/林仁安	發件人:	Lai Sik Hung
工程項目:	PMU 單元件生產 (修訂E:副框料加避位)	日期:	20/12/2022

<input type="checkbox"/> 原合約工程包	<input type="checkbox"/> 原合約工程加 / 減賬 QT-	<input type="checkbox"/> 新工程報價 QT-
---------------------------------	--	------------------------------------

信件批核號碼/圖紙參考編號:	批核模具圖紙編號:
客戶指示附件:	管理內部批簽署:

<input type="checkbox"/> 初步鋁料 B.M.	<input type="checkbox"/> 加工拆圖, 然後生產	<input type="checkbox"/> 尺寸表
<input type="checkbox"/> 正式鋁料 B.M.	<input type="checkbox"/> 技術上資料/指示	<input type="checkbox"/> 報價
<input type="checkbox"/> 配件 B.M.	<input type="checkbox"/> 樣辦或貨品說明書	<input type="checkbox"/> 分判合約
<input type="checkbox"/> 其他:		

內容: 修訂E: 副框料加避位  PMU 單元件生產
完成上列要求日期: <span style="float: right;">ASAP</span>

國內

<input type="checkbox"/> 生產技術總監	<input type="checkbox"/> 連附件	<input checked="" type="checkbox"/> 技術部	<input checked="" type="checkbox"/> 連附件	<input type="checkbox"/> 生產部	<input type="checkbox"/> 連附件
<input type="checkbox"/> 採購部	<input type="checkbox"/> 連附件	<input checked="" type="checkbox"/> 生產統籌部	<input checked="" type="checkbox"/> 連附件	<input type="checkbox"/> 報關組	<input type="checkbox"/> 連附件
<input type="checkbox"/> 質檢部	<input type="checkbox"/> 連附件	<input type="checkbox"/> 會計部	<input type="checkbox"/> 連附件	<input type="checkbox"/> 機械設計部	<input type="checkbox"/> 連附件
<input checked="" type="checkbox"/> 香港辦	<input checked="" type="checkbox"/> 連附件	<input checked="" type="checkbox"/> 其他: 林仁安			

<input type="checkbox"/> 行政部	<input type="checkbox"/> 連附件	<input type="checkbox"/> 會計部	<input type="checkbox"/> 連附件	<input type="checkbox"/> 統籌部	<input type="checkbox"/> 連附件	<input type="checkbox"/> 工程部	<input type="checkbox"/> 連附件
<input type="checkbox"/> 採購部	<input type="checkbox"/> 連附件	<input type="checkbox"/> QS部	<input type="checkbox"/> 連附件	<input type="checkbox"/> 地盤管理	<input type="checkbox"/> 連附件	<input type="checkbox"/> 維修部	<input type="checkbox"/> 連附件

*發件人簽署:		*組別成員批核簽署:	
傳遞編號:		項目經理簽署:	







AD05-002	铝料加工图
AD05-003	铝料加工图
AD05-004	铝料加工图
AD05-005	铝料加工图
AD05-006	铝料加工图
AD05-007	铝料加工图
AD05-008	铝料加工图
AD06-001	铝料加工图
AD06-002	铝料加工图
AD06-003	铝料加工图
AD06-004	铝料加工图
AD06-005	铝料加工图
AD06-006	铝料加工图
AD06-007	铝料加工图
AD06-008	铝料加工图
AD06-009	铝料加工图
AD06-010	铝料加工图
AJ01-Q01	铝料加工图
AJ01-Q02	铝料加工图
AM01A-Q01	铝料加工图
AM01A-Q02	铝料加工图
AM01A-Q03	铝料加工图
AM01A-Q04	铝料加工图
AM01A-Q05	铝料加工图
AM01A-Q06	铝料加工图
AM01-Q01	铝料加工图
AM01-Q02	铝料加工图
AM01-Q03	铝料加工图
AM01-Q07	铝料加工图
AM02A-Q01	铝料加工图
AM02A-Q02	铝料加工图
AM02A-Q03	铝料加工图
AM06A-Q12	铝料加工图
AM02A-Q33	铝料加工图
AM02-Q01	铝料加工图
AM02-Q02	铝料加工图
AM02-Q03	铝料加工图
AM02-Q04	铝料加工图
AM02-Q05	铝料加工图
AM02-Q06	铝料加工图
AM03-Q01	铝料加工图
AM03-Q02	铝料加工图
AM03-Q03	铝料加工图
AM03-Q04	铝料加工图
AM04-Q01	铝料加工图





-	A								
-	A								
-	A	B							
-	A	B							
-									
-									
-	A	B							
-	A	B							
-	A	B	C						
-	A	B	C						
-	A	B							
-	A	B							
-	A	B	C						
-		A							
-	A	B							
-	A	B							
-	A	B							
-	A	B	C						
-	A	B							
-	A	B							
 美特鋁質有限公司 MIDI Aluminium Fabricator Ltd.			工程號 J856 地盘 天榮站	類別 制圖 李傳鵬 2022-11-26 復核 練松文 2022-11-27 批准 林仁安 2022-11-28	物料號 M1 圖號 AT04-Q01 數量 - 單件重量 - (KG)
修改 A B 日期 12.04 12.20	採用工廠 材料颜色 -UCT542919XL-3	地盤 <input checked="" type="checkbox"/> 图纸名称 铝料加工图 材料 AT04			

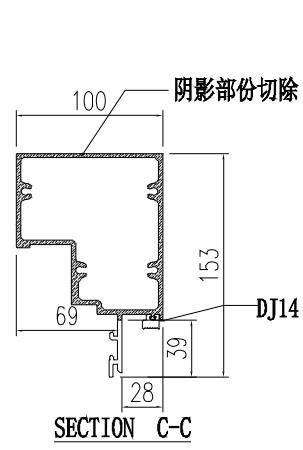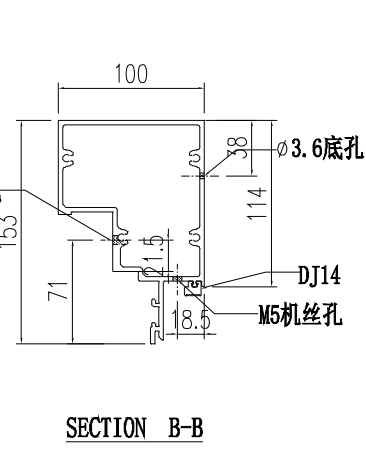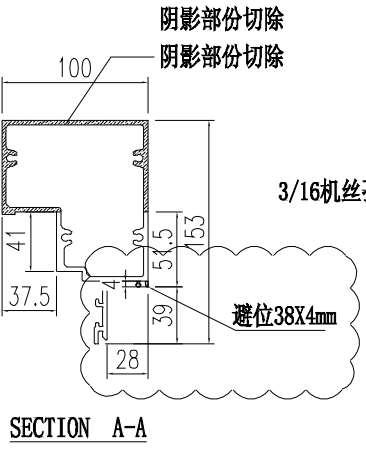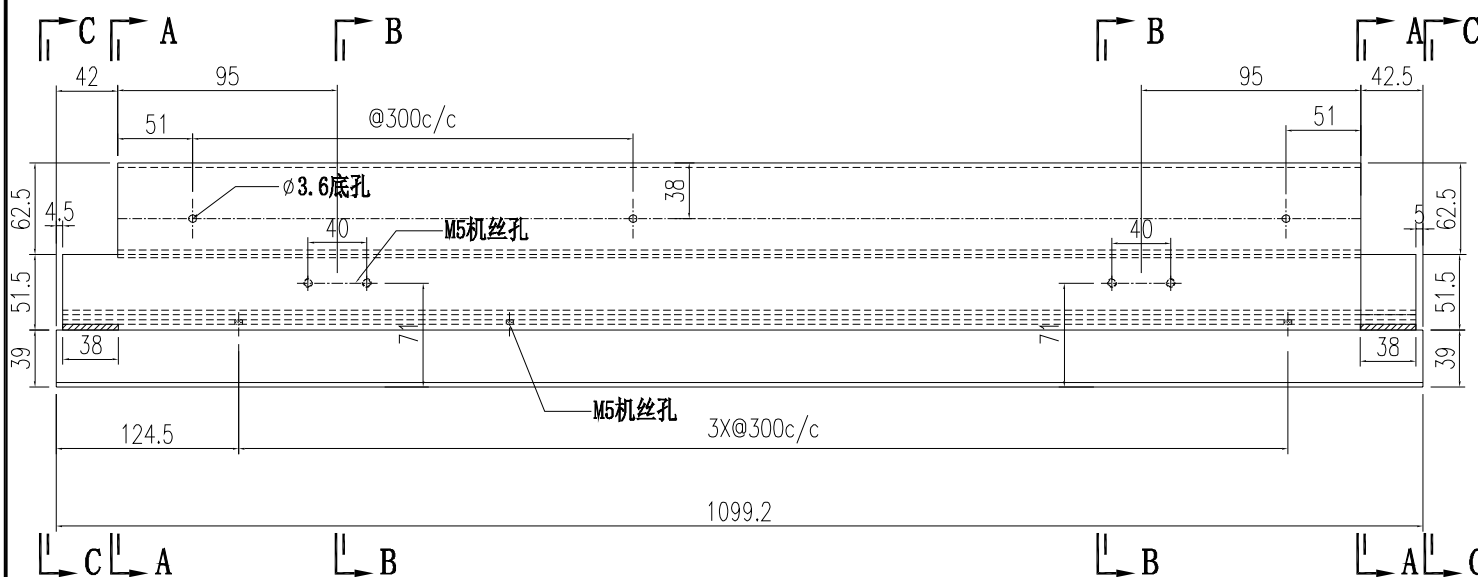





 <b>美特鋁質有限公司</b> MIDI Aluminium Fabricator Ltd.				<b>工程號</b> J856 <b>地盘</b> 天榮站	<b>類別</b> <b>制圖</b> 李傳鵬 2022-11-26 <b>復核</b> 練松文 2022-11-27 <b>批准</b> 林仁安 2022-11-28	<b>物料號</b> M1 <b>圖號</b> AT04-Q02 <b>數量</b> - <b>單件重量</b> - (KG)
<b>修改</b> A B <b>日期</b> 12.04 12.20	<b>採用工廠</b> <b>材料颜色</b> -UCT542919XL-3	<b>地盤</b> ✓ <b>图纸名称</b> 铝料加工图 <b>材料</b> AT04				

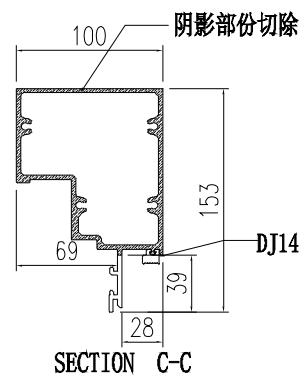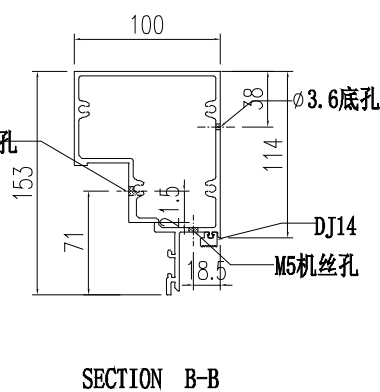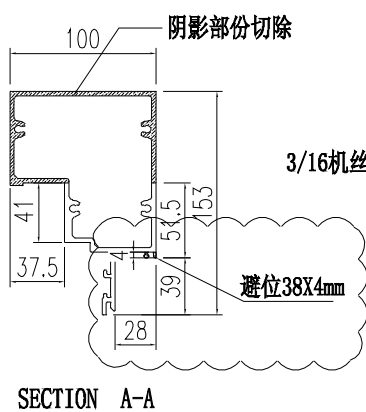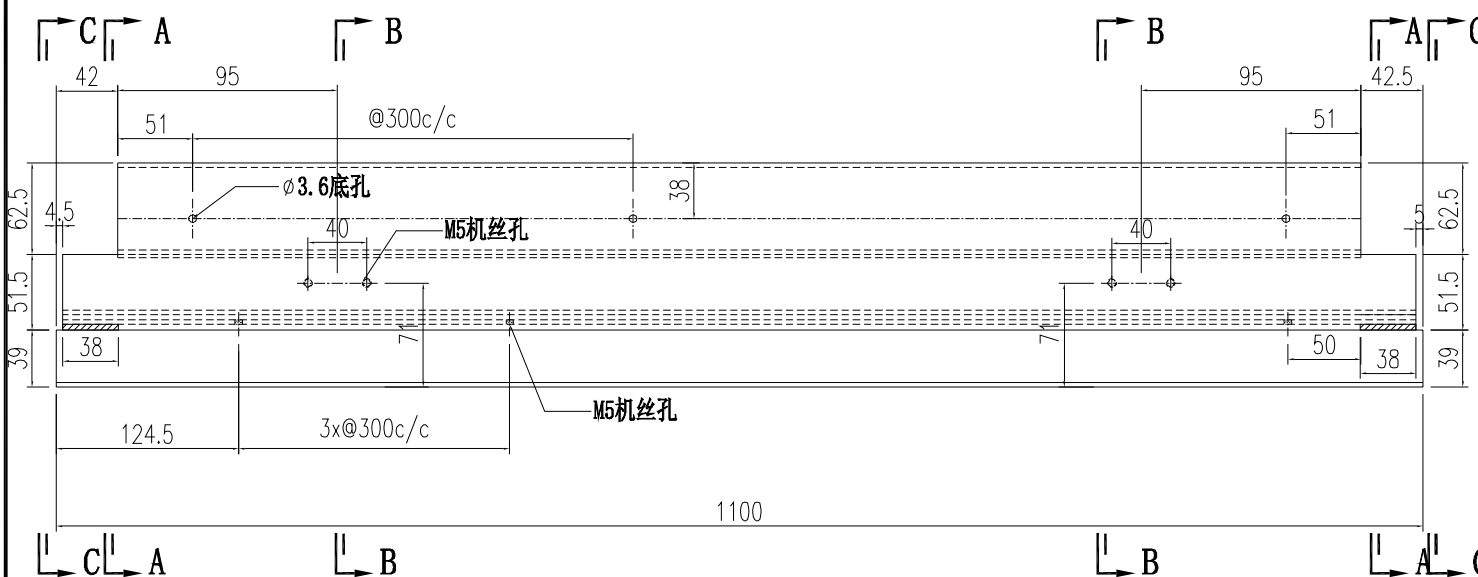



 美特鋁質有限公司 MIDI Aluminium Fabricator Ltd.				工程號 J856 地盤 天榮站	類別 制圖 李傳鵬 復核 練松文 批准 林仁安	物料號 M1 2022-11-26 2022-11-27 2022-11-28	圖號 AT04-Q03 數量 - 單件重量 - (KG)
修改 A B 日期 12.04 12.20	採用工廠 材料颜色 -UCT542919XL-3	地盤 <input checked="" type="checkbox"/>	图纸名称 铝料加工图 材料 AT04				

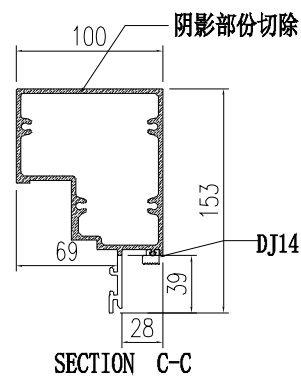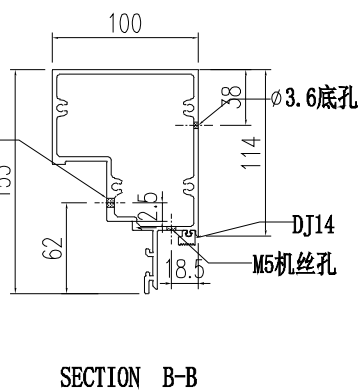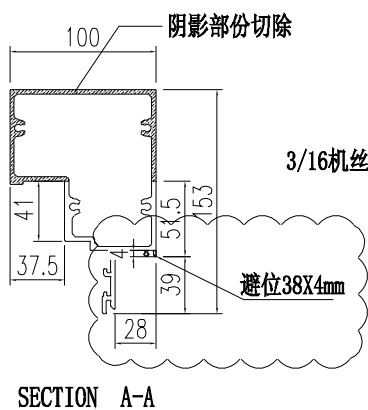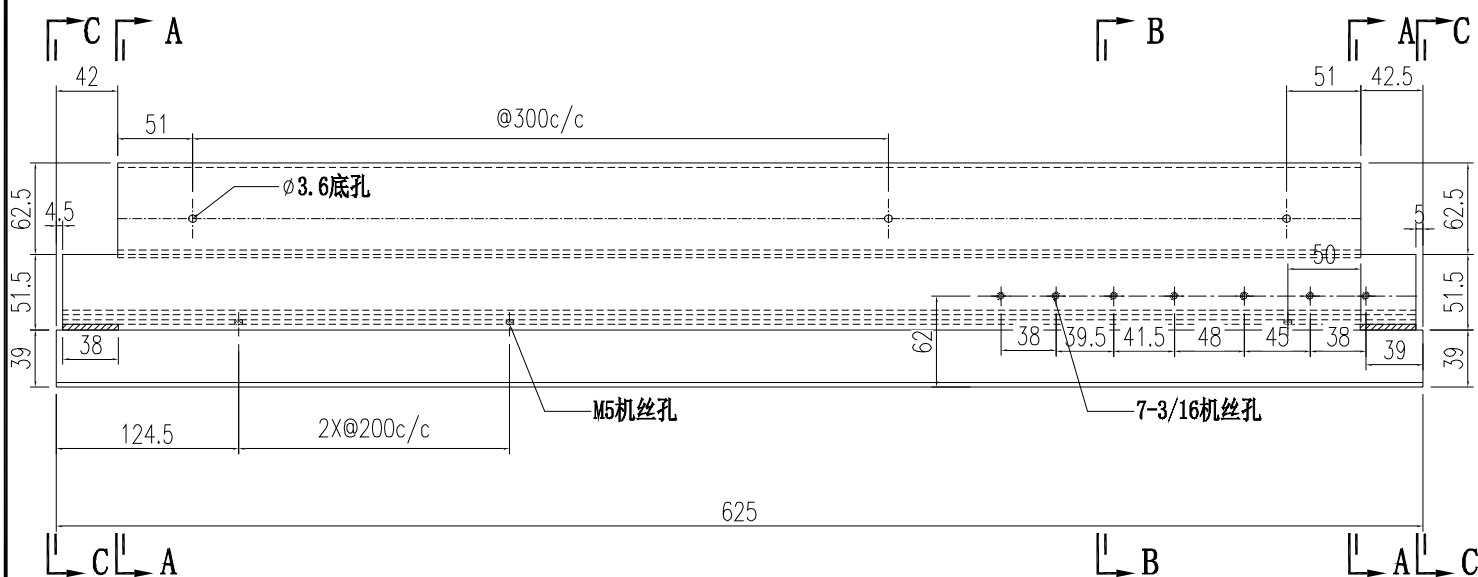


 美特鋁質有限公司 MIDI Aluminium Fabricator Ltd.				工程號 J856 地盘 天榮站	類別 制圖 李傳鵬 2022-11-26 復核 練松文 2022-11-27 批准 林仁安 2022-11-28	物料號 M1 圖號 AT04-Q04 數量 - 單件重量 - (KG)
修改 A B 日期 12.04 12.20	採用工廠 材料颜色 -UCT542919XL-3	图纸名称 铝料加工图 材料 AT04				

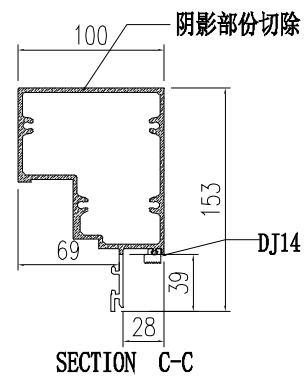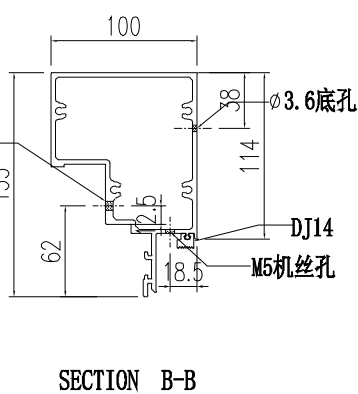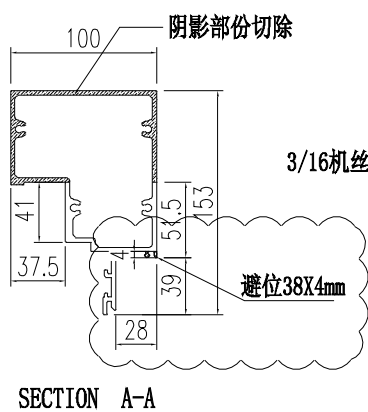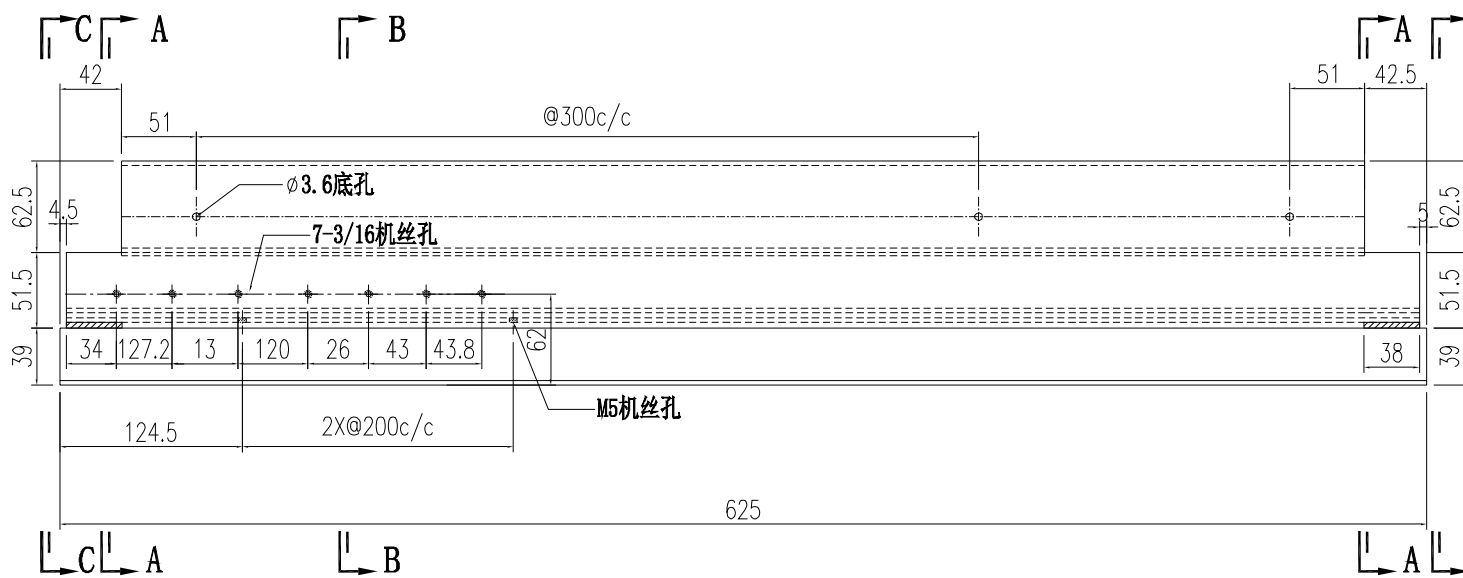


 美特鋁質有限公司 MIDI Aluminium Fabricator Ltd.			工程號 J856 地盘 天榮站	類別 制圖 李傳鵬 2022-11-26 復核 練松文 2022-11-27 批准 林仁安 2022-11-28	物料號 M1 圖號 AT04-Q05 數量 - 單件重量 - (KG)
修改 A B 日期 12.04 12.20	採用工廠 材料颜色 -UCT542919XL-3	地盤 <input checked="" type="checkbox"/> 图纸名称 铝料加工图 材料 AT04			

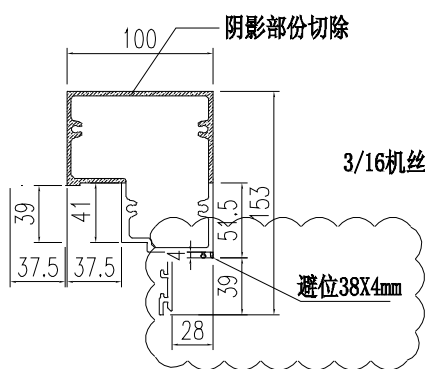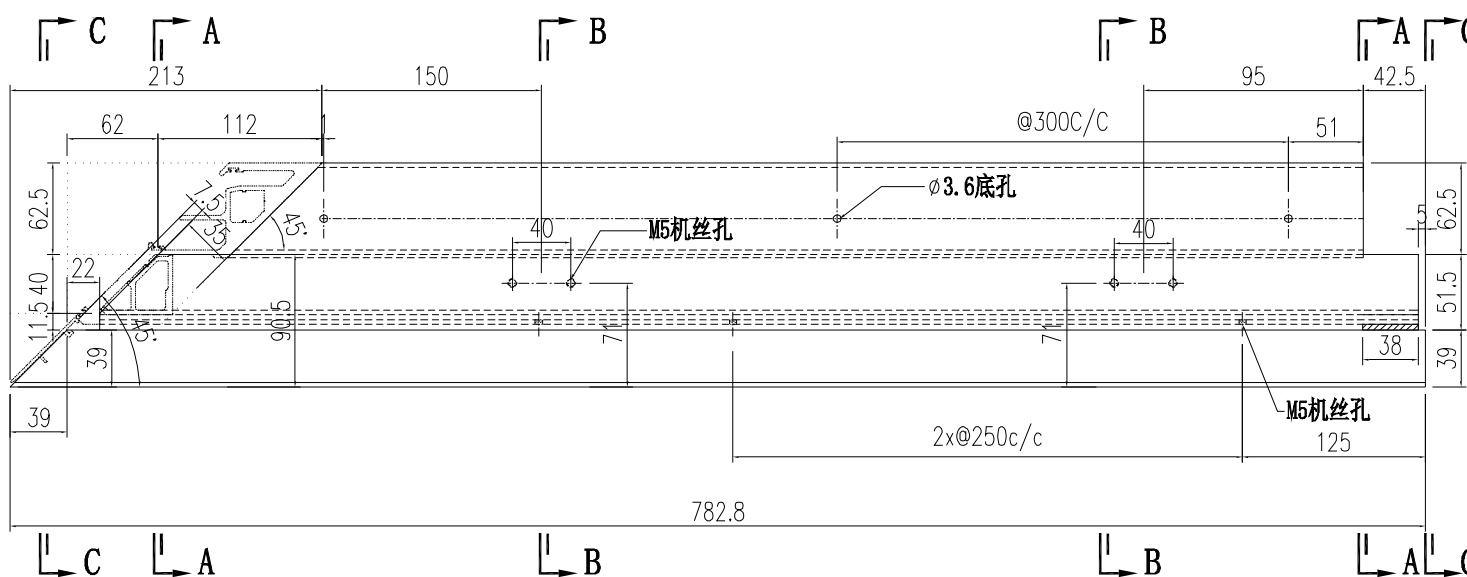

SECTION A-A

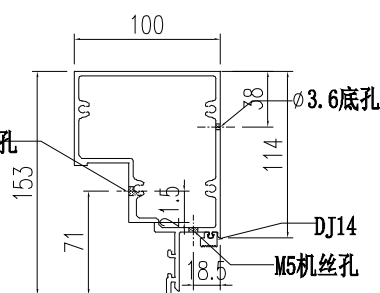



SECTION B-B

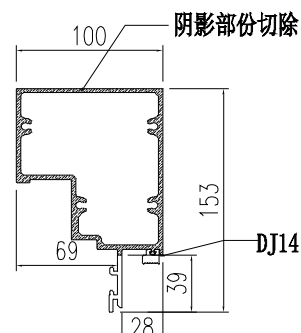


SECTION C-C




 美特鋁質有限公司 MIDI Aluminium Fabricator Ltd.			工程號 J856 地盘 天榮站	類別 制圖 李傳鵬 2022-11-26 復核 練松文 2022-11-27 批准 林仁安 2022-11-28	物料號 M1 圖號 AT04-Q07 數量 - 單件重量 - (KG)
修改 A B 日期 12.04 12.20	採用工廠 材料颜色 -UCT542919XL-3	地盤 <input checked="" type="checkbox"/>	图纸名称 铝料加工图 材料 AT04		

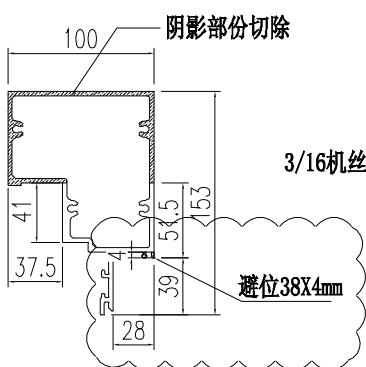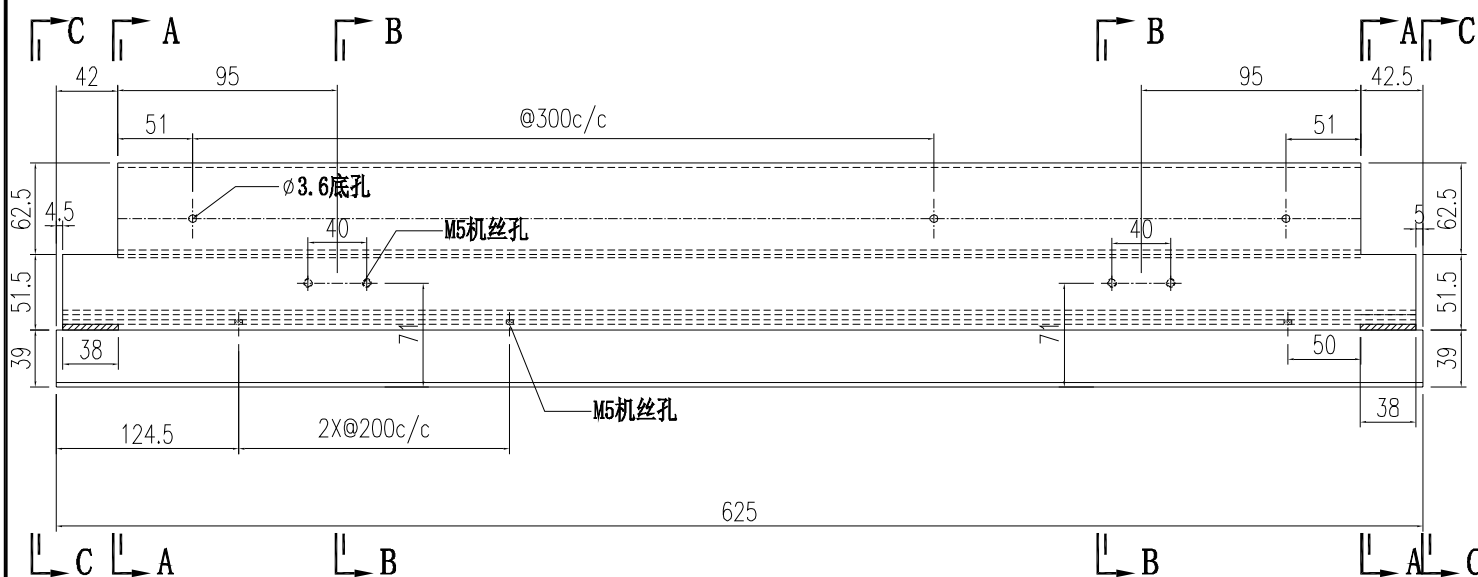

SECTION A-A

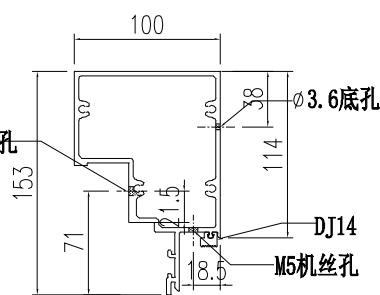

SECTION B-B

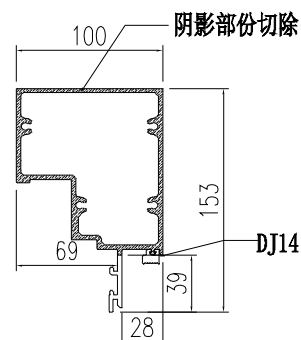


SECTION C-C


 美特鋁質有限公司 MIDI Aluminium Fabricator Ltd.		工程號 J856 地盘 天榮站	類別 制圖 李傳鵬 2022-11-26 復核 練松文 2022-11-27 批准 林仁安 2022-11-28	物料號 M1 圖號 AD01-001 數量 - 單件重量 - (KG)
修改 A 日期 12.20	採用工廠 材料颜色 -UCT542919XL-3	图纸名称 铝料加工图 材料 AD01		

阴影位置切除19mm

A ↯

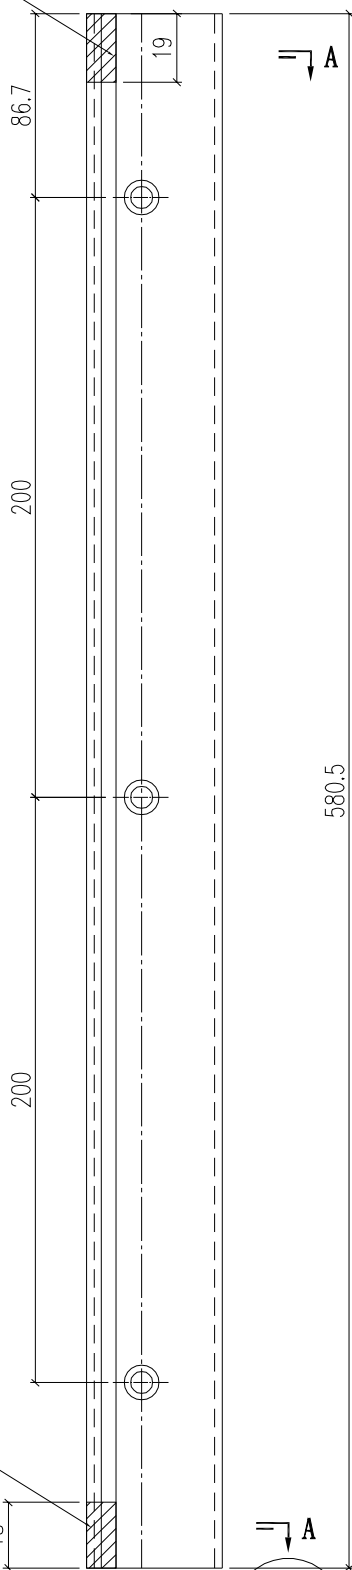

阴影位置切除

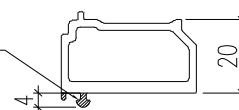

SECTION A-A

阴影位置切除18mm


A ↯

2.5 ∅6圆孔


M5沉头孔

DJ16

此处避位顶避位44X2.5mm/底避位29X2.5mm

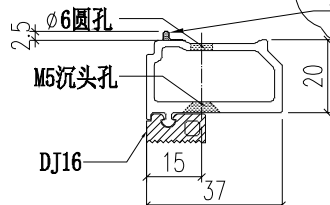


 美特鋁質有限公司 MIDI Aluminium Fabricator Ltd.				工程號 J856 地盘 天榮站	類別 制圖 李傳鵬 2022-11-26 復核 練松文 2022-11-27 批准 林仁安 2022-11-28	物料號 M1 圖號 AD01-002 數量 - 單件重量 - (KG)
修改 A 日期 12.20	採用工廠 材料颜色 -UCT542919XL-3	地盤 <input checked="" type="checkbox"/>	图纸名称 铝料加工图 材料 AD01			

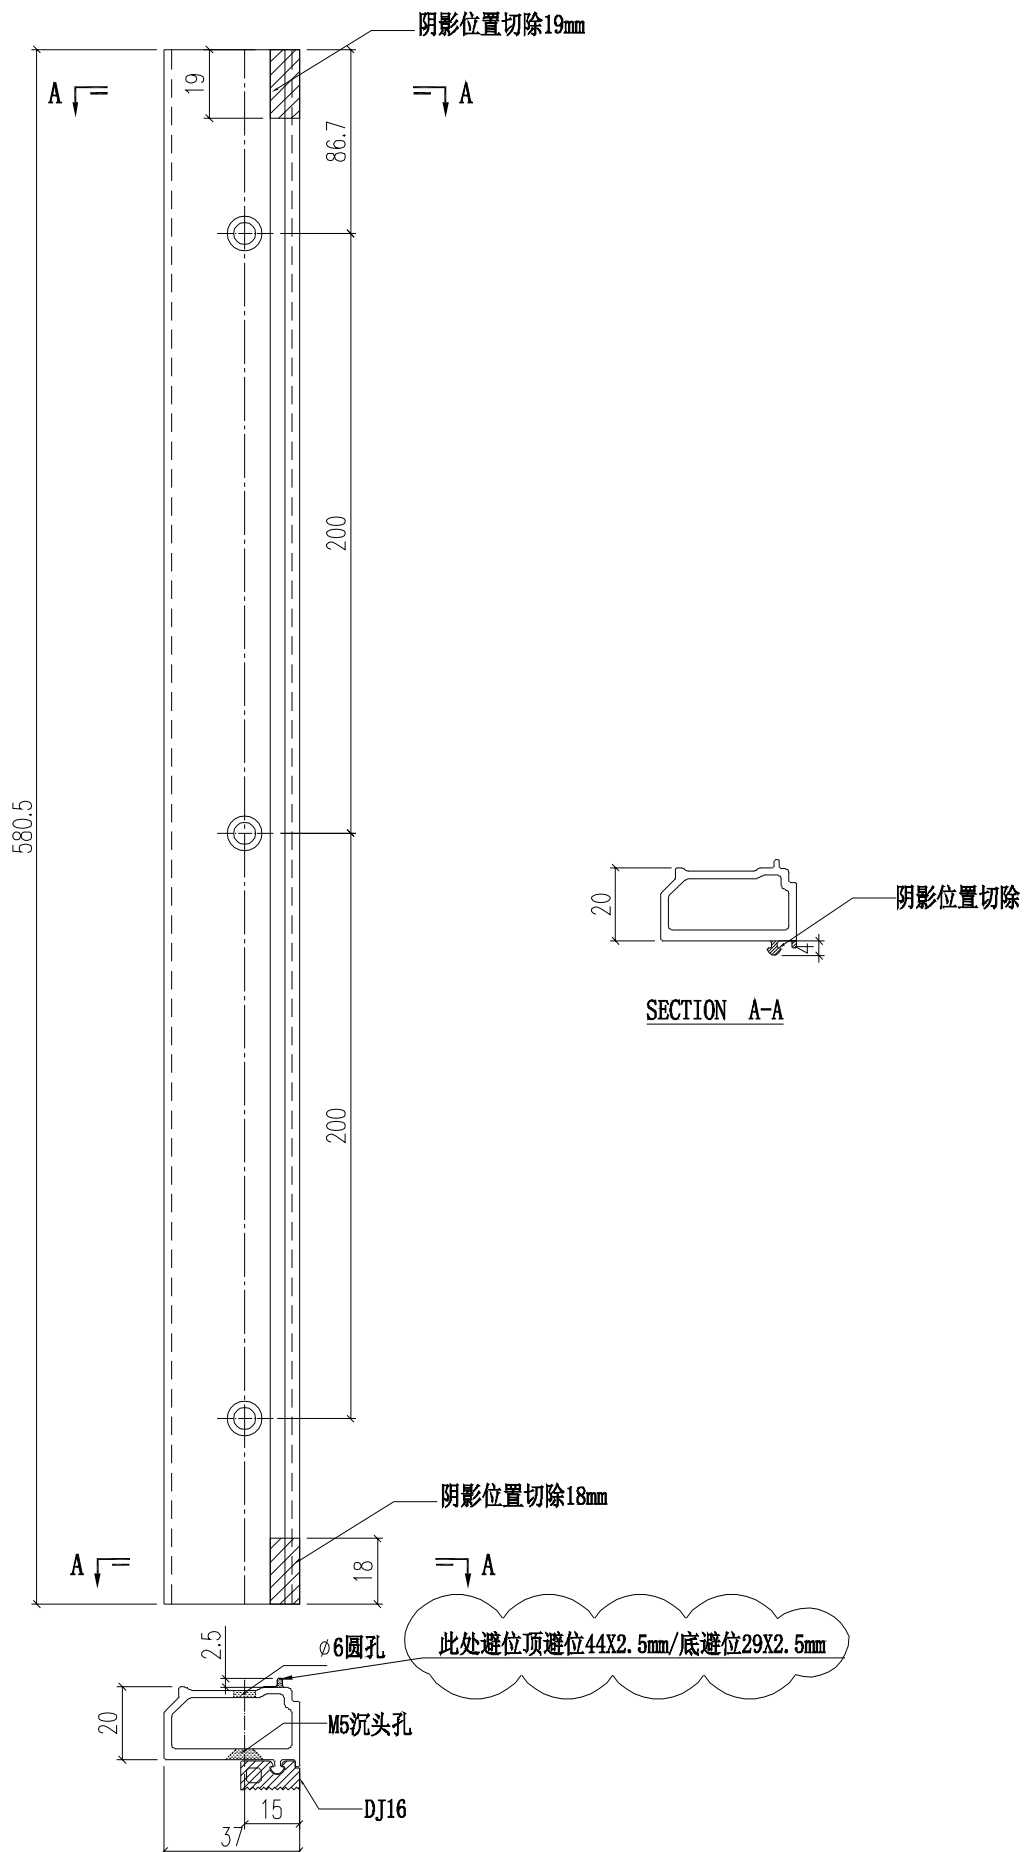


 美特鋁質有限公司 MIDI Aluminium Fabricator Ltd.		工程號 J856 地盘 天榮站	類別 制圖 李傳鵬 2022-11-26	物料號 M1 圖號 AD01-003
修改 A 日期 12.20	採用工廠 材料颜色 -UCT542919XL-3	图纸名称 铝料加工图 材料 AD01	復核 練松文 2022-11-27 批准 林仁安 2022-11-28	數量 - 單件重量 - (KG)

阴影位置切除19mm

A ↯

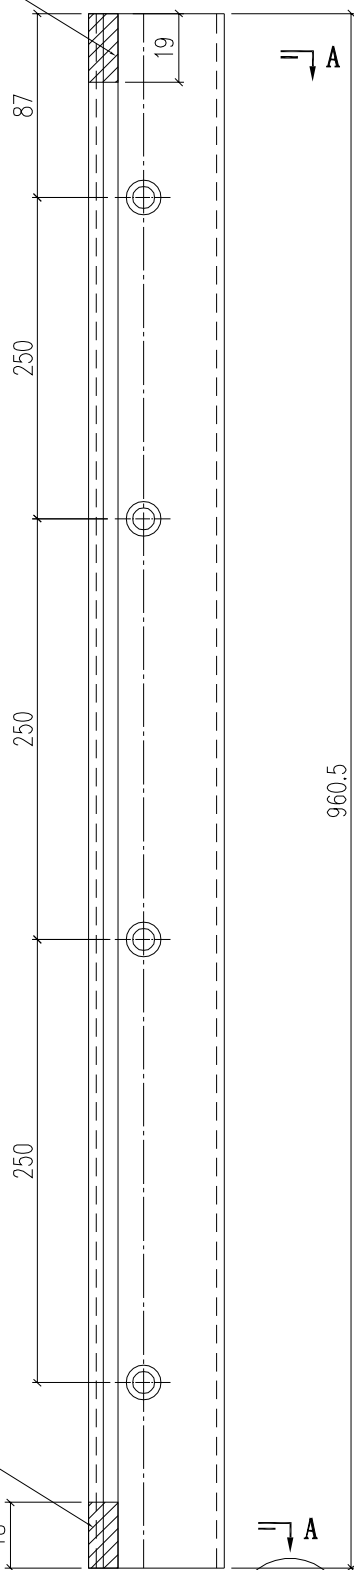

阴影位置切除

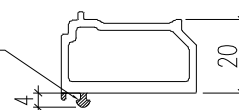

SECTION A-A


阴影位置切除18mm

A ↯

2.5 ∅6圆孔


M5沉头孔


DJ16

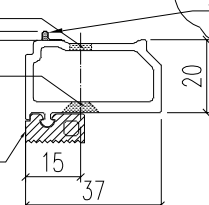

此处避位顶避位44X2.5mm/底避位29X2.5mm


 美特鋁質有限公司 MIDI Aluminium Fabricator Ltd.			工程號 J856 地盘 天榮站	類別 制圖 李傳鵬 2022-11-26 復核 練松文 2022-11-27 批准 林仁安 2022-11-28	物料號 M1 圖號 AD01-004 數量 - 單件重量 - (KG)
修改 A 日期 12.20	採用工廠 材料颜色 -UCT542919XL-3	地盤 <input checked="" type="checkbox"/>	图纸名称 铝料加工图 材料 AD01		

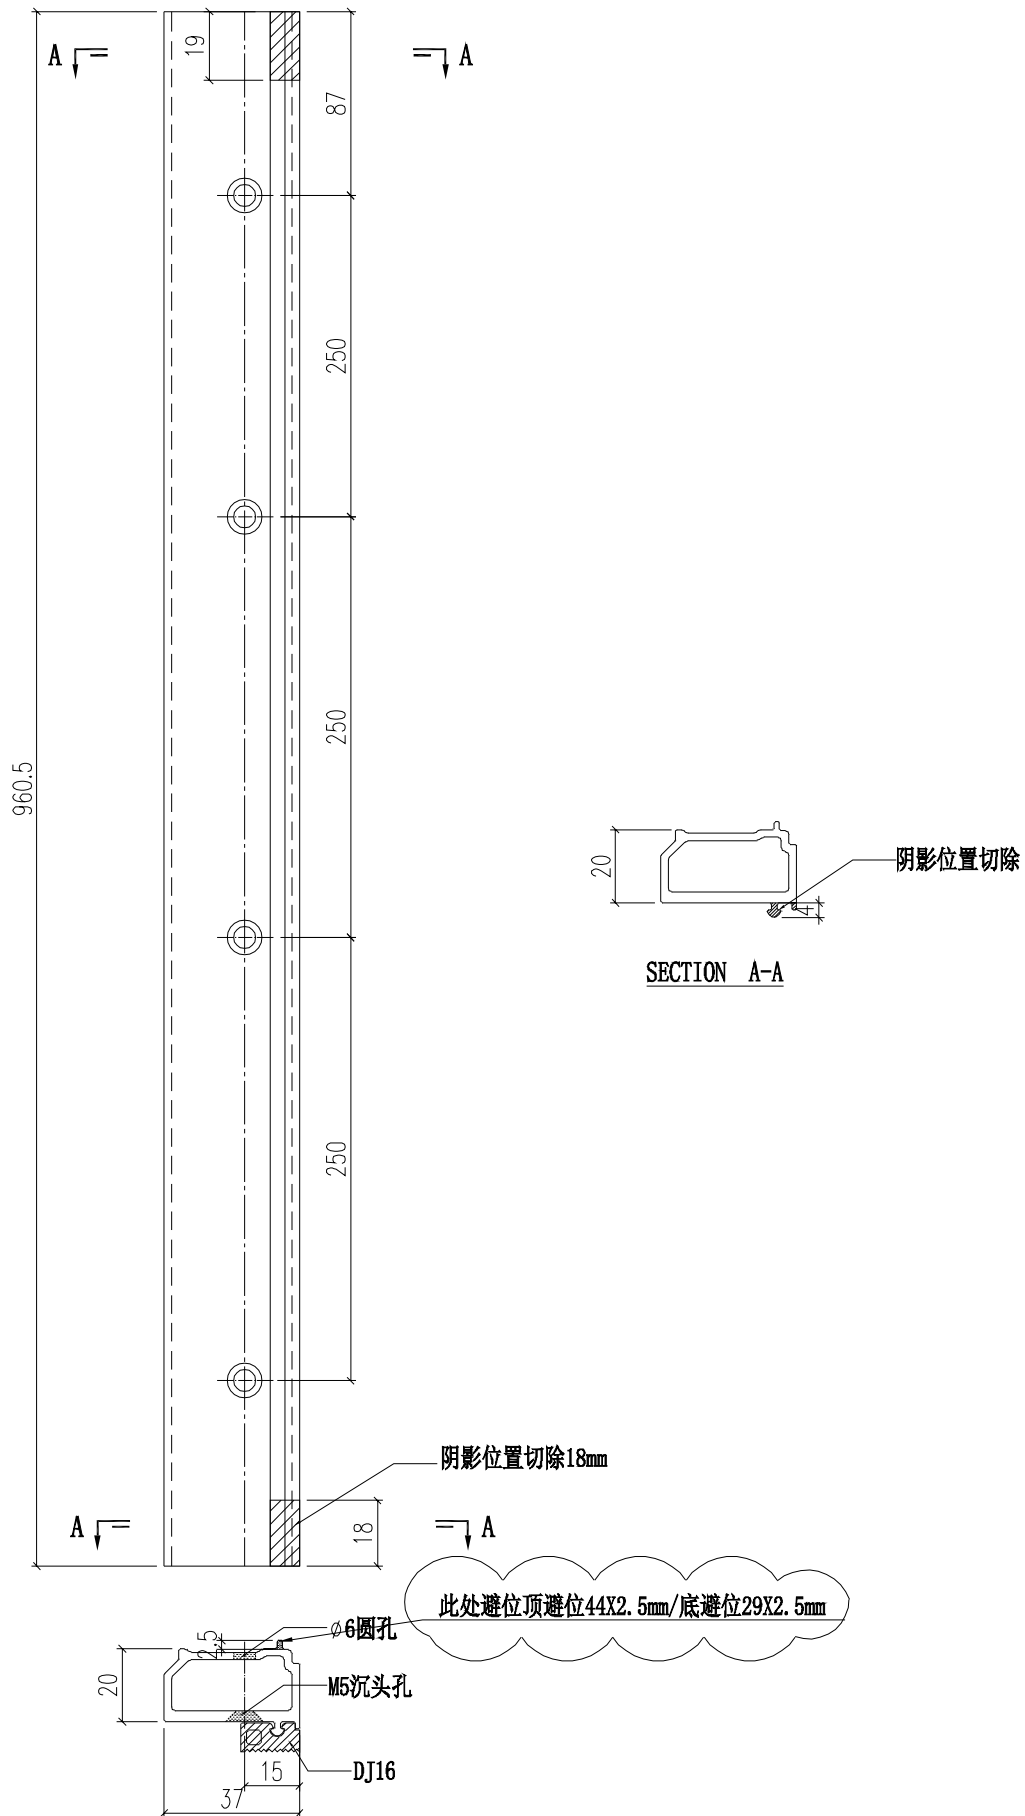

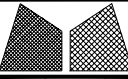
 美特鋁質有限公司 MIDI Aluminium Fabricator Ltd.		工程號 J856 地盘 天榮站	類別 制圖 李傳鵬 2022-11-26 復核 練松文 2022-11-27 批准 林仁安 2022-11-28	物料號 M1 圖號 AD01-005 數量 - 單件重量 - (KG)
修改 A 日期 12.20	採用工廠 材料颜色 -UCT542919XL-3	图纸名称 铝料加工图 材料 AD01		

阴影位置切除19mm

A ↯

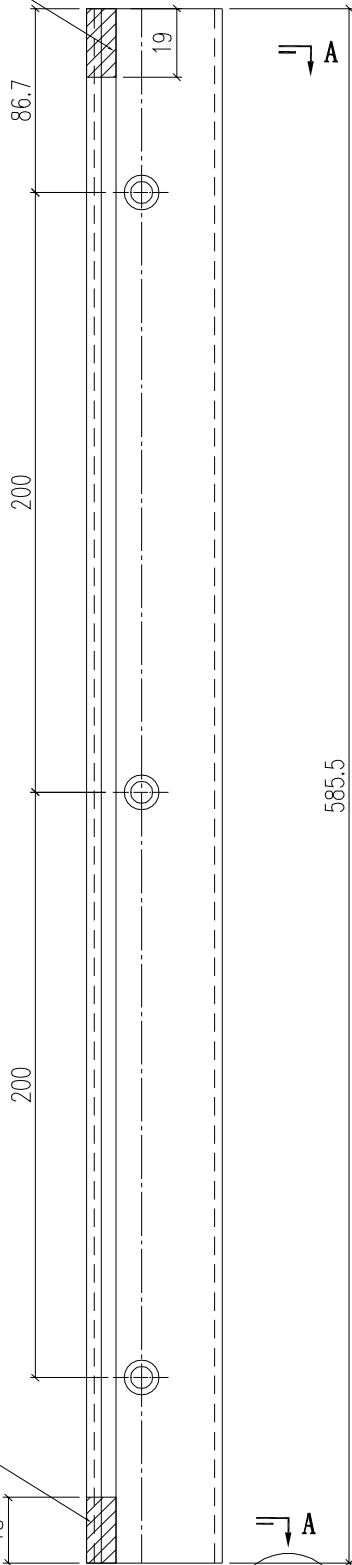

阴影位置切除

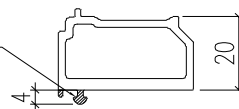

SECTION A-A

阴影位置切除18mm


A ↯

2.5 ∅6圆孔


M5沉头孔


DJ16

此处避位顶避位44X2.5mm/底避位29X2.5mm

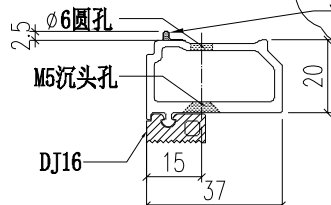


 美特鋁質有限公司 MIDI Aluminium Fabricator Ltd.		工程號 J856 地盘 天榮站	類別 制圖 李傳鵬 2022-11-26 復核 練松文 2022-11-27 批准 林仁安 2022-11-28	物料號 M1 圖號 AD01-006 數量 - 單件重量 - (KG)
修改 A 日期 12.20	採用工廠 材料颜色 -UCT542919XL-3	地盤 <input checked="" type="checkbox"/> 图纸名称 铝料加工图 材料 AD01		

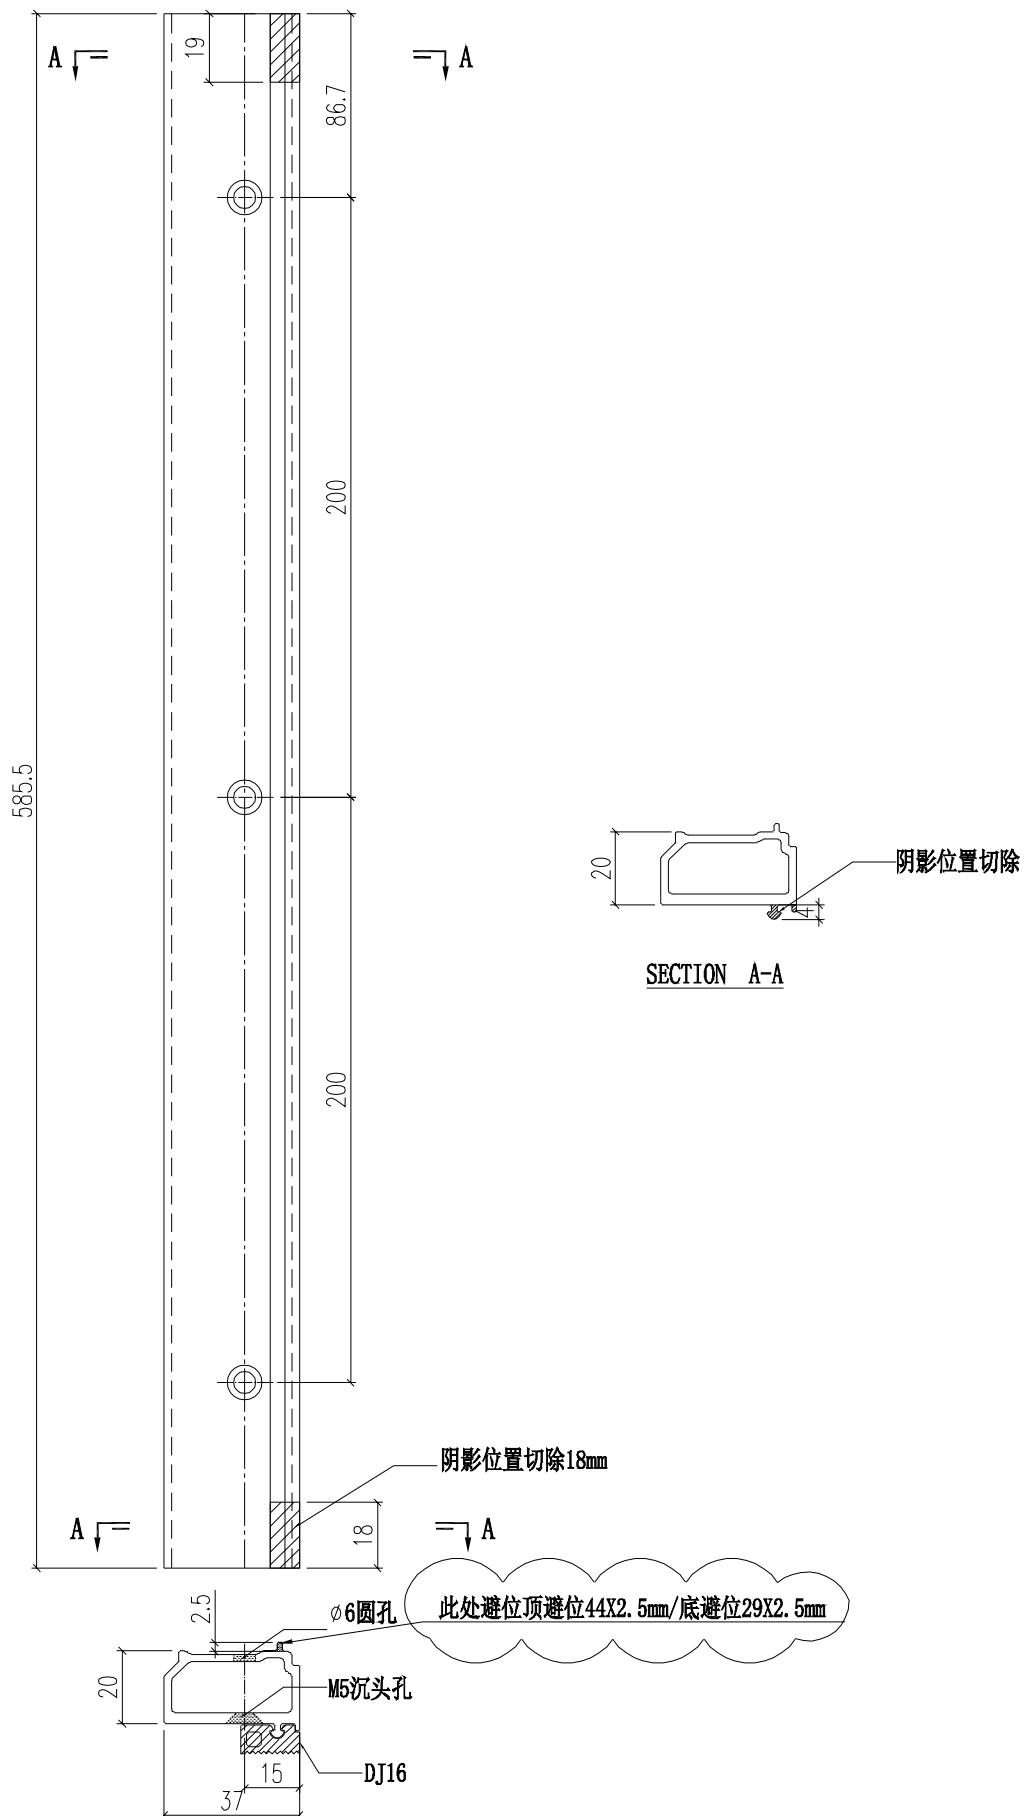

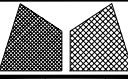
 美特鋁質有限公司 MIDI Aluminium Fabricator Ltd.		工程號 J856 地盘 天榮站	類別 制圖 李傳鵬 2022-11-26 復核 練松文 2022-11-27 批准 林仁安 2022-11-28	物料號 M1 圖號 AD01-007 數量 - 單件重量 - (KG)
修改 A 日期 12.20	採用工廠 材料颜色 -UCT542919XL-3	图纸名称 铝料加工图 材料 AD01		

阴影位置切除19mm

A ↯

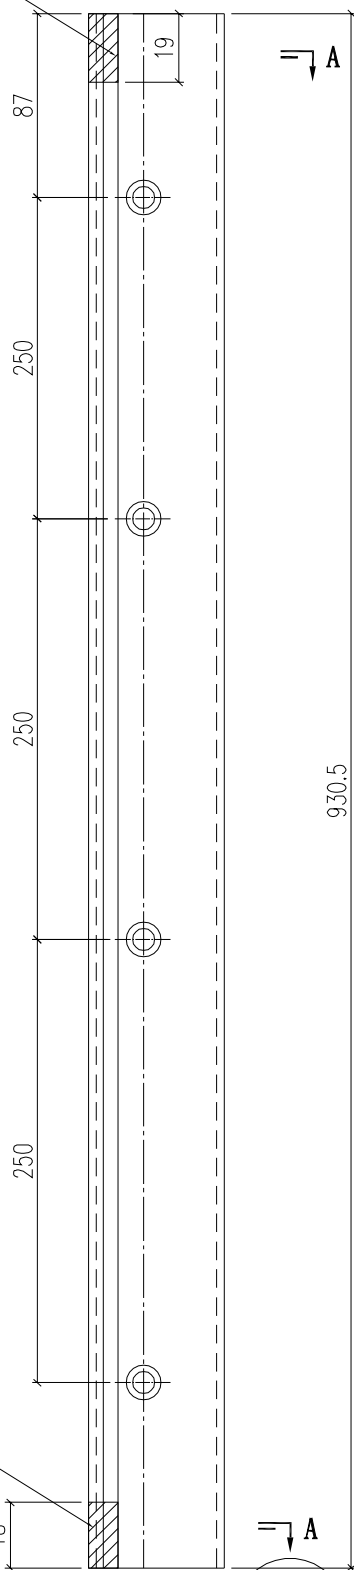

阴影位置切除

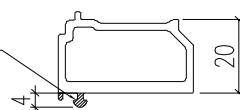

SECTION A-A


阴影位置切除18mm

A ↯


2.5 ∅6圆孔

M5沉头孔

DJ16

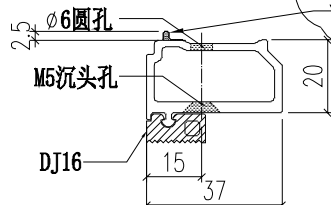

此处避位顶避位44X2.5mm/底避位29X2.5mm

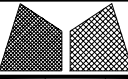 美特鋁質有限公司 MIDI Aluminium Fabricator Ltd.			工程號 J856 地盘 天榮站	類別 制圖 李傳鵬 2022-11-26 復核 練松文 2022-11-27 批准 林仁安 2022-11-28	物料號 M1 圖號 AD01-008 數量 - 單件重量 - (KG)
修改 A 日期 12.20	採用工廠 材料颜色 -UCT542919XL-3	地盘 <input checked="" type="checkbox"/>	图纸名称 铝料加工图 材料 AD01		

