



工程指示 / 要求簡箋 ENGINEER INSTRUCTIONS(E.I.)

工程指示編號:	EI- 5514C	修改版本:	C
	HK- 1316 .		
工程編號:	J 856	工程名稱:	TSWTL23 天榮
收件人:	生統/ ~~Maggie~~ 謝永林	發件人:	Thomas Wong
工程項目:	T1 佛沙窗生產 (修訂C: 依據EI-6250A修改扇撐螺絲)	日期:	09/06/2023

☒ 原合約工程包	☐ 原合約工程加 / 減脹 QT-	☐ 新工程報價 QT-
--	--	------------------------------------

信件批核號碼/圖紙參考編號:	批核模具圖紙編號:
客戶指示附件:	管理內部批簽署:

☐ 初步鋁料 B.M.	☐ 加工拆圖, 然後生產	☐ 尺寸表
☐ 正式鋁料 B.M.	☐ 技術上資料/指示	☐ 報價
☐ 配件 B.M.	☐ 樣辦或貨品說明書	☐ 分判合約
☐ 其他:		

內容:	T1 佛沙窗生產 (修訂C: 依據EI-6250A修改扇撐螺絲)
完成上列要求日期: 16/06/2023	

國內

☐ 生產技術總監	☐ 連附件	☒ 技術部	☒ 連附件	☐ 生產部	☐ 連附件
☐ 採購部	☐ 連附件	☒ 生產統籌部	☒ 連附件	☐ 報關組	☐ 連附件
☐ 質檢部	☐ 連附件	☐ 會計部	☐ 連附件	☐ 機械設計部	☐ 連附件
☒ 香港辦	☒ 連附件	☐ 其他:			

香港

☐ 行政部	☐ 連附件	☐ 會計部	☐ 連附件	☐ 統籌部	☐ 連附件	☐ 工程部	☐ 連附件
☒ 採購部	☒ 連附件	☐ QS部	☐ 連附件	☐ 地盤管理	☐ 連附件	☐ 維修部	☐ 連附件

*發件人簽署:		*組別成員批核簽署:	
傳遞編號:		項目經理簽署:	

圖則登記表

DRAWING REGISTER

接收日期 Receiving Date (適用於客戶圖則)

工程名稱 Project Title:	天水圍天榮站
T1-佛沙窗拆圖	
工程編號 Project No:	J-856
分發予 Distributed To	

年							
月							
日							
年	22	23	23	23			
月	12	03	05	06			
日	19	11	15	08			

圖則編號 Drg. No.	圖則名稱 Drawing Title
AW-02	70佛沙窗組裝圖
AW-02R	70佛沙窗組裝圖
AW-02a	70佛沙窗組裝圖
AW-02aR	70佛沙窗組裝圖
AW-03	70佛沙窗組裝圖
AW-04	70佛沙窗組裝圖
AW-04aR	70佛沙窗組裝圖
AW-06	50佛沙窗組裝圖
AW-07	70佛沙窗組裝圖
AW-02b	70佛沙窗組裝圖
AW-02bR	70佛沙窗組裝圖
AW-04b	70佛沙窗組裝圖
856-PW-T8	70窗鋁角拆圖
856-PW-T9	水線碼鑽孔示意圖
856-PW-T12	50窗鋁角拆圖
856-PW-AH01	墊通加工圖
856-LB-01	加力巴加工圖
856-SH-D1	多點鎖,拉巴放樣圖
856-SH-D1(1)	多點鎖,拉巴放樣 (數據表)
856-SH-D2	多點鎖,拉巴放樣圖
856-SH-D2(1)	多點鎖,拉巴放樣 (數據表)
856-SH-D3	多點鎖,拉巴放樣圖

	修訂編號 Revision No.						
1	-	A	B	-			
2	-	-	A	-			
3	-	A	B	-			
4	-	A取消	B	-			
5	-	-	A	-			
6	-	-	A	-			
7	-	-	A	-			
8	-	A	B	-			
9	-	A	B	-			
10	-	A	B	-			
11	-	-	A	-			
12	-	A	B	-			
13	-	A	B	-			
14	-	A	B	-			
15	-	-	A	-			
16	-	A	B	-			
17	-	-	A	-			
18	-	-	-	-			
19	-	A	B	-			
20	-	-	-	-			
21	-	-	A	-			
22	-	A	B	-			

圖則登記表 DRAWING REGISTER

接收日期 Receiving Date (適用於客戶圖則)

工程名稱 Project Title: 天水圍天榮站		年						
T1-佛沙窗拆圖		月						
工程編號 Project No: J-856		日						
分發予 Distributed To								
		年	22	23	23	23		
		月	12	03	05	06		
		日	19	11	15	08		
圖則編號 Drg. No.	圖則名稱 Drawing Title		修訂編號 Revision No.					
856-SH-D4	多點鎖,拉巴放樣圖	23	-	A	B	-		
856-SH-D5	多點鎖,拉巴放樣圖	24	-	A取消	B	-		
856-TH-D1	多點鎖,拉巴放樣圖	25	-	A	B	-		
856-TH-D1(1)	多點鎖,拉巴放樣 (數據表)	26	-	A	B	-		
856-TH-D2	多點鎖,拉巴放樣圖	27	-	A	B	-		
856-TH-D2(1)	多點鎖,拉巴放樣 (數據表)	28	-	A	B	-		
856-SG-F1	70生窗柵格	29	-	-	-	-		
856-SG-F1(1)	70生窗柵格 (數據表)	30	-	A	B	-		
856-SG-F1a	70生窗柵格	31	-	-	-	-		
856-SG-F1a(1)	70生窗柵格 (數據表)	32	-	A	B	-		
856-SG-F2	70生窗柵格	33	-	-	-	-		
856-SG-F2(1)	70生窗柵格 (數據表)	34	-	-	A	-		
856-SG-F4	70梗窗柵格	35	-	A	B	-		
856-SG-F4a	70梗窗柵格	36	-	A	B	-		
856-SG-F6	70梗窗柵格	37	-	A	B	-		
856-SG-F7	70梗窗柵格	38	-	-	A	-		
856-SG-F8	70梗窗柵格	39	-	-	-	-		
856-SG-F8(1)	70梗窗柵格 (數據表)	40	-	A	B	-		
856-SG-F9	70梗窗柵格	41	-	-	-	-		
856-SG-F9(1)	70梗窗柵格 (數據表)	42	-	A	B	-		
856-SG-F10	50生窗柵格	43	-	A	B	-		
856-SG-B01	鋁巴鑽孔圖	44	-	A	B	-		

圖則登記表 DRAWING REGISTER				
接收日期 Receiving Date (適用於客戶圖則)				
工程名稱 Project Title:	天水圍天榮站			
T1-佛沙窗拆圖				
工程編號 Project No:	J-856			
分發予 Distributed To				
圖則編號 Drg. No.	圖則名稱 Drawing Title			
856-SG-B02	70窗鋁巴鑽孔圖			
856-SG-B03	70窗安全柵格節點示意圖			
856-SG-B04	70窗安全柵格節點示意圖			
856-SG-B05	70窗安全柵格節點示意圖			
856-SG-B06a	70窗安全柵格節點示意圖			
856-SG-B06b	70窗安全柵格節點示意圖			
856-SG-B07	加力通用鋁角加工圖			
856-SG-B08	加力通用鋁角加工圖			
X86016-F01	梗頂橫拆圖			
X86016-F01 (1)	梗頂橫拆圖 (數據表)			
X86016-F01a	梗底橫拆圖			
X86016-F01a (1)	梗底橫拆圖 (數據表)			
X86005-F01L	梗邊企拆圖			
X86005-F01L (1)	梗邊企拆圖 (數據表)			
X86005-F01R	梗邊企拆圖			
X86005-F01R (1)	梗邊企拆圖 (數據表)			
X86006-F01	梗夾企拆圖			
X86006-F01 (1)	梗夾企拆圖 (數據表)			
X86108-F01	中企夾通拆圖			
X86108-F01 (1)	中企夾通拆圖 (數據表)			
X86008-F01	中企夾通 (95) 拆圖			
X86008-F01 (1)	中企夾通 (95) 拆圖 (數據表)			
修訂編號 Revision No.				
45	-	-	-	-
46	-	-	-	-
47	-	A	-	-
48	-	A	-	-
49	-	A	-	-
50	-	A	-	-
51	-	A	B	-
52	-	A	B	-
53	-	-	-	-
54	-	A	B	-
55	-	-	-	-
56	-	A	B	-
57	-	-	-	-
58	-	A	B	-
59	-	-	-	-
60	-	A	B	-
61	-	-	-	-
62	-	A	B	-
63	-	-	-	A
64	-	A	B	-
65	-	-	-	A
66	-	A	B	-

圖則登記表 DRAWING REGISTER										
接收日期 Receiving Date (適用於客戶圖則)										
工程名稱 Project Title:		天水圍天榮站			年					
		T1-佛沙窗拆圖			月					
工程編號 Project No:		J-856			日					
分發予 Distributed To										
					年	22	23	23	23	
					月	12	03	05	06	
					日	19	11	15	08	
圖則編號 Drg. No.	圖則名稱 Drawing Title				修訂編號 Revision No.					
X86009-F01	90°轉角通			67	-	A	-	B		
X86003-S1L	70生邊企拆圖			68	-	A	B	-		
X86007-S1L	70生夾企拆圖			69	-	A	B	-		
X86003-S2L	70生邊企拆圖			70	-	A	B	-		
X86007-S2L	70生夾企拆圖			71	-	A	B	-		
X86003-S1R	70生邊企拆圖			72	-	A	B	-		
X86007-S1R	70生夾企拆圖			73	-	A	B	-		
X86003-S2R	70生邊企拆圖			74	-	-	A	-		
X86007-S2R	70生夾企拆圖			75	-	-	A	-		
X86014-S1L	70生頂橫拆圖			76	-	A	B	C		
X86015-S1L	70上生下梗中橫拆圖			77	-	A	B	C		
X86014-S3L	70生頂橫拆圖			78	-	A	B	C		
X86015-S3L	70上生下梗中橫拆圖			79	-	A	B	C		
X86016-S1aL	70梗底橫拆圖			80	-	A	B	-		
X86016-S3aL	70梗底橫拆圖			81	-	A	B	-		
X86014-S1R	70生頂橫拆圖			82	-	-	A	B		
X86015-S1R	70上生下梗中橫拆圖			83	-	-	A	B		
X86014-S3R	70生頂橫拆圖			84	-	A取消	B	C		
X86015-S3R	70上生下梗中橫拆圖			85	-	A取消	B	C		
X86016-S1aR	70梗底橫拆圖			86	-	-	A	-		
X86016-S3aR	70梗底橫拆圖			87	-	A取消	B	-		
X86019-S1L	反拍線拆圖			88	-	-	-	-		

圖則登記表 DRAWING REGISTER										
接收日期 Receiving Date (適用於客戶圖則)										
工程名稱 Project Title:		天水圍天榮站			年					
		T1-佛沙窗拆圖			月					
工程編號 Project No:		J-856			日					
分發予 Distributed To					年	22	23	23	23	
					月	12	03	05	06	
					日	19	11	15	08	
圖則編號 Drg. No.		圖則名稱 Drawing Title				修訂編號 Revision No.				
X86019-S1L(1)	反拍線拆圖(數據表)			89	-	A	B	-		
X86019-S1R	反拍線拆圖			90	-	-	-	-		
X86019-S1R(1)	反拍線拆圖(數據表)			91	-	A	B	-		
XXL-S1L	反拍線擋膠鋁角拆圖			92	-	-	-	-		
XXL-S1L(1)	反拍線擋膠鋁角(數據表)			93	-	A	B	-		
XXL-S1R	反拍線擋膠鋁角拆圖			94	-	-	-	-		
XXL-S1R(1)	反拍線擋膠鋁角(數據表)			95	-	A	B	-		
X86004-SHL1-1	70生窗玉企料加工圖			96	-	A	B	-		
X86004-SHL1-2	70生窗玉企料加工圖			97	-	A	B	-		
X86004-SHR1-1	70生窗玉企料加工圖			98	-	A	B	-		
X86004-SHR1-2	70生窗玉企料加工圖			99	-	A	B	-		
X86004-SHL1-T1	70生窗玉橫料加工圖			100	-	A	B	C		
X86004-SHL1-T2	70生窗玉橫料加工圖			101	-	A	B	C		
X86004-SHL3-T1	70生窗玉橫料加工圖			102	-	A	B	C		
X86004-SHL3-T2	70生窗玉橫料加工圖			103	-	A	B	C		
X86004-SHR1-T1	70生窗玉橫料加工圖			104	-	-	A	B		
X86004-SHR1-T2	70生窗玉橫料加工圖			105	-	-	A	B		
X86004-SHR3-T1	70生窗玉橫料加工圖			106	-	A取消	B	C		
X86004-SHR3-T2	70生窗玉橫料加工圖			107	-	A取消	B	C		
X86109-S1L	生窗手柄玻璃線加工圖			108	-	A	B	-		
X86109-S1R	生窗手柄玻璃線加工圖			109	-	A	B	-		
X86010-S1L	50生邊企拆圖			110	-	A	B	-		

圖則登記表
DRAWING REGISTER

接收日期 Receiving Date (適用於客戶圖則)

工程名稱 Project Title:	天水圍天榮站
T1-佛沙窗拆圖	
工程編號 Project No:	J-856
分發予 Distributed To	

年							
月							
日							

年	22	23	23	23			
月	12	03	05	06			
日	19	11	15	08			

圖則編號 Drg. No.	圖則名稱 Drawing Title
X86010-S1R	50生邊企拆圖
X86012-S1L	50生頂橫拆圖
X86013-S1L	50生底橫拆圖
X86011-SHL1-1	50生窗玉企料加工圖
X86011-SHL1-2	50生窗玉企料加工圖
X86011-SHL1-T1	50生窗玉橫料加工圖
X86011-SHL1-T2	50生窗玉橫料加工圖
X86017-S1L	50生窗手柄玻璃線加工圖
X86003-T1L	70生邊企拆圖
X86007-T1L	70生夾企拆圖
X86003-T2L	70生邊企拆圖
X86007-T2L	70生夾企拆圖
X86003-T1R	70生邊企拆圖
X86007-T1R	70生夾企拆圖
X86014-T3L	70生頂橫拆圖
X86015-T3L	70上生下梗中橫拆圖
X86014-T1L	70生頂橫拆圖
X86015-T1L	70上生下梗中橫拆圖
X86016-T1aL	70梗底橫拆圖
X86016-T3aL	70梗底橫拆圖
X86014-T3R	70生頂橫拆圖
X86015-T3R	70上生下梗中橫拆圖

	修訂編號 Revision No.						
111	-	A	B	-			
112	-	A	B	C			
113	-	A	B	C			
114	-	A	B	-			
115	-	A	B	-			
116	-	A	B	C			
117	-	A	B	C			
118	-	A	B	-			
119	-	A	B	C			
120	-	A	B	C			
121	-	A	B	C			
122	-	A	B	C			
123	-	A	B	C			
124	-	A	B	C			
125	-	A	B	-			
126	-	A	B	C			
127	-	A	B	-			
128	-	A	B	C			
129	-	A	B	-			
130	-	A	B	-			
131	-	-	A	-			
132	-	-	A	B			

圖則登記表 DRAWING REGISTER										
接收日期 Receiving Date (適用於客戶圖則)										
工程名稱 Project Title:		天水圍天榮站			年					
T1-佛沙窗拆圖		月								
工程編號 Project No:		J-856			日					
分發予 Distributed To										
		年	22	23	23	23				
		月	12	03	05	06				
		日	19	11	15	08				
圖則編號 Drg. No.	圖則名稱 Drawing Title		修訂編號 Revision No.							
X86016-T3aR	70梗底橫拆圖	133	-	-	A	-				
X86004-TH1-1	70生窗玉企料加工圖	134	-	A	B	C				
X86004-TH1-2	70生窗玉企料加工圖	135	-	A	B	C				
X86004-TH3-T1	70生窗玉橫料加工圖	136	-	A	B	-				
X86004-TH3-T2	70生窗玉橫料加工圖	137	-	A	B	-				
X86004-TH1-T1	70生窗玉橫料加工圖	138	-	A	B	-				
X86004-TH1-T2	70生窗玉橫料加工圖	139	-	A	B	-				
X86109-T3	生窗手柄玻璃線加工圖	140	-	A	B	-				
X86109-T1	生窗手柄玻璃線加工圖	141	-	A	B	-				
AW-04c	70佛沙窗組裝圖	142	-	新增	A	-				
856-TH-D3	多點鎖,拉巴放樣圖	143	-	新增	A	-				
856-SG-F11	70生窗柵格	144	-	新增	-	-				
856-SG-F11(1)	70生窗柵格(數據表)	145	-	新增	-	-				
856-SG-F12	70生窗柵格	146	-	新增	-	-				
X86003-T2R	70生邊企拆圖	147	-	新增	A	B				
X86007-T2R	70生夾企拆圖	148	-	新增	A	B				
X86014-T4R	70生頂橫加工圖	149	-	新增	-	-				
X86015-T4R	70上生下梗中橫加工圖	150	-	新增	-	A				
X86016-T4aR	70梗底橫加工圖	151	-	新增	-	-				
X86004-TH4-T1	70生窗玉橫料加工圖	152	-	新增	-	-				
X86004-TH4-T2	70生窗玉橫料加工圖	153	-	新增	-	-				
X86109-T4	生窗手柄玻璃線加工圖	154	-	新增	-	-				






美特鋁質有限公司
MIDI Aluminium Fabricator Ltd.

工程號 J856 地盤 天水圍天榮站

數據表見:X86108-F01(1)

△ 依據EI-6292增加企通防水膠封口

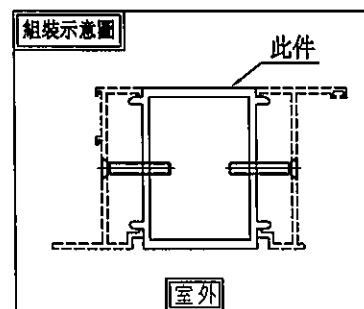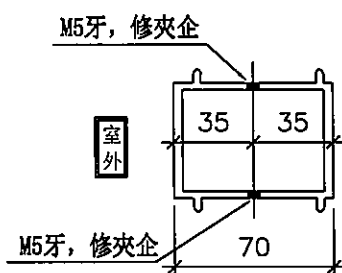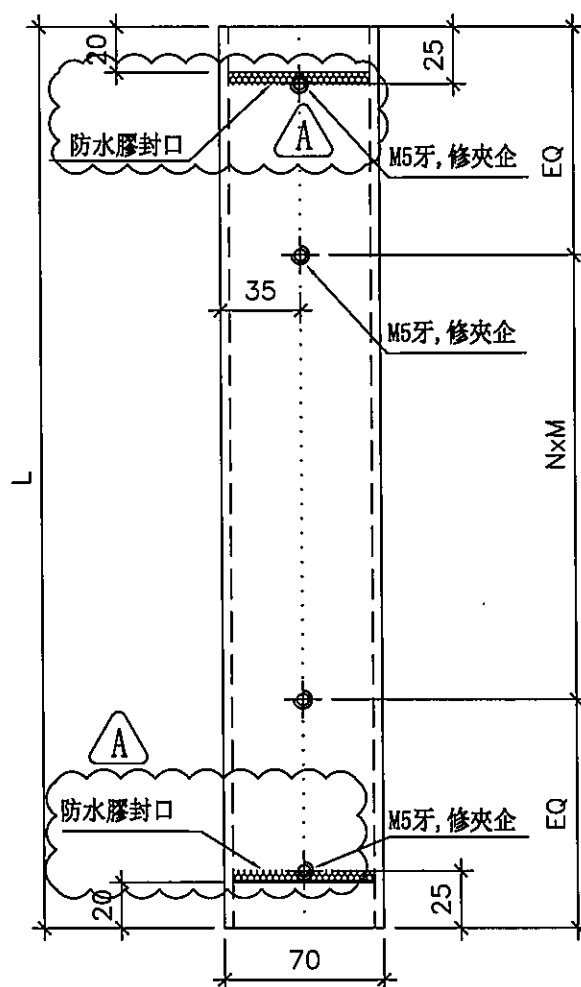

名稱	中企夾通(70mm)	制圖	黃瓊玉	2022.11.13	修改	A		
材料	X86108	復核	謝永林	2022.12.09	日期	23.06.08		
顏色	中灰色 (UCT542429XL-3)	批准			圖號	X86108-F01		



美特鋁質有限公司
MIDI Aluminium Fabricator Ltd.

工程號

J856



地盤

天水圍天榮站


數據表見:X86008-F01(1)



依據EI-6292增加企通防水膠封口

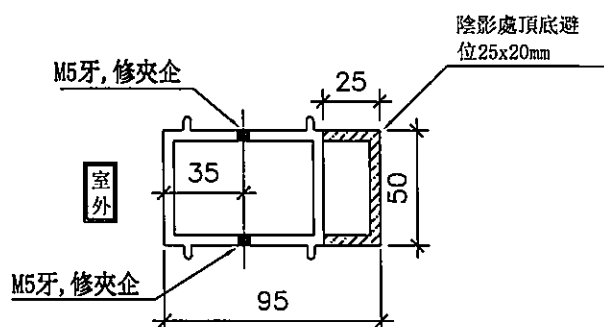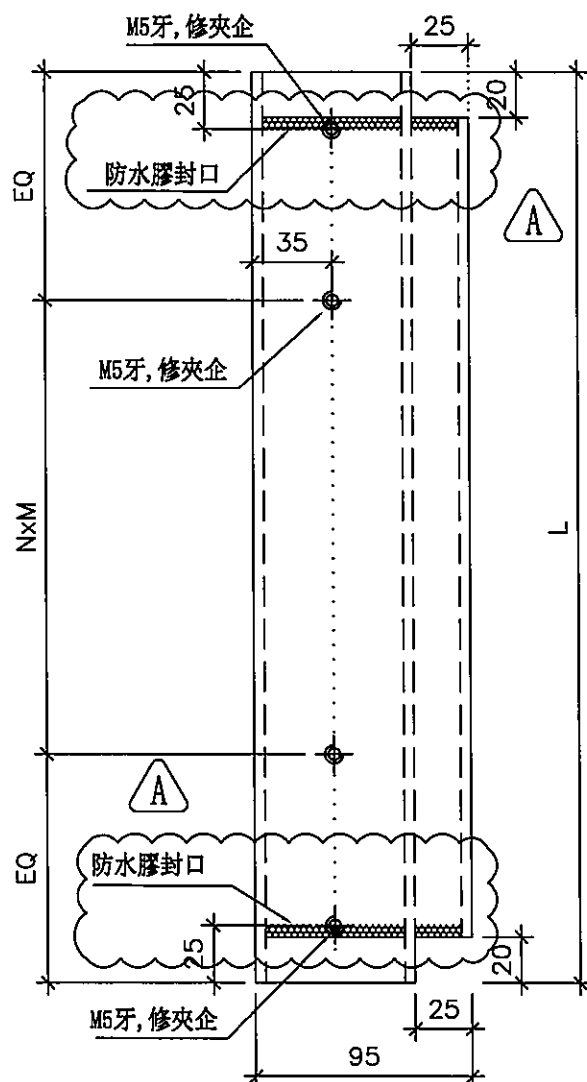

組裝示意圖

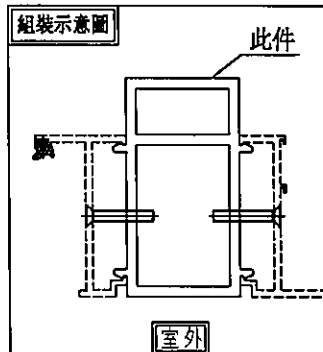

名稱	中企夾通(95mm)	制圖	黃瓊玉	2022.11.13	修改	A		
材料	X86008	復核	謝永林	2022.12.09	日期	23.06.08		
顏色	中灰色 (UCT542429XL-3)	批准			圖號	X86008-F01		




美特鋁質有限公司
MIDI Aluminium Fabricator Ltd.

工程號 J856 地盤 天水圍天榮站

序號	物料編號	數量	L	EQ	N	x	M	窗號	位置	樓層
1	X86009-F01	9	2070	135	6	x	300	AW-07	T1-B8	3/F-12/F
合計:		9								(A)


依據EI-5122F修改樓層數量

(A)

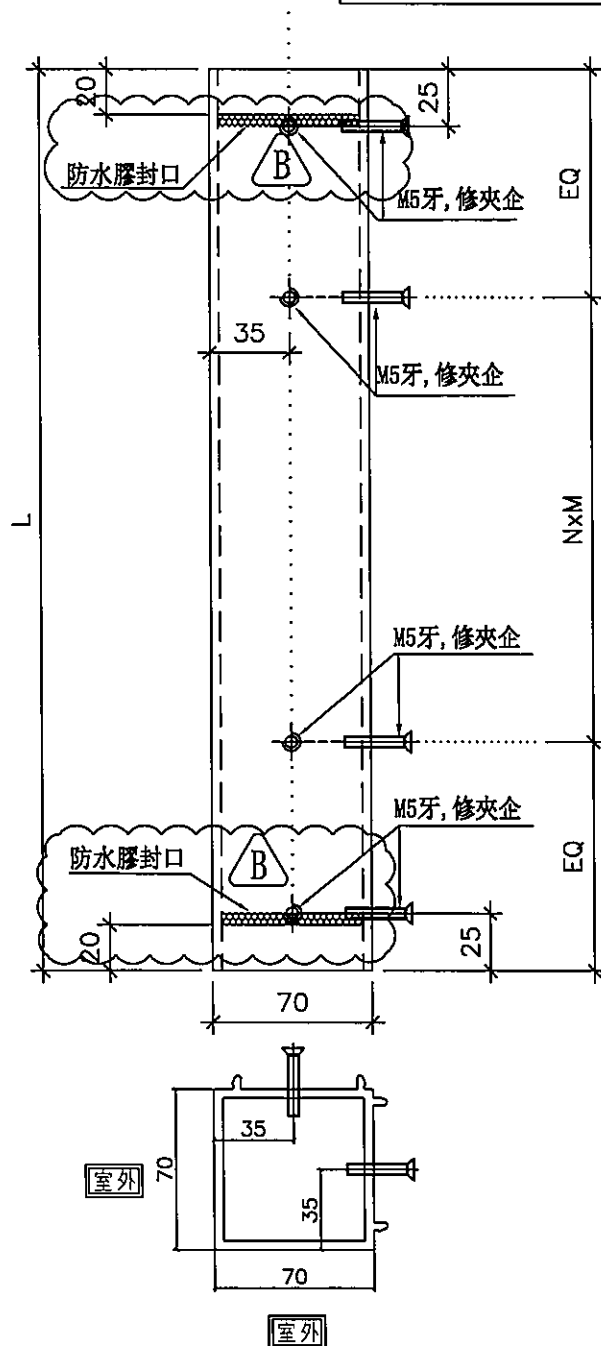

(B)

依據EI-6292增加企通防水膠封口

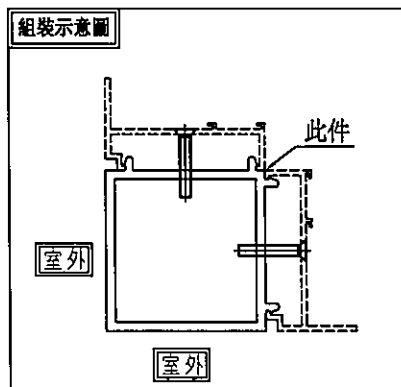

名稱	90°轉角通	制圖	黃瓊玉	2022.11.13	修改	A	B
材料	X86009	復核	謝永林	2022.12.09	日期	23.03.07	23.06.08
顏色	中灰色 (UCT542429XL-3)	批准			圖號	X86009-F01	





美特鋁質有限公司
MIDI Aluminium Fabricator Ltd.

工程號 J856 地盤 天水圍天榮站


窗號	幅數	位置	樓層
AW-02	37	T1-A1	3/F-45/F
AW-02	36	T1-A2	5/F-45/F
AW-02	37	T1-B2	3/F-45/F (10/F-15/F, 20/F-25/F, 29/F-33/F, 38/F-45/F) 無此樓層
AW-02	37	T1-B8	3/F-45/F
AW-03	37	T1-A2	3/F-45/F
AW-03	37	T1-B3	3/F-45/F
AW04	37	T1-B2	3/F-45/F
AW04	37	T1-A3	3/F-45/F
AW-07	9	T1-B8	3/F-12/F
合計:	304		

△B
依據EI39861修改樓層數量

△A
依據EI-5122F修改分出樓層數量

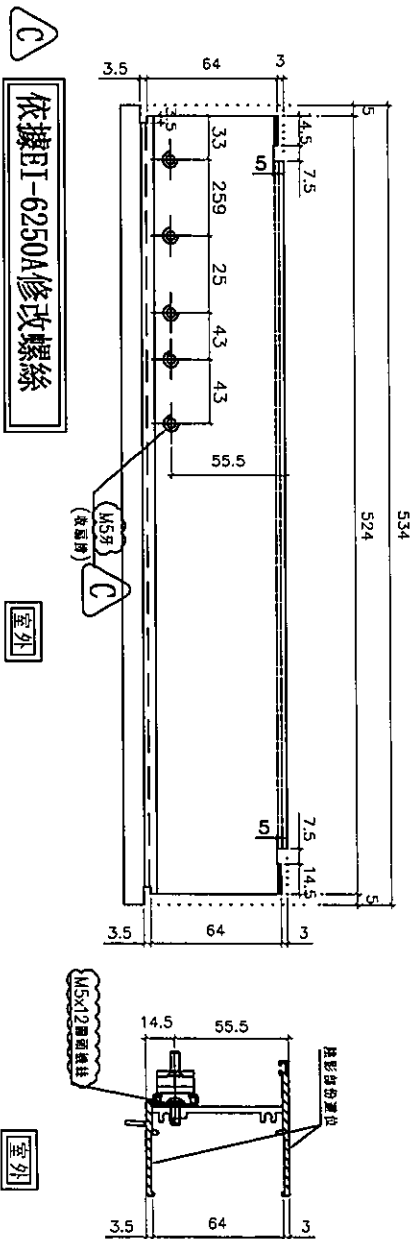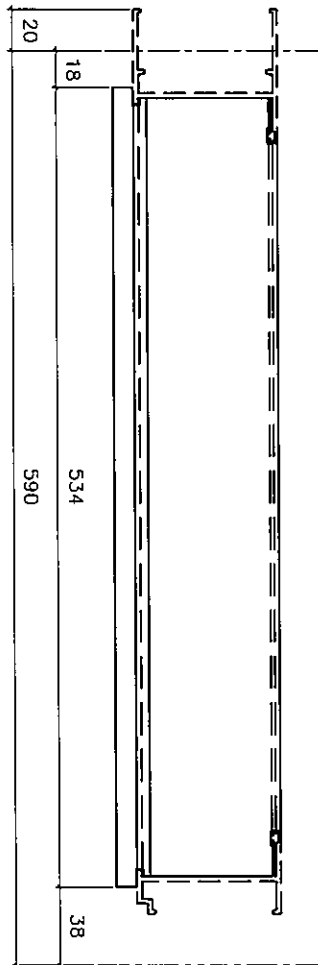

名稱	70生頂橫加工圖	制圖	黃瓊玉	2022.11.13	修改	A	B	C
材料	X86014	復核	謝永林	2022.12.09	日期	23.03.07	23.05.13	23.06.08
顏色	中灰色 (UCT542919XL-3)	批准			圖號	X86014-S1L		

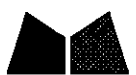

美特鋁質有限公司
MIDI Aluminium Fabricator Ltd.

工程號 J856 地盤 天水圍天榮站





窗號	層數	位置	樓層
AW-02	37	T1-A1	3/F-45/F
AW-02	36	T1-A2	5/F-45/F
AW-02	37	T1-B2	3/F-45/F (10/F-16/F, 20/F-25/F, 29/F-33/F, 38/F-42/F) 無此樓層
AW-02	37	T1-B8	3/F-45/F
AW-03	37	T1-A2	3/F-45/F
AW-03	37	T1-B3	3/F-45/F
AW04	37	T1-B2	3/F-45/F
AW04	37	T1-A3	3/F-45/F
AW-07	9	T1-B8	3/F-12/F
合計:	304		

B

依據EI3986I修改樓層數量

A

依據EI-5122F修改分出樓層數量

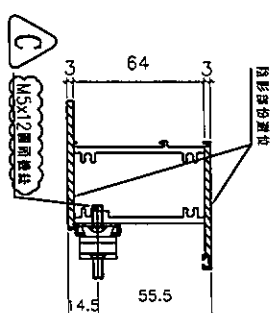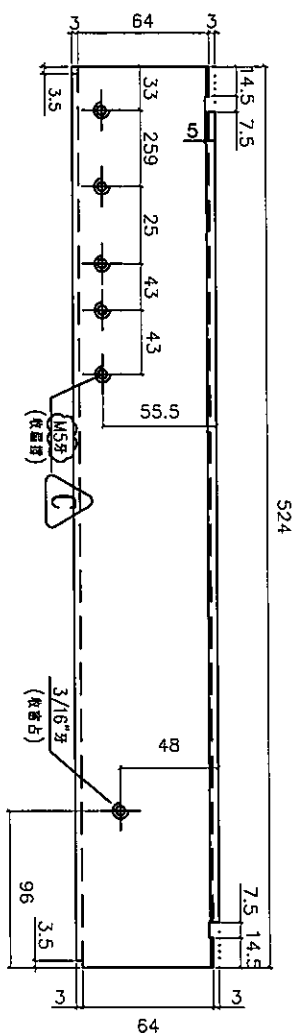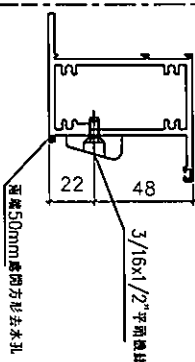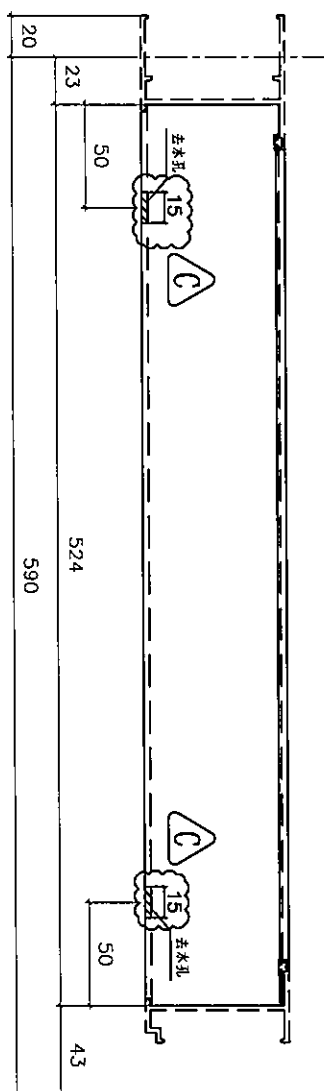

室外

C

依據EI-6250A修改螺絲

室外

名稱	70上生下梗中橫加工圖	制圖	黃瓊玉	2022.11.13	修改	A	B	C
材料	X86015	復核	謝永林	2022.12.09	日期	23.03.07	23.05.13	23.06.08
顏色	中灰色 (UCT542919XL-3)	批准			圖號	X86015-S1L		



美特鋁質有限公司
MIDI Aluminium Fabricator Ltd.

工程號 J856 地盤 天水圍天榮站

窗號	幅數	位置	樓層
AW-02a	36	T1-B7	5/F-45/F
AW-02a	0	T1-B8	3/F-42/F
合計:		36	




B

依據EI39861修改樓層數量

B

A

依據EI-5122F修改分出樓層數量

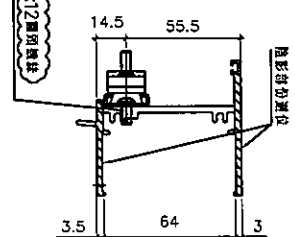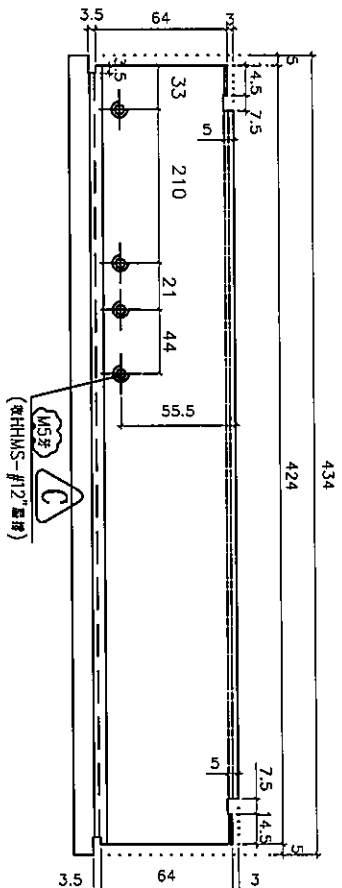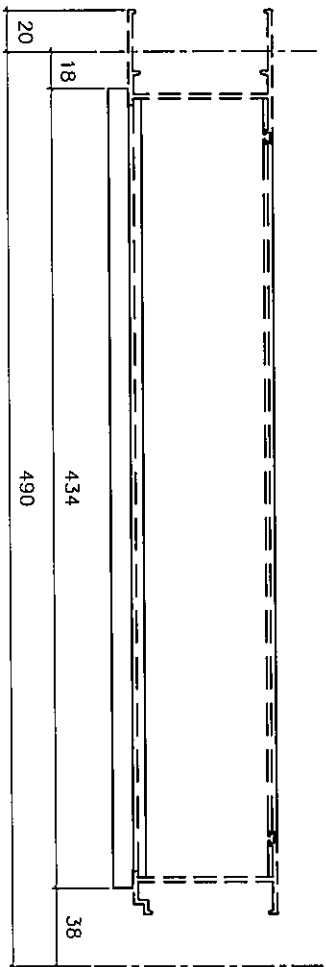


室外

C

依據EI-6250A修改螺絲

室外

名稱	70生頂橫加工圖	制圖	黃瓊玉	2022.11.13	修改	A	B	C
材料	X86014	復核	謝永林	2022.12.09	日期	23.03.07	23.05.13	23.06.08
顏色	中灰色 (UCT542919XL-3)	批准			圖號	X86014-S3L		

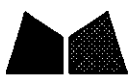





美特鋁質有限公司
MIDI Aluminium Fabricator Ltd.

工程號 J856 地盤 天水圍天榮站

窗號	幅數	位置	樓層
AW-02a	36	T1-B7	5/F-45/F
AW-02a	0	T1-B8	3/F-42/F
合計: 36			

依據EI3986I修改樓層數量

A 依據EI-5122F修改分出樓層數量

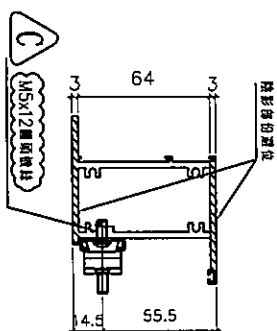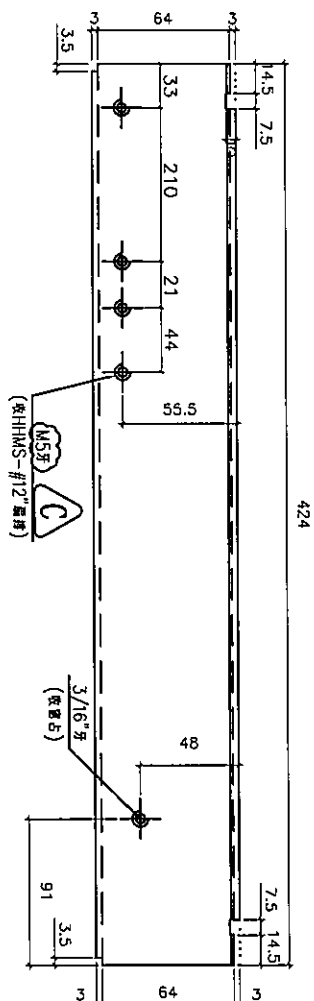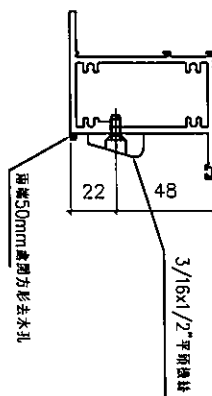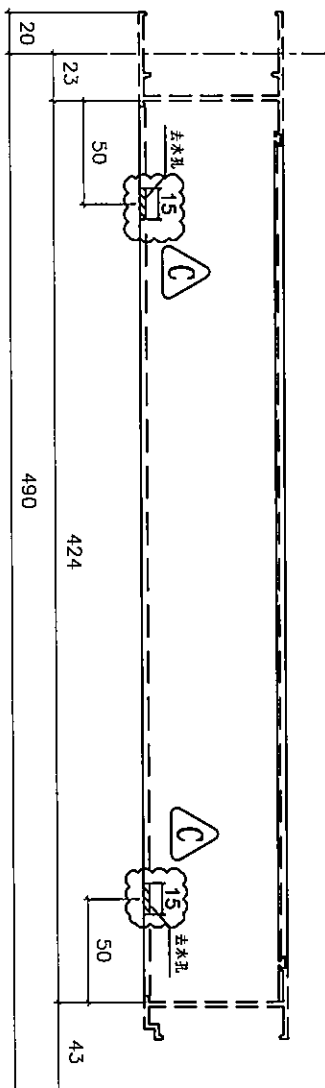

室外



依據EI-6250A修改螺絲

室外

名稱	70上生下梗中橫加工圖	制圖	黃瓊玉	2022.11.13	修改	A	B	C
材料	X86015	復核	謝永林	2022.12.09	日期	23.03.07	23.05.13	23.06.08
顏色	中灰色 (UCT542919XL-3)	批准			圖號	X86015-S3L		





美特鋁質有限公司
MIDI Aluminium Fabricator Ltd.

工程號 J856 地盤 天水圍天榮站

窗號	幅數	位置	樓層
AW-02R	37	T1-B1	3/F-45/F
AR-02R	1	T1-A2	3/F
AW-02R	37	T1-B3	3/F-45/F (10/F-16/F-20/F-25/F-29/F-33/F-38/F-42/F) 無此樓層
AW-02R	37	T1-A2	3/F-45/F
AW-02R	37	T1-A3	3/F-45/F
AW-04aR	37	T1-B7	3/F-45/F
合計:	186		

依據 EI3986I 修改樓層數量

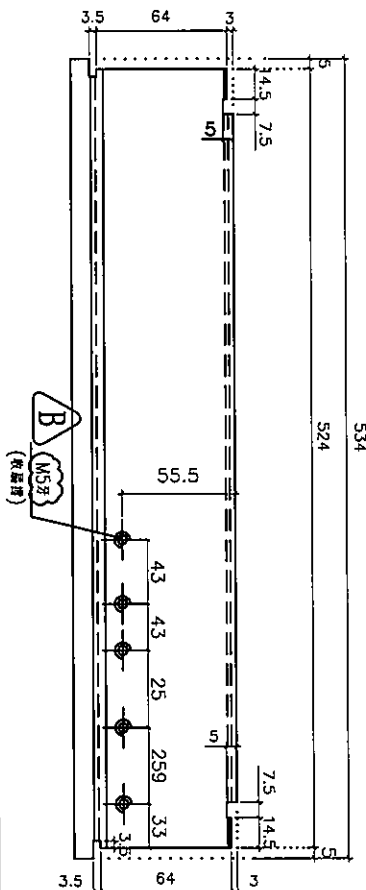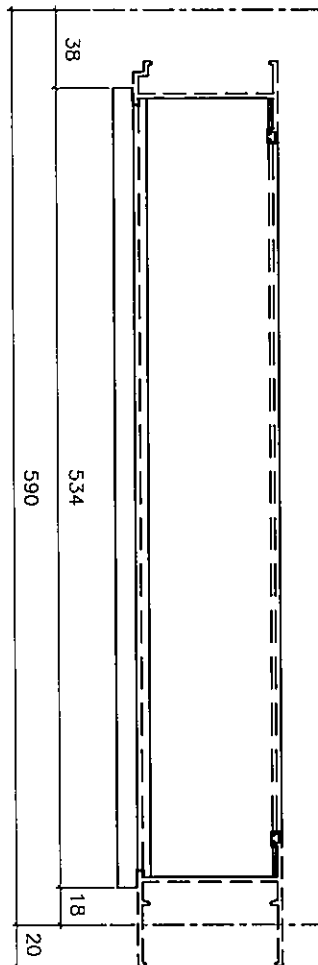


室外



B

依據 EI-6250A 修改螺絲

室外

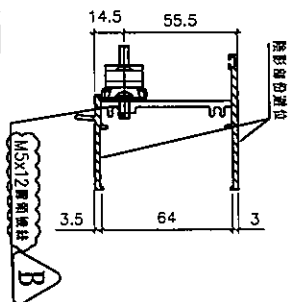

名稱	70生頂橫加工圖	制圖	黃瓊玉	2022.11.13	修改	A	B
材料	X86014	復核	謝永林	2022.12.09	日期	23.05.13	23.06.08
顏色	中灰色 (UCT542919XL-3)	批准			圖號	X86014-S1R	





美特鋁質有限公司
MIDI Aluminium Fabricator Ltd.

工程號 J856 地盤 天水圍天榮站

窗號	幅數	位置	樓層
AW-02aR	1	T1-B7	3/F
AW-02aR	1	T1-B6	3/F
合計:	1		

B


B
依據EI3986I恢復使用

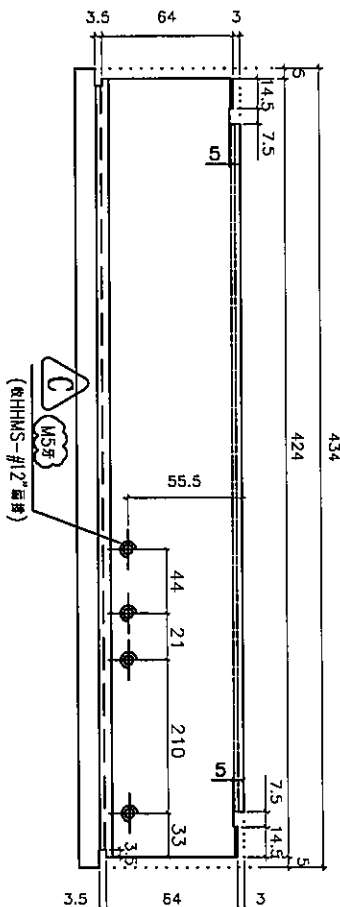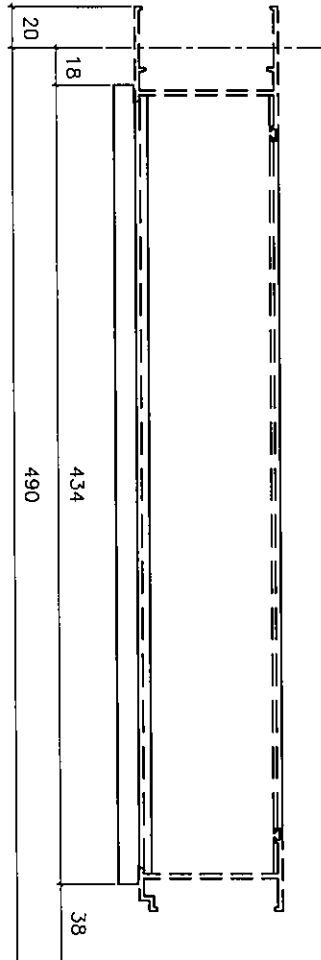

室外

C

依據EI-6250A修改螺絲

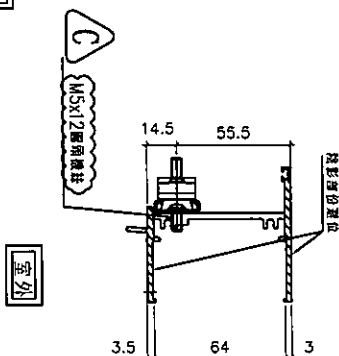

室外

名稱	70生頂橫加工圖	制圖	黃瓊玉	2022.11.13	修改	A	B	C
材料	X86014	復核	謝永林	2022.12.09	日期	23.03.13	23.05.13	23.06.08
顏色	中灰色 (UCT542919XL-3)	批准			圖號	X86014-S3R		







美特鋁質有限公司
MIDI Aluminium Fabricator Ltd.

工程號 J856 地盤 天水圍天榮站

窗號	幅數	位置	樓層
AW-02aR	1	T1-B7	3/F
AW-02aR	0	T1-B6	3/F
合計: 1			

B

依據EI3986I恢復使用

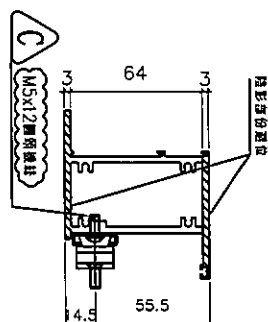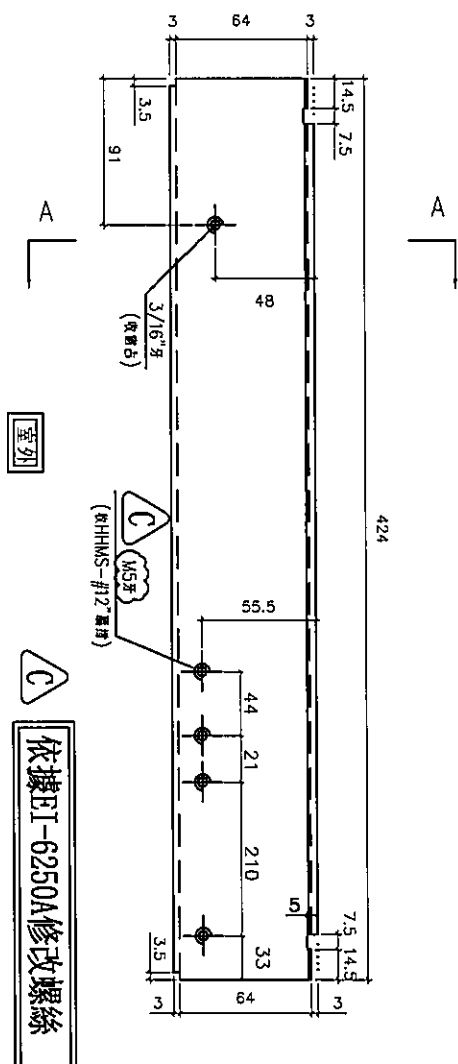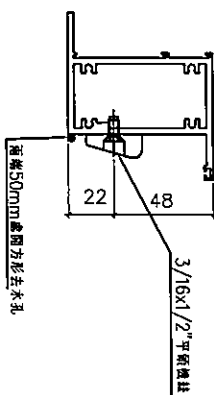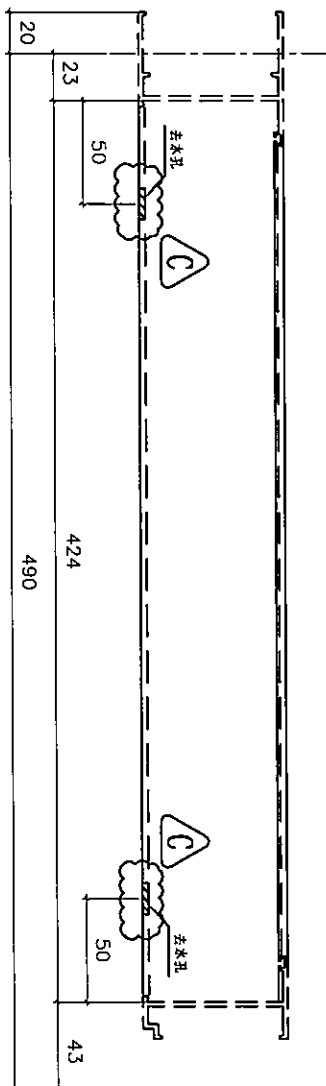

依據EI-6250A修改螺絲

名稱	70上生下梗中橫加工圖	制圖	黃瓊玉	2022.11.13	修改	A	B	C
材料	X86015	復核	謝永林	2022.12.09	日期	23.03.13	23.05.13	23.06.08
顏色	中灰色 (UCT542919XL-3)	批准			圖號	X86015-S3R		




美特鋁質有限公司
MIDI Aluminium Fabricator Ltd.


工程號 J856 地盤 天水圍天榮站

窗號	幅數	位置	樓層
AW-02	37	T1-A1	3/F-45/F
AW-02	36	T1-A2	5/F-45/F
AW-02	37	T1-B2	3/F-45/F (10/F-16/F, 20/F-25/F, 29/F-33/F, 38/F-42/F) 無此樓層
AW-02	37	T1-B8	3/F-45/F
AW-03	37	T1-A2	3/F-45/F
AW-03	37	T1-B3	3/F-45/F
AW-04	37	T1-B2	3/F-45/F
AW-04	37	T1-A3	3/F-45/F
AW-07	9	T1-B8	3/F-12/F
合計:	304		

532

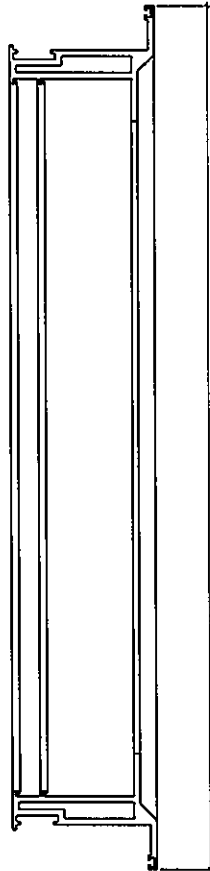

532

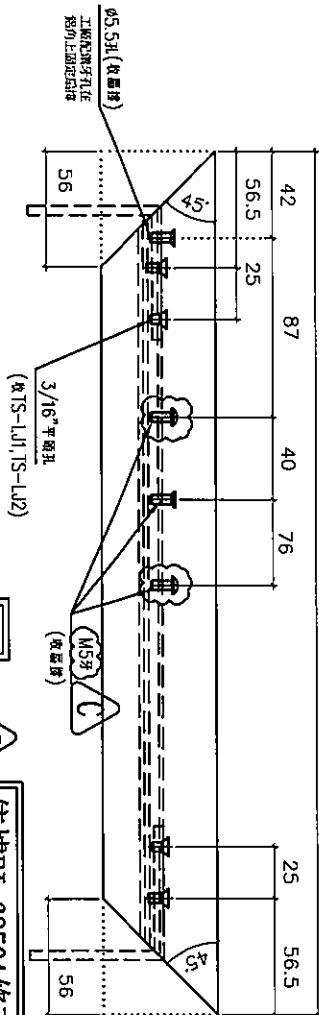

室外




依據EI-6250A修改螺絲



依據EI3986I修改樓層數量



依據EI-5122F修改分出樓層數量

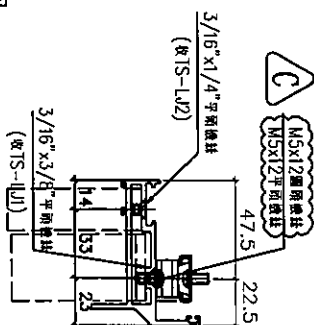

室外


名稱	70生窗玉橫料加工圖	制圖	黃瓊玉	2022.11.13	修改	A	B	C
材料	X86004	復核	謝永林	2022.12.09	日期	23.03.07	23.05.13	23.06.08
顏色	中灰色 (UCT542919XL-3)	批准			圖號	X86004-SHL1-T1		



美特鋁質有限公司
MIDI Aluminium Fabricator Ltd.

工程號 J856 地盤 天水圍天榮站

窗號	幅數	位置	樓層
AW-02	37	T1-A1	3/F-45/F
AW-02	36	T1-A2	5/F-45/F
AW-02	37	T1-B2	3/F-45/F (10/F-10/F, 20/F-25/F, 29/F-33/F, 38/F, 42/F) 無此樓層
AW-02	37	T1-B8	3/F-45/F
AW-03	37	T1-A2	3/F-45/F
AW-03	37	T1-B3	3/F-45/F
AW-04	37	T1-B2	3/F-45/F
AW-04	37	T1-A3	3/F-45/F
AW-07	9	T1-B8	3/F-12/F
合計:	304		

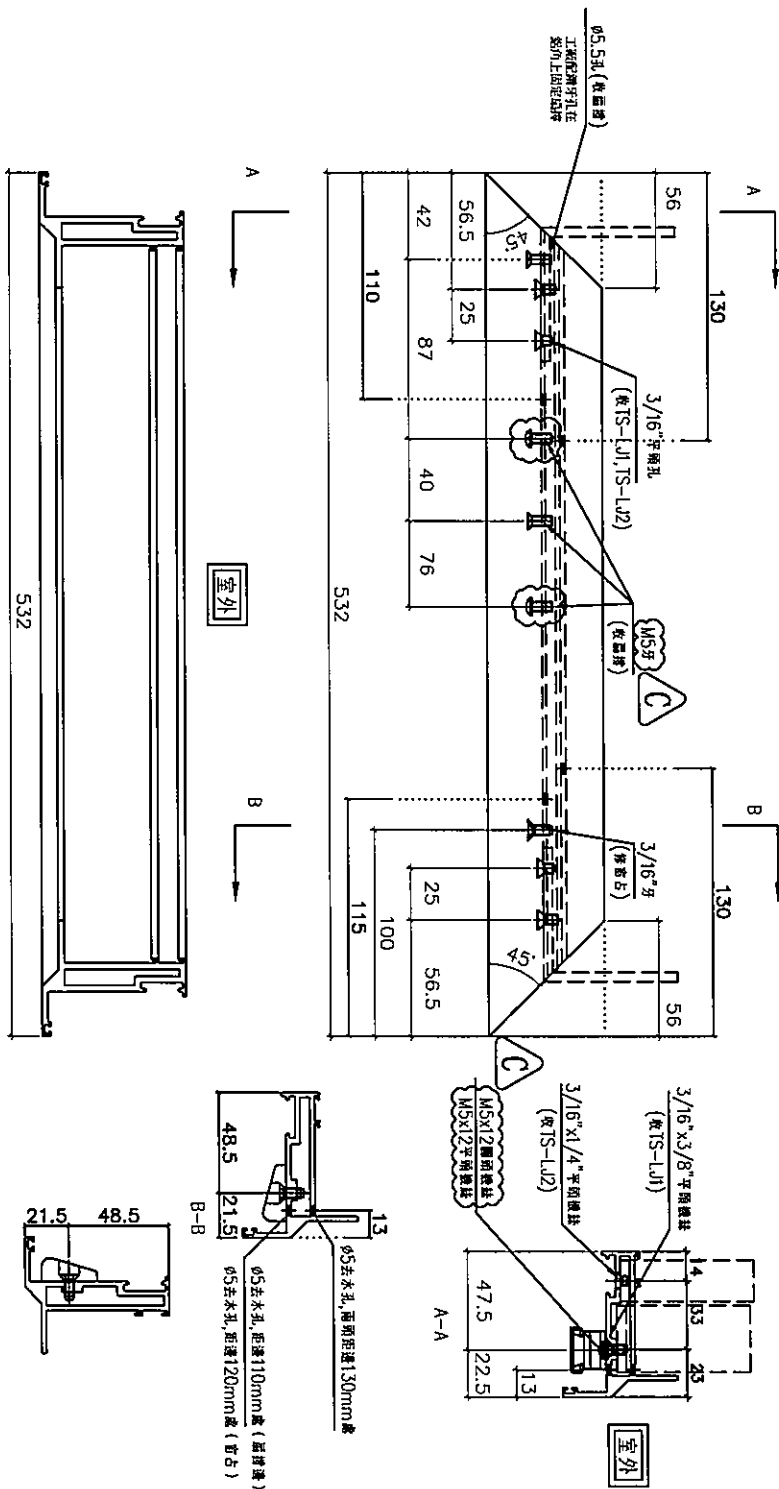

A 依據EI-5122F修改分出樓層數量

B 依據EI39861修改樓層數量

C 依據EI-6250A修改螺絲


名稱	70生窗玉橫料加工圖	制圖	黃瓊玉	2022.11.13	修改	A	B	C
材料	X86004	復核	謝永林	2022.12.09	日期	23.03.07	23.05.13	23.06.08
顏色	中灰色 (UCT542919XL-3)	批准			圖號	X86004-SHL1-T2		



美特鋁質有限公司
MIDI Aluminium Fabricator Ltd.

工程號 J856 地盤 天水圍天榮站

窗號	幅數	位置	樓層
AW-02a	36	T1-B7	5/F-45/F
AW-02a	0	T1-B8	3/F-42/F
合計:	36		

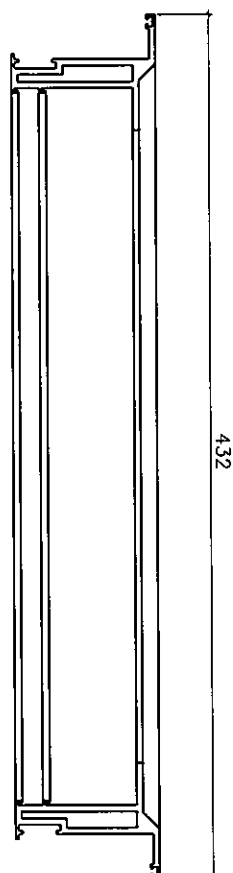


A

依據EI-5122F修改分出樓層數量

B


依據EI3986I修改樓層數量

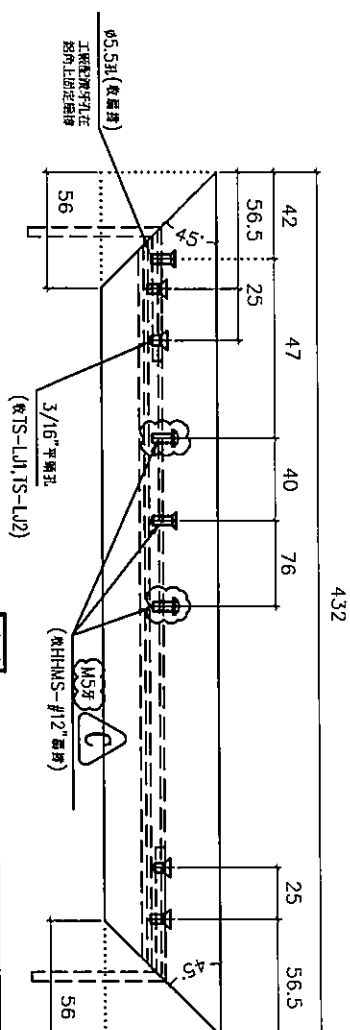

室外

C

依據EI-6250A修改螺絲

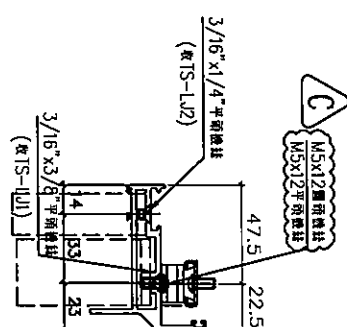


室外

名稱	70生窗玉橫料加工	制圖	黃瓊玉	2022.11.13	修改	A	B	C
材料	X86004	復核	謝永林	2022.12.09	日期	23.03.08	23.05.13	23.06.08
顏色	中灰色 (UCT542919XL-3)	批准			圖號	X86004-SHL3-T1		

工程號	J856	地盤	天水圍天榮站
-----	------	----	--------

依據EI3986I修改樓層數量



依據EI-5122F修改分出樓層數量

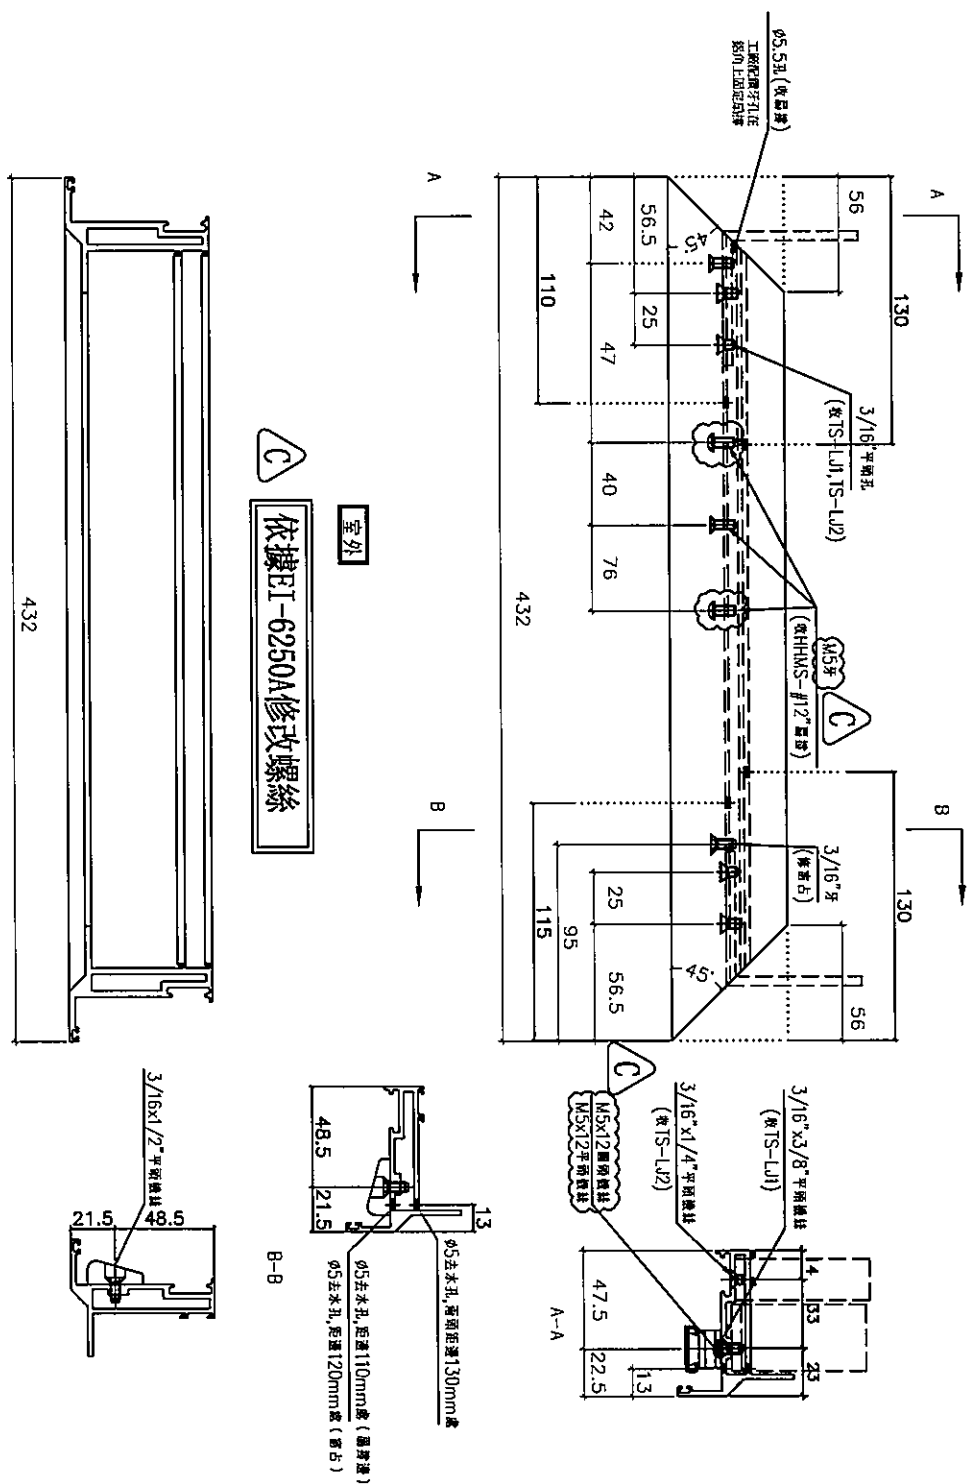

名稱	70生窗玉橫料加工圖	制圖	黃瓊玉	2022.11.13	修改	A	B	C
材料	X86004	復核	謝永林	2022.12.09	日期	23.03.08	23.05.13	23.06.08
顏色	中灰色 (UCT542919XL-3)	批准			圖號	X86004-SHL3-T2		

工程號	J856	地盤	天水圍天榮站
-----	------	----	--------

依據EI3986I修改樓層數量

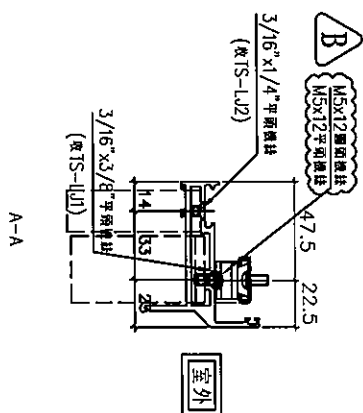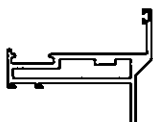


名稱	70生窗玉橫料加工圖	制圖	黃瓊玉	2022.11.13	修改	A	B	
材料	X86004	復核	謝永林	2022.12.09	日期	23.05.13	23.06.08	
顏色	中灰色 (UCT542919XL-3)	批准			圖號	X86004-SHR1-T1		



美特鋁質有限公司
MIDI Aluminium Fabricator Ltd.

依據ET-6250A修改螺絲

B

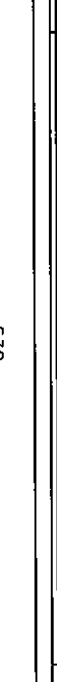

532

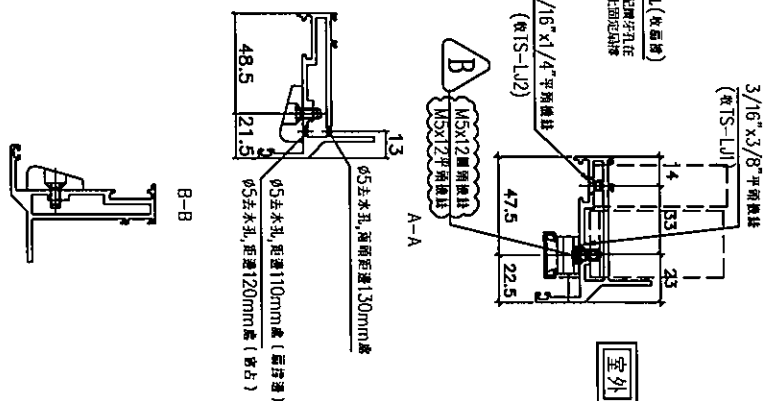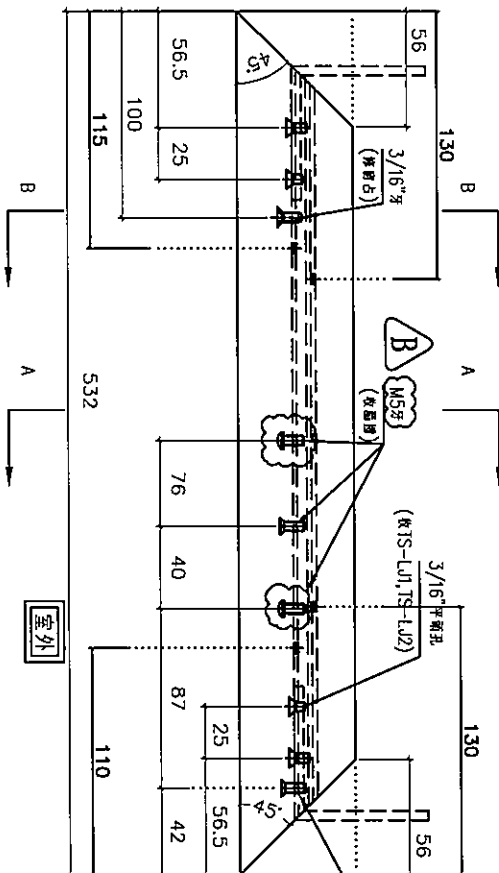

窗號	幅數	位置	樓層
AW-02R	37	T1-B1	3/F-45/F
AW-02R	1	T1-A2	3/F
AW-02R	37	T1-B3	3/F-45/F, 10/F, 16/F, 20/F, 25/F, 29/F, 33/F, 38/F, 42/F, 無此樓層
AW-02R	37	T1-A2	3/F-45/F
AW-02R	37	T1-A3	3/F-45/F
AW-04aR	37	T1-B7	3/F-45/F
合計:	186		

依據EI3986I修改樓層數量

名稱	70生窗玉橫料加工圖	制圖	黃瓊玉	2022.11.13	修改	A	B	
材料	X86004	復核	謝永林	2022.12.09	日期	23.05.13	23.06.08	
顏色	中灰色 (UCT542919XL-3)	批准			圖號	X86004-SHR1-T2		



美特鋁質有限公司
MIDI Aluminium Fabricator Ltd.

工程號 J856 地盤 天水圍天榮站

窗號

幅數

位置

樓層

AW-02aR

1

T1-B7

3/F

AW-02aR

0





T1-B6

3/F

合計:

1

依據EI3986I恢復使用

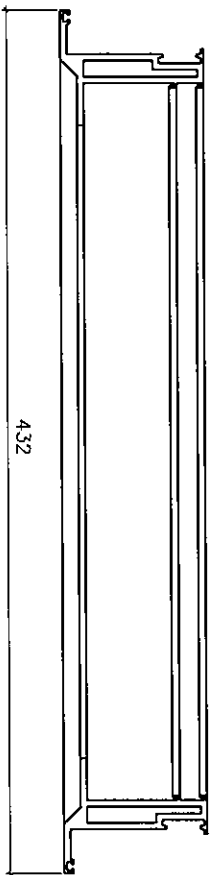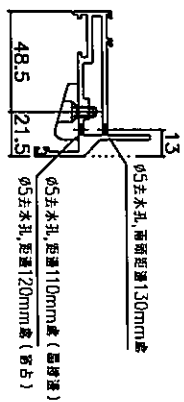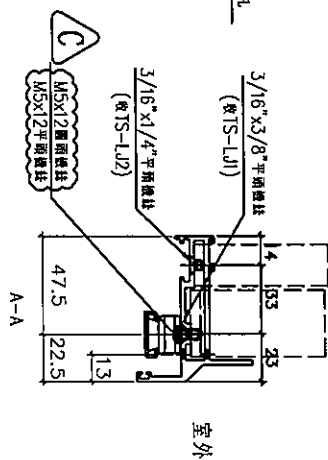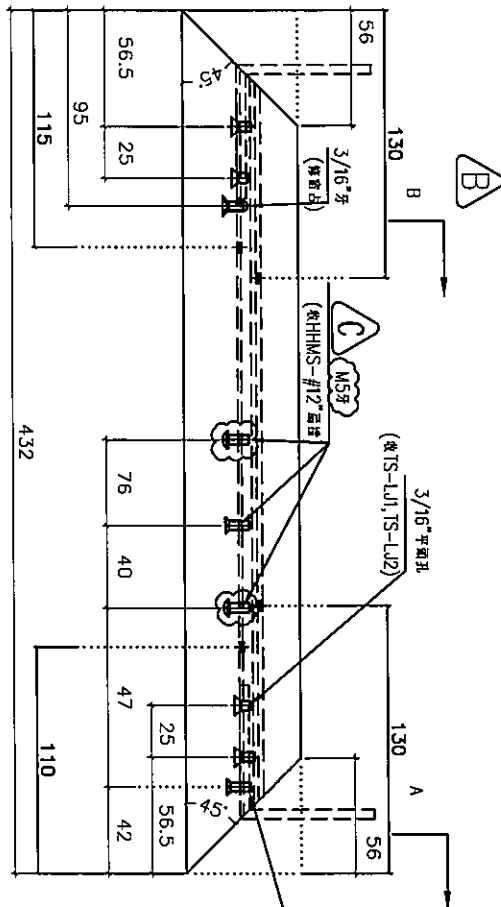

室外

C

依據EI-6250A修改螺絲

名稱	70生窗玉橫料加工圖	制圖	黃瓊玉	2022.11.13	修改	A	B	C
材料	X86004	復核	謝永林	2022.12.09	日期	23.03.13	23.05.13	23.06.08
顏色	中灰色 (UCT542919XL-3)	批准			圖號	X86004-SHR3-T2		




美特鋁質有限公司
MIDI Aluminium Fabricator Ltd.

工程號 J856 地盤 天水圍天榮站

窗號	幅數	位置	樓層
AW-06	37	T1-B3	3/F, 45/F


依據EI3986I修改樓層數量

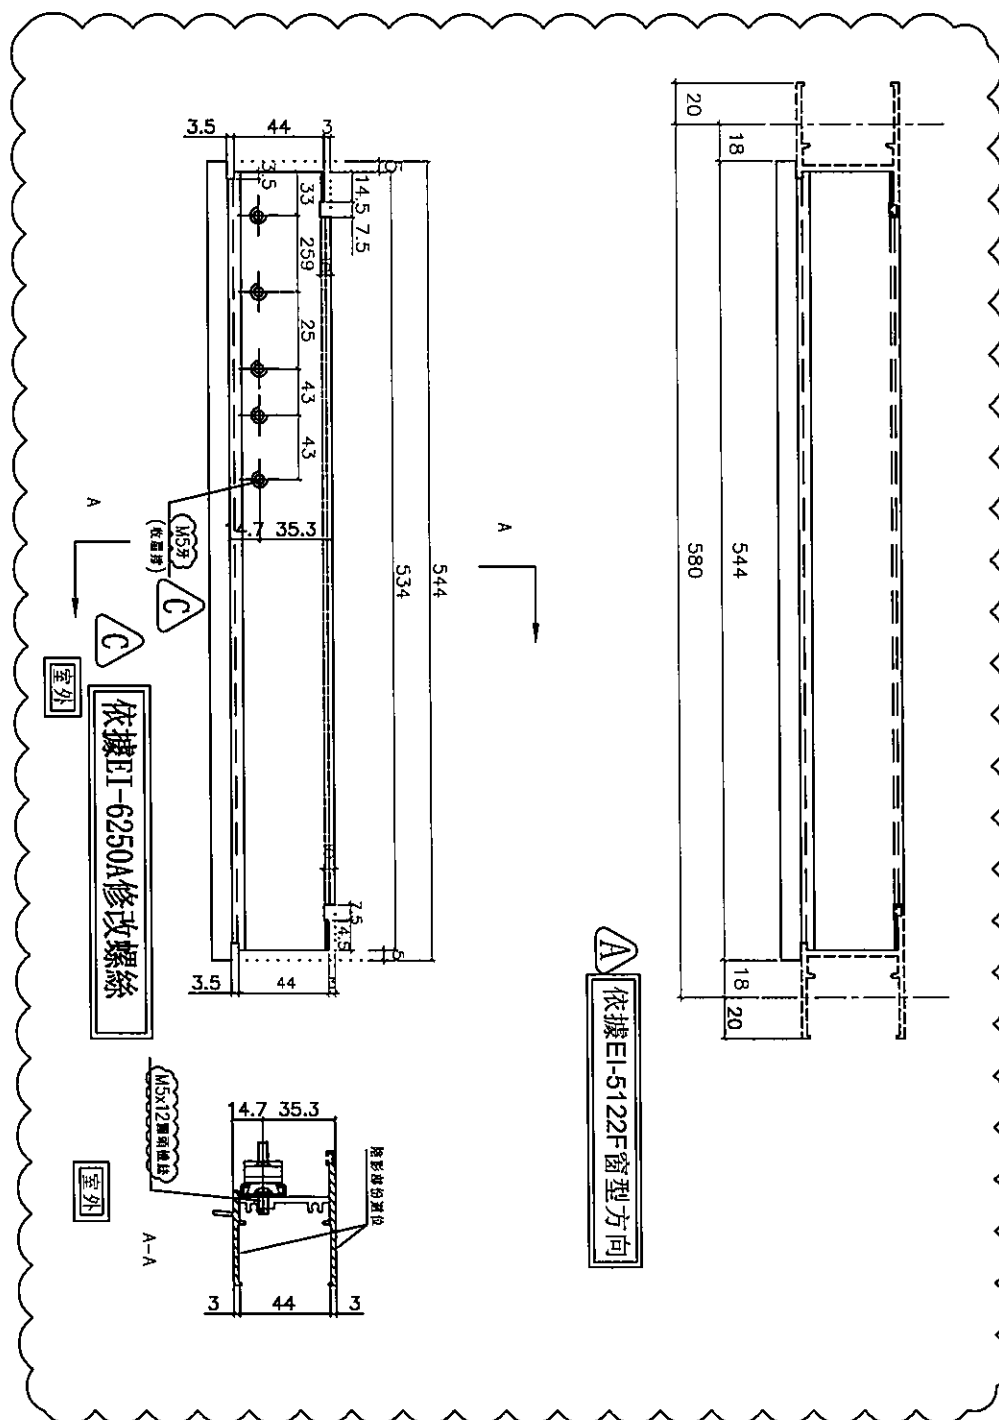

名稱	50生頂橫加工圖	制圖	黃瓊玉	2022.11.13	修改	A	B	C
材料	X86012	復核	謝永林	2022.12.09	日期	23.03.08	23.05.13	23.06.08
顏色	中灰色 (UCT542919XL-3)	批准			圖號	X86012-S1L		

工程號	J856	地盤	天水圍天榮站
-----	------	----	--------

依據EI3986I修改樓層數量

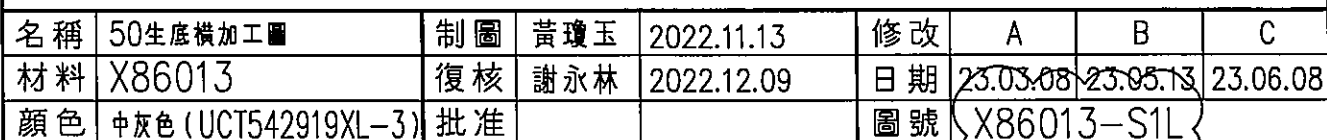




美特鋁質有限公司
MIDI Aluminium Fabricator Ltd.

工程號 J856 地盤 天水圍天榮站

窗號	幅數	位置	樓層
AW-06	37	T1-B3	3/F (45/F)

B 依據EI3986I修改樓層數量

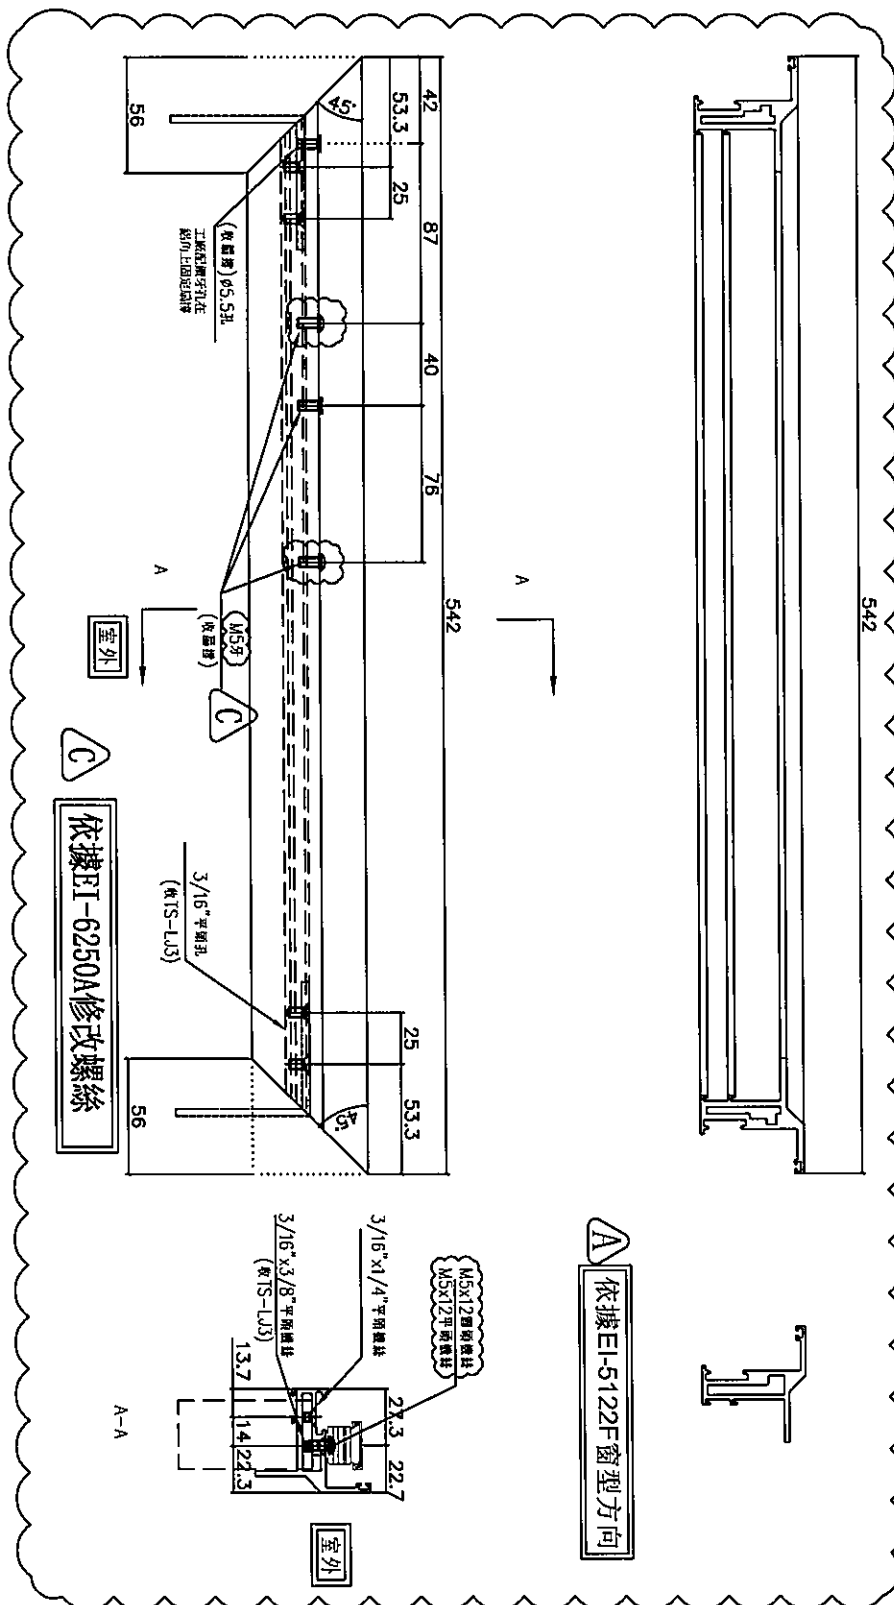

A 依據EI-5122F窗型方向

C 依據EI-6250A修改螺絲



名稱	50生窗玉橫料加工圖	制圖	黃瓊玉	2022.11.13	修改	A	B	C
材料	X86011	復核	謝永林	2022.12.09	日期	23-03-08	23-05-13	23-06-08
顏色	中灰色(UCT542919XL-3)	批准			圖號	X86011-SHL1-T1		

工程號	J856	地盤	天水圍天榮站
-----	------	----	--------

請用A3打印

窗號	幅數	位置	樓層
AW-02b	37	T1-A5	3/F 45/F
AW-02b	37	T1-A7	3/F 45/F
AW-02b	37	T1-B6	3/F 45/F
AW-04c	37	T1-A5	3/F 45/F
AW-04c	37	T1-A6	3/F 45/F
AW-04c	37	T1-A7	3/F 45/F
合計:	222	B	

△C 依據EI-6250A修改螺絲


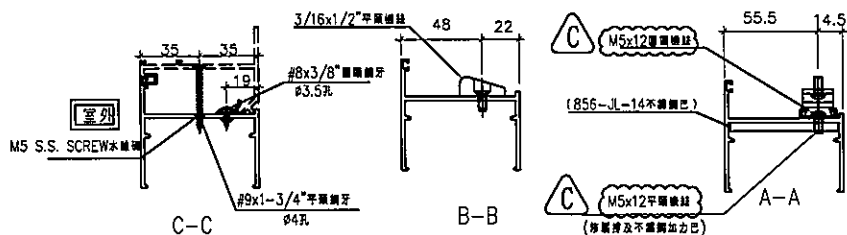
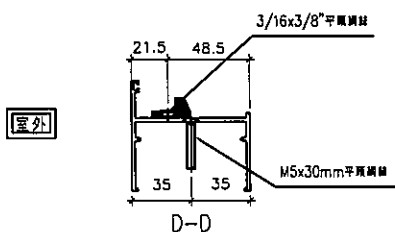


名稱	70生邊企	制圖	黃瓊玉	2022.11.26	修改	A	B	C
材料	X86003	復核	謝永林	2022.11.30	日期	23.03.08	23.05.13	23.06.08
顏色	中灰色 (UCT542919XL-3)	批准			圖號	X86003-T1L		

工程號	J856	地盤	天水圍天榮站
-----	------	----	--------

依據EI-5122F增加扇撐尺寸

△ 依據EI-6250A修改螺絲

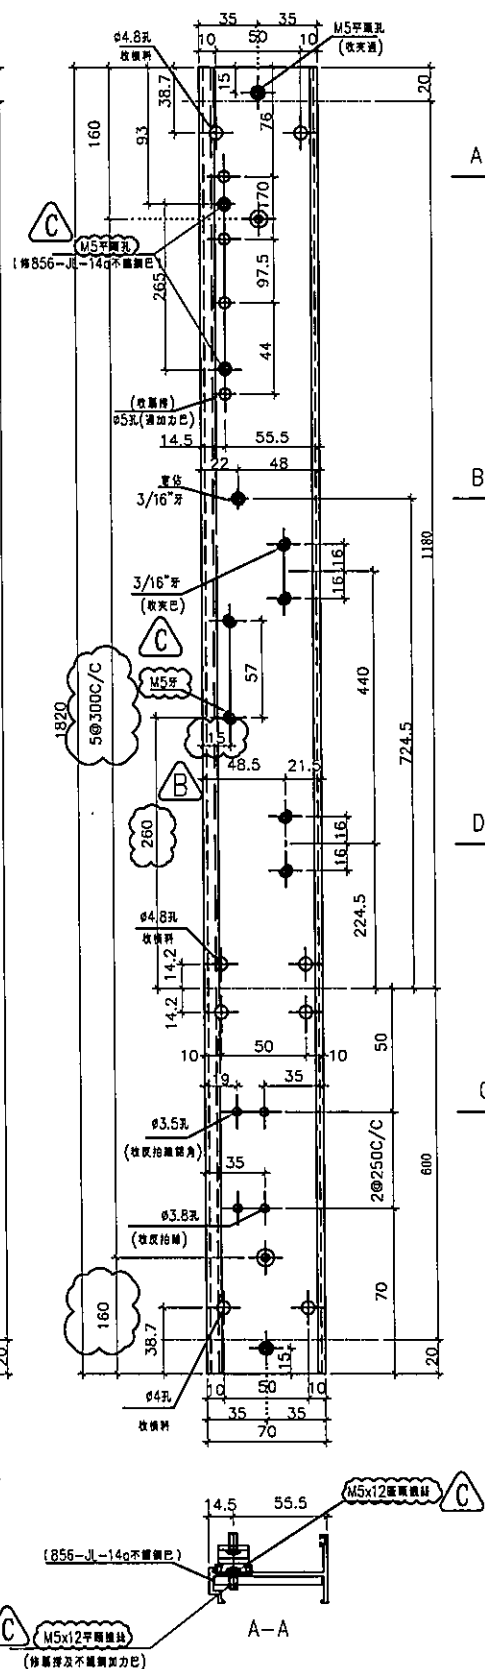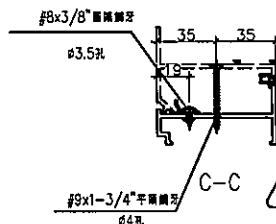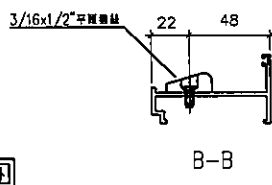

名稱	70生夾企	制圖	黃瓊玉	2022.11.26	修改	A	B	C
材料	X86007	復核	謝永林	2022.11.30	日期	23.03.08	23.05.13	23.06.08
顏色	中灰色 (UCT542919XL-3)	批准			圖號	X86007-T1L		


工程號	J856	地盤	天水圍天榮站
-----	------	----	--------

△B 依據EI3986I修改樓層數量

室外



△ 依據EI-6250A修改螺絲

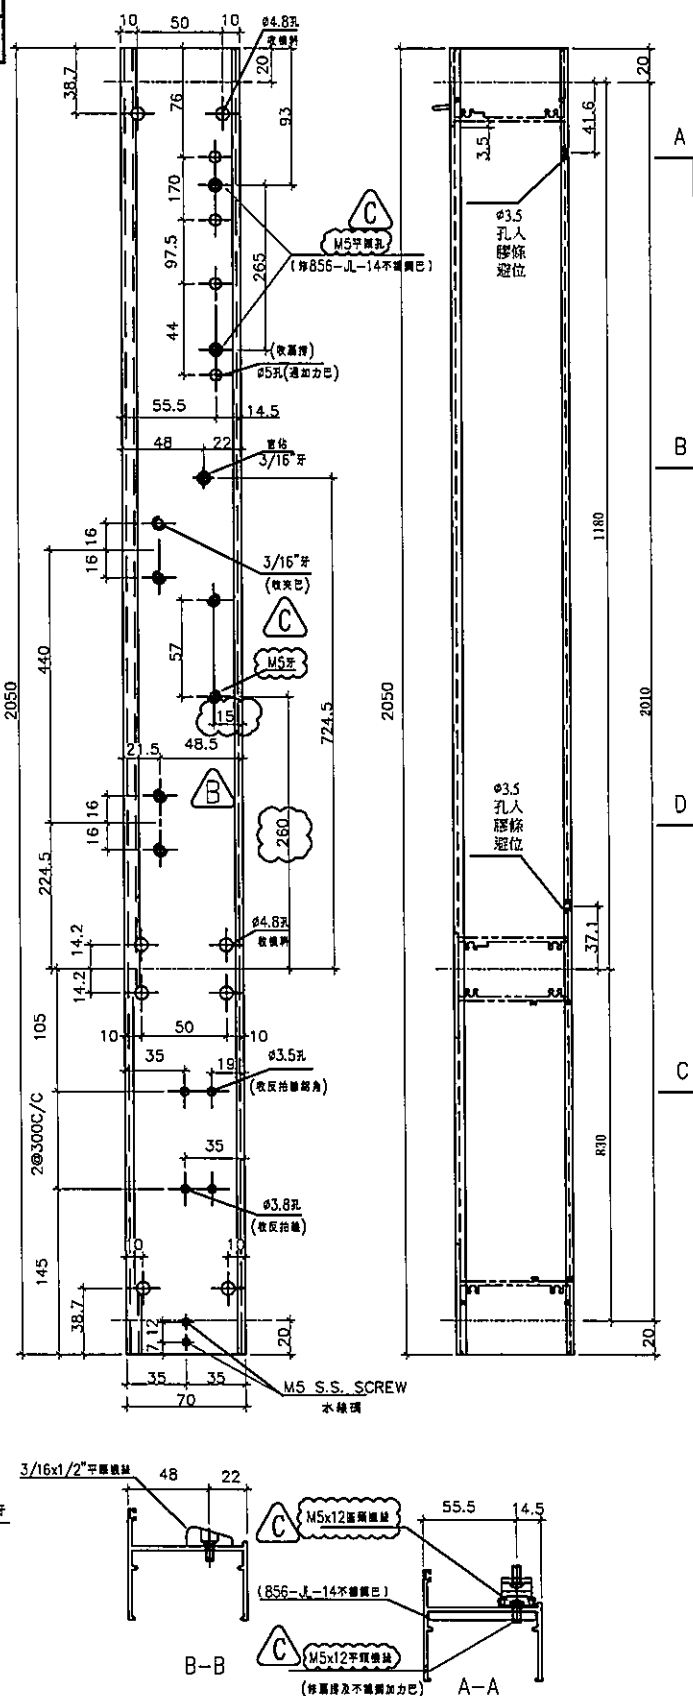


名稱	70生邊企	制圖	黃瓊玉	2022.11.26	修改	A	B	C
材料	X86003	復核	謝永林	2022.11.30	日期	23.03.08	23.05.13	23.06.08
顏色	中灰色 (UCT542919XL-3)	批准			圖號	X86003-T2L		



美特鋁質有限公司
MIDI Aluminium Fabricator Ltd.

工程號 J856 地盤 天水圍天榮站



窗號	幅數	位置	樓層
AW-02bR	37	T1-A8	3/F-45/F
AW-02bR	37	T1-A8	3/F-45/F
合計:	74		

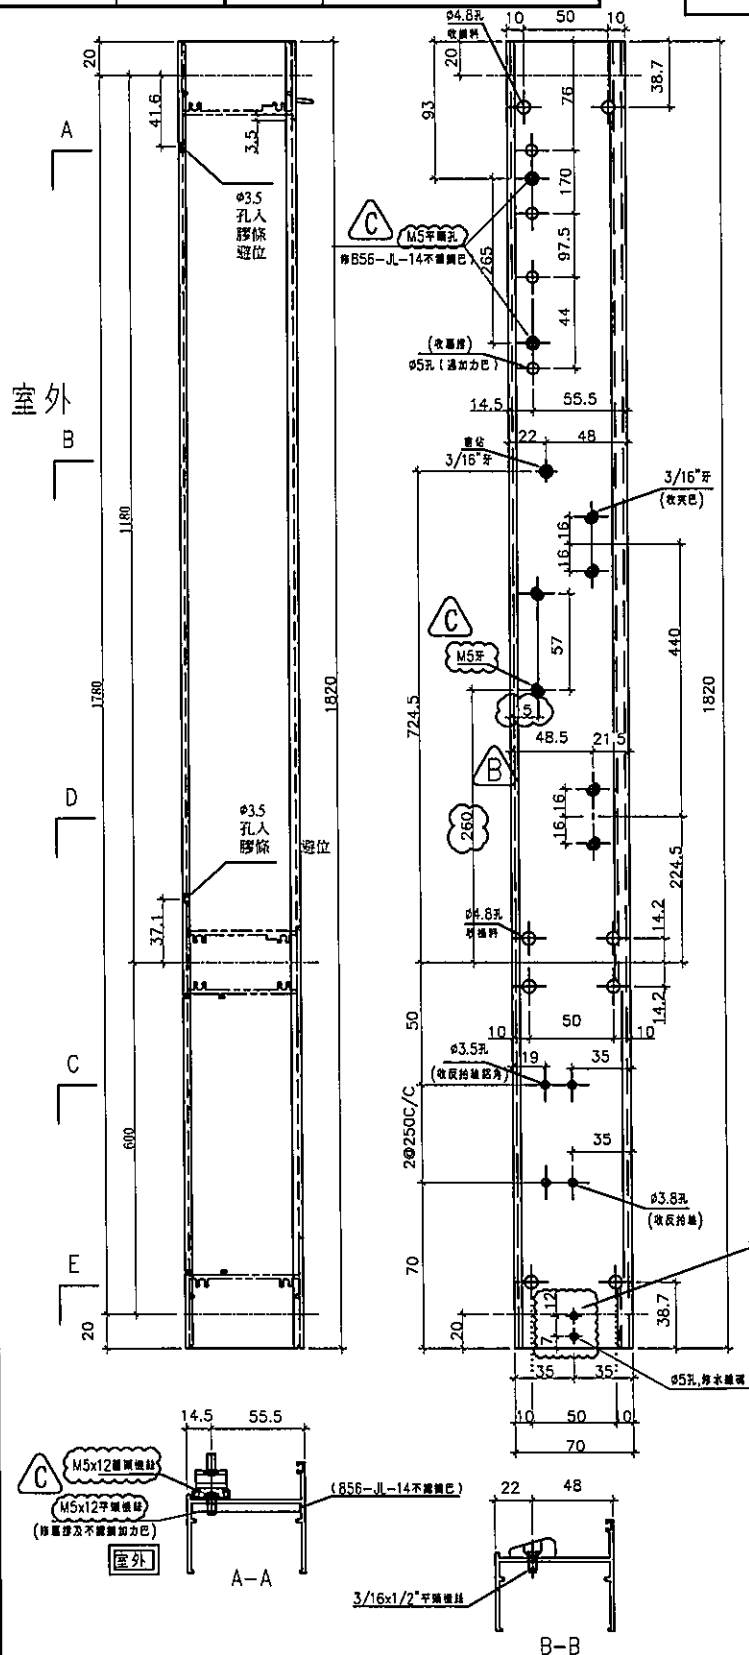


△B 依據EI3986I修改樓層數量

△A 依據EI-5122F增加扇撐尺寸

△C 依據EI-6250A修改螺絲

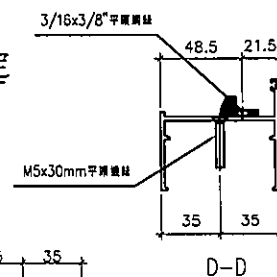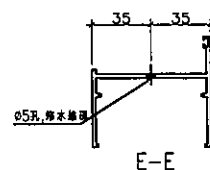

水線碼待定

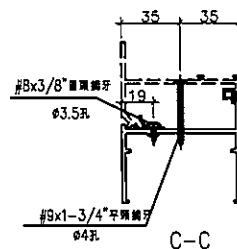

名稱	70生邊企	制圖	黃瓊玉	2022.09.19	修改	A	B	C
材料	X86003	復核	謝永林	2022.12.09	日期	23.03.09	23.05.13	23.06.08
顏色	中灰色 (UCT542919XL-3)	批准			圖號	X86003-T1R		

工程號	J856	地盤	天水圍天榮站
-----	------	----	--------

9


名稱	70生夾企	制圖	黃瓊玉	2022.09.19	修改	A	B	C
材料	X86007	復核	謝永林	2022.12.09	日期	23.03.09	23.05.13	23.06.08
顏色	中灰色 (UCT542919XL-3)	批准			圖號	X86007-T1R		




美特鋁質有限公司
MIDI Aluminium Fabricator Ltd.

工程號 J856 地盤 天水圍天榮站

窗號	幅數	位置	樓層
AW-02b	37	T1-A5	3/F-45/F
AW-02b	37	T1-A7	3/F-45/F
AW-02b	37	T1-B6	3/F-45/F
合計:	111		

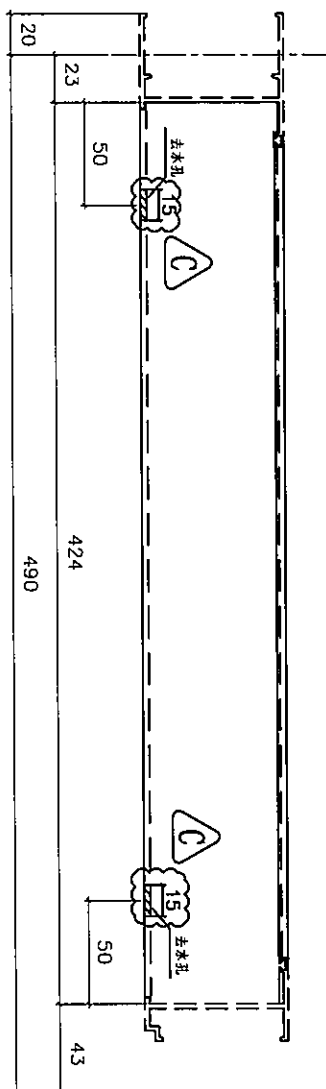

依據客戶標實去水孔尺寸

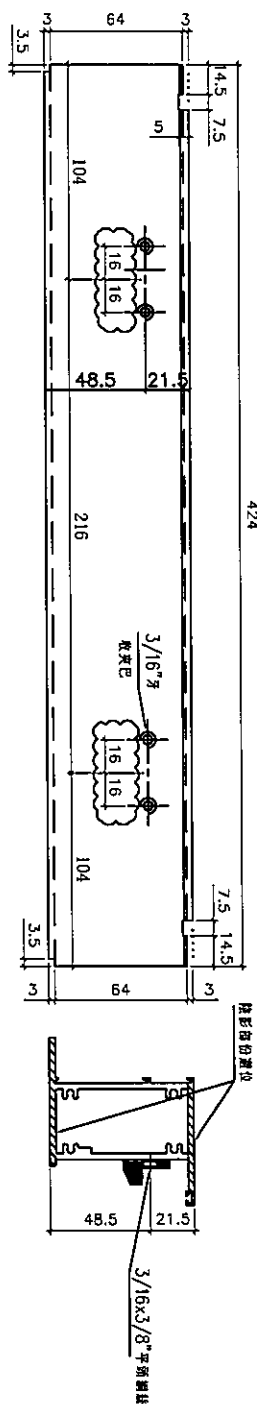

室內


室外



依據ET39861修改樓層數量



依據E-5122F修改樓層數量

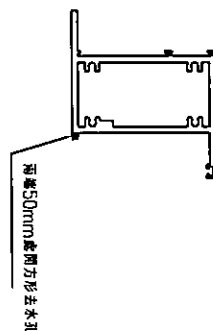

名稱	70上生下梗中橫加工圖	制圖	黃瓊玉	2022.11.13	修改	A	B	C
材料	X86015	復核	謝永林	2022.12.09	日期	23.03.08	23.05.13	23.06.08
顏色	中灰色 (UCT542919XL-3)	批准			圖號	X86015-T3L		




美特鋁質有限公司
MIDI Aluminium Fabricator Ltd.

工程號 J856 地盤 天水圍天樂站


窗號	幅數	位置	樓層
AW-04c	37	T1-A5	3/F-45/F
AW-04c	37	T1-A6	3/F-45/F
AW-04c	37	T1-A7	3/F-45/F
AW-04b	37	T1-B6	3/F-45/F
合計:	148		

依據EI3986I修改樓層數量

依據EI-5122F修改編號

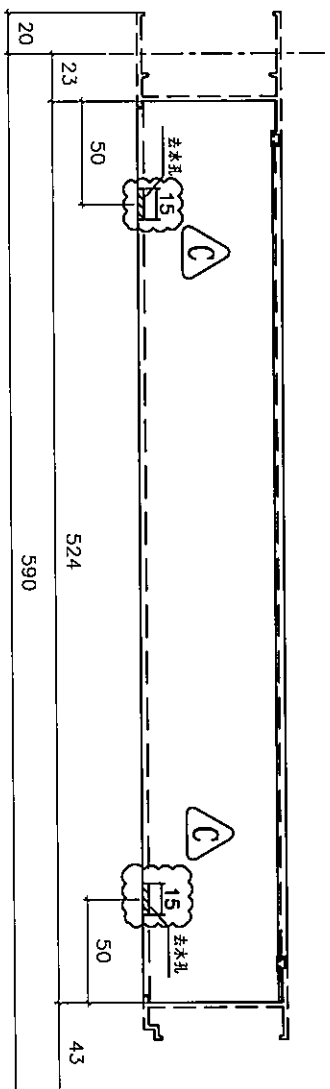


依據客戶標實去水孔尺寸

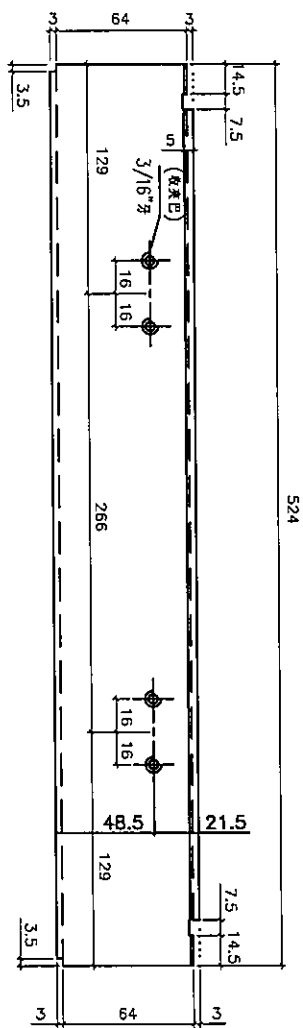

室外

室外

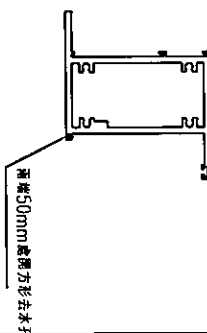


名稱	70上生下梗中橫加工圖	制圖	黃瓊玉	2022.11.13	修改	A	B	C
材料	X86015	復核	謝永林	2022.12.09	日期	23.03.08	23.05.13	23.06.08
顏色	中灰色 (UCT542919XL-3)	批准			圖號	X86015-T1L		




美特鋁質有限公司
MIDI Aluminium Fabricator Ltd.

工程號 J856 地盤 天水圍天榮站

窗號	幅數	位置	樓層
AW-02bR	37	T1-A8	3/F-45/F
AW-02bR	37	T1-A8	3/F-45/F
合計:	74		


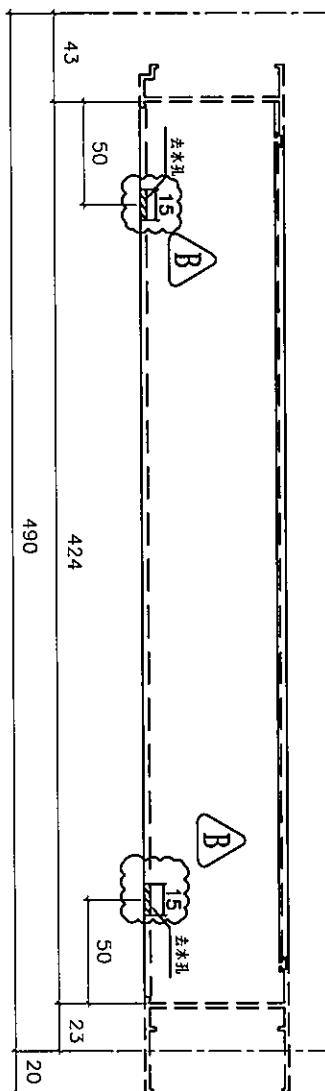


依據客戶標實去水孔尺寸

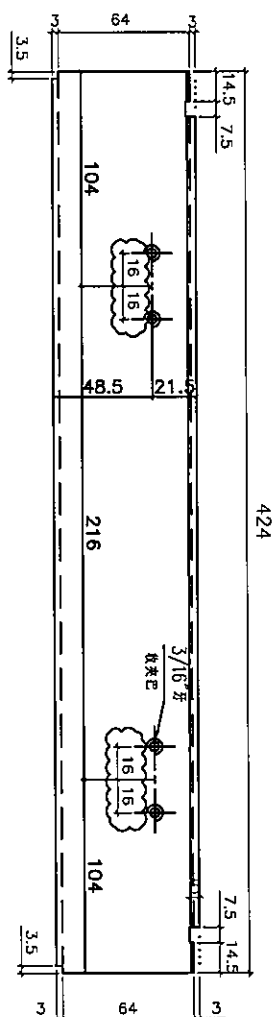

室內

室內

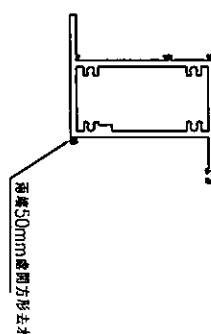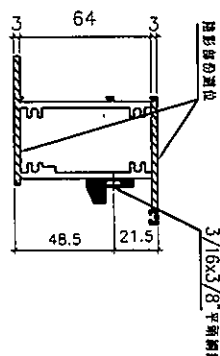

名稱	70上生下梗中橫加工圖	制圖	黃瓊玉	2022.11.13	修改	A	B
材料	X86015	復核	謝永林	2022.12.09	日期	23.05.13	23.06.08
顏色	中灰色 (UCT542919XL-3)	批准			圖號	X86015-T3R	



美特鋁質有限公司
MIDI Aluminium Fabricator Ltd.

工程號 J856 地盤 天水圍天榮站

依據EI-5122F修改編號樓層數量




窗號	幅數	位置	樓層
AW-02b	37	T1-A5	3/F-45/F
AW-02b	37	T1-A7	3/F-45/F
AW-02b	37	T1-B6	3/F-45/F
AW-02bR	37	T1-A8	3/F-45/F
AW-02bR	37	T1-A5	3/F-45/F
AW-04c	37	T1-A5	3/F-45/F
AW-04c	37	T1-A6	3/F-45/F
AW-04c	37	T1-A7	3/F-45/F
AW-04b	37	T1-B6	3/F-45/F
AW-07	9	T1-B8	3/F-12/F
合計:	342		




依據EI3986I修改樓層數量

室外

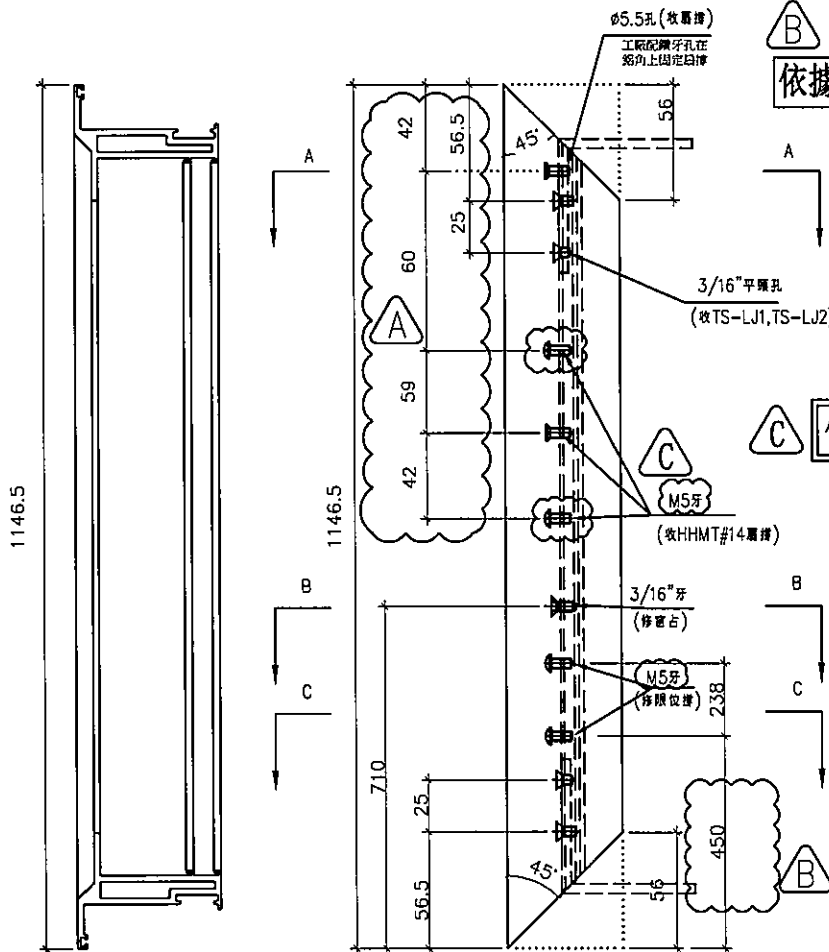

依據EI-6250A修改螺絲

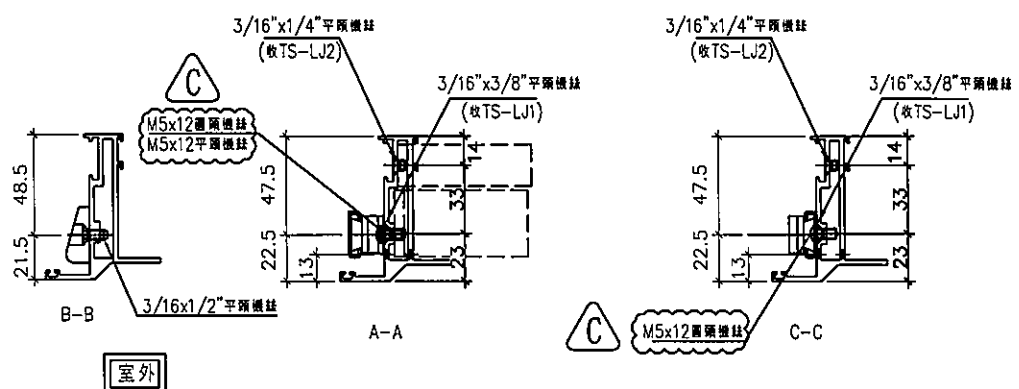

室外


名稱	70生窗玉企料加工圖	制圖	黃瓊玉	2022.11.26	修改	A	B	C
材料	X86004	復核	謝永林	2022.12.09	日期	23.03.08	23.05.13	23.06.08
顏色	中灰色 (UCT542919XL-3)	批准			圖號	X86004-TH1-1		



美特鋁質有限公司
MIDI Aluminium Fabricator Ltd.

工程號 J856 地盤 天水圍天榮站

依據EI-5122F修改編號樓層數量

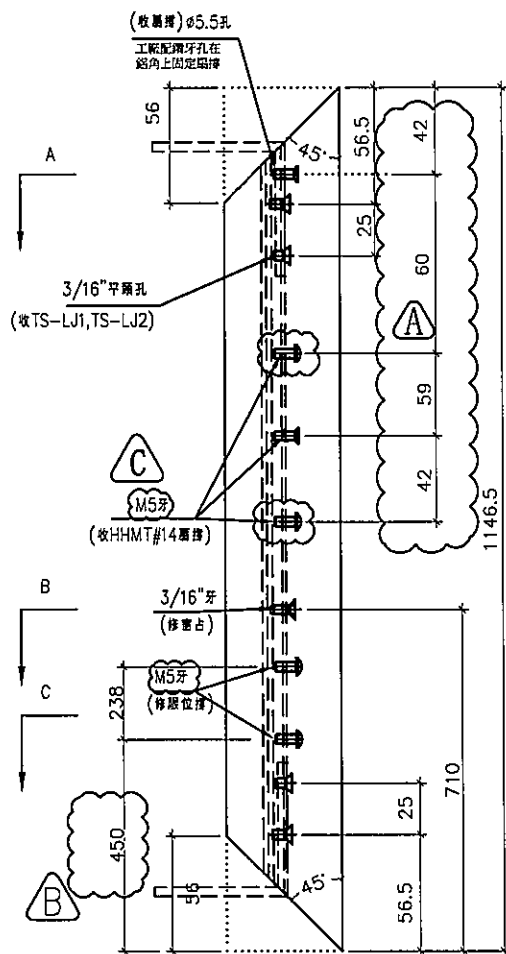

窗號	幅數	位置	樓層
AW-02b	37	T1-A5	3/F-45/F
AW-02b	37	T1-A7	3/F-45/F
AW-02b	37	T1-B6	3/F-45/F
AW-02bR	37	T1-A8	3/F-45/F
AW-02bR	37	T1-A8	3/F-45/F
AW-04c	37	T1-A5	3/F-45/F
AW-04c	37	T1-A6	3/F-45/F
AW-04c	37	T1-A7	3/F-45/F
AW-04b	37	T1-B6	3/F-45/F
AW-07	9	T1-B8	3/F-12/F
合計:	342		




依據EI3986I修改樓層數量



依據EI-6250A修改螺絲

室外

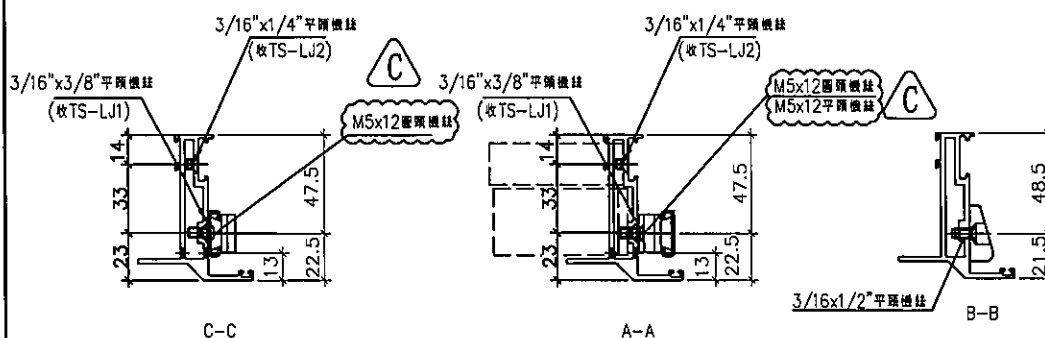

室外


名稱	70生窗玉企料加工圖	制圖	黃瓊玉	2022.11.26	修改	A	B	C
材料	X86004	復核	謝永林	2022.12.09	日期	23.03.08	23.05.13	23.06.08
顏色	中灰色 (UCT542919XL-3)	批准			圖號	X86004-TH1-2		



美特鋁質有限公司
MIDI Aluminium Fabricator Ltd.

請用A3打印

工程號 J856 地盤 天水圍天榮站

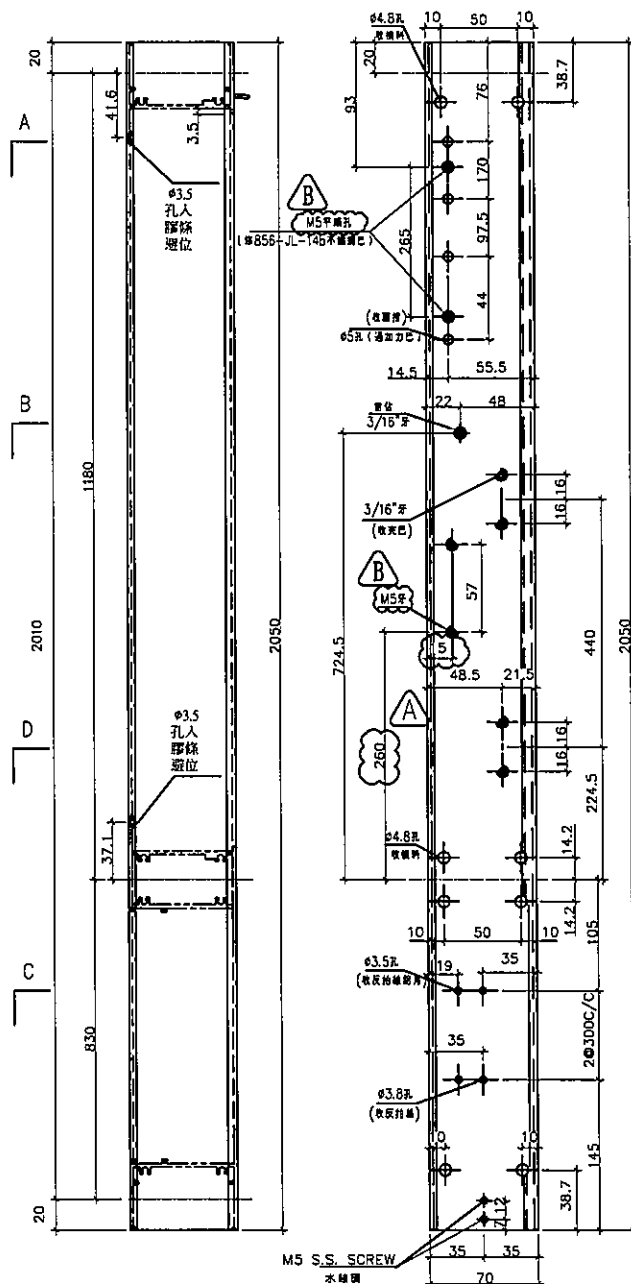


依據EI-5122F新增

室外


依據EI-6250A修改螺絲

窗號	幅數	位置	樓層
AW-07	9	T1-B8	3/F-12/F
合計:	9		


譚總提供扇撐尺寸

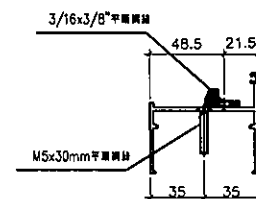

D-D

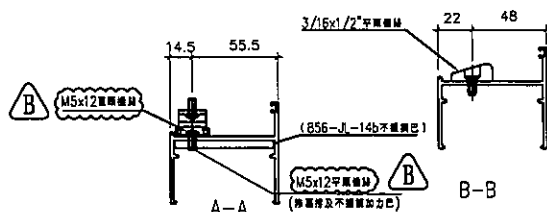

B-B

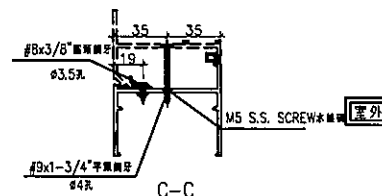

C-C

名稱	70生邊企	制圖	黃瓊玉	2023.03.05	修改	新增	A	B
材料	X86003	復核	謝永林	2023.03.07	日期	23.03.05	23.05.13	23.06.08
顏色	中灰色 (UCT542919XL-3)	批准			圖號	X86003-T2R		







美特鋁質有限公司
MIDI Aluminium Fabricator Ltd.

工程號 J856 地盤 天水圍天榮站

窗號	幅數	位置	樓層
AW-07	9	T1-B8	3/F-12/F
合計:	9		

依據 EI-5122F 新增

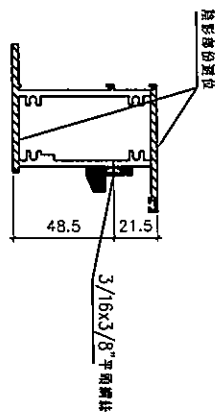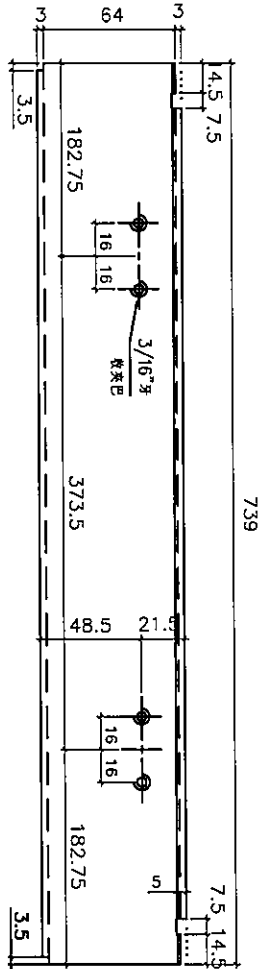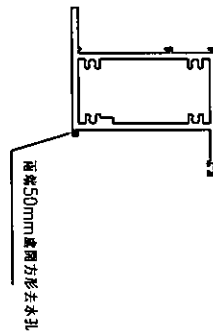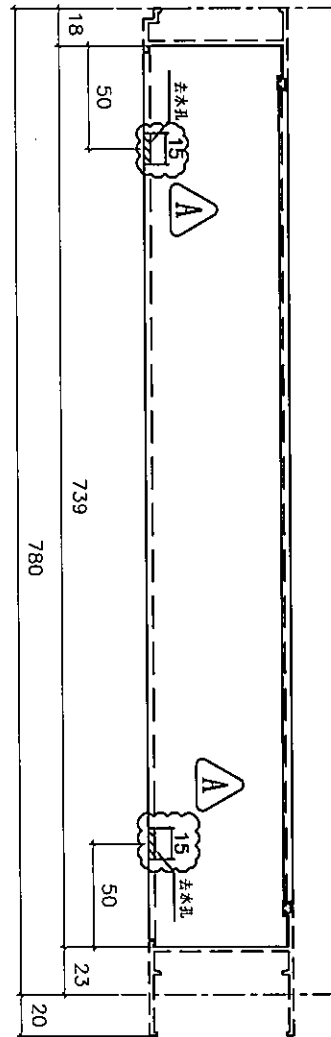

名稱	70上生下梗中橫加工圖	制圖	黃瓊玉	2023.03.05	修改	新增	A
材料	X86015	復核	謝永林	2023.03.07	日期	23.03.05	23.06.08
顏色	中灰色 (UCT542919XL-3)	批准			圖號	X86015-T4R	