



工程指示 / 要求簡箋 ENGINEER INSTRUCTIONS(E.I.)

工程指示編號:	EI- 5514F	修改版本:	F
	HK- 1664		
工程編號:	J 856	工程名稱:	TSWTL23 天榮
收件人:	生統/謝永林	發件人:	Thomas Wong
工程項目:	T1 佛沙窗生產 (修訂F 依據客戶要求鎖點居中,生產車間提供尺寸,鎖點向上位移2mm)	日期:	24/07/2023

<input checked="" type="checkbox"/> 原合約工程包	<input type="checkbox"/> 原合約工程加 / 減脹 QT-	<input type="checkbox"/> 新工程報價 QT-
--	--	------------------------------------

信件批核號碼/圖紙參考編號:	批核模具圖紙編號:
客戶指示附件:	管理內部批簽署:

<input type="checkbox"/> 初步鋁料 B.M.	<input type="checkbox"/> 加工拆圖, 然後生產	<input type="checkbox"/> 尺寸表
<input type="checkbox"/> 正式鋁料 B.M.	<input type="checkbox"/> 技術上資料/指示	<input type="checkbox"/> 報價
<input type="checkbox"/> 配件 B.M.	<input type="checkbox"/> 樣辦或貨品說明書	<input type="checkbox"/> 分判合約
<input type="checkbox"/> 其他:		

內容: T1 佛沙窗生產 (修訂F 依據客戶要求鎖點居中,生產車間提供尺寸,鎖點向上位移2mm)
完成上列要求日期: 31/07/2023

國內

<input type="checkbox"/> 生產技術總監	<input type="checkbox"/> 連附件	<input checked="" type="checkbox"/> 技術部	<input checked="" type="checkbox"/> 連附件	<input type="checkbox"/> 生產部	<input type="checkbox"/> 連附件
<input type="checkbox"/> 採購部	<input type="checkbox"/> 連附件	<input checked="" type="checkbox"/> 生產統籌部	<input checked="" type="checkbox"/> 連附件	<input type="checkbox"/> 報關組	<input type="checkbox"/> 連附件
<input checked="" type="checkbox"/> 質檢部	<input checked="" type="checkbox"/> 連附件	<input type="checkbox"/> 會計部	<input type="checkbox"/> 連附件	<input type="checkbox"/> 機械設計部	<input type="checkbox"/> 連附件
<input type="checkbox"/> 香港辦	<input type="checkbox"/> 連附件	<input type="checkbox"/> 其他:			

香港

<input type="checkbox"/> 行政部	<input type="checkbox"/> 連附件	<input type="checkbox"/> 會計部	<input type="checkbox"/> 連附件	<input type="checkbox"/> 統籌部	<input type="checkbox"/> 連附件	<input type="checkbox"/> 工程部	<input type="checkbox"/> 連附件
<input type="checkbox"/> 採購部	<input type="checkbox"/> 連附件	<input type="checkbox"/> QS部	<input type="checkbox"/> 連附件	<input type="checkbox"/> 地盤管理	<input type="checkbox"/> 連附件	<input type="checkbox"/> 維修部	<input type="checkbox"/> 連附件

*發件人簽署:	*組別成員批核簽署:
傳遞編號:	項目經理簽署:

**圖則登記表**  
DRAWING REGISTER

接收日期 Receiving Date (適用於客戶圖則)

工程名稱 Project Title: 天水圍天榮站	
T1-佛沙窗拆圖	
工程編號 Project No: J-856	
分發予 Distributed To	

年							
月							
日							
年	22	23	23	23	23	23	23
月	12	03	05	06	06	07	07
日	19	11	15	08	13	08	24

圖則編號 Drg. No.	圖則名稱 Drawing Title
AW-02	70佛沙窗組裝圖
AW-02R	70佛沙窗組裝圖
AW-02a	70佛沙窗組裝圖
AW-02aR	70佛沙窗組裝圖
AW-03	70佛沙窗組裝圖
AW-04	70佛沙窗組裝圖
AW-04aR	70佛沙窗組裝圖
AW-06	50佛沙窗組裝圖
AW-07	70佛沙窗組裝圖
AW-02b	70佛沙窗組裝圖
AW-02bR	70佛沙窗組裝圖
AW-04b	70佛沙窗組裝圖
856-PW-T8	70窗鋁角拆圖
856-PW-T9	水線碼鑽孔示意圖
856-PW-T12	50窗鋁角拆圖
856-PW-AH01	墊通加工圖
856-LB-01	加力巴加工圖
856-SH-D1	多點鎖,拉巴放樣圖
856-SH-D1(1)	多點鎖,拉巴放樣 (數據表)
856-SH-D2	多點鎖,拉巴放樣圖
856-SH-D2(1)	多點鎖,拉巴放樣 (數據表)
856-SH-D3	多點鎖,拉巴放樣圖

	修訂編號 Revision No.						
1	-	A	B	-	-	-	-
2	-	-	A	-	-	-	-
3	-	A	B	-	-	-	-
4	-	A取消	B	-	-	-	-
5	-	-	A	-	-	-	-
6	-	-	A	-	-	-	-
7	-	-	A	-	-	-	-
8	-	A	B	-	-	-	-
9	-	A	B	-	-	-	-
10	-	A	B	-	-	C	-
11	-	-	A	-	-	-	-
12	-	A	B	-	-	C	-
13	-	A	B	-	C	D	-
14	-	A	B	-	-	C	-
15	-	-	A	-	B	-	-
16	-	A	B	-	-	C	-
17	-	-	A	-	-	B	-
18	-	-	-	-	-	-	-
19	-	A	B	-	-	-	-
20	-	-	-	-	-	-	-
21	-	-	A	-	-	-	-
22	-	A	B	-	-	-	-

**圖則登記表**  
DRAWING REGISTER

接收日期 Receiving Date (適用於客戶圖則)

工程名稱 Project Title: 天水圍天榮站	年						
T1-佛沙窗拆圖	月						
工程編號 Project No: J-856	日						
分發予 Distributed To	年	22	23	23	23	23	23
	月	12	03	05	06	06	07
	日	19	11	15	08	13	08
							24

圖則編號 Drg. No.	圖則名稱 Drawing Title		修訂編號 Revision No.						
856-SH-D4	多點鎖,拉巴放樣圖	23	-	A	B	-	-	-	-
856-SH-D5	多點鎖,拉巴放樣圖	24	-	A取消	B	-	-	-	-
856-TH-D1	多點鎖,拉巴放樣圖	25	-	A	B	-	-	-	C
856-TH-D1(1)	多點鎖,拉巴放樣 (數據表)	26	-	A	B	-	-	C	-
856-TH-D2	多點鎖,拉巴放樣圖	27	-	A	B	-	-	-	C
856-TH-D2(1)	多點鎖,拉巴放樣 (數據表)	28	-	A	B	-	-	C	-
856-SG-F1	70生窗柵格	29	-	-	-	-	-	-	-
856-SG-F1(1)	70生窗柵格 (數據表)	30	-	A	B	-	-	C	-
856-SG-F1a	70生窗柵格	31	-	-	-	-	-	-	-
856-SG-F1a(1)	70生窗柵格 (數據表)	32	-	A	B	-	-	C	-
856-SG-F2	70生窗柵格	33	-	-	-	-	-	-	-
856-SG-F2(1)	70生窗柵格 (數據表)	34	-	-	A	-	-	-	-
856-SG-F4	70梗窗柵格	35	-	A	B	-	-	C	-
856-SG-F4a	70梗窗柵格	36	-	A	B	-	-	C	-
856-SG-F6	70梗窗柵格	37	-	A	B	-	-	C	-
856-SG-F7	70梗窗柵格	38	-	-	A	-	-	-	-
856-SG-F8	70梗窗柵格	39	-	-	-	-	-	-	-
856-SG-F8(1)	70梗窗柵格 (數據表)	40	-	A	B	-	-	C	-
856-SG-F9	70梗窗柵格	41	-	-	-	-	-	-	-
856-SG-F9(1)	70梗窗柵格 (數據表)	42	-	A	B	-	-	C	-
856-SG-F10	50生窗柵格	43	-	A	B	-	-	-	-
856-SG-B01	鋁巴鑽孔圖	44	-	A	B	-	-	C	-

**圖則登記表**  
DRAWING REGISTER

接收日期 Receiving Date (適用於客戶圖則)

工程名稱 Project Title: 天水圍天榮站	年						
T1-佛沙窗拆圖	月						
工程編號 Project No: J-856	日						
分發予 Distributed To	年	22	23	23	23	23	23
	月	12	03	05	06	06	07
	日	19	11	15	08	13	08
							24

圖則編號 Drg. No.	圖則名稱 Drawing Title		修訂編號 Revision No.						
856-SG-B02	70窗鋁巴鑽孔圖	45	-	-	-	-	-	-	-
856-SG-B03	70窗安全柵格節點示意圖	46	-	-	-	-	-	-	-
856-SG-B04	70窗安全柵格節點示意圖	47	-	A	-	-	-	-	-
856-SG-B05	70窗安全柵格節點示意圖	48	-	A	-	-	-	-	-
856-SG-B06a	70窗安全柵格節點示意圖	49	-	A	-	-	-	-	-
856-SG-B06b	70窗安全柵格節點示意圖	50	-	A	-	-	-	-	-
856-SG-B07	加力通用鋁角加工圖	51	-	A	B	-	-	C	-
856-SG-B08	加力通用鋁角加工圖	52	-	A	B	-	-	C	-
X86016-F01	梗頂橫拆圖	53	-	-	-	-	-	-	-
X86016-F01 (1)	梗頂橫拆圖 (數據表)	54	-	A	B	-	-	C	-
X86016-F01a	梗底橫拆圖	55	-	-	-	-	-	-	-
X86016-F01a (1)	梗底橫拆圖 (數據表)	56	-	A	B	-	-	C	-
X86005-F01L	梗邊企拆圖	57	-	-	-	-	-	-	-
X86005-F01L (1)	梗邊企拆圖 (數據表)	58	-	A	B	-	-	-	-
X86005-F01R	梗邊企拆圖	59	-	-	-	-	-	-	-
X86005-F01R (1)	梗邊企拆圖 (數據表)	60	-	A	B	-	-	C	-
X86006-F01	梗夾企拆圖	61	-	-	-	-	-	-	-
X86006-F01 (1)	梗夾企拆圖 (數據表)	62	-	A	B	-	-	C	-
X86108-F01	中企夾通拆圖	63	-	-	-	A	-	-	-
X86108-F01 (1)	中企夾通拆圖 (數據表)	64	-	A	B	-	-	C	-
X86008-F01	中企夾通 (95) 拆圖	65	-	-	-	A	-	-	-
X86008-F01 (1)	中企夾通 (95) 拆圖 (數據表)	66	-	A	B	-	-	C	-

**圖則登記表**  
DRAWING REGISTER

接收日期 Receiving Date (適用於客戶圖則)

工程名稱 Project Title: 天水圍天榮站	年						
T1-佛沙窗拆圖	月						
工程編號 Project No: J-856	日						
分發予 Distributed To	年	22	23	23	23	23	23
	月	12	03	05	06	06	07
	日	19	11	15	08	13	08
							24

圖則編號 Drg. No.	圖則名稱 Drawing Title		修訂編號 Revision No.							
X86009-F01	90°轉角通	67	-	A	-	B	-	-	-	
X86003-S1L	70生邊企拆圖	68	-	A	B	-	-	C	-	
X86007-S1L	70生夾企拆圖	69	-	A	B	-	C	D	-	
X86003-S2L	70生邊企拆圖	70	-	A	B	-	-	C	-	
X86007-S2L	70生夾企拆圖	71	-	A	B	-	C	D	-	
X86003-S1R	70生邊企拆圖	72	-	A	B	-	-	C	-	
X86007-S1R	70生夾企拆圖	73	-	A	B	-	C	D	-	
X86003-S2R	70生邊企拆圖	74	-	-	A	-	-	B	-	
X86007-S2R	70生夾企拆圖	75	-	-	A	-	B	C	-	
X86014-S1L	70生頂橫拆圖	76	-	A	B	C	-	-	-	
X86015-S1L	70上生下梗中橫拆圖	77	-	A	B	C	-	D	-	
X86014-S3L	70生頂橫拆圖	78	-	A	B	C	-	-	-	
X86015-S3L	70上生下梗中橫拆圖	79	-	A	B	C	-	D	-	
X86016-S1aL	70梗底橫拆圖	80	-	A	B	-	-	-	-	
X86016-S3aL	70梗底橫拆圖	81	-	A	B	-	-	-	-	
X86014-S1R	70生頂橫拆圖	82	-	-	A	B	-	-	-	
X86015-S1R	70上生下梗中橫拆圖	83	-	-	A	B	-	C	-	
X86014-S3R	70生頂橫拆圖	84	-	A取消	B	C	-	-	-	
X86015-S3R	70上生下梗中橫拆圖	85	-	A取消	B	C	-	D	-	
X86016-S1aR	70梗底橫拆圖	86	-	-	A	-	-	-	-	
X86016-S3aR	70梗底橫拆圖	87	-	A取消	B	-	-	-	-	
X86019-S1L	反拍線拆圖	88	-	-	-	-	A	-	-	

**圖則登記表**  
DRAWING REGISTER

接收日期 Receiving Date (適用於客戶圖則)

工程名稱 Project Title:	天水圍天榮站		年							
T1-佛沙窗拆圖		月								
工程編號 Project No:	J-856	日								
分發予 Distributed To		年	22	23	23	23	23	23	23	
		月	12	03	05	06	06	07	07	
		日	19	11	15	08	13	08	24	
圖則編號 Drg. No.	圖則名稱 Drawing Title	修訂編號 Revision No.								
X86019-S1L(1)	反拍線拆圖(數據表)	89	-	A	B	-	-	-	-	
X86019-S1R	反拍線拆圖	90	-	-	-	-	A	-	-	
X86019-S1R(1)	反拍線拆圖(數據表)	91	-	A	B	-	-	-	-	
XXL-S1L	反拍線擋膠鋁角拆圖	92	-	-	-	-	-	-	-	
XXL-S1L(1)	反拍線擋膠鋁角(數據表)	93	-	A	B	-	-	-	-	
XXL-S1R	反拍線擋膠鋁角拆圖	94	-	-	-	-	-	-	-	
XXL-S1R(1)	反拍線擋膠鋁角(數據表)	95	-	A	B	-	-	-	-	
X86004-SHL1-1	70生窗玉企料加工圖	96	-	A	B	-	-	C	-	
X86004-SHL1-2	70生窗玉企料加工圖	97	-	A	B	-	-	-	-	
X86004-SHR1-1	70生窗玉企料加工圖	98	-	A	B	-	-	-	-	
X86004-SHR1-2	70生窗玉企料加工圖	99	-	A	B	-	-	C	-	
X86004-SHL1-T1	70生窗玉橫料加工圖	100	-	A	B	C	-	-	-	
X86004-SHL1-T2	70生窗玉橫料加工圖	101	-	A	B	C	D	E	-	
X86004-SHL3-T1	70生窗玉橫料加工圖	102	-	A	B	C	-	-	-	
X86004-SHL3-T2	70生窗玉橫料加工圖	103	-	A	B	C	D	E	-	
X86004-SHR1-T1	70生窗玉橫料加工圖	104	-	-	A	B	-	-	-	
X86004-SHR1-T2	70生窗玉橫料加工圖	105	-	-	A	B	C	D	-	
X86004-SHR3-T1	70生窗玉橫料加工圖	106	-	A取消	B	C	-	-	-	
X86004-SHR3-T2	70生窗玉橫料加工圖	107	-	A取消	B	C	D	E	-	
X86109-S1L	生窗手柄玻璃線加工圖	108	-	A	B	-	-	-	-	
X86109-S1R	生窗手柄玻璃線加工圖	109	-	A	B	-	-	-	-	
X86010-S1L	50生邊企拆圖	110	-	A	B	-	-	C	-	

**圖則登記表**  
DRAWING REGISTER

接收日期 Receiving Date (適用於客戶圖則)

工程名稱 Project Title:	天水圍天榮站	年							
	T1-佛沙窗拆圖	月							
工程編號 Project No:	J-856	日							
分發予 Distributed To		年	22	23	23	23	23	23	23
		月	12	03	05	06	06	07	07
		日	19	11	15	08	13	08	24
圖則編號 Drg. No.	圖則名稱 Drawing Title		修訂編號 Revision No.						
X86010-S1R	50生邊企拆圖	111	-	A	B	-	C	D	-
X86012-S1L	50生頂橫拆圖	112	-	A	B	C	-	-	-
X86013-S1L	50生底橫拆圖	113	-	A	B	C	-	D	-
X86011-SHL1-1	50生窗玉企料加工圖	114	-	A	B	-	-	C	-
X86011-SHL1-2	50生窗玉企料加工圖	115	-	A	B	-	-	-	-
X86011-SHL1-T1	50生窗玉橫料加工圖	116	-	A	B	C	-	-	-
X86011-SHL1-T2	50生窗玉橫料加工圖	117	-	A	B	C	D	E	-
X86017-S1L	50生窗手柄玻璃線加工圖	118	-	A	B	-	-	-	-
X86003-T1L	70生邊企拆圖	119	-	A	B	C	D	E	-
X86007-T1L	70生夾企拆圖	120	-	A	B	C	D	E	-
X86003-T2L	70生邊企拆圖	121	-	A	B	C	D	E	-
X86007-T2L	70生夾企拆圖	122	-	A	B	C	D	E	-
X86003-T1R	70生邊企拆圖	123	-	A	B	C	D	E	-
X86007-T1R	70生夾企拆圖	124	-	A	B	C	D	E	-
X86014-T3L	70生頂橫拆圖	125	-	A	B	-	-	C	-
X86015-T3L	70上生下梗中橫拆圖	126	-	A	B	C	D	E	-
X86014-T1L	70生頂橫拆圖	127	-	A	B	-	-	C	-
X86015-T1L	70上生下梗中橫拆圖	128	-	A	B	C	D	E	-
X86016-T1aL	70梗底橫拆圖	129	-	A	B	-	-	C	-
X86016-T3aL	70梗底橫拆圖	130	-	A	B	-	-	C	-
X86014-T3R	70生頂橫拆圖	131	-	-	A	-	-	B	-
X86015-T3R	70上生下梗中橫拆圖	132	-	-	A	B	C	D	-








美特鋁質有限公司  
MIDI Aluminium Fabricator Ltd.

圖樣見後頁

依據EI-5122F增加  
扇撐尺寸 **A**

工程號 J856 地盤 天水圍天榮站

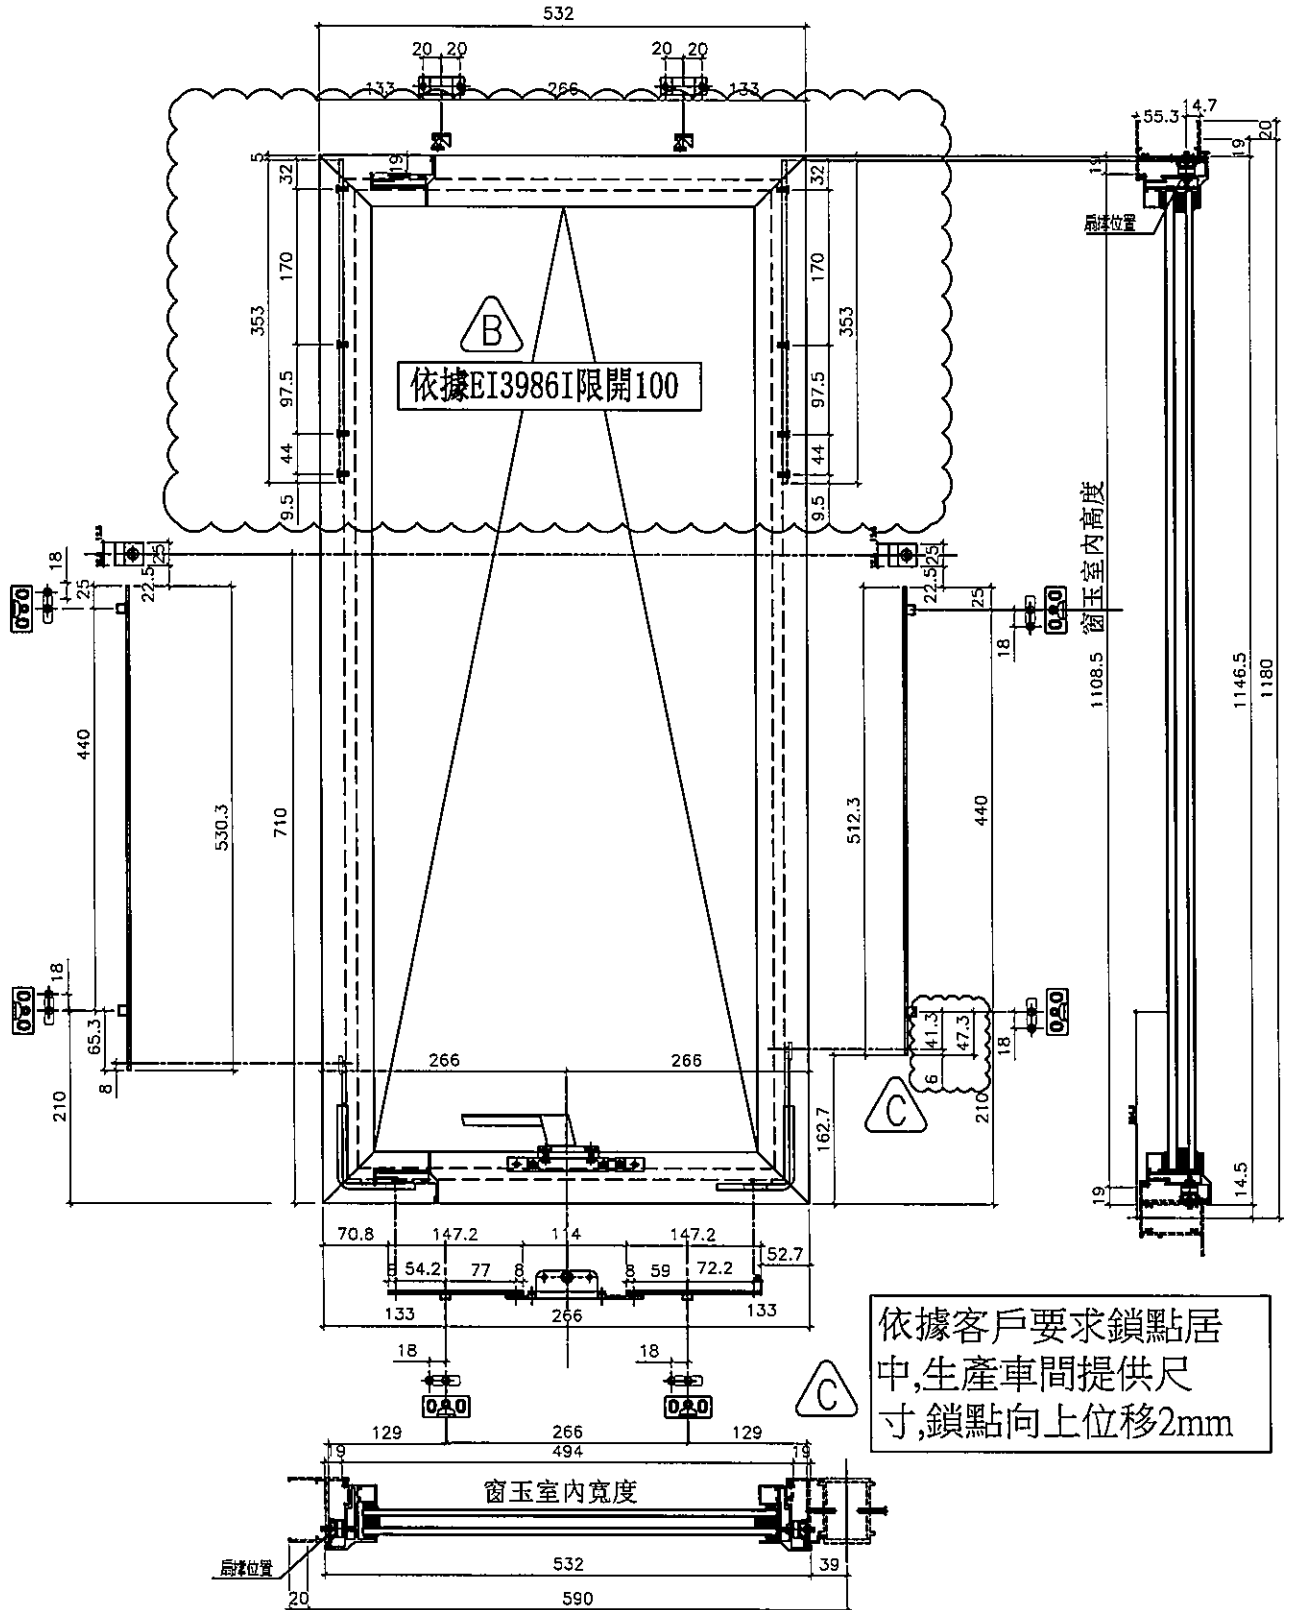


名稱	多點鎖,拉巴放樣圖	制圖	黃瓊玉	2022.11.26	修改	A	B	C
材料	拉巴 (X85964)	復核	謝永林	2022.12.09	日期	23.03.09	23.05.12	23.07.24
顏色	中灰色 (UCT542919XL-3)	批准			圖號	856-TH-D2		



美特鋁質有限公司  
MIDI Aluminium Fabricator Ltd.

工程號 J856 地盤 天水圍天榮站

序號	窗号	位置	幅数	樓層
1	AW-07	T1-B8	9	3/F-12/F
總數:			9	

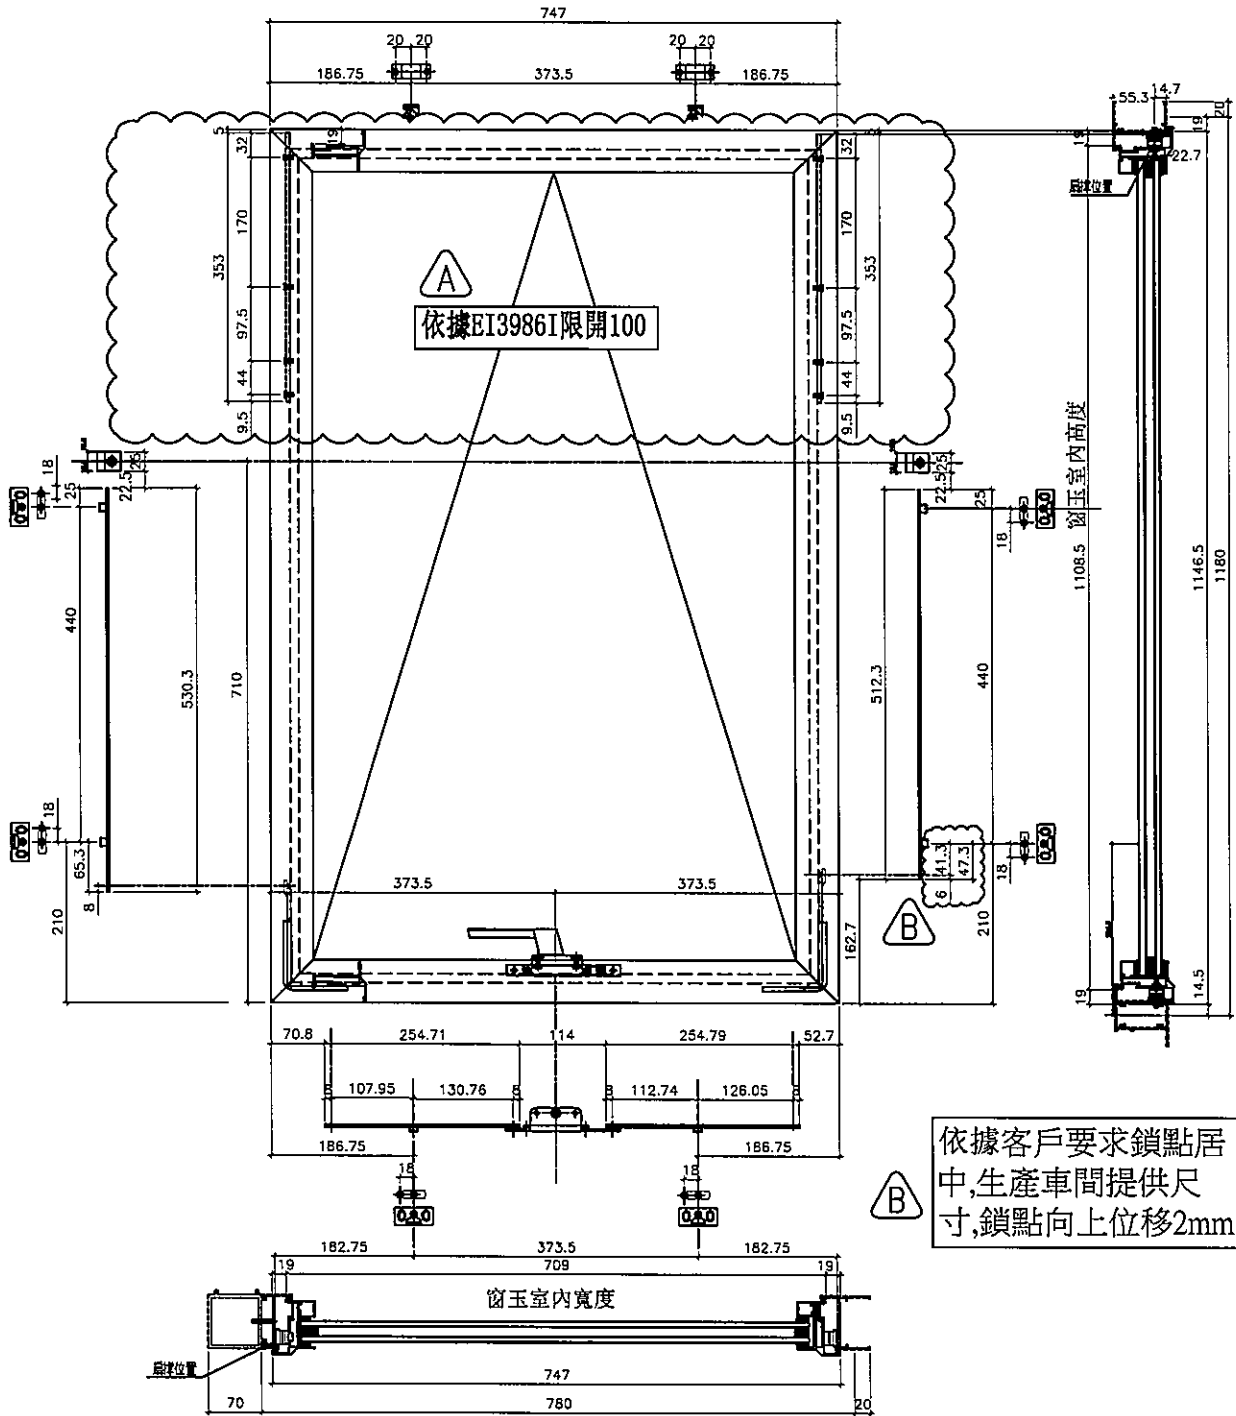

名稱	多點鎖,拉巴放樣圖	制圖	黃瓊玉	2023.03.07	修改	新增	A	B
材料	拉巴(X85964)	復核	謝永林	2023.03.09	日期	23.03.07	23.05.15	23.07.24
顏色	中灰色(UCT542919XL-3)	批准			圖號	856-TH-D3		