

工程指示 / 要求簡箋 ENGINEER INSTRUCTIONS(E.I.)

工程指示編號:	EI- 5521B	修改版本:	B
HK-0916			
工程編號:	J 856	工程名稱:	TSWTL23 天榮
收件人:	生統 / 林仁宇	發件人:	Thomas Wong
工程項目:	VMU 起底水槽 生產 (修訂B:AT01-P12,AT01-P14修改)	日期:	02/05/2023

<input checked="" type="checkbox"/> 原合約工程包	<input type="checkbox"/> 原合約工程加 / 減賬 QT-	<input type="checkbox"/> 新工程報價 QT-
--	--	------------------------------------

信件批核號碼/圖紙參考編號:	批核模具圖紙編號:
客戶指示附件:	管理內部批簽署:

<input type="checkbox"/> 初步鋁料 B.M.	<input type="checkbox"/> 加工拆圖, 然後生產	<input type="checkbox"/> 尺寸表
<input type="checkbox"/> 正式鋁料 B.M.	<input type="checkbox"/> 技術上資料/指示	<input type="checkbox"/> 報價
<input type="checkbox"/> 配件 B.M.	<input type="checkbox"/> 樣辦或貨品說明書	<input type="checkbox"/> 分判合約
<input type="checkbox"/> 其他:		

內容:  
VMU 起底水槽 生產 (修訂B:AT01-P12,AT01-P14修改)

完成上列要求日期: 09/05/2023

國內

<input type="checkbox"/> 生產技術總監	<input type="checkbox"/> 連附件	<input type="checkbox"/> 技術部	<input type="checkbox"/> 連附件	<input type="checkbox"/> 生產部	<input type="checkbox"/> 連附件
<input type="checkbox"/> 採購部	<input type="checkbox"/> 連附件	<input checked="" type="checkbox"/> 生產統籌部	<input checked="" type="checkbox"/> 連附件	<input type="checkbox"/> 報關組	<input type="checkbox"/> 連附件
<input type="checkbox"/> 質檢部	<input type="checkbox"/> 連附件	<input type="checkbox"/> 會計部	<input type="checkbox"/> 連附件	<input type="checkbox"/> 機械設計部	<input type="checkbox"/> 連附件
<input checked="" type="checkbox"/> 香港辦	<input checked="" type="checkbox"/> 連附件	<input type="checkbox"/> 其他:			

香港

<input type="checkbox"/> 行政部	<input type="checkbox"/> 連附件	<input type="checkbox"/> 會計部	<input type="checkbox"/> 連附件	<input type="checkbox"/> 統籌部	<input type="checkbox"/> 連附件	<input type="checkbox"/> 工程部	<input type="checkbox"/> 連附件
<input type="checkbox"/> 採購部	<input type="checkbox"/> 連附件	<input type="checkbox"/> QS部	<input type="checkbox"/> 連附件	<input type="checkbox"/> 地盤管理	<input type="checkbox"/> 連附件	<input type="checkbox"/> 維修部	<input type="checkbox"/> 連附件

*發件人簽署: <i>Jing</i>	*組別成員批核簽署: <i>Jing</i>
傳遞編號:	項目經理簽署:

**圖則登記表**  
DRAWING REGISTER


工程名稱 Project Title: 启德站-天榮站VMU单元体组裝 拆圖	接收日期 Receiving Date (適用於客戶圖則)
工程編號 Project No: J-856	



分發予 Distributed To:	發出日期 Issued Date
	年 22 23 23
	月 12 01 05
	日 05 05 02

圖則編號 Drg. No.	圖則名稱 Drawing Title
AT01-SC12	铝料组裝图纸
AT01-SC13	铝料组裝图纸
AT01-SC14	铝料组裝图纸
AT01-P12	铝料组裝图纸
AT01-P13	铝料组裝图纸
AT01-P14	铝料组裝图纸
AC03-001	铝料加工图
AC03-005	铝料加工图
AC03-007	铝料加工图
AS01-001	铝料加工图
AS01-002	铝料加工图
AS01-003	铝料加工图
FP-01	铝料加工图
JMP1	铝料加工图
GS01-001	铝料加工图
GS01-002	铝料加工图
GS01-003	铝料加工图
GS01-004	铝料加工图
GS01-005	铝料加工图
J40x20-001	铝料加工图
J40x20-002	铝料加工图
J40x20-003	铝料加工图
J40x20-004	铝料加工图


修訂編號 Revision No.	
-	
-	
-	
-	A B
-	A B
-	A B
-	
-	
-	
-	A
-	A
-	
-	
-	A
-	A
-	
-	
-	
-	




 <b>美特鋁質有限公司</b> MIDI Aluminium Fabricator Ltd.		工程號 J856 地盘 天榮站 图纸名 铝料加工图 材料 AT01	類別 制圖 李傳騰 2022-11-25 復核 練松文 2022-11-27 批准 林仁安 2022-11-28	物料號 M1 圖號 AT01-P13 數量 - 單件重量 (KG)
修改 A 日期 1.05	B 05.02	採用工廠 地盤 ✓ 材料颜色 -		

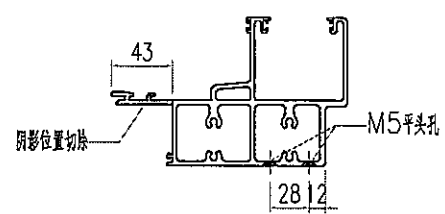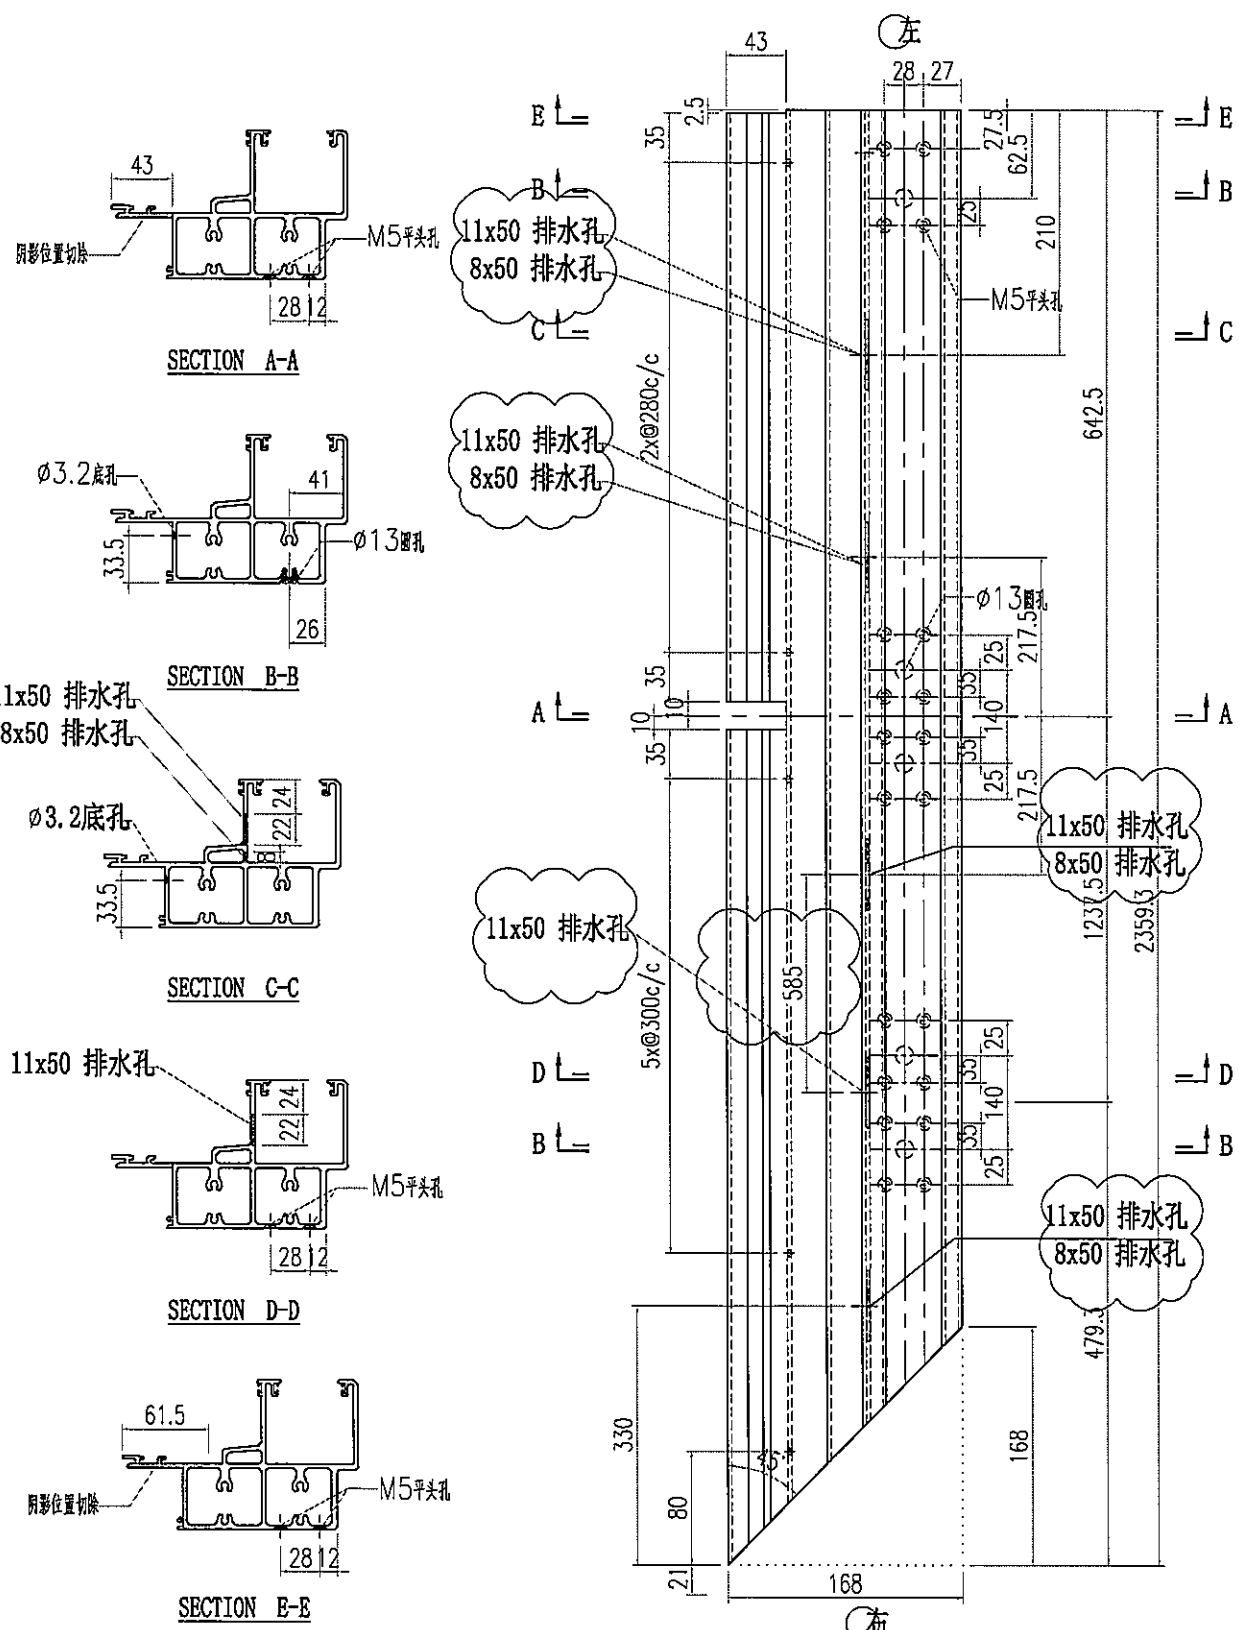


SECTION A-A

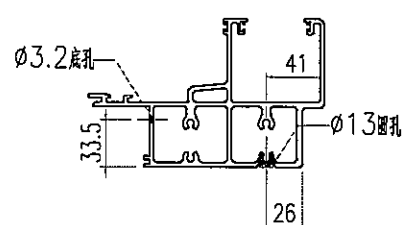


SECTION B-B

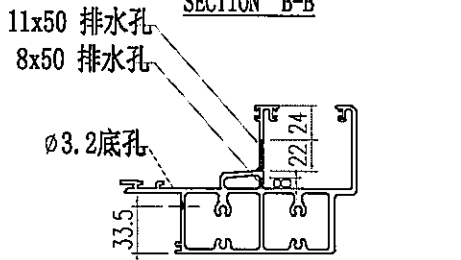



SECTION C-C

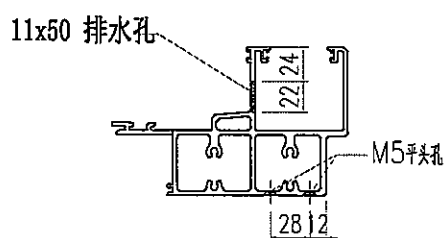


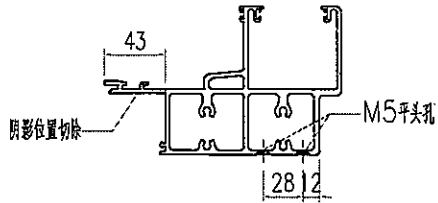
SECTION D-D

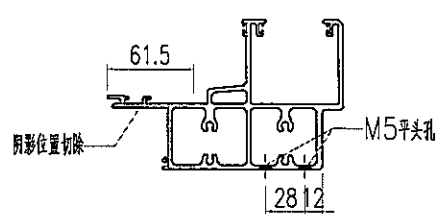


SECTION E-E

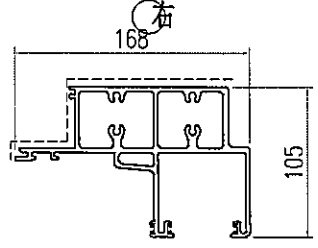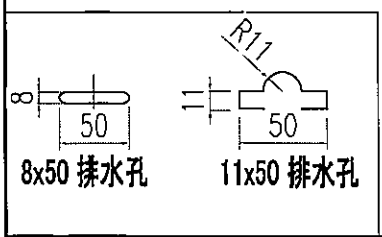


 美特鋁質有限公司 MIDI Aluminium Fabricator Ltd.		工程號 J856 地盘 天榮站 图纸名 鋁料加工圖 材料 AT01	類別 制圖 李傳騰 2022-11-25 復核 練松文 2022-11-27 批准 林仁安 2022-11-28	物料號 M1 圖號 AT01-P14 數量 - 單件重量 (KG)
修改 A 日期 1.05	B 日期 05.02	採用工廠 地盤 ✓ 材料颜色 -		




SECTION A-A

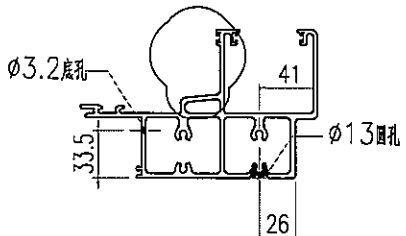


SECTION B-B

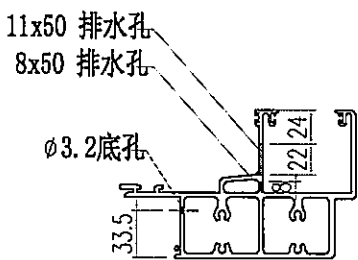

SECTION C-C

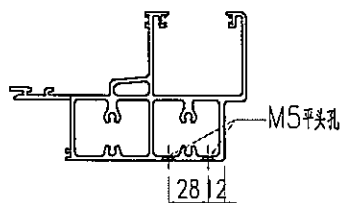

SECTION D-D

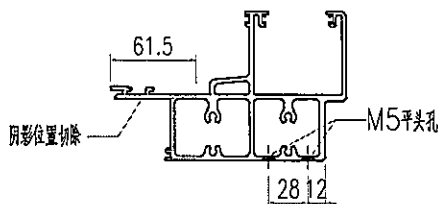

SECTION E-E

