

美特鋁質有限公司

MIDI ALUMINIUM FABRICATOR LTD.



工程指示 / 要求簡箋 ENGINEER INSTRUCTIONS(E.I.)

工程指示編號:	EI- 5663A	修改版本:	A
	HK- 0145		
工程編號:	J 856	工程名稱:	天榮站
收件人:	生統	發件人:	Lai Sik Hung
工程項目:	VMU 幕牆單元件 生產 (修訂A:水槽頂料增加去水孔)	日期:	03/02/2023

<input type="checkbox"/> 原合約工程包	<input type="checkbox"/> 原合約工程加 / 減賬 QT-	<input type="checkbox"/> 新工程報價 QT-
---------------------------------	--	------------------------------------

信件批核號碼/圖紙參考編號:	批核模具圖紙編號:
客戶指示附件:	管理內部批簽署:

<input type="checkbox"/> 初步鋁料 B.M.	<input type="checkbox"/> 加工拆圖, 然後生產	<input type="checkbox"/> 尺寸表
<input type="checkbox"/> 正式鋁料 B.M.	<input type="checkbox"/> 技術上資料/指示	<input type="checkbox"/> 報價
<input type="checkbox"/> 配件 B.M.	<input type="checkbox"/> 樣辦或貨品說明書	<input type="checkbox"/> 分判合約
<input type="checkbox"/> 其他:		

內容: 修訂A: 水槽頂料增加去水孔

VMU 幕牆單元件 生產


完成上列要求日期: 20/02/2023

國內

<input type="checkbox"/> 生產技術總監	<input type="checkbox"/> 連附件	<input checked="" type="checkbox"/> 技術部	<input checked="" type="checkbox"/> 連附件	<input type="checkbox"/> 生產部	<input type="checkbox"/> 連附件
<input type="checkbox"/> 採購部	<input type="checkbox"/> 連附件	<input checked="" type="checkbox"/> 生產統籌部	<input checked="" type="checkbox"/> 連附件	<input type="checkbox"/> 報關組	<input type="checkbox"/> 連附件
<input type="checkbox"/> 質檢部	<input type="checkbox"/> 連附件	<input type="checkbox"/> 會計部	<input type="checkbox"/> 連附件	<input type="checkbox"/> 機械設計部	<input type="checkbox"/> 連附件
<input checked="" type="checkbox"/> 香港辦	<input checked="" type="checkbox"/> 連附件	<input checked="" type="checkbox"/> 其他: 林仁安			


<input type="checkbox"/> 行政部	<input type="checkbox"/> 連附件	<input type="checkbox"/> 會計部	<input type="checkbox"/> 連附件	<input type="checkbox"/> 統籌部	<input type="checkbox"/> 連附件	<input type="checkbox"/> 工程部	<input type="checkbox"/> 連附件
<input type="checkbox"/> 採購部	<input type="checkbox"/> 連附件	<input type="checkbox"/> QS部	<input type="checkbox"/> 連附件	<input type="checkbox"/> 地盤管理	<input type="checkbox"/> 連附件	<input type="checkbox"/> 維修部	<input type="checkbox"/> 連附件

*發件人簽署:		*組別成員批核簽署:	
傳遞編號:		項目經理簽署:	

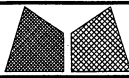


美特鋁質有限公司
MIDI Aluminium Fabricator Ltd.


工程號	J856	類別		物料號	M1			
地盘	天榮站	制圖	李傳鵬	2022-11-26	圖號	AT01-P01		
修改	A	採用工廠		復核	練松文	2022-11-27	數量	-
日期	02.02	材料颜色	-UCT542919XL-3	批准	林仁安	2022-11-28	單件重量	- (KG)
图纸名称	铝料加工图	材料	AT01					

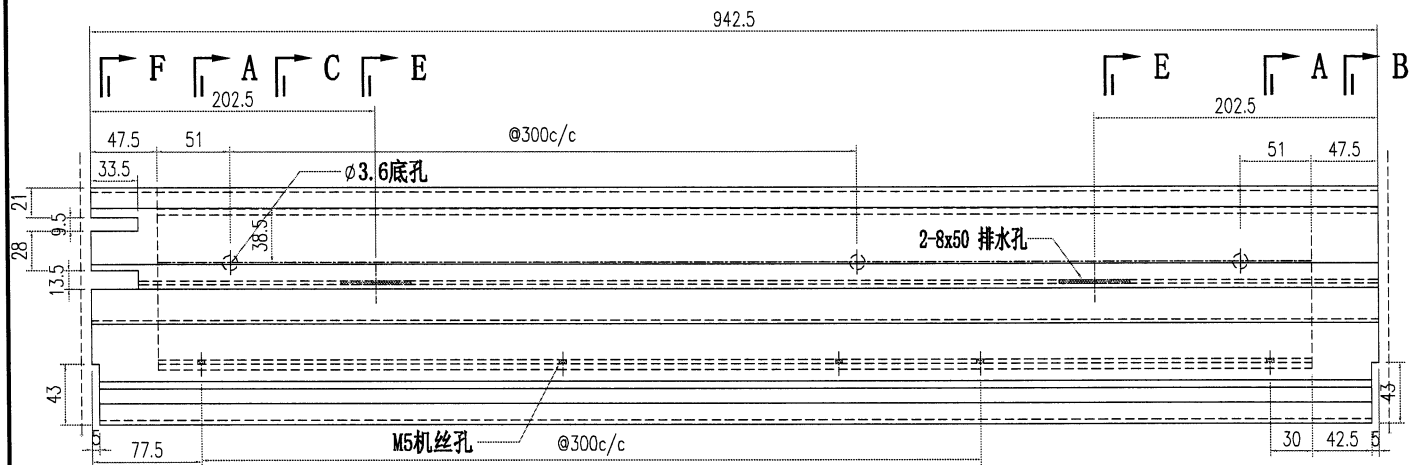

SECTION A-A

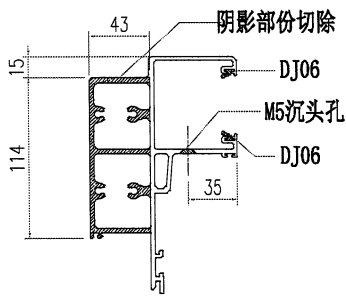


SECTION A-A

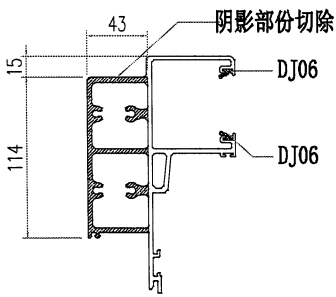


SECTION B-B

SECTION C-C

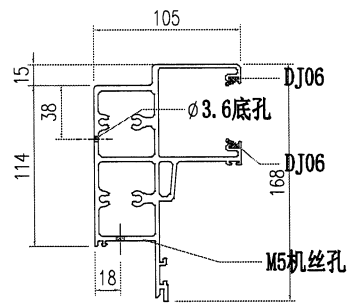


SECTION C-C


SECTION F-F

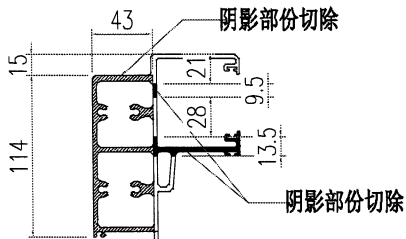


SECTION F-F

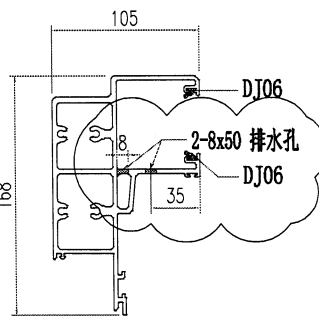

SECTION E-E

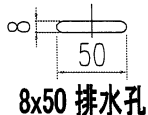


8x50 排水孔

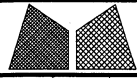


美特鋁質有限公司
MIDI Aluminium Fabricator Ltd.

工程號	J856	類別		物料號	M1					
地盘	天榮站	制圖	李傳鵬	2022-11-26	圖號	AT01-P02				
修改	A	採用工廠	地盤	✓	图纸名称	铝料加工图				
日期	02.02	材料颜色	-UCT542919XL-3	材料	AT01	復核	練松文	2022-11-27	數量	-
						批准	林仁安	2022-11-28	單件重量	- (KG)

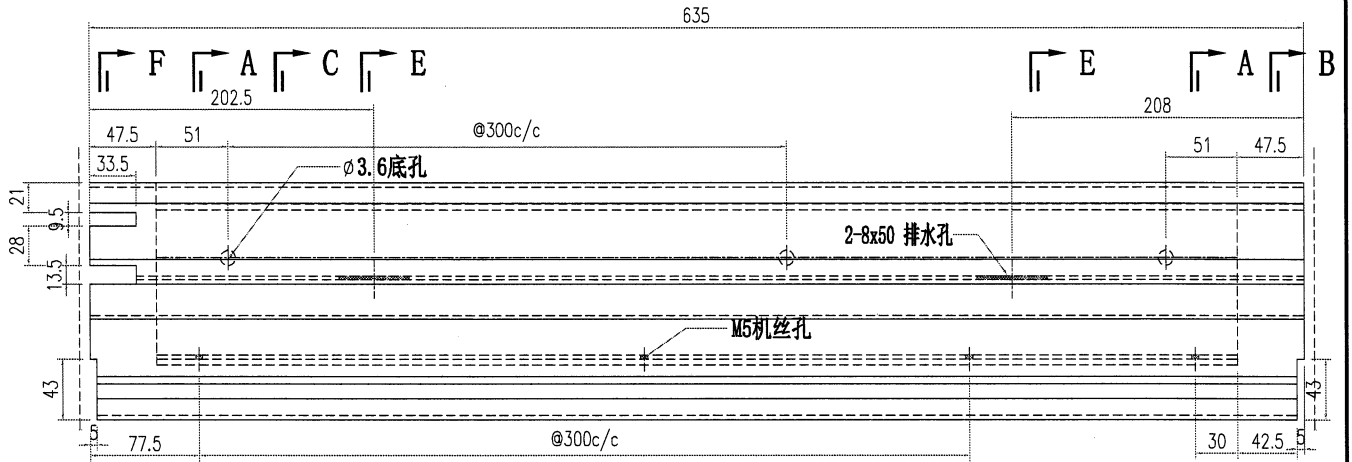


SECTION F-F SECTION A-A SECTION C-C SECTION E-E


SECTION E-E SECTION A-A SECTION B-B

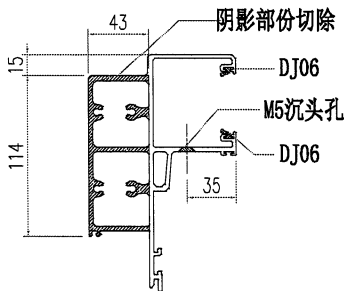


SECTION A-A

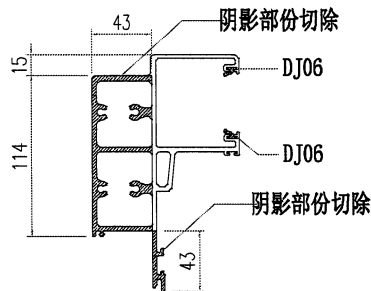


SECTION B-B

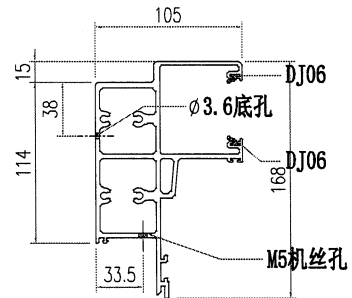


SECTION C-C

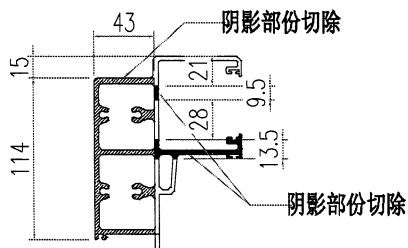


SECTION F-F

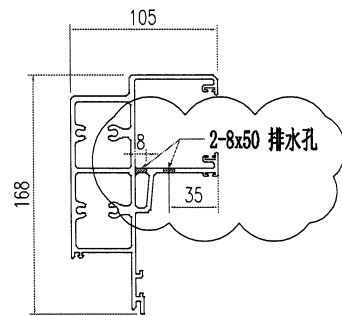

SECTION E-E

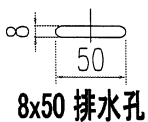


8x50 排水孔

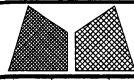


美特鋁質有限公司
MIDI Aluminium Fabricator Ltd.

工程號	J856	類別		物料號	M1					
地盘	天榮站	制圖	李傳鵬	2022-11-26	圖號	AT01-P03				
修改	A	採用工廠	地盤	✓	图纸名称	铝料加工图				
日期	02.02	材料颜色	-UCT542919XL-3	材料	AT01	復核	練松文	2022-11-27	數量	-
						批准	林仁安	2022-11-28	單件重量	- (KG)

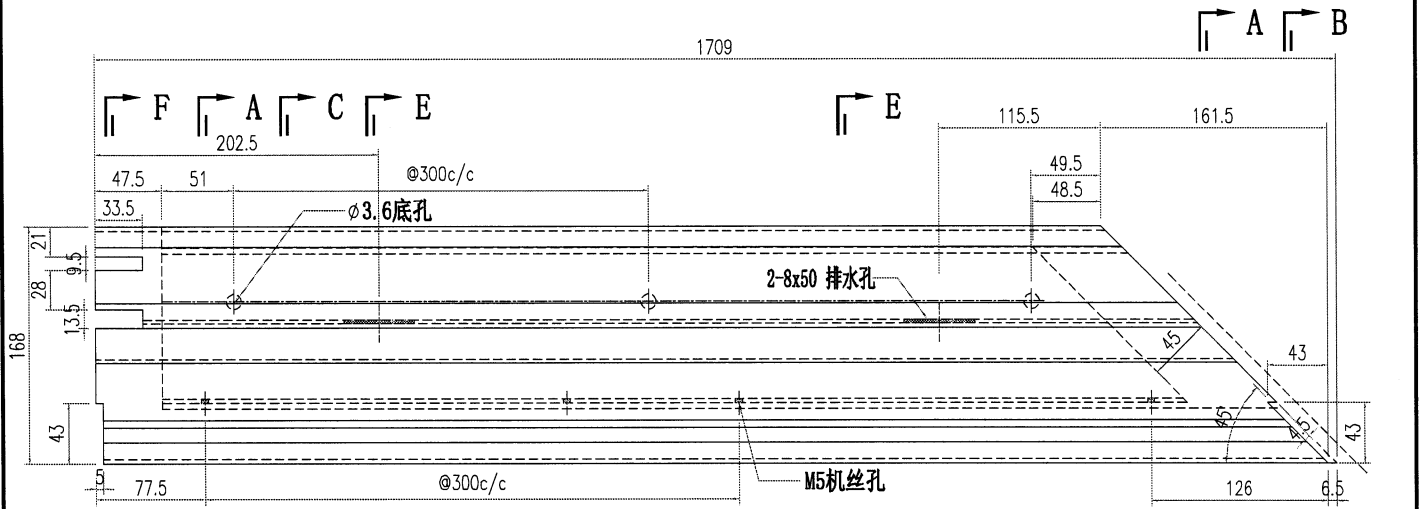


SECTION F-F SECTION A-A SECTION C-C SECTION E


SECTION E SECTION A SECTION B

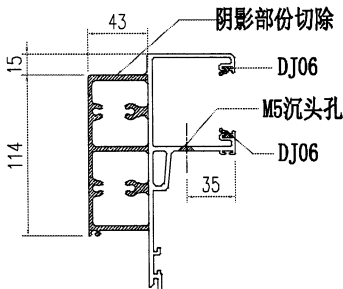


SECTION A-A

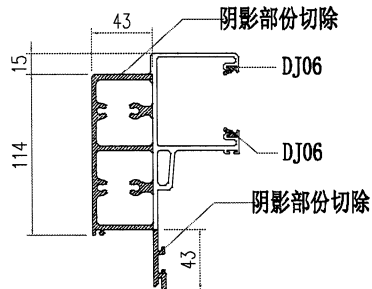


SECTION B-B

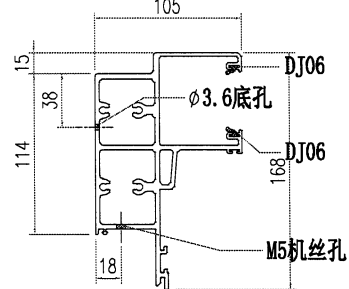


SECTION C-C

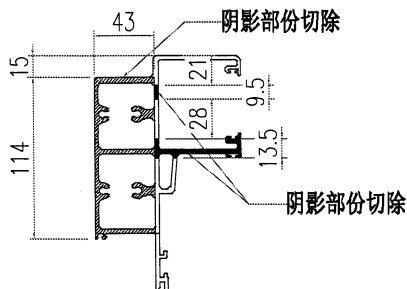


SECTION F-F

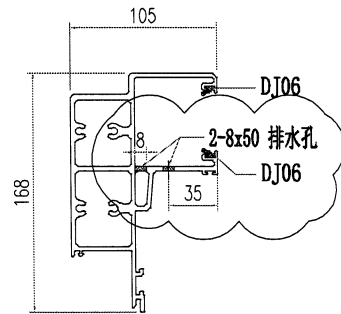

SECTION E-E

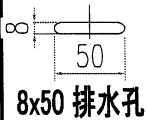


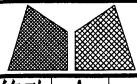


美特鋁質有限公司
MIDI Aluminium Fabricator Ltd.

工程號	J856	類別		物料號	M1					
地盘	天榮站	制圖	李傳鵬	2022-11-26	圖號	AT01-P04				
修改	A	採用工廠	地盘	✓	图纸名称	铝料加工图				
日期	02.02	材料颜色	-UCT542919XL-3	材料	AT01	復核	練松文	2022-11-27	數量	-
						批准	林仁安	2022-11-28	單件重量	- (KG)


817

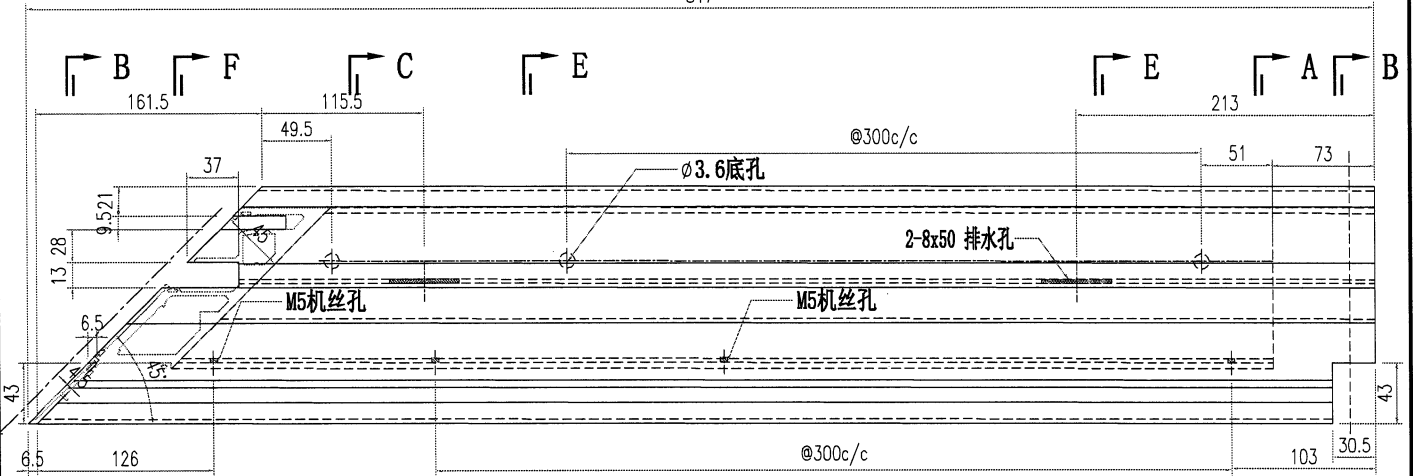


SECTION A-A SECTION B-B SECTION C-C SECTION E-E SECTION F-F

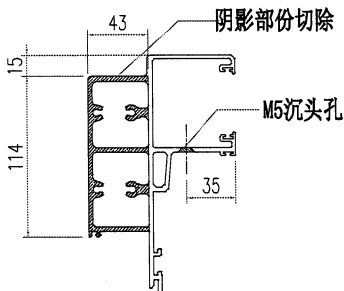


SECTION A-A

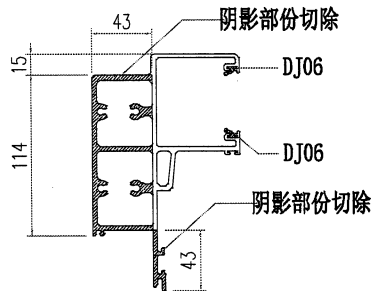


SECTION B-B

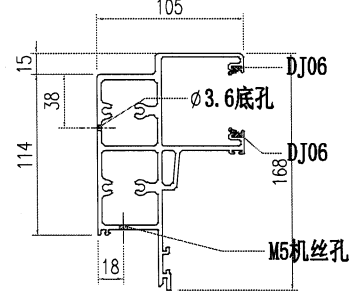


SECTION C-C

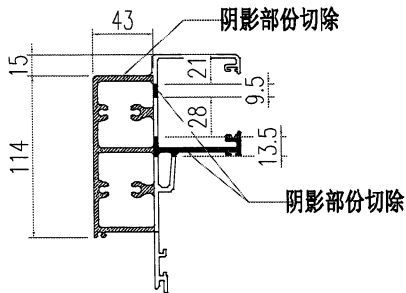


SECTION F-F

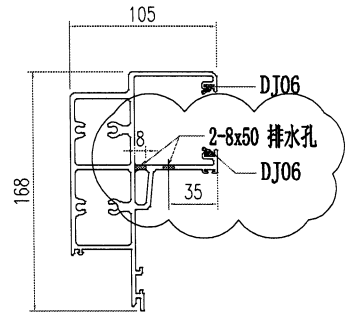

SECTION E-E

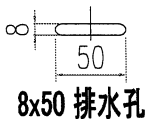


8x50 排水孔

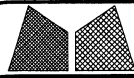


美特鋁質有限公司
MIDI Aluminium Fabricator Ltd.

工程號	J856	類別		物料號	M1					
地盘	天榮站	制圖	李傳鵬	2022-11-26	圖號	AT01-P05				
修改	A	採用工廠	地盘	✓	图纸名称	铝料加工图				
日期	02.02	材料颜色	-UCT542919XL-3	材料	AT01	復核	練松文	2022-11-27	數量	-
						批准	林仁安	2022-11-28	單件重量	- (KG)

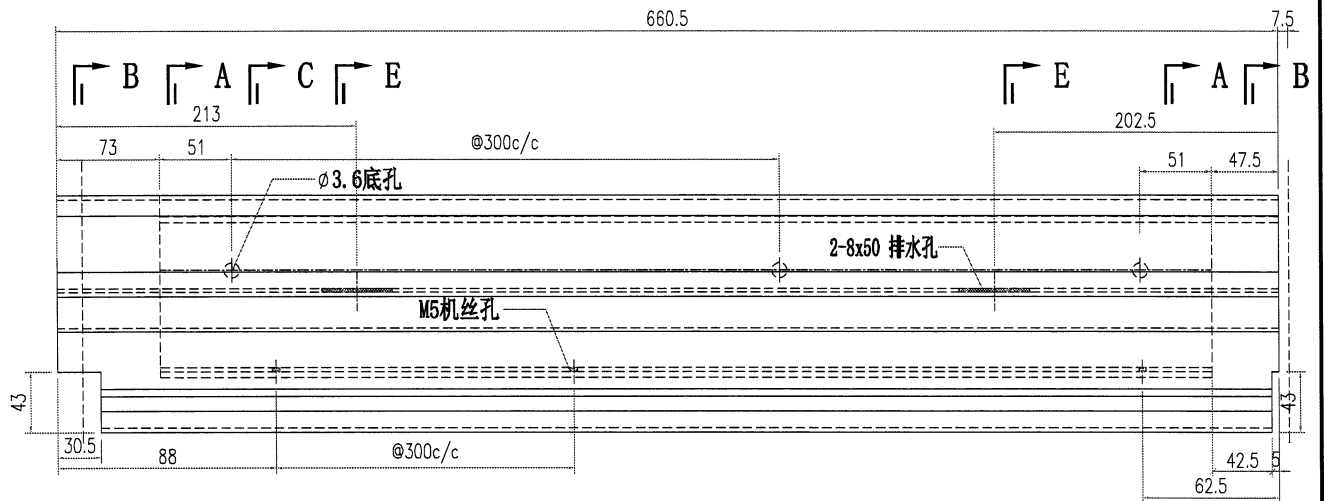


SECTION B-B SECTION A-A SECTION C-C SECTION E-E


SECTION E-E SECTION A-A SECTION B-B

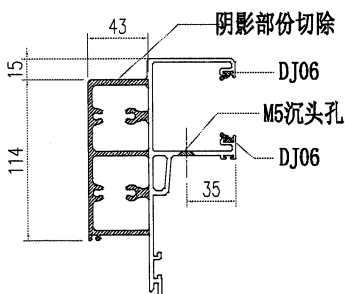


SECTION A-A

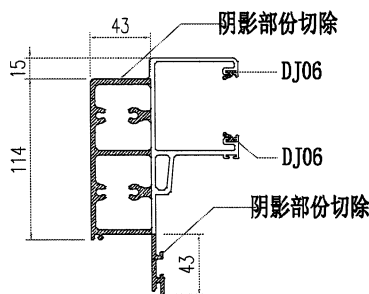


SECTION B-B

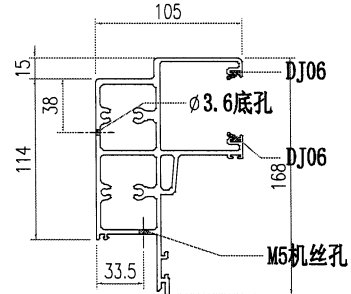


SECTION C-C

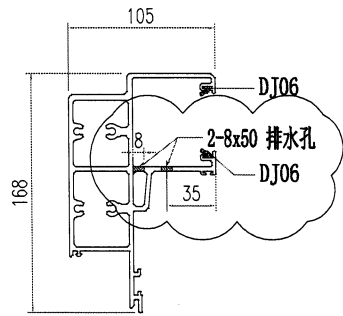


SECTION E-E

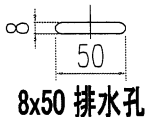


 美特鋁質有限公司 MIDI Aluminium Fabricator Ltd.		工程號 J856 地盘 天榮站	類別 制圖 李傳鵬 2022-11-25 復核 練松文 2022-11-27 批准 林仁安 2022-11-28	物料號 M1 圖號 AT01-P13 數量 - 單件重量 - (KG)
修改 A 日期 02.02	採用工廠 材料颜色 -	图纸名称 铝料加工图 材料 AT01		

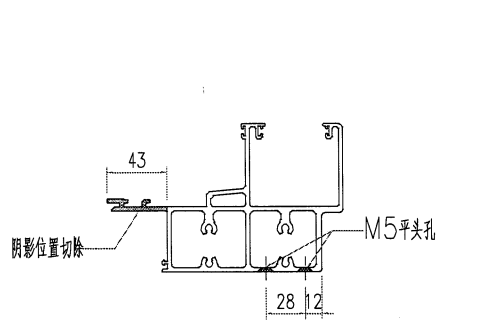


SECTION A-A

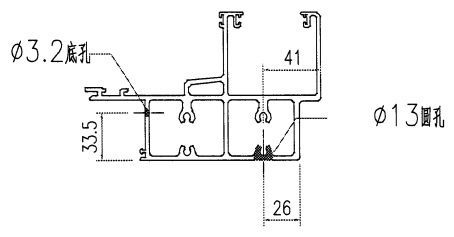


SECTION B-B

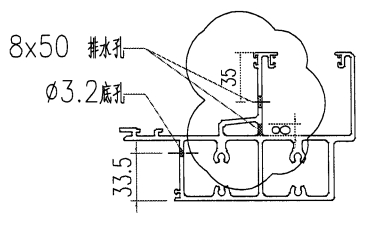

SECTION C-C

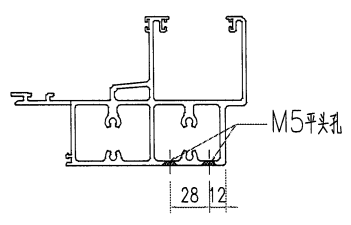

SECTION D-D

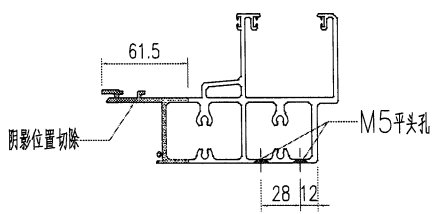

SECTION E-E

