

美特鋁質有限公司

MIDI ALUMINIUM FABRICATOR LTD.



工程指示 / 要求簡箋 ENGINEER INSTRUCTIONS(E.I.)

工程指示編號:	EI- 5928	修改版本:	-
	HK-0602		
工程編號:	J 856	工程名稱:	天榮站
收件人:	生統	發件人:	Lai Sik Hung
工程項目:	第二次PMU 地盤用 防水鋁板 生產	日期:	28/03/2023

<input type="checkbox"/> 原合約工程包	<input type="checkbox"/> 原合約工程加 / 減賬 QT-	<input type="checkbox"/> 新工程報價 QT-
---------------------------------	--	------------------------------------

信件批核號碼/圖紙參考編號:	批核模貝圖紙編號:
客戶指示附件:	管理內部批簽署:

<input type="checkbox"/> 初步鋁料 B.M.	<input type="checkbox"/> 加工拆圖, 然後生產	<input type="checkbox"/> 尺寸表
<input type="checkbox"/> 正式鋁料 B.M.	<input type="checkbox"/> 技術上資料/指示	<input type="checkbox"/> 報價
<input type="checkbox"/> 配件 B.M.	<input type="checkbox"/> 樣辦或貨品說明書	<input type="checkbox"/> 分判合約
<input type="checkbox"/> 其他:		


內容:	第二次PMU 地盤用 防水鋁板 生產
	請留意由於PMU-A會改於RED內地廠房進行測試, 所以PMU-A的防水鋁板送貨地點會是RED內地廠房, 而PMU-B及PMU-C則照原定送香港試水場
完成上列要求日期:	11/04/2023


國內

<input type="checkbox"/> 生產技術總監	<input type="checkbox"/> 連附件	<input checked="" type="checkbox"/> 技術部	<input checked="" type="checkbox"/> 連附件	<input type="checkbox"/> 生產部	<input type="checkbox"/> 連附件
<input type="checkbox"/> 採購部	<input type="checkbox"/> 連附件	<input checked="" type="checkbox"/> 生產統籌部	<input checked="" type="checkbox"/> 連附件	<input type="checkbox"/> 報關組	<input type="checkbox"/> 連附件
<input type="checkbox"/> 質檢部	<input type="checkbox"/> 連附件	<input type="checkbox"/> 會計部	<input type="checkbox"/> 連附件	<input type="checkbox"/> 機械設計部	<input type="checkbox"/> 連附件
<input checked="" type="checkbox"/> 香港辦	<input checked="" type="checkbox"/> 連附件	<input type="checkbox"/> 其他:			

<input type="checkbox"/> 行政部	<input type="checkbox"/> 連附件	<input type="checkbox"/> 會計部	<input type="checkbox"/> 連附件	<input type="checkbox"/> 統籌部	<input type="checkbox"/> 連附件	<input type="checkbox"/> 工程部	<input type="checkbox"/> 連附件
<input type="checkbox"/> 採購部	<input type="checkbox"/> 連附件	<input type="checkbox"/> QS部	<input type="checkbox"/> 連附件	<input type="checkbox"/> 地盤管理	<input type="checkbox"/> 連附件	<input type="checkbox"/> 維修部	<input type="checkbox"/> 連附件

*發件人簽署:		*組別成員批核簽署:	
傳遞編號:		項目經理簽署:	


 美特鋁質 有限公司 MIDI Aluminium Fabricator Ltd.		工程號:	J-856	計算:	刘灿		日期:	2022.12.02		送呈:	胡哥			
		地盤名稱:	天榮站	核對:	徐祥坤		日期:	2022.12.02		副本:	鴻仔			
地盘用鋁板B.M.表		項目類別:	PMU	批准:	林仁安		日期:	2022.12.03						
BM編號:		修改版次:		A/C Code:			總面積:	9.077		總重量:	36.90			
序號	修改內容	鋁板圖號	鋁板名稱	顏色	實用	後備	總數	總重量	單件展開面積	總展開面積	單件V.F.	總V.F.	圖紙編號	
									平方米		平方米			
1		PMU-FS01-1	1.5mm厚鋁板	光身	4	0	4	19.254	1.184	4.737	0.000	0.000	PMU-FS01	
2		PMU-FS01-2	1.5mm厚鋁板	光身	2	0	2	6.164	0.758	1.516	0.000	0.000	PMU-FS01	
3		PMU-FS01-3	1.5mm厚鋁板	光身	1	0	1	1.849	0.455	0.455	0.000	0.000	PMU-FS01	
4		PMU-FS01-4	1.5mm厚鋁板	光身	1	0	1	3.708	0.912	0.912	0.000	0.000	PMU-FS01	
5		PMU-FS01-5	1.5mm厚鋁板	光身	2	0	2	5.924	0.729	1.457	0.000	0.000	PMU-FS01	
6														
7														
8														
9														
10														
11														
12														
13														
14														
15														
					總計:	10		10	36.90	4.038	9.08	0.00	0.000	

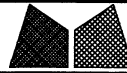

美特鋁質有限公司
MIDI Aluminium Fabricator Ltd.

修改	-		採用工廠	✓	地盤	工程號	J856	類別		物料號	MP1	
日期	-		材料顏色	待定		地盤	天榮站	制圖	李傳鵬	2022-11-09	圖號	PMU-FS01
						图纸名称	面板组装图	復核	練松文	2022-11-09	數量	-
						材料	1.5mm铝板	批准	林仁安	2022-11-09	單件重量	- (KG)

第一页:共一页

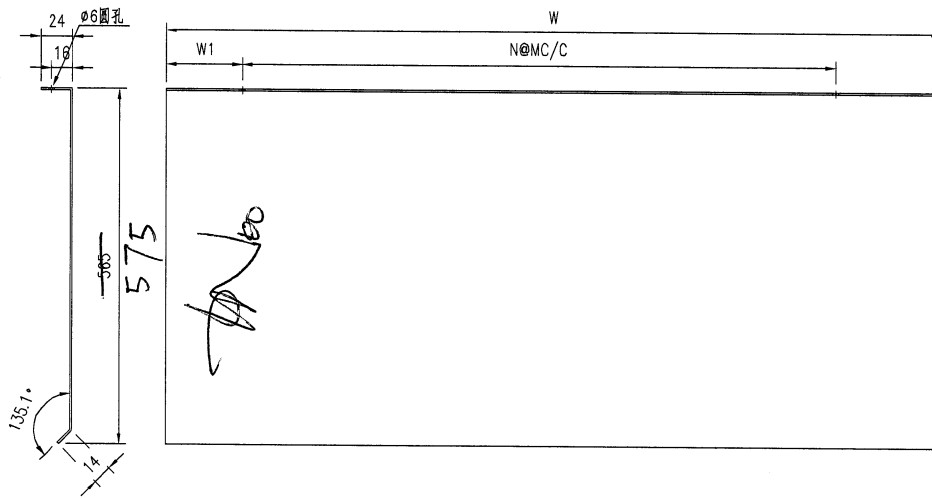

圖號	寬度 (W)	W1	N	M	數量	备注
PMU-FS01-1	2007	103.5	6	300	4	
PMU-FS01-2	1285	42.5	4	300	2	
PMU-FS01-3	771	85.5	2	300	1	
PMU-FS01-4	1546	23	5	300	1	
PMU-FS01-5	1235	17.5	4	300	2	
					10	



美特鋁質有限公司
MIDI Aluminium Fabricator Ltd.

工程號	J856	類別		物料號	-		
地盘	天榮站	制圖	陈梓豪	2022-10-19	圖號	PMU-WZ-L01	
修改	A	採用工廠	✓	地盤		圖紙名稱	铝板位置图
日期	11.24	材料颜色		材料	-	復核	练松文
						批准	林仁安
						數量	-
						單件重量	- (KG)

