



美特鋁質有限公司

MIDI ALUMINIUM FABRICATOR LTD.



工程指示 / 要求簡箋 ENGINEER INSTRUCTIONS(E.I.)

工程指示編號:	EI- 5930	修改版本:	A
	HK-0927		
工程編號:	J 856	工程名稱:	天榮站
收件人:	生統/ 林仁安	發件人:	Jingo
工程項目:	T3 A單位外牆鋁板生產大貨單元收邊尺寸修改	日期:	03/05/2023

<input checked="" type="checkbox"/> 原合約工程包	<input type="checkbox"/> 原合約工程加 / 減賬 QT-	<input type="checkbox"/> 新工程報價 QT-
--	--	------------------------------------

信件批核號碼/圖紙參考編號:	批核模具圖紙編號:
客戶指示附件:	管理內部批簽署:

<input type="checkbox"/> 初步鋁料 B.M.	<input type="checkbox"/> 加工拆圖, 然後生產	<input type="checkbox"/> 尺寸表
<input type="checkbox"/> 正式鋁料 B.M.	<input type="checkbox"/> 技術上資料/指示	<input type="checkbox"/> 報價
<input type="checkbox"/> 配件 B.M.	<input type="checkbox"/> 樣辦或貨品說明書	<input type="checkbox"/> 分判合約
<input type="checkbox"/> 其他:		

內容: T3 A單位外牆鋁板生產大貨單元收邊尺寸修改
完成上列要求日期: 10/05/2023


國內


<input type="checkbox"/> 生產技術總監	<input type="checkbox"/> 連附件	<input type="checkbox"/> 技術部	<input type="checkbox"/> 連附件	<input type="checkbox"/> 生產部	<input type="checkbox"/> 連附件
<input type="checkbox"/> 採購部	<input type="checkbox"/> 連附件	<input checked="" type="checkbox"/> 生產統籌部	<input checked="" type="checkbox"/> 連附件	<input type="checkbox"/> 報關組	<input type="checkbox"/> 連附件
<input type="checkbox"/> 質檢部	<input type="checkbox"/> 連附件	<input type="checkbox"/> 會計部	<input type="checkbox"/> 連附件	<input type="checkbox"/> 機械設計部	<input type="checkbox"/> 連附件
<input type="checkbox"/> 香港辦	<input type="checkbox"/> 連附件	<input type="checkbox"/> 其他:			

香港


<input type="checkbox"/> 行政部	<input type="checkbox"/> 連附件	<input type="checkbox"/> 會計部	<input type="checkbox"/> 連附件	<input type="checkbox"/> 統籌部	<input type="checkbox"/> 連附件	<input type="checkbox"/> 工程部	<input type="checkbox"/> 連附件
<input checked="" type="checkbox"/> 採購部	<input checked="" type="checkbox"/> 連附件	<input type="checkbox"/> QS部	<input type="checkbox"/> 連附件	<input type="checkbox"/> 地盤管理	<input type="checkbox"/> 連附件	<input type="checkbox"/> 維修部	<input type="checkbox"/> 連附件


*發件人簽署: Jingo	*組別成員批核簽署: <i>Jingo</i>
傳遞編號:	項目經理簽署:

 美特鋁質有限公司 MIDI Aluminium Fabricator Ltd.		工程號 J856 地盤 天榮站	類別 制圖 李傳鵬 復核 練松文 批准 林仁安	物料號 MP1 2022-11-09 2022-11-09 2022-11-09	圖號 CW-T3-AC1 數量 - 單件重量 - (KG)
修改 - 日期 -	採用工廠 ✓ 地盤 材料顏色 UCT542919XL-3	圖紙名稱 收口鋁板 材料 3mm鋁板			

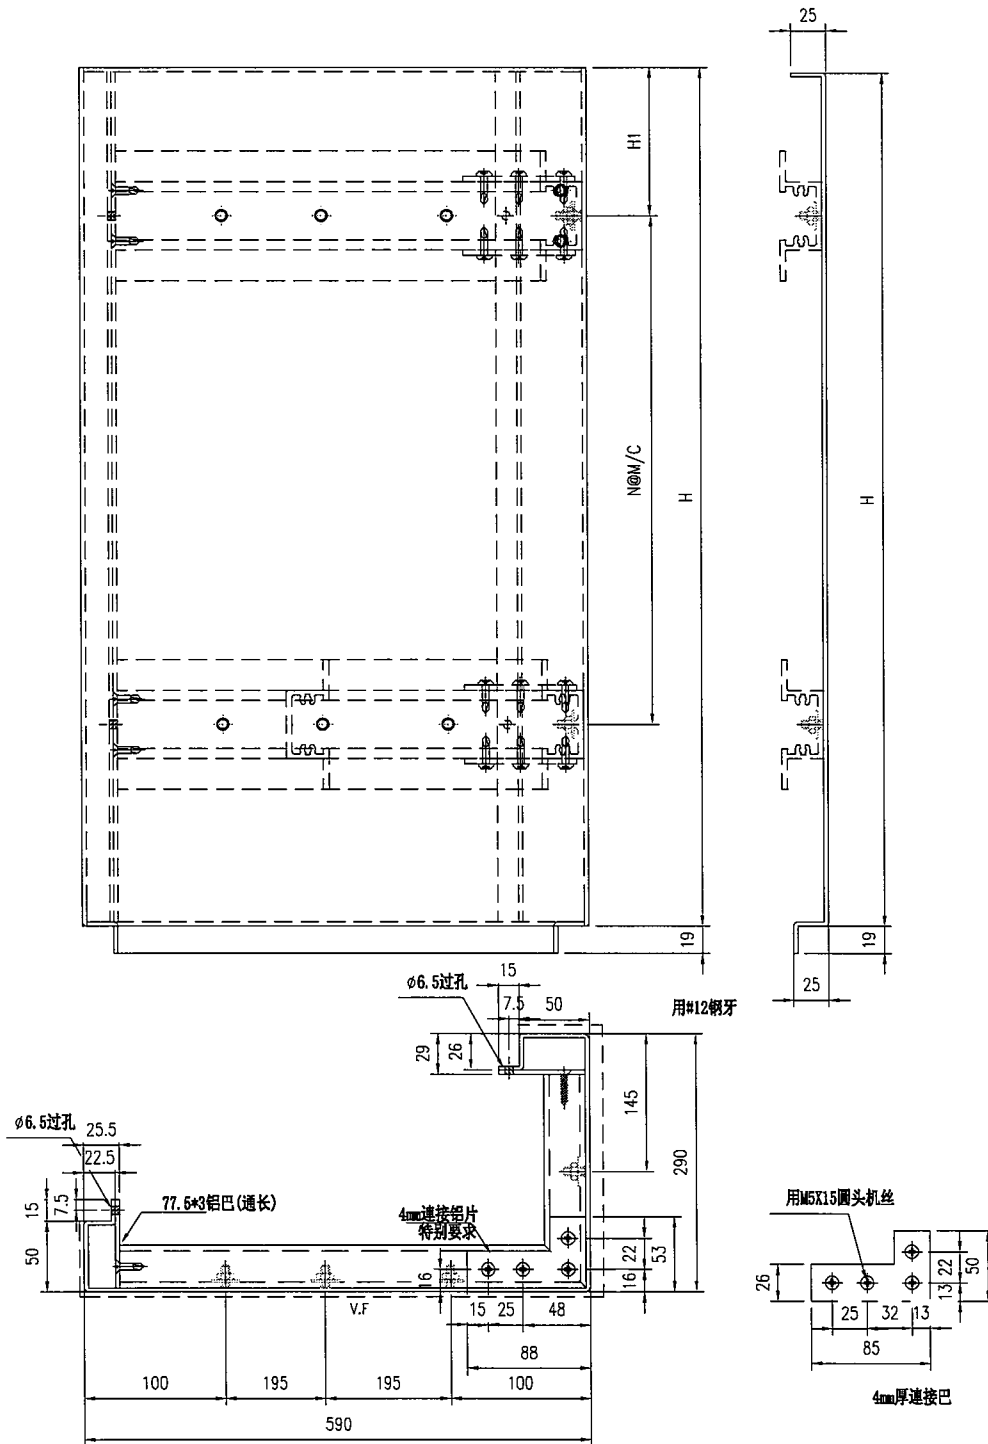


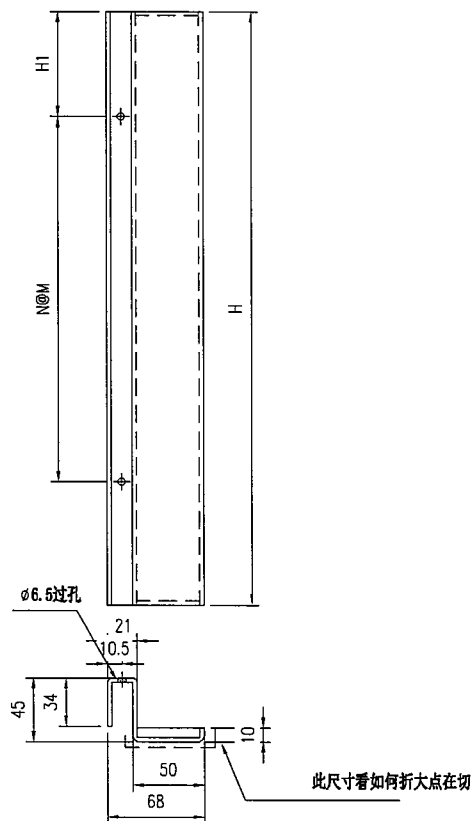
圖號	寬度 (H)	H1	N	M	數量	备注
CW-AC1-1	375	87.5	1	200	1	起腳位
CW-AC1-2	2045	122.5	6	300	37	正常位
CW-AC1-3	955	102.5	3	250	36	死牆位
					74	

 美特鋁質有限公司 MIDI Aluminium Fabricator Ltd.		工程號 J856 地盘 天榮站	類別 制圖 李傳鵬 2022-11-09 復核 練松文 2022-11-09 批准 林仁安 2022-11-09	物料號 MP1 圖號 CW-T3-AC2 數量 - 單件重量 - (KG)
修改 - 日期 -	採用工廠 ✓ 地盘 材料颜色 UCT542919XL-3	图纸名称 收口铝板 材料 3mm铝板		

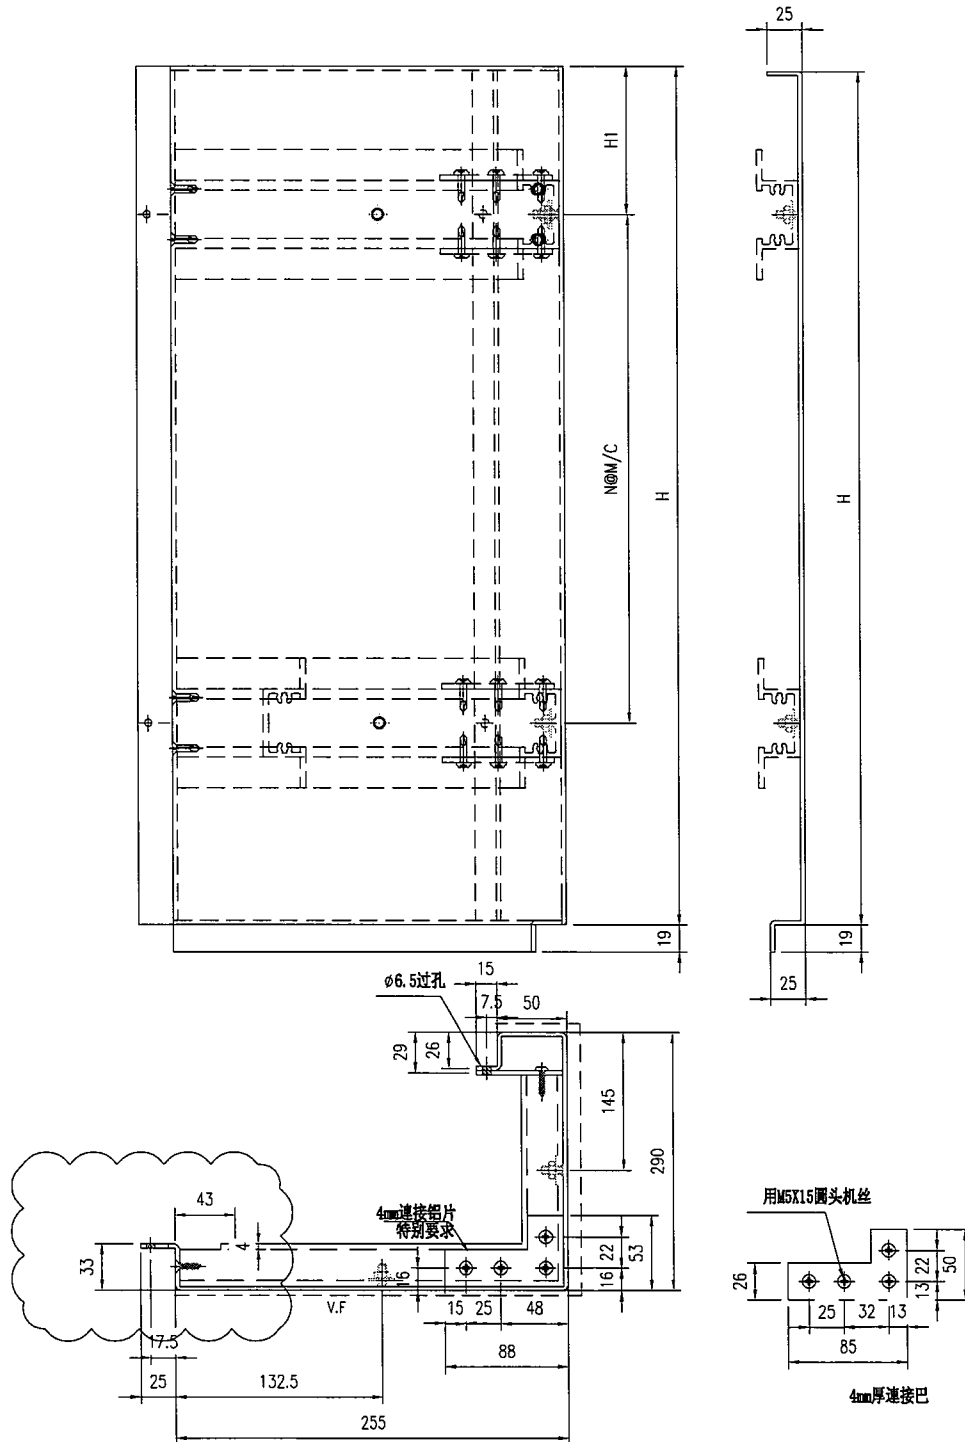

圖號	寬度 (H)	H1	N	M	數量	备注
CW-AC2-1	375	87.5	1	200	1	起腳位
CW-AC2-2	2045	122.5	6	300	37	正常位
CW-AC2-3	955	102.5	3	250	36	死牆位
					74	

 美特鋁質有限公司 MIDI Aluminium Fabricator Ltd.			工程號	J856	類別		物料號	MP1	
修改	-		地盤	天榮站	制圖	李傳鵬	2022-11-09	圖號	CW-T3-AC4
日期	-		採用工廠	✓ 地盤	圖紙名稱	VMU收口鋁板	2022-11-09	數量	-
			材料顏色	UCT542919XL-3	材料	3mm鋁板	2022-11-09	單件重量	- (KG)



圖號	寬度 (H)	H1	N	M	數量	备注
CW-AC4-1	375	87.5	1	200	2	
CW-AC4-2	125	37.5	1	50	80	
					82	