

工程指示 / 要求簡箋 ENGINEER INSTRUCTIONS (E.I.)

工程指示編號:	EI-5930	修改版本:	-
	HK-0604		
工程編號:	J 856	工程名稱:	天榮站
收件人:	生統	發件人:	Lai Sik Hung
工程項目:	T3 A單位外牆鋁板 生產 大貨	日期:	28/03/2023

<input type="checkbox"/> 原合約工程包	<input type="checkbox"/> 原合約工程加 / 減賬 QT-	<input type="checkbox"/> 新工程報價 QT-
---------------------------------	--	------------------------------------

信件批核號碼/圖紙參考編號:	批核模具圖紙編號:
客戶指示附件:	管理內部批簽署:

<input type="checkbox"/> 初步鋁料 B.M.	<input type="checkbox"/> 加工拆圖, 然後生產	<input type="checkbox"/> 尺寸表
<input type="checkbox"/> 正式鋁料 B.M.	<input type="checkbox"/> 技術上資料 / 指示	<input type="checkbox"/> 報價
<input type="checkbox"/> 配件 B.M.	<input type="checkbox"/> 樣辦或貨品說明書	<input type="checkbox"/> 分判合約
<input type="checkbox"/> 其他:		


內容: T3 A單位外牆鋁板 生產 大貨 起腳位置需待現場覆呔後生產.
完成上列要求日期: 11/04/2023


國內





<input type="checkbox"/> 生產技術總監	<input type="checkbox"/> 連附件	<input checked="" type="checkbox"/> 技術部	<input checked="" type="checkbox"/> 連附件	<input type="checkbox"/> 生產部	<input type="checkbox"/> 連附件
<input type="checkbox"/> 採購部	<input type="checkbox"/> 連附件	<input checked="" type="checkbox"/> 生產統籌部	<input checked="" type="checkbox"/> 連附件	<input type="checkbox"/> 報關組	<input type="checkbox"/> 連附件
<input type="checkbox"/> 質檢部	<input type="checkbox"/> 連附件	<input type="checkbox"/> 會計部	<input type="checkbox"/> 連附件	<input type="checkbox"/> 機械設計部	<input type="checkbox"/> 連附件
<input checked="" type="checkbox"/> 香港辦	<input checked="" type="checkbox"/> 連附件	<input type="checkbox"/> 其他:			

<input type="checkbox"/> 行政部	<input type="checkbox"/> 連附件	<input type="checkbox"/> 會計部	<input type="checkbox"/> 連附件	<input type="checkbox"/> 統籌部	<input type="checkbox"/> 連附件	<input type="checkbox"/> 工程部	<input type="checkbox"/> 連附件
<input type="checkbox"/> 採購部	<input type="checkbox"/> 連附件	<input type="checkbox"/> QS部	<input type="checkbox"/> 連附件	<input type="checkbox"/> 地盤管理	<input type="checkbox"/> 連附件	<input type="checkbox"/> 維修部	<input type="checkbox"/> 連附件

*發件人簽署:		*組別成員批核簽署:	
傳遞編號:		項目經理簽署:	

 美特鋁質 有限公司 MIDI Aluminium Fabricator Ltd.		工程號: J-856	計算: 刘灿	日期: 2023.03.07	送呈: 威哥								
地盤名稱: 天榮站		核對: 徐祥坤	日期: 2023.03.07	副本: 鴻仔									
地盤用鋁板B.M.表		項目類別: VMU	批准: 林仁安	日期: 2023.03.07									
BM編號:		修改版次:	A/C Code:	總面積: 277.920	總重量: 2259.49								
序號	修改內容	鋁板圖號	鋁板名稱	顏色	實用	後備	總數	總重量	單件展開面積	總展開面積	單件V.F.	總V.F.	圖紙編號
									平方米		平方米		
1		CW-AC1-1	3mm厚鋁板	UCT542919XL-3	1	0	1	3.187	0.392	0.392	0.336	0.336	
2		CW-AC1-2	3mm厚鋁板	UCT542919XL-3	37	0	37	660.678	2.196	81.264	2.045	75.665	
3		CW-AC1-3	3mm厚鋁板	UCT542919XL-3	36	0	36	300.193	1.026	36.924	0.955	34.380	
4		CW-AC2-1	3mm厚鋁板	UCT542919XL-3	1	0	1	1.976	0.243	0.243	0.224	0.224	
5		CW-AC2-2	3mm厚鋁板	UCT542919XL-3	37	0	37	409.694	1.362	50.393	1.362	50.393	
6		CW-AC2-3	3mm厚鋁板	UCT542919XL-3	36	0	36	186.153	0.636	22.897	0.636	22.897	
7		CW-AC3-1	3mm厚鋁板	UCT542919XL-3	1	0	1	1.976	0.243	0.243	0.224	0.224	
8		CW-AC3-2	3mm厚鋁板	UCT542919XL-3	38	0	38	420.767	1.362	51.755	1.362	51.755	
9		CW-AC3-3	3mm厚鋁板	UCT542919XL-3	36	0	36	186.153	0.636	22.897	0.636	22.897	
10		CW-AC3-4	3mm厚鋁板	UCT542919XL-3	1	0	1	5.360	0.659	0.659	0.659	0.659	
11		CW-AC4-1	3mm厚鋁板	UCT542919XL-3	2	0	2	0.950	0.058	0.117	0.058	0.117	
12		CW-AC4-2	3mm厚鋁板	UCT542919XL-3	40	0	40	6.504	0.020	0.800	0.020	0.800	
13		CW-AC5	3mm厚鋁板	UCT542919XL-3	37	0	37	37.421	0.124	4.603	0.124	4.603	
14		CW-AC6-1	3mm厚鋁板	UCT542919XL-3	37	0	37	37.421	0.124	4.603	0.124	4.603	
15		CW-AC6-2	3mm厚鋁板	UCT542919XL-3	1	0	1	1.057	0.130	0.130	0.130	0.130	
16													
17													
18													
總計:					341		341	2259.49	9.213	277.92	8.90	269.682	


 美特鋁質有限公司 MIDI Aluminium Fabricator Ltd.		工程號 J856 地盘 天榮站	類別 制圖 李傳鵬 復核 練松文 批准 林仁安	物料號 2022-11-09 2022-11-09 2022-11-09	MP1 圖號 CW-T3-AC1 數量 - 單件重量 - (KG)
修改 - 日期 -	採用工廠 ✓ 材料颜色 UCT542919XL-3	图纸名称 VMU收口铝板 材料 3mm铝板			

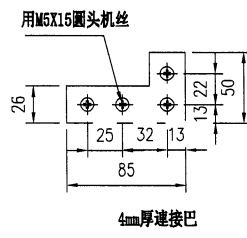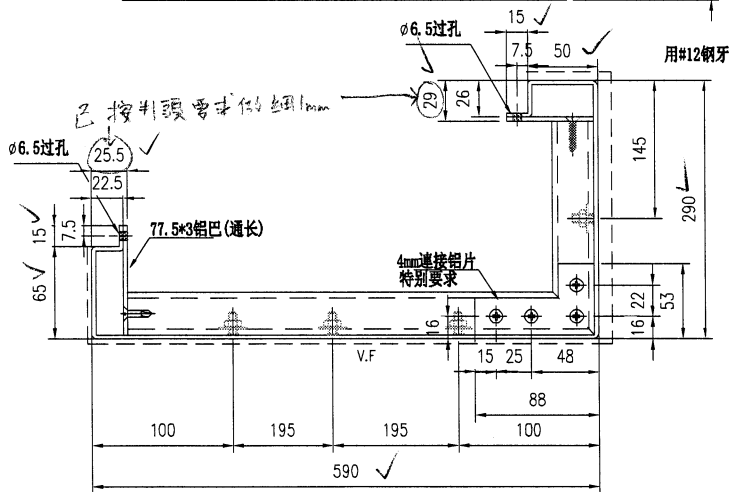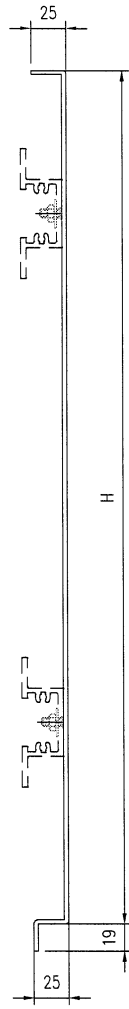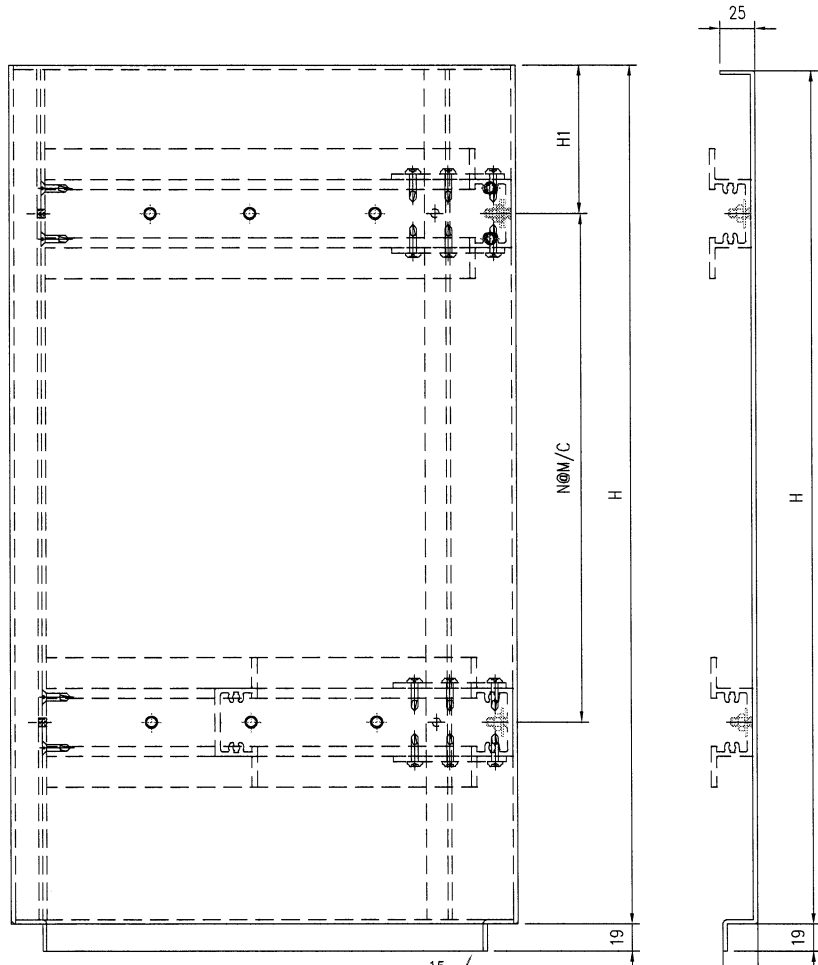

建議第一件 →
 後落, 因未知
 現場地台完成
 面位置, 待覆尺
 後才生產


圖號	寬度 (H)	H1	N	M	數量	备注
CW-AC1-1	375 365	82.5	1	200	1	
CW-AC1-2	2045 ✓	122.5 ✓	6 ✓	300 ✓	37	
CW-AC1-3	955 ✓	102.5 ✓	3 ✓	250 ✓	36	
					74	


 美特鋁質有限公司 MIDI Aluminium Fabricator Ltd.		工程號 J856 地盘 天榮站	類別 制圖 李傳鵬 復核 練松文 批准 林仁安	物料號 2022-11-09 2022-11-09 2022-11-09	MP1 圖號 CW-T3-AC3 數量 - 單件重量 - (KG)
修改 - 日期 -	採用工廠 ✓ 材料颜色 UCT542919XL-3	图纸名称 VMU收口铝板 材料 3mm铝板			

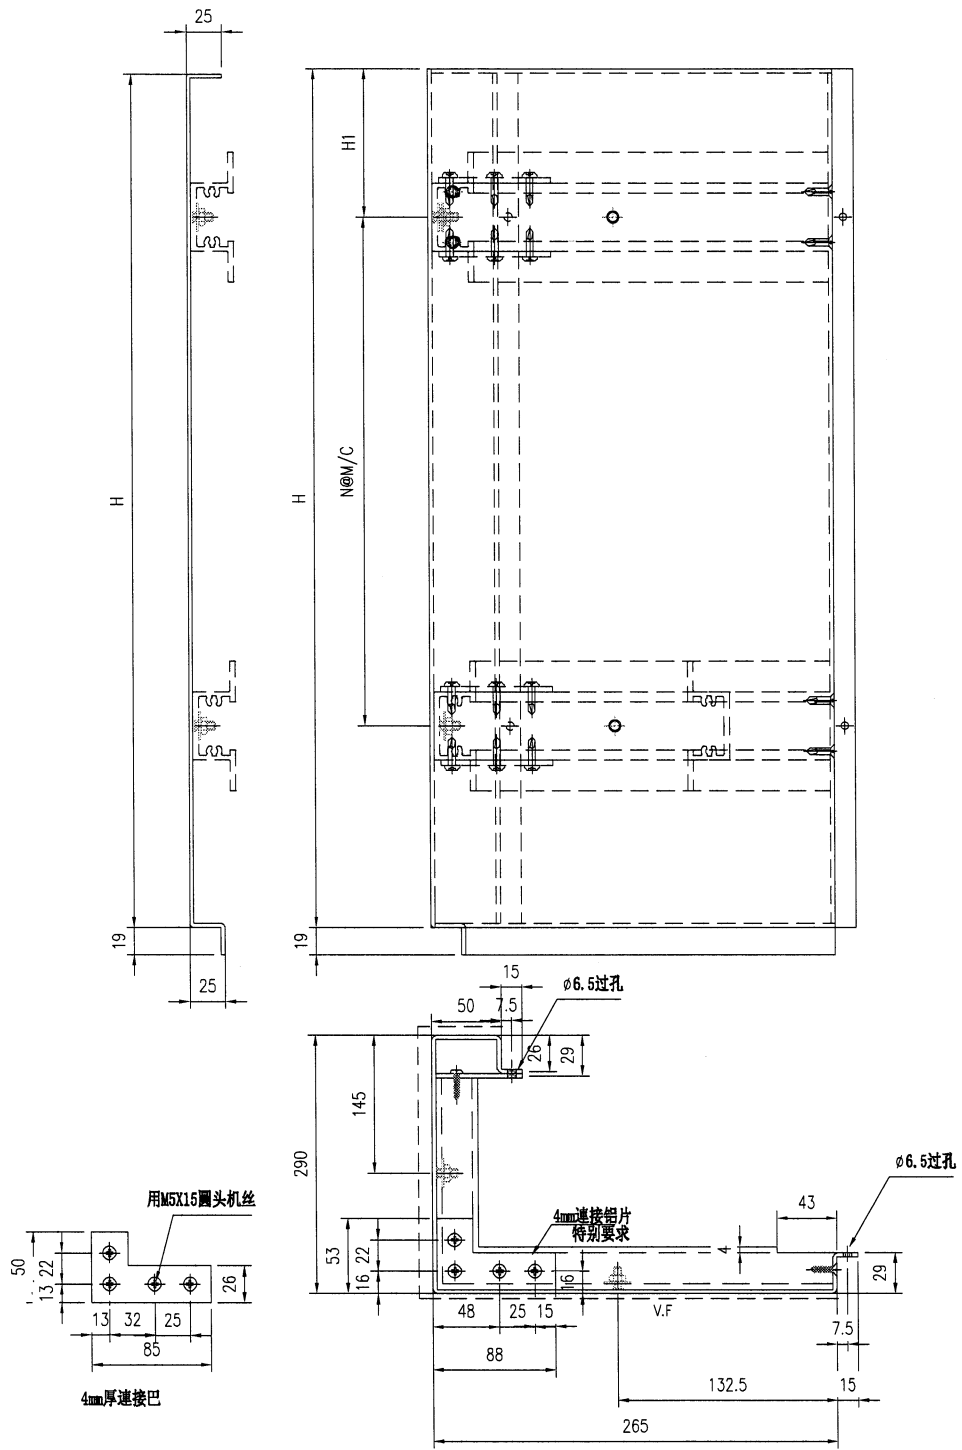

待覆以修鑿


圖號	寬度 (H)	H1	N	M	數量	备注
CW-AC3-1	375 365	82.5	1	200	1	起底
CW-AC3-2	2045 ✓	122.5	6	300	38	正常位
CW-AC3-3	955 ✓	102.5	3	250	36	灰牆位
CW-AC3-4	990	120	3	250	1	45°死牆位
					76	


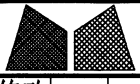
 美特鋁質有限公司 MIDI Aluminium Fabricator Ltd.			工程號 J856	類別	物料號 MP1		
			地盘 天榮站	制圖 李傳鵬	2022-11-09	圖號 CW-T3-AC4	
修改 日期	-	採用工廠 ✓ 地盤	图纸名称 VMU收口铝板	復核 練松文	2022-11-09	數量 -	
			材料颜色 UCT542919XL-3	材料 3mm铝板	批准 林仁安	2022-11-09	單件重量 - (KG)

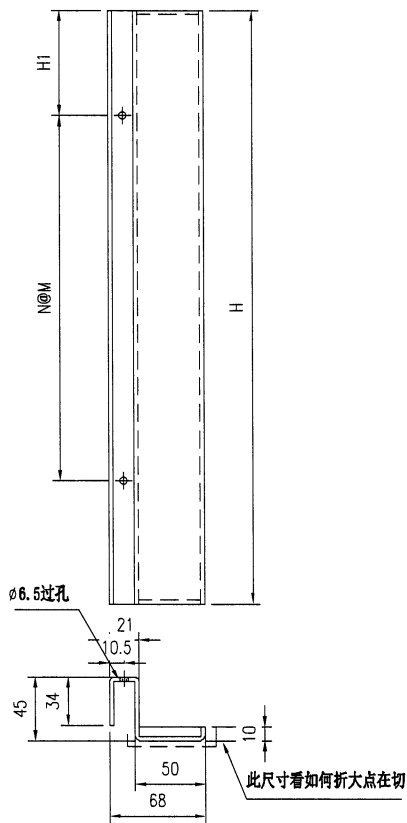




特製後生產

圖號	寬度 (H)	H1	N	M	數量	备注
CW-AC4-1	375 365	82.5	1	200	2	起脚
CW-AC4-2	125 ✓	37.5	1	50	80	正单位
					82	

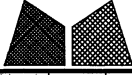 美特鋁質有限公司 MIDI Aluminium Fabricator Ltd.				工程號	J856	類別		物料號	MP1			
				地盤	天榮站	制圖	李傳鵬	2022-11-09	圖號	CW-T3-AC5		
修改	-		採用工廠	✓	地盤	圖紙名稱	VMU收口鋁板	復核	練松文	2022-11-09	數量	37
日期	-		材料顏色	UCT542919XL-3		材料	3mm鋁板	批准	林仁安	2022-11-09	單件重量	- (KG)

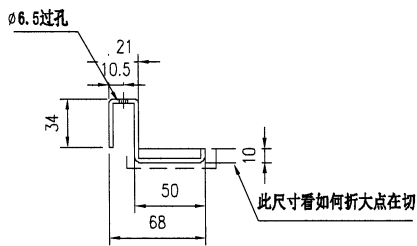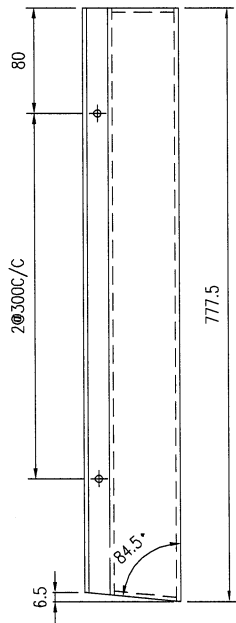


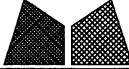 美特鋁質有限公司 MIDI Aluminium Fabricator Ltd.			工程號	J856	類別		物料號	MP1			
			地盘	天榮站	制圖	李傳鵬	2022-11-09	圖號	CW-T3-AC6		
修改	-		採用工廠	✓ 地盤	图纸名称	VMU收口铝板	復核	練松文	2022-11-09	數量	-
日期	-		材料颜色	UCT542919XL-3	材料	3mm铝板	批准	林仁安	2022-11-09	單件重量	- (KG)

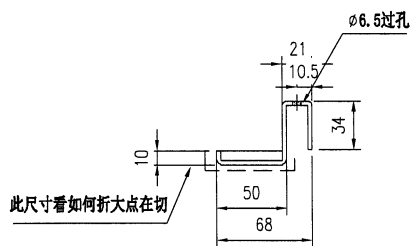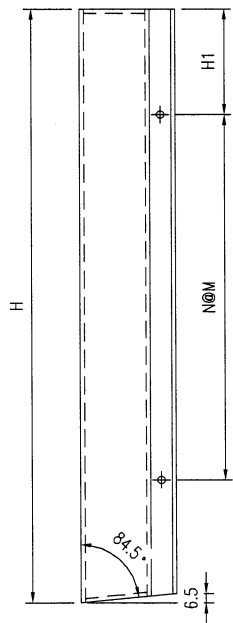


待需天榮站

圖號	寬度 (H)	H1	N	M	數量	备注
CW-AC6-1	777.5 ✓	88.75	2	300	37	死牆位
CW-AC6-2	812.5 ✓	106.25	2	300	1	45°死牆位
					38	

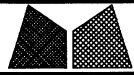

美特鋁質有限公司
MIDI Aluminium Fabricator Ltd.

工程號	J856	類別		物料號	-			
地盘	天榮站	制圖	陈梓豪	2022-10-19	圖號	CW-WZ-L01		
修改	-	採用工廠	✓	地盤		圖號	CW-WZ-L01	
日期	-	材料颜色		材料	-	數量	-	
		图纸名称	T3铝板位置图	復核	练松文	2022-10-19	單件重量	- (KG)
		批准	林仁安	2022-10-19				

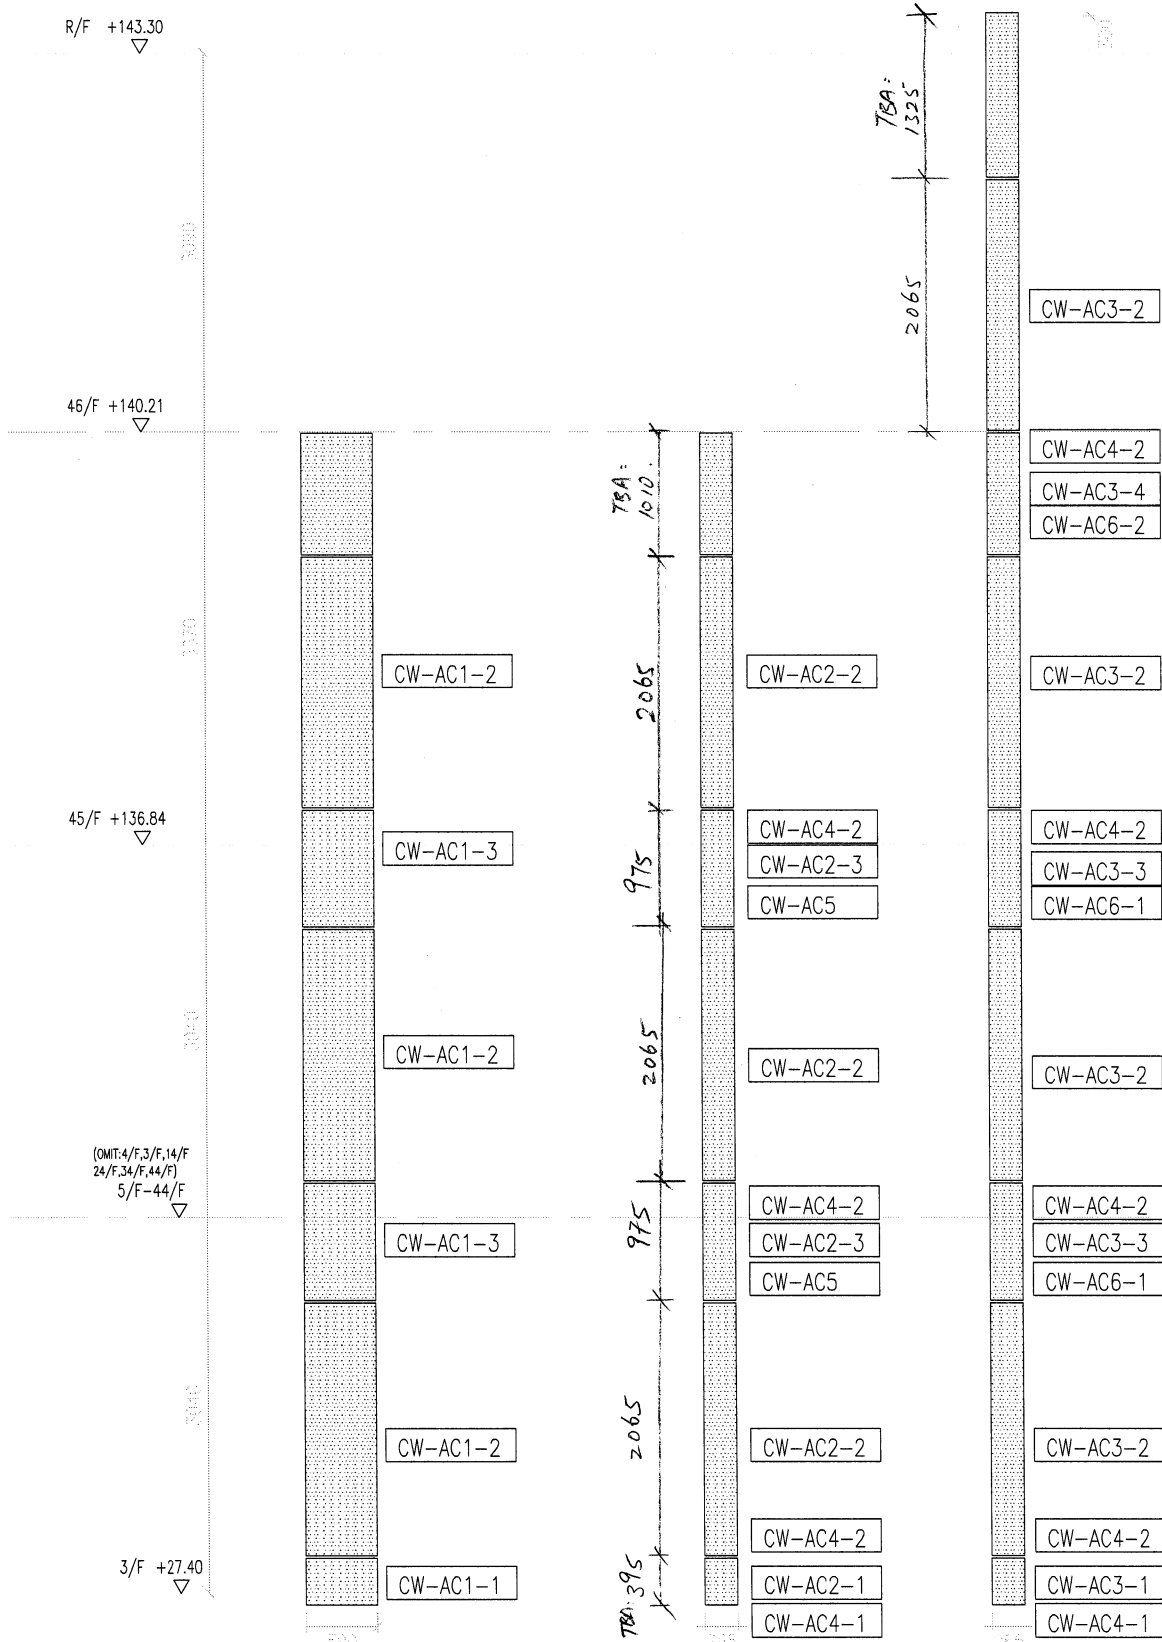

1 PLAN ELEV.
4001 ALUM. CLADDING

2 PLAN ELEV.
4001 ALUM. CLADDING

3 PLAN ELEV.
4001 ALUM. CLADDING