

工程指示 / 要求簡箋 ENGINEER INSTRUCTIONS (E.I.)

工程指示編號:	EI-5970	修改版本:	-
	HK-0677		
工程編號:	J 856	工程名稱:	天榮站
收件人:	生統/梅	發件人:	Johnny
工程項目:	單元外牆防水片	日期:	06/04/2023

<input checked="" type="checkbox"/> 原合約工程包	<input type="checkbox"/> 原合約工程加 / 減賬 QT-	<input type="checkbox"/> 新工程報價 QT-
--	--	------------------------------------

信件批核號碼/圖紙參考編號:	批核模具圖紙編號:
客戶指示附件:	管理內部批簽署:

<input type="checkbox"/> 初步鋁料 B.M.	<input checked="" type="checkbox"/> 加工拆圖, 然後生產	<input type="checkbox"/> 尺寸表
<input type="checkbox"/> 正式鋁料 B.M.	<input type="checkbox"/> 技術上資料/指示	<input type="checkbox"/> 報價
<input type="checkbox"/> 配件 B.M.	<input type="checkbox"/> 樣辦或貨品說明書	<input type="checkbox"/> 分判合約
<input type="checkbox"/> 其他:		

內容: 請見附圖防水片加工單, 請按PE面作包裝

完成上列要求日期:

國內

<input checked="" type="checkbox"/> 生產技術總監	<input checked="" type="checkbox"/> 連附件	<input type="checkbox"/> 技術部	<input type="checkbox"/> 連附件	<input checked="" type="checkbox"/> 生產部	<input type="checkbox"/> 連附件
<input type="checkbox"/> 採購部	<input type="checkbox"/> 連附件	<input type="checkbox"/> 生產統籌部	<input type="checkbox"/> 連附件	<input type="checkbox"/> 報關組	<input type="checkbox"/> 連附件
<input type="checkbox"/> 質檢部	<input type="checkbox"/> 連附件	<input type="checkbox"/> 會計部	<input type="checkbox"/> 連附件	<input type="checkbox"/> 機械設計部	<input type="checkbox"/> 連附件
<input type="checkbox"/> 香港辦	<input type="checkbox"/> 連附件	<input type="checkbox"/> 其他:			


香港

<input type="checkbox"/> 行政部	<input type="checkbox"/> 連附件	<input type="checkbox"/> 會計部	<input type="checkbox"/> 連附件	<input checked="" type="checkbox"/> 統籌部	<input checked="" type="checkbox"/> 連附件	<input type="checkbox"/> 工程部	<input type="checkbox"/> 連附件
<input type="checkbox"/> 採購部	<input type="checkbox"/> 連附件	<input type="checkbox"/> QS部	<input type="checkbox"/> 連附件	<input checked="" type="checkbox"/> 地盤管理	<input checked="" type="checkbox"/> 連附件	<input type="checkbox"/> 維修部	<input type="checkbox"/> 連附件

*發件人簽署:	<i>Johnny</i>	*組別成員批核簽署:	<i>Johnny</i>
傳遞編號:		項目經理簽署:	<i>Johnny</i>





特鋁質 有限公司 ADI Aluminium Fabricator Ltd.		工程號:	J-856	計算:	刘灿			日期:	2023.03.07		送呈:	胡哥	
		地盤名稱:	天榮站	核對:	徐祥坤			日期:	2023.03.07		副本:		
地盘用鋁板B.M.表		項目類別:	VMU	批准:	林仁安			日期:	2023.04.03				
BM編號:		修改版次:		A/C Code:				總面積:	1049.376		總重量:	4265.71	
序號	修改內容	鋁板圖號	鋁板名稱	顏色	實用	後備	總數	總重量	單件展開面積	總展開面積	單件V.F.	總V.F.	圖紙編號
									平方米		平方米		
1		Q-FS-1	1.5mm厚鋁板	鉻化	112			418.858	0.368	103.040			
2		Q-FS-1A	1.5mm厚鋁板	鉻化	112			626.010	0.550	154.000			
3		Q-FS-2	1.5mm厚鋁板	鉻化	168			480.320	0.422	118.160			
4		Q-FS-2A	1.5mm厚鋁板	鉻化	168			682.920	0.600	168.000			
5		Q-FS-3	1.5mm厚鋁板	鉻化	56	0	56	55.999	0.246	13.776			
6		Q-FS-3A	1.5mm厚鋁板	鉻化	56	0	56	91.056	0.400	22.400			
7		Q-FS-4	1.5mm厚鋁板	鉻化	114			117.479	0.170	28.900			
8		Q-FS-4A	1.5mm厚鋁板	鉻化	114			215.608	0.312	53.040			
9		Q-FS-5	1.5mm厚鋁板	鉻化	56	0	56	106.991	0.470	26.320			
10		Q-FS-5A	1.5mm厚鋁板	鉻化	56	0	56	142.047	0.624	34.944			
11		Q-FS-6	1.5mm厚鋁板	鉻化	226	0	226	156.177	0.170	38.420			
12		Q-FS-6A	1.5mm厚鋁板	鉻化	226	0	226	275.607	0.300	67.800			
13		Q-FS-7	1.5mm厚鋁板	鉻化	56	0	56	51.902	0.228	12.768			
14		Q-FS-7A	1.5mm厚鋁板	鉻化	56	0	56	86.503	0.380	21.280			
15		Q-FS-8	1.5mm厚鋁板	鉻化	56	0	56	38.699	0.170	9.520			
16		Q-FS-8A	1.5mm厚鋁板	鉻化	56	0	56	61.463	0.270	15.120			
17		Q-FS-9	1.5mm厚鋁板	鉻化	56	0	56	91.056	0.400	22.400			
18		Q-FS-9A	1.5mm厚鋁板	鉻化	56	0	56	127.934	0.562	31.472			
19		Q-FS-10	1.5mm厚鋁板	鉻化	114	0	114	78.780	0.170	19.380			
20		Q-FS-10A	1.5mm厚鋁板	鉻化	114	0	114	176.096	0.380	43.320			
21		Q-FS-11	1.5mm厚鋁板	鉻化	58	0	58	40.081	0.170	9.860			
22		Q-FS-11A	1.5mm厚鋁板	鉻化	58	0	58	47.154	0.200	11.600			
23		Q-FS-12	1.5mm厚鋁板	鉻化	56	0	56	38.699	0.170	9.520			

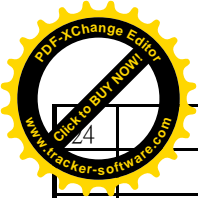

4	Q-FS-12A	1.5mm厚铝板	铬化	56	0	56	58.276	0.256	14.336			
總計：				2928		2928	4265.71	7.988	1049.38	0.00	0.000	



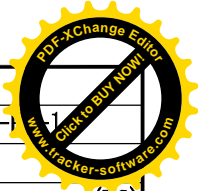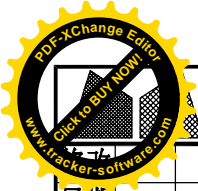


美特鋁質有限公司
MIDI Aluminium Fabricator Ltd.



工程號	J856	類別		物料號	M1	
地盘	天榮站	制圖	李傳鵬	2022-11-26	圖號	Q-1
图纸名称	铝料加工图	復核	練松文	2022-11-27	數量	-
材料	1.5mm铝板	批准	林仁安	2022-11-28	單件重量	-



日期		採用工廠		地盘	✓
		材料颜色	-		

- TCW-PE202-2 (左) 56件
- TCW-PE202-1 (右) 56件
- ~~TCW-PE102-2 (右) 56件~~
- ~~TCW-PE101-1 (左) 56件~~
- ~~TCW-PE102-1 (左) 56件~~

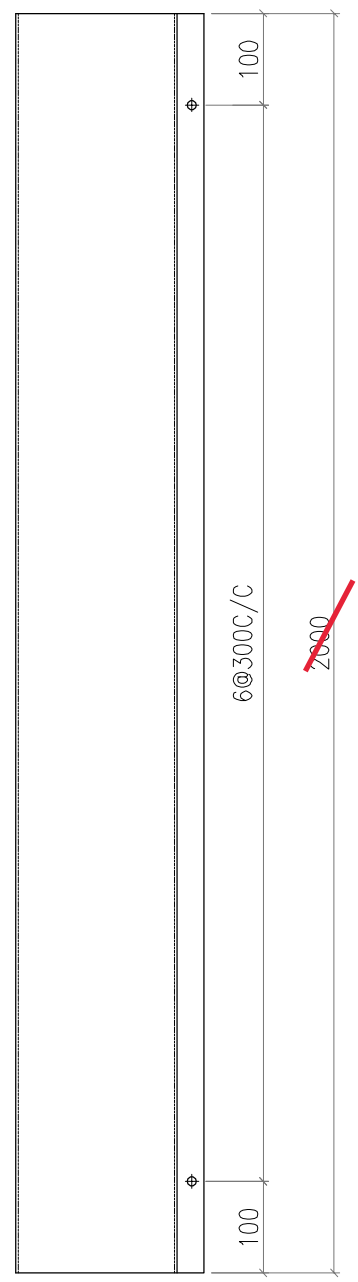

2400
(地盘安装疊口
100~150)

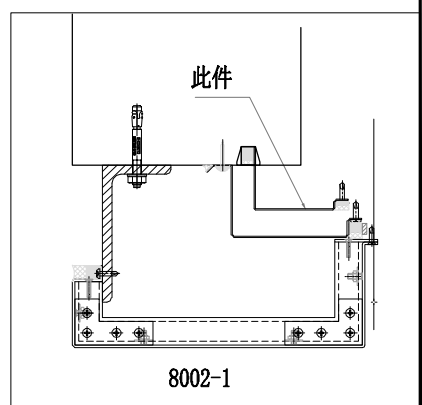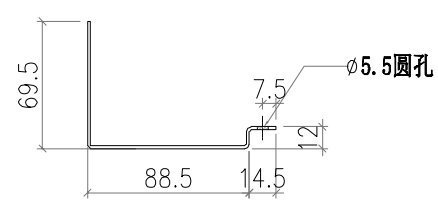

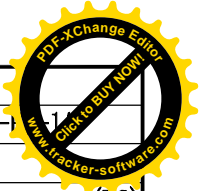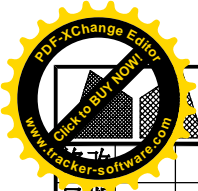


美特鋁質有限公司
MIDI Aluminium Fabricator Ltd.



工程號	J856	類別		物料號	M1	
地盘	天榮站	制圖	李傳鵬	2022-11-26	圖號	Q-1
图纸名称	铝料加工图	復核	練松文	2022-11-27	數量	-
材料	1.5mm铝板	批准	林仁安	2022-11-28	單件重量	-



日期		採用工廠		地盘	✓
		材料颜色	-		

- TCW-PE202-2 (左) 56件
- TCW-PE202-1 (右) 56件
- ~~TCW-PE102-2 (右) 56件~~
- ~~TCW-PE101-1 (左) 56件~~
- ~~TCW-PE102-1 (左) 56件~~

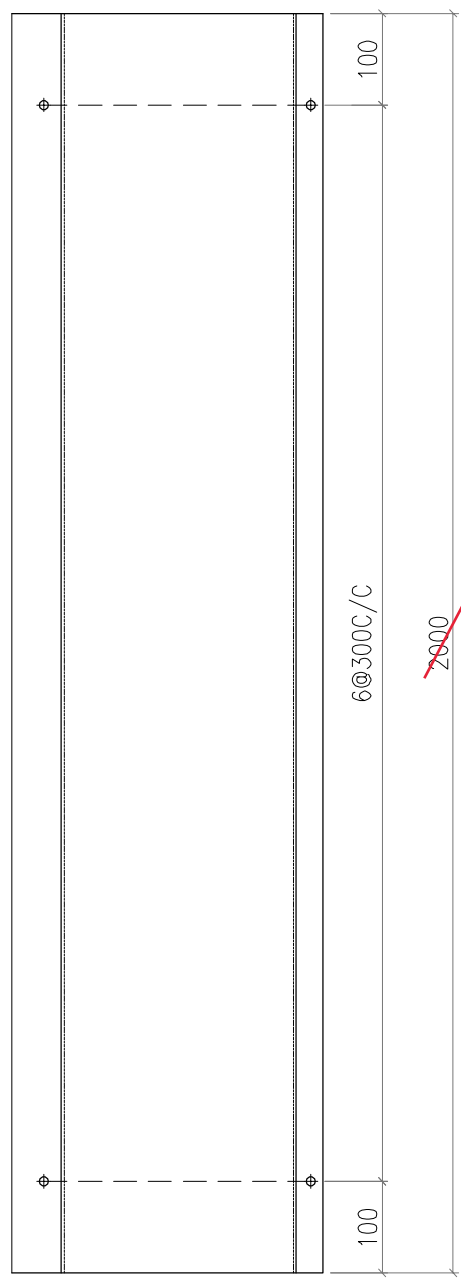

2400
(地盘安装疊口
100~150)

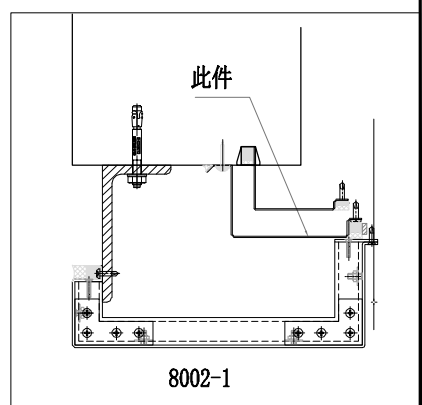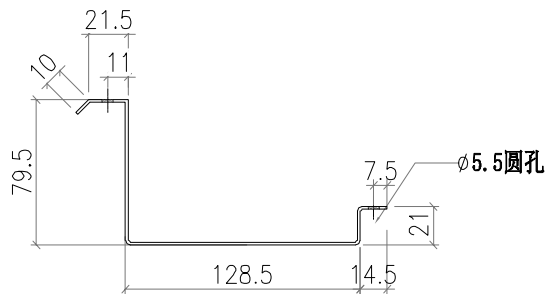

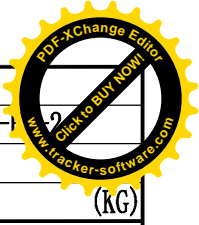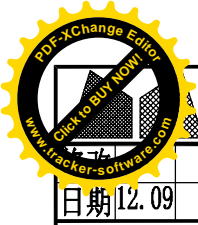




美特鋁質有限公司
MIDI Aluminium Fabricator Ltd.



工程號	J856	類別		物料號	M1	
地盘	天榮站	制圖	李傳鵬	2022-11-26	圖號	Q-1
图纸名称	铝料加工图	復核	練松文	2022-11-27	數量	-
材料	1.5mm铝板	批准	林仁安	2022-11-28	單件重量	- (kg)

日期	12.09	採用工廠		地盘	✓
材料颜色	-	材料	1.5mm铝板		

- TCW-PE302-1 (右) 56件
- TCW-PE202-2 (右) 56件
- TCW-PE202-1 (左) 56件
- ~~TCW-PE102-2 (左) 56件~~
- ~~TCW-PE101-1 (右) 56件~~

2400
(地盘安裝疊口
100~150)

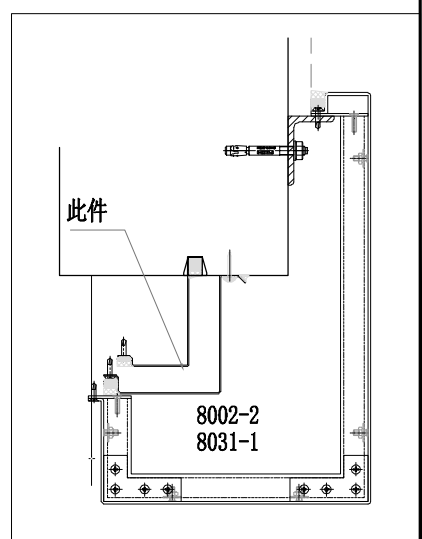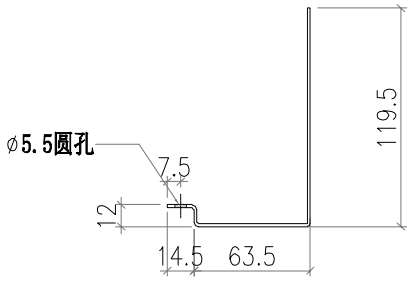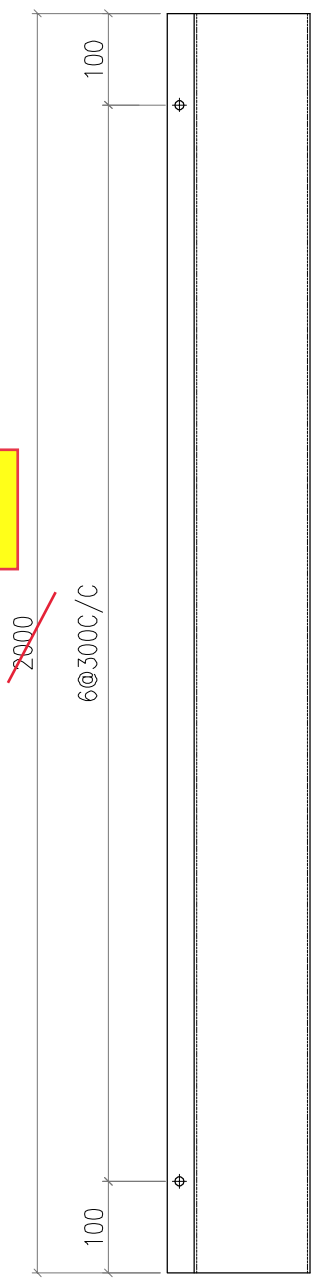

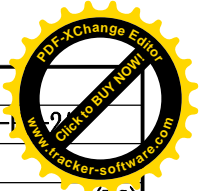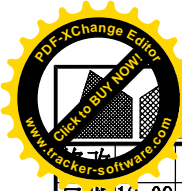

美特鋁質有限公司
MIDI Aluminium Fabricator Ltd.




工程號	J856	類別		物料號	M1	
地盘	天榮站	制圖	李傳鵬	2022-11-26	圖號	Q-1-2
图纸名称	铝料加工图	復核	練松文	2022-11-27	數量	-
材料	1.5mm铝板	批准	林仁安	2022-11-28	單件重量	- (kg)



日期 12.09

採用工廠 地盤 材料颜色 -

- TCW-PE302-1 (右) 56件
- TCW-PE202-2 (右) 56件
- TCW-PE202-1 (左) 56件
- ~~TCW-PE102-2 (左) 56件~~
- ~~TCW-PE101-1 (右) 56件~~

2400
(地盤安裝疊口
100~150)

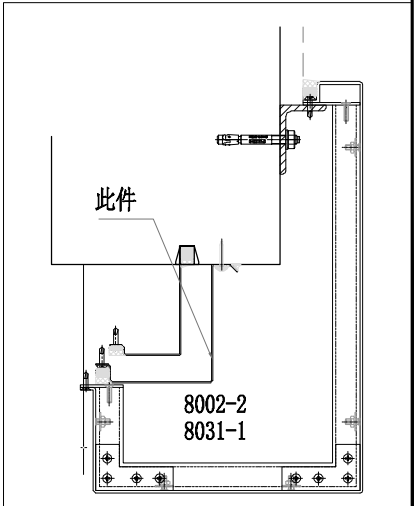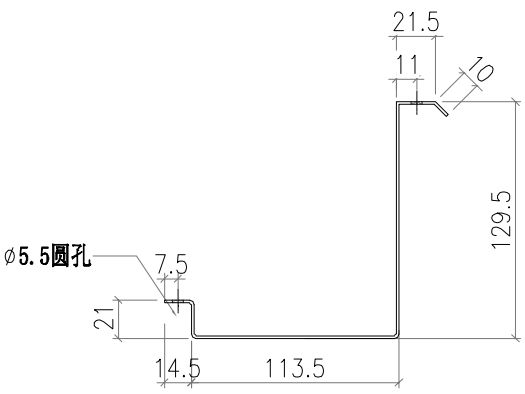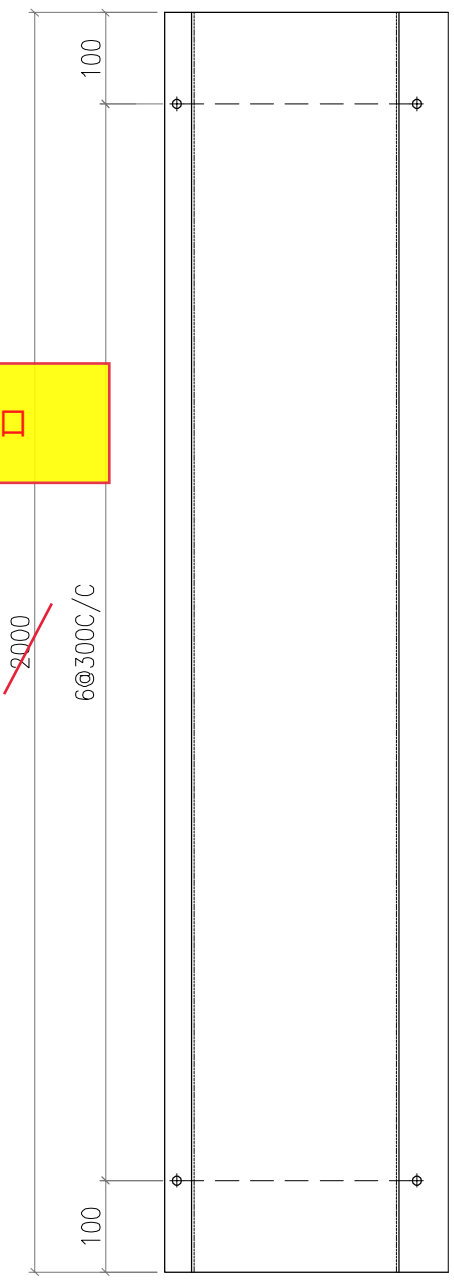

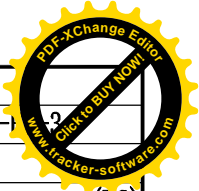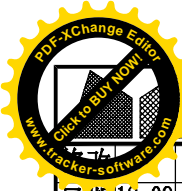

美特鋁質有限公司
MIDI Aluminium Fabricator Ltd.

工程號 J856
地盘 天榮站
图纸名称 铝料加工图
材料 1.5mm铝板




類別
制圖 李傳鵬 2022-11-26
復核 練松文 2022-11-27
批准 林仁安 2022-11-28

物料號 M1
圖號 Q-1
數量 -
單件重量 - (KG)

日期 12.09

採用工廠
地盤
材料颜色 -

TCW-PE101-2 (左) 56件

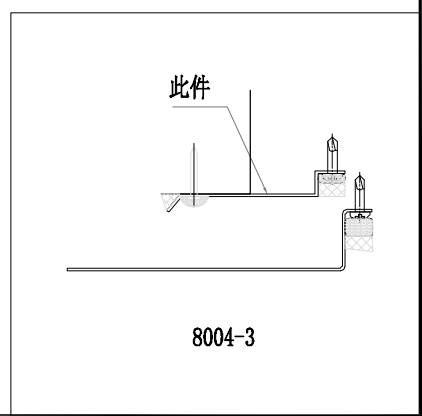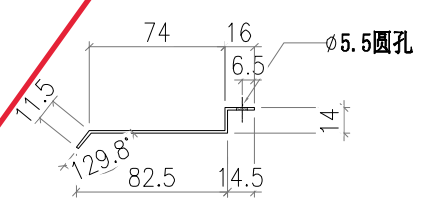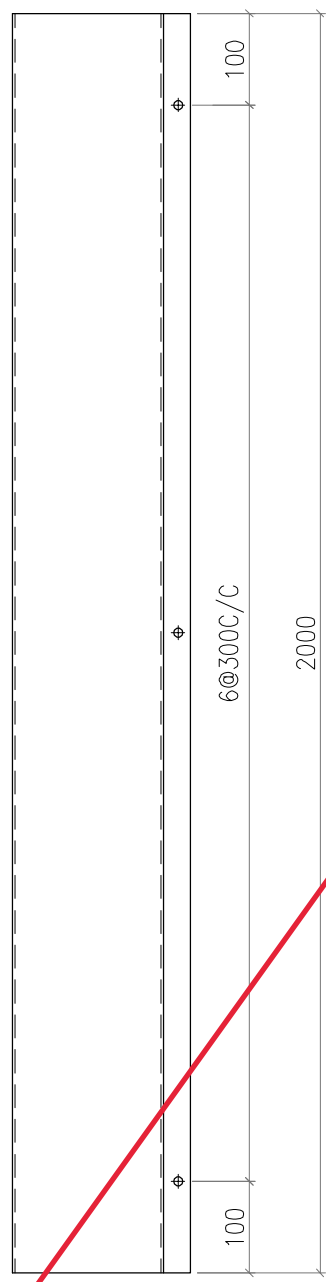



美特鋁質有限公司
MIDI Aluminium Fabricator Ltd.




工程號	J856	類別		物料號	M1	
地盘	天榮站	制圖	李傳鵬	2022-11-26	圖號	Q-1
图纸名称	铝料加工图	復核	練松文	2022-11-27	數量	-
材料	1.5mm铝板	批准	林仁安	2022-11-28	單件重量	- (KG)


日期 12.09

採用工廠
地盤

材料颜色 -

TCW-PE101-2 (左) 56件

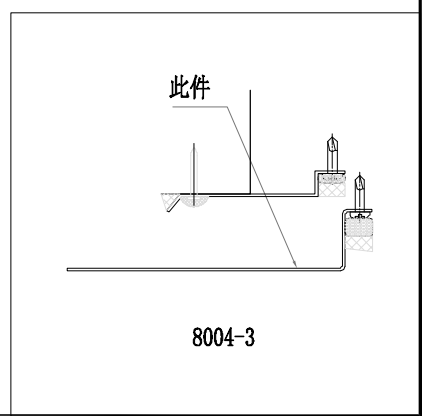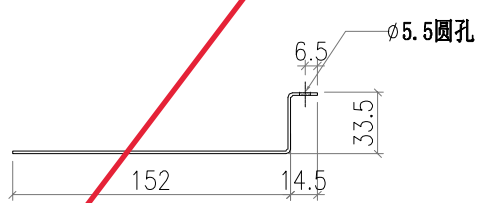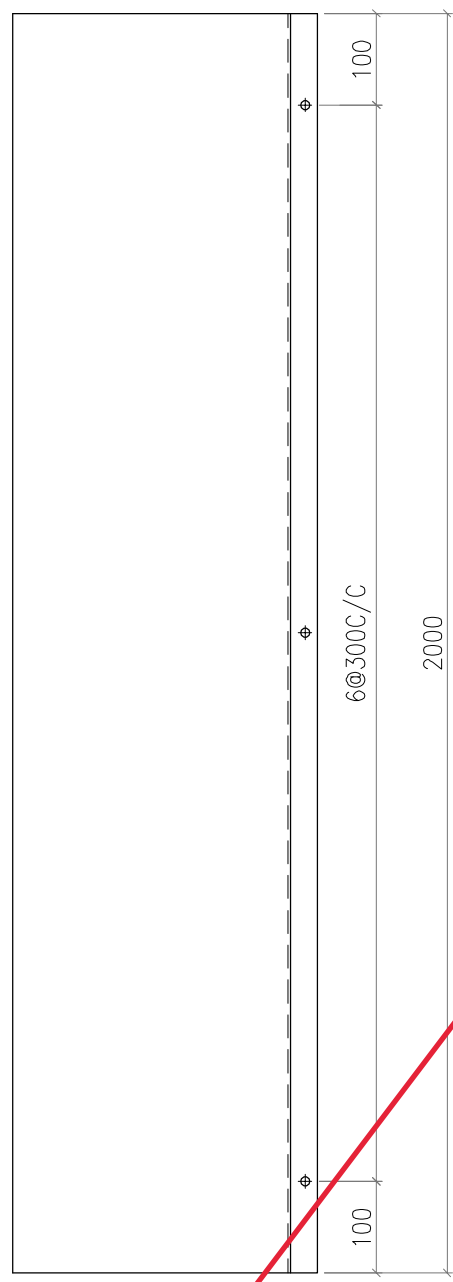

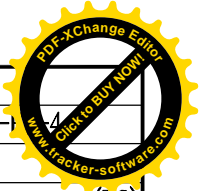

美特鋁質有限公司
MIDI Aluminium Fabricator Ltd.

工程號	J856	類別		物料號	M1	
地盘	天榮站	制圖	李傳鵬	2022-11-26	圖號	Q-1-4
图纸名称	铝料加工图	復核	練松文	2022-11-27	數量	-
材料	1.5mm铝板	批准	林仁安	2022-11-28	單件重量	-

日期 12.09

採用工廠
材料颜色 -




图紙名称 铝料加工图
材料 1.5mm铝板


TCW-PE201-2 (左) 58件

TCW-PE201-1 (右) 56件

TCW-PE101-2 (右) 56件

2400
(地盘安裝疊口
100~150)

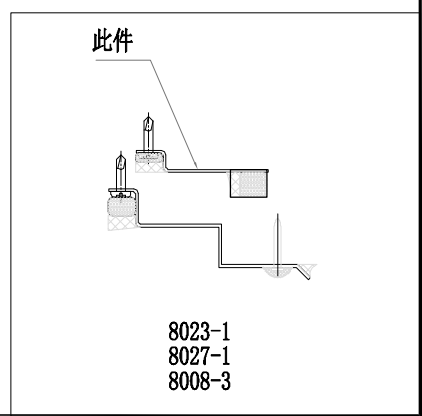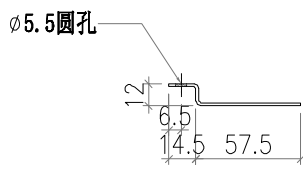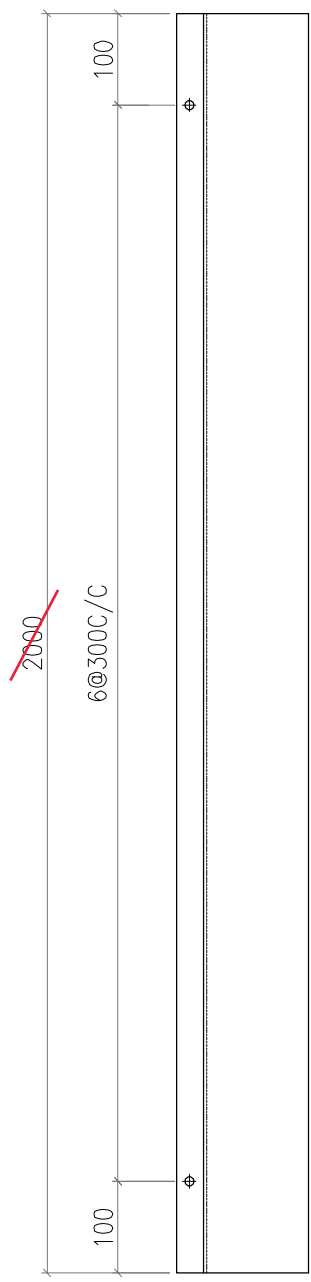

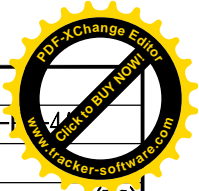

美特鋁質有限公司
MIDI Aluminium Fabricator Ltd.

工程號	J856	類別		物料號	M1	
地盘	天榮站	制圖	李傳鵬	2022-11-26	圖號	Q-1-4
图纸名称	铝料加工图	復核	練松文	2022-11-27	數量	-
材料	1.5mm 铝板	批准	林仁安	2022-11-28	單件重量	-

日期 12.09

採用工廠
地盤
材料颜色 -




(KG)


TCW-PE201-2 (左) 58件

TCW-PE201-1 (右) 56件

TCW-PE101-2 (右) 56件

2400
(地盤安裝疊口
100~150)

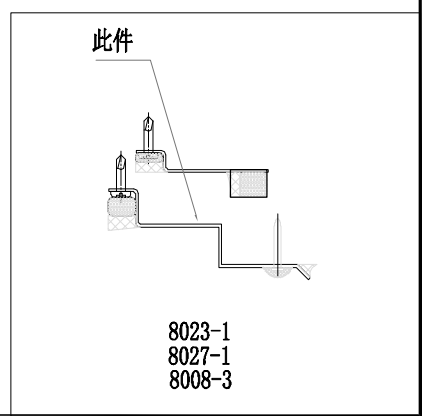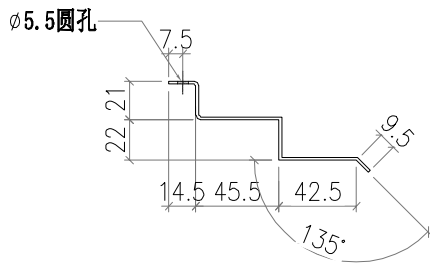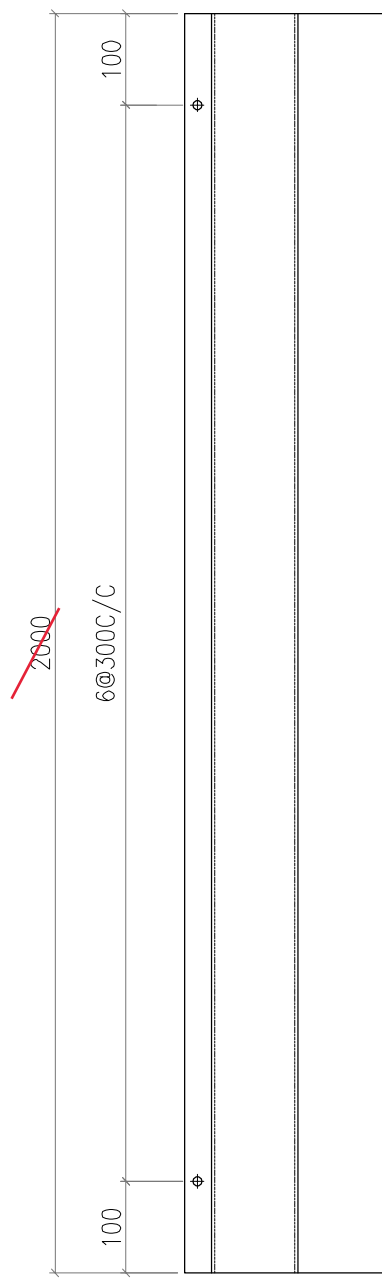

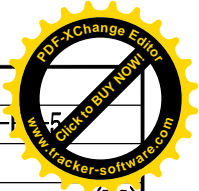

美特鋁質有限公司
MIDI Aluminium Fabricator Ltd.




工程號	J856	類別		物料號	M1	
地盘	天榮站	制圖	李傳鵬	2022-11-26	圖號	Q-1-5
图纸名称	铝料加工图	復核	練松文	2022-11-27	數量	-
材料	1.5mm铝板	批准	林仁安	2022-11-28	單件重量	-



日期 12.09

採用工廠
地盤
材料颜色 -

(KG)

TCW-PE102-1 (右) 56件

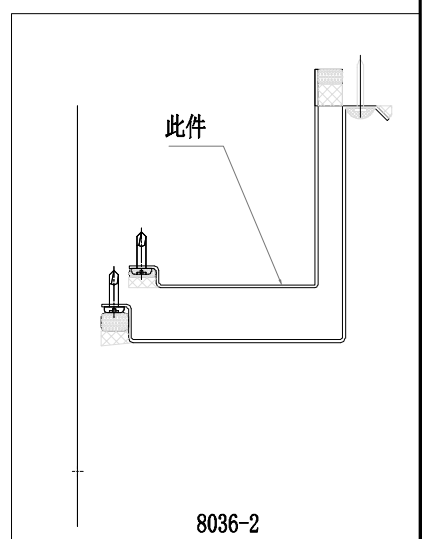
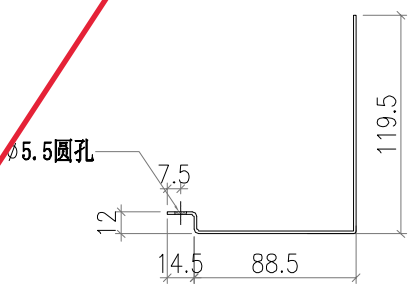
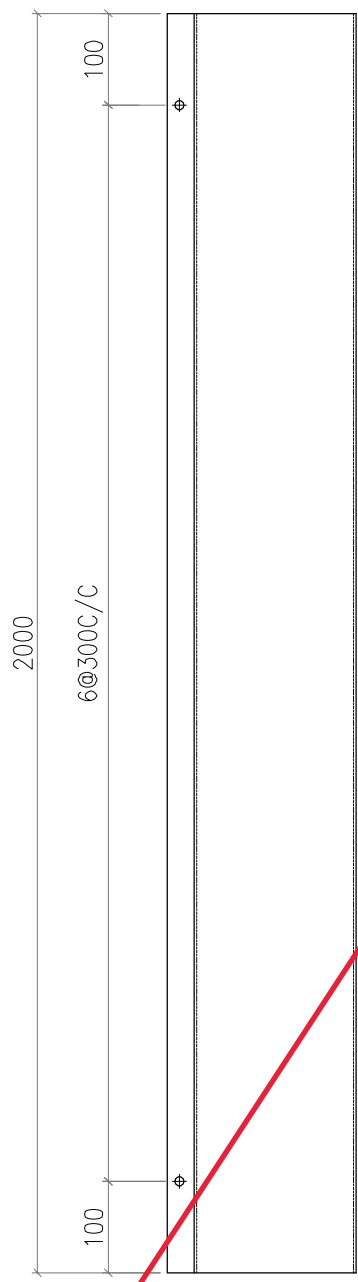


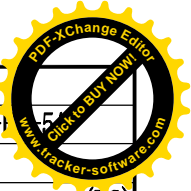
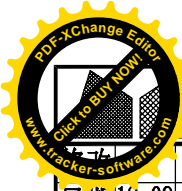


美特鋁質有限公司
MIDI Aluminium Fabricator Ltd.

工程號	J856	類別		物料號	M1					
地盘	天榮站	制圖	李傳鵬	2022-11-26	圖號	Q-1-5				
採用工廠	地盤	✓	圖紙名稱	鋁料加工圖	復核	練松文	2022-11-27	數量	-	
日期	12.09	材料顏色	-	材料	1.5mm 鋁板	批准	林仁安	2022-11-28	單件重量	-

TCW-PE102-1 (右) 56件

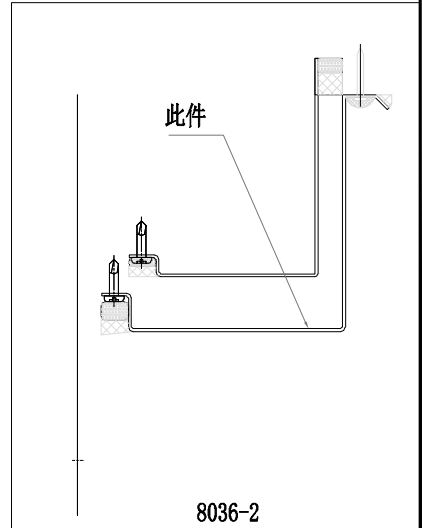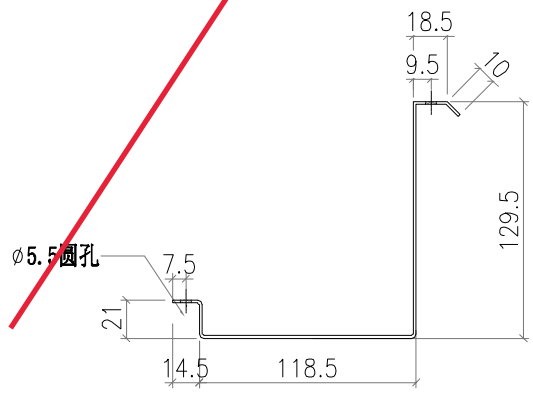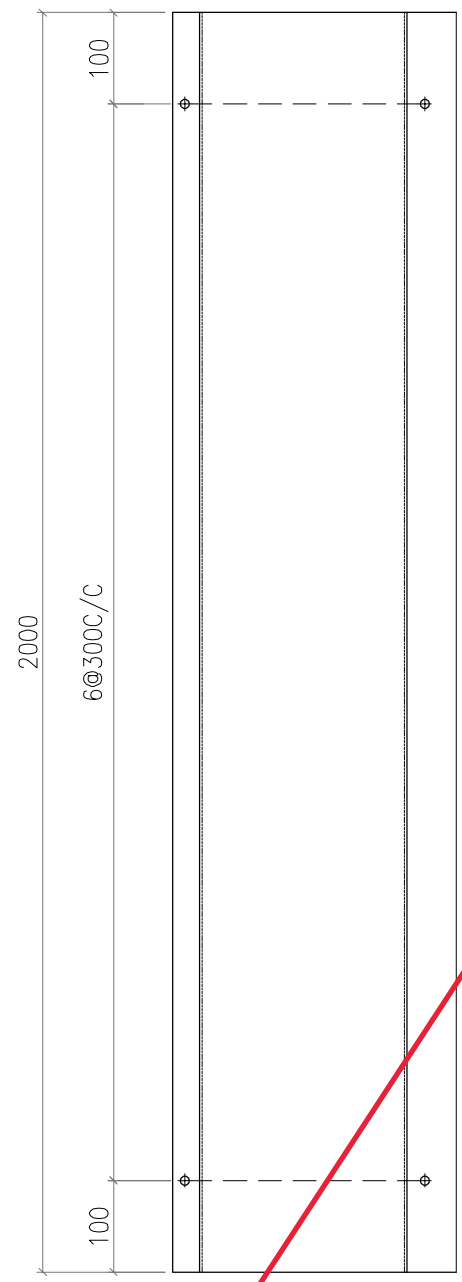

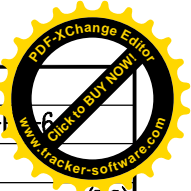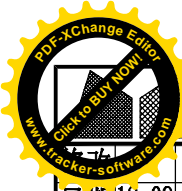

美特鋁質有限公司
MIDI Aluminium Fabricator Ltd.

工程號	J856	類別		物料號	M1	
地盘	天榮站	制圖	李傳鵬	2022-11-26	圖號	Q-1-6
图纸名称	铝料加工图	復核	練松文	2022-11-27	數量	-
材料	1.5mm铝板	批准	林仁安	2022-11-28	單件重量	- (kg)

日期 12.09

採用工廠
地盤


材料颜色 -

TCW-PE303-1 (右) 56件



TCW-PE301-1 (左) 56件


TCW-PE201-2 (右) 58件

TCW-PE201-1 (左) 56件

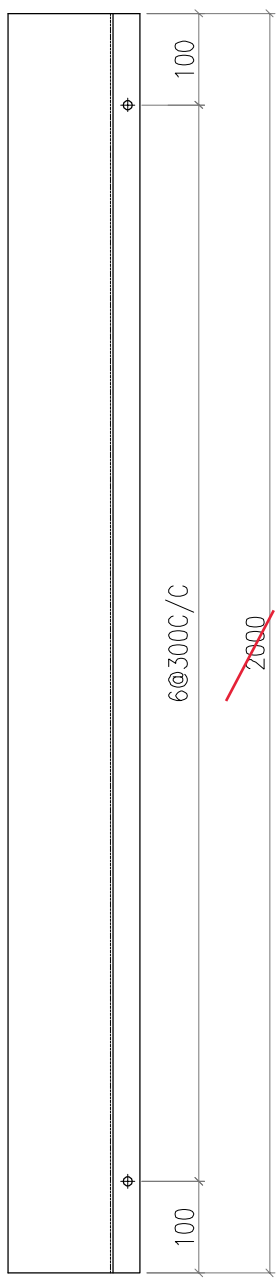

2400
(地盤安裝疊口
100~150)

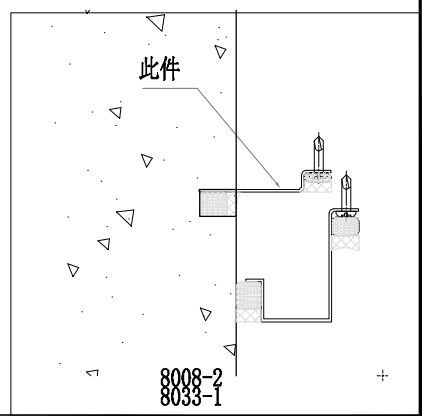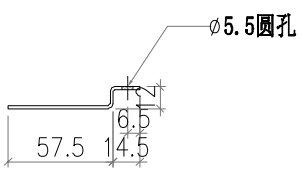

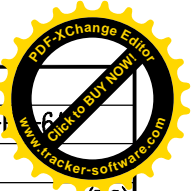


美特鋁質有限公司 MIDI Aluminium Fabricator Ltd.			工程號	J856	類別		物料號	M1	
			地盘	天榮站	制圖	李傳鵬	2022-11-26	圖號	Q-1-6
			採用工廠		復核	練松文	2022-11-27	數量	-
			地盤	✓	批准	林仁安	2022-11-28	單件重量	-
日期	12.09	材料顏色	-	图纸名称	铝料加工图				(KG)
		材料			1.5mm铝板				

TCW-PE303-1 (右) 56件



TCW-PE301-1 (左) 56件


TCW-PE201-2 (右) 58件

TCW-PE201-1 (左) 56件

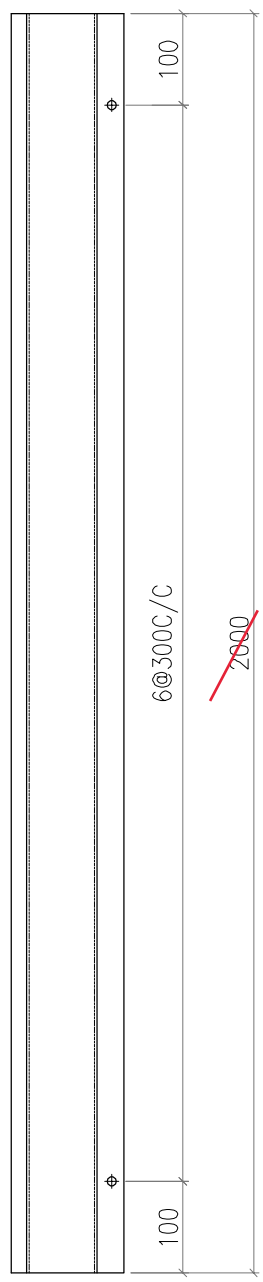

2400
(地盤安裝疊口
100~150)

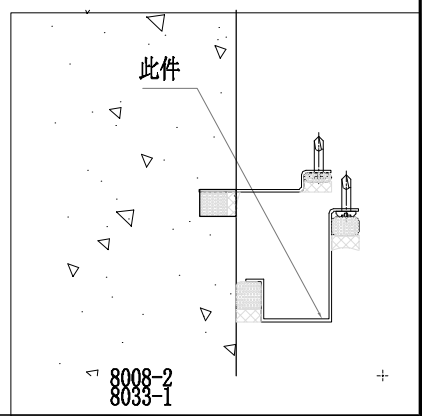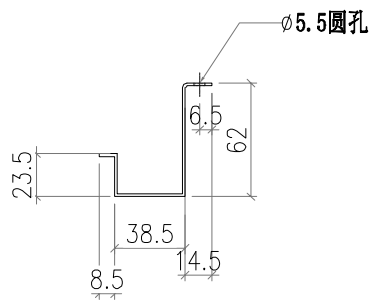

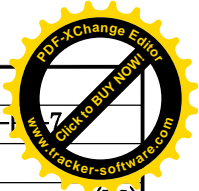

美特鋁質有限公司
MIDI Aluminium Fabricator Ltd.

工程號	J856	類別		物料號	M1	
地盘	天榮站	制圖	李傳鵬	2022-11-26	圖號	Q-1-17
图纸名称	铝料加工图	復核	練松文	2022-11-27	數量	-
材料	1.5mm铝板	批准	林仁安	2022-11-28	單件重量	-

日期 12.09




採用工廠
地盤


材料颜色 -

(KG)

TCW-PE301-1 (右) 56件

2400
(地盤安裝疊口
100~150)

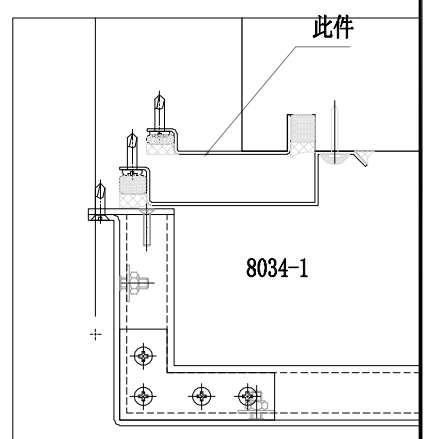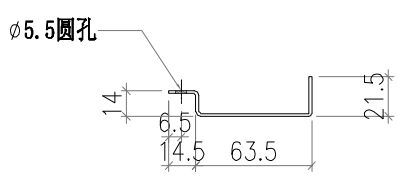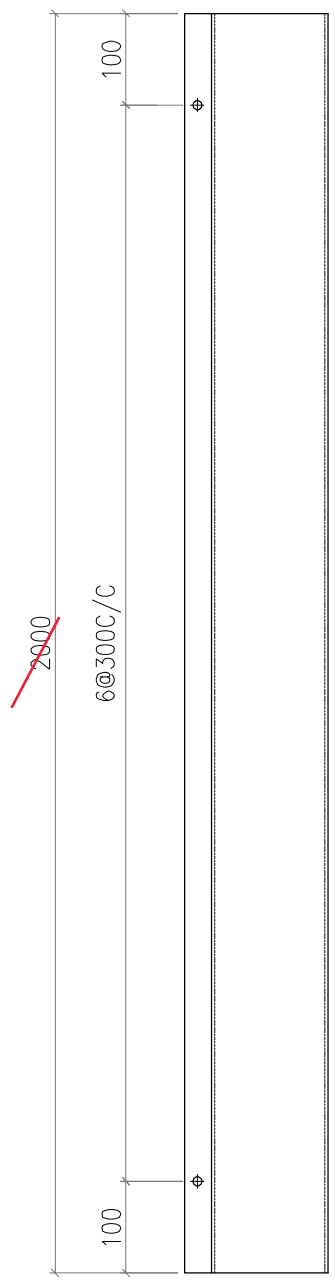

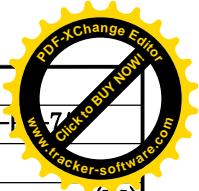

美特鋁質有限公司
MIDI Aluminium Fabricator Ltd.

工程號	J856	類別		物料號	M1	
地盘	天榮站	制圖	李傳鵬	2022-11-26	圖號	Q-1-7
图纸名称	铝料加工图	復核	練松文	2022-11-27	數量	-
材料	1.5mm铝板	批准	林仁安	2022-11-28	單件重量	-

日期 12.09




採用工廠
地盤


材料颜色 -

(KG)

TCW-PE301-1 (右) 56件

2400
(地盤安裝疊口
100~150)

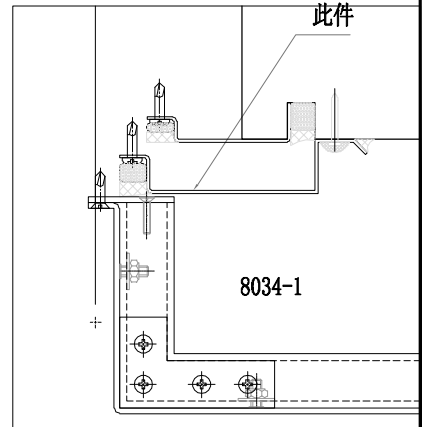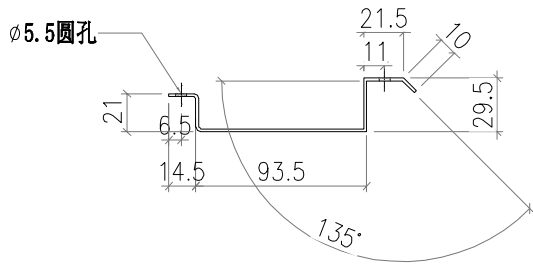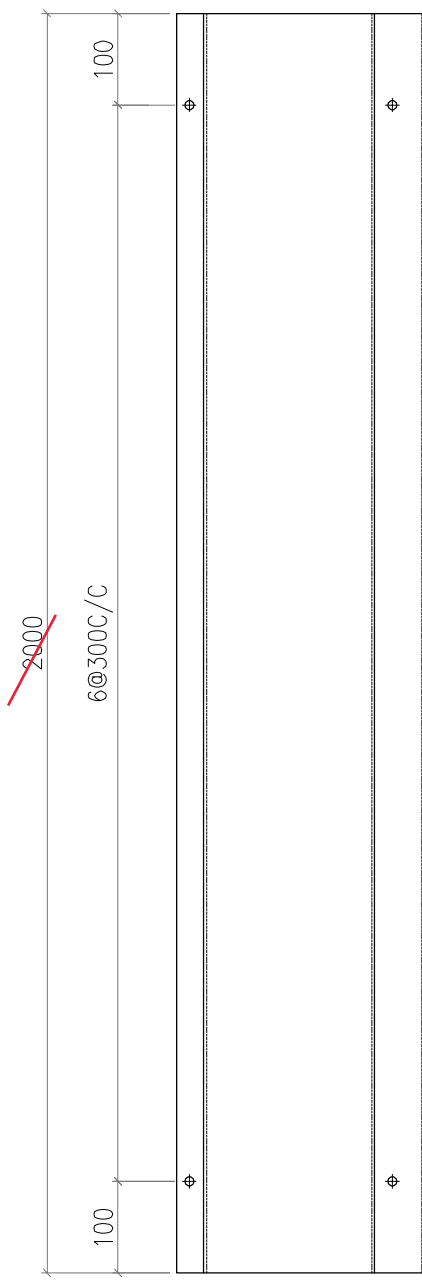

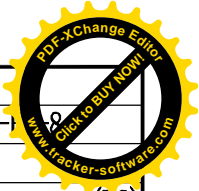


美特鋁質有限公司
MIDI Aluminium Fabricator Ltd.

工程號	J856	類別		物料號	M1	
地盘	天榮站	制圖	李傳鵬	2022-11-26	圖號	Q-1-8
图纸名称	铝料加工图	復核	練松文	2022-11-27	數量	-
材料	1.5mm铝板	批准	林仁安	2022-11-28	單件重量	- (KG)



日期 12.09



採用工廠
地盤

TCW-PE301-2 (左) 56件

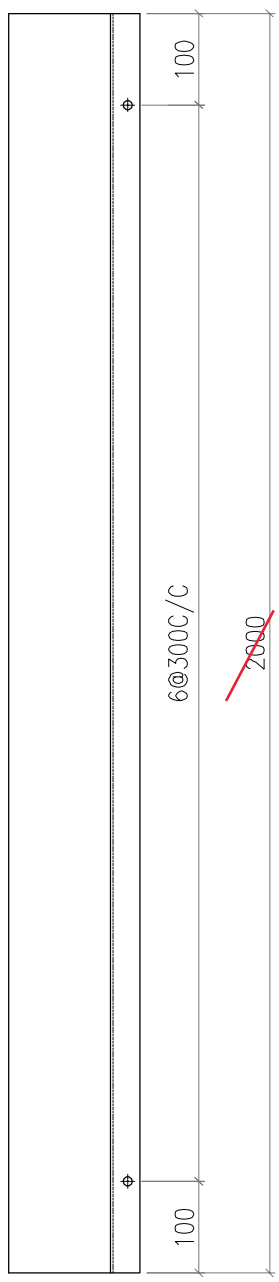

2400
(地盤安裝疊口
100~150)

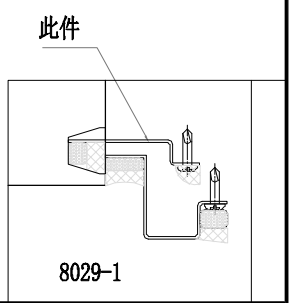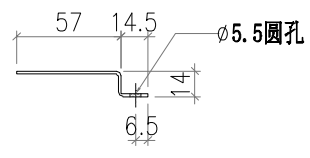

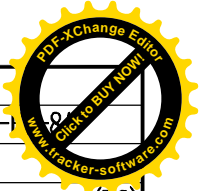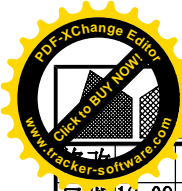


美特鋁質有限公司
MIDI Aluminium Fabricator Ltd.

工程號	J856	類別		物料號	M1	
地盘	天榮站	制圖	李傳鵬	2022-11-26	圖號	Q-1-8
图纸名称	铝料加工图	復核	練松文	2022-11-27	數量	-
材料	1.5mm铝板	批准	林仁安	2022-11-28	單件重量	- (kg)



日期 12.09


採用工廠
地盤

TCW-PE301-2 (左) 56件

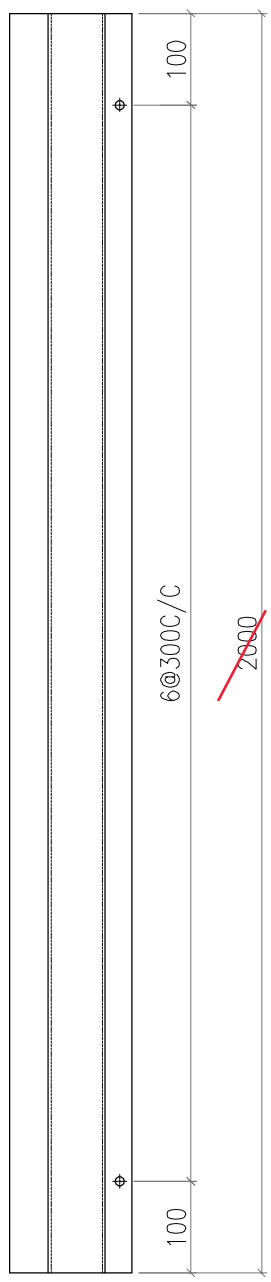

2400
(地盤安裝疊口
100~150)

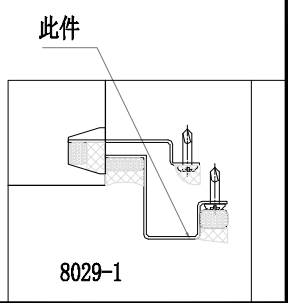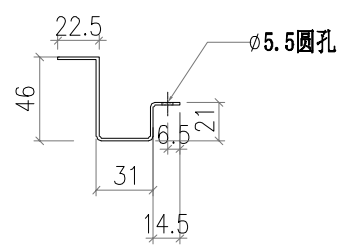

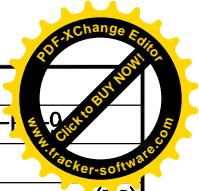

美特鋁質有限公司
MIDI Aluminium Fabricator Ltd.

工程號	J856	類別		物料號	M1	
地盘	天榮站	制圖	李傳鵬	2022-11-26	圖號	Q-1
图纸名称	铝料加工图	復核	練松文	2022-11-27	數量	-
材料	1.5mm铝板	批准	林仁安	2022-11-28	單件重量	-




日期 12.09


採用工廠
地盤

材料颜色 -

TCW-PE301-2 (右) 56件

2400
(地盤安裝疊口
100~150)

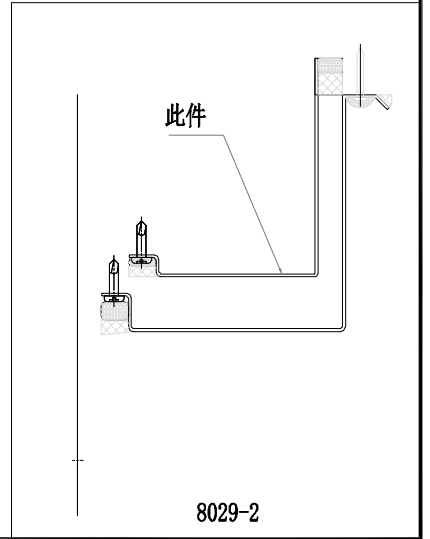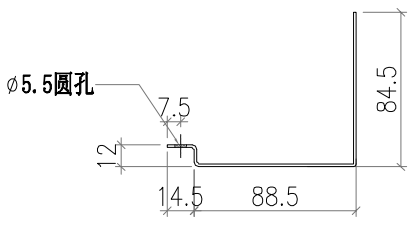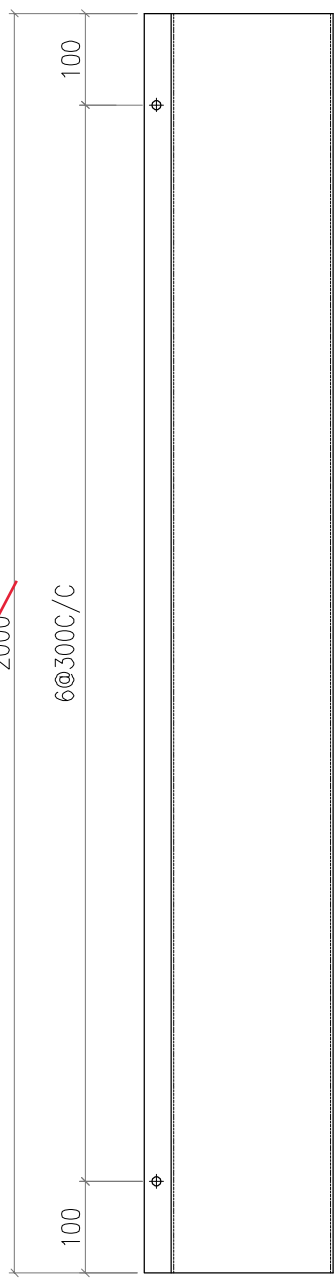


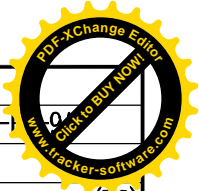



美特鋁質有限公司
MIDI Aluminium Fabricator Ltd.


工程號	J856	類別		物料號	M1			
地盘	天榮站	制圖	李傳鵬	2022-11-26	圖號	Q-1		
採用工廠	地盤 <input checked="" type="checkbox"/>	图纸名称	铝料加工图	復核	練松文	2022-11-27	數量	-
日期	12.09	材料颜色	-	批准	林仁安	2022-11-28	單件重量	-
		材料	1.5mm 铝板					(kg)

TCW-PE301-2 (右) 56件

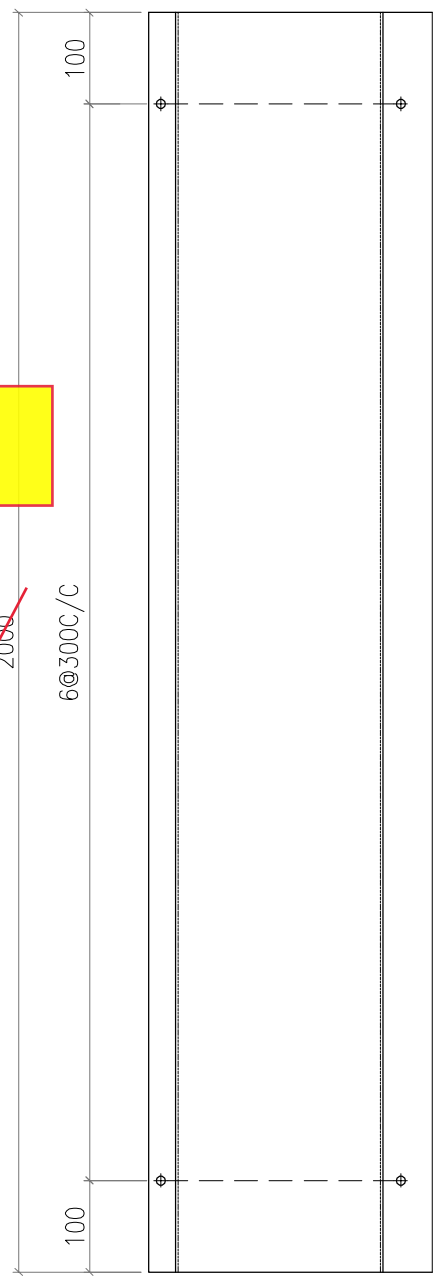

2400
(地盤安裝疊口
100~150)

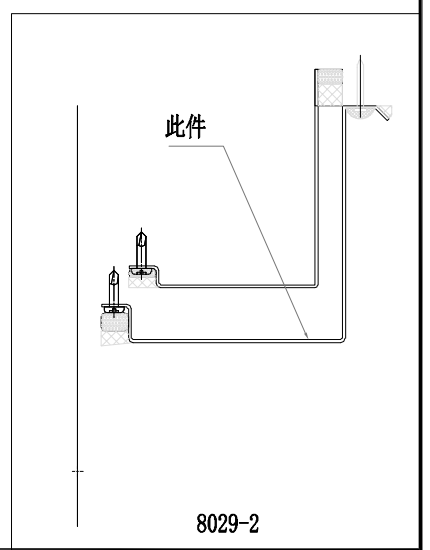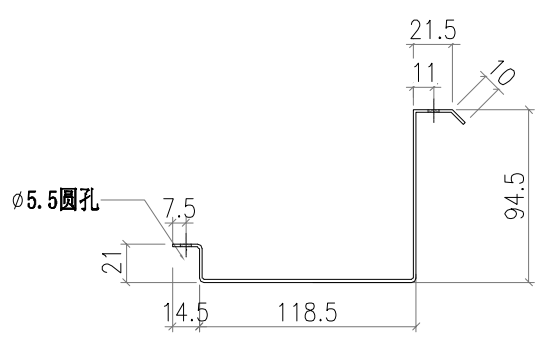

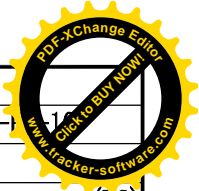

美特鋁質有限公司
MIDI Aluminium Fabricator Ltd.

工程號	J856	類別		物料號	M1	
地盘	天榮站	制圖	李傳鵬	2022-11-26	圖號	Q-11
图纸名称	铝料加工图	復核	練松文	2022-11-27	數量	-
材料	1.5mm铝板	批准	林仁安	2022-11-28	單件重量	-




日期 12.09


採用工廠
地盘
材料颜色 -

TCW-PE302-2 (右) 58件

TCW-PE302-1 (左) 56件

2400
(地盘安裝疊口
100~150)

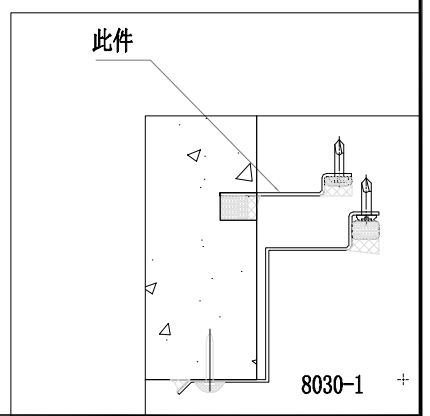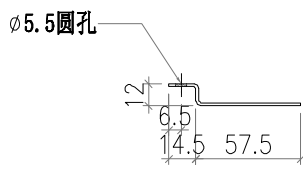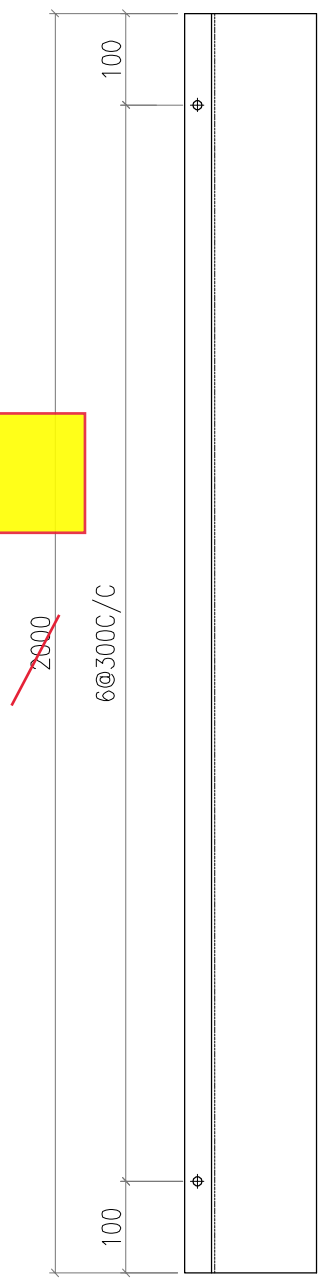

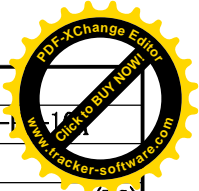

美特鋁質有限公司
MIDI Aluminium Fabricator Ltd.

工程號	J856	類別		物料號	M1	
地盘	天榮站	制圖	李傳鵬	2022-11-26	圖號	Q-11
图纸名称	铝料加工图	復核	練松文	2022-11-27	數量	-
材料	1.5mm铝板	批准	林仁安	2022-11-28	單件重量	-




日期 12.09



採用工廠
地盤
材料颜色 -

TCW-PE302-2 (右) 58件

TCW-PE302-1 (左) 56件

2400
(地盤安裝疊口
100~150)

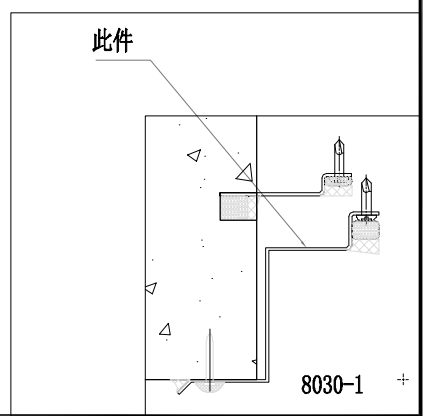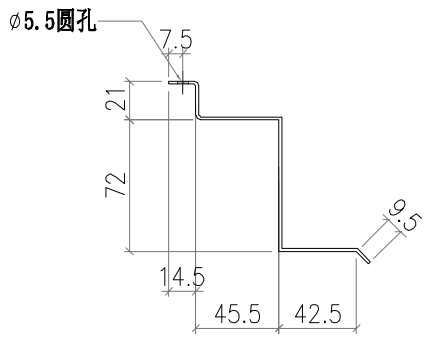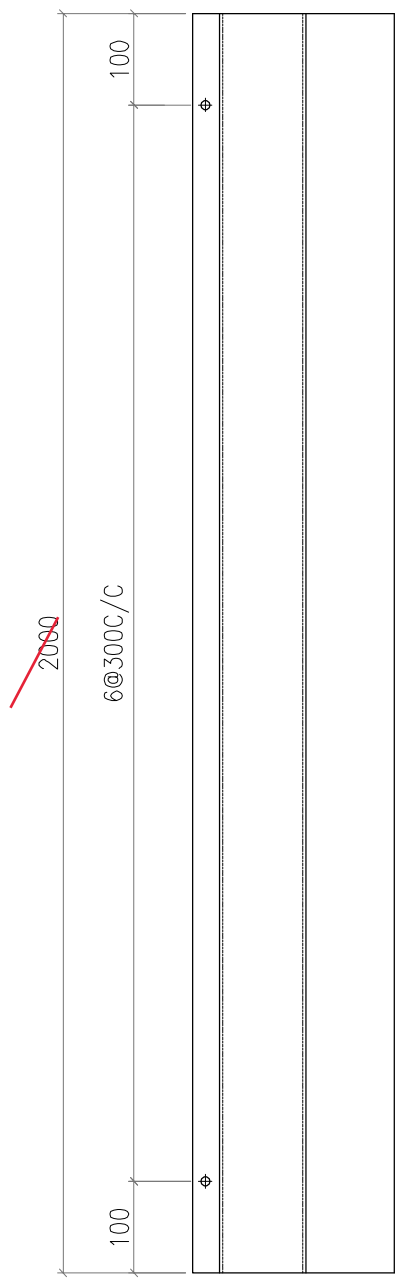

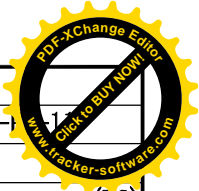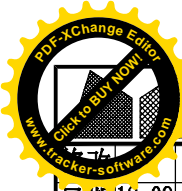


美特鋁質有限公司
MIDI Aluminium Fabricator Ltd.

工程號	J856	類別		物料號	M1	
地盘	天榮站	制圖	李傳鵬	2022-11-26	圖號	Q-1
图纸名称	铝料加工图	復核	練松文	2022-11-27	數量	-
材料	1.5mm铝板	批准	林仁安	2022-11-28	單件重量	- (KG)



日期 12.09



採用工廠
地盤

TCW-PE302-2 (左) 58件

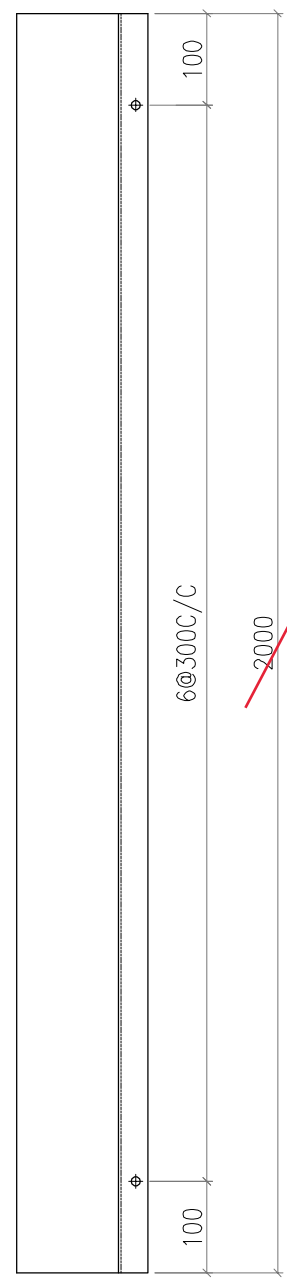

2400
(地盤安裝墨口
100~150)

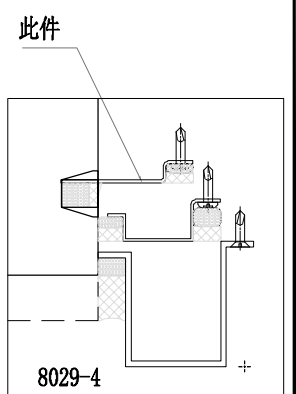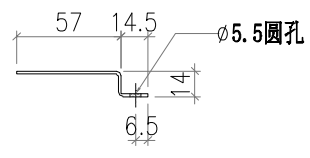

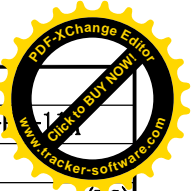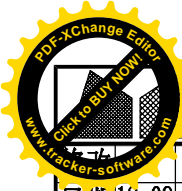

美特鋁質有限公司
MIDI Aluminium Fabricator Ltd.


工程號	J856	類別		物料號	M1	
地盘	天榮站	制圖	李傳鵬	2022-11-26	圖號	Q-
图纸名称	铝料加工图	復核	練松文	2022-11-27	數量	-
材料	1.5mm铝板	批准	林仁安	2022-11-28	單件重量	- (KG)

日期 12.09



採用工廠
地盤



材料颜色 -

TCW-PE302-2 (左) 58件

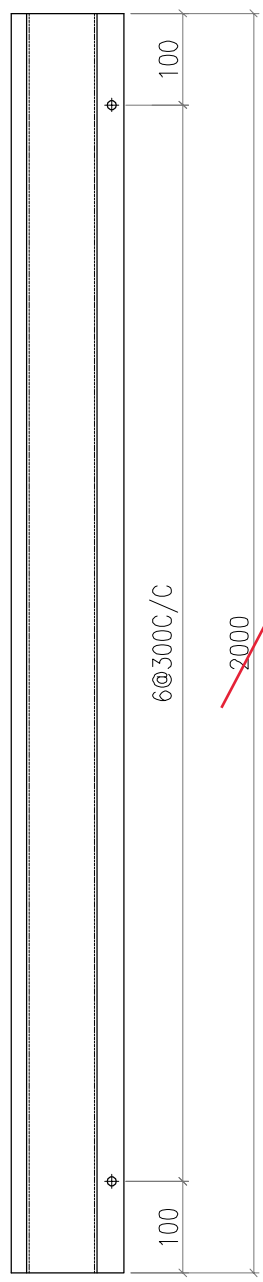

2400
(地盤安裝疊口
100~150)

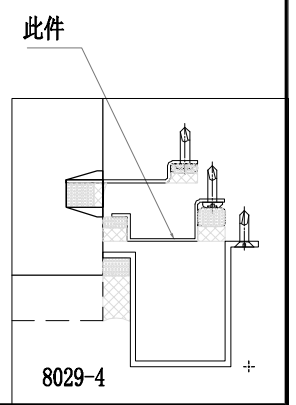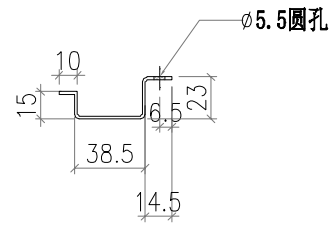

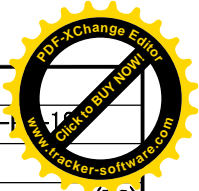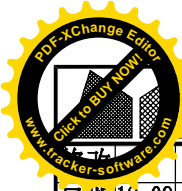


美特鋁質有限公司
MIDI Aluminium Fabricator Ltd.

工程號	J856	類別		物料號	M1	
地盘	天榮站	制圖	李傳鵬	2022-11-26	圖號	Q-116
图纸名称	铝料加工图	復核	練松文	2022-11-27	數量	-
材料	1.5mm铝板	批准	林仁安	2022-11-28	單件重量	- (kg)



日期	12.09
----	-------



採用工廠		地盘	✓
材料颜色	-		

TCW-PE303-1 (左) 56件

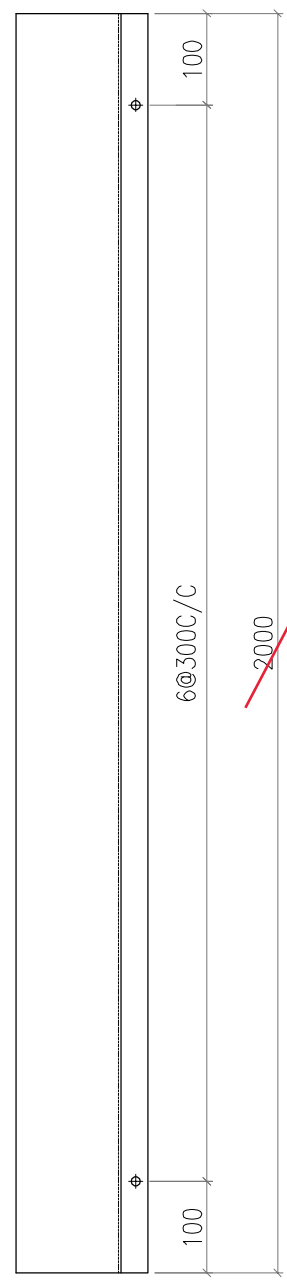

2400
(地盘安裝墨口
100~150)

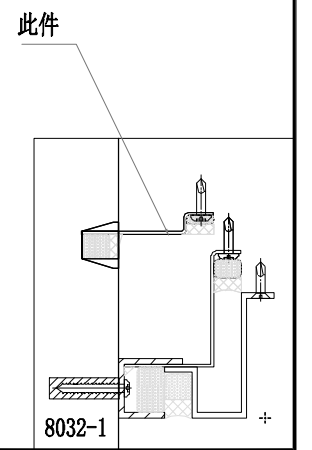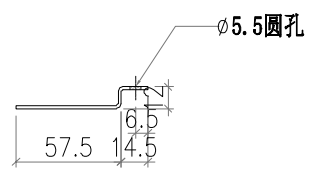

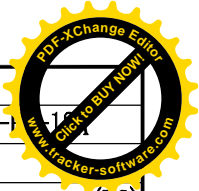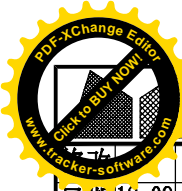


美特鋁質有限公司
MIDI Aluminium Fabricator Ltd.



工程號	J856	類別		物料號	M1	
地盘	天榮站	制圖	李傳鵬	2022-11-26	圖號	Q-116
图纸名称	铝料加工图	復核	練松文	2022-11-27	數量	-
材料	1.5mm铝板	批准	林仁安	2022-11-28	單件重量	- (KG)



日期	12.09	採用工廠		地盘	✓
材料颜色	-				

TCW-PE303-1 (左) 56件

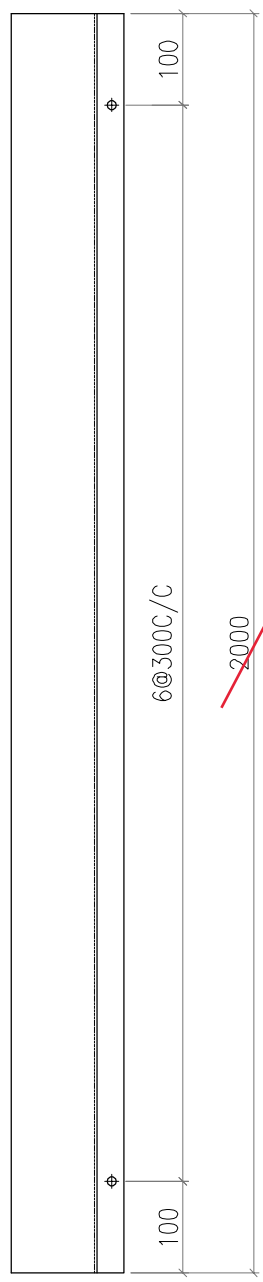

2400
(地盘安裝疊口
100~150)

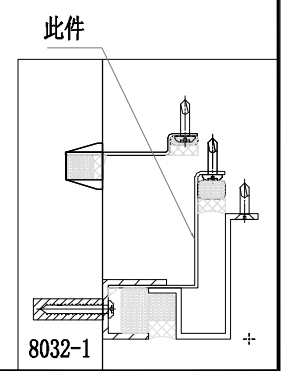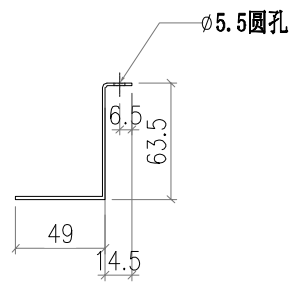

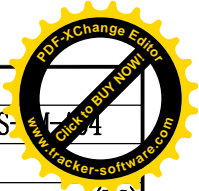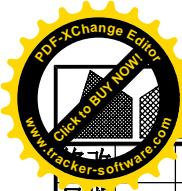


美特鋁質有限公司
MIDI Aluminium Fabricator Ltd.

工程號	J856	類別		物料號	-	
地盤	天榮站	制圖	陈梓豪	2022-10-19	圖號	FS-
图纸名称	防水片位置图	復核	练松文	2022-10-19	數量	-
材料	-	批准	林仁安	2022-10-19	單件重量	-

日期	
採用工廠	
地盤	
材料颜色	

(KG)

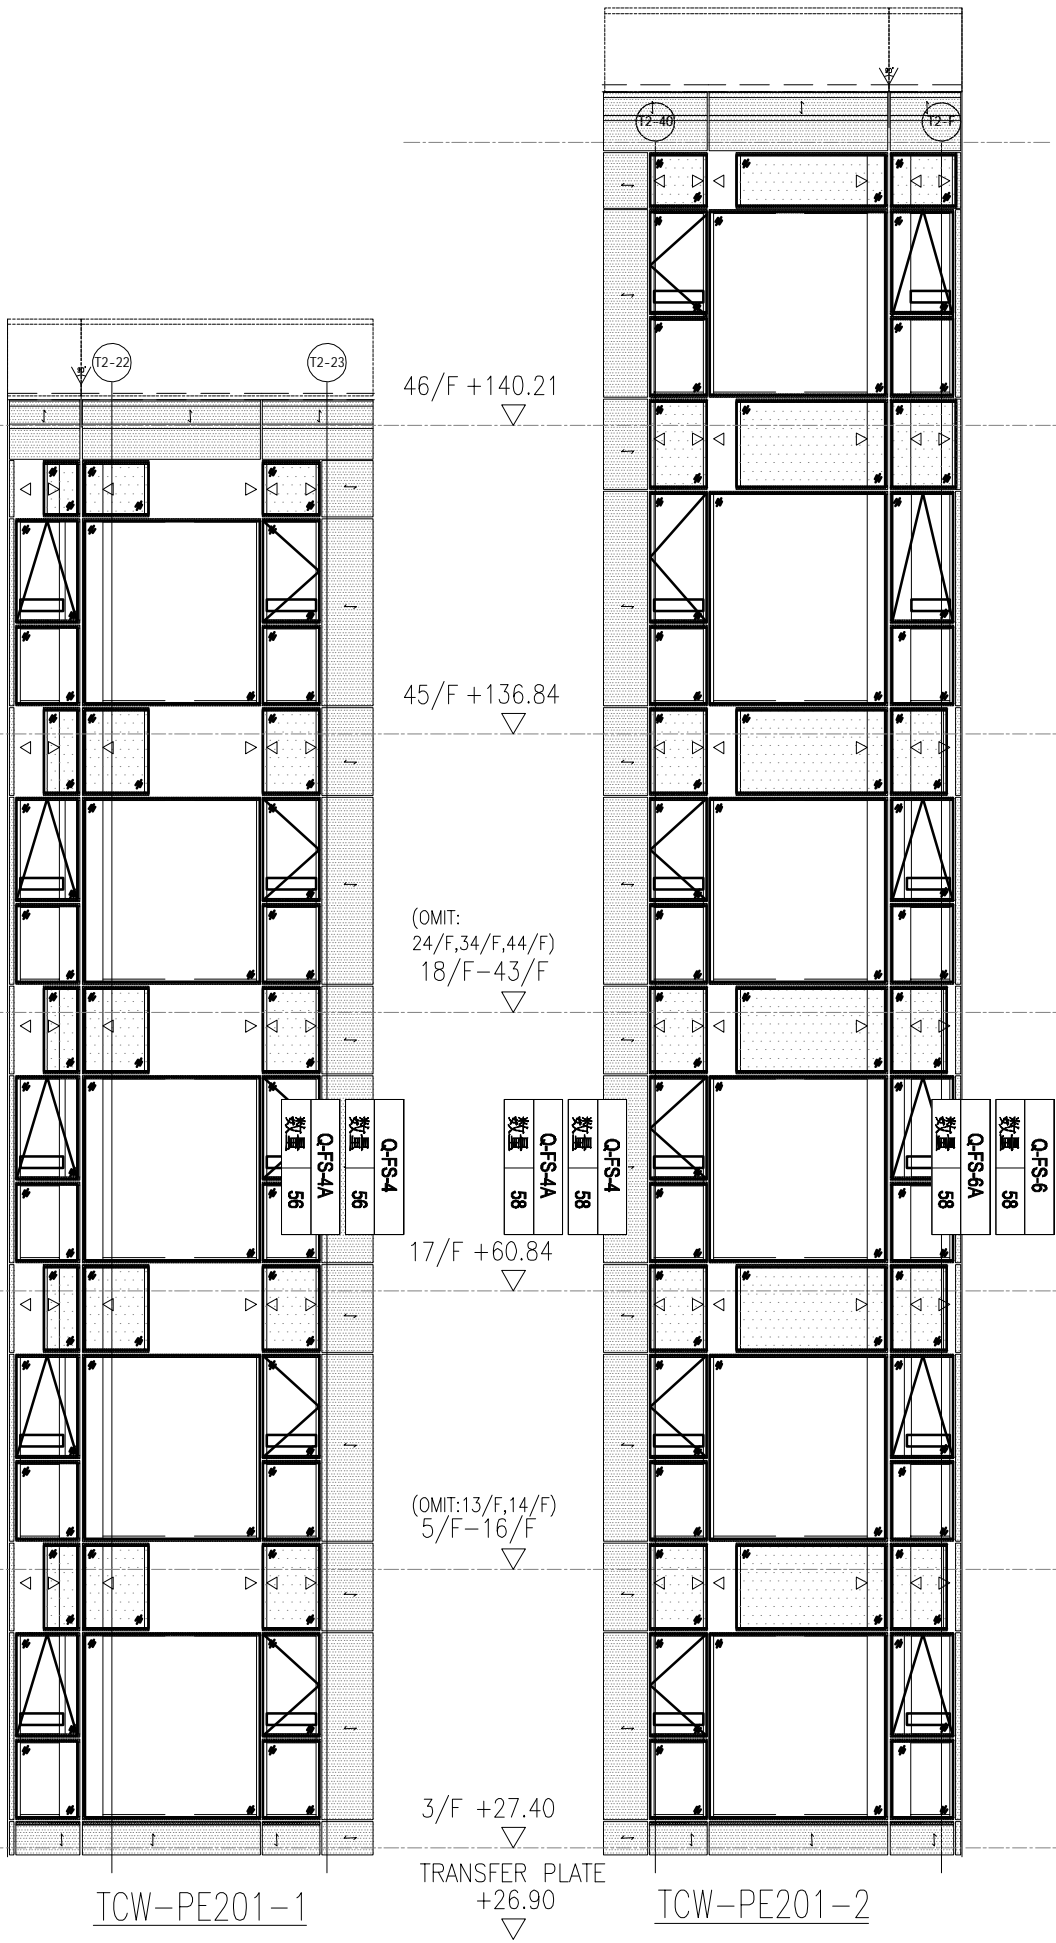

數量	56
數量	56
數量	58
數量	58
TCW-PE201-1

TRANSFER PLATE
+26.90

TCW-PE201-2

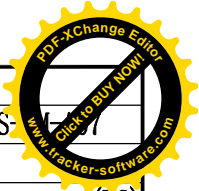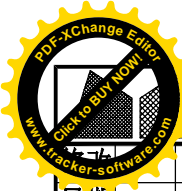

美特鋁質有限公司
MIDI Aluminium Fabricator Ltd.


工程號 J856
地盘 天榮站
图纸名称 防水片位置图
材料 -

類別
制圖 陈梓豪
復核 练松文
批准 林仁安

物料號 -
圖號 FS-
數量 -
單件重量 - (KG)

日期

採用工廠
地盘
材料颜色

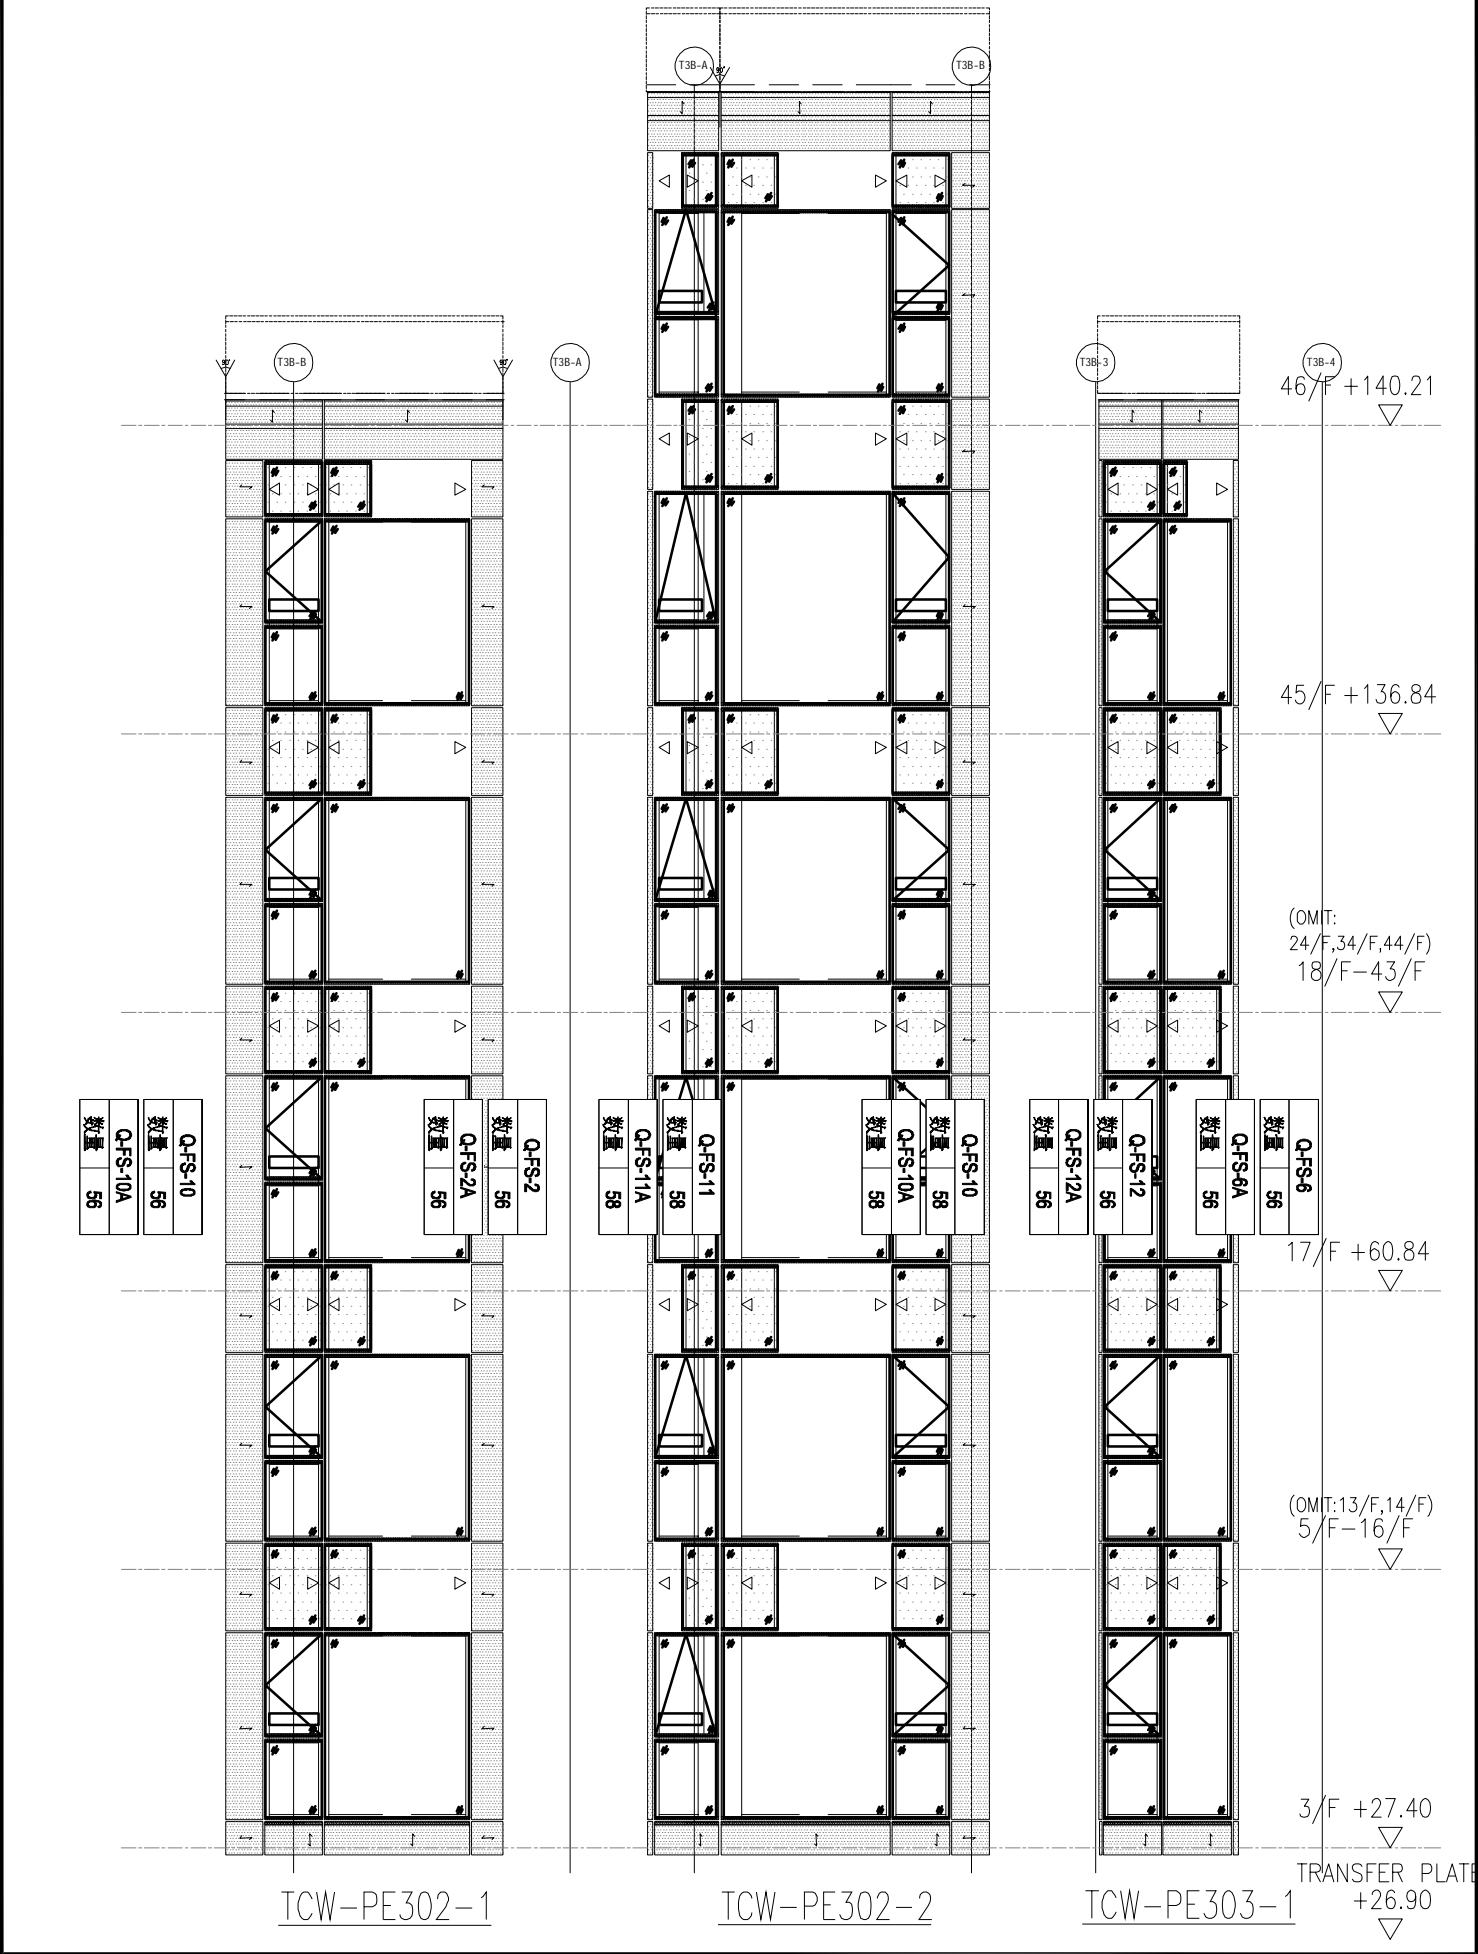

Q-FS-10
數量 56
Q-FS-10A
數量 56

Q-FS-2
數量 56
Q-FS-2A
數量 56

Q-FS-11A
數量 58
Q-FS-11
數量 58

Q-FS-10A
數量 58
Q-FS-10
數量 58

Q-FS-12A
數量 56
Q-FS-12
數量 56



Q-FS-6A
數量 56
Q-FS-6
數量 56

TCW-PE302-1

TCW-PE302-2

TCW-PE303-1


TRANSFER PLATE
+26.90

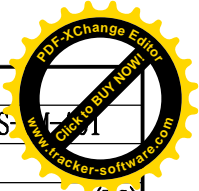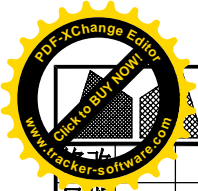

美特鋁質有限公司
MIDI Aluminium Fabricator Ltd.

工程號	J856	類別		物料號	-	
地盘	天榮站	制圖	陈梓豪	2022-10-19	圖號	FS-1
图纸名称	防水片位置图	復核	练松文	2022-10-19	數量	-
材料	-	批准	林仁安	2022-10-19	單件重量	- (KG)



暫不生產

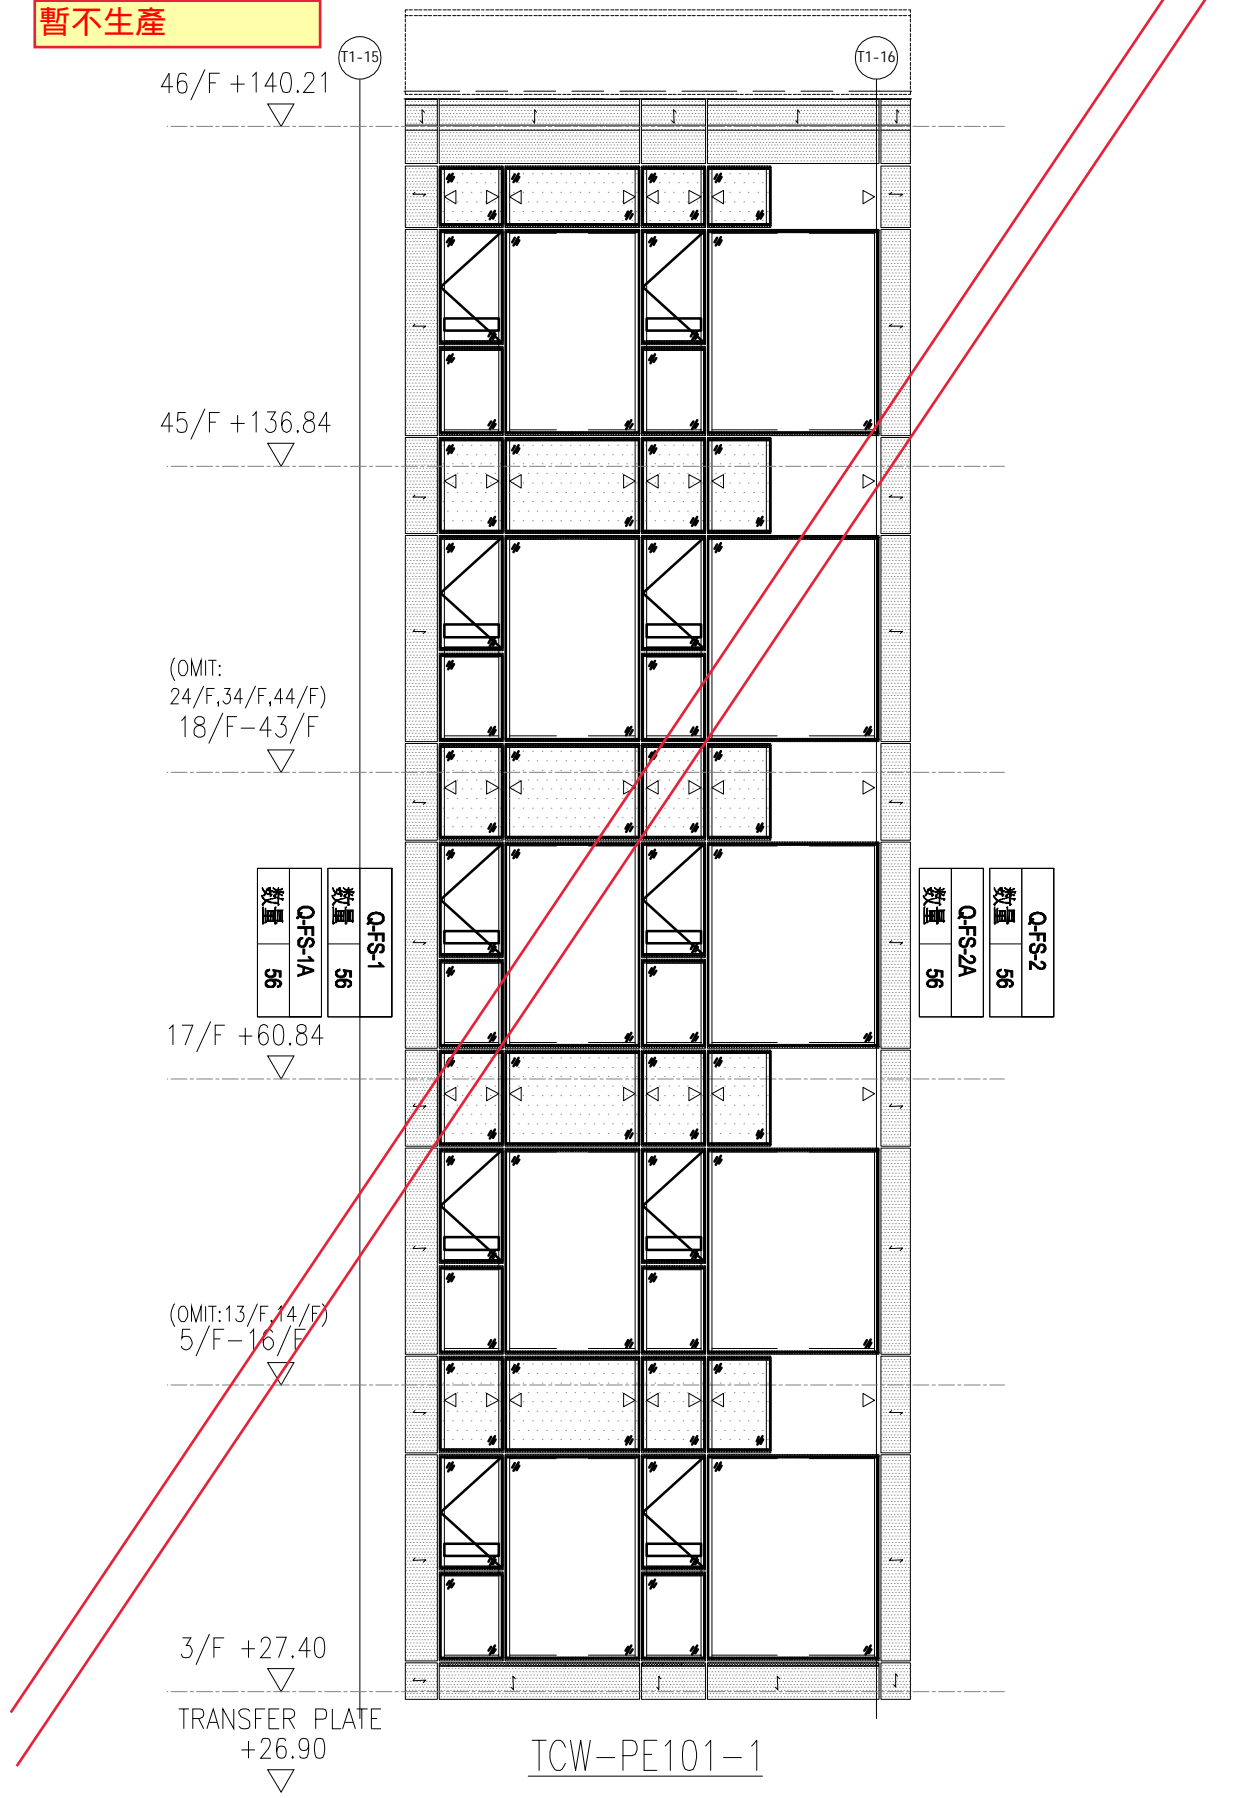

數量	56
Q-FS-1A	
數量	56
Q-FS-1	

數量	56
Q-FS-2A	
數量	56
Q-FS-2	

TCW-PE101-1

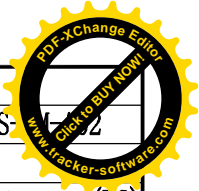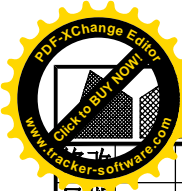

美特鋁質有限公司
MIDI Aluminium Fabricator Ltd.

工程號 J856
地盘 天榮站
图纸名称 防水片位置图
材料 -


類別
制圖 陈梓豪 2022-10-19
復核 练松文 2022-10-19
批准 林仁安 2022-10-19

物料號 -
圖號 FS-
數量 -
單件重量 - (KG)



日期

採用工廠
地盘
材料颜色

暫不生產

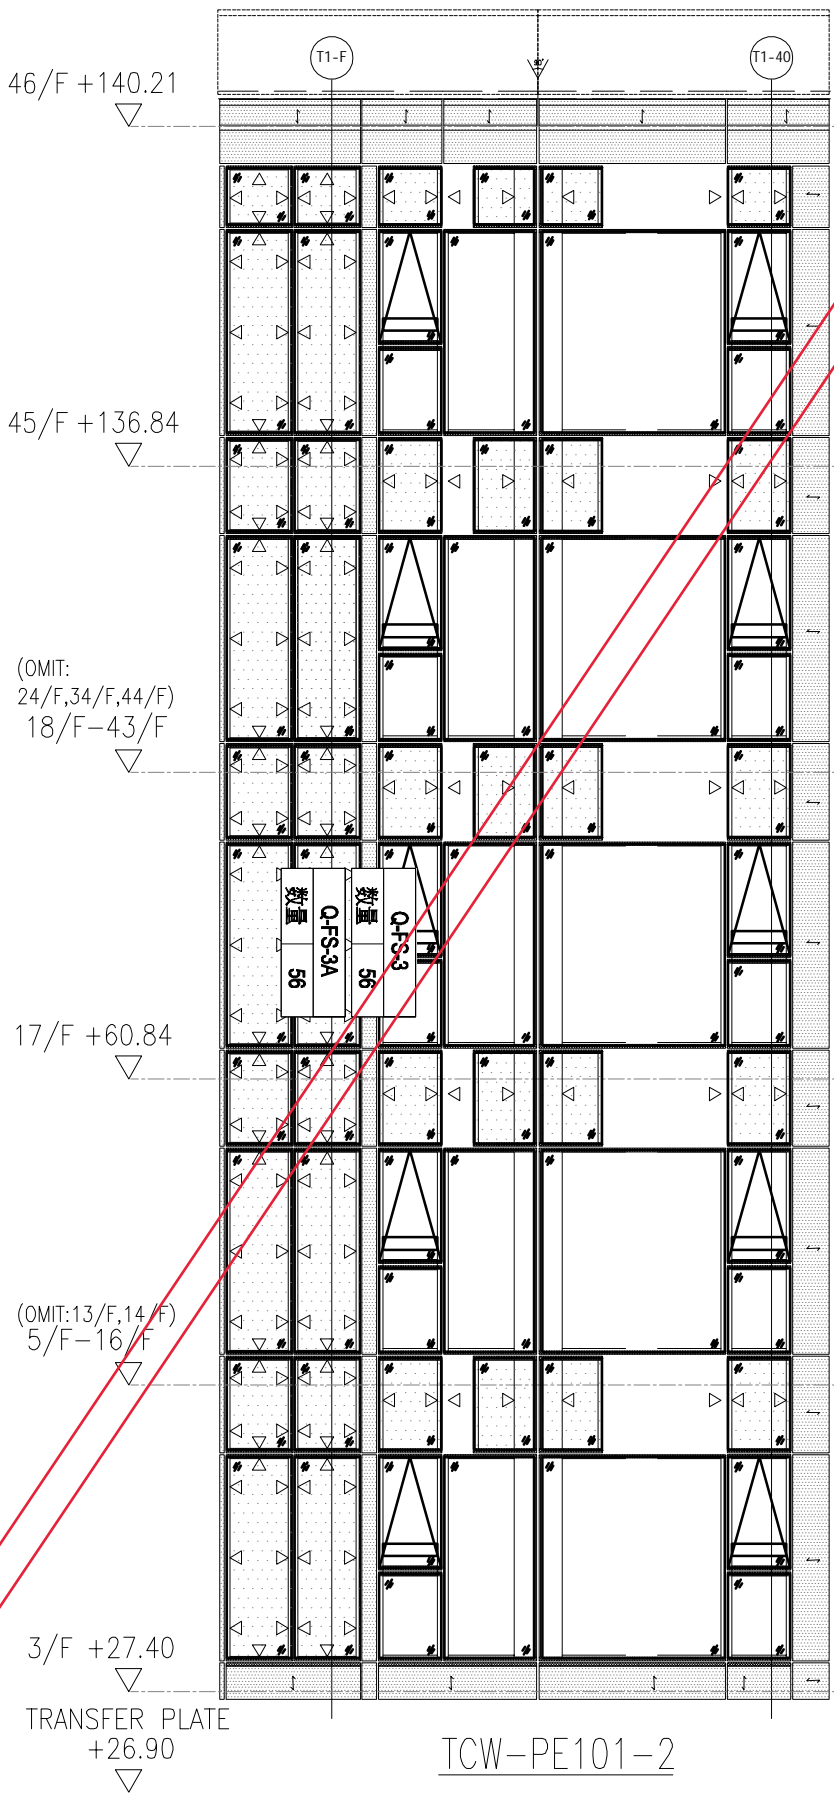

TCW-PE101-2

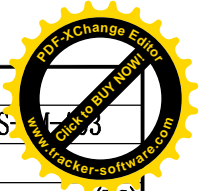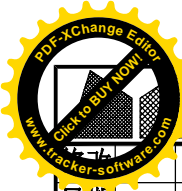

美特鋁質有限公司
MIDI Aluminium Fabricator Ltd.

工程號 J856
地盤 天榮站
圖紙名稱 防水片位置圖
材料 -

類別
制圖 陈梓豪 2022-10-19
復核 练松文 2022-10-19
批准 林仁安 2022-10-19


物料號 -
圖號 FS-1033
數量 -
單件重量 - (kg)

日期

採用工廠
地盤
材料顏色



暫不生產

暫不生產

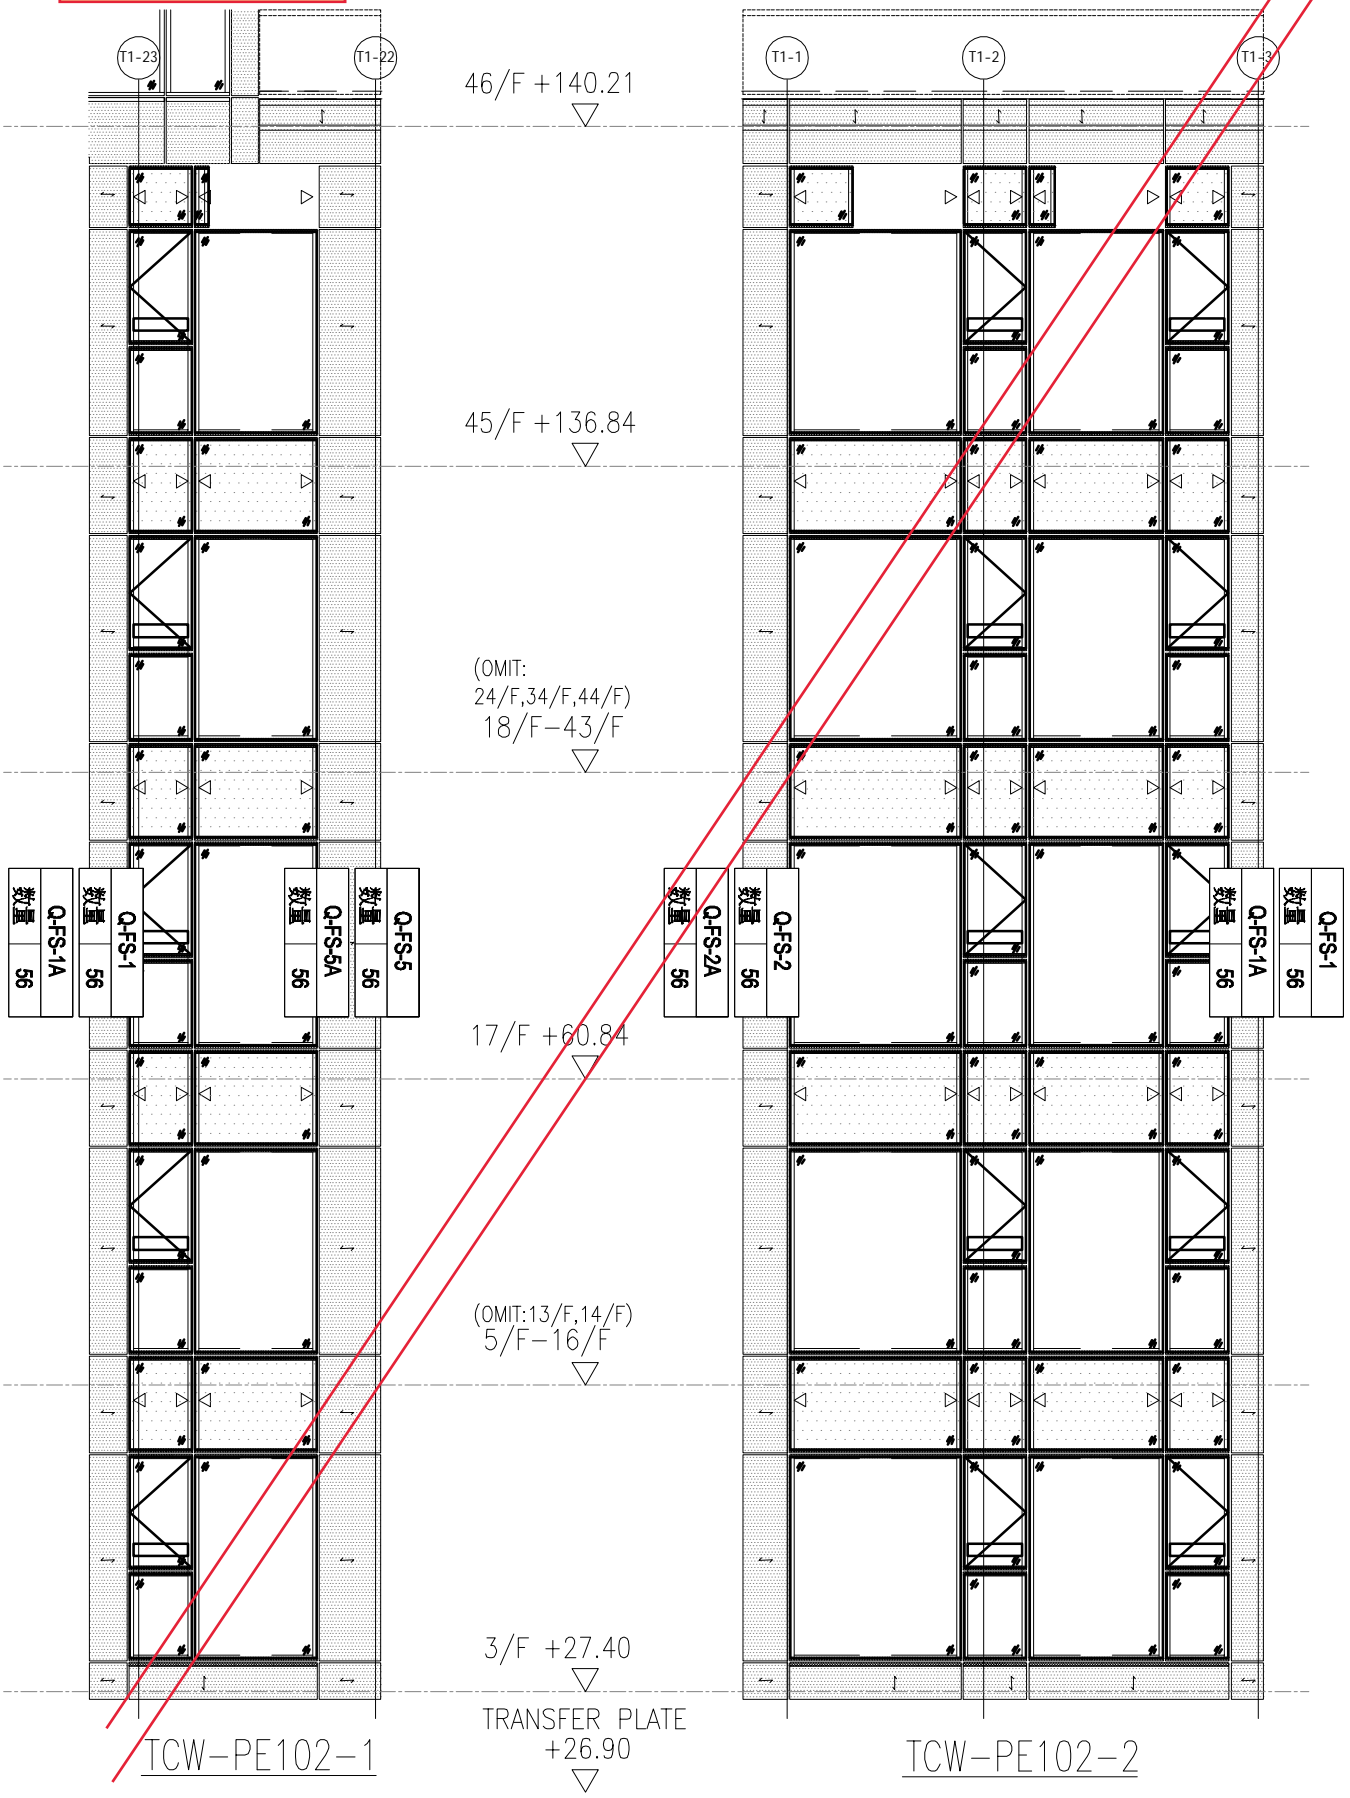


TCW-PE102-1

TCW-PE102-2

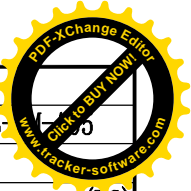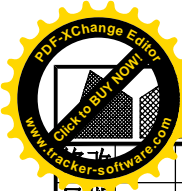

美特鋁質有限公司
MIDI Aluminium Fabricator Ltd.



工程號	J856	類別		物料號	-	
地盘	天榮站	制圖	陈梓豪	2022-10-19	圖號	FS-
图纸名称	防水片位置图	復核	练松文	2022-10-19	數量	-
日期		批准	林仁安	2022-10-19	單件重量	-
採用工廠	地盘	材料	-			(KG)

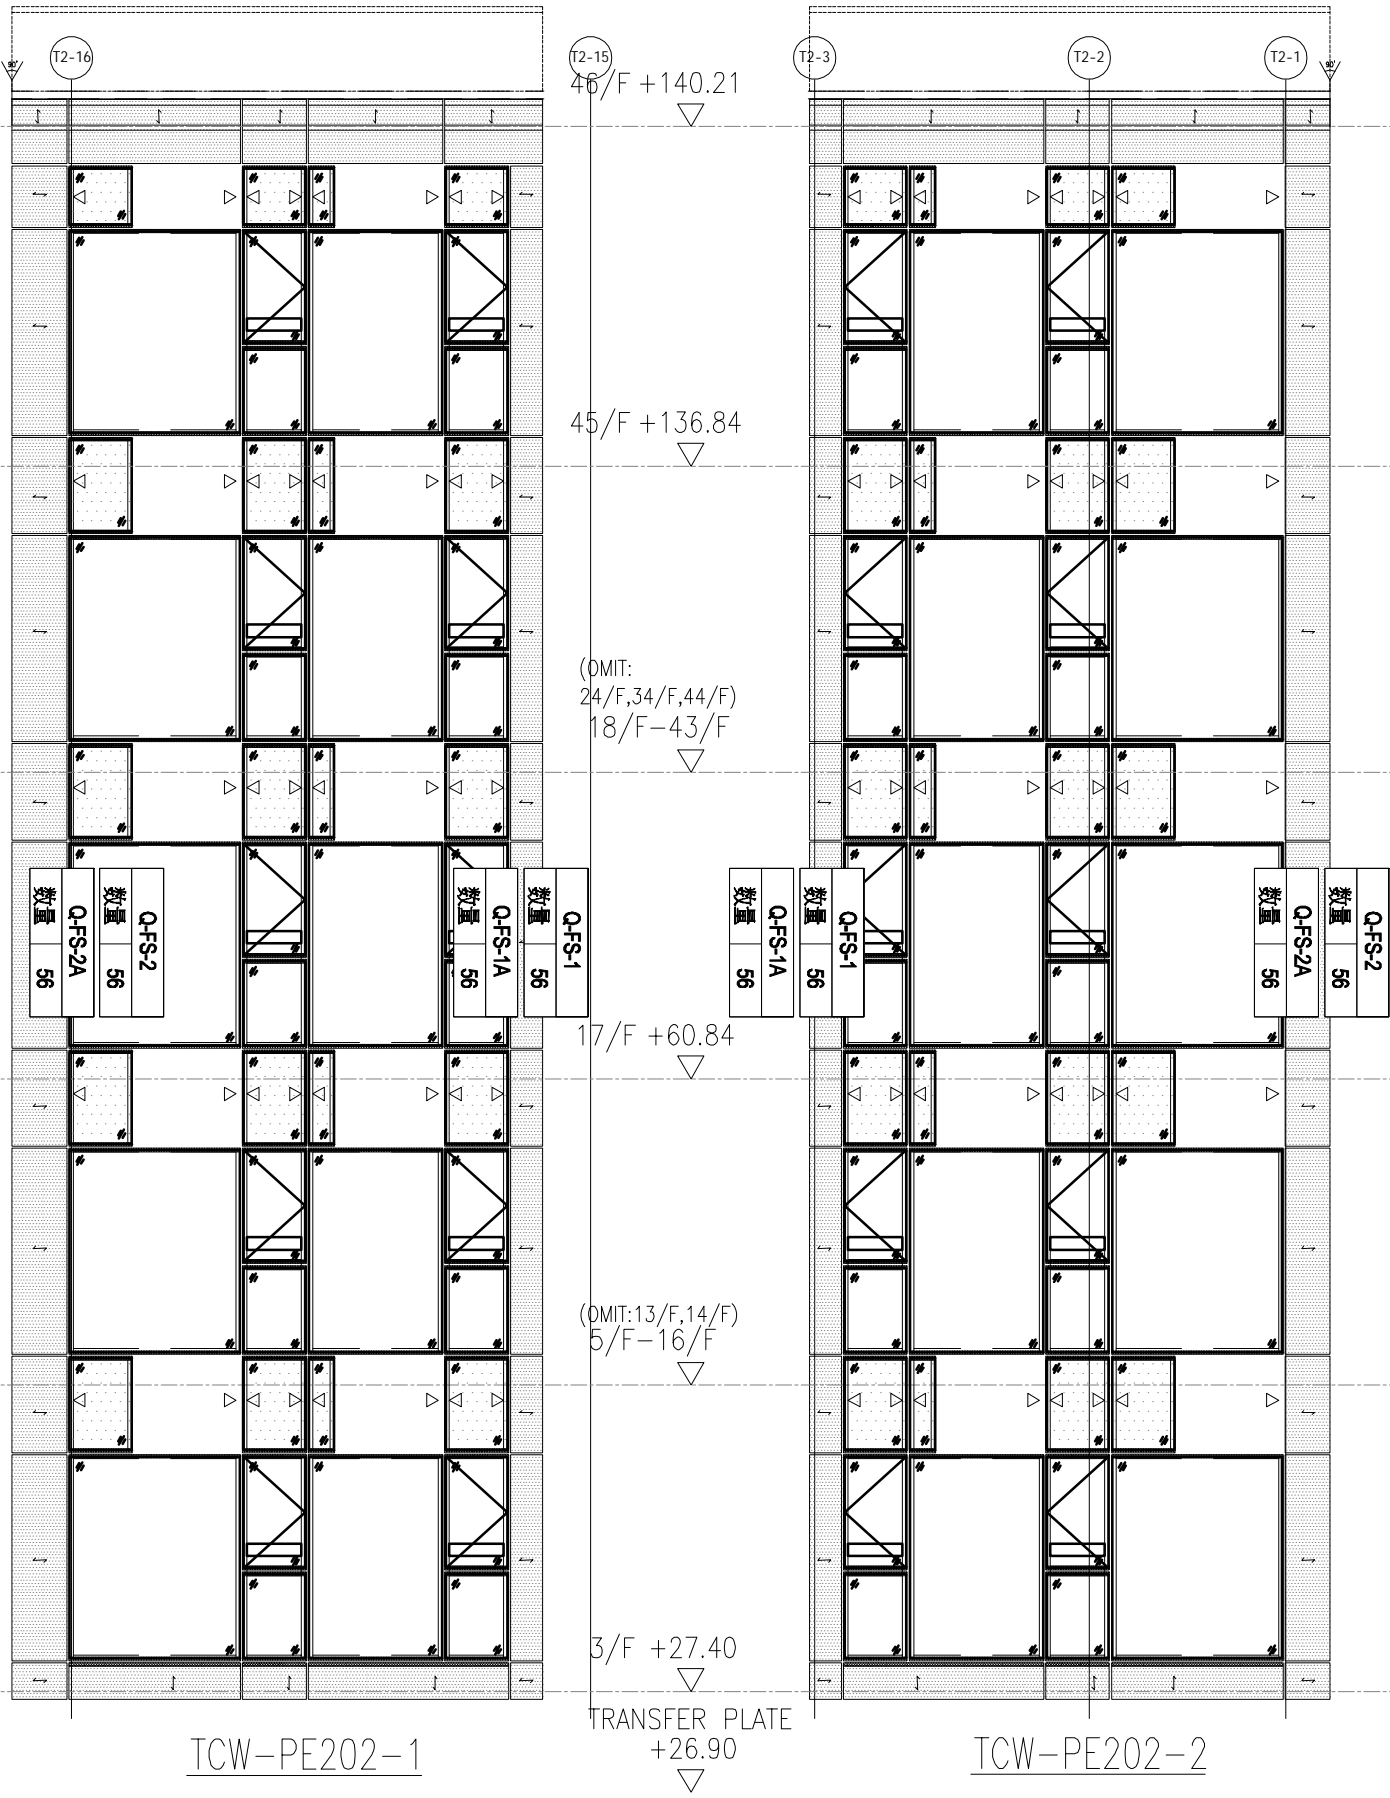

TCW-PE202-1

TRANSFER PLATE
+26.90

TCW-PE202-2

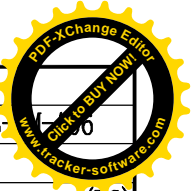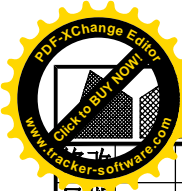

美特鋁質有限公司
MIDI Aluminium Fabricator Ltd.


工程號 J856
地盘 天榮站
图纸名称 防水片位置图
材料 -

類別
制圖 陈梓豪 2022-10-19
復核 练松文 2022-10-19
批准 林仁安 2022-10-19

物料號 -
圖號 FS-1156
數量 -
單件重量 - (kg)

日期

採用工廠
地盘
材料颜色

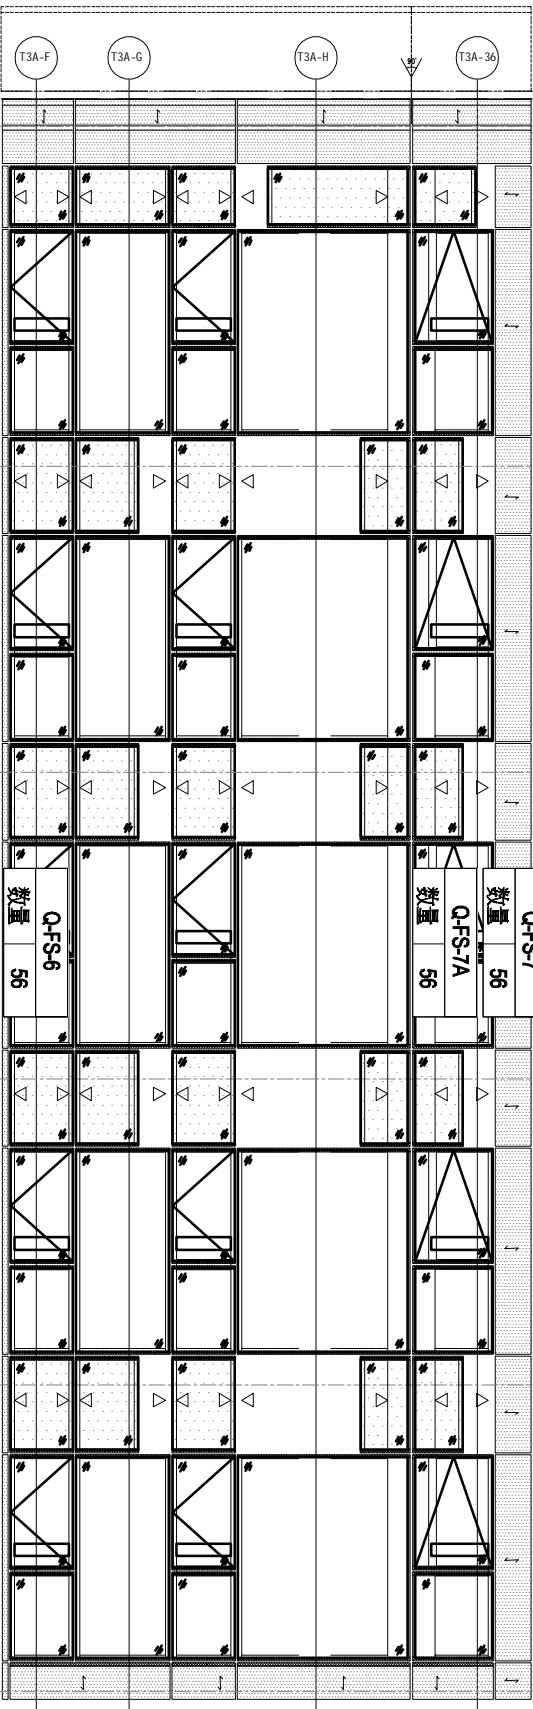

TCW-PE301-1

46/F +140.21

45/F +136.84


(OMIT:
24/F,34/F,44/F)
18/F-43/F

17/F +60.84

(OMIT:13/F,14/F)
5/F-16/F

3/F +27.40

TRANSFER PLATE
+26.90

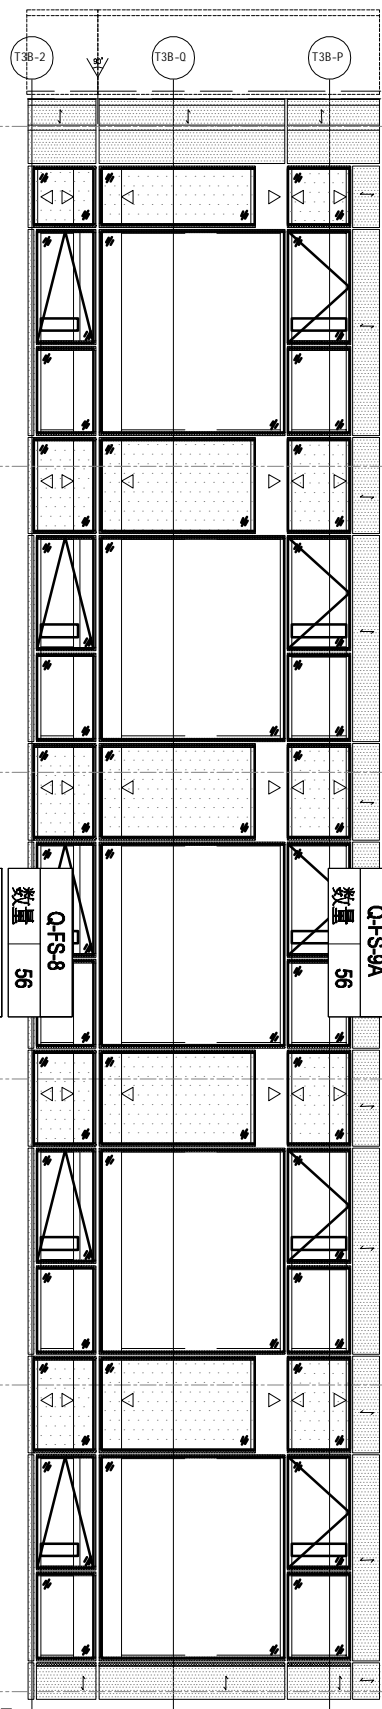

TCW-PE301-2

数量 56
Q-FS-6A

数量 56
Q-FS-6

数量 56
Q-FS-7A

数量 56
Q-FS-7

数量 56
Q-FS-8A

数量 56
Q-FS-8

数量 56
Q-FS-9A

数量 56
Q-FS-9