



工程指示 / 要求簡箋 ENGINEER INSTRUCTIONS(E.I.)

工程指示編號:	EI- 5982	修改版本:	-
	HK-		
工程編號:	J 856	工程名稱:	天榮站
收件人:	Maggie Lor	發件人:	Johnny
工程項目:	VMU(T3) 吊船碼配鐵件使用	日期:	1/4/23

<input checked="" type="checkbox"/> 原合約工程包	<input type="checkbox"/> 原合約工程加 / 減賬 QT-	<input type="checkbox"/> 新工程報價 QT-
--	--	------------------------------------

信件批核號碼/圖紙參考編號:	批核模具圖紙編號:
客戶指示附件:	管理內部批簽署:

<input type="checkbox"/> 初步鋁料 B.M.	<input type="checkbox"/> 加工拆圖, 然後生產	<input type="checkbox"/> 尺寸表
<input type="checkbox"/> 正式鋁料 B.M.	<input type="checkbox"/> 技術上資料/指示	<input type="checkbox"/> 報價
<input type="checkbox"/> 配件 B.M.	<input type="checkbox"/> 樣辦或貨品說明書	<input type="checkbox"/> 分判合約
<input type="checkbox"/> 其他:		

內容: 按附件資料, 訂購廠用吊船碼鐵件安裝 (急)

完成上列要求日期: 20/4/23

國內

<input type="checkbox"/> 生產技術總監	<input type="checkbox"/> 連附件	<input type="checkbox"/> 技術部	<input type="checkbox"/> 連附件	<input checked="" type="checkbox"/> 生產部	<input checked="" type="checkbox"/> 連附件
<input type="checkbox"/> 採購部	<input type="checkbox"/> 連附件	<input type="checkbox"/> 生產統籌部	<input type="checkbox"/> 連附件	<input type="checkbox"/> 報關組	<input type="checkbox"/> 連附件
<input type="checkbox"/> 質檢部	<input type="checkbox"/> 連附件	<input type="checkbox"/> 會計部	<input type="checkbox"/> 連附件	<input type="checkbox"/> 機械設計部	<input type="checkbox"/> 連附件
<input type="checkbox"/> 香港辦	<input type="checkbox"/> 連附件	<input type="checkbox"/> 其他:			

香港

<input type="checkbox"/> 行政部	<input type="checkbox"/> 連附件	<input type="checkbox"/> 會計部	<input type="checkbox"/> 連附件	<input checked="" type="checkbox"/> 統籌部	<input checked="" type="checkbox"/> 連附件	<input type="checkbox"/> 工程部	<input type="checkbox"/> 連附件
<input type="checkbox"/> 採購部	<input type="checkbox"/> 連附件	<input type="checkbox"/> QS部	<input type="checkbox"/> 連附件	<input type="checkbox"/> 地盤管理	<input type="checkbox"/> 連附件	<input type="checkbox"/> 維修部	<input type="checkbox"/> 連附件

*發件人簽署: <i>Johnny</i>	*組別成員批核簽署: <i>Johnny</i>
傳遞編號:	項目經理簽署:



 <b>美特鋁質</b> 有限公司 Mei Te Aluminum Fabricator Ltd.		工程號: J856	計算:	李傳鵬	日期: 2023/2/10	送呈: 威哥					
地盤名稱: 天榮站		核對:	核對:	練松文	日期: 2023/2/10	副本:					
項目類別: VMU單元件 吊船用		批准:	批准:	林仁安	日期: 2023/2/10						
BM編號:	修改版次:	A/C Code: -	鐵件總重量KG:		5.37						
序號	修改內容	鐵件圖號	鐵件名稱	顏色	實用	後備	總數	單位	單件 (kg)	總重量 (kg)	備注
1		TJ5	75X65mm鐵巴 L=34mm	熱浸鋅	3	0	3	件	0.120	0.360	
2		TJ7	150X100X12mm角鋼 L=75mm	熱浸鋅	3	0	3	件	1.670	5.010	
3											
4											
					合計:		6	件	合共:	5.370	




美特鋁質有限公司  
MIDI Aluminium Fabricator Ltd.

工程號	J856	類別		物料號	M1							
地盘	天榮站	制圖	李傳聰	2022-11-25	圖號	TJ5						
修改	-	採用工廠		地盤	✓	图纸名称	12mm厚钢板	復核	練松文	2022-11-27	數量	2
日期	-	材料颜色	热浸锌	材料	75X6铁巴	批准	林仁安	2022-11-28	單件重量	-	(KG)	

75 (SD改)

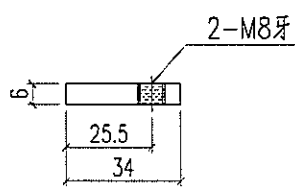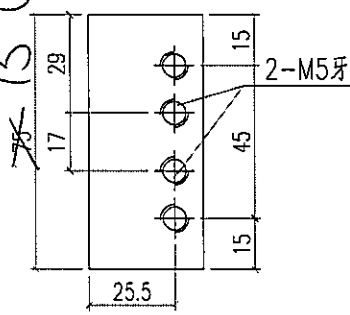

 美特鋁質有限公司 MIDI Aluminium Fabricator Ltd.			工程號 J856 地盘 天榮站	類別 制圖 李傳騰 復核 練松文 批准 林仁安	物料號 M1 2022-11-25 2022-11-27 2022-11-28	圖號 TJ7 數量 2 單件重量 - (KG)
修改 - 日期 -	採用工廠 材料颜色 热浸锌	地盤 <input checked="" type="checkbox"/>	图纸名称 12mm厚钢板 材料 150*100*12铁角			

