



工程指示 / 要求簡箋 ENGINEER INSTRUCTIONS(E.I.)

工程指示編號:	EI- 6149 E	修改版本:	E
	HK- 1730		
工程編號:	J 856	工程名稱:	天榮站
收件人:	生統 / 林仁安	發件人:	Ken Wong
工程項目:	T1 CW兩側企身鋁板-地盤用 (E 版本)	日期:	24/09/2024

<input checked="" type="checkbox"/> 原合約工程包	<input type="checkbox"/> 原合約工程加 / 減賬 QT-	<input type="checkbox"/> 新工程報價 QT-
--	--	------------------------------------

信件批核號碼/圖紙參考編號:	批核模具圖紙編號:
客戶指示附件:	管理內部批簽署:

<input type="checkbox"/> 初步鋁料 B.M.	<input checked="" type="checkbox"/> 加工拆圖, 然後生產	<input type="checkbox"/> 尺寸表
<input type="checkbox"/> 正式鋁料 B.M.	<input type="checkbox"/> 技術上資料/指示	<input checked="" type="checkbox"/> 報價
<input type="checkbox"/> 配件 B.M.	<input type="checkbox"/> 樣辦或貨品說明書	<input type="checkbox"/> 分判合約
<input checked="" type="checkbox"/> 其他:		

內容: 经地盘覆尺显视, 與图纸尺寸有出入, 请按附件图纸加工生产。
此“E”版 取代6149 D 內Y3-1,Y3-2,Y3-3, 以此份为准 !
颜色 : UCT 309119XLB-3
#856-Y3-1 --> 1 pc.
#856-Y3-2 --> 37 pcs.
#856-Y3-3 --> 36 pcs.
合共 : 74 pcs.

完成上列要求日期: 30/09/2024

國內

<input checked="" type="checkbox"/> 生產技術總監	<input checked="" type="checkbox"/> 連附件	<input checked="" type="checkbox"/> 技術部	<input checked="" type="checkbox"/> 連附件	<input type="checkbox"/> 生產部	<input type="checkbox"/> 連附件
<input type="checkbox"/> 採購部	<input type="checkbox"/> 連附件	<input checked="" type="checkbox"/> 生產統籌部	<input checked="" type="checkbox"/> 連附件	<input type="checkbox"/> 報關組	<input type="checkbox"/> 連附件
<input type="checkbox"/> 質檢部	<input type="checkbox"/> 連附件	<input type="checkbox"/> 會計部	<input type="checkbox"/> 連附件	<input type="checkbox"/> 機械設計部	<input type="checkbox"/> 連附件
<input type="checkbox"/> 香港辦	<input type="checkbox"/> 連附件	<input type="checkbox"/> 其他:			





香港

<input type="checkbox"/> 行政部	<input type="checkbox"/> 連附件	<input type="checkbox"/> 會計部	<input type="checkbox"/> 連附件	<input type="checkbox"/> 統籌部	<input type="checkbox"/> 連附件	<input type="checkbox"/> 工程部	<input type="checkbox"/> 連附件
<input type="checkbox"/> 採購部	<input type="checkbox"/> 連附件	<input type="checkbox"/> QS部	<input type="checkbox"/> 連附件	<input checked="" type="checkbox"/> 地盤管理	<input checked="" type="checkbox"/> 連附件	<input type="checkbox"/> 維修部	<input type="checkbox"/> 連附件


*發件人簽署 : andy	*組別成員批核簽署 :
傳遞編號 :	項目經理簽署 :

 美特鋁質有限公司 MIDI Aluminium Fabricator Ltd.		工程號 J856 地盘 天榮站	類別 制圖 李傳鵬 復核 練松文 批准 林仁安	物料號 MP1 2022-11-09 2022-11-09 2022-11-09	圖號 J856-Y3 數量 單件重量 - (KG)
修改 - 日期 -	採用工廠 材料颜色 UCT309119XLB-3	图纸名称 收口铝板 色、材料 3mm铝板			

PE102-1 右边

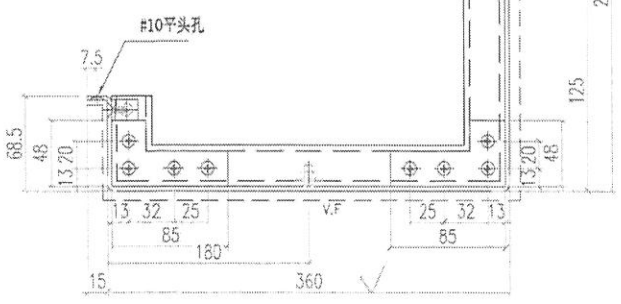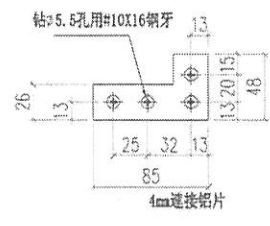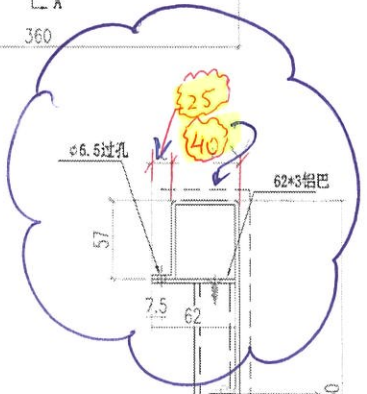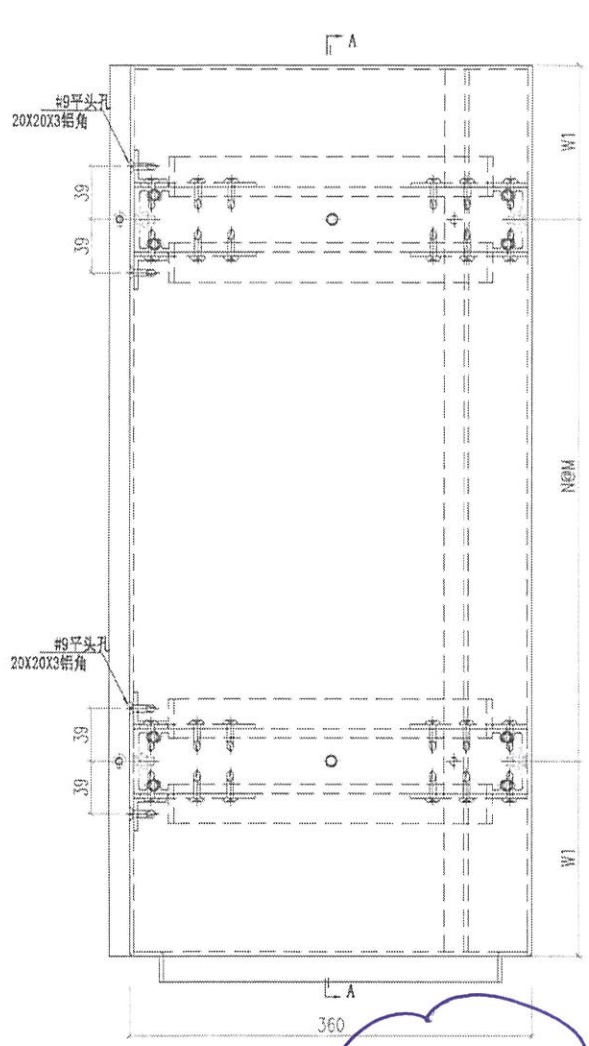

圖號	寬度 (W)	W1	N	M	數量	备注
856-Y3-1	375	87.5	1	200	1	
856-Y3-2	2045	122.5	6	300	37	
856-Y3-3	955	102.5	3	250	36	
					74	

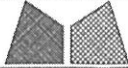 美特鋁質有限公司 MIDI Aluminium Fabricator Ltd.		工程號 J856 地盘 天榮站	類別 制圖 陈梓豪 復核 练松文 批准 林仁安	物料號 - 2022-10-19 2022-10-19 2022-10-19	圖號 TJ-LB-A03 數量 - 單件重量 - (KG)
修改日期 採用工廠 材料颜色	地盘 图纸名称 收口铝板位置图 材料 -				

UTC542919XL-3灰色

UCT309119XLB-3银色

