



工程指示 / 要求簡箋 ENGINEER INSTRUCTIONS(E.I.)

工程指示編號:	EI- 6247	修改版本:	-
	HK- 1167.		
工程編號:	J 856	工程名稱:	TSWTL23 天榮
收件人:	生統	發件人:	Thomas Wong
工程項目:	售樓處周邊鋁板BM表	日期:	24/05/2023

<input checked="" type="checkbox"/> 原合約工程包	<input type="checkbox"/> 原合約工程加 / 減賬 QT-	<input type="checkbox"/> 新工程報價 QT-
--	--	------------------------------------

信件批核號碼/圖紙參考編號:	批核模具圖紙編號:
客戶指示附件:	管理內部批簽署:

<input type="checkbox"/> 初步鋁料 B.M.	<input type="checkbox"/> 加工拆圖, 然後生產	<input type="checkbox"/> 尺寸表
<input type="checkbox"/> 正式鋁料 B.M.	<input type="checkbox"/> 技術上資料/指示	<input type="checkbox"/> 報價
<input type="checkbox"/> 配件 B.M.	<input type="checkbox"/> 樣辦或貨品說明書	<input type="checkbox"/> 分判合約
<input type="checkbox"/> 其他:		

內容: 售樓處周邊鋁板BM表 地盤漏單, 急
完成上列要求日期: 30/05/2023


國內


<input type="checkbox"/> 生產技術總監	<input type="checkbox"/> 連附件	<input type="checkbox"/> 技術部	<input type="checkbox"/> 連附件	<input type="checkbox"/> 生產部	<input type="checkbox"/> 連附件
<input type="checkbox"/> 採購部	<input type="checkbox"/> 連附件	<input checked="" type="checkbox"/> 生產統籌部	<input checked="" type="checkbox"/> 連附件	<input type="checkbox"/> 報關組	<input type="checkbox"/> 連附件
<input type="checkbox"/> 質檢部	<input type="checkbox"/> 連附件	<input type="checkbox"/> 會計部	<input type="checkbox"/> 連附件	<input type="checkbox"/> 機械設計部	<input type="checkbox"/> 連附件
<input type="checkbox"/> 香港辦	<input type="checkbox"/> 連附件	<input type="checkbox"/> 其他:			

香港





<input type="checkbox"/> 行政部	<input type="checkbox"/> 連附件	<input type="checkbox"/> 會計部	<input type="checkbox"/> 連附件	<input type="checkbox"/> 統籌部	<input type="checkbox"/> 連附件	<input type="checkbox"/> 工程部	<input type="checkbox"/> 連附件
<input checked="" type="checkbox"/> 採購部	<input checked="" type="checkbox"/> 連附件	<input type="checkbox"/> QS部	<input type="checkbox"/> 連附件	<input type="checkbox"/> 地盤管理	<input type="checkbox"/> 連附件	<input type="checkbox"/> 維修部	<input type="checkbox"/> 連附件

*發件人簽署: 瑋	*組別成員批核簽署: jim
傳遞編號:	項目經理簽署:


 美特鋁質 有限公司 MIDI Aluminium Fabricator Ltd.		工程號: J-856	計算: 刘灿	日期: 2023.03.07	送呈: 威哥								
地盘名稱: 天榮站		核對: 徐祥坤	日期: 2023.03.07	副本: 鴻仔									
地盘用鋁板B.M.表		項目類別: 售楼处	批准: 林仁安	日期: 2023.03.07									
BM編號:	修改版次: A	A/C Code: 2023.03.13	總V.F.: 1.651	總重量: 76.91									
序號	修改內容	鋁板圖號	鋁板名稱	顏色	實用	後備	總數	總重量	單件展開面積	總展開面積	單件V.F.	總V.F.	圖紙編號
									平方米		平方米		
1		SL-AC1-1	3mm厚鋁板	UCT542919XL-3	1	0	1	0.248	0.046	0.046	0.533	0.533	
2		SL-AC1-2	3mm厚鋁板	UCT542919XL-3	1	0	1	2.117	0.391	0.391	0.212	0.212	
3		SL-AC1-3	3mm厚鋁板	UCT542919XL-3	1	0	1	0.647	0.119	0.119	0.572	0.572	
4		SL-AC2-1	3mm厚鋁板	UCT542919XL-3	1	0	1	1.372	0.253	0.253	0.264	0.264	
5		SL-AC2-2	3mm厚鋁板	UCT542919XL-3	1	0	1	11.694	2.157	2.157	0.070	0.070	
6		SL-AC2-3	3mm厚鋁板	UCT542919XL-3	1	0	1	3.574	0.659	0.659	0.000	0.000	
7	A加數量	SL-AC3-1	3mm厚鋁板	UCT542919XL-3	2	0	2	3.148	0.290	0.581	0.000	0.000	
8	A加數量	SL-AC3-2	3mm厚鋁板	UCT542919XL-3	2	0	2	26.823	2.474	4.949	0.000	0.000	
9	A加數量	SL-AC3-3	3mm厚鋁板	UCT542919XL-3	2	0	2	8.198	0.756	1.513	0.000	0.000	
10	A加數量	SL-AC4	3mm厚鋁板	UCT542919XL-3	2	0	2	1.574	0.145	0.290	0.000	0.000	
11	A加數量	SL-AC5	3mm厚鋁板	UCT542919XL-3	2	0	2	13.412	1.237	2.474	0.000	0.000	
12	A加數量	SL-AC6	3mm厚鋁板	UCT542919XL-3	2	0	2	4.099	0.378	0.756	0.000	0.000	
總計:					18		18	76.91	8.908	14.19	1.65	1.651	

 美特鋁質有限公司 MIDI Aluminium Fabricator Ltd.		工程號 J856 地盘 天榮站	類別 制圖 李傳騰 復核 練松文 批准 林仁安	物料號 MP1 2022-11-09 2022-11-09 2022-11-09	圖號 SL-AC1 數量 - 單件重量 - (KG)
修改 - 日期 -	採用工廠 ✓ 材料颜色 UCT542919XL-3	图纸名称 收口铝板 材料 3mm 铝板			

第一页:共一页

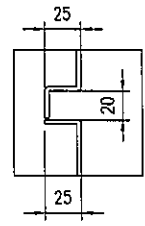
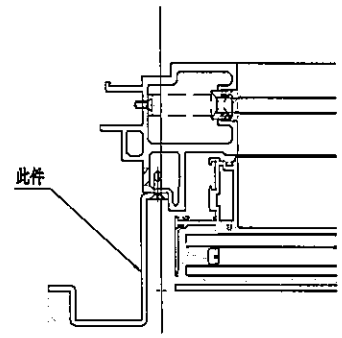
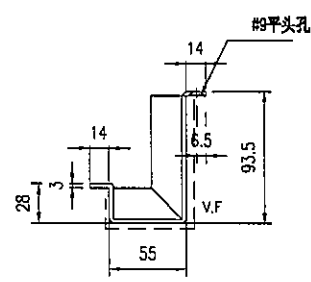
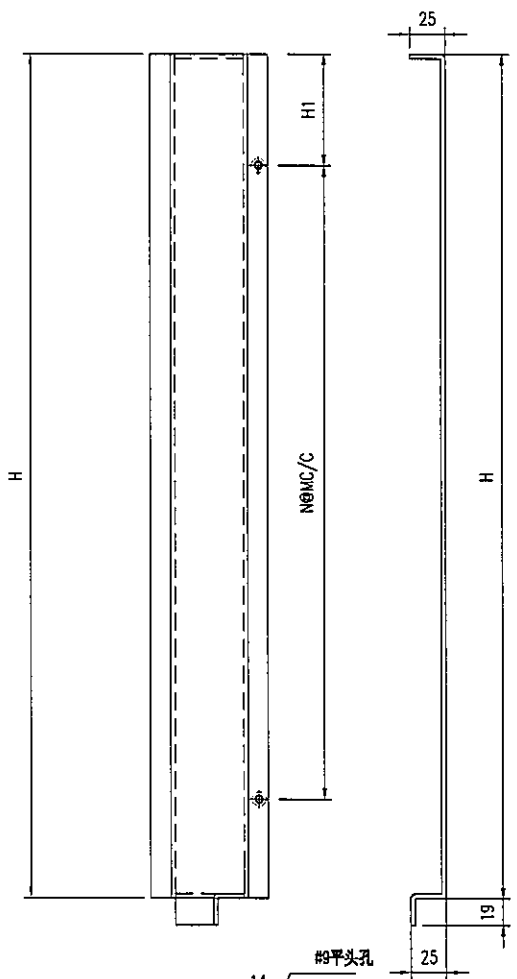


圖號	高度 (H)	H1	N	M	數量	备注
SL-AC1-1	240	45	1	150	1	
SL-AC1-2	2045	122.5	6	300	1	
SL-AC1-3	625	62.5	2	250	1	
					3	

 美特鋁質有限公司 MIDI Aluminium Fabricator Ltd.		工程號 J856 地盘 天榮站	類別 制圖 李傳騰	物料號 MP1 圖號 SL-AC2
修改 - 日期 -	採用工廠 ✓ 材料颜色 UCT542919XL-3	图纸名称 收口铝板 材料 3mm 铝板	復核 練松文 批准 林仁安	2022-11-09 2022-11-09 2022-11-09
				數量 - 單件重量 - (KG)

第一页:共一页



适用于240尺寸
收边孔位

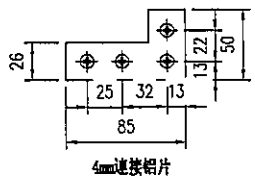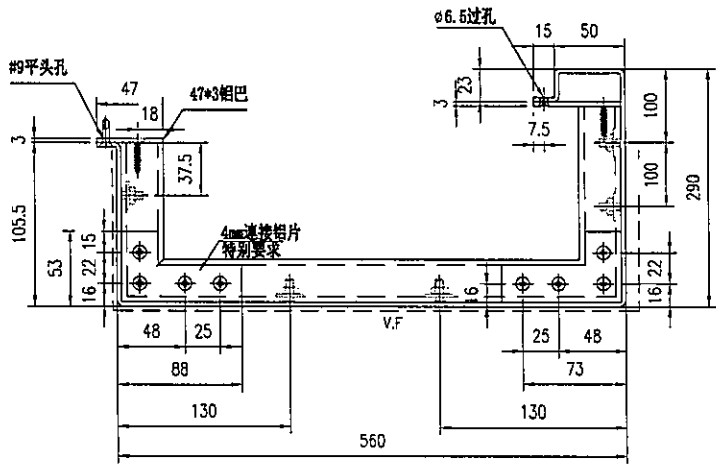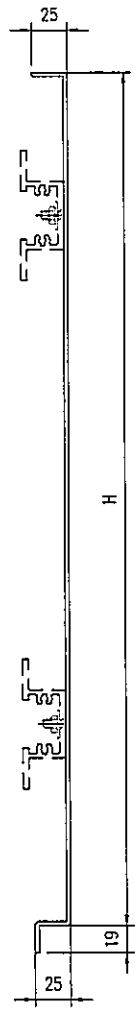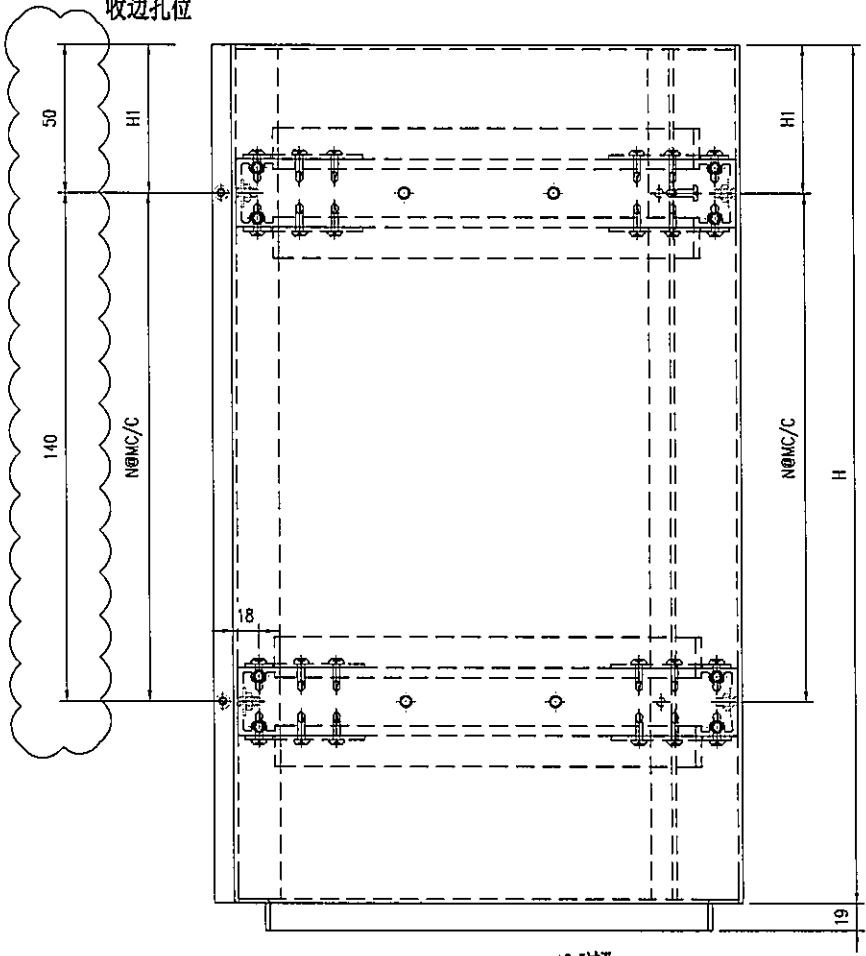

圖號	高度 (H)	H1	N	M	數量	备注
SL-AC2-1	240	120	0	0	1	
SL-AC2-2	2045	122.5	6	300	1	
SL-AC2-3	625	62.5	2	250	1	
					3	

 美特鋁質有限公司 MIDI Aluminium Fabricator Ltd.			工程號 J856 地盘 天榮站	類別 制圖 李傳騰 復核 練松文 批准 林仁安	物料號 2022-11-09 圖號 SL-AC3 數量 - 單件重量 - (KG)	MP1
修改 - 日期 -	採用工廠 ✓ 材料顏色 UCT542919XL-3	地盤 图纸名称 收口铝板 材料 3mm铝板				


第一页:共一页

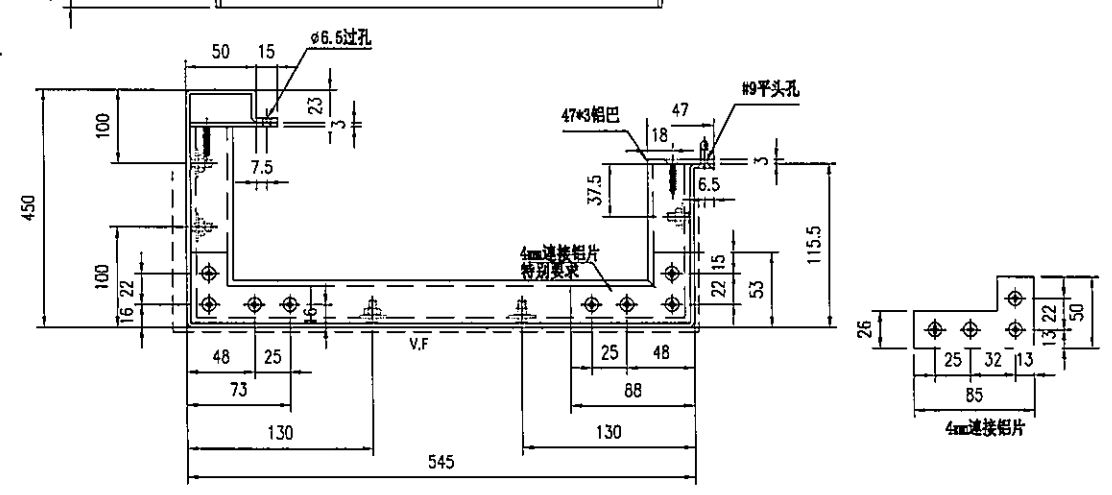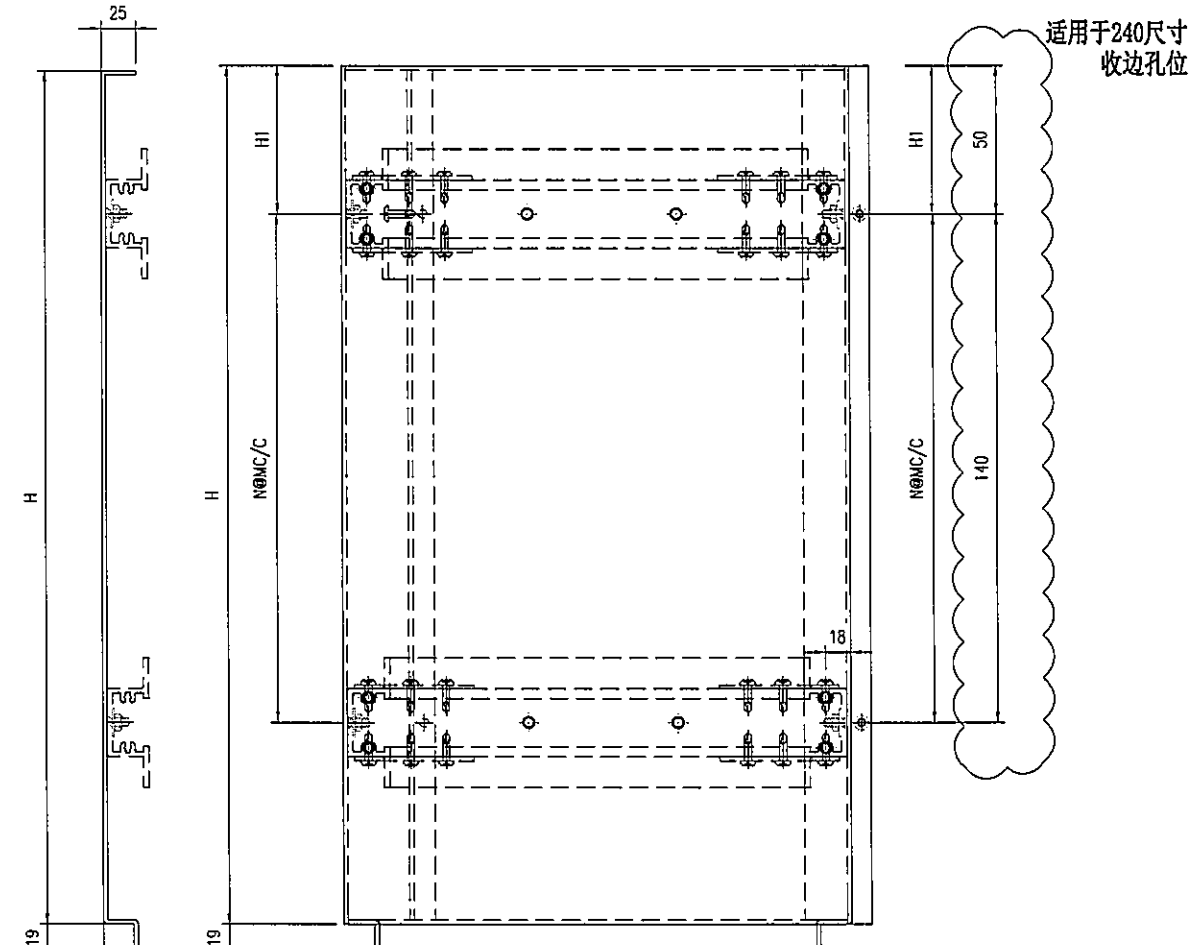


圖號	高度 (H)	H1	N	M	數量	备注
SL-AC3-1	240	120	0	0	2	
SL-AC3-2	2045	122.5	6	300	2	
SL-AC3-3	625	62.5	2	250	2	
					6	

 美特鋁質有限公司 MIDI Aluminium Fabricator Ltd.			工程號 J856 地盤 天榮站	類別 制圖 李傳鵬 復核 練松文 批准 林仁安	物料號 MP1 2022-11-09 2022-11-09 2022-11-09	圖號 SL-AC4 數量 2 單件重量 - (KG)
修改 - 日期 -	採用工廠 ✓ 地盤 材料顏色 2	圖紙名稱 收口鋁板 材料 3mm鋁板				

第一页:共一页

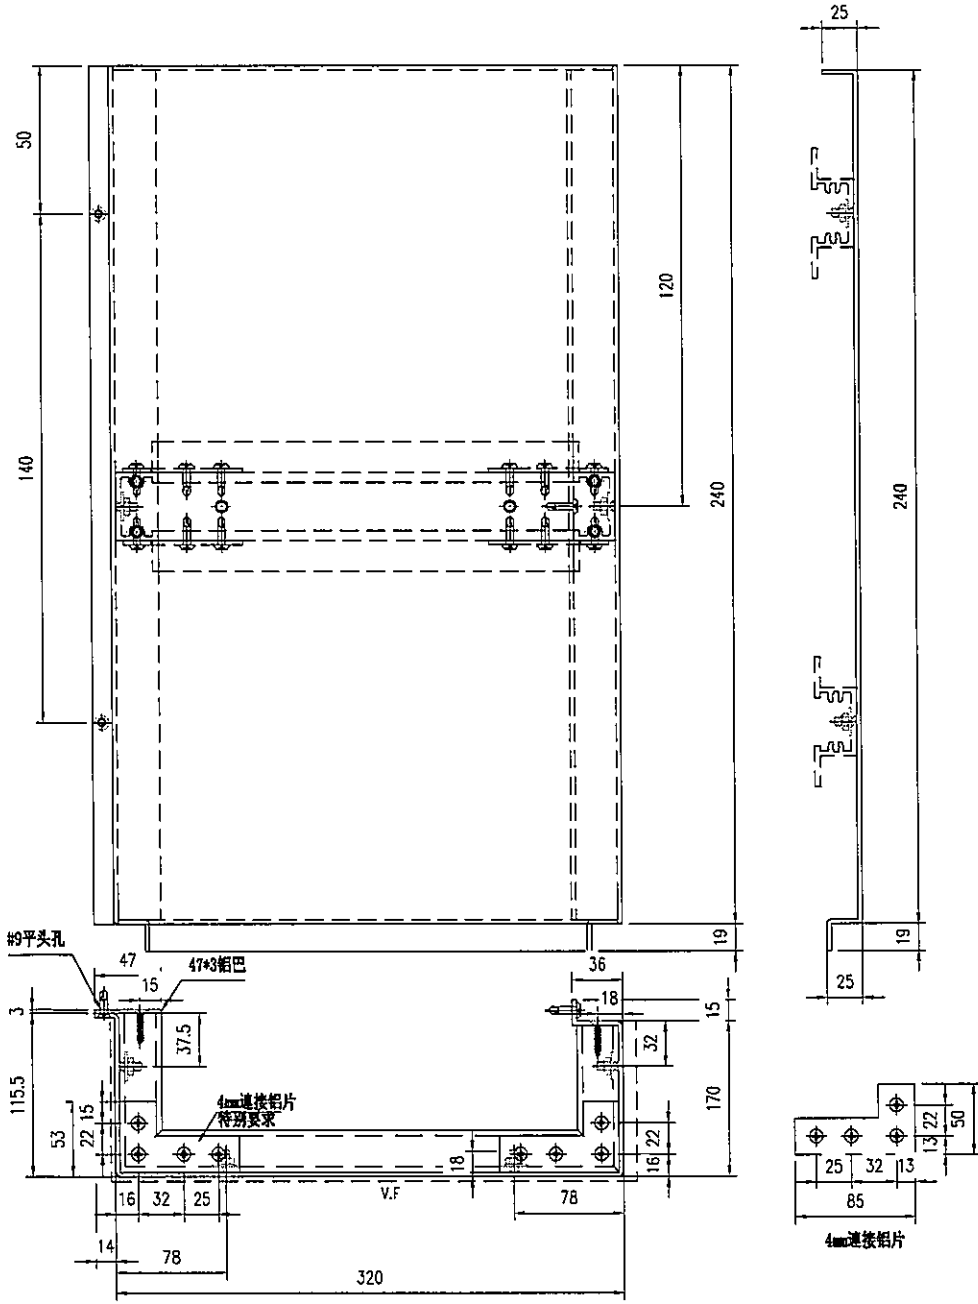

 美特鋁質有限公司 MIDI Aluminium Fabricator Ltd.		工程號 J856 地盘 天榮站	類別 制圖 李傳騰 復核 練松文 批准 林仁安	物料號 2022-11-09 2022-11-09 2022-11-09	MP1 圖號 SL-AC6 數量 2 單件重量 - (KG)
修改 - 日期 -	採用工廠 ✓ 材料颜色 UCT542919XL-3	图纸名称 收口铝板 材料 3mm 铝板			

第一页:共一页

