



工程指示 / 要求簡箋 ENGINEER INSTRUCTIONS(E.I.)

工程指示編號:	EI- 6255D	修改版本:	D
	HK- 1428		
工程編號:	J 856	工程名稱:	TSWTL23 天榮
收件人:	生統/	發件人:	Thomas Wong
工程項目:	T1後裝窗加工圖 (修訂D 修改AW04ai反拍線孔位)	日期:	27/06/2023

<input checked="" type="checkbox"/> 原合約工程包	<input type="checkbox"/> 原合約工程加 / 減賬 QT-	<input type="checkbox"/> 新工程報價 QT-
--	--	------------------------------------

信件批核號碼/圖紙參考編號:	批核模具圖紙編號:
客戶指示附件:	管理內部批簽署:

<input type="checkbox"/> 初步鋁料 B.M.	<input type="checkbox"/> 加工拆圖, 然後生產	<input type="checkbox"/> 尺寸表
<input type="checkbox"/> 正式鋁料 B.M.	<input type="checkbox"/> 技術上資料/指示	<input type="checkbox"/> 報價
<input type="checkbox"/> 配件 B.M.	<input type="checkbox"/> 樣辦或貨品說明書	<input type="checkbox"/> 分判合約
<input type="checkbox"/> 其他:		

內容: T1後裝窗加工圖 (修訂D 修改AW04ai反拍線孔位)
完成上列要求日期: 01/07/2023

國內

<input type="checkbox"/> 生產技術總監	<input type="checkbox"/> 連附件	<input checked="" type="checkbox"/> 技術部	<input checked="" type="checkbox"/> 連附件	<input type="checkbox"/> 生產部	<input type="checkbox"/> 連附件
<input type="checkbox"/> 採購部	<input type="checkbox"/> 連附件	<input checked="" type="checkbox"/> 生產統籌部	<input checked="" type="checkbox"/> 連附件	<input type="checkbox"/> 報關組	<input type="checkbox"/> 連附件
<input type="checkbox"/> 質檢部	<input type="checkbox"/> 連附件	<input type="checkbox"/> 會計部	<input type="checkbox"/> 連附件	<input type="checkbox"/> 機械設計部	<input type="checkbox"/> 連附件
<input type="checkbox"/> 香港辦	<input type="checkbox"/> 連附件	<input type="checkbox"/> 其他:			

香港

<input type="checkbox"/> 行政部	<input type="checkbox"/> 連附件	<input type="checkbox"/> 會計部	<input type="checkbox"/> 連附件	<input type="checkbox"/> 統籌部	<input type="checkbox"/> 連附件	<input type="checkbox"/> 工程部	<input type="checkbox"/> 連附件
<input type="checkbox"/> 採購部	<input type="checkbox"/> 連附件	<input type="checkbox"/> QS部	<input type="checkbox"/> 連附件	<input type="checkbox"/> 地盤管理	<input type="checkbox"/> 連附件	<input type="checkbox"/> 維修部	<input type="checkbox"/> 連附件

*發件人簽署:	*組別成員批核簽署:
傳遞編號:	項目經理簽署:

圖則登記表  
DRAWING REGISTER

接收日期 Receiving Date (適用於客戶圖則)

工程名稱 Project Title:	天水圍天榮站
	T1-(50,70後裝窗拆圖)
工程編號 Project No.:	J-856
分發予 Distributed To	

年								
月								
日								
年	23	23	23	23	23			
月	05	06	06	06	06			
日	24	06	15	16	27			

圖則編號 Drg. No.	圖則名稱 Drawing Title
AW-04ai	70後裝窗組裝圖
AW-06b	50後裝窗組裝圖
AW-06bR	50後裝窗組裝圖
AW-06aT	50後裝窗組裝圖
856-TH-D2	70多點鎖,拉巴放樣圖
856-SH-D101	50窗多點鎖,拉巴放樣圖
856-SH-D102	50窗多點鎖,拉巴放樣圖
856-TH-D50-1	50多點鎖,拉巴放樣圖
856-PW-T8	70鋁角拆圖
856-PW-T12	50鋁角拆圖
856-PW-AH01	墊通加工圖
X86016-F022	70梗頂橫
X86016-F122a	梗底橫
X86005-F01R	梗邊企
X86006-F103R	梗夾企
X86108-F103	中企夾通(70mm)
856-IW-FK02	中企夾通用內封片
X86003-T11L	70生邊企
X86007-T11L	70生夾企
X86014-T11L	70生頂橫加工圖
X86015-T11L	70上生下梗中橫加工圖
X86016-T11aL	70梗底橫加工圖

修訂編號 Revision No.					
1	-	-	-	-	A
2	-	-	-	-	-
3	-	-	-	-	-
4	-	-	-	-	-
5	-	-	-	-	-
6	-	-	-	-	-
7	-	-	-	-	-
8	-	-	-	A	-
9	-	-	A	-	-
10	-	-	A	-	-
11	-	-	-	-	-
12	-	-	-	-	-
13	-	-	-	-	-
14	-	-	-	-	-
15	-	-	-	-	-
16	-	-	-	-	-
17	-	-	-	-	-
18	-	A	B	-	C
19	-	A	B	-	C
20	-	-	-	-	-
21	-	A	B	-	-
22	-	-	-	-	-

圖則登記表  
DRAWING REGISTER

接收日期 Receiving Date (適用於客戶圖則)

工程名稱 Project Title: 天水圍天榮站	
T1-(50,70後裝窗拆圖)	
工程編號 Project No: J-856	
分發予 Distributed To	

年								
月								
日								

年	23	23	23	23	23			
月	05	06	06	06	06			
日	24	06	15	16	27			

圖則編號 Drg. No.	圖則名稱 Drawing Title	
X86019-S11L	70反拍線	23
X86019-S11R	70反拍線	24
XXL-S11L	反拍線鋁角	25
XXL-S11R	反拍線鋁角	26
X86004-TH11-1	70生窗玉企料加工圖	27
X86004-TH11-2	70生窗玉企料加工圖	28
X86004-TH11-T1	70生窗玉橫料加工圖	29
X86004-TH11-T2	70生窗玉橫料加工圖	30
X86109-T11	生窗手柄玻璃線加工圖	31
X86010-S3L	50生邊企	32
X86010-S3R	50生邊企	33
X86010-S4L	50生邊企	34
X86010-S4R	50生邊企	35
X86012-S3L	50生頂橫加工圖	36
X86013-S3L	50生底橫加工圖	37
X86012-S3R	50生頂橫加工圖	38
X86013-S3R	50生底橫加工圖	39
X86017-S13L	生窗手柄玻璃線加工圖	40
X86017-S13R	生窗手柄玻璃線加工圖	41
X86011-SHL13-1	50生窗玉企料加工圖	42
X86011-SHL13-2	50生窗玉企料加工圖	43
X86011-SHR13-1	50生窗玉企料加工圖	44


修訂編號 Revision No.								
-	-	A	-	B				
-	-	A	-	B				
-	-	-	-	A				
-	-	-	-	A				
-	A	-	-	-				
-	A	-	-	-				
-	-	-	-	-				
-	-	A	-	-				
-	-	-	-	-				
-	-	A	-	-				
-	A	-	-	-				
-	A	-	-	-				
-	A	-	-	-				
-	-	-	-	-				
-	-	-	-	-				
-	-	-	-	-				
-	-	-	-	-				


圖則登記表

DRAWING REGISTER

接收日期 Receiving Date (適用於客戶圖則)

工程名稱 Project Title: 天水圍天榮站		年	月	日								
T1-(50,70後裝窗拆圖)												
工程編號 Project No: J-856												
分發予 Distributed To		年	月	日	23	23	23	23	23			
					05	06	06	06	06			
					24	06	15	16	27			
圖則編號 Drg. No.	圖則名稱 Drawing Title				修訂編號 Revision No.							
X86011-SHR13-2	50生窗玉企料加工圖	45	-	-	-	-	-					
X86011-SHL13-T1	50生窗玉橫料加工圖	46	-	A	-	-	-					
X86011-SHL13-T2	50生窗玉橫料加工圖	47	-	A	B	-	-					
X86011-SHR13-T1	50生窗玉橫料加工圖	48	-	A	-	-	-					
X86011-SHR13-T2	50生窗玉橫料加工圖	49	-	A	B	-	-					
X86010-T11L	50生邊企	50	-	A	B	-	-					
X86010-T11R	50生邊企	51	-	A	B	-	-					
X86012-T13L	50生頂橫加工圖	52	-	-	-	A	-					
X86013-T13L	50生底橫加工圖	53	-	A	-	-	-					
X86107-T3	生窗手柄玻璃線加工圖	54	-	-	-	-	-					
X86011-THL11-1	50生窗玉企料加工圖	55	-	A	-	-	-					
X86011-THL11-2	50生窗玉企料加工圖	56	-	A	-	-	-					
X86011-THL13-T1	50生窗玉橫料加工圖	57	-	-	-	A	-					
X86011-THL13-T2	50生窗玉橫料加工圖	58	-	-	A	-	-					

 <b>美特鋁質有限公司</b> MIDI Aluminium Fabricator Ltd.	工程號	J856	拆圖	黃瓊玉	2023.05.22
	地盤	天水圍天榮站	復核	謝永林	2023.05.23
名稱	70後裝窗改款	顏色	中灰色 (UCT542919XL-3)	批准	

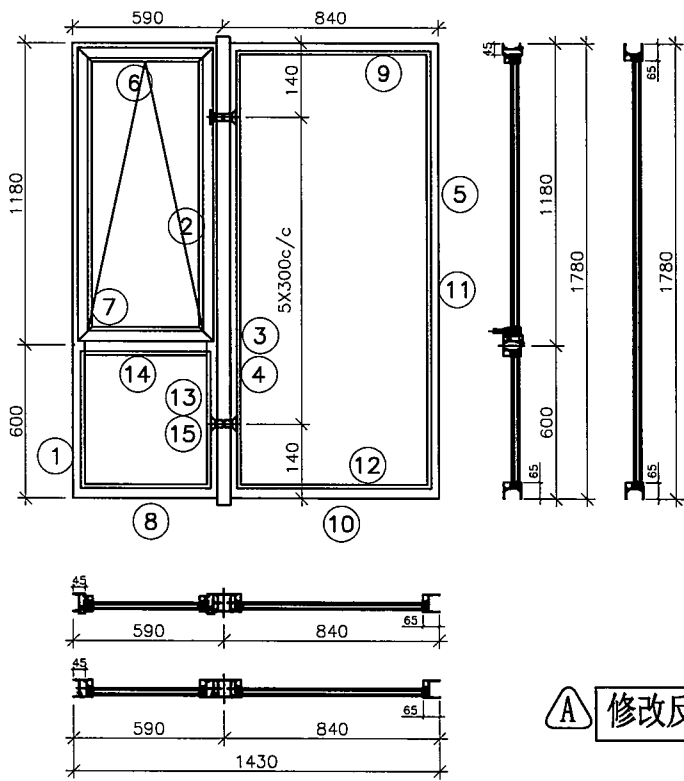

- 注:
- (1) 玻璃線橫碰企。
  - (2) 生窗底料需開長方形去水孔
  - (3) 窗玉搭位7mm
  - (4) 滴水線比窗玉每頭長1mm。
  - (5) TH窗需裝窗拈2隻/玉, 框上裝2支
  - (6) TH窗需裝2組扣碼。
  - (7) TH窗用立興配件, 鎖6點
  - (8) 梗邊企, 梗夾企. 頂底需把放玻璃線凸出點避位掉, 配合橫料組裝。
  - (9) 裝轉角器限位撐配鉗限開100

**A** 修改反拍線尺寸

序號	料號	名稱	出荷	長度 (mm)	支/幅	加工說明	加工細則						
1	X86003	70生邊企		1780	1	X86003-T11L	頂留 ①②④⑤	0				mm	
2	X86007	70生夾企		1780	1	X86007-T11L	底留 ①②④⑤	0				mm	
3	X86108	中企夾通		1780	1	X86108-F103	企料底部開避位					mm	
4	X86006	70梗夾企		1780	1	X86006-F103R	底橫料防水巴黏去					mm	
5	X86005	70梗邊企		1780	1	X86005-F101R	水線孔在企料----	頂		底			
6	X86014	70生頂橫	避位	534	1	X86014-T11L	安裝扣碼	NBSS(窗框)/NBSS(窗玉)					
7	X86015	70上生下梗中橫	避位	524	1	X86015-T11L	多點鎖芯型號:	平收單向傳動器(立興)					
8	X86016	70梗底橫	避位	524	1	X86016-T11aL	手柄型號:	MLDFOB-18 手柄(立興)					
9	X86016	70梗頂橫	避位	754	1	X86016-F122	限位掣型號:	HHMT 不鏽鋼扇掣(立興)					
10	X86016	70梗底橫	避位	754	1	X86016-F122a	T窗最大的開度:						
11	X86018	梗窗玻璃線企	直口	1689	2	直口開料	窗玉搭位數:	7mm					
12	X86018	梗窗玻璃線橫	直口	710	2	直口開料							
13	X86018	梗窗玻璃線企	直口	533.5	2	直口開料							
14	X86018	梗窗玻璃線橫	直口	422	2	直口開料	窗款	寬度	高度	隻/幅	掣長		
15	X86019	反拍線	避位	533.5	2	X86019-S11(L/R)	70TH窗	532.0	1146.5	1	14"		
16		反拍線擋膠鋁角	直口	533.5	2	XXL-S11(L/R)							
							大圖版次		本圖版	A			
							口期	23.06.27					
							序號	窗号	寬度 (W)	高度 (H)	位置	幅數	樓層
							1	AW-04ai	1430	1780	T1-B5	37	3/F-45/F
											總數	37	
							圖號:	AW-04ai					

序號	料號	名稱	出荷	長度(mm)	支/幅	加工說明
1	X86004	窗玉企	45°斜口	1146.5	2	X86004-TH11-1/2
2	X86004	窗玉橫	45°斜口	532	2	X86004-TH11-T1/2
3	X86109	窗玉玻璃線企	直口	1071	2	直口開料
4	X86109	窗玉玻璃線橫	直口	420	1	直口開料
5	X86109	窗玉玻璃線橫/手柄	直口/避位	420	1	X86109-T11



美特鋁質有限公司  
MIDI Aluminium Fabricator Ltd.

工程號 J856 | 地盤 天水圍天榮站

請用A3打印

依據EI-6250A修改扇撐螺絲


室外

窗號	幅數	位置	樓層
AW-04ai	37	T1-B5	3/F-45/F
合計:	37		




依據客戶夾巴向室外位移

修改反拍線孔位

室外

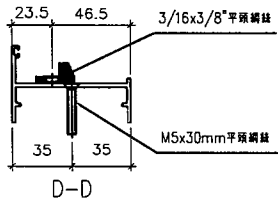

削料示意圖

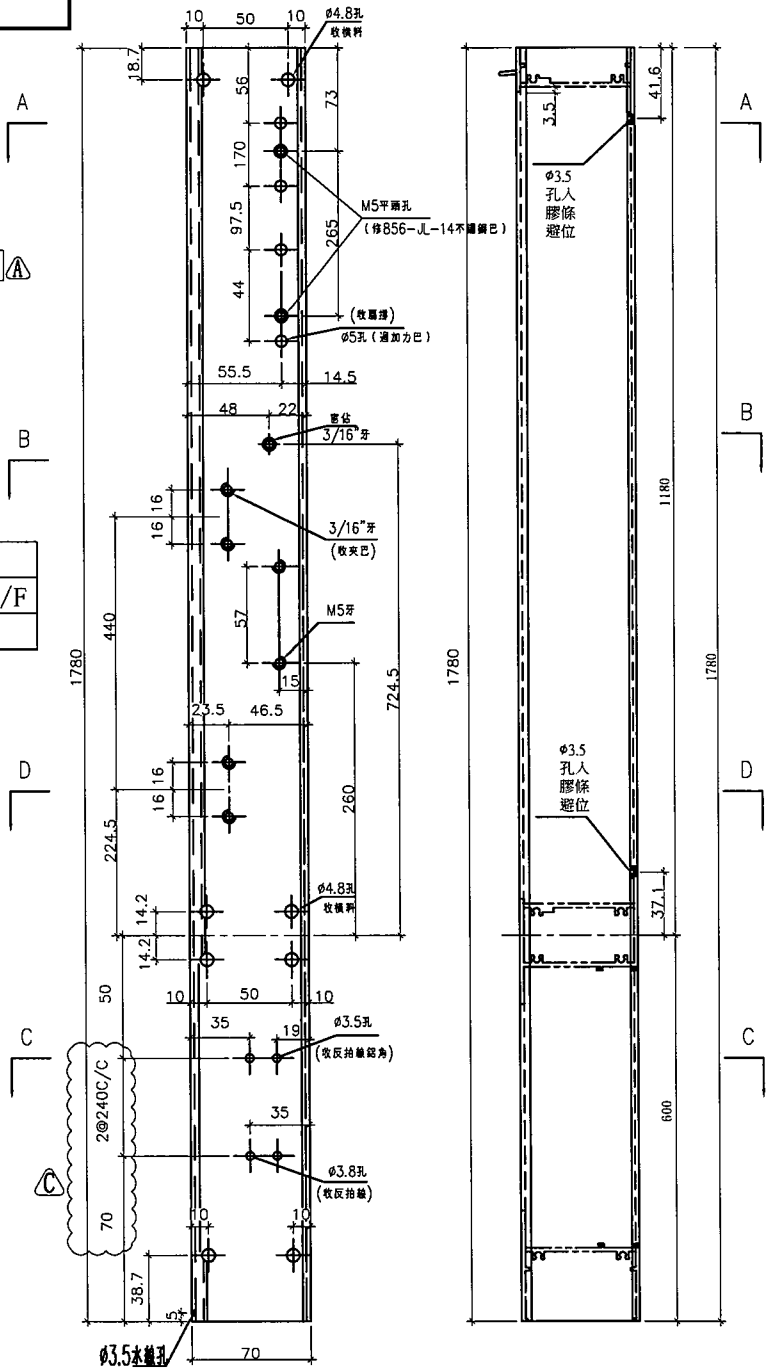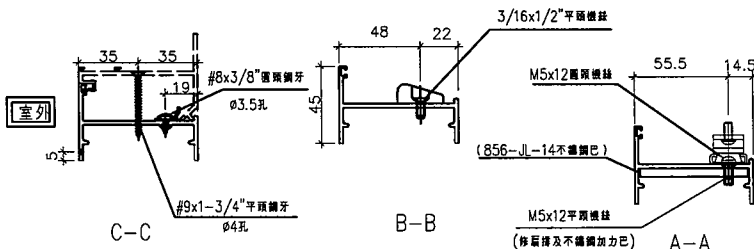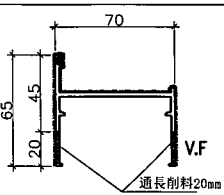

名稱	70生邊企	制圖	黃瓊玉	2023.05.22	修改	A	B	C
材料	X86003	復核	謝永林	2023.05.23	日期	23.06.06	23.06.15	23.06.27
顏色	中灰色 (UCT542919XL-3)	批准			圖號	X86003-T11L		



美特鋁質有限公司  
MIDI Aluminium Fabricator Ltd.

工程號 J856 | 地盤 天水圍天榮站

請用A3打印




依據EI-6250A修改扇撐螺絲

室外

窗號	幅數	位置	樓層
AW-04ai	37	T1-B5	3/F-45/F
合計:	37		

依據客戶夾巴向室外位移

修改反拍線孔位

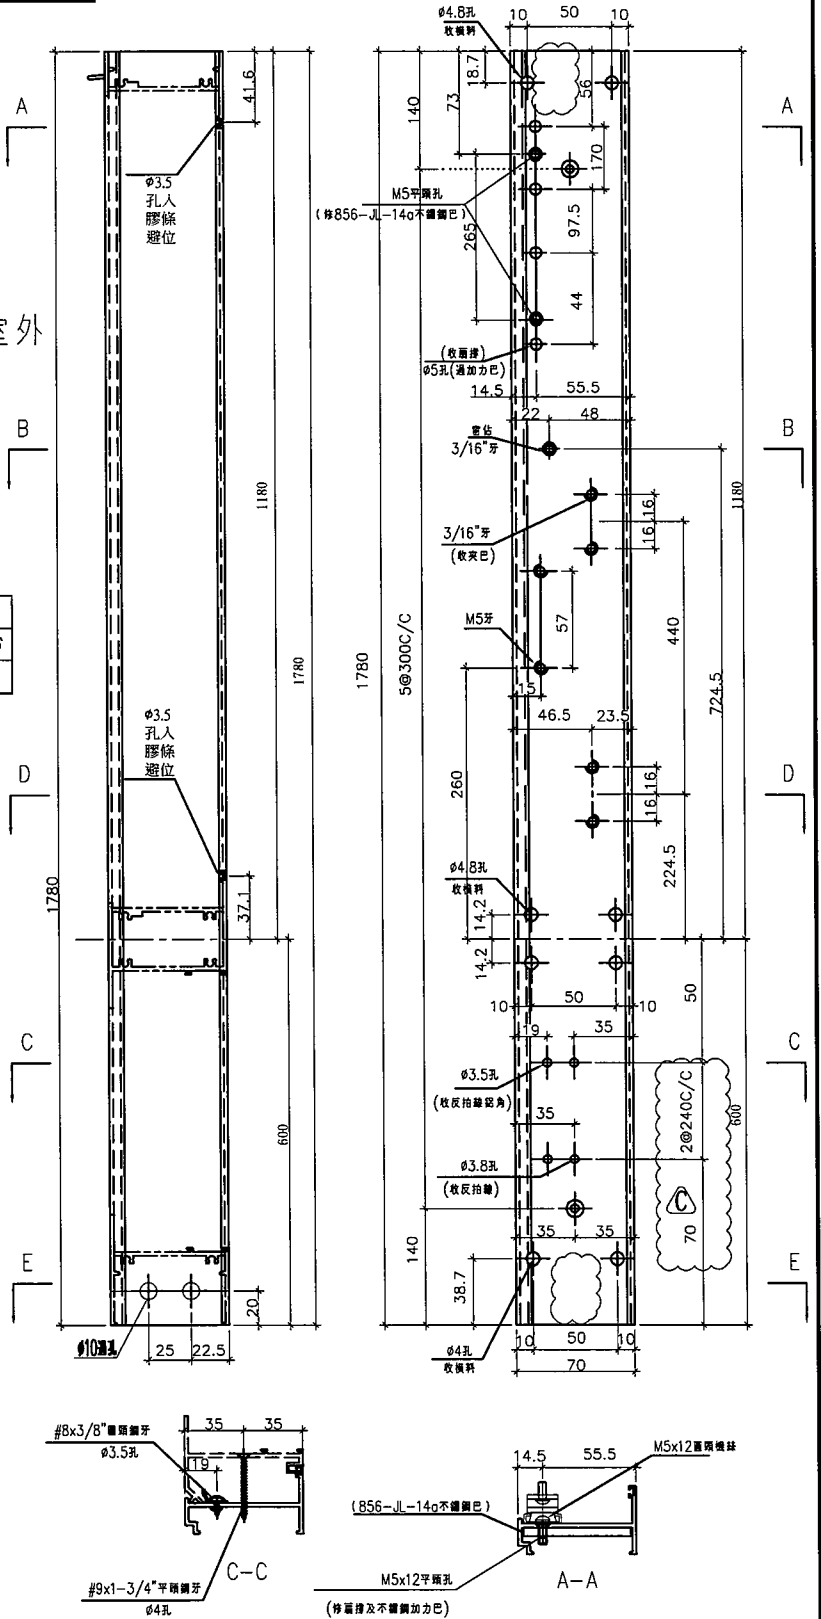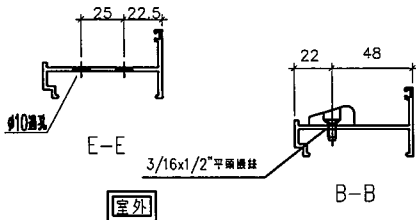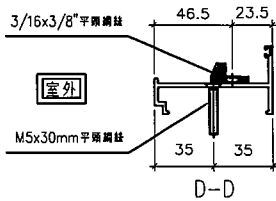



名稱	70生夾企	制圖	黃瓊玉	2023.05.22	修改	A	B	C
材料	X86007	復核	謝永林	2023.05.23	日期	23.06.06	23.06.15	23.06.27
顏色	中灰色 (UCT542919XL-3)	批准			圖號	X86007-T11L		




美特鋁質有限公司  
MIDI Aluminium Fabricator Ltd.

工程號 J856 地盤 天水圍天榮站


圖號	分格尺寸	L	A	B	N	X	M	數量	使用位置	窗號	樓層
X86019-S11L	600	533.5	24.5	29	2	X	240	37	T1-B5	AW-04ai	3/F-45/F
							合計:	37			

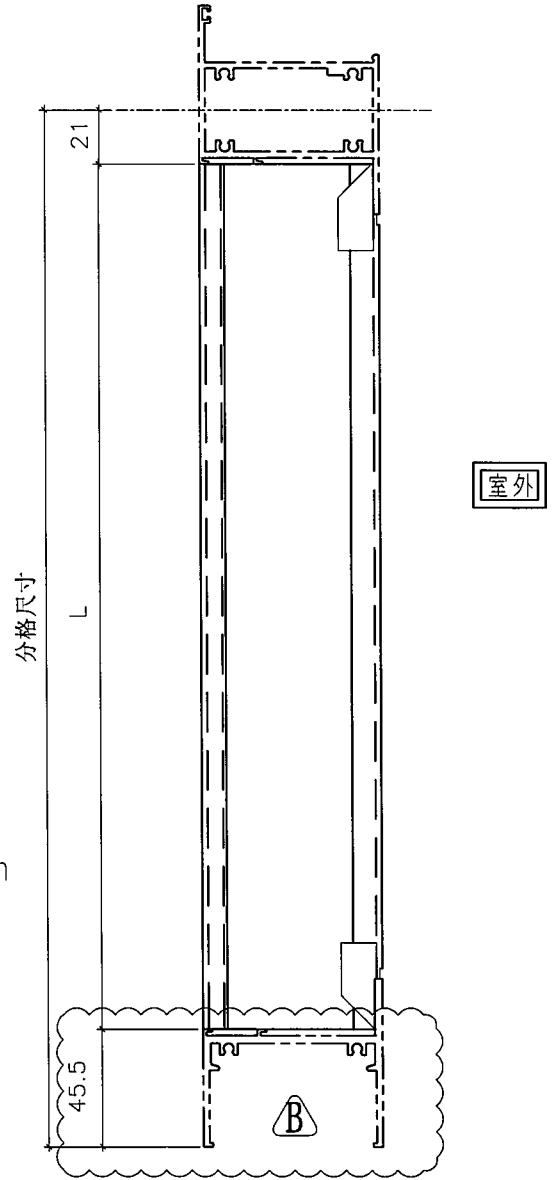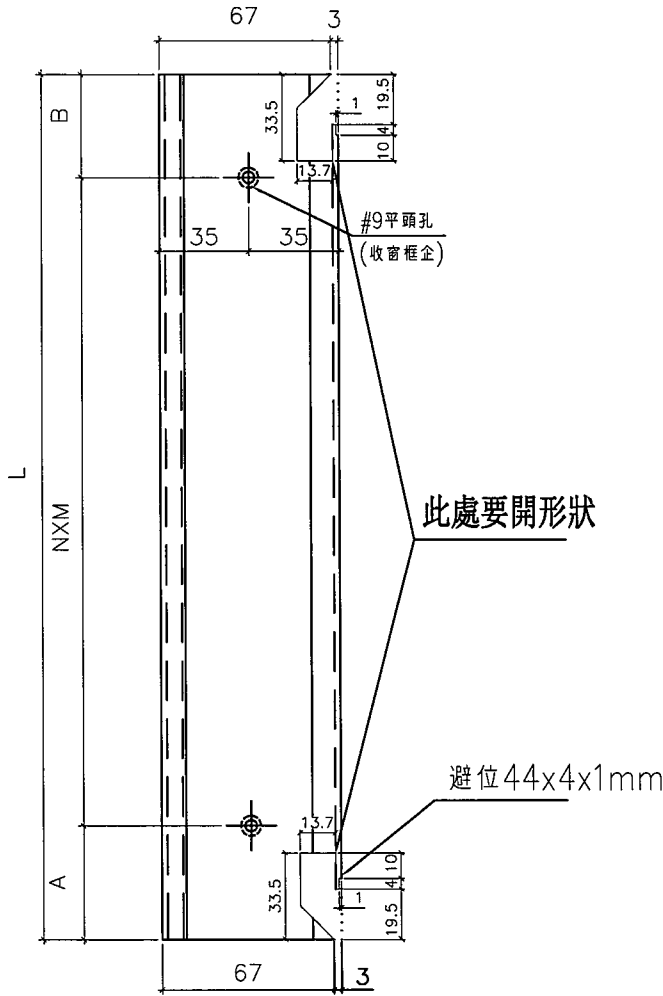

**B** 修改反拍線孔位及尺寸

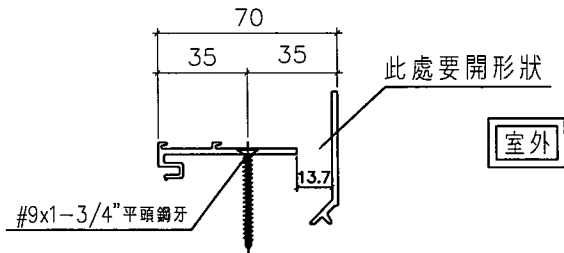

**A** 依據EI6350新增反拍線避位

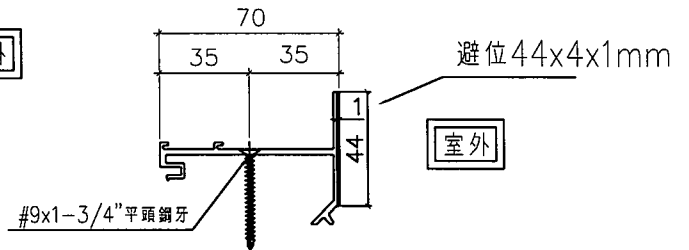

名稱	70反拍線	制圖	黃瓊玉	2023.05.22	修改	A	B	
材料	X86019	復核	謝永林	2023.05.23	日期	23.06.13	23.06.27	
顏色	中灰色 (UCT542919XL-3)	批准			圖號	X86019-S11L		




美特鋁質有限公司  
MIDI Aluminium Fabricator Ltd.

工程號 J856 地盤 天水圍天榮站


圖號	分格尺寸	L	A	B	N	X	M	數量	使用位置	窗號	樓層	
X86019-S11R	600	B	533.5	24.5	29	2	X	240	B	T1-B5	AW-04ai	3/F-45/F
								合計: 37				

室外

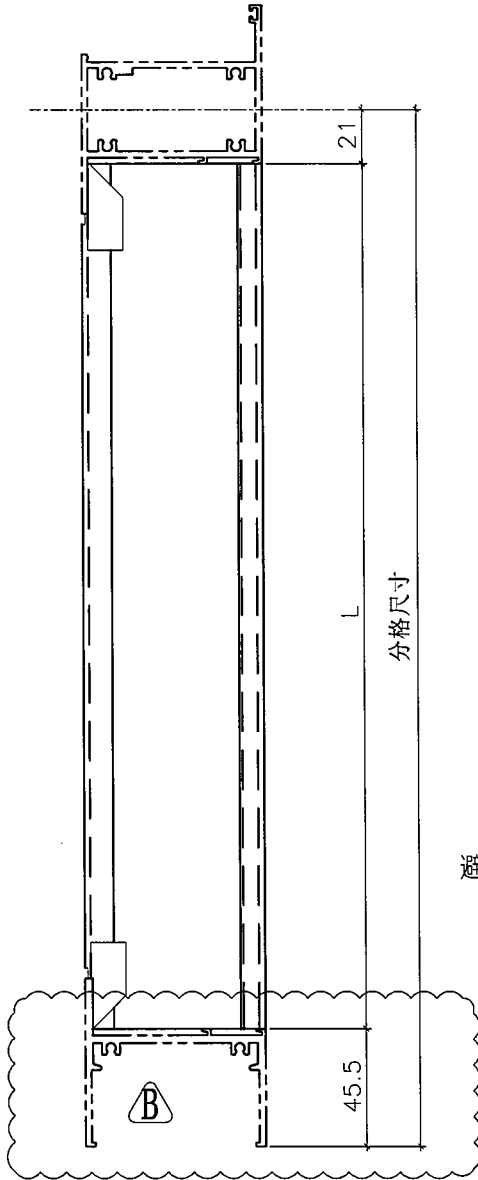

此處要開形狀

避位44x4x1mm

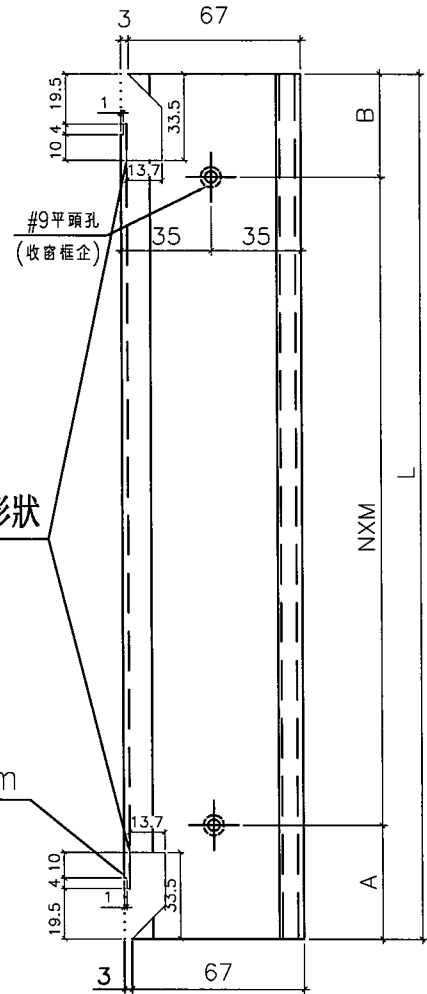


B 修改反拍線孔位及尺寸

依據EI6350新增反拍線避位 A


避位44x4x1mm

室外

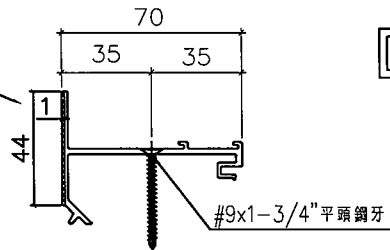

此處要開形狀

室外

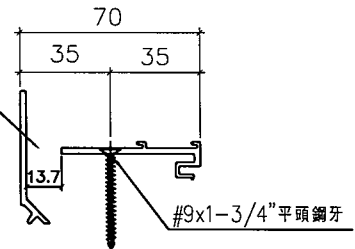

名稱	70反拍線	制圖	黃瓊玉	2023.05.22	修改	A	B	
材料	X86019	復核	謝永林	2023.05.23	日期	23.06.13	23.06.27	
顏色	中灰色 (UCT542919XL-3)	批准			圖號	X86019-S11R		






美特鋁質有限公司  
MIDI Aluminium Fabricator Ltd.

工程號 J856 | 地盤 天水圍天榮站

圖號	分格尺寸	L	A	B	N	X	M	數量	使用位置	窗號	樓層
XXL-S11L	600	533.5	24.5	29	2	X	240	37	T1-B5	AW-04ai	3/F-45/F
							合計:	37			



**A 修改反拍線鋁角孔位**

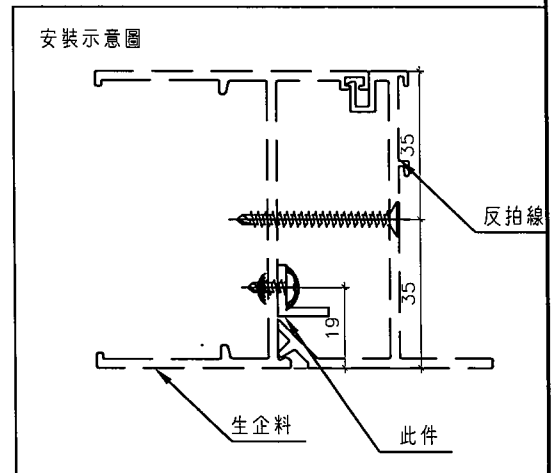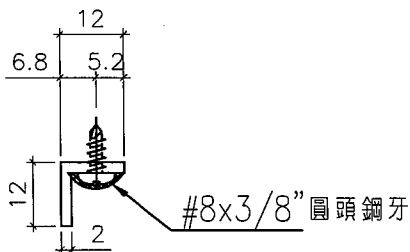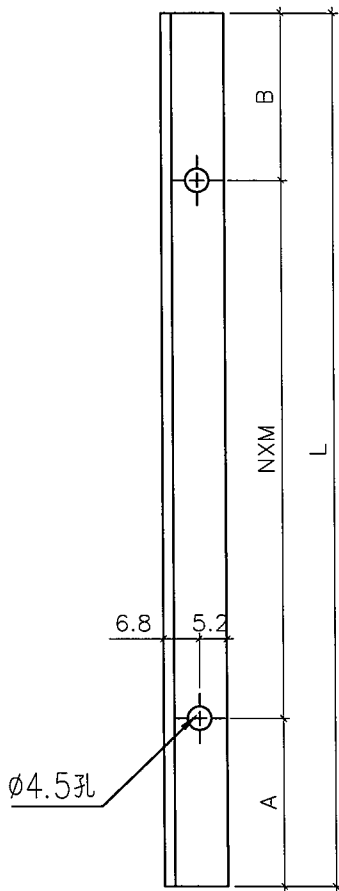

名稱	反拍線鋁角	制圖	黃瓊玉	2023.05.22	修改	A		
材料	12*12*2mm 鋁角	復核	謝永林	2023.05.23	日期	23.06.27		
顏色	MILL	批准			圖號	XXL-S11L		






美特鋁質有限公司  
MIDI Aluminium Fabricator Ltd.

工程號 J856 | 地盤 天水圍天榮站

圖號	分格尺寸	L	A	B	N	X	M	數量	使用位置	窗號	樓層
XXL-S11R	600	533.5	24.5	29	2	X	240	37	T1-B5	AW-04ai	3/F-45/F
合計:								37			



修改反拍線鋁角孔位

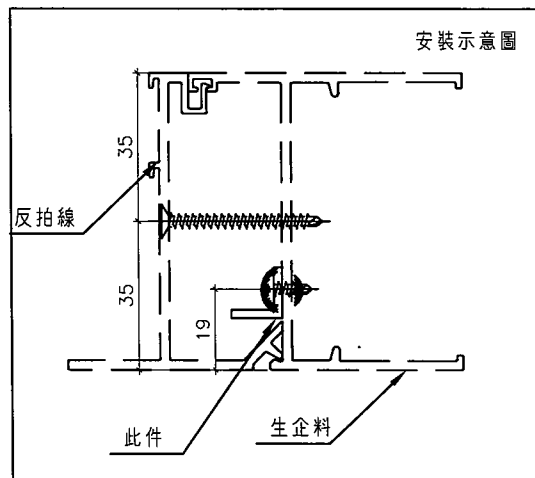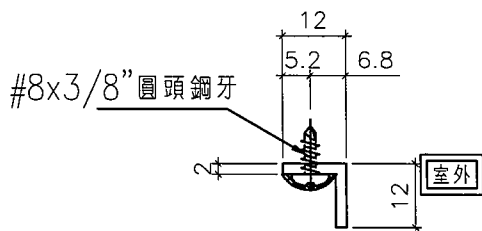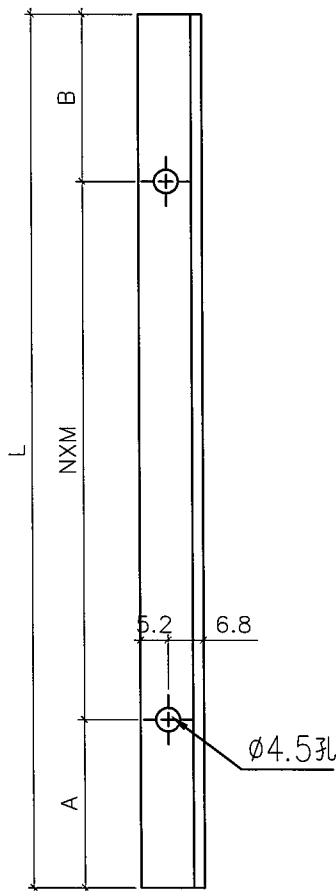

名稱	反拍線鋁角	制圖	黃瓊玉	2023.05.22	修改	A		
材料	12*12*2mm鋁角	復核	謝永林	2023.05.23	日期	23.06.27		
顏色	MILL	批准			圖號	XXL-S11R		