



工程指示 / 要求簡箋 ENGINEER INSTRUCTIONS(E.I.)

工程指示編號:	EI- 6255G	修改版本:	G
	HK- 1665 .		
工程編號:	J 856	工程名稱:	TSWTL23 天榮
收件人:	生統/謝永林	發件人:	Thomas Wong
工程項目:	T1後裝窗加工圖(修訂G 依據客戶要求鎖點居中,生產車間提供尺寸,鎖點向上位移2mm)	日期:	24/07/2023

<input checked="" type="checkbox"/> 原合約工程包	<input type="checkbox"/> 原合約工程加 / 減脹 QT-	<input type="checkbox"/> 新工程報價 QT-
--	--	------------------------------------

信件批核號碼/圖紙參考編號:	批核模具圖紙編號:
客戶指示附件:	管理內部批簽署:

<input type="checkbox"/> 初步鋁料 B.M.	<input type="checkbox"/> 加工拆圖, 然後生產	<input type="checkbox"/> 尺寸表
<input type="checkbox"/> 正式鋁料 B.M.	<input type="checkbox"/> 技術上資料/指示	<input type="checkbox"/> 報價
<input type="checkbox"/> 配件 B.M.	<input type="checkbox"/> 樣辦或貨品說明書	<input type="checkbox"/> 分判合約
<input type="checkbox"/> 其他:		

內容: T1後裝窗加工圖(修訂G 依據客戶要求鎖點居中,生產車間提供尺寸,鎖點向上位移2mm)
完成上列要求日期: 31/07/2023

國內

<input type="checkbox"/> 生產技術總監	<input type="checkbox"/> 連附件	<input checked="" type="checkbox"/> 技術部	<input checked="" type="checkbox"/> 連附件	<input type="checkbox"/> 生產部	<input type="checkbox"/> 連附件
<input type="checkbox"/> 採購部	<input type="checkbox"/> 連附件	<input checked="" type="checkbox"/> 生產統籌部	<input checked="" type="checkbox"/> 連附件	<input type="checkbox"/> 報關組	<input type="checkbox"/> 連附件
<input type="checkbox"/> 質檢部	<input type="checkbox"/> 連附件	<input type="checkbox"/> 會計部	<input type="checkbox"/> 連附件	<input type="checkbox"/> 機械設計部	<input type="checkbox"/> 連附件
<input type="checkbox"/> 香港辦	<input type="checkbox"/> 連附件	<input type="checkbox"/> 其他:			

香港

<input type="checkbox"/> 行政部	<input type="checkbox"/> 連附件	<input type="checkbox"/> 會計部	<input type="checkbox"/> 連附件	<input type="checkbox"/> 統籌部	<input type="checkbox"/> 連附件	<input type="checkbox"/> 工程部	<input type="checkbox"/> 連附件
<input type="checkbox"/> 採購部	<input type="checkbox"/> 連附件	<input type="checkbox"/> QS部	<input type="checkbox"/> 連附件	<input type="checkbox"/> 地盤管理	<input type="checkbox"/> 連附件	<input type="checkbox"/> 維修部	<input type="checkbox"/> 連附件

*發件人簽署:	*組別成員批核簽署:
傳遞編號:	項目經理簽署:

圖則登記表
DRAWING REGISTER

接收日期 Receiving Date (適用於客戶圖則)

工程名稱 Project Title: 天水圍天榮站	年						
T1-(50,70後裝窗拆圖)	月						
工程編號 Project No: J-856	日						
分發予 Distributed To	年	23	23	23	23	23	23
	月	05	06	06	06	07	07
	日	24	06	15	16	27	06

圖則編號 Drg. No.	圖則名稱 Drawing Title		修訂編號 Revision No.						
X86019-S11L	70反拍線	23	-	-	A	-	B	-	-
X86019-S11R	70反拍線	24	-	-	A	-	B	-	-
XXL-S11L	反拍線鉛角	25	-	-	-	-	A	-	-
XXL-S11R	反拍線鉛角	26	-	-	-	-	A	-	-
X86004-TH11-1	70生窗玉企料加工圖	27	-	A	-	-	-	B	-
X86004-TH11-2	70生窗玉企料加工圖	28	-	A	-	-	-	B	-
X86004-TH11-T1	70生窗玉橫料加工圖	29	-	-	-	-	-	A	-
X86004-TH11-T2	70生窗玉橫料加工圖	30	-	-	A	-	-	-	-
X86109-T11	生窗手柄玻璃線加工圖	31	-	-	-	-	-	-	-
X86010-S3L	50生邊企	32	-	-	-	-	-	A	-
X86010-S3R	50生邊企	33	-	-	A	-	-	B	-
X86010-S4L	50生邊企	34	-	-	-	-	-	A	-
X86010-S4R	50生邊企	35	-	-	A	-	-	B	-
X86012-S3L	50生頂橫加工圖	36	-	A	-	-	-	-	-
X86013-S3L	50生底橫加工圖	37	-	A	-	-	-	B	-
X86012-S3R	50生頂橫加工圖	38	-	A	-	-	-	-	-
X86013-S3R	50生底橫加工圖	39	-	A	-	-	-	B	-
X86017-S13L	生窗手柄玻璃線加工圖	40	-	-	-	-	-	-	-
X86017-S13R	生窗手柄玻璃線加工圖	41	-	-	-	-	-	-	-
X86011-SHL13-1	50生窗玉企料加工圖	42	-	-	-	-	-	A	-
X86011-SHL13-2	50生窗玉企料加工圖	43	-	-	-	-	-	-	-
X86011-SHR13-1	50生窗玉企料加工圖	44	-	-	-	-	-	-	-

圖則登記表

DRAWING REGISTER

接收日期 Receiving Date (適用於客戶圖則)


工程名稱 Project Title:	天水圍天榮站	年							
	T1-(50,70後裝窗拆圖)	月							
工程編號 Project No:	J-856	日							
分發予 Distributed To		年	23	23	23	23	23	23	
		月	05	06	06	06	06	07	07
		日	24	06	15	16	27	06	24
圖則編號 Drg. No.	圖則名稱 Drawing Title	修訂編號 Revision No.							
X86011-SHR13-2	50生窗玉企料加工圖	45	-	-	-	-	-	A	-
X86011-SHL13-T1	50生窗玉橫料加工圖	46	-	A	-	-	-	-	-
X86011-SHL13-T2	50生窗玉橫料加工圖	47	-	A	B	-	-	C	-
X86011-SHR13-T1	50生窗玉橫料加工圖	48	-	A	-	-	-	-	-
X86011-SHR13-T2	50生窗玉橫料加工圖	49	-	A	B	-	-	C	-
X86010-T11L	50生邊企	50	-	A	B	-	-	C	-
X86010-T11R	50生邊企	51	-	A	B	-	-	C	-
X86012-T13L	50生頂橫加工圖	52	-	-	-	A	-	B	-
X86013-T13L	50生底橫加工圖	53	-	A	-	-	-	-	-
X86107-T3	生窗手柄玻璃線加工圖	54	-	-	-	-	-	-	-
X86011-THL11-1	50生窗玉企料加工圖	55	-	A	-	-	-	B	-
X86011-THL11-2	50生窗玉企料加工圖	56	-	A	-	-	-	B	-
X86011-THL13-T1	50生窗玉橫料加工圖	57	-	-	-	A	-	B	-
X86011-THL13-T2	50生窗玉橫料加工圖	58	-	-	A	-	-	-	-



美特鋁質有限公司
MIDI Aluminium Fabricator Ltd.

工程號 J856 地盤 天水圍天榮站

序號	窗号	位置	幅数	樓層
1	AW-04ai	T1-B5	37	3/F-45/F
總數:			37	

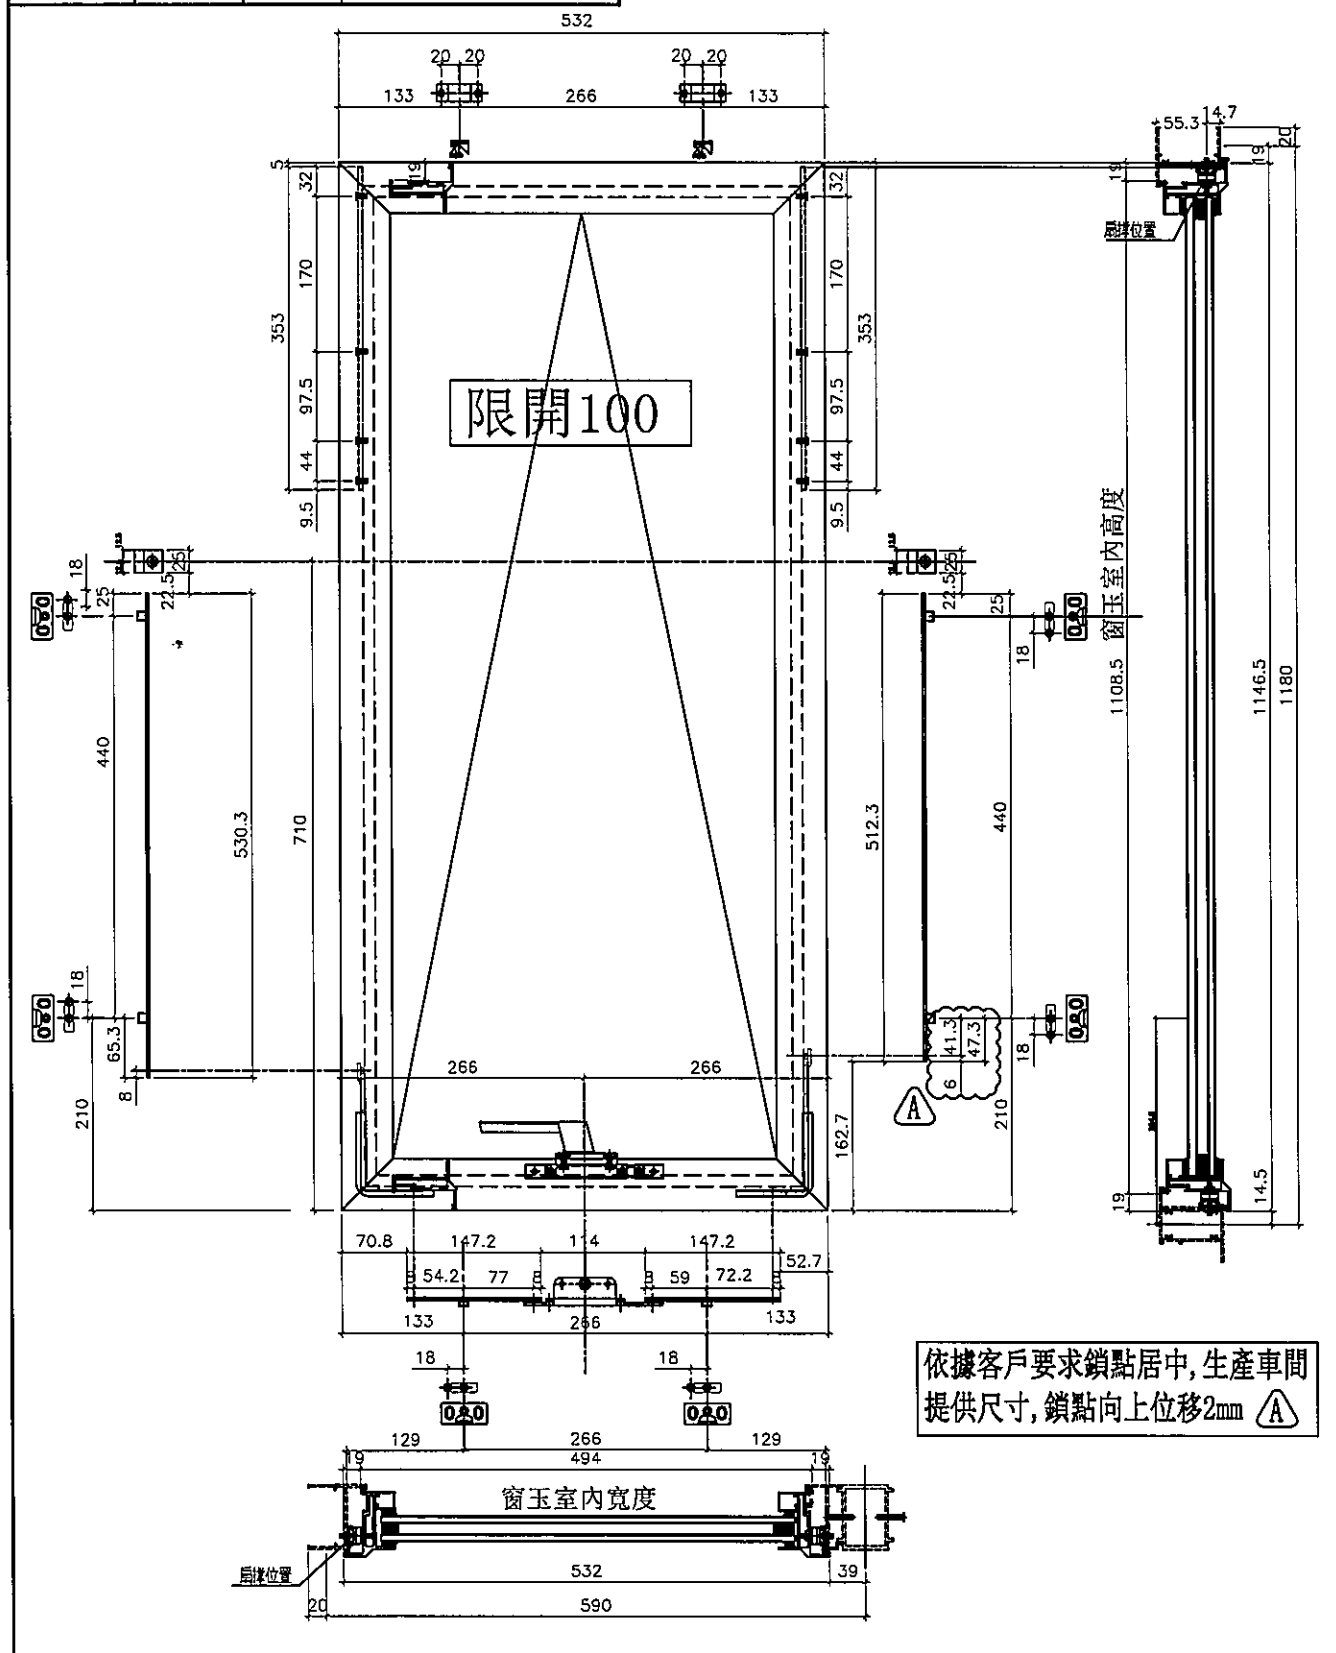

名稱	70多點鎖,拉巴放樣圖	制圖	黃瓊玉	2023.05.22	修改	A	
材料	拉巴 (X85964)	復核	謝永林	2023.05.23	日期	23.07.24	
顏色	中灰色 (UCT542919XL-3)	批准			圖號	856-TH-D2	

