



工程指示 / 要求簡箋 ENGINEER INSTRUCTIONS(E.I.)

工程指示編號:	EI- 6301B	修改版本:	B
	HK- 1940		
工程編號:	J 856	工程名稱:	TSWTL23 天榮
收件人:	生統/Maggie	發件人:	Thomas Wong
工程項目:	天榮站46F- 趟門設計配件BM (絲吉利亞)(修改B 依據EI6253E 第7 版施工圖修改數量玻璃線)	日期:	29/08/2023

<input checked="" type="checkbox"/> 原合約工程包	<input type="checkbox"/> 原合約工程加 / 減脹 QT-	<input type="checkbox"/> 新工程報價 QT-
--	--	------------------------------------

信件批核號碼/圖紙參考編號:	批核模具圖紙編號:
客戶指示附件:	管理內部批簽署:

<input type="checkbox"/> 初步鋁料 B.M.	<input type="checkbox"/> 加工拆圖, 然後生產	<input type="checkbox"/> 尺寸表
<input type="checkbox"/> 正式鋁料 B.M.	<input type="checkbox"/> 技術上資料 / 指示	<input type="checkbox"/> 報價
<input type="checkbox"/> 配件 B.M.	<input type="checkbox"/> 樣辦或貨品說明書	<input type="checkbox"/> 分判合約
<input type="checkbox"/> 其他:		

內容: 天榮站46F- 趟門設計配件BM (絲吉利亞)(修改B 依據EI6253E 第7 版施工圖修改數量玻璃線)
完成上列要求日期: 01/09/2023


國內


<input type="checkbox"/> 生產技術總監	<input type="checkbox"/> 連附件	<input checked="" type="checkbox"/> 技術部	<input checked="" type="checkbox"/> 連附件	<input type="checkbox"/> 生產部	<input type="checkbox"/> 連附件
<input type="checkbox"/> 採購部	<input type="checkbox"/> 連附件	<input checked="" type="checkbox"/> 生產統籌部	<input checked="" type="checkbox"/> 連附件	<input type="checkbox"/> 報關組	<input type="checkbox"/> 連附件
<input type="checkbox"/> 質檢部	<input type="checkbox"/> 連附件	<input type="checkbox"/> 會計部	<input type="checkbox"/> 連附件	<input type="checkbox"/> 機械設計部	<input type="checkbox"/> 連附件
<input type="checkbox"/> 香港辦	<input type="checkbox"/> 連附件	<input type="checkbox"/> 其他:			

香港

<input type="checkbox"/> 行政部	<input type="checkbox"/> 連附件	<input type="checkbox"/> 會計部	<input type="checkbox"/> 連附件	<input type="checkbox"/> 統籌部	<input type="checkbox"/> 連附件	<input type="checkbox"/> 工程部	<input type="checkbox"/> 連附件
<input checked="" type="checkbox"/> 採購部	<input checked="" type="checkbox"/> 連附件	<input type="checkbox"/> QS部	<input type="checkbox"/> 連附件	<input type="checkbox"/> 地盤管理	<input type="checkbox"/> 連附件	<input type="checkbox"/> 維修部	<input type="checkbox"/> 連附件


*發件人簽署:	*組別成員批核簽署:
傳遞編號:	項目經理簽署:

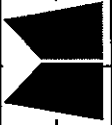 麥特鋁質有限公司 MTD Aluminum Fabricator, Ltd.		工程號: J-856 地盤名稱: 天榮站		計算: 謝永林 核對: 謝永林		日期: 2023.06.03 日期: 2023.06.28		送呈: 胡哥 副本:						
廠用鋁型材B.M.表 項目類別: T1T2T3-46/F趟門 (絲吉利亞新款) A/C Code: 23.08.29 EI6301_B版		批准: 有顏色鋁料 (Kg): 2580.24 無顏色鋁料 (Kg): 104.47		日期: 此BM依據 EI6508B-7版 施工圖 計算		V.F總(米²) 349.22								
序號	修改標示	物料編號	鋁料名稱	顏色	合金狀態	長度 (mm)	數量 (支)		重量 (Kgs)		V.F. (米²)		備注	
							實用	後備	總數	Kg/M	總重量	米²/米		Total_V.F.
1	B改數量	X86472	生勾企	中灰色 (UCT542919XL-3)	6063-T6	4900	18	2	20	2.263	221.774	0.262	25.676	
2		X86473	趟門梗邊企	中灰色 (UCT542919XL-3)	6063-T6	5000	5	2	7	3.097	108.395	0.350	12.250	
3	B改數量	X86474	趟門生邊企	中灰色 (UCT542919XL-3)	6063-T6	5000	14	2	16	2.624	209.920	0.268	21.440	
4	B改數量	X86475	門玉料	中灰色 (UCT542919XL-3)	6063-T6	4750	38	4	42	2.919	582.341	0.446	88.977	
5		X86476	玉玻線	中灰色 (UCT542919XL-3)	6063-T5	4600	28	4	32	0.251	36.947	0.091	13.395	
6	B改數量	X86477	SD中柱勾企	中灰色 (UCT542919XL-3)	6063-T6	4900	27	4	31	0.630	95.697	0.132	20.051	
7		X86478	門中封口料	中灰色 (UCT542919XL-3)	6063-T6	5000	2	1	3	1.393	20.895	0.196	2.940	
8	B改數量	X86479	SD中柱勾企扣蓋	中灰色 (UCT542919XL-3)	6063-T5	4600	27	4	31	0.058	8.271	0.032	4.563	
9		X86480	梗勾企	中灰色 (UCT542919XL-3)	6063-T6	4900	9	2	11	2.399	129.306	0.261	14.068	
10	B改數量	X86481	門玉配合料 (1)	鉻化	6063-T6	4750	25	3	28	0.543	72.219	0.000	0.000	門鎖收口配合
11		X86482	門玉配合料 (2)	中灰色 (UCT542919XL-3)	6063-T6	4750	14	2	16	0.284	21.584	0.079	6.004	門鎖收口配合
12	B改數量	X86483	門邊企封口料	中灰色 (UCT542919XL-3)	6063-T6	5000	14	2	16	0.667	53.360	0.145	11.600	
13		X86484	玉拉手料	中灰色 (UCT542919XL-3)	6063-T6	5000	4	1	5	3.994	99.850	0.293	7.325	
14		X86485	玉拉手蓋	中灰色 (UCT542919XL-3)	6063-T5	5000	4	1	5	0.398	9.950	0.125	3.125	
15	B改數量	X86486	框頂護蓋	中灰色 (UCT542919XL-3)	6063-T6	5150	25	2	27	0.240	33.372	0.061	8.482	
16		X86487	框橫扣蓋	中灰色 (UCT542919XL-3)	6063-T6	5150	5	2	7	0.608	21.918	0.160	5.768	
17	B改數量	X86488	雙趟框底導軌	中灰色 (UCT542919XL-3)	6063-T6	3600	10	2	12	1.542	66.614	0.153	6.610	

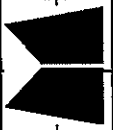
		WFO Aluminum Fabricator Ltd.		工程號: J-856		計算: 謝永林		日期: 2023.06.03		送呈: 胡哥	
廠用鋁型材B.M.表		項目類別: T1T2T3-46/F趟門(絲吉利亞新款)		地盤名稱: 天榮站		核對: 謝永林		日期: 2023.06.28		副本:	
序號	修改標示	物料編號	鋁料名稱	顏色	合金狀態	長度(mm)	數量(支)	重量(Kgs)	V.F.(米 ²)	V.F.(米 ²)	備注
							實用	Kg/M	米 ² /米	Total_V.F.	
18		X86489	單趟框頂橫	中灰色(UCT542919XL-3)	6063-T6	5150	5	4.071	0.480	17.304	
19		X86490	單趟框底橫	中灰色(UCT542919XL-3)	6063-T6	5150	5	4.289	0.460	16.583	
20	B改數量	X86491	雙趟框頂橫	中灰色(UCT542919XL-3)	6063-T6	3600	10	4.460	0.404	17.453	
21	B改數量	X86492	雙趟框底橫	中灰色(UCT542919XL-3)	6063-T6	3600	10	3.869	0.389	16.805	
22	B改數量	X86493	雙趟框底護蓋	中灰色(UCT542919XL-3)	6063-T6	3600	10	0.519	0.135	5.832	
23	B改數量	JM1001	50*50*5鋁角	鉻化	6063-T5	5800	3	1.390	0.000	0.000	組裝門玉
24	B新增	X86518	趟門玻扣線	中灰色(UCT542429XL-3)	6063-T5	5800	55	0.147	0.066	22.968	趟門玻璃線改款
25	B新增	X86519	趟門玻扣骨	鉻化	6063-T6	5800	55	0.360	0.000	0.000	趟門玻璃線改款
26							合計: 483		2684.71	349.218	

修改說明: 依據EI6253E模圖, EI6508-B版第7版施工圖修改 1.數量由14幅改增加到17幅, 2.改變門扇開啟方式, 鋁料數量調整; 3.增加序號24, 25 用46F入則設計圖修改新款玻璃線。


J-856 46/F SD鋁料模圖

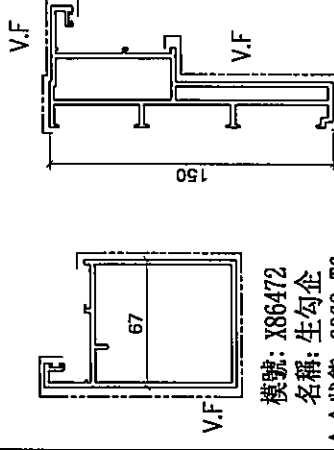


模號: X86472
名稱: 生勾企
合金狀態: 6063-T6
重量: 2.263KG/M
V.F.: 261.64 mm

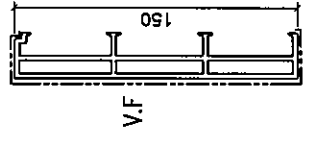


模號: X86473
名稱: 趟門梗邊企
合金狀態: 6063-T6
重量: 3.097KG/M
V.F.: 350.09 mm

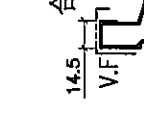

模號: X86476
名稱: 玉玻璃線
合金狀態: 6063-T5
重量: 0.251KG/M
V.F.: 90.64 mm

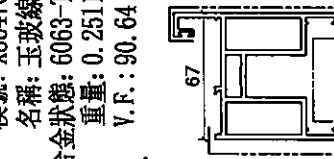

模號: X86475
名稱: 門玉料
合金狀態: 6063-T6
重量: 2.919KG/M
V.F.: 446.41 mm

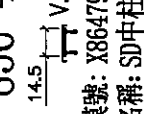

模號: X86477
名稱: SD中柱勾企
合金狀態: 6063-T6
重量: 0.630KG/M
V.F.: 132.27 mm




模號: X86478
名稱: 門中封口料
合金狀態: 6063-T6
重量: 1.393KG/M
V.F.: 195.94 mm




模號: X86480
名稱: 梗勾企
合金狀態: 6063-T6
重量: 2.399KG/M
V.F.: 260.64 mm




模號: X86481
名稱: 門玉配合料 (1)
合金狀態: 6063-T6
重量: 0.543KG/M
V.F.: mm

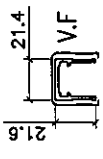


模號: X86482
名稱: 門玉配合料 (2)
合金狀態: 6063-T6
重量: 0.284KG/M
V.F.: 79.32 mm

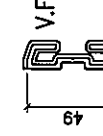


模號: X86483
名稱: 門邊企封口料
合金狀態: 6063-T6
重量: 0.667KG/M
V.F.: 144.74 mm

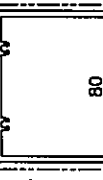

 
模號: X86484
名稱: 玉拉手料
合金狀態: 6063-T6
重量: 3.994KG/M
V.F.: 293.16 mm



模號: X86485
名稱: 玉拉手蓋
合金狀態: 6063-T5
重量: 0.398KG/M
V.F.: 125.16 mm

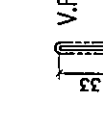


模號: X86486
名稱: 框頂護蓋
合金狀態: 6063-T6
重量: 0.240KG/M
V.F.: 61.28 mm

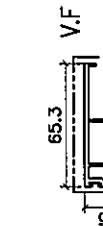


模號: X86487
名稱: 框橫扣蓋
合金狀態: 6063-T6
重量: 0.608KG/M
V.F.: 159.80 mm




模號: X86488
名稱: 雙趟框底導軌
合金狀態: 6063-T6
重量: 1.542KG/M
V.F.: 153.04 mm

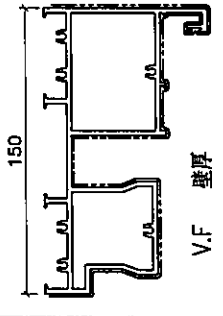


模號: X86489
名稱: 單趟框頂橫
合金狀態: 6063-T6
重量: 4.071KG/M
V.F.: 480.35 mm

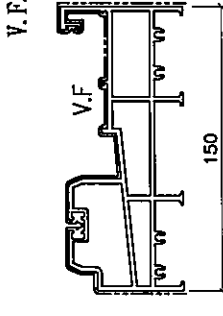

模號: X86490
名稱: 單趟框底橫
合金狀態: 6063-T6
重量: 4.289KG/M
V.F.: 460.44 mm

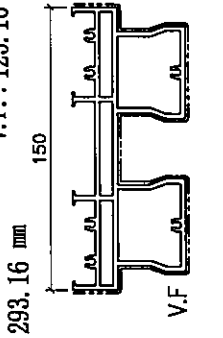


模號: X86491
名稱: 雙趟框頂橫
合金狀態: 6063-T6
重量: 4.460KG/M
V.F.: 403.68 mm

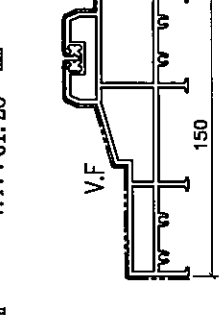


模號: X86492
名稱: 雙趟框底橫
合金狀態: 6063-T6
重量: 3.869KG/M
V.F.: 389.08 mm



模號: X86493
名稱: 雙趟框底護蓋
合金狀態: 6063-T6
重量: 0.519KG/M
V.F.: 135 mm

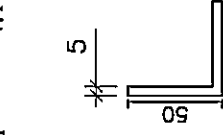

模號: DM001
名稱: 50X50X5網角
合金狀態: 6063-T5
重量: 1.390KG/M
V.F.: 0 mm

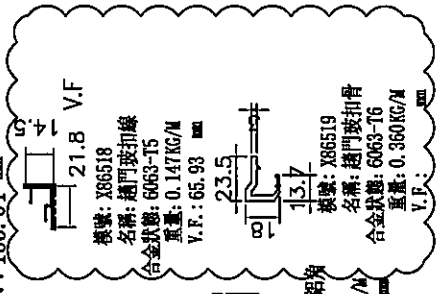

模號: X86518
名稱: 趟門玻打線
合金狀態: 6063-T5
重量: 0.147KG/M
V.F.: 65.93 mm

模號: X86519
名稱: 趟門玻扣骨
合金狀態: 6063-T6
重量: 0.360KG/M
V.F.: mm