



工程指示 / 要求簡箋 ENGINEER INSTRUCTIONS (E.I.)

工程指示編號:	EI-6425A	修改版本:	- A
	HK-1921		
工程編號:	J 856	工程名稱:	TSWTL23 天榮
收件人:	生統/Maggie.	發件人:	Thomas Wong
工程項目:	T2.T3佛沙窗玻璃、後裝窗玻璃 (BM表+加工圖+位置圖)	日期:	26/8/2023

<input checked="" type="checkbox"/> 原合約工程包	<input type="checkbox"/> 原合約工程加 / 減賬 QT-	<input type="checkbox"/> 新工程報價 QT-
--	--	------------------------------------

信件批核號碼/圖紙參考編號:	批核模貝圖紙編號:
客戶指示附件:	管理內部批簽署:

<input type="checkbox"/> 初步鋁料 B.M.	<input type="checkbox"/> 加工拆圖, 然後生產	<input type="checkbox"/> 尺寸表
<input type="checkbox"/> 正式鋁料 B.M.	<input type="checkbox"/> 技術上資料/指示	<input type="checkbox"/> 報價
<input type="checkbox"/> 配件 B.M.	<input type="checkbox"/> 樣辦或貨品說明書	<input type="checkbox"/> 分判合約
<input type="checkbox"/> 其他:		

內容: T2.T3佛沙窗玻璃拆圖(BM表+加工圖+位置圖)

應SHKP要求需要在現場示範製玻璃的手工及完全, 所以請安排先組裝T2 A5其中1個單位的玻璃總共7件, 旁附附件. 完成後送天榮站 Alan 收 92767955

完成上列要求日期: 1/9/2023

國內

<input type="checkbox"/> 生產技術總監	<input type="checkbox"/> 連附件	<input checked="" type="checkbox"/> 技術部	<input checked="" type="checkbox"/> 連附件	<input type="checkbox"/> 生產部	<input type="checkbox"/> 連附件
<input type="checkbox"/> 採購部	<input type="checkbox"/> 連附件	<input checked="" type="checkbox"/> 生產統籌部	<input checked="" type="checkbox"/> 連附件	<input type="checkbox"/> 報關組	<input type="checkbox"/> 連附件
<input type="checkbox"/> 質檢部	<input type="checkbox"/> 連附件	<input type="checkbox"/> 會計部	<input type="checkbox"/> 連附件	<input type="checkbox"/> 機械設計部	<input type="checkbox"/> 連附件
<input type="checkbox"/> 香港辦	<input type="checkbox"/> 連附件	<input type="checkbox"/> 其他:			

香港

<input type="checkbox"/> 行政部	<input type="checkbox"/> 連附件	<input type="checkbox"/> 會計部	<input type="checkbox"/> 連附件	<input type="checkbox"/> 統籌部	<input type="checkbox"/> 連附件	<input type="checkbox"/> 工程部	<input type="checkbox"/> 連附件
<input checked="" type="checkbox"/> 採購部	<input checked="" type="checkbox"/> 連附件	<input type="checkbox"/> QS部	<input type="checkbox"/> 連附件	<input type="checkbox"/> 地盤管理	<input type="checkbox"/> 連附件	<input type="checkbox"/> 維修部	<input type="checkbox"/> 連附件

*發件人簽署:		*組別成員批核簽署:	
傳遞編號:		項目經理簽署:	

T2 正式用

註明：計算參考數值/
 所屬位置分格

序號	修改內容	玻璃編號	顏色與類型(加工圖參考)	厚度 (mm)	玻璃尺寸		數量 (塊)	總面積 (平方米)	使用樓層	使用位置	分屬類型	分格 1	分格 高度	使用窗號	MO1		MO2	MO3	每層用 量
					寬度 (W mm)	高度 (H mm)									其中5F 已生產	餘下			
1		EGL-1B-1a	EGL-1B	30	452	544.5	1	0.246	3/F	T2-A3	70梗窗	590	600	AW02	1	0	0	0	1
2		EGL-1B-1a	EGL-1B	30	452	544.5	3	0.738	3/F	T2-A7.B7.B6	70梗窗	590	600	AW02R	3	0	0	0	3
3		EGL-1B-1	EGL-1B	30	452	774.5	1	0.350	3/F	T2-A6	70梗窗	590	830	AW04R	1	0	0	0	1
4		EGL-1-1a	EGL-1	30	452	544.5	36	8.860	5/F-45/F	T2-B7	70梗窗	590	600	AW02	11	1	10	13	36
5		EGL-1-1a	EGL-1	30	452	544.5	74	18.212	3/F-45/F	T2-B3.B1	70梗窗	590	600	AW02	24	2	22	24	37
6		EGL-1-1a	EGL-1	30	452	544.5	36	8.860	5/F-45/F	T2-A3	70梗窗	590	600	AW02	11	0	11	12	36
7		EGL-1-1a	EGL-1	30	452	544.5	74	18.212	3/F-45/F	T2-A2.A2	70梗窗	590	600	AW02	24	0	24	26	37
8		EGL-1-1a	EGL-1	30	452	544.5	37	9.106	5/F-46/F	T2-B6	70梗窗	590	600	AW02	11	1	10	14	37
9		EGL-1-1a	EGL-1	30	452	544.5	37	9.106	5/F-46/F	T2-A7	70梗窗	590	600	AW02	11	0	11	14	37
10		EGL-1-1a	EGL-1	30	452	544.5	38	9.352	3/F-46/F	T2-A8	70梗窗	590	600	AW02	12	0	12	14	38
11		EGL-1-1a	EGL-1	30	452	544.5	74	18.212	3/F-45/F	T2-B8.B2	70梗窗	590	600	AW02R	24	2	22	26	37
12		EGL-1-1a	EGL-1	30	452	544.5	37	9.106	3/F-45/F	T2-A1	70梗窗	590	600	AW02R	12	0	12	13	37
13		EGL-1-1a	EGL-1	30	452	544.5	38	9.352	3/F-46/F	T2-A5	70梗窗	590	600	AW02R	12	1	11	14	38
14		EGL-1-1	EGL-1	30	452	774.5	37	12.953	3/F-45/F	T2-B3	70梗窗	590	830	AW03R	12	1	11	13	37
15		EGL-1-1	EGL-1	30	452	774.5	37	12.953	3/F-45/F	T2-A2	70梗窗	590	830	AW03R	12	0	12	13	37
16		EGL-1-1	EGL-1	30	452	774.5	38	13.303	3/F-46/F	T2-B6	70梗窗	590	830	AW03R	12	1	11	14	38
17		EGL-1-1	EGL-1	30	452	774.5	74	25.905	3/F-45/F	T2-B2.B7	70梗窗	590	830	AW04	24	2	22	26	37
18		EGL-1-1	EGL-1	30	452	774.5	37	12.953	3/F-45/F	T2-A3	70梗窗	590	830	AW04	12	0	12	13	37
19		EGL-1-1	EGL-1	30	452	774.5	37	12.953	5/F-46/F	T2-A6	70梗窗	590	830	AW04	11	0	11	14	37
20		EGL-1-1	EGL-1	30	452	774.5	38	13.303	3/F-46/F	T2-A7	70梗窗	590	830	AW04	12	0	12	14	38
21		EGL-1-1	EGL-1	30	452	774.5	38	13.303	3/F-46/F	T2-A5	70梗窗	590	830	AW04R	12	1	11	14	38
22		EGL-1-1	EGL-1	30	452	774.5	37	12.953	3/F-45/F	T2-B8	70梗窗	590	830	AW08	12	1	11	13	37
23		EGL-1-1c	EGL-1	30	667	774.5	1	0.517	46/F	T2-SIMPLEX 2B	70梗窗	780	830	AW08A	1	0	1	0	1
24		EGL-1-1d	EGL-1	30	982	774.5	1	0.761	46/F	T2-SIMPLEX 2B	70梗窗	1095	830	AW08A	1	0	1	0	1
25		EGL-1-2	EGL-1	30	410	1720	36	25.387	5/F-45/F	T2-B7	70梗窗	490	1780	AW02	11	1	10	13	36
26		EGL-1-2	EGL-1	30	410	1720	74	52.185	3/F-45/F	T2-B3.B1	70梗窗	490	1780	AW02	24	2	22	26	37

 美特倫品質有限公司 MHI Abetank Fabricator Ltd.	工程號: J-856	計算: 黃慶玉	日期: 2023.06.27	送量:	胡哥
	地盤名稱: 天水圍天頌站	核對: 謝永林	日期: 2023.06.30	副本:	
項目類別: T2樓/佛沙樓	批准:	A/C Code:	1552.682	依據E1-39861&E1-6185A計算	
地盤用玻璃B.M.表	修改版次:	註明: 計算參考數值/ 所屬位置分格			

序號	修改內容	玻璃編號	顏色與頭型加工圖參考	厚度 (mm)	玻璃尺寸		數量 (塊)	總面積 (平方米)	使用樓層	使用位置	分類類型	分格 I	分格 高度	使用窗號	MO1		MO2	MO3	標稱	每層用量
					寬度 (W mm)	高度 (H mm)									3F-17F	其中5F已生產				
27		EGL-1-2	EGL-1	30	410	1720	111	78.277	3F-45F	T2-A2.A2.A3	70梗窗	490	1780	AW02	36	0	36	39	37	3
28		EGL-1-2	EGL-1	30	410	1720	37	26.092	5F-46F	T2-B6	70梗窗	490	1780	AW02	11	1	10	14	37	1
29		EGL-1-2	EGL-1	30	410	1720	37	26.092	5F-46F	T2-A7	70梗窗	490	1780	AW02	11	0	11	14	37	1
30		EGL-1-2	EGL-1	30	410	1720	38	26.798	3F-46F	T2-A8	70梗窗	490	1780	AW02	12	0	12	14	38	1
31		EGL-1-2	EGL-1	30	410	1720	3	2.116	3F	T2-A7.B7.B6	70梗窗	490	1780	AW02R	3	0	3	0	1	3
32		EGL-1-2	EGL-1	30	410	1720	74	52.185	3F-45F	T2-B8.B2	70梗窗	490	1780	AW02R	24	2	22	24	37	2
33		EGL-1-2	EGL-1	30	410	1720	37	26.092	3F-45F	T2-A1	70梗窗	490	1780	AW02R	12	0	12	13	37	1
34		EGL-1-2	EGL-1	30	410	1720	38	26.798	3F-46F	T2-A5	70梗窗	490	1780	AW02R	12	1	11	14	38	1
35		EGL-1-3	EGL-1	30	810	1950	37	58.442	3F-45F	T2-B3	70梗窗	890	2010	AW03R	12	1	11	13	37	1
36		EGL-1-3	EGL-1	30	810	1950	37	58.442	3F-45F	T2-A2	70梗窗	890	2010	AW03R	12	0	12	13	37	1
37		EGL-1-3	EGL-1	30	810	1950	38	60.021	3F-46F	T2-B6	70梗窗	890	2010	AW03R	12	1	11	14	38	1
38		EGL-1-4	EGL-1	30	610	1950	74	88.023	3F-45F	T2-B2.B7	70梗窗	690	2010	AW04	24	2	22	24	37	2
39		EGL-1-4	EGL-1	30	610	1950	37	44.012	3F-45F	T2-A3	70梗窗	690	2010	AW04	12	0	12	13	37	1
40		EGL-1-4	EGL-1	30	610	1950	37	44.012	5F-46F	T2-A6	70梗窗	690	2010	AW04	11	0	11	14	37	1
41		EGL-1-4	EGL-1	30	610	1950	38	45.201	3F-46F	T2-A7	70梗窗	690	2010	AW04	12	0	12	14	38	1
42		EGL-1-4	EGL-1	30	610	1950	38	45.201	3F-46F	T2-A5	70梗窗	690	2010	AW04R	12	1	11	14	38	1
43		EGL-1-4	EGL-1	30	610	1950	1	1.190	3F	T2-A6	70梗窗	690	2010	AW04R	1	0	1	0	1	1
44		EGL-1-8	EGL-1	30	725	1950	37	52.309	3F-45F	T2-B8	70梗窗	780	2010	AW08	12	1	11	13	37	1
45		EGL-1-8a	EGL-1	30	430	1950	37	31.025	3F-45F	T2-B8	70梗窗	505	2010	AW08	12	1	11	13	37	1
46		EGL-1A-1	EGL-1A	28	450	1064.5	36	17.245	5F-45F	T2-B7	70生窗	590	1180	AW02	11	1	10	13	36	1
47		EGL-1A-1	EGL-1A	28	450	1064.5	74	35.448	3F-45F	T2-B3.B1	70生窗	590	1180	AW02	24	2	22	24	37	2
48		EGL-1A-1	EGL-1A	28	450	1064.5	111	53.172	3F-45F	T2-A2.A2.A3	70生窗	590	1180	AW02	36	0	36	39	37	3
49		EGL-1A-1	EGL-1A	28	450	1064.5	37	17.724	5F-46F	T2-B6	70生窗	590	1180	AW02	11	1	10	14	37	1
50		EGL-1A-1	EGL-1A	28	450	1064.5	37	17.724	5F-46F	T2-A7	70生窗	590	1180	AW02	11	0	11	14	37	1
51		EGL-1A-1	EGL-1A	28	450	1064.5	38	18.203	3F-46F	T2-A8	70生窗	590	1180	AW02	12	0	12	14	38	1
52		EGL-1A-1	EGL-1A	28	450	1064.5	3	1.437	3F	T2-A7.B7.B6	70生窗	590	1180	AW02R	3	0	3	0	1	3

	工程號: J-856	計算: 黃瓊玉	日期: 2023.06.27	送呈: 胡哥	註明: 計算參考數值/ 所屬位置分格
	地點名稱: 太子圍天源站	核對: 謝永林	日期: 2023.06.30	副本:	
	項目類別: T2座/佛沙道	批准:	A/C Code: 依庫BL398618E1-6185A計算		
地盤用玻璃B.M.表	修版版次:		總計玻璃面積(平方米): 1552.682		

序號	修改內容	玻璃編號	顏色與類型加工圖參考	厚度 (mm)	玻璃尺寸		數量 (塊)	總面積 (平方米)	使用樓層	使用位置	分類類型	分格高度	分格	使用編號	MO1		MO2	MO3	每層用 量	
					寬度 (W mm)	高度 (H mm)									其中5F 已生產	餘下				
53		EGL-1A-1	EGL-1A	28	450	1064.5	74	35.448	3F-45F	T2-B8.B2	70生窗	590	1180	AW02R	24	2	24	26	37	2
54		EGL-1A-1	EGL-1A	28	450	1064.5	37	17.724	3F-45F	T2-A1	70生窗	590	1180	AW02R	12	0	12	13	37	1
55		EGL-1A-1	EGL-1A	28	450	1064.5	38	18.203	3F-46F	T2-A5	70生窗	590	1180	AW02R	12	1	12	14	38	1
56		EGL-1A-1	EGL-1A	28	450	1064.5	37	17.724	3F-45F	T2-B3	70生窗	590	1180	AW03R	12	1	12	13	37	1
57		EGL-1A-1	EGL-1A	28	450	1064.5	37	17.724	3F-45F	T2-A2	70生窗	590	1180	AW03R	12	0	12	13	37	1
58		EGL-1A-1	EGL-1A	28	450	1064.5	38	18.203	3F-46F	T2-B6	70生窗	590	1180	AW03R	12	1	12	14	38	1
59		EGL-1A-1	EGL-1A	28	450	1064.5	74	35.448	3F-45F	T2-B2.B7	70生窗	590	1180	AW04	24	2	24	26	37	2
60		EGL-1A-1	EGL-1A	28	450	1064.5	37	17.724	3F-45F	T2-A3	70生窗	590	1180	AW04	12	0	12	13	37	1
61		EGL-1A-1	EGL-1A	28	450	1064.5	37	17.724	5F-46F	T2-A6	70生窗	590	1180	AW04	11	0	12	14	37	1
62		EGL-1A-1	EGL-1A	28	450	1064.5	38	18.203	3F-46F	T2-A7	70生窗	590	1180	AW04	12	0	12	14	38	1
63		EGL-1A-1	EGL-1A	28	450	1064.5	38	18.203	3F-46F	T2-A5	70生窗	590	1180	AW04R	12	1	12	14	38	1
64		EGL-1A-1	EGL-1A	28	450	1064.5	1	0.479	3F	T2-A6	70生窗	590	1180	AW04R	1	0	0	0	1	1
65		EGL-1A-1	EGL-1A	28	450	1064.5	37	17.724	3F-45F	T2-B8	70生窗	590	1180	AW08	12	1	12	13	37	1
66		EGL-1A-4	EGL-1A	28	665	1064.5	1	0.708	46F	T2-SIMPLEX 2B	70生窗	780	1180	AW08A	0	0	0	1	1	1
67		EGL-1A-5	EGL-1A	28	980	1064.5	1	1.043	46F	T2-SIMPLEX 2B	70生窗	1095	1180	AW08A	0	0	0	1	1	1
68		EGL-2-6	EGL-2	10	450	1080	37	17.982	3F-45F	T2-B3	50生窗	580	1210	AW06	12	1	12	13	37	1
						合計:	2655	1552.682						合計:	854	41	813	949		

- 1).本表中玻璃採用三鑫公司產玻璃。
 - 2).本表中所有玻璃對角線尺寸偏差要求不超過負2mm。
 - 3).本表中玻璃要求粗磨邊處理並倒棱角，欄河玻璃頂底要精磨邊，而所有玻璃之入牆方向需保持一致。
 - 4).本表中所有玻璃成品均需做雙面保護，用透明精電膠紙加四周一寸FK白膠紙做雙面加固保護處理。
 - 5).本表中所有玻璃成品均需注明室內外及其玻璃編號使用位置/樓層，以便識別。
- 加工注意
 事項/玻璃
 類型描
 述:
- EGL-1A-8mmHS+12mm AIR GAP+10mmTP THK. I.G.U.
 EGL-1B-8mmHS+12mm AIR GAP+10mm CLEAR TEMPERED ACID ETCHED THK. (FROSTED ON #3)I.G.U.
 EGL-1A-8mmHS+12mm AIR GAP+8mmTP THK. I.G.U.
 EGL-2--10mm THK. CRYSTAL GRAY TEMPERED GLASS(FOR KIT & ST)



美特鋁質
MTP Aluminium Fabricator Ltd.

地盤用玻璃B.M.表

工程號: I-856	計算: 方強	日期: 2023.06.26	送呈: 胡哥
地盤名稱: 天水圍天榮站	核對: 謝永林	日期: 2023.06.30	副本:
項目類別: T2座/後街窗	批准:	A/C Code:	正式數
修改版次:	總計玻璃面積 (平方米):	163.516	依據EIS319D 12版施工圖計算

註明: 計算參考數值/
所屬位置分格 T2 正式

序號	修改內容	玻璃編號	顏色與類型/加工圖參考	厚度 (mm)	玻璃尺寸		數量	總面積 (平方米)	使用樓層	使用位置	分類類型	分格高度	座數	使用窗號	MO1			MO2	MO3	每層用量
					寬度 (W mm)	高度 (H mm)									其中5/F已生產	3/F-17/F	餘下			
1		AW-06-1	EGL-4	10	420	1040	37	16.162	3/F-45/F	T2-A8	50生窗	1190	T2	AW-06(後)	12	12	13	37	1	
2		AW-06-1	EGL-4	10	420	1040	37	16.162	3/F-45/F	T2-B1	50生窗	1190	T2	AW-06(後)	12	11	13	37	1	
3		AW-06-1	EGL-4	10	420	1040	37	16.162	3/F-45/F	T2-A1	50生窗	1190	T2	AW-06R(後)	12	12	13	37	1	
4		AW-06k-1	EGL-2	10	430	1040	37	16.546	3/F-45/F	T2-A1	50生窗	1190	T2	AW-06k	12	12	13	37	1	
5		AW-06a-1	EGL-2	10	320	1040	37	12.314	3/F-45/F	T2-A5	50生窗	450	T2	AW-06a	12	12	13	37	1	
6		AW-03i-1	EGL-1	30	790	1910	36	54.320	5/F-45/F	T2-B5	70樑窗	2010	T2	AW-03i	11	10	13	36	1	
7		AW-03i-2	EGL-1	30	452	754.5	36	12.277	5/F-45/F	T2-B5	70樑窗	830	T2	AW-03i	11	10	13	36	1	
8		AW-03i-1	EGL-1	30	790	1910	1	1.509	3/F	T2-B5	70樑窗	2010	T2	AW-03iR	1	1		1	1	
9		AW-03i-2	EGL-1	30	452	754.5	1	0.341	3/F	T2-B5	70樑窗	830	T2	AW-03iR	1	1		1	1	
10		AW-03i-3	EGL-1A	28	450	1064.5	1	0.479	3/F	T2-B5	70生窗	1180	T2	AW-03iR	1	1		1	1	
11		AW-03i-3	EGL-1A	28	450	1064.5	36	17.245	5/F-45/F	T2-B5	70生窗	1180	T2	AW-03i	11	10	13	36	1	
							合計:	163.516						合計:	96	4	92	104		

- 1) 本表中玻璃採用三鑫公司產玻璃。
 - 2) 本表中所有玻璃對角線尺寸偏差要求不超過負2mm。
 - 3) 本表中玻璃要求粗磨處理並倒棱角，欄河玻璃頂底要精磨邊，而所有玻璃之入爐方向需保持一致。
 - 4) 本表中所有玻璃成品均需做雙面保護，用透明膠電膠紙加四周一寸PK白膠紙做雙面加固保護處理。
 - 5) 本表中所有玻璃成品均需注明室內外及其玻璃編號使用位置/機層，以便識別。
- EGL-1--8mmHS+12mm AIR GAP+10mmTP THK. I.G.U.
 EGL-1A-8mmHS+12mm AIR GAP+8mmTP THK. I.G.U.
 EGL-1B-8mmHS+12mm AIR GAP+10mmTP CLEAR TEMPERED ACID ETCHED THK. I.G.U.
 EGL-2--10mm THK. CRYSTAL GRAY TEMPERED GLASS(FOR KIT & ST)
 EGL-4--10mm THK. CRYSTAL TEMPERED ACID ETCHED GLASS(FOR BATH)

加工注意事項
項/玻璃類型
 描述:



****EI-8121 修改了:**
T1 AW-07 (3/f): EGL-1A-4, EGL-1-1C
T2 AW-08 (3/f): EGL-1-8
為酸蝕玻璃

工程指示 / 要求簡箋 ENGINEER

工程指示編號:	EI- 8121	修改版本:	-
	HK- 1404		
工程編號:	J 856	工程名稱:	天榮站
收件人:	生統 / Maggie	發件人:	Iris
工程項目:	T1-T3佛沙窗補玻璃	日期:	31/07/2024

<input checked="" type="checkbox"/> 原合約工程包	<input type="checkbox"/> 原合約工程加 / 減賬 QT-	<input type="checkbox"/> 新工程報價 QT-
--	--	------------------------------------

信件批核號碼/圖紙參考編號:	批核模具圖紙編號:
客戶指示附件:	管理內部批簽署:

<input type="checkbox"/> 初步鋁料 B.M.	<input type="checkbox"/> 加工拆圖, 然後生產	<input type="checkbox"/> 尺寸表
<input type="checkbox"/> 正式鋁料 B.M.	<input type="checkbox"/> 技術上資料 / 指示	<input type="checkbox"/> 報價
<input type="checkbox"/> 配件 B.M.	<input type="checkbox"/> 樣辦或貨品說明書	<input type="checkbox"/> 分判合約
<input type="checkbox"/> 其他:		

內容:
T1-T3佛沙窗補玻璃

包裝請按附頁要求,要做鋼化,需做熱浸,新鴻基COW T1(100%)

項目1-3: 根據29/7/2024 TSWTL23/CVI-1437,需補訂玻璃,詳情請看附頁
項目4: 爛玻璃,需重訂,請看附頁

完成上列要求日期: 01/09/2024

國內

<input type="checkbox"/> 生產技術總監	<input type="checkbox"/> 連附件	<input checked="" type="checkbox"/> 技術部	<input checked="" type="checkbox"/> 連附件	<input type="checkbox"/> 生產部	<input type="checkbox"/> 連附件
<input type="checkbox"/> 採購部	<input type="checkbox"/> 連附件	<input checked="" type="checkbox"/> 生產統籌部	<input checked="" type="checkbox"/> 連附件	<input type="checkbox"/> 報關組	<input type="checkbox"/> 連附件
<input type="checkbox"/> 質檢部	<input type="checkbox"/> 連附件	<input type="checkbox"/> 會計部	<input type="checkbox"/> 連附件	<input type="checkbox"/> 機械設計部	<input type="checkbox"/> 連附件
<input type="checkbox"/> 香港辦	<input type="checkbox"/> 連附件	<input type="checkbox"/> 其他:			

香港

<input type="checkbox"/> 行政部	<input type="checkbox"/> 連附件	<input type="checkbox"/> 會計部	<input type="checkbox"/> 連附件	<input type="checkbox"/> 統籌部	<input type="checkbox"/> 連附件	<input type="checkbox"/> 工程部	<input type="checkbox"/> 連附件
<input checked="" type="checkbox"/> 採購部	<input checked="" type="checkbox"/> 連附件	<input type="checkbox"/> QS部	<input type="checkbox"/> 連附件	<input checked="" type="checkbox"/> 地盤管理	<input checked="" type="checkbox"/> 連附件	<input type="checkbox"/> 維修部	<input type="checkbox"/> 連附件

*發件人簽署: Iris	*組別成員批核簽署:
傳遞編號:	項目經理簽署:  31/7/24


天榮站中空玻璃欠數(T1-T3)

項目	圖號	尺寸	數量(件)T1	數量(件)T2	數量(件)T3	玻璃類型	備註
1	EGL-1B	665 x 1064.5mm	1	-	-	8+12+10mm	T1 3/F B8 AW07
2	EGL-1B	667 x 774.5mm	1	-	-	8+12+10mm	T1 3/F B8 AW07
3	EGL-1B	725 x 1950mm	-	1	-	8+12+10mm	T2 3/F B8 AW08
4	EGL-1	452 x 544.5mm	-	-	1	8+12+10mm	T3 11/F A12 AW02
		Total:	2	1	1		

項目1-2: #1木箱, 出貨期TBC

項目3-4: #2木箱, 出貨期: 1/9/2024或之前

 美特鋁質有限公司 MIDI Aluminium Fabricator Ltd.		類別	物料號	
修改		制圖 黃瓊玉	2023.06.29	圖號 EGL-1B
日期		復核 謝永林	2023.06.29	數量 見BOM表
		批准		位置 見BOM表

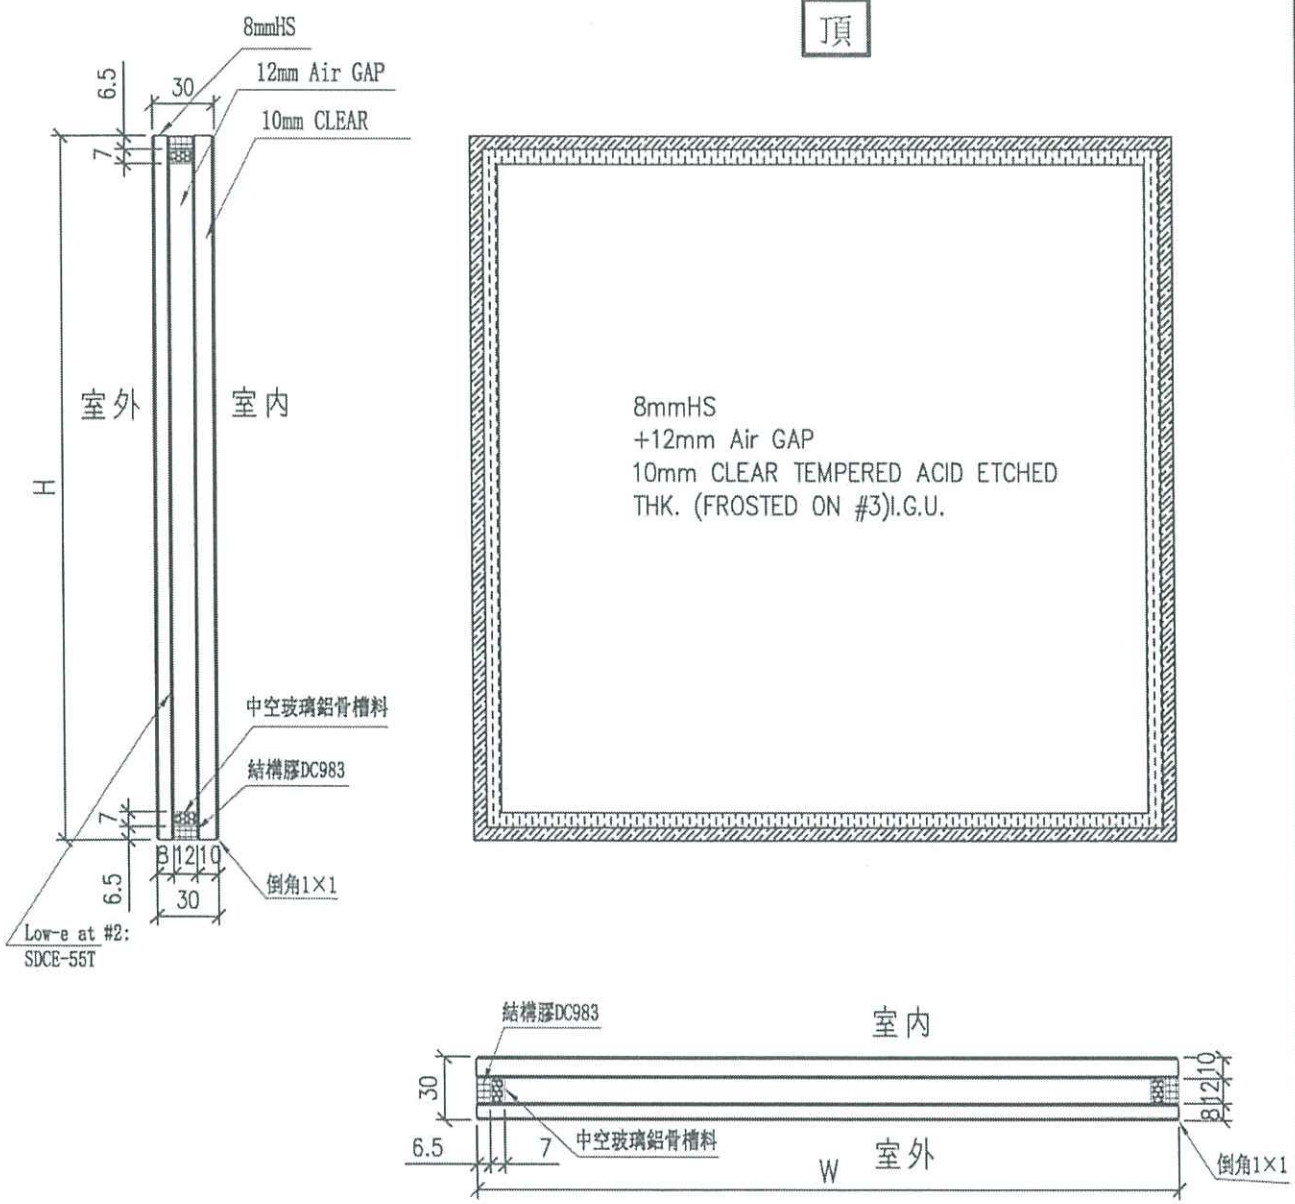

工程號	J-856	地盤	天水圍天榮站	附件
名稱	玻璃加工圖 (小梗窗玻璃)		採用	
材料			地盤 <input checked="" type="checkbox"/>	
顏色	8mmHS+12mm AIR GAP+10mmCLEAR		工廠	



怡輝建築有限公司

Yee Fai Construction Company Ltd.

44/F., Sun Hung Kai Centre, 30 Harbour Road, Wanchai, Hong Kong

item 1-3

Project: Property Development at LRT Tin Wing Stop at Tin Shui Wai on Lot No. TSWTL23

CONFIRMATION OF VERBAL INSTRUCTION

By Email & Hardcopy

Our Ref.: TSWTL23/CVI-1437

Date : 29 Jul 2024

LWK & Partners (HK) Ltd.
15/F, North Tower,
World Finance Centre,
Harbour City,
Tsim Sha Tsui, Hong Kong

Attn: Ms. Carmen Wong / Mr. Ken Law / Ms. S.W. Ko / Mr. Ryan Chan

Dear Sir/Madam,

Re: Acid-etched Glass for Window at T1 and T2 (3/F)

We confirm having received the following construction instruction given by Ms. Petrina Cheung of BVD on 23 Jul 2024 to our Mandy Chow.

Records of resources employed will be kept where appropriate and adverse cost and time implications will be reported in due course. Meanwhile our rights under the conditions of contract are hereby reserved.

Window facing common flat roof at 3/F flat B8 of T1 and T2 shall be revised to acid-etched glass as per attached sketches (Ref. No.: TSWTL23/CVI-1437/SK-01 to SK-03).

By the copy of this confirmation of verbal instruction, Midi is herewith instructed to proceed the aforesaid work and coordinated with relevant parties before commencement of work.

Kindly cover contents of the aforesaid instruction by issuing an Architect Instruction within 7 days. Meanwhile works are nevertheless proceeding as instructed.


c.c. (By Email)		<input checked="" type="checkbox"/> with encl.	Signed:
BVD	-	Mr. Robert Seng / Mr. Jonathan Chan / Mr. Robert Lam / Mr. Nick Cheng / Ms. Petrina Cheung	(w/e)
Arup	-	Mr. Michael Ku / Mr. James Wong	(w/e)
Arup (RE)	-	Mr. Dixon Wong / Mr. Samson Ho / Mr. Tim Chau	(w/e)
MTR Property	-	Mr. Dick Yang / Mr. Alvin Chan / Mr. Andrew Tai / Mr. Brian Wong / Mr. Ringo Choi / Mr. Sam Lee / Mr. Tony Chan / Mr. Tommy Chan	(w/e)
QS Dept.	-	Ms. Gloric Chan / Mr. S. K. Lee	(w/e)
COW	-	Mr. Roger Choi / Mr. Terence Cheung	(w/e)
Sub-Contractor	-	Midi	(w/e)
Site Office			(w/e)

Fu Chi Leung
for Yee Fai Construction Co Ltd
CLF/HKC/PMC/II

Also email a copy to the following for their retention and information.

SF-Tower SF-Podium&1,2/F&CH SF-LRT SF-Basement SF-External Area SF-Landscape Others: _____

LOCATION BB-HBR	OPENABLE AREA 0.474	PROVIDED OPENABLE AREA 0.759	GLAZING AREA 2.243
REQUIRE 1.5mm THK. GAS TYPING LIG (AT MAX. RESISTANCE)			

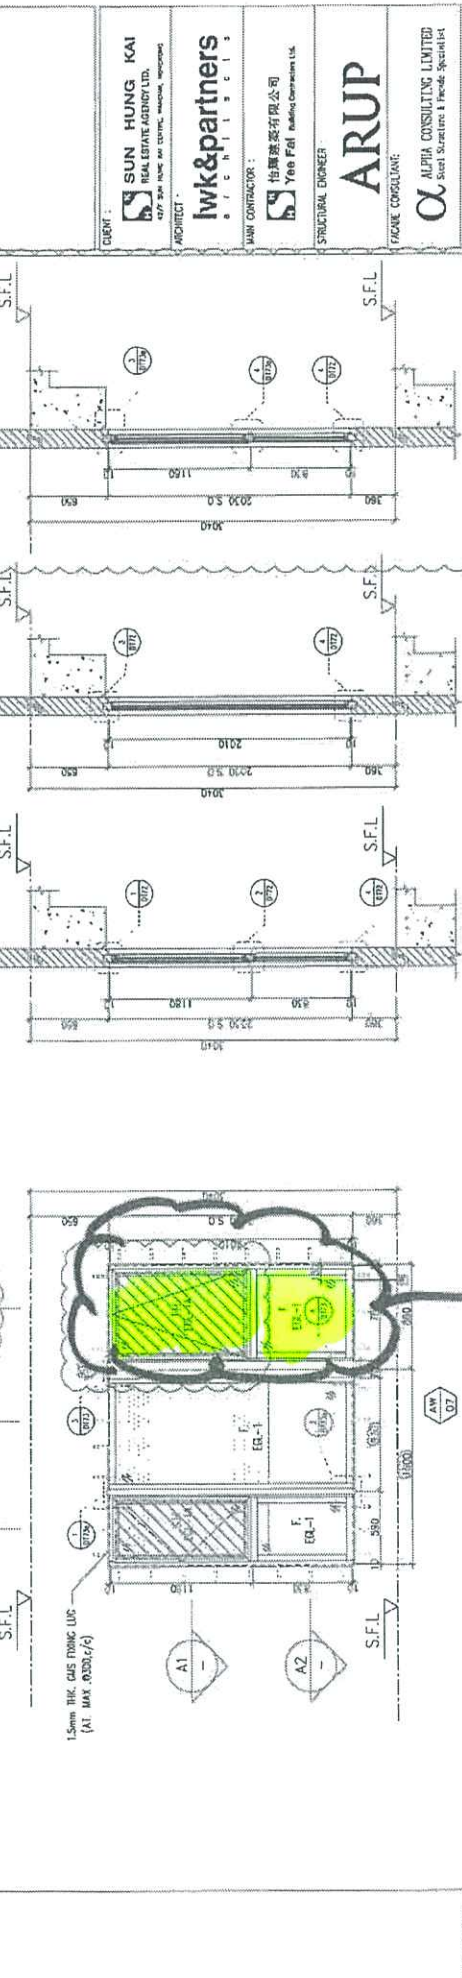

ELEVATION

ACID-ETCHED AT 3RD SIDE OF IGLU

INSIDE

ACID-ETCHED

OUTSIDE

SECTION OF IGLU


4. REFER TO THE DRAWING FOR MORE INFORMATION.	LEGEND: (X) RETAIL MARK NO. (Y) REFER SHEET NO. 1. F.F.L. — FINISHED FLOOR LEVEL. 2. S.F.L. — STRUCTURAL FLOOR LEVEL. 3. (Z) — REVERSED RETAIL. 4. GLASS LEGEND EQL-1 — 10mm THK. CLEAR TEMPERED TINTED IGLU EQL-2 — 10mm THK. CLEAR TEMPERED GLASS EQL-3 — 10mm THK. CLEAR TEMPERED GLASS EQL-4 — 10mm THK. CLEAR TEMPERED GLASS EQL-1A — 10mm THK. CLEAR TEMPERED TINTED IGLU EQL-1B — 10mm THK. 
---	---	--	---


JOB NO. : J-856 PROJECT : PROPOSED DEVELOPMENT ABOVE LIGHT RAIL STATION, NO.23, AREA 33, TIN SHUI WAI, N.T. FILE : WINDOW SCHEDULE FOR TOWER 1 ALUM. WINDOW DATE : 02-Aug-21 SCALE : 1:40 DRAWN BY : Irem CHECKED BY : MIDDI Architectural Engineers Ltd. 10th Floor, Sunny Industrial Centre, 3/F 100, Yue Ma Tei Street, Mong Kok, Kowloon TEL: (852) 2322 2266 FAX: (852) 2322 2266 REG. NO. : HSEB-50-PW-5111 REV. : H

3/F ONLY

TswTL23/CU1-1437/SK-02

WINDOW MARK AW 07	LOCATION 3/F-12/F(4/F OMITTED) UNIT BB	SECTION 70mm ALUM. SECTION	GLAZING EQL-1/EQL-1A	QUANTITY 9 (NBS)	REMARKS FACADE (TYPE T1PFS1 FOR 3/F-45/F), 4 BAR HINGE-LIP HING (HMS-N16 FOR SIDE HUNG, HHMT-14 FOR TOP HUNG)
----------------------	---	-------------------------------	-------------------------	---------------------	--

 美特鋁質有限公司 MIDI Aluminium Fabricator Ltd.				類別		物料號	
				制圖	黃瓊玉	2023.02.24	圖號 EGL-1
修改				復核	謝永林	2023.02.25	數量 見BOM表
日期				批准			位置 見BOM表

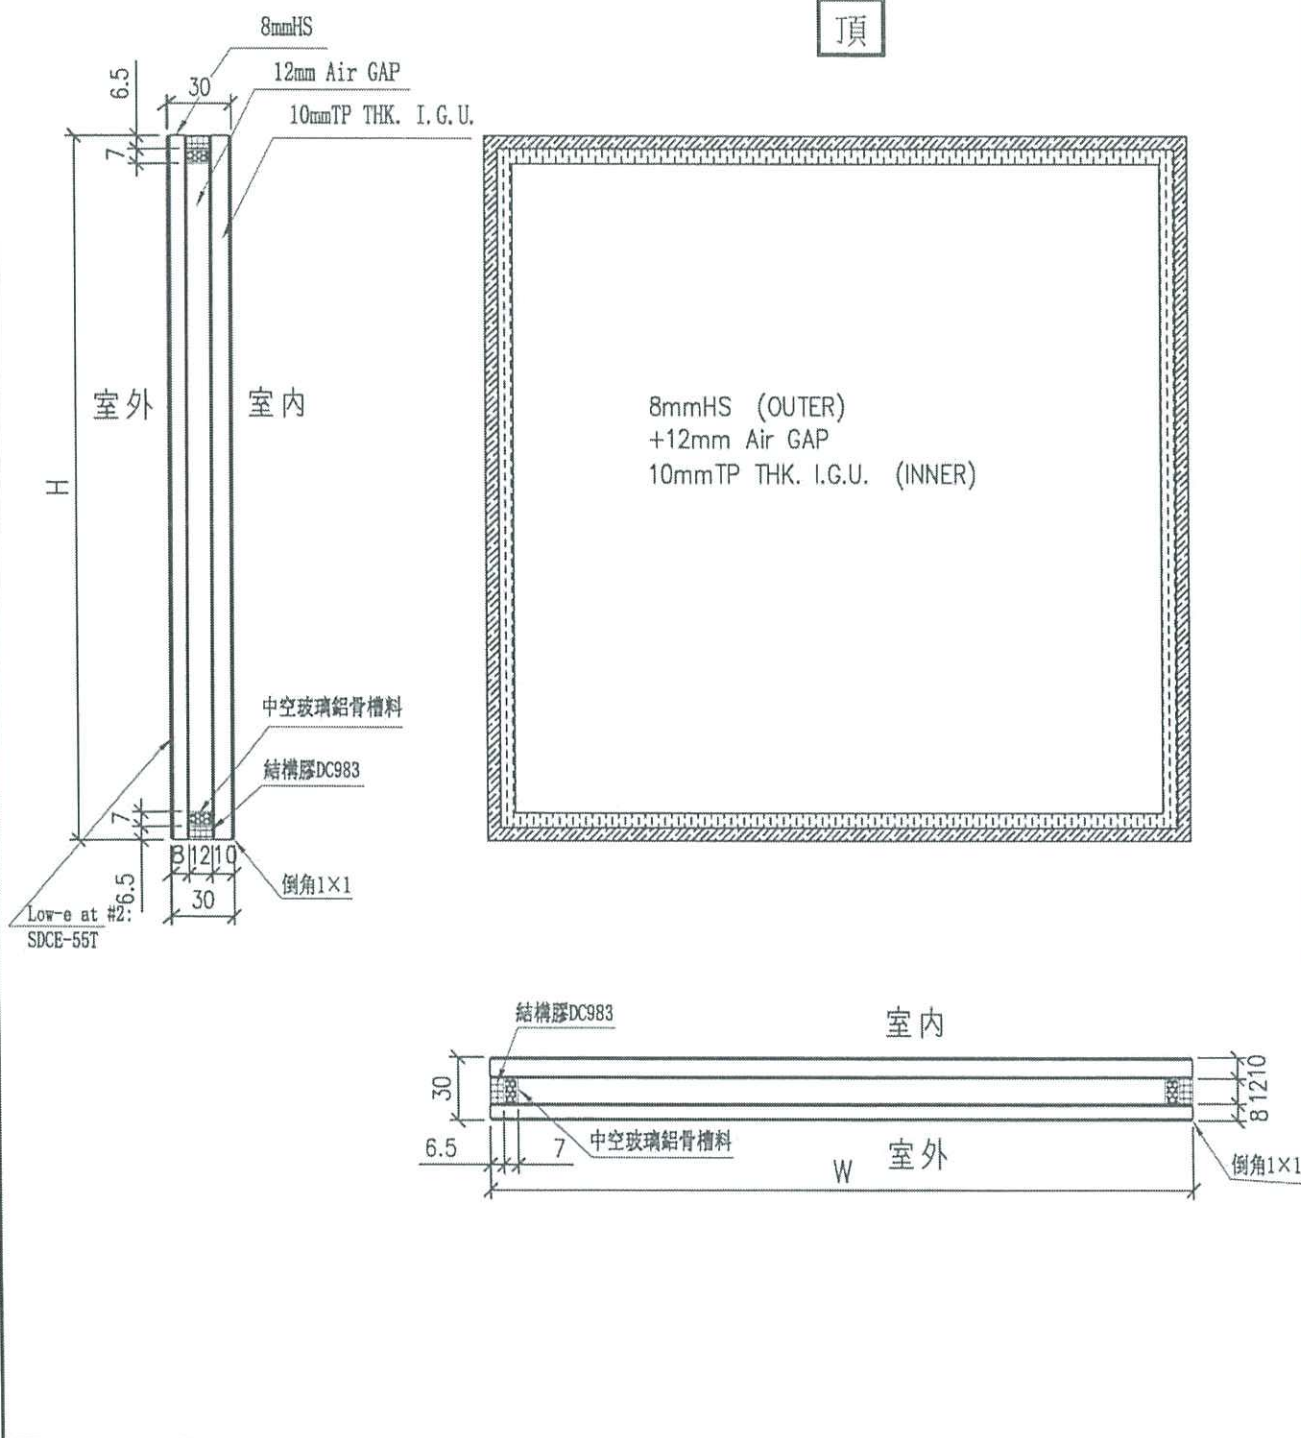

工程號	J-856	地盤	天水圍天榮站	附 件
名稱	玻璃加工圖 (大梗窗玻璃+小梗窗玻璃)		採用	
材料		地盤	√	
顏色	8mmHS+12mm AIR GAP+10mmTP THK. I.G.U.	工廠		



Andy Kwong
30/7/2024 上午 10:34

所有媒體



T3 11F A12 BR2 AW02 细梗碎裂 (重訂更換)



回覆

