

美特鋁質有限公司

MIDI ALUMINIUM FABRICATOR LTD.



工程指示 / 要求簡箋 ENGINEER INSTRUCTIONS(E.I.)

工程指示編號:	EI 450	修改版本:	
	HK- 1520		
工程編號:	J 856	工程名稱:	TSWTL23 天榮
收件人:	生統/梅; 板金/平少	發件人:	Thomas Wong
工程項目:	天榮站 幕牆 地盤補3座防水片	日期:	07/07/2023

<input checked="" type="checkbox"/> 原合約工程包	<input type="checkbox"/> 原合約工程加 / 減賬 QT-	<input type="checkbox"/> 新工程報價 QT-
--	--	------------------------------------

信件批核號碼/圖紙參考編號:	批核模具圖紙編號:
客戶指示附件:	管理內部批簽署:

<input type="checkbox"/> 初步鋁料 B.M.	<input type="checkbox"/> 加工拆圖, 然後生產	<input type="checkbox"/> 尺寸表
<input type="checkbox"/> 正式鋁料 B.M.	<input type="checkbox"/> 技術上資料/指示	<input type="checkbox"/> 報價
<input type="checkbox"/> 配件 B.M.	<input type="checkbox"/> 樣辦或貨品說明書	<input type="checkbox"/> 分判合約
<input type="checkbox"/> 其他:		

內容:
天榮站 幕牆 地盤補3座防水片
PE301-1 鋁板圖:
Q-FS-7 20件 Q-FS-7A 30件
PE301-2 鋁板圖:
Q-FS-9 30件 Q-FS-9A 20件
Q-FS-8 20件 Q-FS-8A 20件
完成上列要求日期: 15/07/2023

國內

<input type="checkbox"/> 生產技術總監	<input type="checkbox"/> 連附件	<input type="checkbox"/> 技術部	<input type="checkbox"/> 連附件	<input type="checkbox"/> 生產部	<input type="checkbox"/> 連附件
<input type="checkbox"/> 採購部	<input type="checkbox"/> 連附件	<input checked="" type="checkbox"/> 生產統籌部	<input checked="" type="checkbox"/> 連附件	<input type="checkbox"/> 報關組	<input type="checkbox"/> 連附件
<input type="checkbox"/> 質檢部	<input type="checkbox"/> 連附件	<input type="checkbox"/> 會計部	<input type="checkbox"/> 連附件	<input type="checkbox"/> 機械設計部	<input type="checkbox"/> 連附件
<input type="checkbox"/> 香港辦	<input type="checkbox"/> 連附件	<input type="checkbox"/> 其他:			

香港

<input type="checkbox"/> 行政部	<input type="checkbox"/> 連附件	<input type="checkbox"/> 會計部	<input type="checkbox"/> 連附件	<input type="checkbox"/> 統籌部	<input type="checkbox"/> 連附件	<input type="checkbox"/> 工程部	<input type="checkbox"/> 連附件
<input type="checkbox"/> 採購部	<input type="checkbox"/> 連附件	<input type="checkbox"/> QS部	<input type="checkbox"/> 連附件	<input type="checkbox"/> 地盤管理	<input type="checkbox"/> 連附件	<input type="checkbox"/> 維修部	<input type="checkbox"/> 連附件

*發件人簽署:		*組別成員批核簽署:	
傳遞編號:		項目經理簽署:	




修改	A	採用	工廠	地盤	✓	地盤	天榮站	制圖	李傳鵬	2022-11-26	圖號	Q-FS-7	
日期	12.09	材料	顏色	-	材料	1.5mm 鋁板	圖紙名稱	鋁料加工圖	復核	練松文	2022-11-27	數量	-
								批准	林仁安	2022-11-28	單件重量	-	(KG)

T3 A1 左牆

TCW-PE301-1 (右) 56件

20件

2400
(地盤安裝疊口
100~150)

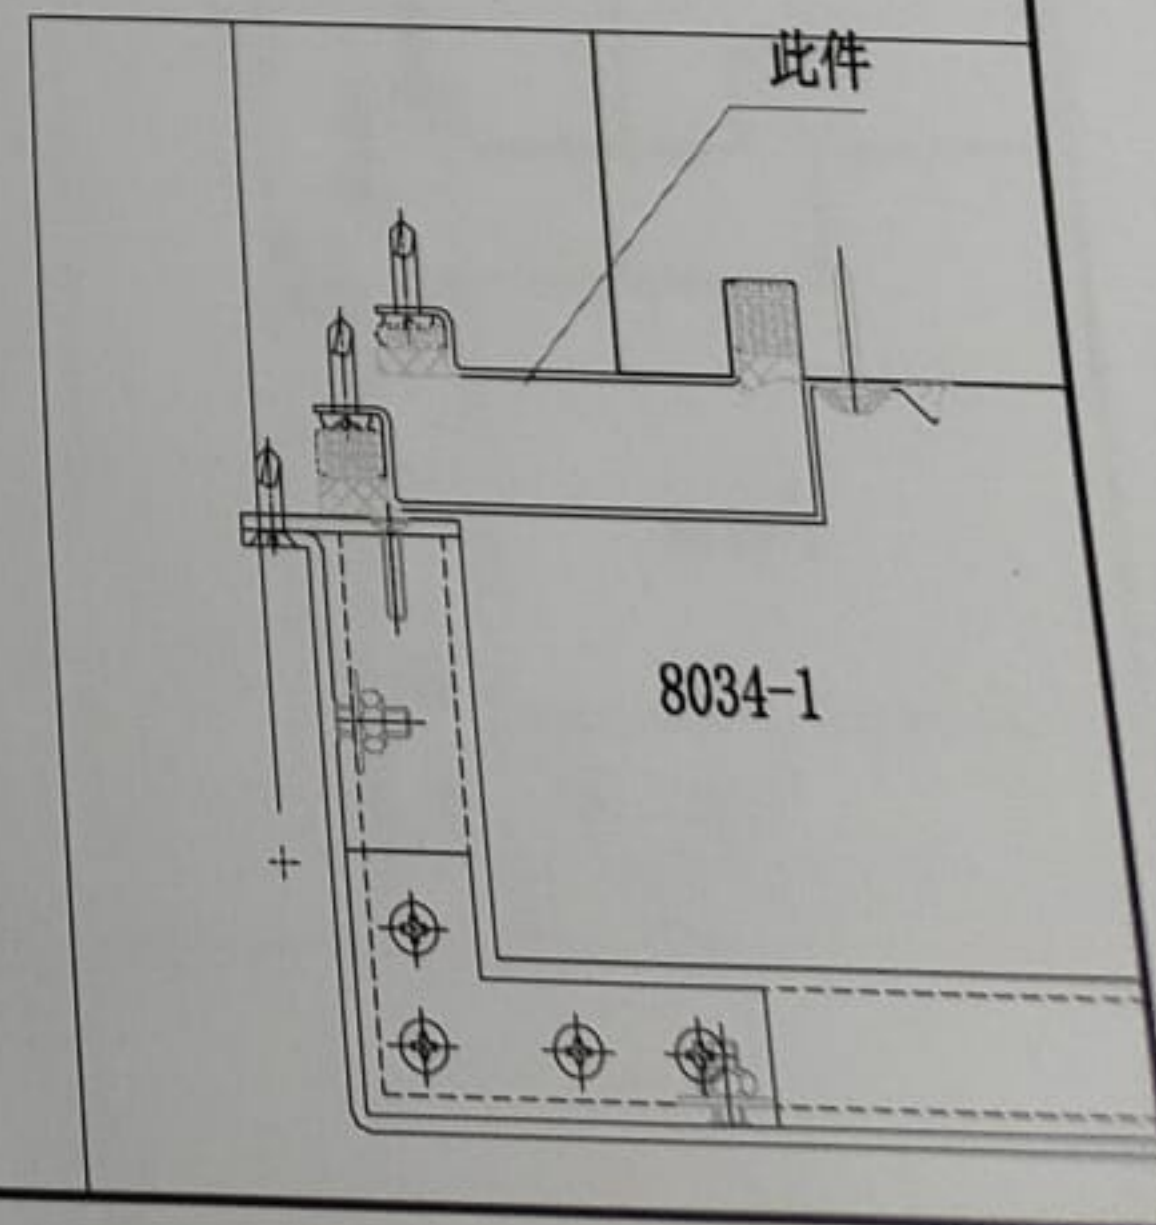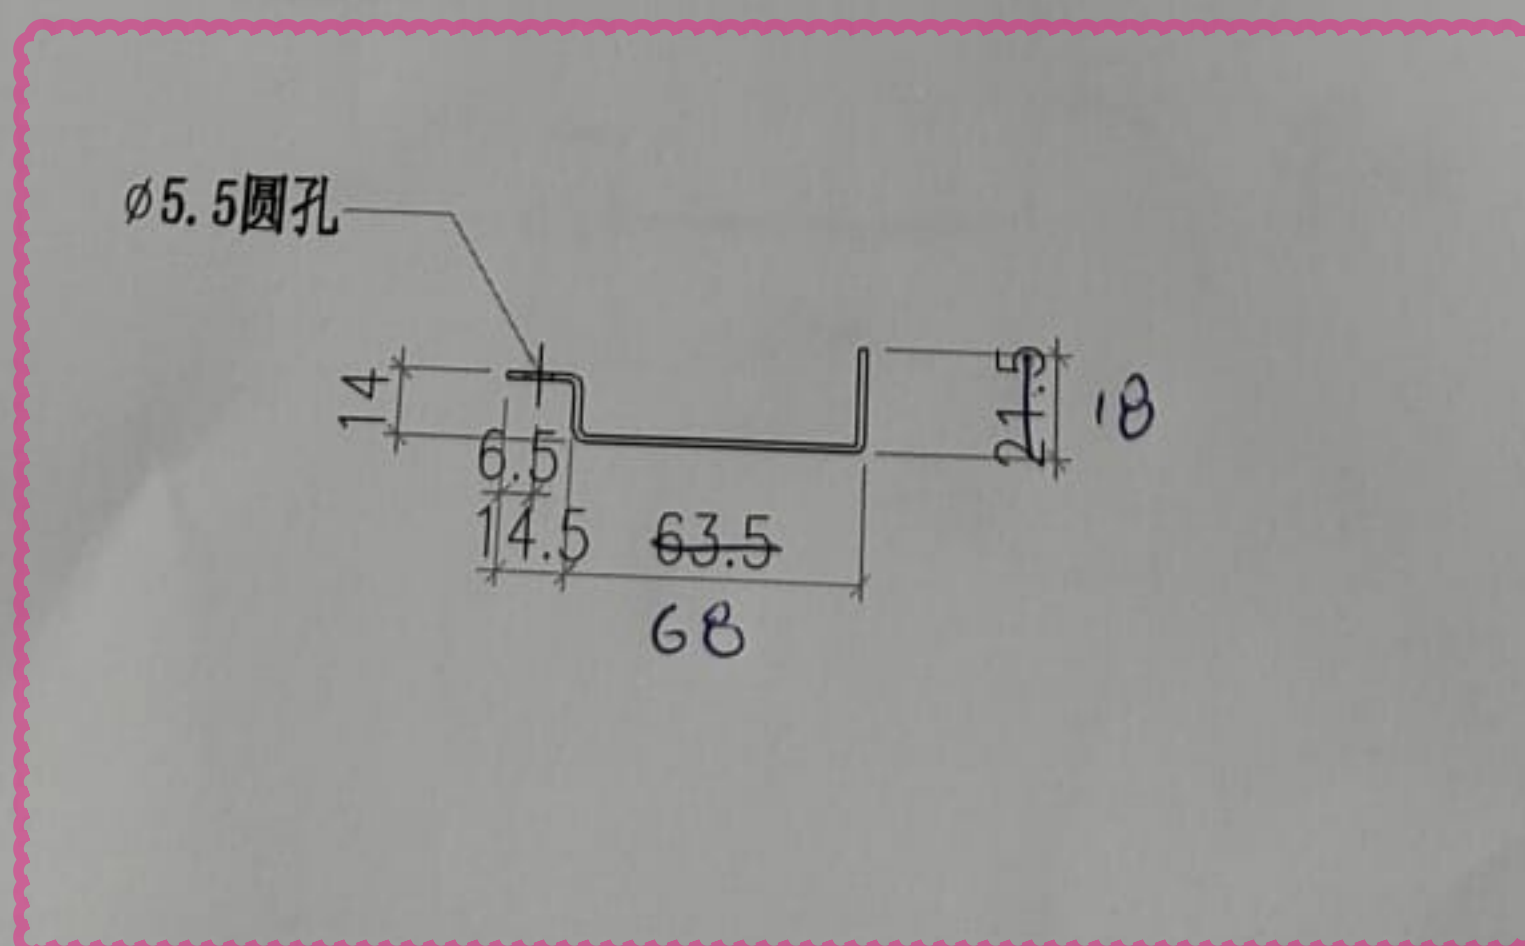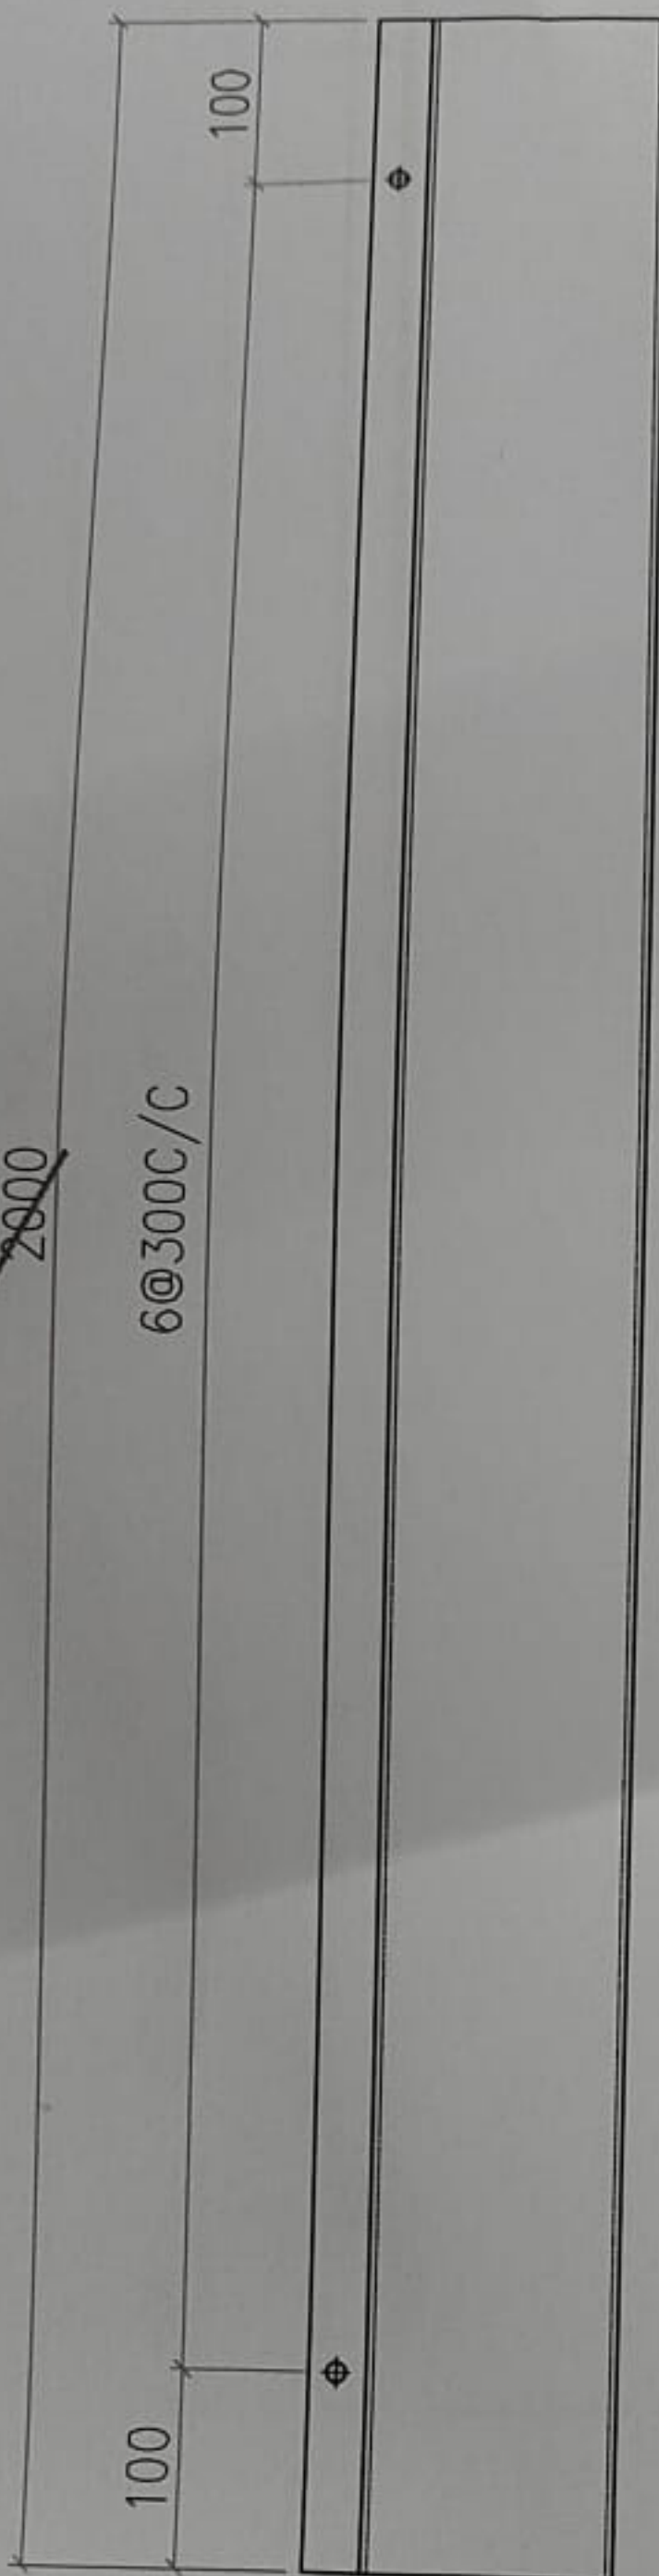




美特鋁質有限公司 MIDI Aluminium Fabricator Ltd.		工程號	J856	類別		物料號	M1	
		地盘	天榮站	制圖	李傳鵬	2022-11-26	圖號	Q-FS-7A
修改	A	採用工廠		图纸名称	鋁料加工圖	復核	練松文	2022-11-27
日期	12.09	材料颜色	-	材料	1.5mm 鋁板	批准	林仁安	2022-11-28
							數量	-
							單件重量	- (KG)

T3 A1 左槽

TCW-PE301-1 (右) 56件

30件

2400
(地盤安裝疊口
100~150)

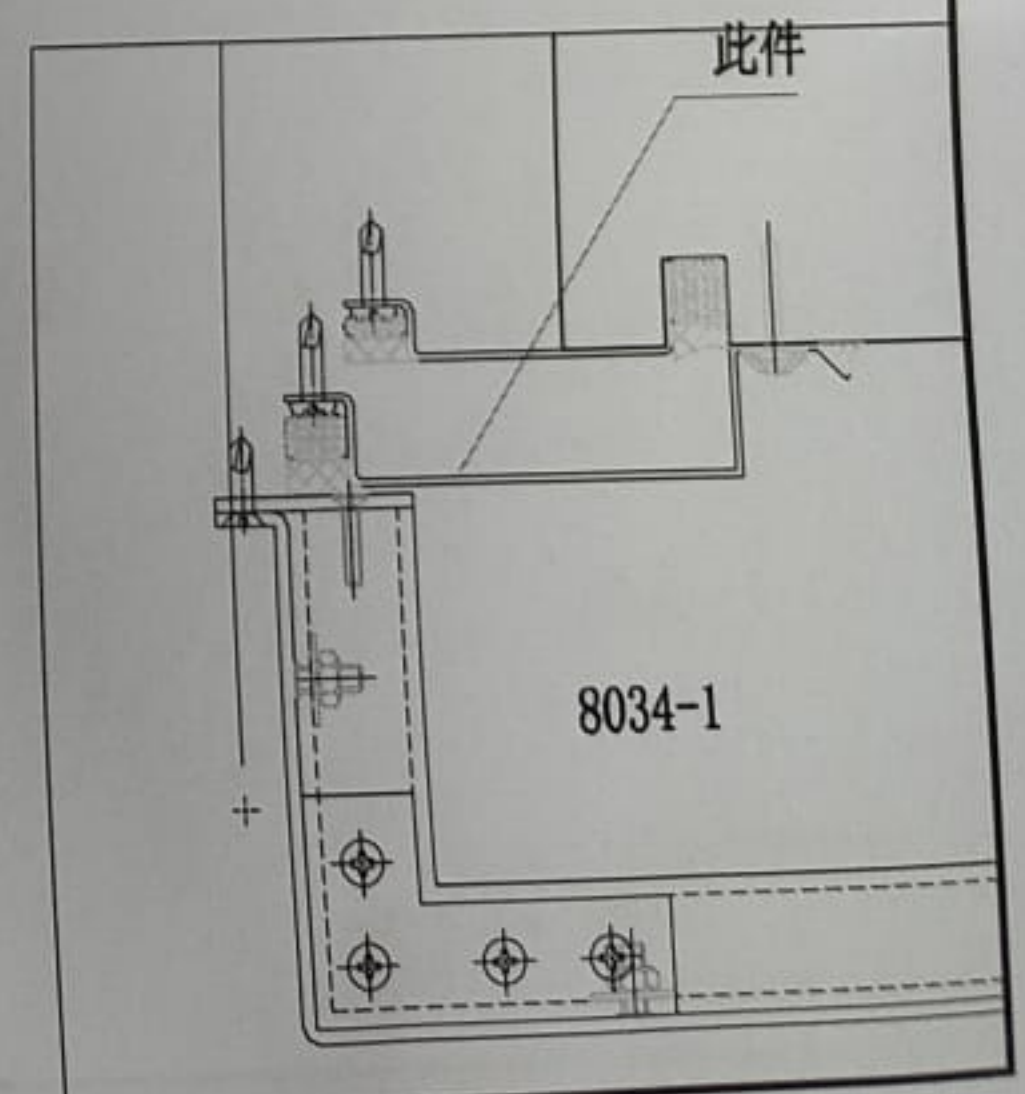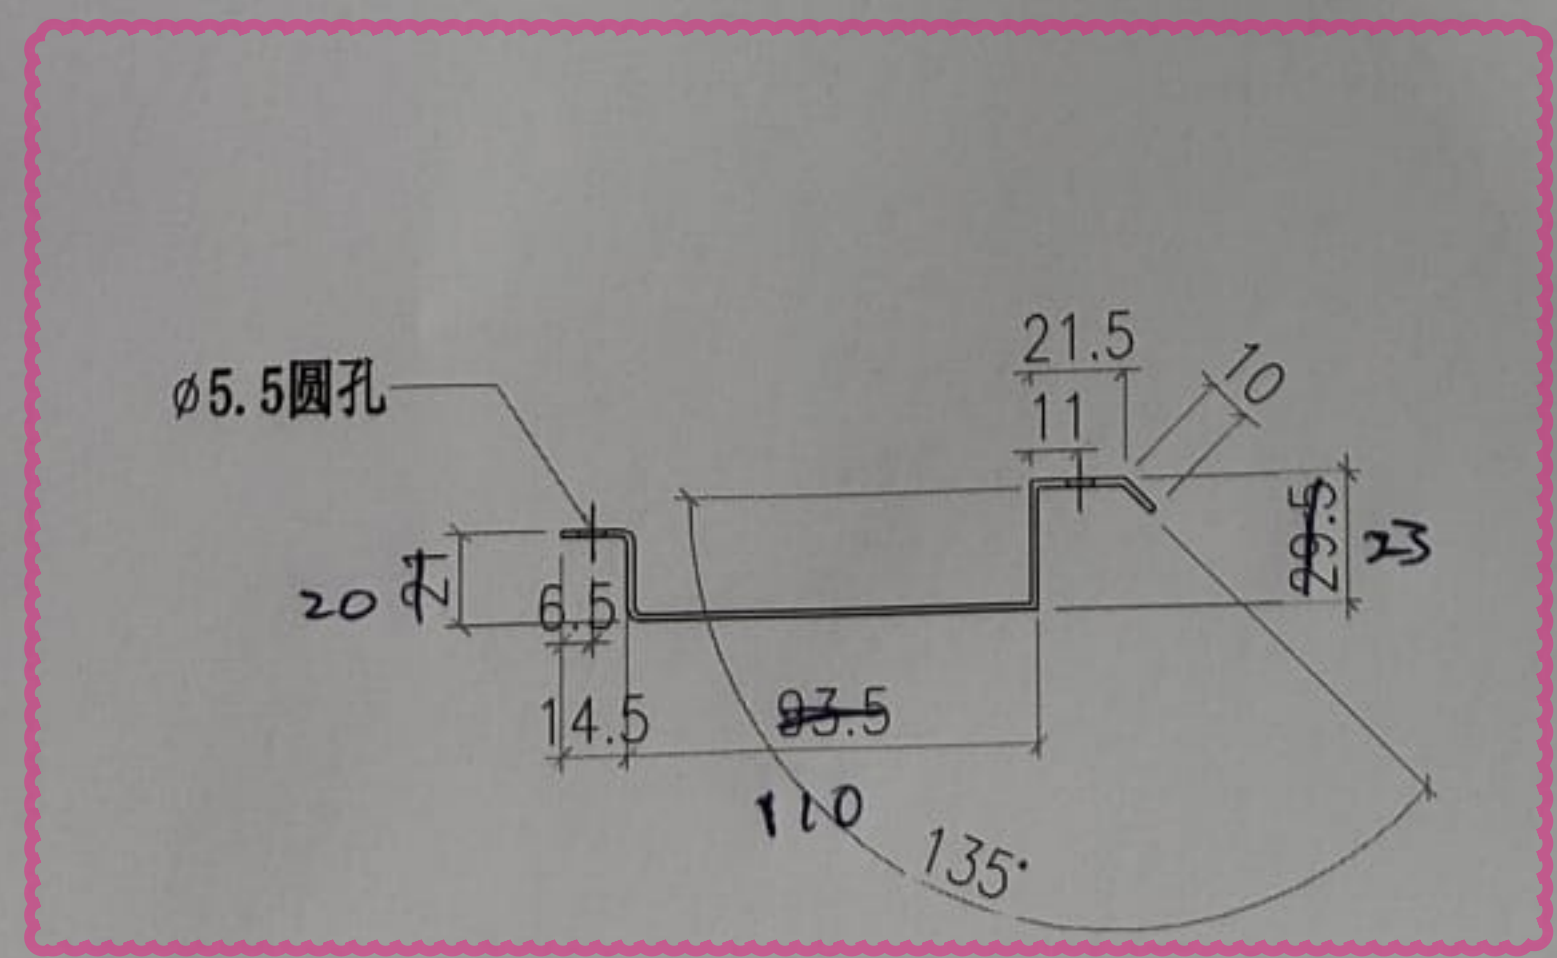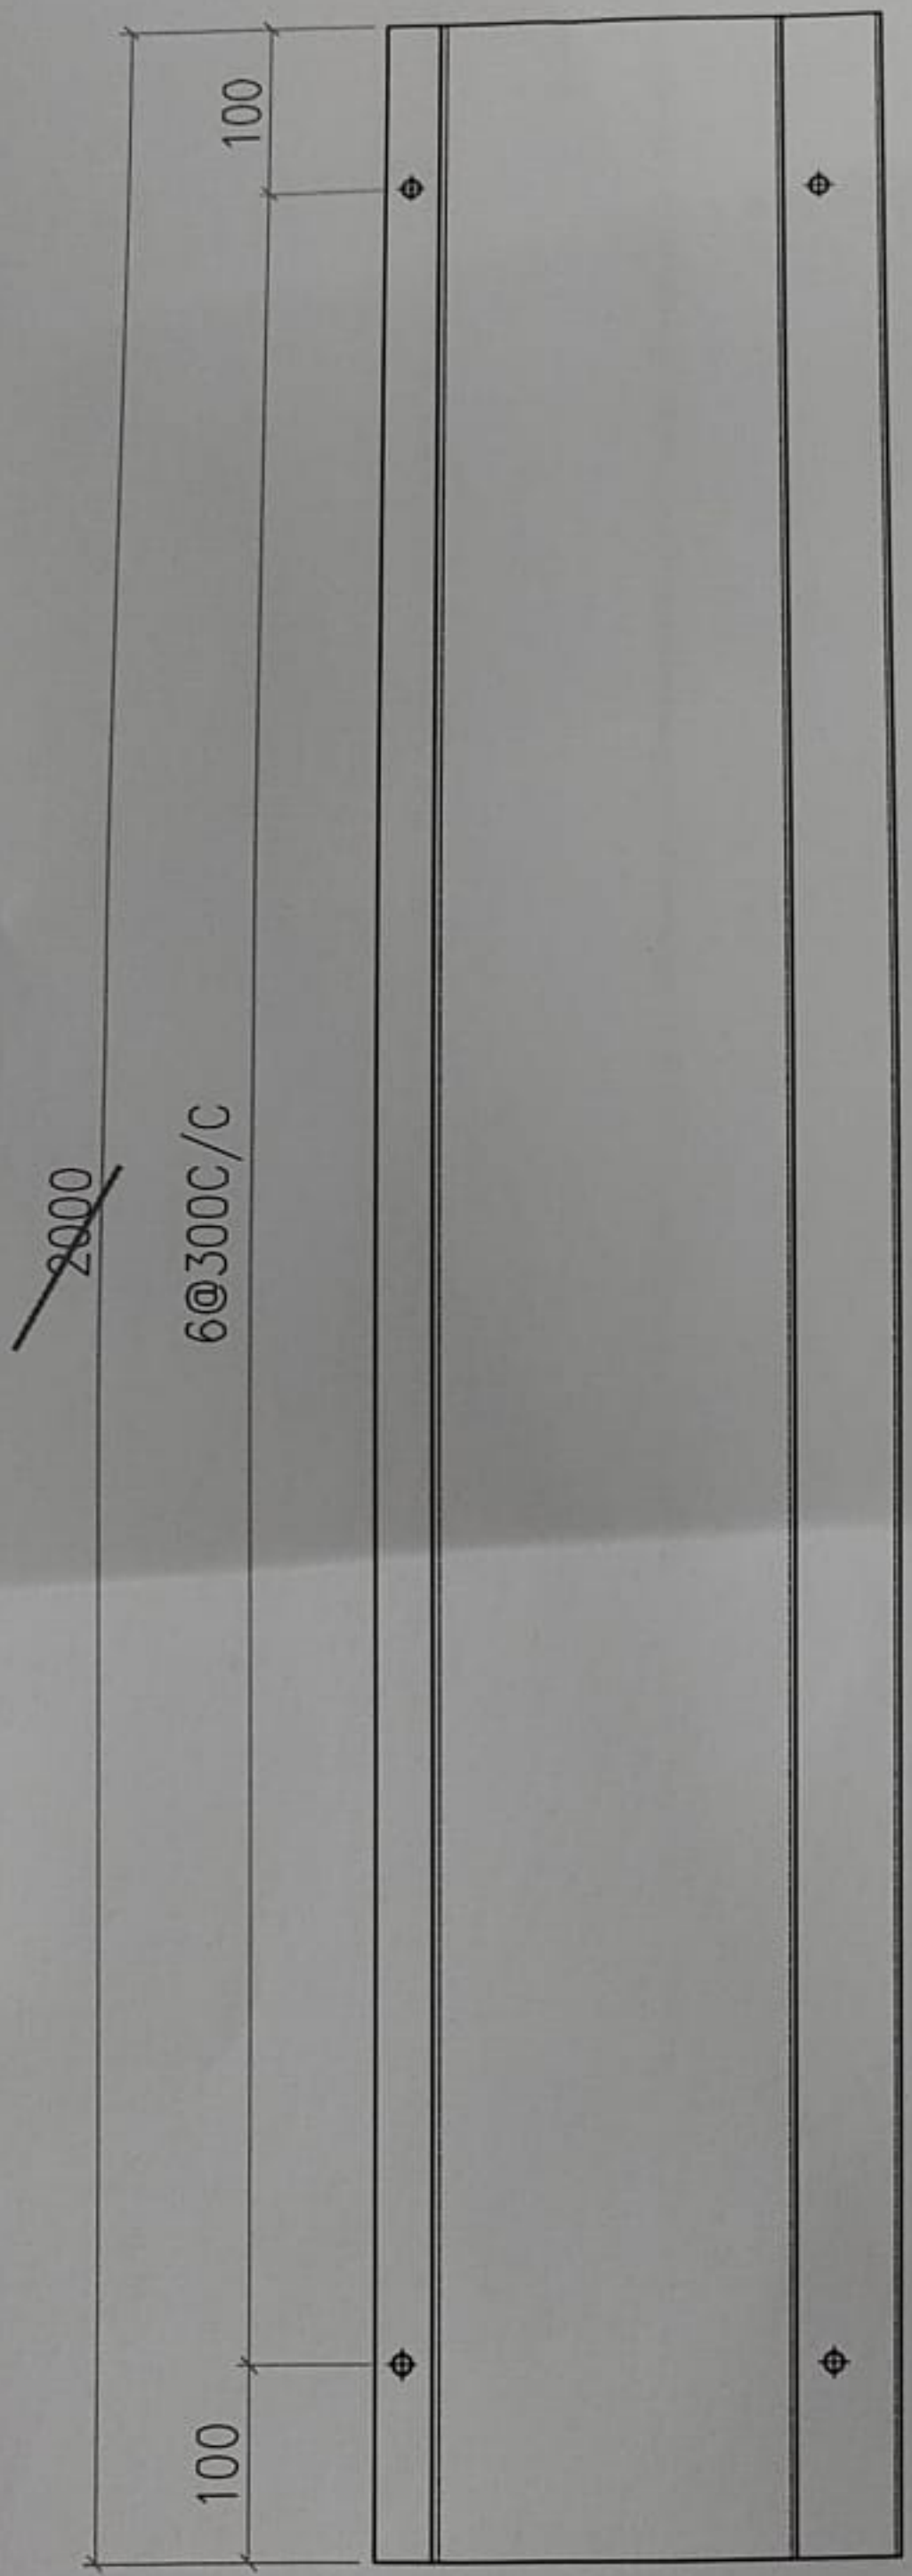

工程號	J856	類別		物料號	M1	
地盘	天榮站	制圖	李傳鵬	2022-11-26	圖號	Q-FS-9
图纸名称	铝料加工图	復核	練松文	2022-11-27	數量	-
材料	1.5mm 铝板	批准	林仁安	2022-11-28	單件重量	- (KG)




T3 B6 左牆


TCW-PE301-2 (右) 56件

30件

修改日期

2400
(地盘安裝疊口
100~150)

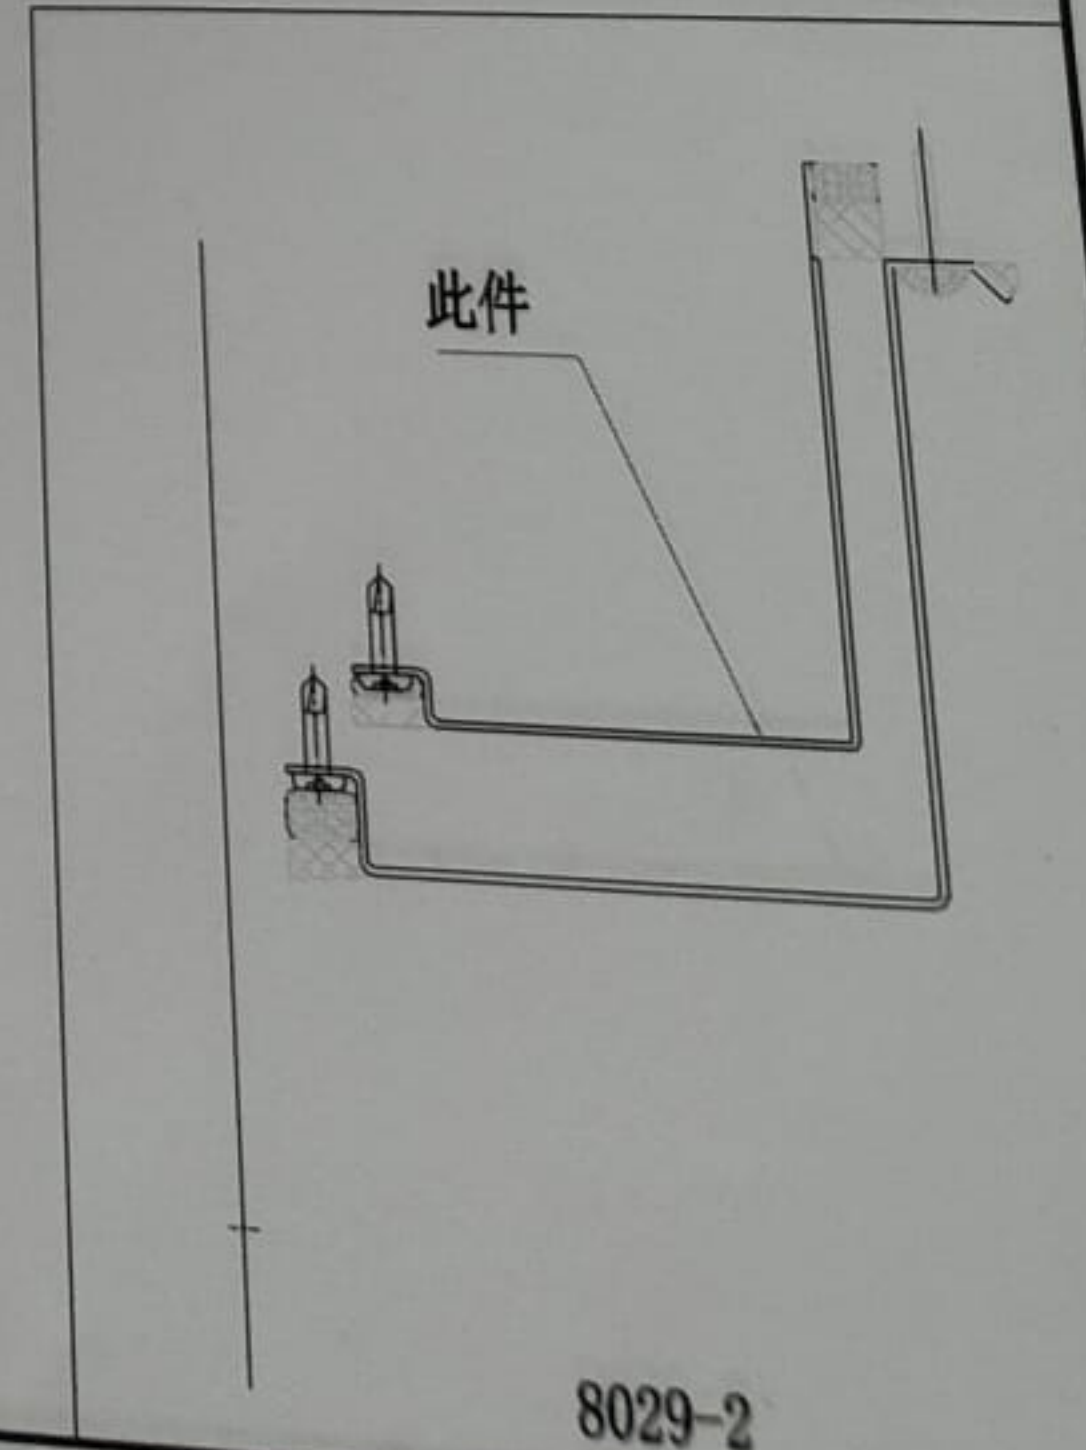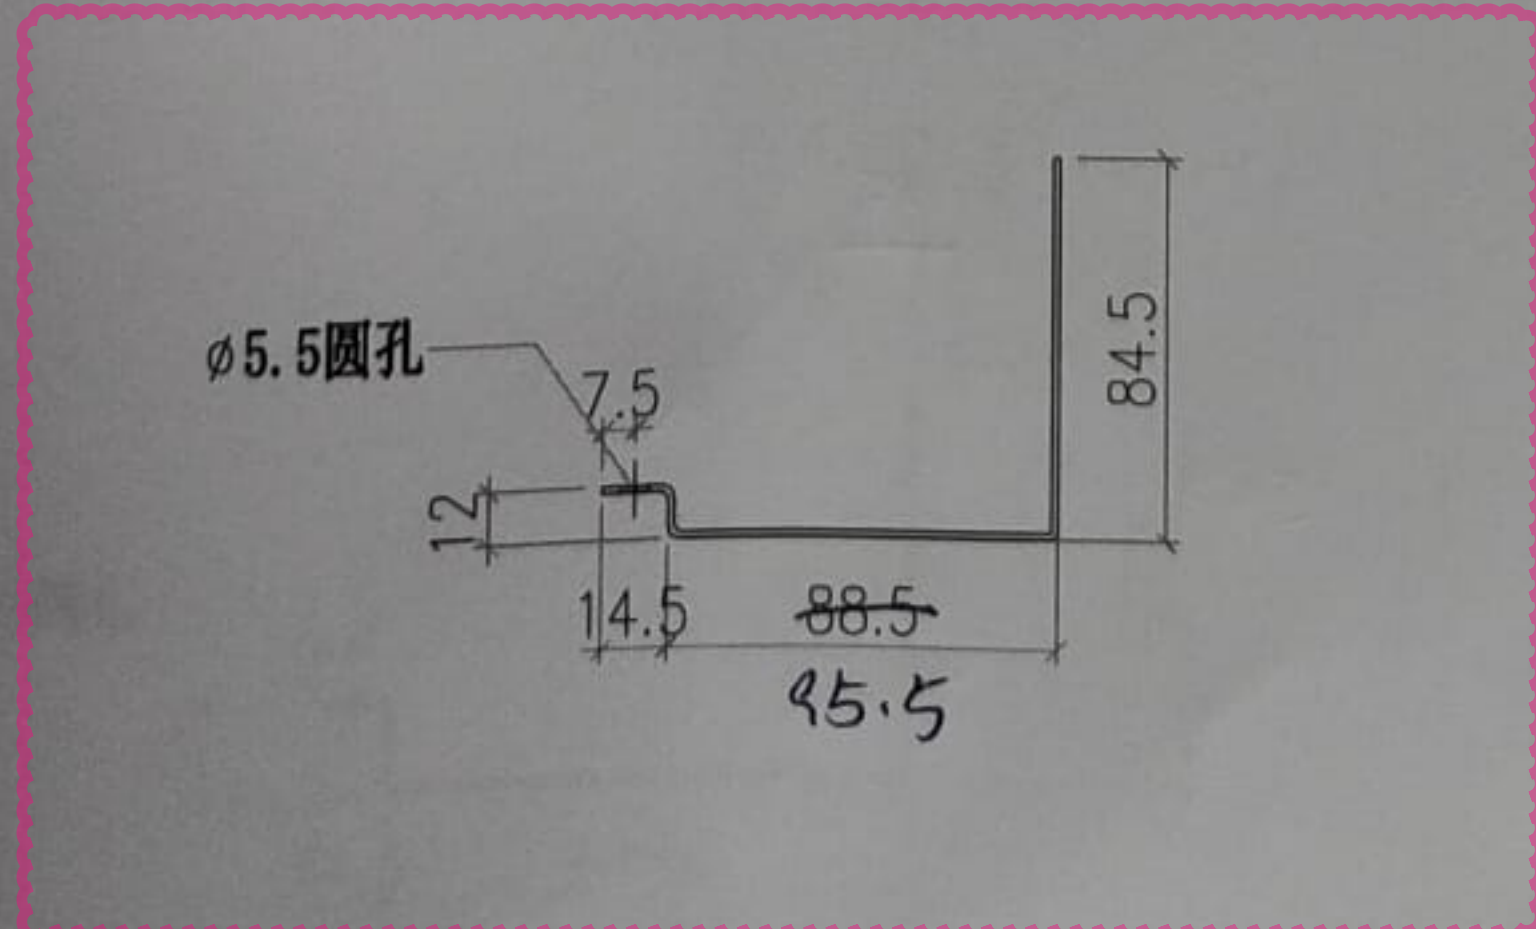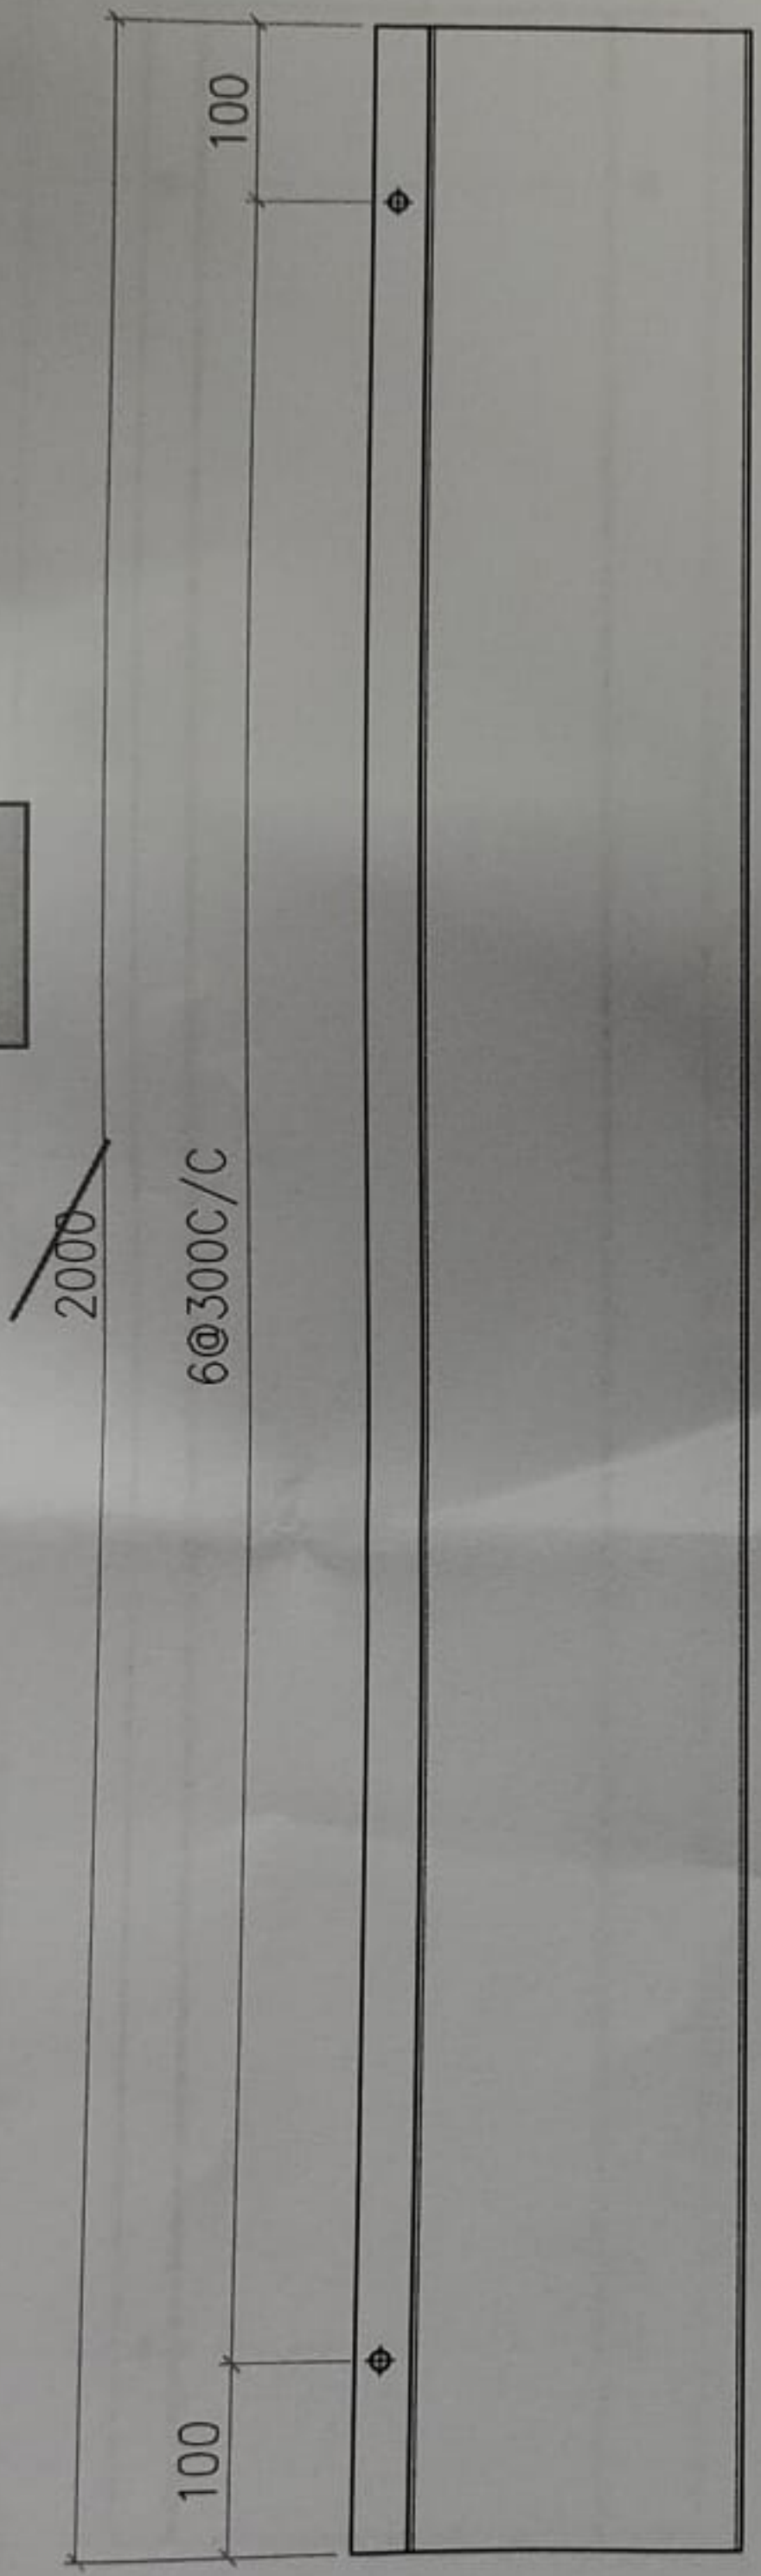




 美特鋁質有限公司 MIDI Aluminium Fabricator Ltd.		工程號 J856 地盘 天榮站	類別 制圖 李傳鵬 復核 練松文 批准 林仁安	物料號 M1 2022-11-26 2022-11-27 2022-11-28	圖號 Q-FS-9A 數量 - 單件重量 - (KG)
修改日期 12.09 日期 12.09	採用工廠 材料顏色 -	地盤 ✓ 图纸名称 铝料加工图 材料 1.5mm铝板			

T3 B6 左牆

TCW-PE301-2 (右) 56件

20件

2400
(地盘安裝疊口
100~150)

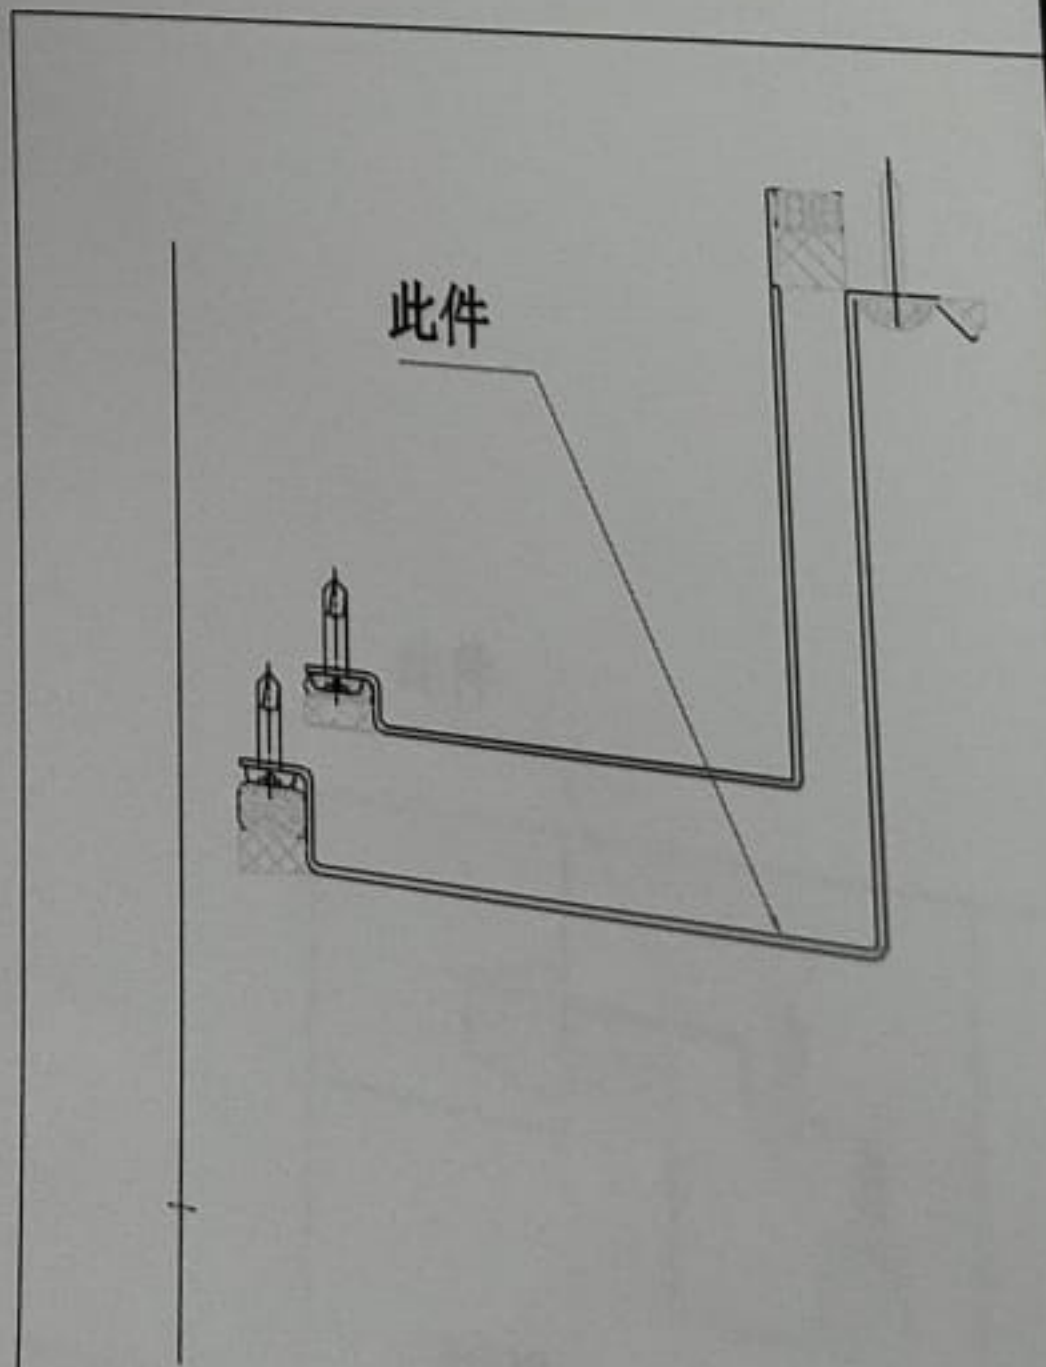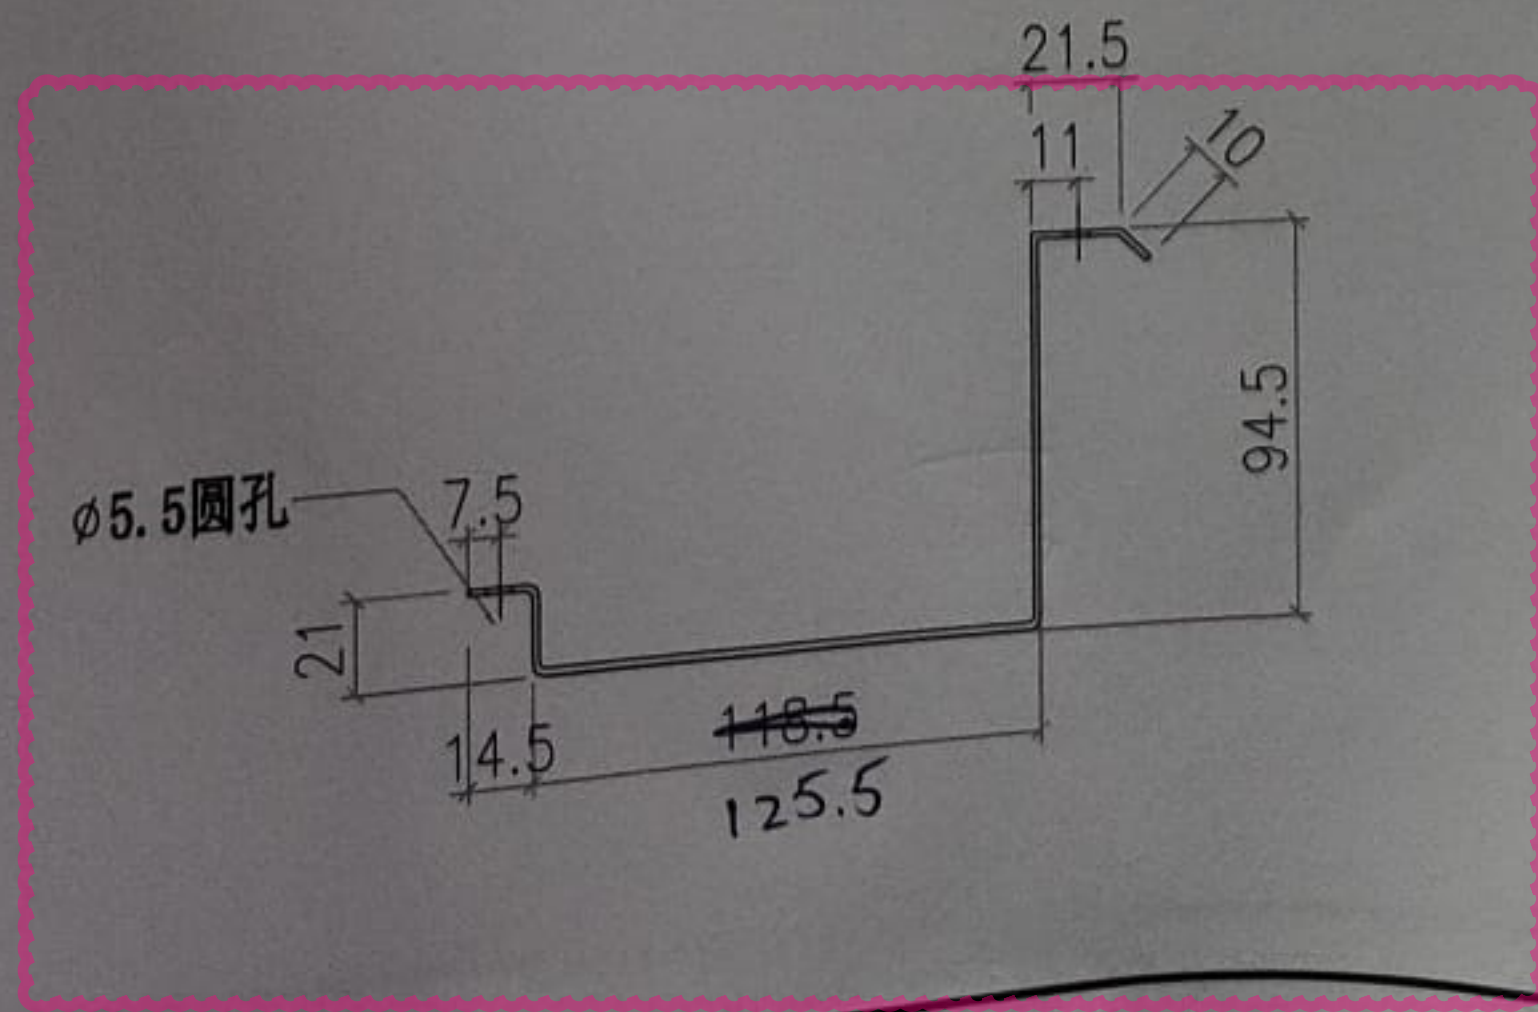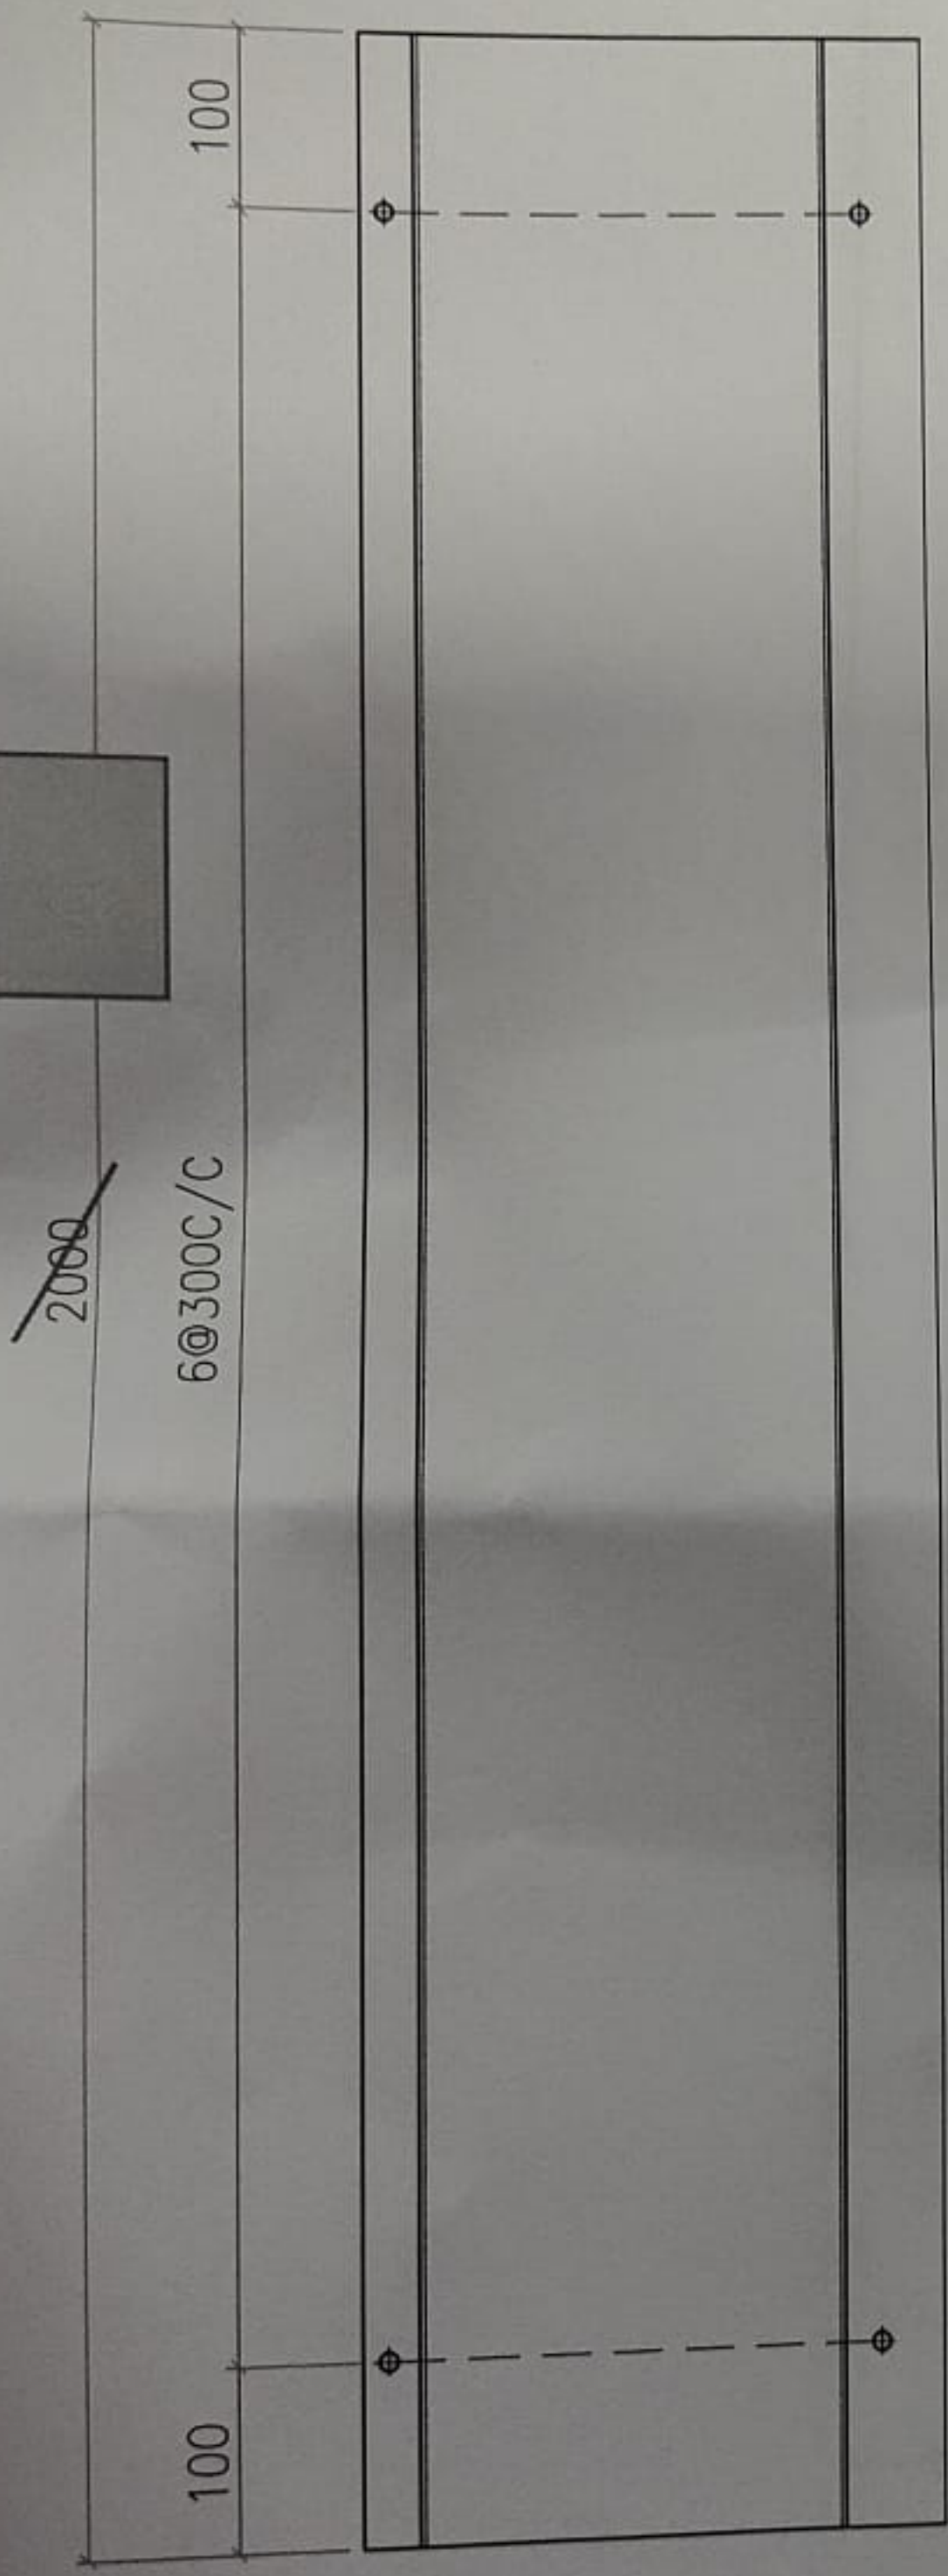


8029-2

工程號	J856	類別		物料號	M1		
地盘	天榮站	制圖	李傳鵬	2022-11-26	圖號	Q-FS-8	
採用工廠		圖紙名稱	鋁料加工圖	復核	練松文	2022-11-27	
日期	12.09	材料	1.5mm 鋁板	批准	林仁安	2022-11-28	
地盤	✓	材料顏色	-	數量	-	單件重量	- (KG)



T3 B6 右牆

TCW-PE301-2 (左) 56件

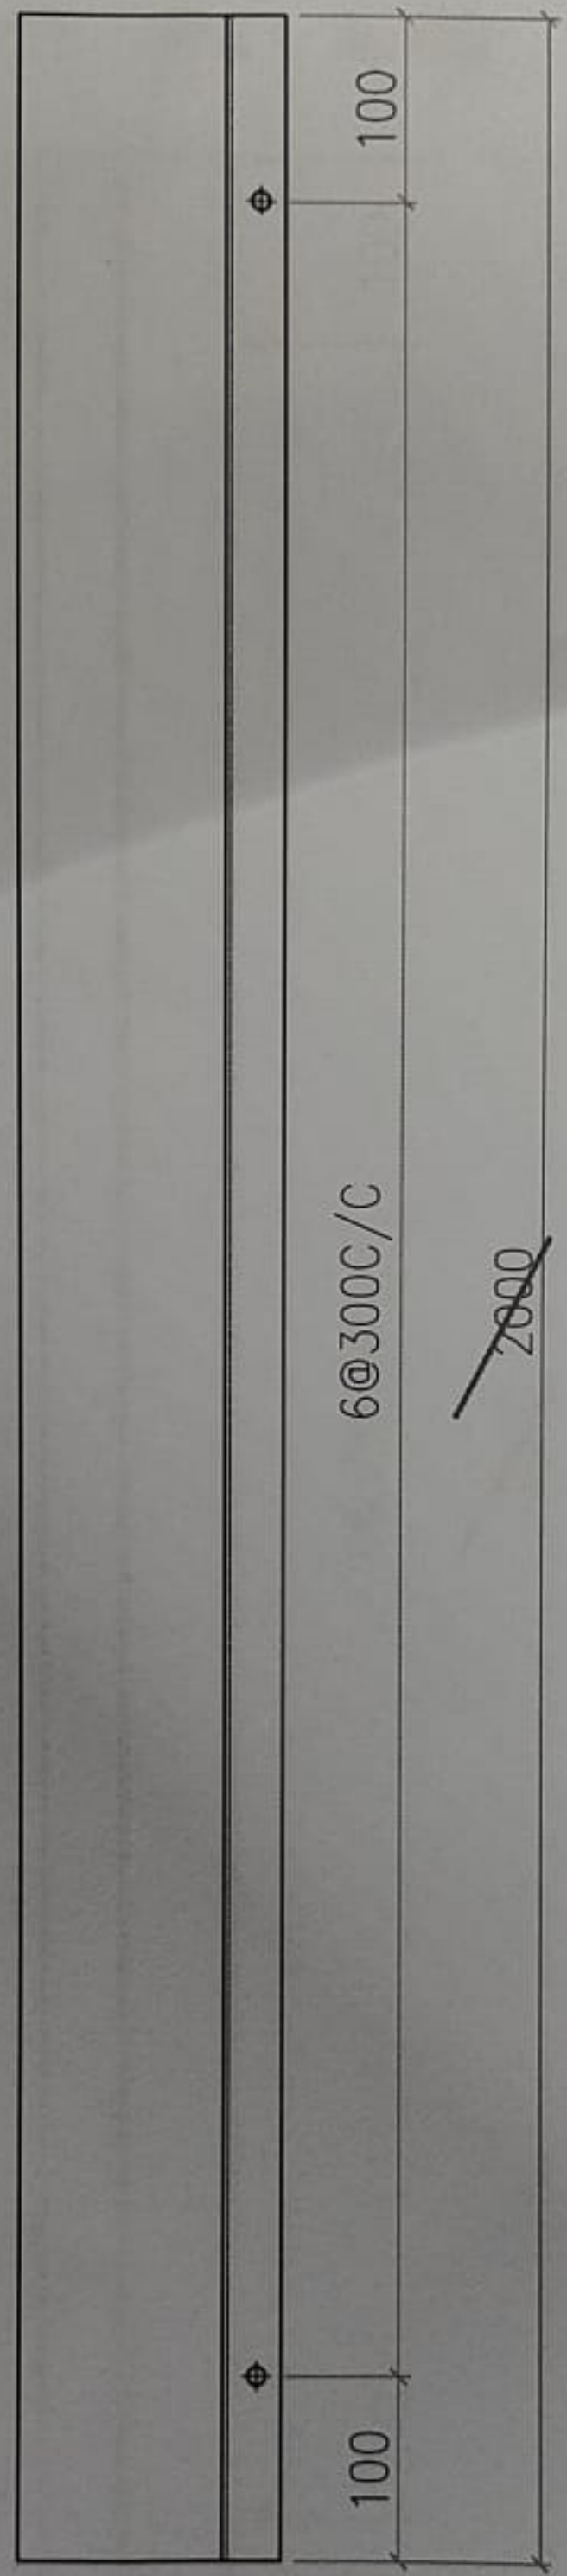

20 件


2400
(地盘安裝疊口
100~150)

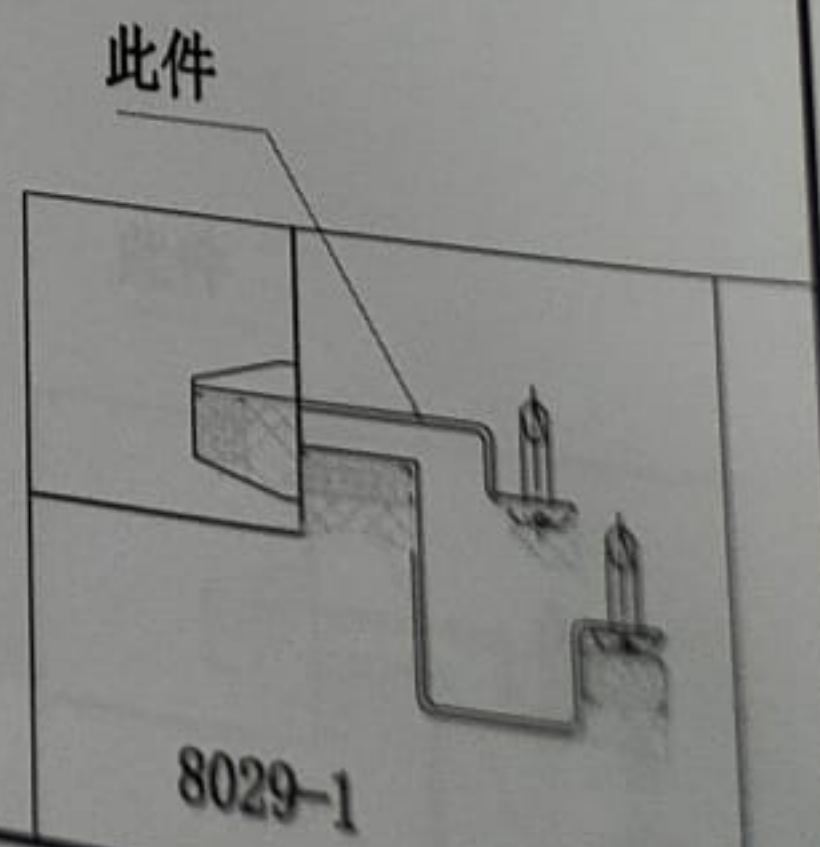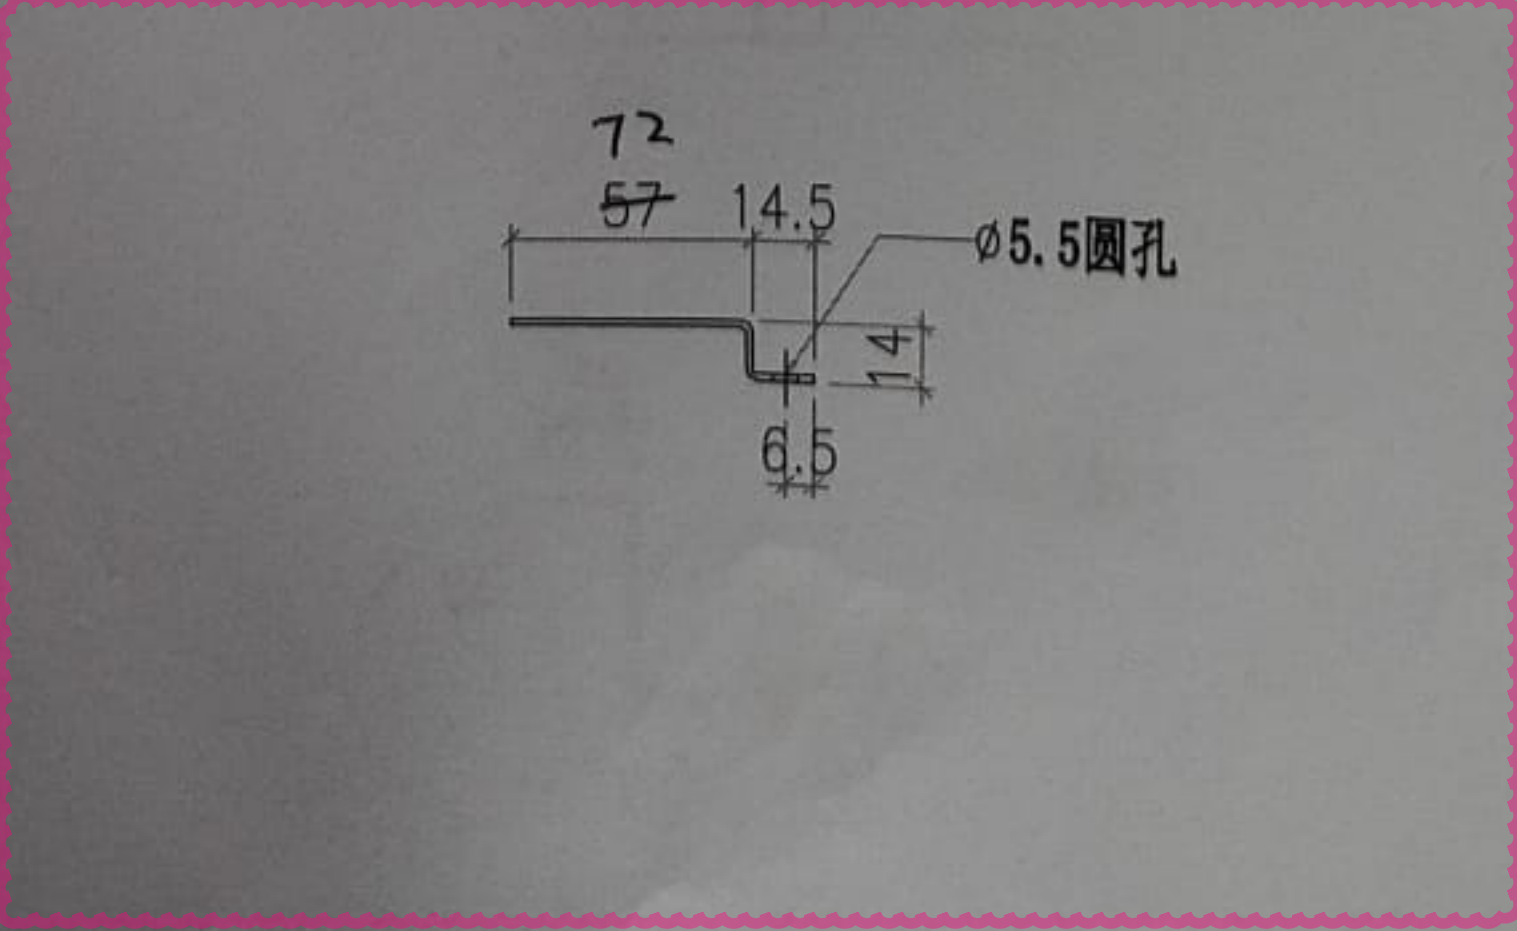

T3 B6 左牆

TCW-PE301-2 (左) 56件

20 件

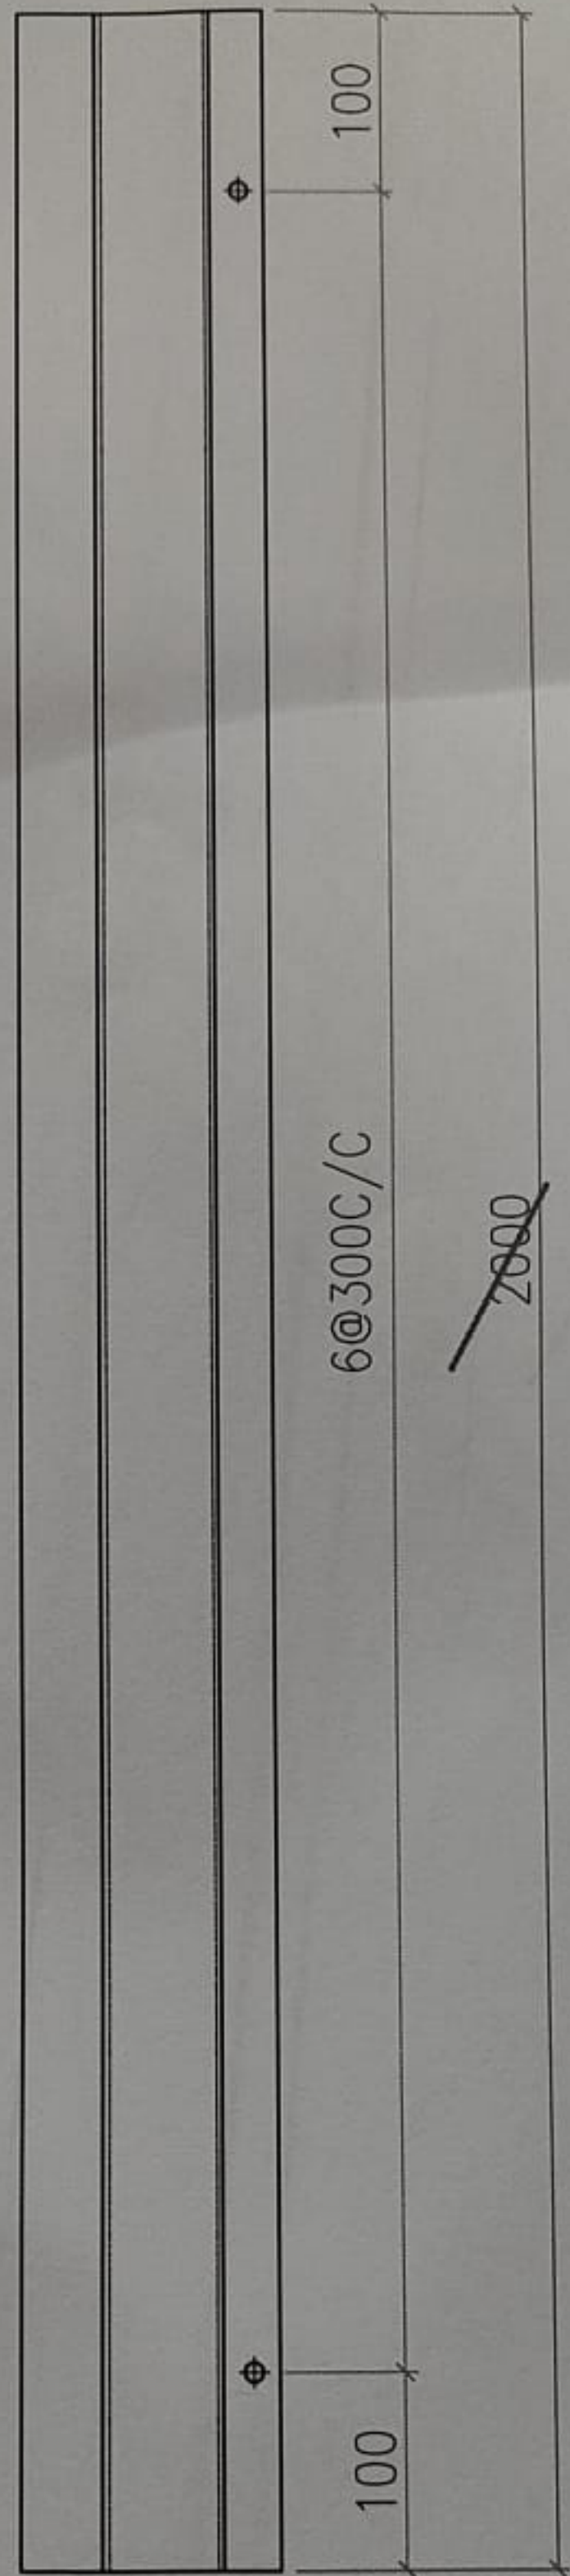

2400
 (地盤安裝疊口
 100~150)

