



美特鋁質有限公司

MIDI ALUMINIUM FABRICATOR LTD.



工程指示 / 要求簡箋 ENGINEER INSTRUCTIONS(E.I.)

工程指示編號:	EI- 6566.	修改版本:	-
	HK- 1707.		
工程編號:	J 856	工程名稱:	TSWTL23 天榮
收件人:	生統/	發件人:	Thomas Wong
工程項目:	請按圖做鋁板加工圖 隔音窗一樓樓底 拆圖.	日期:	31/07/2023

<input checked="" type="checkbox"/> 原合約工程包	<input type="checkbox"/> 原合約工程加 / 減賬 QT-	<input type="checkbox"/> 新工程報價 QT-
--	--	------------------------------------

信件批核號碼/圖紙參考編號:	批核模具圖紙編號:
客戶指示附件:	管理內部批簽署:

<input type="checkbox"/> 初步鋁料 B.M.	<input type="checkbox"/> 加工拆圖, 然後生產	<input type="checkbox"/> 尺寸表
<input type="checkbox"/> 正式鋁料 B.M.	<input type="checkbox"/> 技術上資料/指示	<input type="checkbox"/> 報價
<input type="checkbox"/> 配件 B.M.	<input type="checkbox"/> 樣辦或貨品說明書	<input type="checkbox"/> 分判合約
<input type="checkbox"/> 其他:		

內容:
香港工場原J852存貨鋁料不足
請按附件圖做鋁板加工圖

完成上列要求日期: 04/08/2023

國內

<input type="checkbox"/> 生產技術總監	<input type="checkbox"/> 連附件	<input checked="" type="checkbox"/> 技術部	<input checked="" type="checkbox"/> 連附件	<input type="checkbox"/> 生產部	<input type="checkbox"/> 連附件
<input type="checkbox"/> 採購部	<input type="checkbox"/> 連附件	<input checked="" type="checkbox"/> 生產統籌部	<input checked="" type="checkbox"/> 連附件	<input type="checkbox"/> 報關組	<input type="checkbox"/> 連附件
<input type="checkbox"/> 質檢部	<input type="checkbox"/> 連附件	<input type="checkbox"/> 會計部	<input type="checkbox"/> 連附件	<input type="checkbox"/> 機械設計部	<input type="checkbox"/> 連附件
<input type="checkbox"/> 香港辦	<input type="checkbox"/> 連附件	<input type="checkbox"/> 其他:			

香港


<input type="checkbox"/> 行政部	<input type="checkbox"/> 連附件	<input type="checkbox"/> 會計部	<input type="checkbox"/> 連附件	<input type="checkbox"/> 統籌部	<input type="checkbox"/> 連附件	<input type="checkbox"/> 工程部	<input type="checkbox"/> 連附件
<input type="checkbox"/> 採購部	<input type="checkbox"/> 連附件	<input type="checkbox"/> QS部	<input type="checkbox"/> 連附件	<input type="checkbox"/> 地盤管理	<input type="checkbox"/> 連附件	<input type="checkbox"/> 維修部	<input type="checkbox"/> 連附件

*發件人簽署:		*組別成員批核簽署:	
傳遞編號:		項目經理簽署:	

E16503

序號	物料編號	使用位置	數量	長度L	EQ	M	x	N
1	WH-01	AW-A02b	1	715	107.5	300	x	1
2	WH-02	AW-A04c	1	815	157.5	300	x	1
3	WH-03	AW-A05a	1	1347	123.5	300	x	3


WH-03
AW-A05a 欠1347mm 返回 舊料不夠長修改
20/7-2023

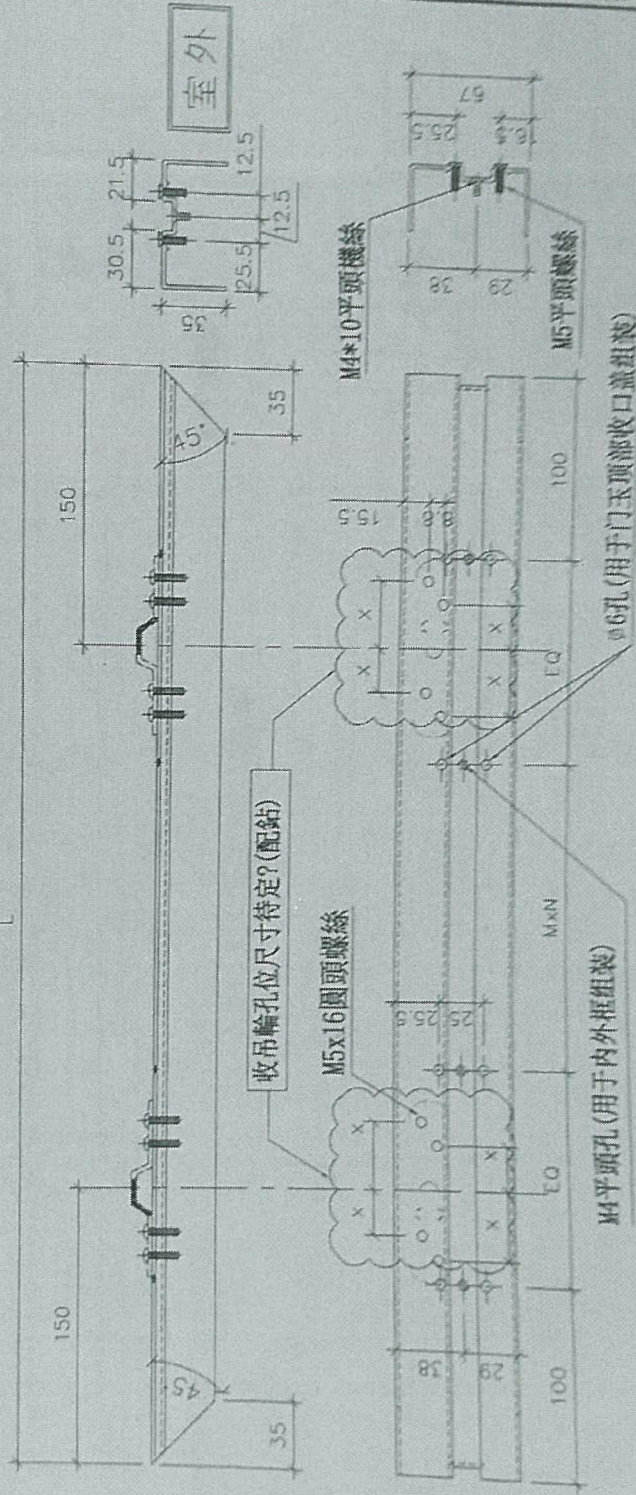

名稱	吊橋外框頂板	材料	AL6063	圖號	WH-01
圖號	WH-01	圖號	WH-01	圖號	WH-01
制圖	黃瑞玉	日期	2023.07.11	修改	
復核	謝永林	日期	2023.07.12	日期	
批准		批准		批准	

序號	物料編號	使用位置	數量	長度L	EQ	M	X	N
1	WH-01a	AW-A02b	1	715	107.5	300	x	1
2	WH-02a	AW-A04c	1	815	157.5	300	x	1
3	WH-03a	AW-A05a	1	1347	123.5	300	x	3

WH-03a
AW-A05a 大1347mm 返回舊及重新長修改
29/7-2023

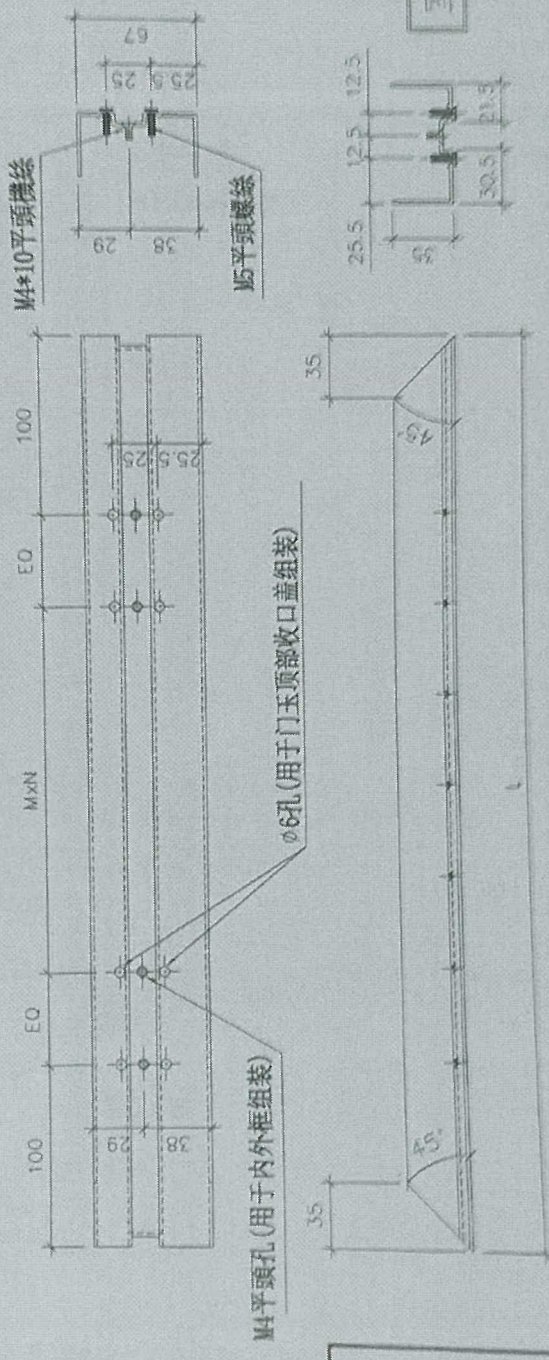


製圖	黃耀玉	2023.07.11	修改	
復核	謝永林	2023.07.12	日期	
批准			圖號	WH-01a

室內


序號	物料編號	使用位置	數量	長度L	EQ	M	x	N
1	NH-01	AW-A02b	1	711	107.5	300	x	1
2	NH-02	AW-A04c	1	811	157.5	300	x	1
3	NH-03	AW-A05a	1	1343	123.5	300	x	3

NH-03
AW-A05a R1343mm 邊圈卷料
不銹鋼長修版

29/7-2023

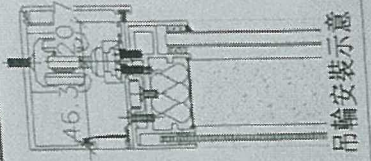



吊輪安裝示意

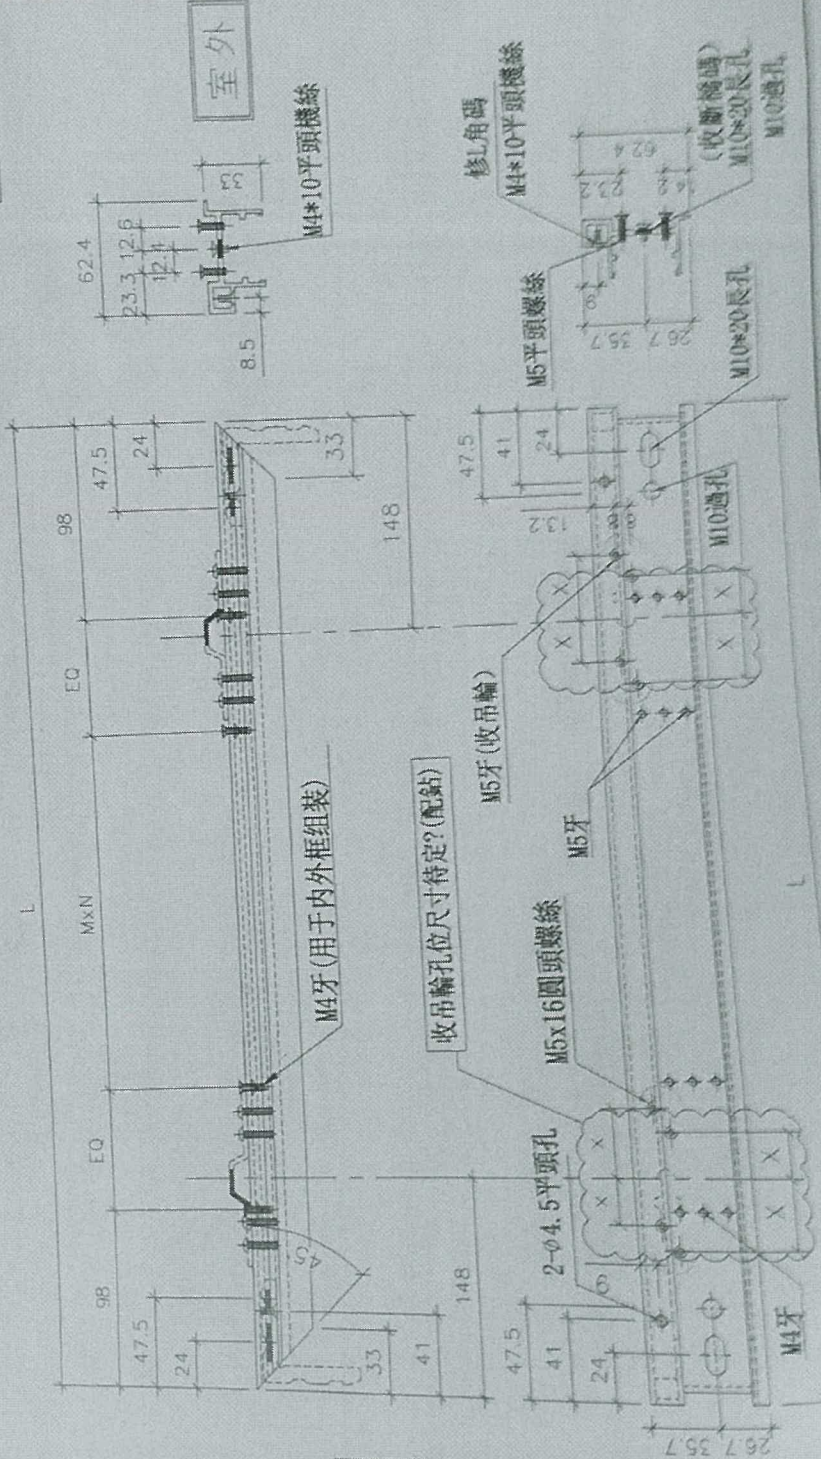

名義	吊輪內框頂機	制圖	蕭遠王	2023.07.11	修改	
材料	X86465	復核	蕭永林	2023.07.12	製圖	
顏色	*7#UC1542919XL-3	批准				NH-01

序號	物料編號	使用位置	數量	長度L	EQ	M	x	N
1	NH-01a	AW-A02b	1	711	107.5	300	x	1
2	NH-02a	AW-A04c	1	811	157.5	300	x	1
3	NH-03a	AW-A05a	1	1343	123.5	300	x	3


NA-03a
AW-A05a 1343mm 返回舊料不夠長
修改
29/7-2023

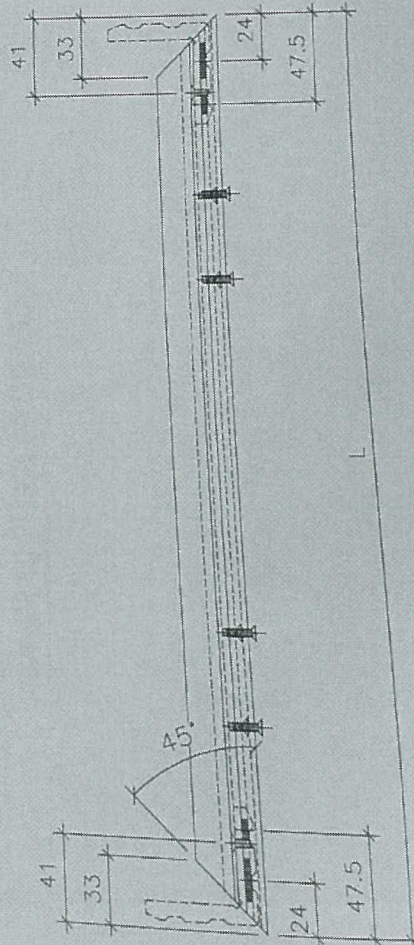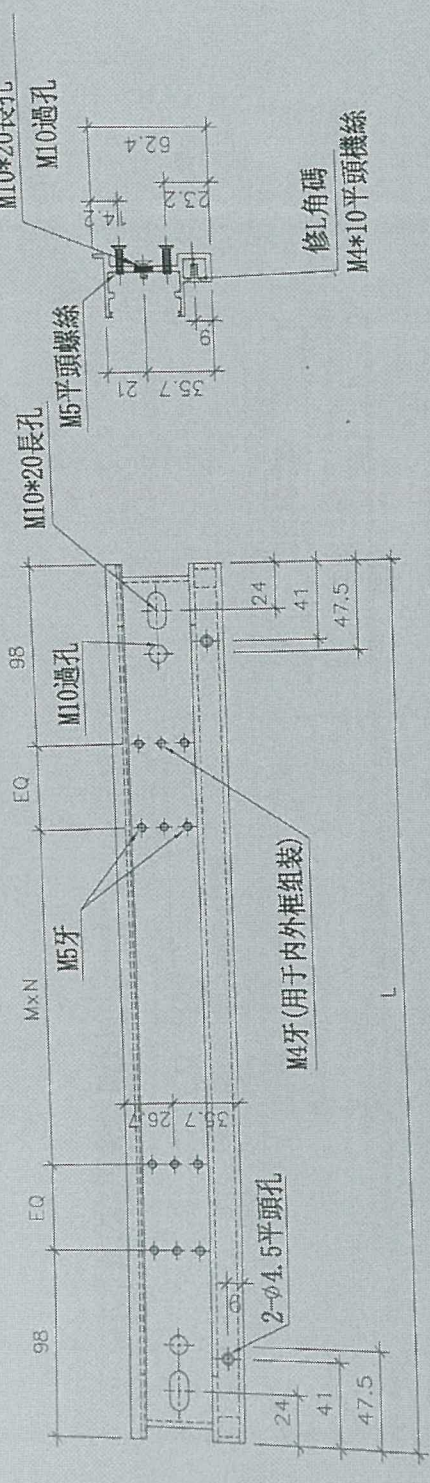

名稱	吊櫃內框底蓋	制圖	謝瑞玉	2023.07.11	修改
材料	X86465	審核	謝永林	2023.07.12	日期
顏色	中灰色 (UC1542919XL-3)	批准			圖號
					NH-01a

序號	物料編號	使用位置	數量	長度L	EQ	M	X	N
1	G-SKG1	AW-A02b	1	715	107.5	300	X	1
2	G-SKG2	AW-A04c	1	815	157.5	300	X	1
3	G-SKG3	AW-A05a	1	1347	123.5	300	X	3

全部沒有舊料返回
28/7-2023


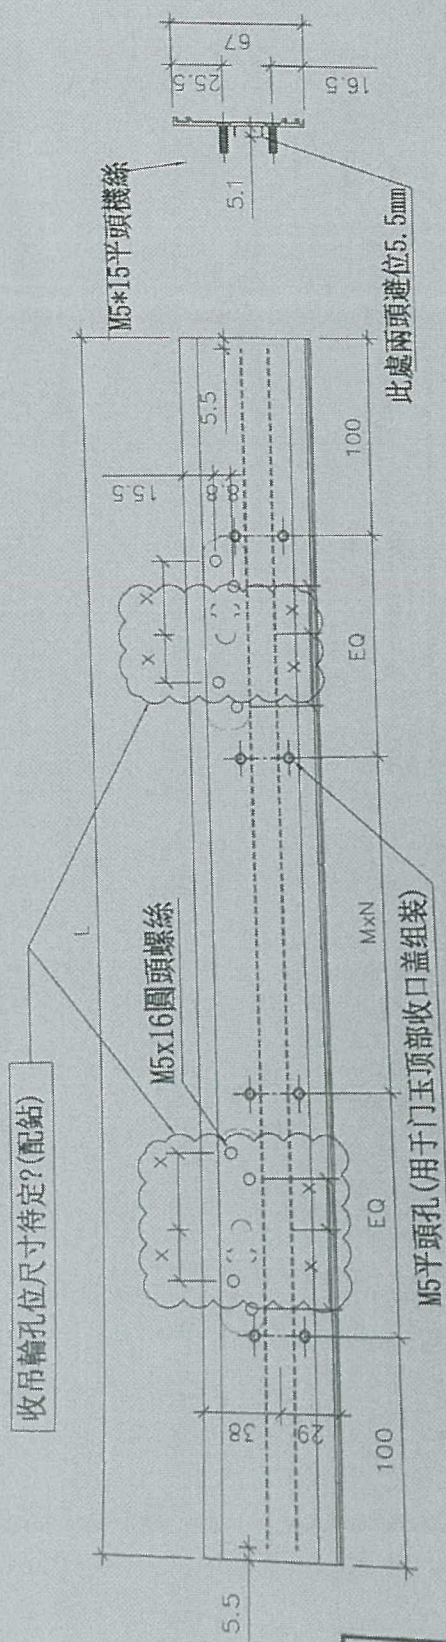


名釋	門玉頂部收口蓋	材料	X86470
制圖	謝耀玉	日期	2023.07.11
修改		日期	
復核	謝永林	日期	2023.07.12

序號	物料編號	使用位置	數量	長度L	EQ	M	X	N
1	G-SKG1n	AW-A02b	1	715	107.5	300	x	1
2	G-SKG2a	AW-A04c	1	815	157.5	300	x	1
3	G-SKG3a	AW-A05n	1	1347	123.5	300	x	3

全部沒有舊料退回
29/7-2023

削料示意圖

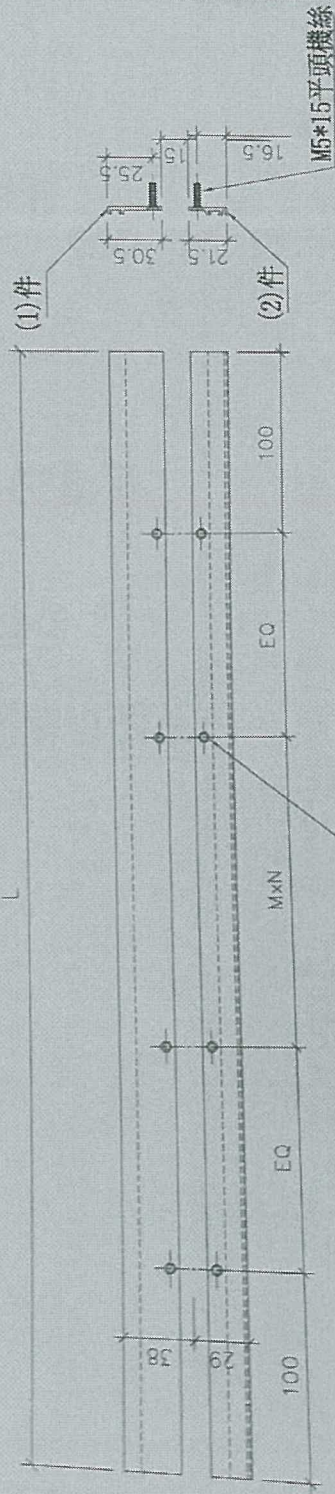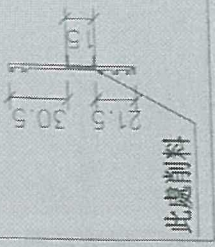

名稱	門玉顶部收口蓋	制圖	謝瑞玉	2023.07.11	修改
材料	X86470	復核	謝永林	2023.07.12	日期
顏色	中灰色(UCT542919XL-3)	批准			圖號
					G-SKG1a



美特鋁質 有限公司
MIDI Aluminium Fabricator Ltd.

地盤 天榮站

序號	物料編號	使用位置	數量	長度L
1	W-KG01	AW-A02b	2	1675
2	W-KG01	AW-A04c	2	1675
3	W-KG02	AW-A05a	2	2240

全部沒有舊料返回

29/7-2023

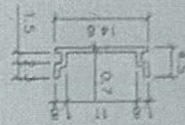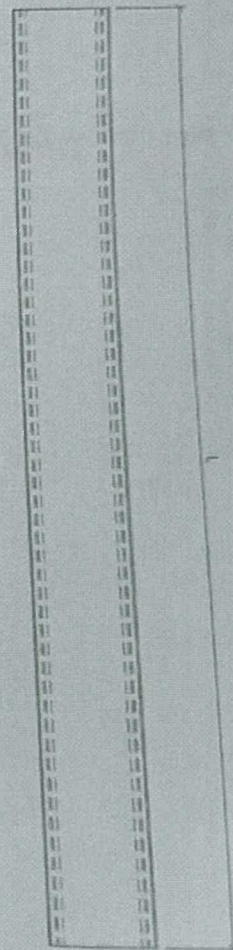


安裝示意圖

外框料

內框料

此件

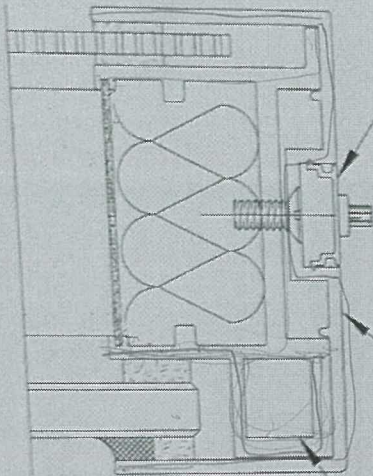

室外

名稱 外框企扣蓋

制圖 黃瓊玉

2023.07.11

修改

材料 X86471

復核 謝永林

2023.07.12

日期

顏色 中灰色 (UCT542919XL-3)




批准

圖號 W-KG01

地盤用


全部材料，沒有舊料退回
19/7-2023

序號	物料編號	使用位置	數量	長度L	位置
1	H-DG-01	AW-A02b	1	1220	A5-BR2
2	H-DG-02	AW-A04c	1	1420	A5-MBR
3	H-DG-03	AW-A05a	1	2435	A5-LJV

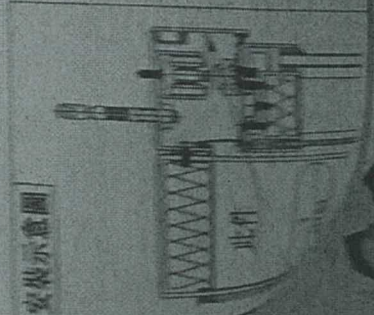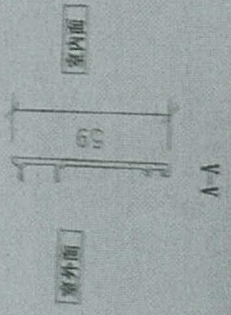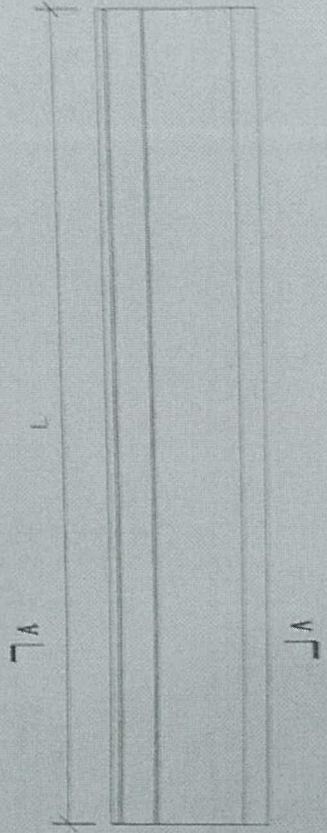


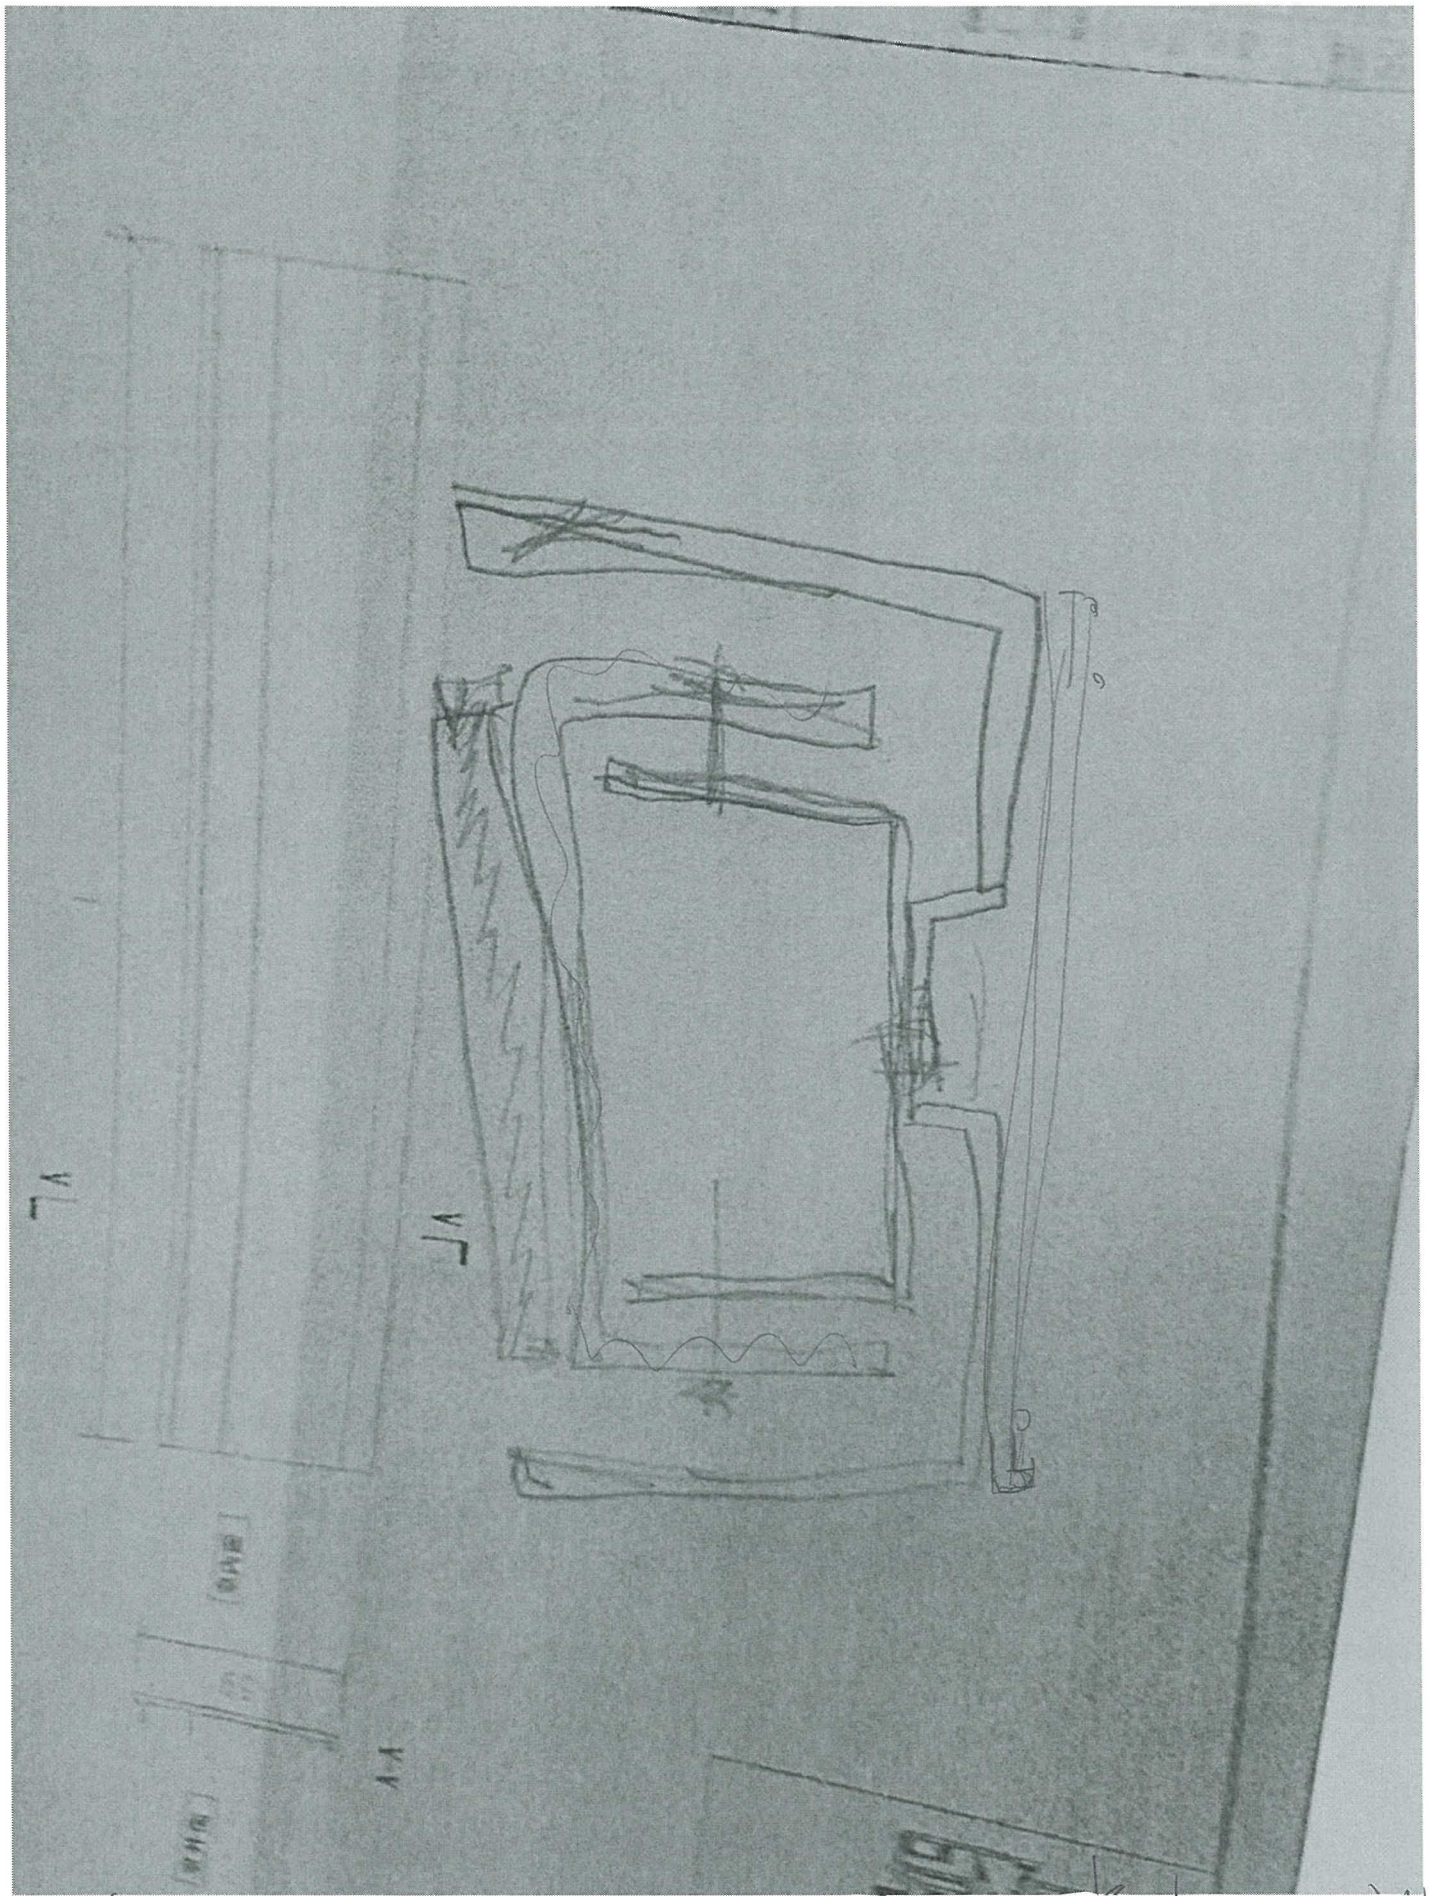

供參考用之草圖