



工程指示 / 要求簡箋 ENGINEER INSTRUCTIONS(E.I.)

工程指示編號:	EI- 6974 A	修改版本:	A
	HK- 2930		
工程編號:	J 856	工程名稱:	天榮站
收件人:	生統/林仁安	發件人:	Iris
工程項目:	CW幕牆標準層起底鋁板及T1玻璃牆企身鋁板(修改A)	日期:	15/12/2023

<input checked="" type="checkbox"/> 原合約工程包	<input type="checkbox"/> 原合約工程加 / 減賬 QT-	<input type="checkbox"/> 新工程報價 QT-
--	--	------------------------------------

信件批核號碼/圖紙參考編號:	批核模具圖紙編號:
客戶指示附件:	管理內部批簽署:

<input type="checkbox"/> 初步鋁料 B.M.	<input type="checkbox"/> 加工拆圖, 然後生產	<input type="checkbox"/> 尺寸表
<input type="checkbox"/> 正式鋁料 B.M.	<input type="checkbox"/> 技術上資料/指示	<input type="checkbox"/> 報價
<input type="checkbox"/> 配件 B.M.	<input type="checkbox"/> 樣辦或貨品說明書	<input type="checkbox"/> 分判合約
<input type="checkbox"/> 其他:		

內容: CW幕牆標準層起底鋁板及T1玻璃牆企身鋁板(修改A) MO1- 3-17樓 10/1/2024 MO2- 18-32樓 4月中/2024 MO3- 32以上 5月底/2024 分層包鋁
完成上列要求日期: 22/12/2023

國內

<input type="checkbox"/> 生產技術總監	<input type="checkbox"/> 連附件	<input checked="" type="checkbox"/> 技術部	<input checked="" type="checkbox"/> 連附件	<input type="checkbox"/> 生產部	<input type="checkbox"/> 連附件
<input type="checkbox"/> 採購部	<input type="checkbox"/> 連附件	<input checked="" type="checkbox"/> 生產統籌部	<input checked="" type="checkbox"/> 連附件	<input type="checkbox"/> 報關組	<input type="checkbox"/> 連附件
<input type="checkbox"/> 質檢部	<input type="checkbox"/> 連附件	<input type="checkbox"/> 會計部	<input type="checkbox"/> 連附件	<input type="checkbox"/> 機械設計部	<input type="checkbox"/> 連附件
<input type="checkbox"/> 香港辦	<input type="checkbox"/> 連附件	<input type="checkbox"/> 其他:			

香港

<input type="checkbox"/> 行政部	<input type="checkbox"/> 連附件	<input type="checkbox"/> 會計部	<input type="checkbox"/> 連附件	<input type="checkbox"/> 統籌部	<input type="checkbox"/> 連附件	<input type="checkbox"/> 工程部	<input type="checkbox"/> 連附件
<input type="checkbox"/> 採購部	<input type="checkbox"/> 連附件	<input type="checkbox"/> QS部	<input type="checkbox"/> 連附件	<input checked="" type="checkbox"/> 地盤管理	<input checked="" type="checkbox"/> 連附件	<input type="checkbox"/> 維修部	<input type="checkbox"/> 連附件

*發件人簽署: Iris	*組別成員批核簽署: 
傳遞編號:	項目經理簽署:



美特鋁質有限公司 MIDI Aluminium Fabricator Ltd.		工程號: J-856	計算: 劉灿	日期: 2023.11.07	送呈: 胡哥									
地盤名稱: 天榮站		核對: 徐祥坤	日期: 2023.11.07	副本:										
項目類別: B.M.表		批准: 林仁安	日期: 2023.11.07											
修改版次: A		A/C Code: 2023.12.11	總V.F.:	總重量: 824.02										
序號	修改內容	鋁板圖號	鋁板名稱	顏色	實用	後備	總數	總重量	展開面積		圖紙編號			
									單件展開面積	總展開面積		單件V.F.	總V.F.	
									平方米					
1		J856-H1-4	3mm厚鋁板	UCT309119XLB-3銀色	1	0	1	3.040	0.374	0.374	0.374	0.374	0.374	PE101-1左邊
2		J856-H2-4	3mm厚鋁板	UCT309119XLB-3銀色	1	0	1	3.189	0.392	0.392	0.392	0.392	0.392	PE102-1左邊
3		J856-H3-4	3mm厚鋁板	UCT309119XLB-3銀色	1	0	1	3.040	0.374	0.374	0.374	0.374	0.374	PE102-2右邊
4		J856-H4-6	3mm厚鋁板	UCT309119XLB-3銀色	1	0	1	3.238	0.398	0.398	0.398	0.398	0.398	PE201-2左邊
5		J856-H5-4	3mm厚鋁板	UCT309119XLB-3銀色	1	0	1	3.040	0.374	0.374	0.374	0.374	0.374	PE202-1右邊
6		J856-H6-4	3mm厚鋁板	UCT309119XLB-3銀色	1	0	1	3.040	0.374	0.374	0.374	0.374	0.374	PE202-2左邊
7		J856-Y1-4	3mm厚鋁板	UTC542919XL-3灰色	1	0	1	4.215	0.519	0.519	0.519	0.519	0.519	PE101-1右邊
8		J856-Y2-4	3mm厚鋁板	UCT309119XLB-3銀色	1		1	3.610	0.444	0.444	0.444	0.444	0.444	PE101-2右邊
9		J856-Y3-4	3mm厚鋁板	UCT309119XLB-3銀色	1		1	3.610	0.444	0.444	0.444	0.444	0.444	PE102-1右邊
10		J856-Y4-4	3mm厚鋁板	UTC542919XL-3灰色	1		1	4.776	0.587	0.587	0.587	0.587	0.587	PE102-2左邊
11	A改顏色	J856-Y5-4	3mm厚鋁板	UCT309119XLB-3銀色	2		2	1.746	0.107	0.215	0.107	0.215	0.215	PE201-1
12		J856-Y6-4	3mm厚鋁板	UCT309119XLB-3銀色	1		1	4.602	0.566	0.566	0.566	0.566	0.566	PE201-1右邊
13		J856-Y7-4	3mm厚鋁板	UTC542919XL-3灰色	1		1	5.272	0.648	0.648	0.648	0.648	0.648	PE201-1左邊
14		J856-Y8-4	3mm厚鋁板	UTC542919XL-3灰色	1		1	4.602	0.566	0.566	0.566	0.566	0.566	PE202-2右邊
15		J856-Y9-4	3mm厚鋁板	UCT309119XLB-3銀色	1		1	2.539	0.312	0.312	0.312	0.312	0.312	PE301-1右邊
16		J856-Y10-4	3mm厚鋁板	UTC542919XL-3灰色	1		1	1.106	0.136	0.136	0.136	0.136	0.136	PE301-2左邊
17		J856-Y11-4	3mm厚鋁板	UCT309119XLB-3銀色	1		1	2.405	0.296	0.296	0.296	0.296	0.296	PE301-2右邊
18		J856-Y12-4	3mm厚鋁板	UCT309119XLB-3銀色	1		1	3.050	0.375	0.375	0.375	0.375	0.375	PE302-1左邊
19		J856-Y13-4	3mm厚鋁板	UCT309119XLB-3銀色	1		1	1.547	0.190	0.190	0.190	0.190	0.190	PE302-1左邊
20		J856-Y14-4	3mm厚鋁板	UTC542919XL-3灰色	1		1	3.734	0.459	0.459	0.459	0.459	0.459	PE302-1右邊
21		J856-Y15-6	3mm厚鋁板	UTC542919XL-3灰色	1		1	0.917	0.113	0.113	0.113	0.113	0.113	PE302-2左邊
22		J856-Y16-6	3mm厚鋁板	UCT309119XLB-3銀色	1		1	3.050	0.375	0.375	0.375	0.375	0.375	PE302-2右邊
23		J856-Y17-6	3mm厚鋁板	UCT309119XLB-3銀色	1		1	1.547	0.190	0.190	0.190	0.190	0.190	PE302-2右邊

55		FS1-1	1.5mm厚铝板	络化	40	40	62.438	0.384	15.360			
56		FS1-2	1.5mm厚铝板	络化	40	40	101.462	0.624	24.960			
57		FS1-3	1.5mm厚铝板	络化	40	40	68.780	0.423	16.920			
58		FS1-4	1.5mm厚铝板	络化	1	1	1.382	0.340	0.340			
59		FS1-5	1.5mm厚铝板	络化	3	3	9.219	0.756	2.268			
60	A新增	J856-Y19-6A	3mm厚铝板	UCT309119XLB-3银色	1	1	0.000	0.000	0.000	0.000	0.000	EP201-2右边
				總計:	339	339	824.02	21.253	131.28	18.64	71.348	

 美特铝质有限公司 MIDI Aluminium Fabricator Ltd.		工程號	J856	類別		物料號	MP1	
修改	-	地盤	天榮站	制圖	李傳鵬	2022-11-09	圖號	LP-P8
日期	-	採用工廠	地盤	復核	練松文	2022-11-09	數量	-
		材料顏色	UCT309119XLB-3	批准	林仁安	2022-11-09	單件重量	- (KG)
		图纸名称	收口铝板	材料	3mm铝板			

第一页:共一页



PE101-2 左

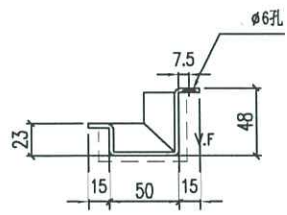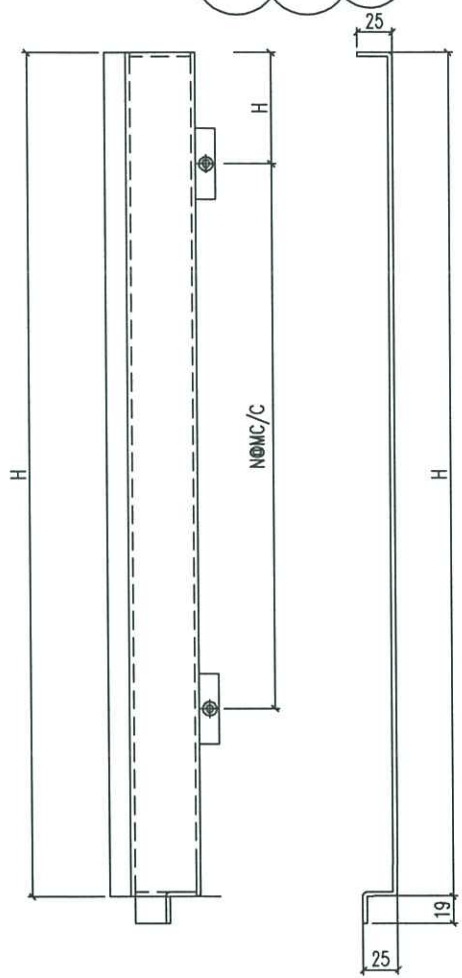

圖號	寬度 (W)	H1	N	M	數量	备注
✓ LP-P8-1	955	127	3	300	36	
✓ LP-P8-2	2045	127	6	300	37	
✓ LP-P8-3	610	127	1	300	1	
✓ LP-P8-4	355	60	1	200	1	
					75	

 美特鋁質有限公司 MIDI Aluminium Fabricator Ltd.			工程號	J856	類別		物料號	MP1	
修改	-		地盤	天榮站	制圖	李傳鵬	2022-11-09	圖號	J856-Y19
日期	-		採用工廠	✓ 地盤	復核	練松文	2022-11-09	數量	-
			材料顏色	UCT542919XL-3灰	批准	林仁安	2022-11-09	單件重量	- (KG)
			图纸名称	收口铝板					
			材料	3mm铝板					




Y19-6A → PE201-2 右边
 Y19-6 → PE303-1 右边

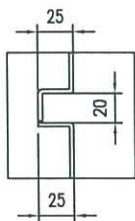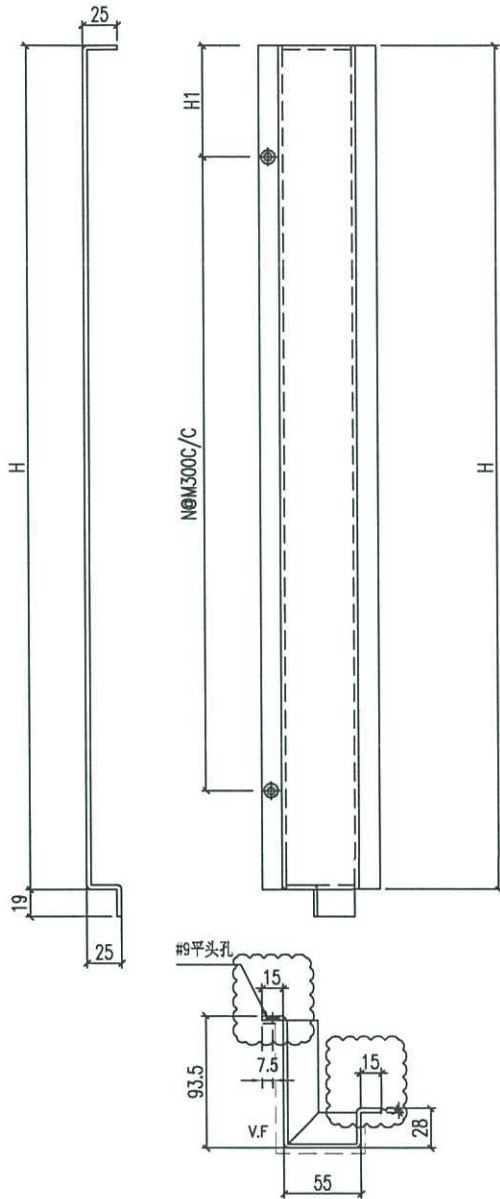

圖號	寬度 (W)	W1	N	M	數量	备注
856-Y19-6	610	155	1	300	1	UCT542919XL-3
856-Y19-6A	610	155	1	300	1	UCT309119XLB-3 ✓
					2	


 美特鋁質有限公司 MIDI Aluminium Fabricator Ltd.		工程號	J856	類別		物料號	MP1	
修改	-	採用工廠	天榮站	制圖	李傳鵬	2022-11-09	圖號	J856-Y5
日期	-	材料顏色	收口鋁板	復核	練松文	2022-11-09	數量	-
		UCI309119XLB-3	3mm鋁板	批准	林仁安	2022-11-09	單件重量	- (KG)


PE201-1 左边
PE301-1 左边

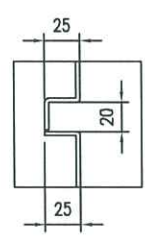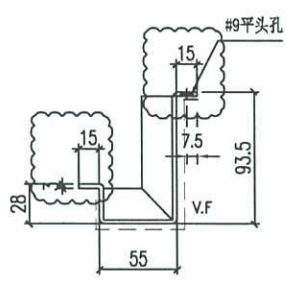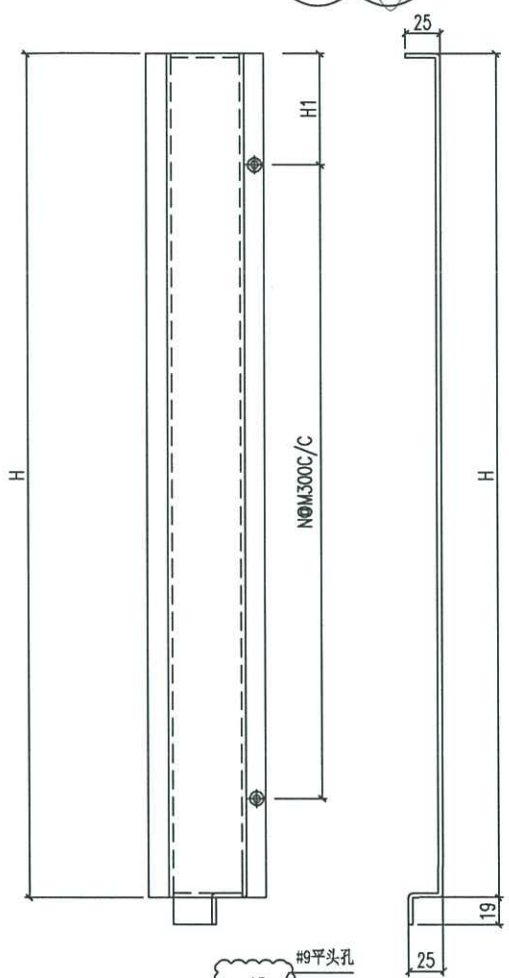


圖號	寬度 (W)	W1	N	M	數量	备注
856-Y5-4	610	155	1	300	2	
					2	


 美特鋁質有限公司 MIDI Aluminium Fabricator Ltd.		工程號 J856 地盘 天榮站 图纸名称 收口铝板位置图 材料 -	類別 制圖 陈梓豪 2022-10-19 復核 练松文 2022-10-19 批准 林仁安 2022-10-19	物料號 - 圖號 TJ-LB-A04 數量 - 單件重量 (KG)
修改 日期	採用工廠 材料颜色			

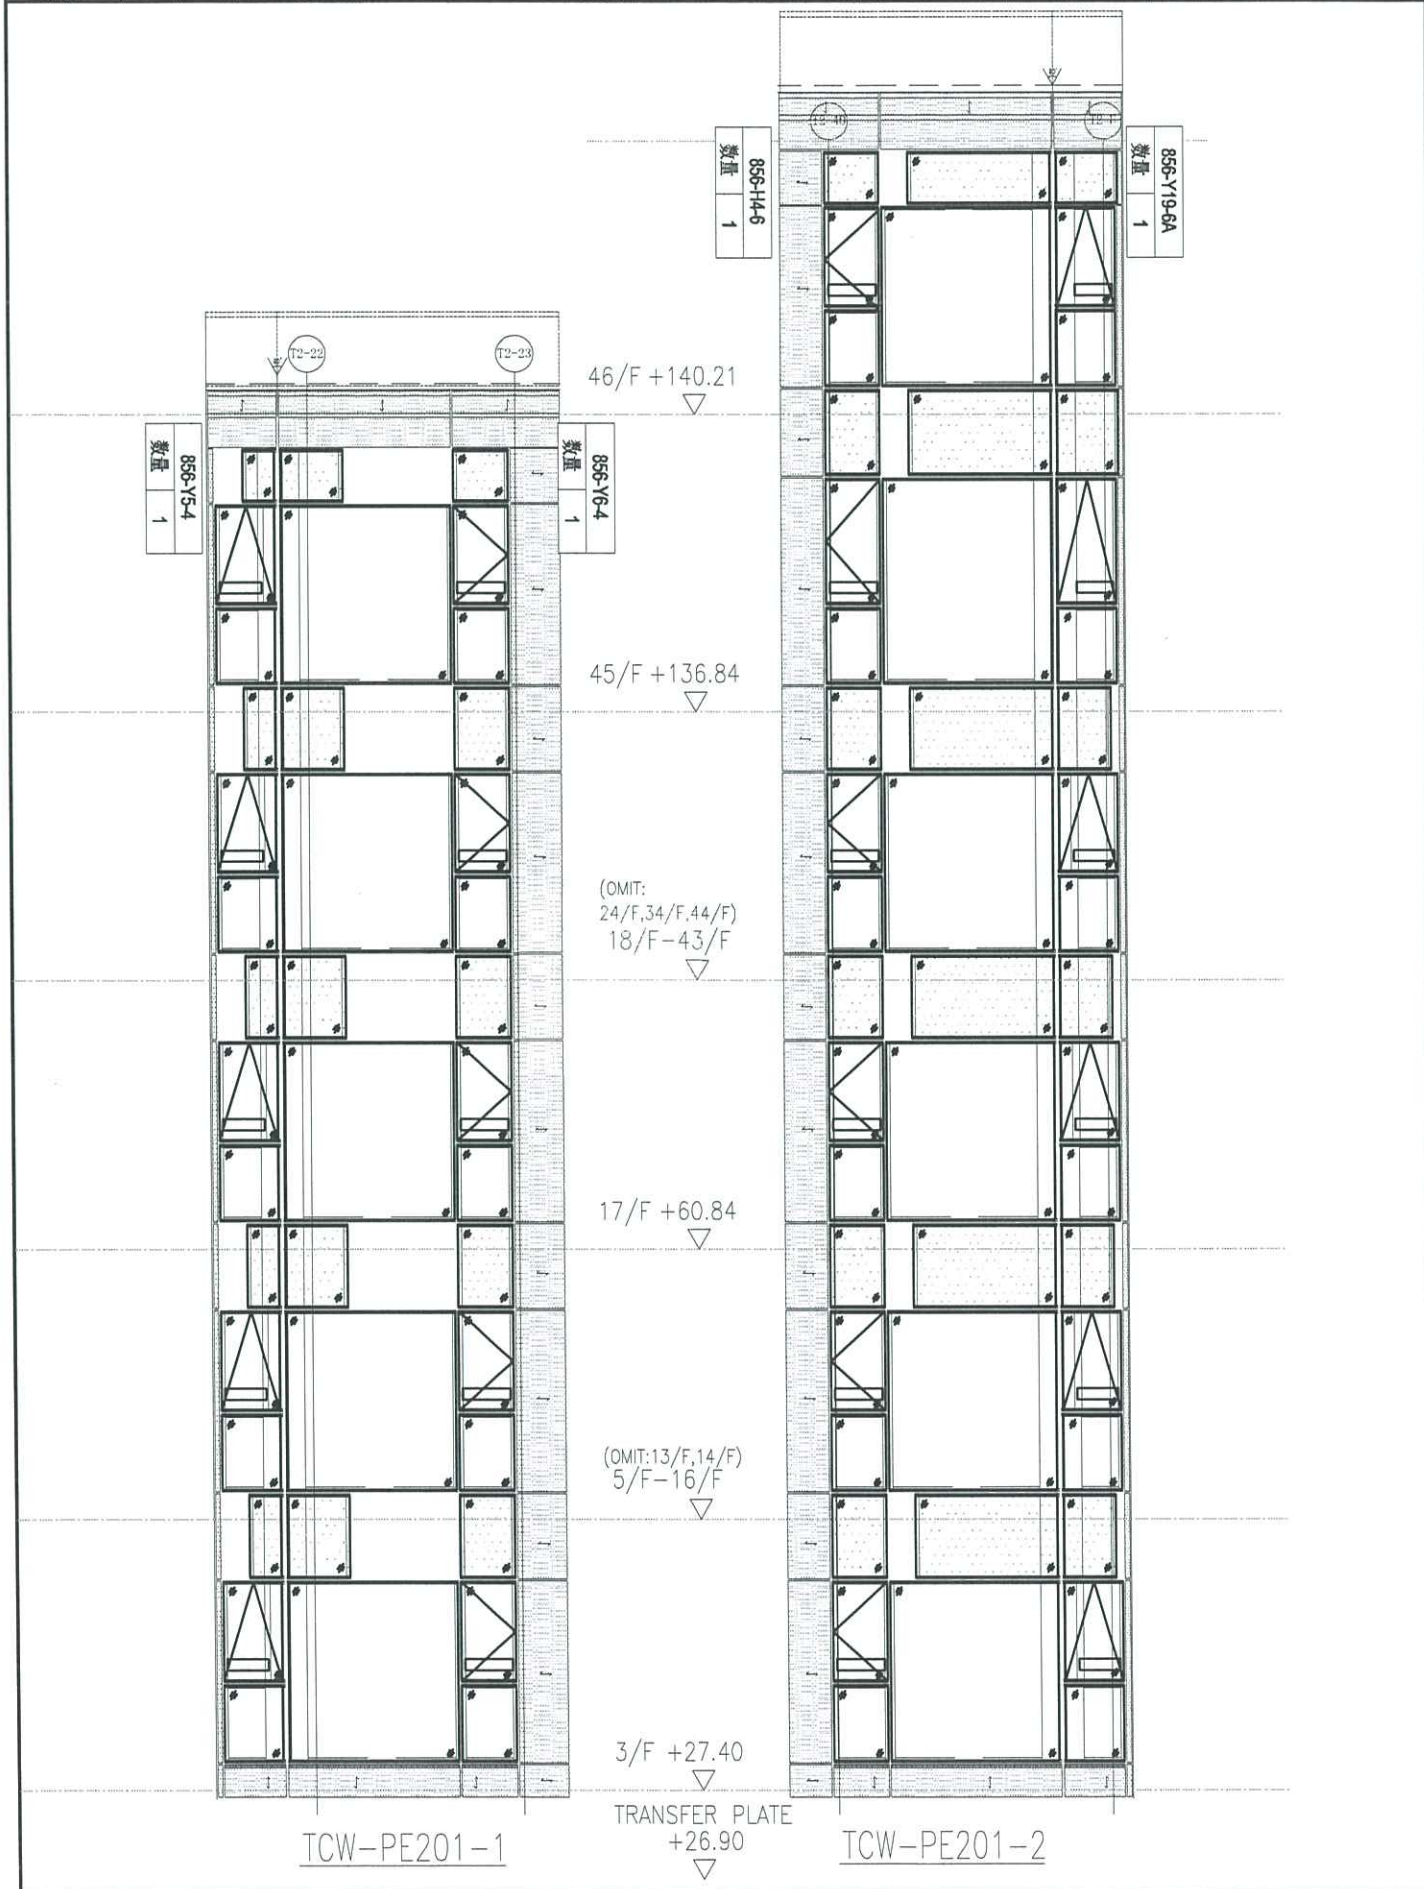


 美特鋁質有限公司 MIDI Aluminium Fabricator Ltd.		工程號 J856 地盘 天榮站 图纸名 窗口铝板位置图 材料 -	類別 制圖 陈梓豪 復核 练松文 批准 林仁安	物料號 - 2022-10-19 2022-10-19 2022-10-19	圖號 TJ-LB-A07 數量 - 單件重量 (KG)
修改日期	採用工廠	地盤	材料	圖紙名	圖號
	材料颜色				

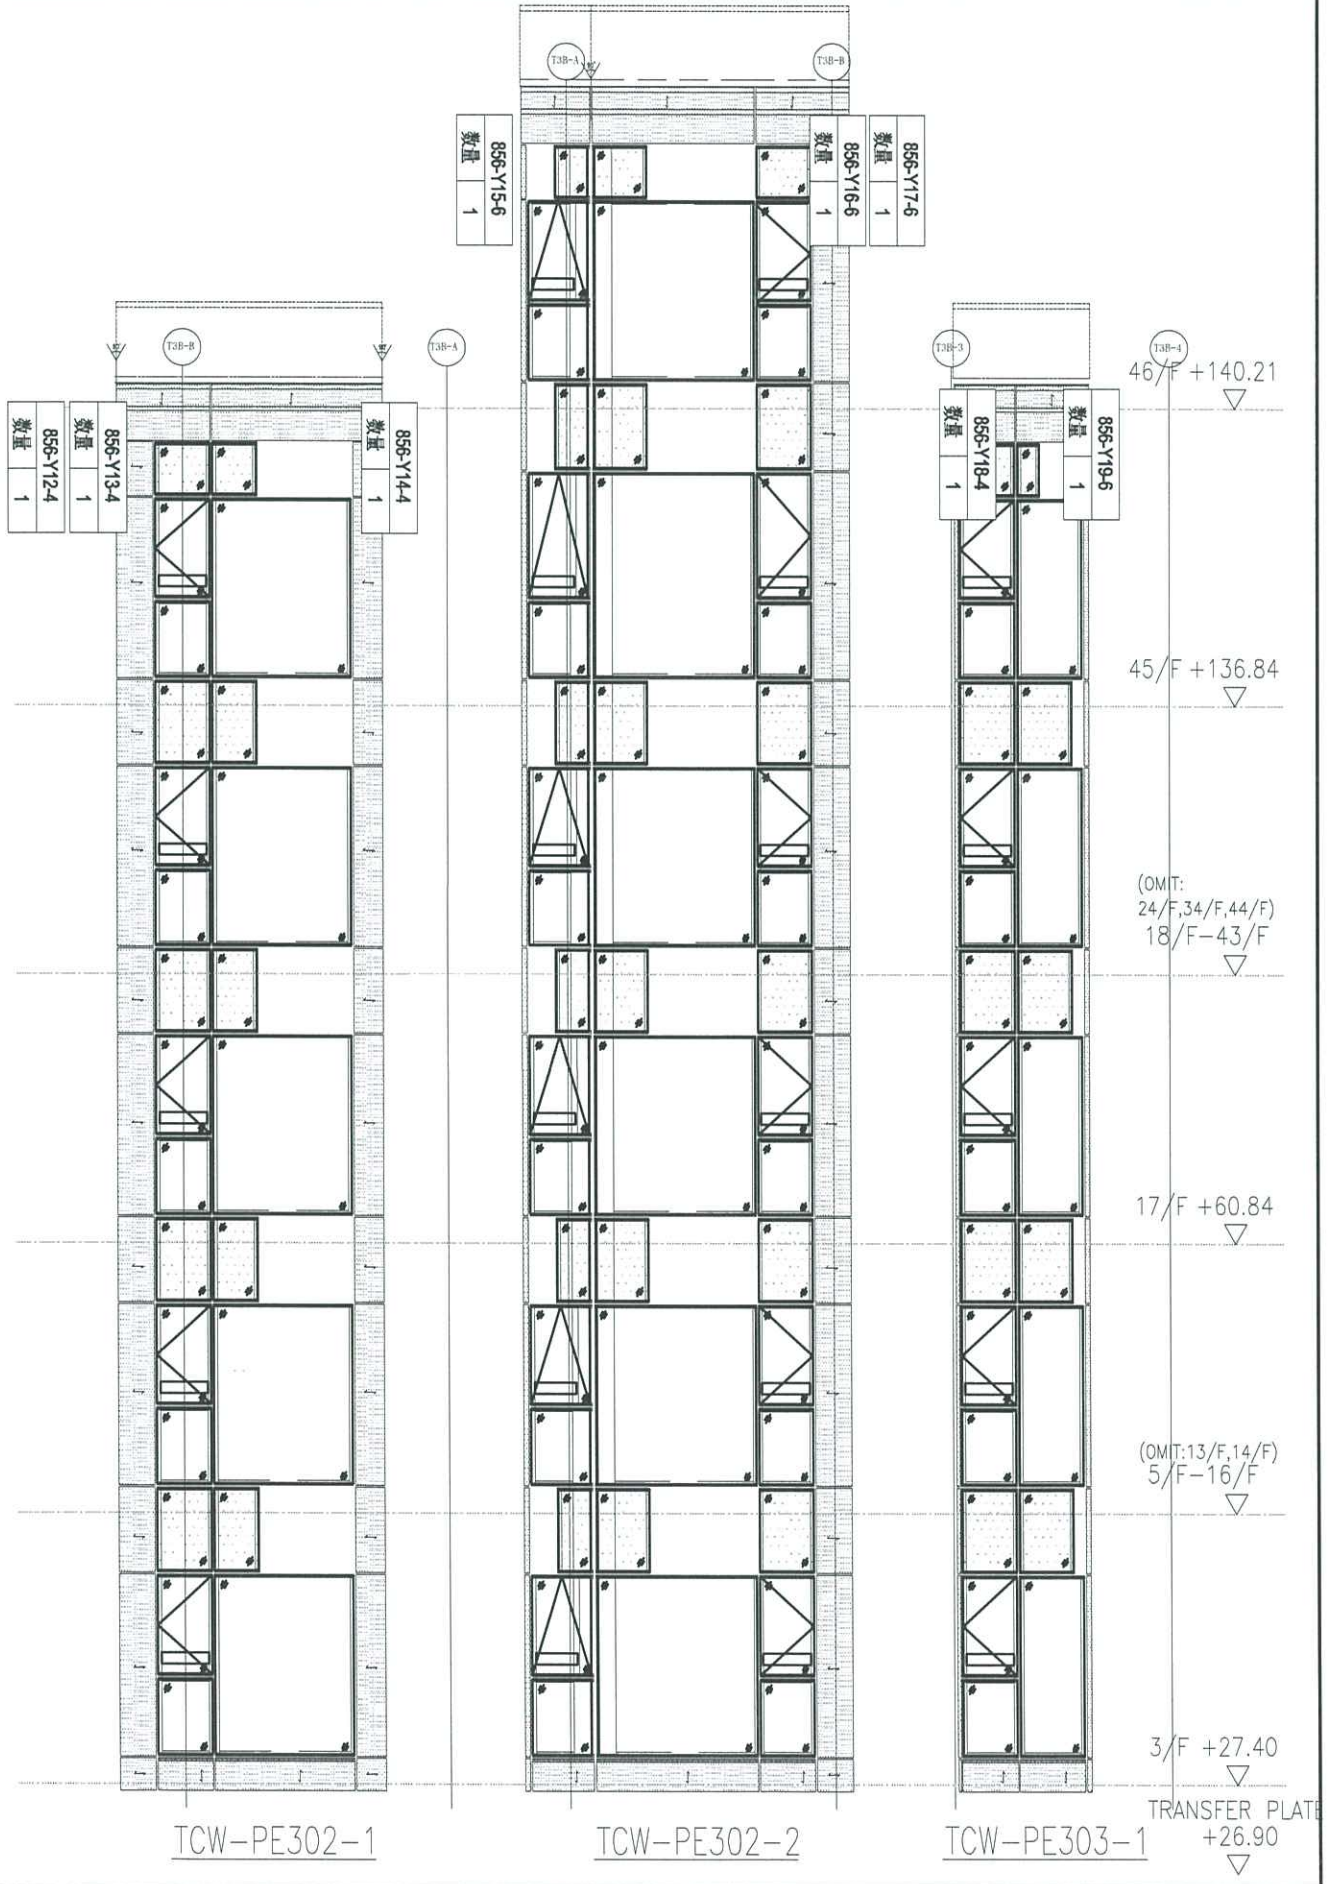


 美特鋁質有限公司 MIDI Aluminium Fabricator Ltd.			工程號 J856	類別	物料號 -		
修改		採用工廠	地盤	制圖 陈梓豪	2022-10-19	圖號	TJ-BM-A01
日期		材料颜色	图纸名称	復核 练松文	2022-10-19	數量	-
			材料	批准 林仁安	2022-10-19	單件重量	(KG)

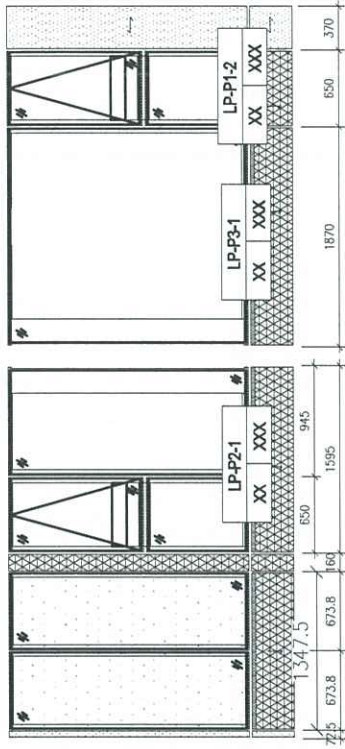


TCW-PE101-2

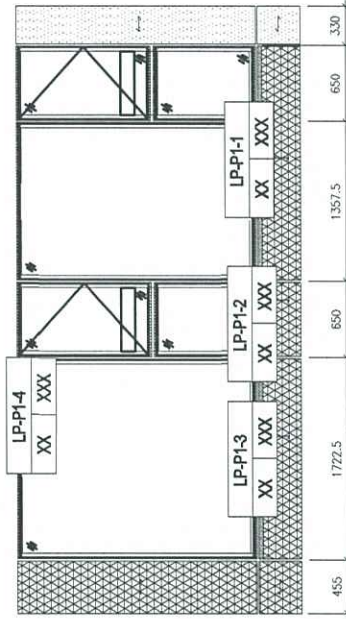


TCW-PE102-2

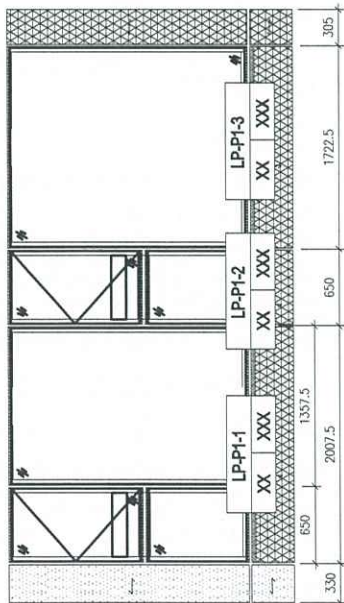


TCW-PE101-1

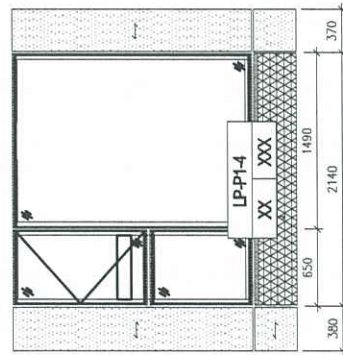


TCW-PE102-1

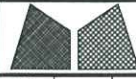
 美特鋁質有限公司 MIDI Aluminium Fabricator Ltd.		工程號 J856	類別	物料號 -		
修改 日期		地盤 天榮站 採用工廠 材料顏色	图纸名 軌件位置图 材料 -	制圖 陈梓豪 復核 练松文 批准 林仁安	2022-10-19 2022-10-19 2022-10-19	圖號 TJ-BM-A01 數量 - 單件重量 (KG)

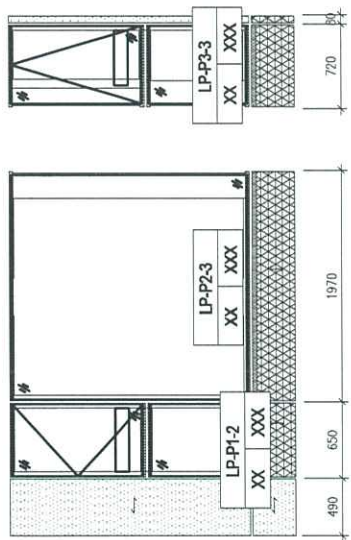


TCW-PE201-2

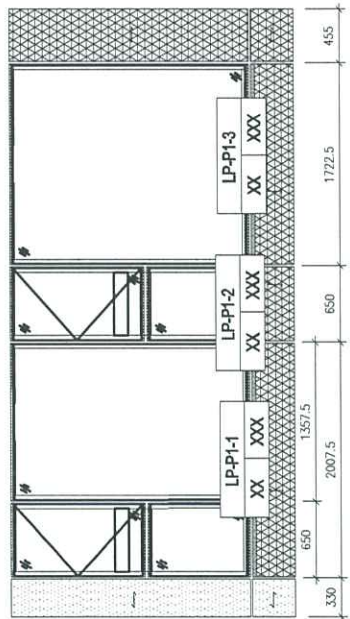


TCW-PE202-2

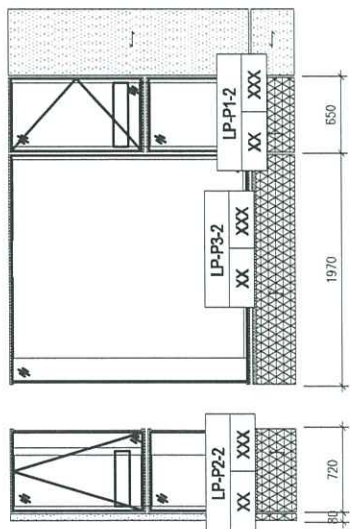

TCW-PE201-1

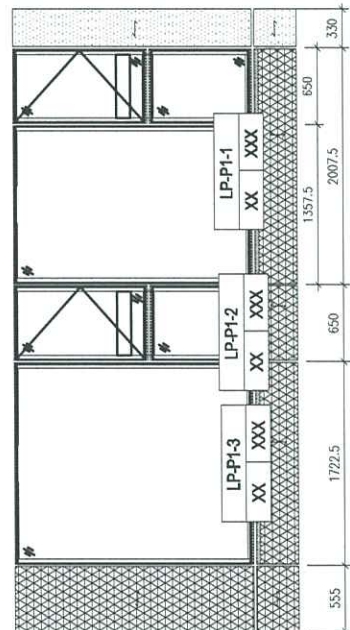

TCW-PE202-1

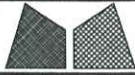

美特鋁質有限公司
MIDI Aluminium Fabricator Ltd.

工程號 J856

類別

物料號 -

地盘 天樂站

制圖 陈梓豪

2022-10-19

圖號

TJ-BM-A01

修改

採用工廠

地盘

图纸名 機件位置图

復核 练松文

2022-10-19

數量

-

日期

材料颜色


材料 -

批准 林仁安




2022-10-19

單件重量


(KG)

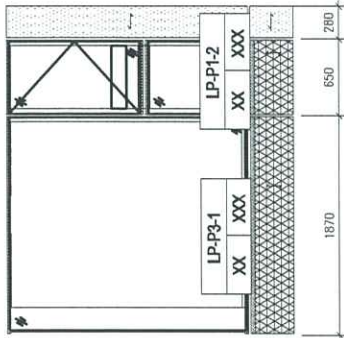


TCW-PE301-2

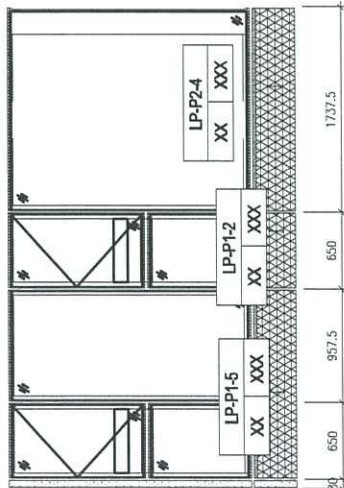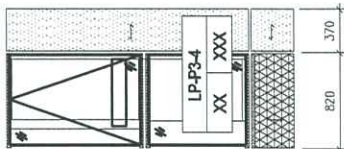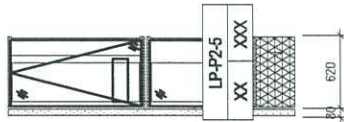



TCW-PE301-1

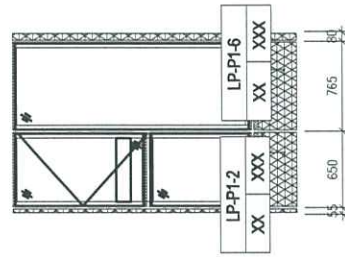

TCW-PE303-1


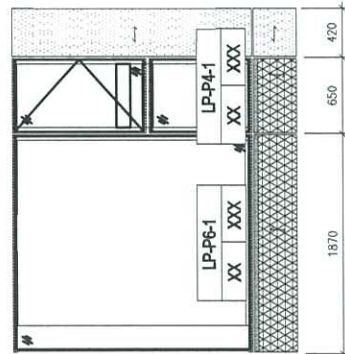


TCW-PE302-2

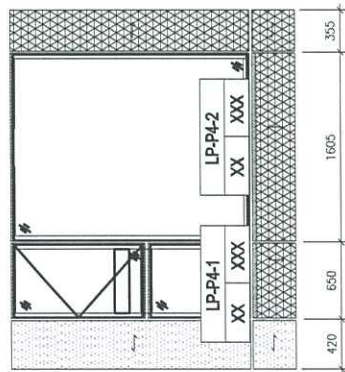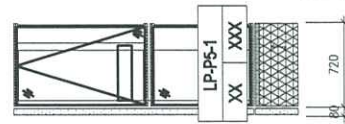


TCW-PE302-1


 美特鋁質有限公司 MIDI Aluminium Fabricator Ltd.	工程號 J856		類別	物料號	-					
	地盤	天榮站	制圖	陈梓豪	2022-10-19	圖號	TJ-BM-A01			
修改		採用工廠	地盤	圖紙名稱	零件位置圖	復核	练松文	2022-10-19	數量	-
日期		材料	顏色	材料	-	批准	林仁安	2022-10-19	單件重量	(KG)

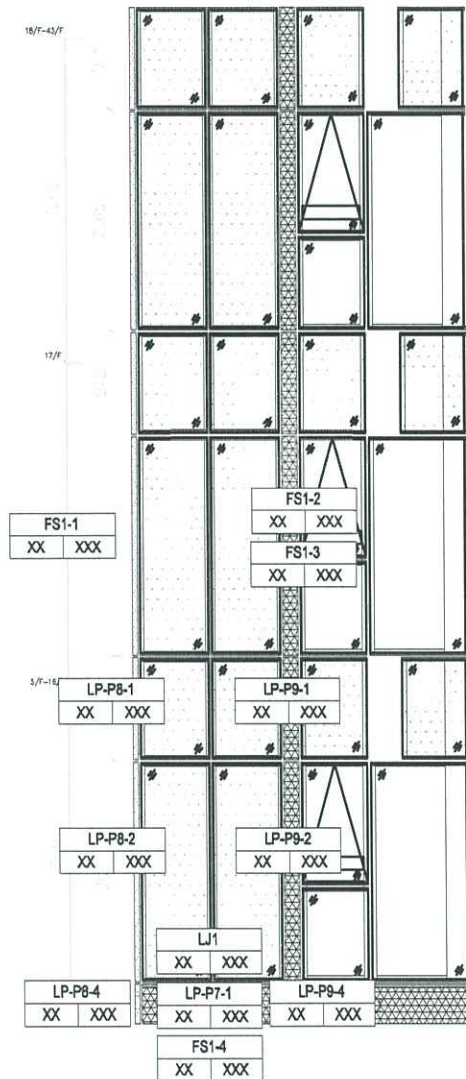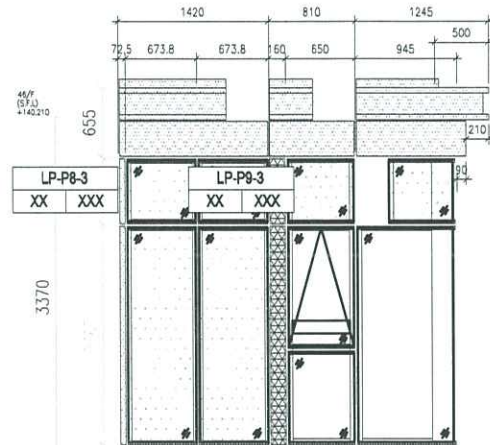


TCW-PE101-2

 美特鋁質有限公司 MIDI Aluminium Fabricator Ltd.		工程號 J856 地盘 天榮站 图纸名称 敞口铝板位置图 材料 -	類別 制圖 陈梓豪 復核 练松文 批准 林仁安	物料號 - 2022-10-19 2022-10-19 2022-10-19	圖號 TJ-LB-A01 數量 - 單件重量 (KG)
修改 日期	採用工廠 材料颜色	地盤	材料	圖號 數量 單件重量	TJ-LB-A01 - (KG)

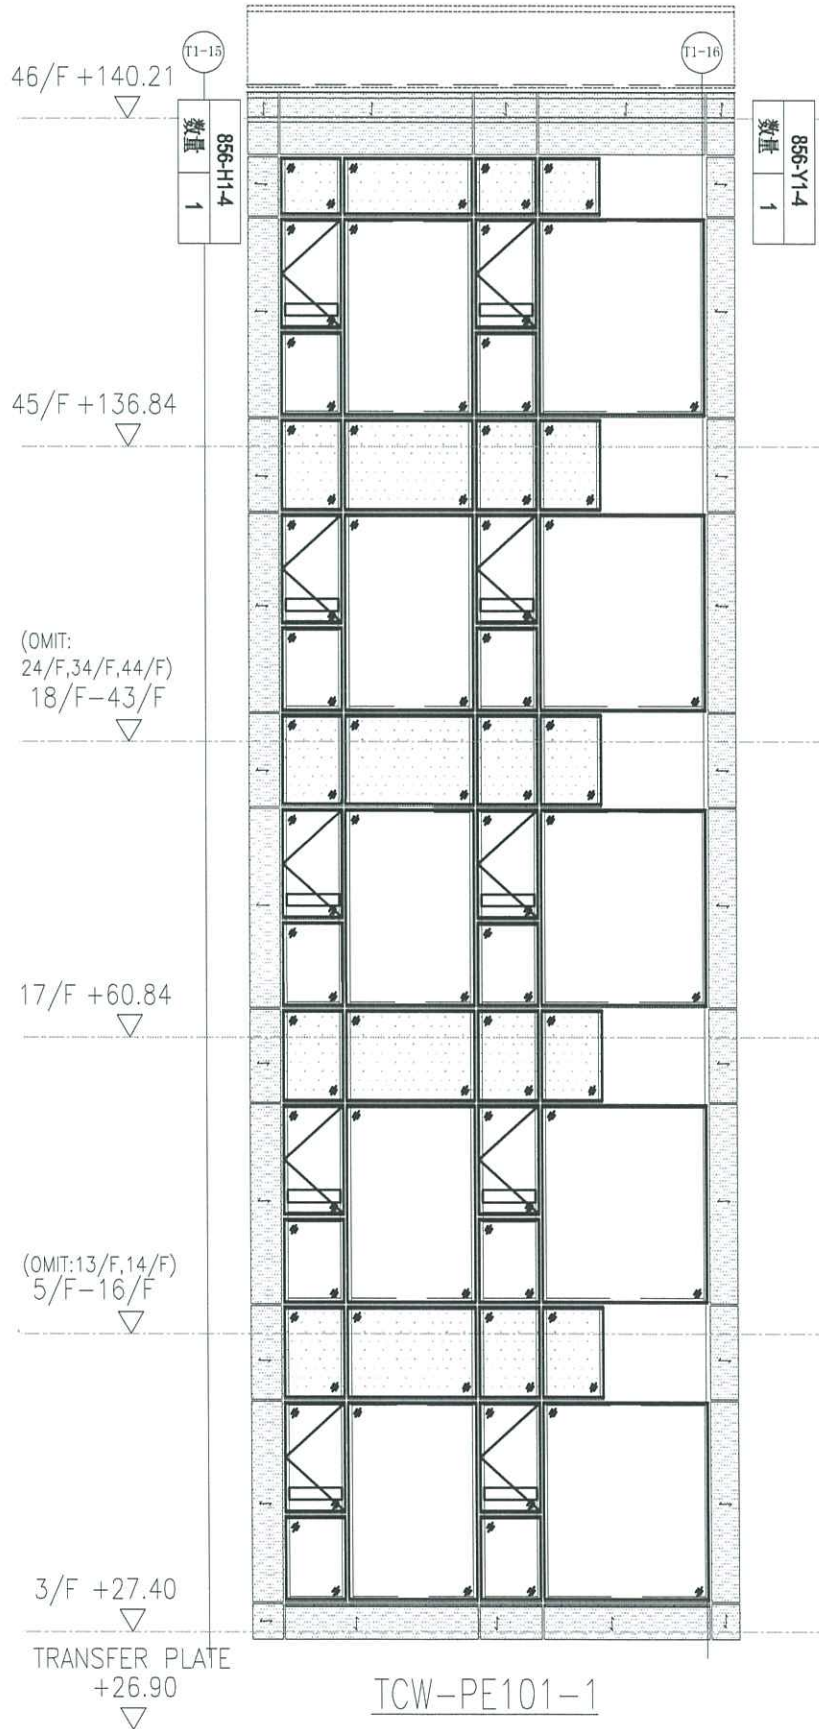

 美特鋁質有限公司 MIDI Aluminium Fabricator Ltd.		工程號 J856 地盘 天榮站 图纸名称 窗口铝板位置图 材料 -	類別 制圖 陈梓豪 復核 练松文 批准 林仁安	物料號 - 2022-10-19 2022-10-19 2022-10-19	圖號 TJ-LB-A02 數量 - 單件重量 (KG)
修改日期 採用工廠 材料颜色	地盤 材料颜色				

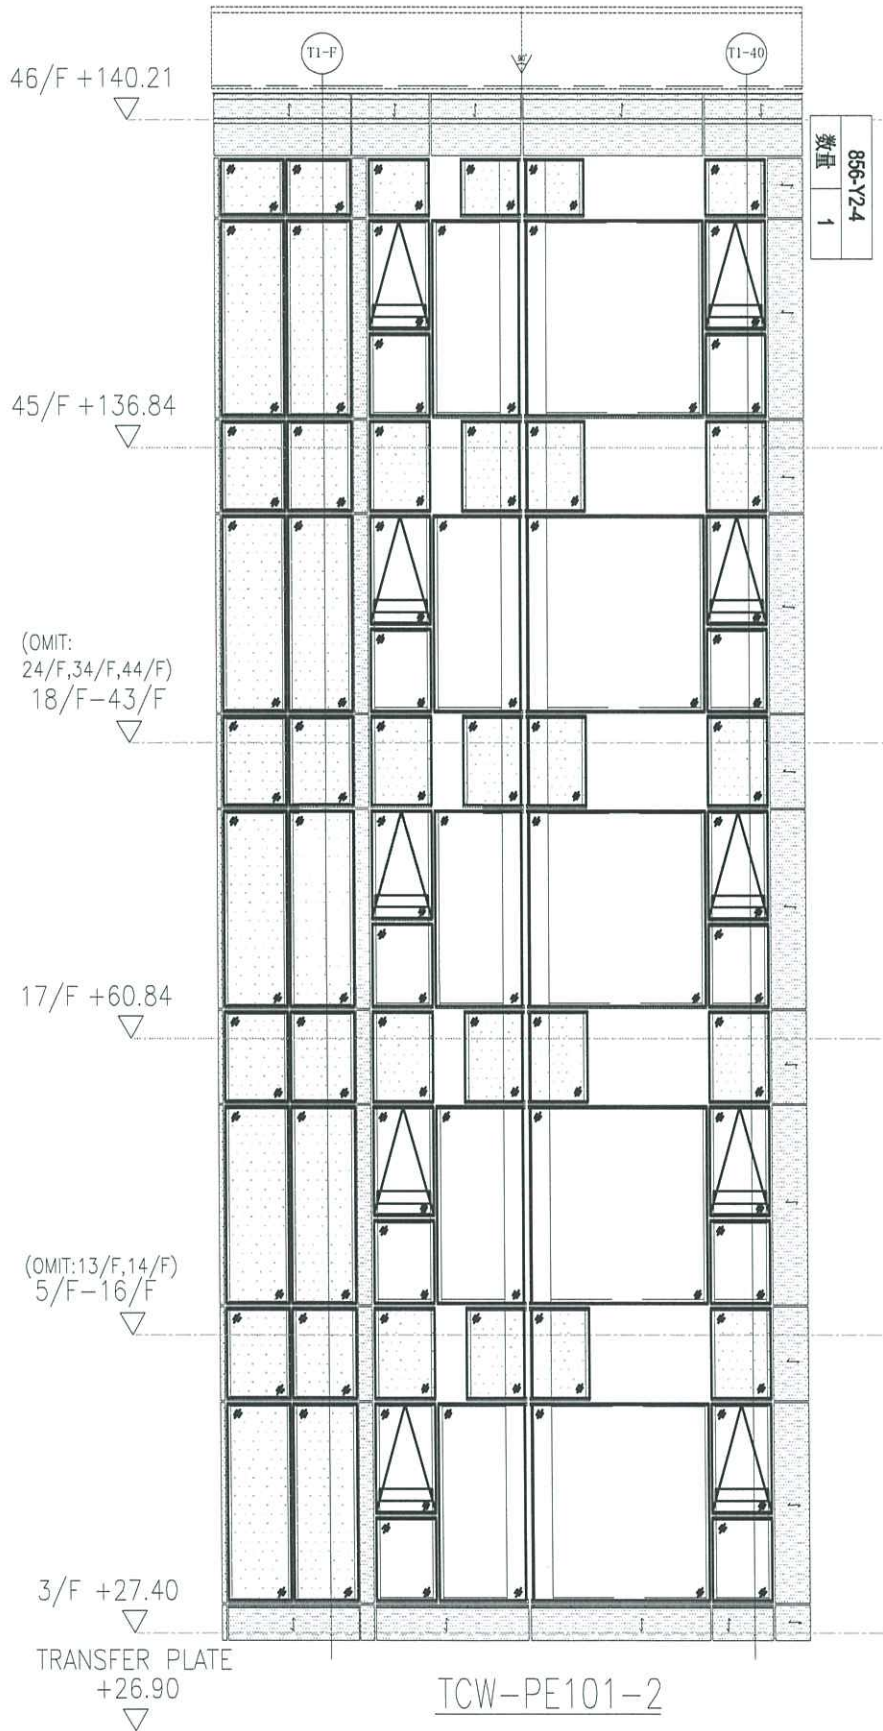



美特鋁質有限公司
MIDI Aluminium Fabricator Ltd.


工程號 J856
地盘 天榮站
图纸名称 窗口铝板位置图
材料 -

類別
制圖 陈梓豪 2022-10-19
復核 练松文 2022-10-19
批准 林仁安 2022-10-19


物料號 -
圖號 TJ-LB-A03
數量 -
單件重量 (KG)

修改
日期

採用工廠
地盤
材料顏色

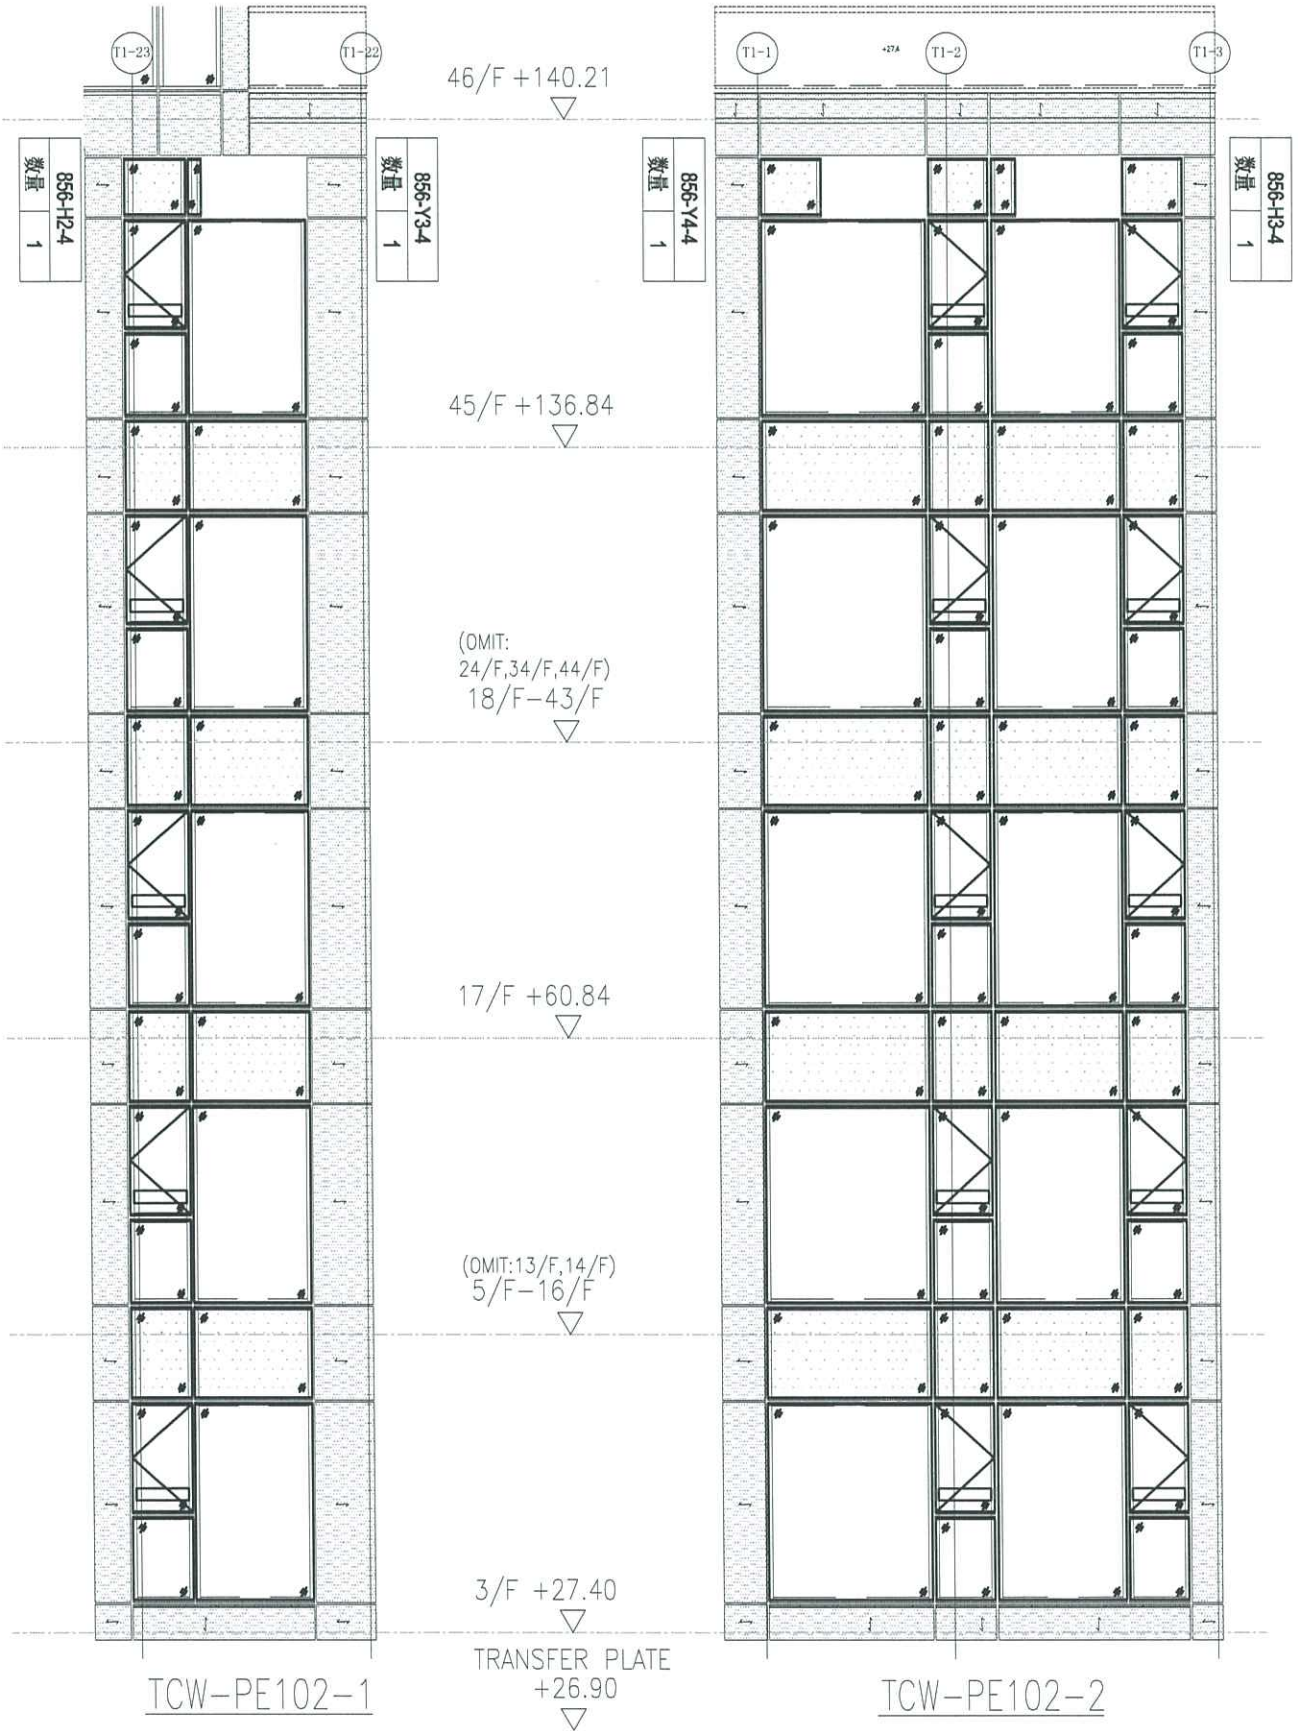

 美特鋁質有限公司 MIDI Aluminium Fabricator Ltd.			工程號 J856 地盘 天榮站 图纸名 敞口铝板位置图 材料 -	類別 制圖 陈梓豪 復核 练松文 批准 林仁安	物料號 - 2022-10-19 2022-10-19 2022-10-19	圖號 TJ-LB-A05 數量 - 單件重量 (KG)
修改日期 採用工廠 材料颜色	地盤 材料颜色	数量 856-Y7-4 1	数量 856-H5-4 1	数量 856-H6-4 1	数量 856-Y8-4 1	

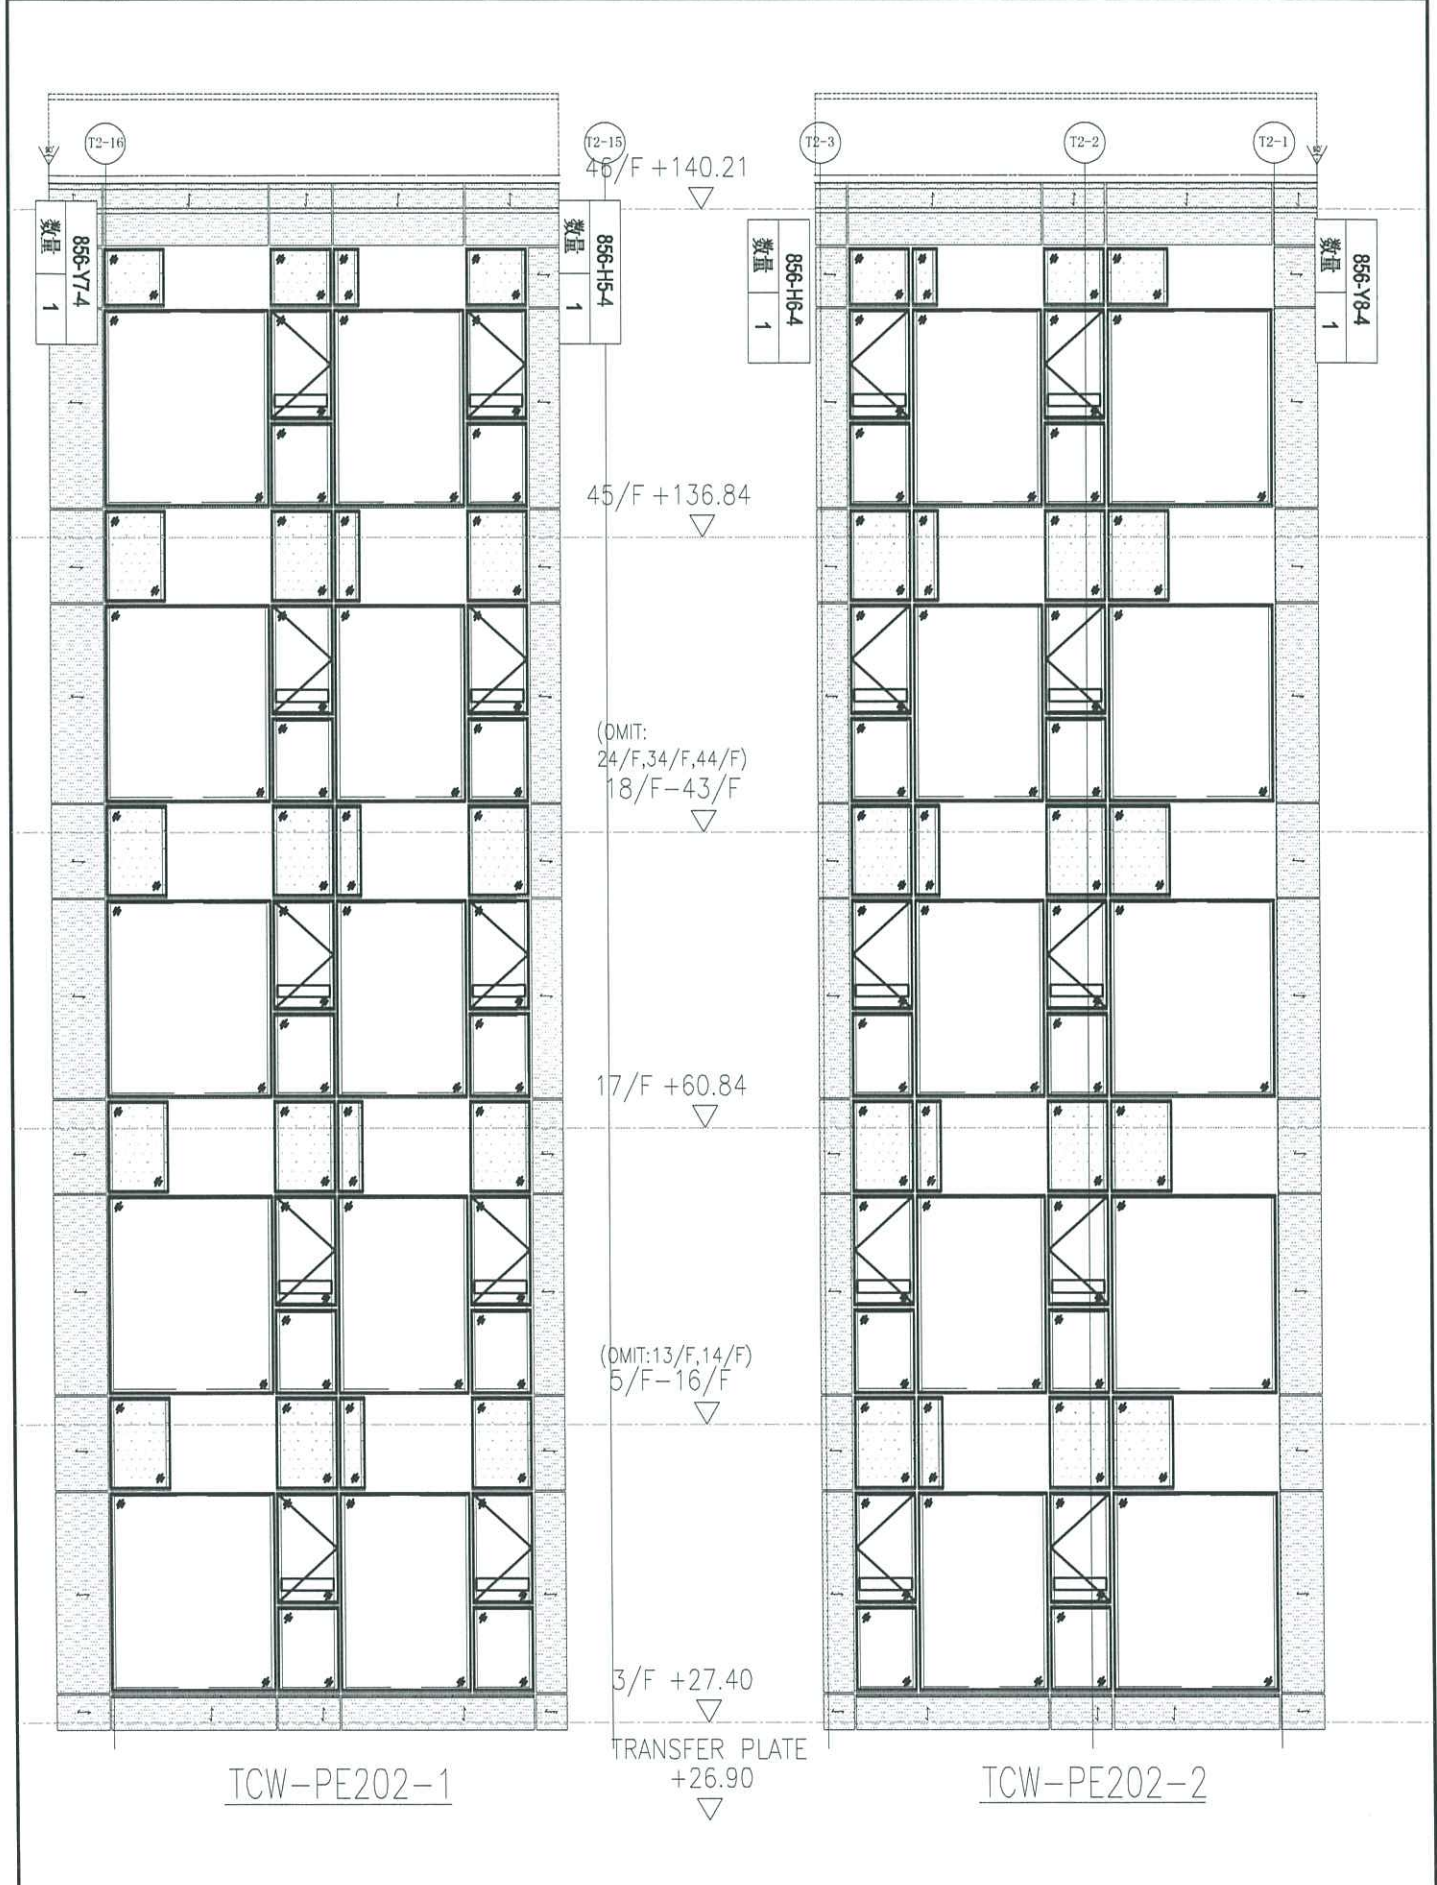




美特鋁質有限公司
MIDI Aluminium Fabricator Ltd.

工程號 J856
地盘 天榮站
图纸名 敞口铝板位置图
材料 -

類別	物料號	-
制圖 陈梓豪	2022-10-19	圖號 TJ-LB-A06
復核 练松文	2022-10-19	數量 -
批准 林仁安	2022-10-19	單件重量 (KG)


修改
日期

採用工廠
材料顏色

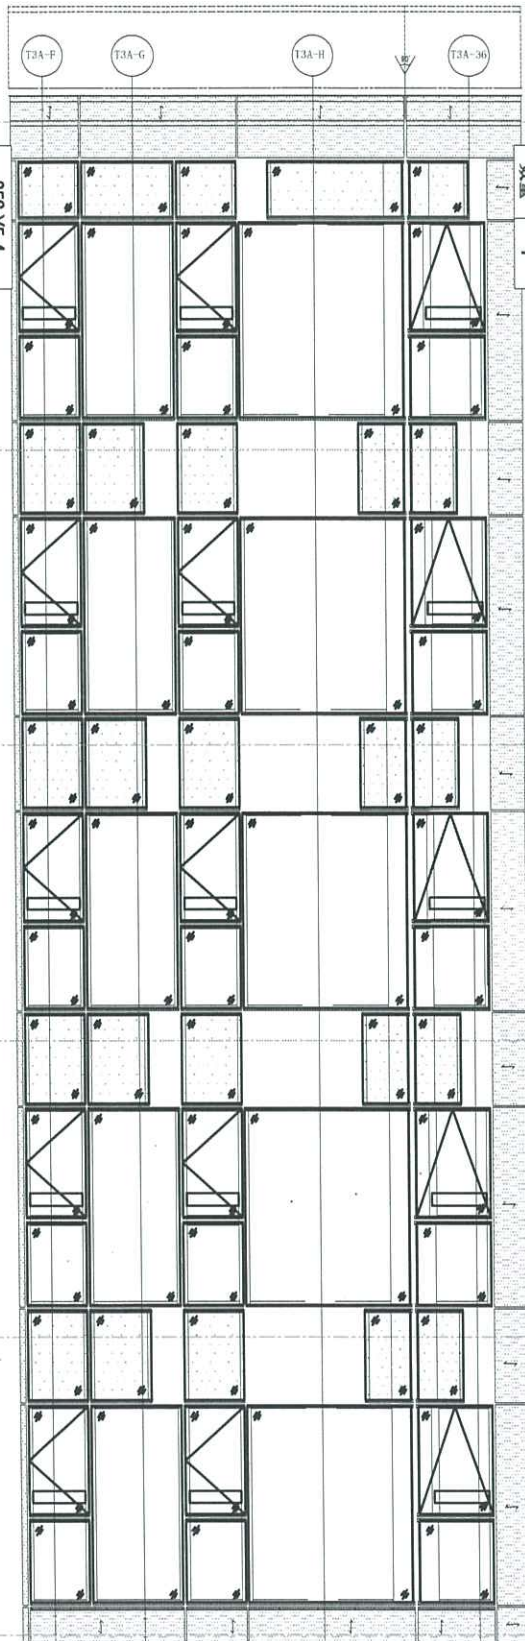

TCW-PE301-1

TRANSFER PLATE
+26.90

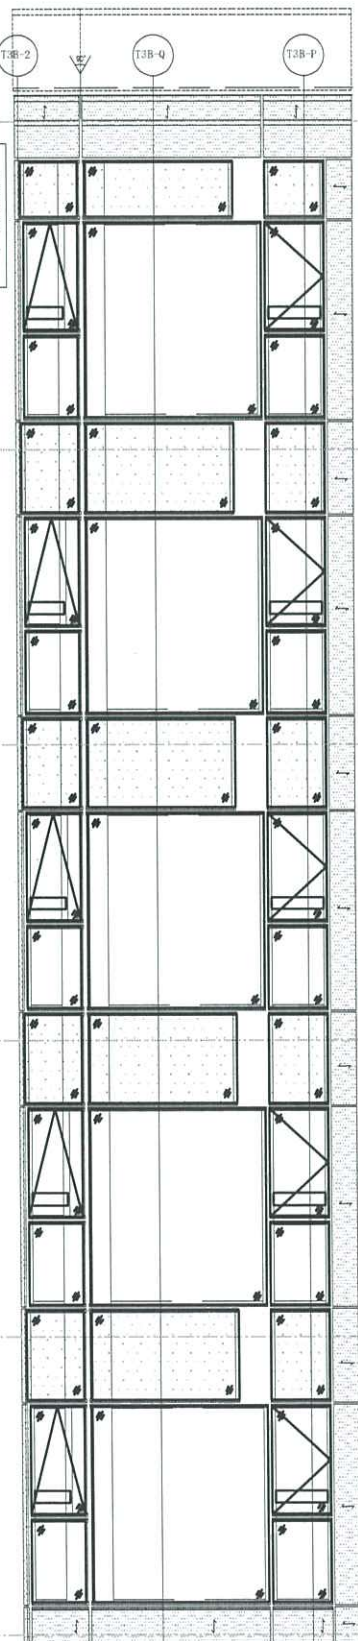

TCW-PE301-2

數量 1
856-Y5-4

數量 1
856-Y9-4

數量 1
856-Y10-4

數量 1
856-Y11-4