



工程指示 / 要求簡箋 ENGINEER INSTRUCTIONS(E.I.)

工程指示編號:	EI- 7007	修改版本:	-
	HK- 2653		
工程編號:	J 856	工程名稱:	天榮站
收件人:	生統	發件人:	Iris
工程項目:	T1座後裝窗7/F-11/F臨時片玻璃 共5層	日期:	16/11/2023

<input checked="" type="checkbox"/> 原合約工程包	<input type="checkbox"/> 原合約工程加 / 減脹 QT-	<input type="checkbox"/> 新工程報價 QT-
--	--	------------------------------------

信件批核號碼/圖紙參考編號:	批核模具圖紙編號:
客戶指示附件:	管理內部批簽署:

<input type="checkbox"/> 初步鋁料 B.M.	<input type="checkbox"/> 加工拆圖, 然後生產	<input type="checkbox"/> 尺寸表
<input type="checkbox"/> 正式鋁料 B.M.	<input type="checkbox"/> 技術上資料/指示	<input type="checkbox"/> 報價
<input type="checkbox"/> 配件 B.M.	<input type="checkbox"/> 樣辦或貨品說明書	<input type="checkbox"/> 分判合約
<input type="checkbox"/> 其他:		

內容:	為配合地盤臨時寫字樓安排, T1 (7/F至11/F) 部分單位 (A2, A6, A8, B1, B2, B7 及 B8) 之鋁窗(不包括門) 需做臨時8mm單片玻璃, 並於臨時寫字樓搬走後拆走臨時單片玻璃及還原窗框 請提供玻璃BM
	<u>以附件文件作實</u>
完成上列要求日期: 30/11/2023	


國內

<input type="checkbox"/> 生產技術總監	<input type="checkbox"/> 連附件	<input checked="" type="checkbox"/> 技術部	<input checked="" type="checkbox"/> 連附件	<input type="checkbox"/> 生產部	<input type="checkbox"/> 連附件
<input type="checkbox"/> 採購部	<input type="checkbox"/> 連附件	<input checked="" type="checkbox"/> 生產統籌部	<input checked="" type="checkbox"/> 連附件	<input type="checkbox"/> 報關組	<input type="checkbox"/> 連附件
<input type="checkbox"/> 質檢部	<input type="checkbox"/> 連附件	<input type="checkbox"/> 會計部	<input type="checkbox"/> 連附件	<input type="checkbox"/> 機械設計部	<input type="checkbox"/> 連附件
<input type="checkbox"/> 香港辦	<input type="checkbox"/> 連附件	<input type="checkbox"/> 其他:			

香港

<input type="checkbox"/> 行政部	<input type="checkbox"/> 連附件	<input type="checkbox"/> 會計部	<input type="checkbox"/> 連附件	<input type="checkbox"/> 統籌部	<input type="checkbox"/> 連附件	<input type="checkbox"/> 工程部	<input type="checkbox"/> 連附件
<input type="checkbox"/> 採購部	<input type="checkbox"/> 連附件	<input type="checkbox"/> QS部	<input type="checkbox"/> 連附件	<input type="checkbox"/> 地盤管理	<input type="checkbox"/> 連附件	<input type="checkbox"/> 維修部	<input type="checkbox"/> 連附件

*發件人簽署: Iris	*組別成員批核簽署:
傳遞編號:	項目經理簽署:

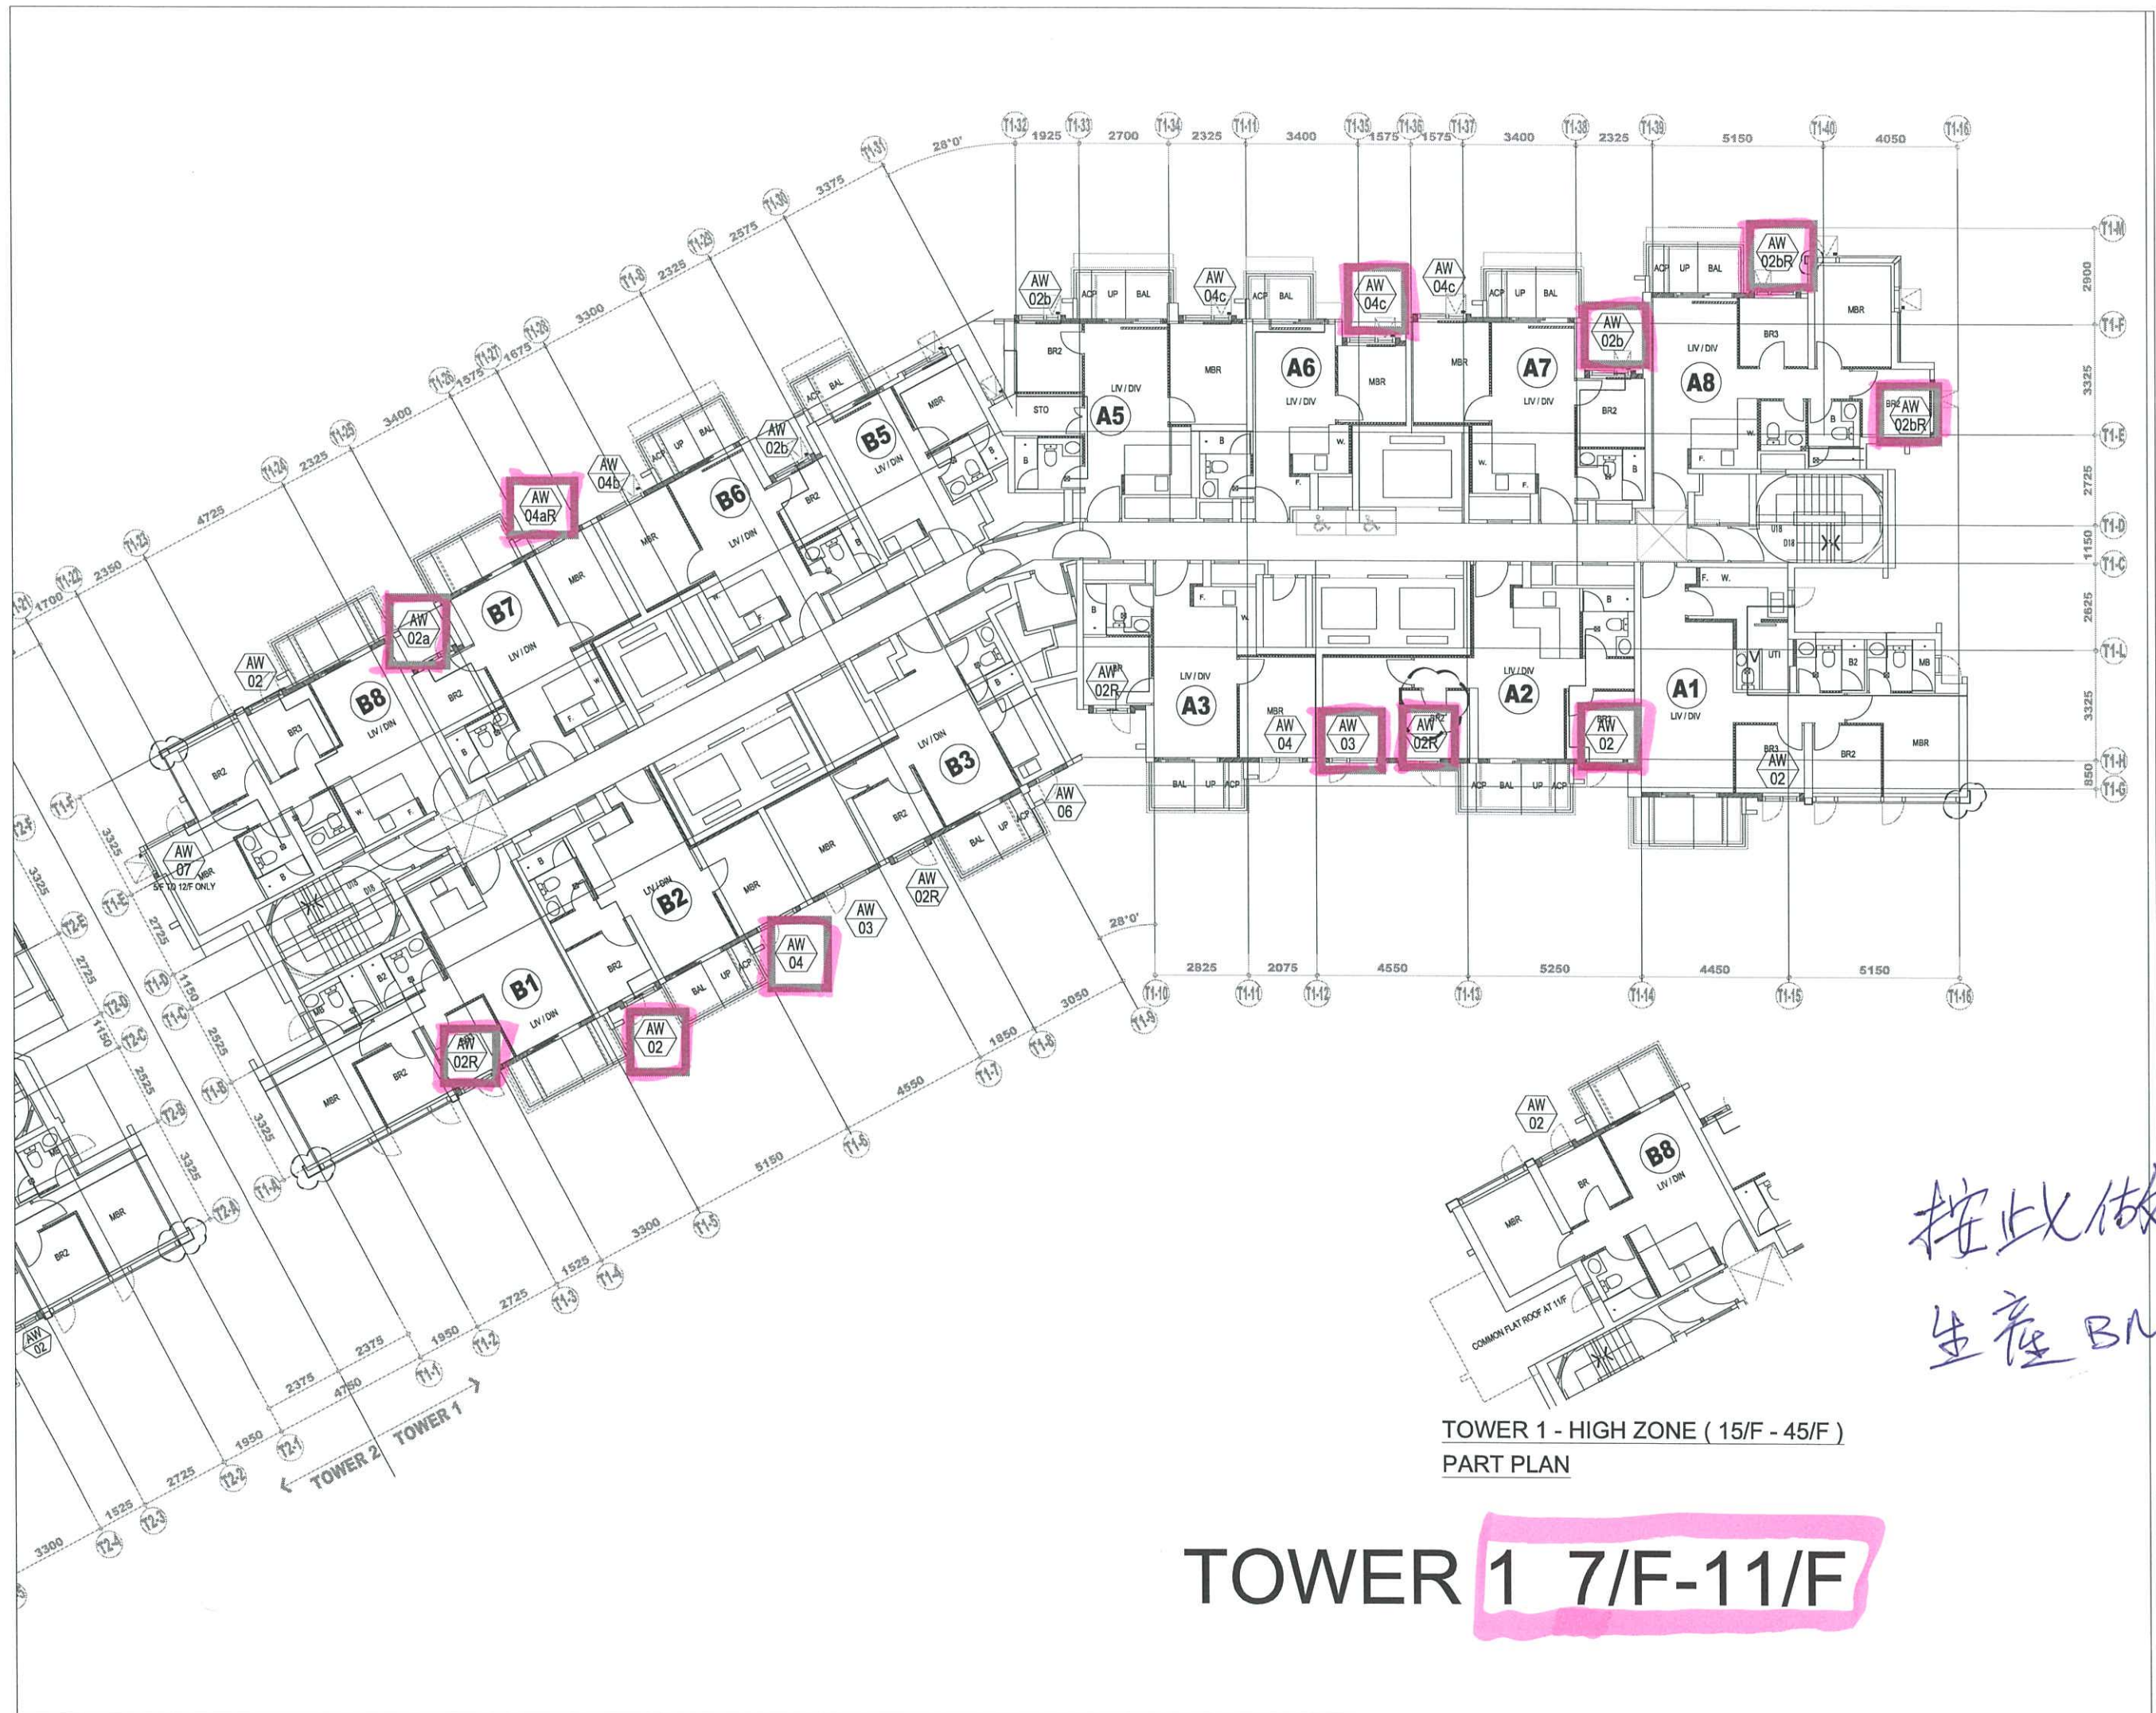

TOWER 1 - HIGH ZONE (15/F - 45/F)
PART PLAN

TOWER 1 7/F-11/F

按此做玻璃
生產BM


參考用

Allen 劉銘衍-SHKP-eng

上線



15:28 ✓✓



TOWER 1 臨時玻璃位置圖.pdf
2頁 • PDF • 447 KB

PDF

15:47

—07至11樓臨時字樓 (15層)

我紅圈既 15:47

revised 15:47

收到 15:53 ✓✓

參考用

工作指令 (WORKS INSTRUCTION)



地盤名稱: TIN WING STOP, TSWTL 23(Team B)

承判商名稱: MIDI ALUMINIUM FABRICATOR LTD(美特鋁質有限公司)

工作位置及工程簡述: 一座寫字樓臨時玻璃



根據指令內容，現正式通知貴判，需依照地盤負責人之指示執行下列工程，並請於五天內報價連同有關細數資料及自行影印本工作指令副本，呈交計量組批核金額。



根據貴判呈交下列工程之標書，現正式通知貴判開工，有關之細則，請依照標書內容所述完成

有關連之編號: _____ 工種: 鋁窗 / 鋁器

附件: mhc-朱文凱 工程師組 (建築) 7-Nov-23
位置圖

工程內容 / 原因
為配合地盤臨時寫字樓安排，T1 (7/F 至 11/F) 部份單位 (A2、A6、A8、B1、B2、B7 及 B8) 之鋁窗 (不包括門) 需做臨時 8mm 單片玻璃，並於臨時寫字樓搬走後拆走臨時單片玻璃及還原窗框。

賬戶分類: BUDGET

預算開工日期: 2023/12/01

預算完工日期: 2023/12/08

此欄只供本公司作為內部參考用途:		註: 扣賬通知 (若有扣賬必須抄送有關承判人)
此工作指令中的工作是因以下承判人疏忽或錯誤所造成，故須按下列比例扣賬:		
承判人:	原因:	扣賬比例 (%)

李卓和 2023 _____ 朱文凱
管工及總管簽署 日期

Chung 2023 _____ 9/11
策劃經理 / 策劃總監 / 經理室審核 日期

參考用

14:45



HD 4G 5G 51



alan PC



一座7至11樓臨時寫字樓 (共5層)



14:32 ✓✓

呢兩個位到時釘板

14:44

唔做臨時玻璃

14:44

nice


14:45 ✓✓



訊息



參考用

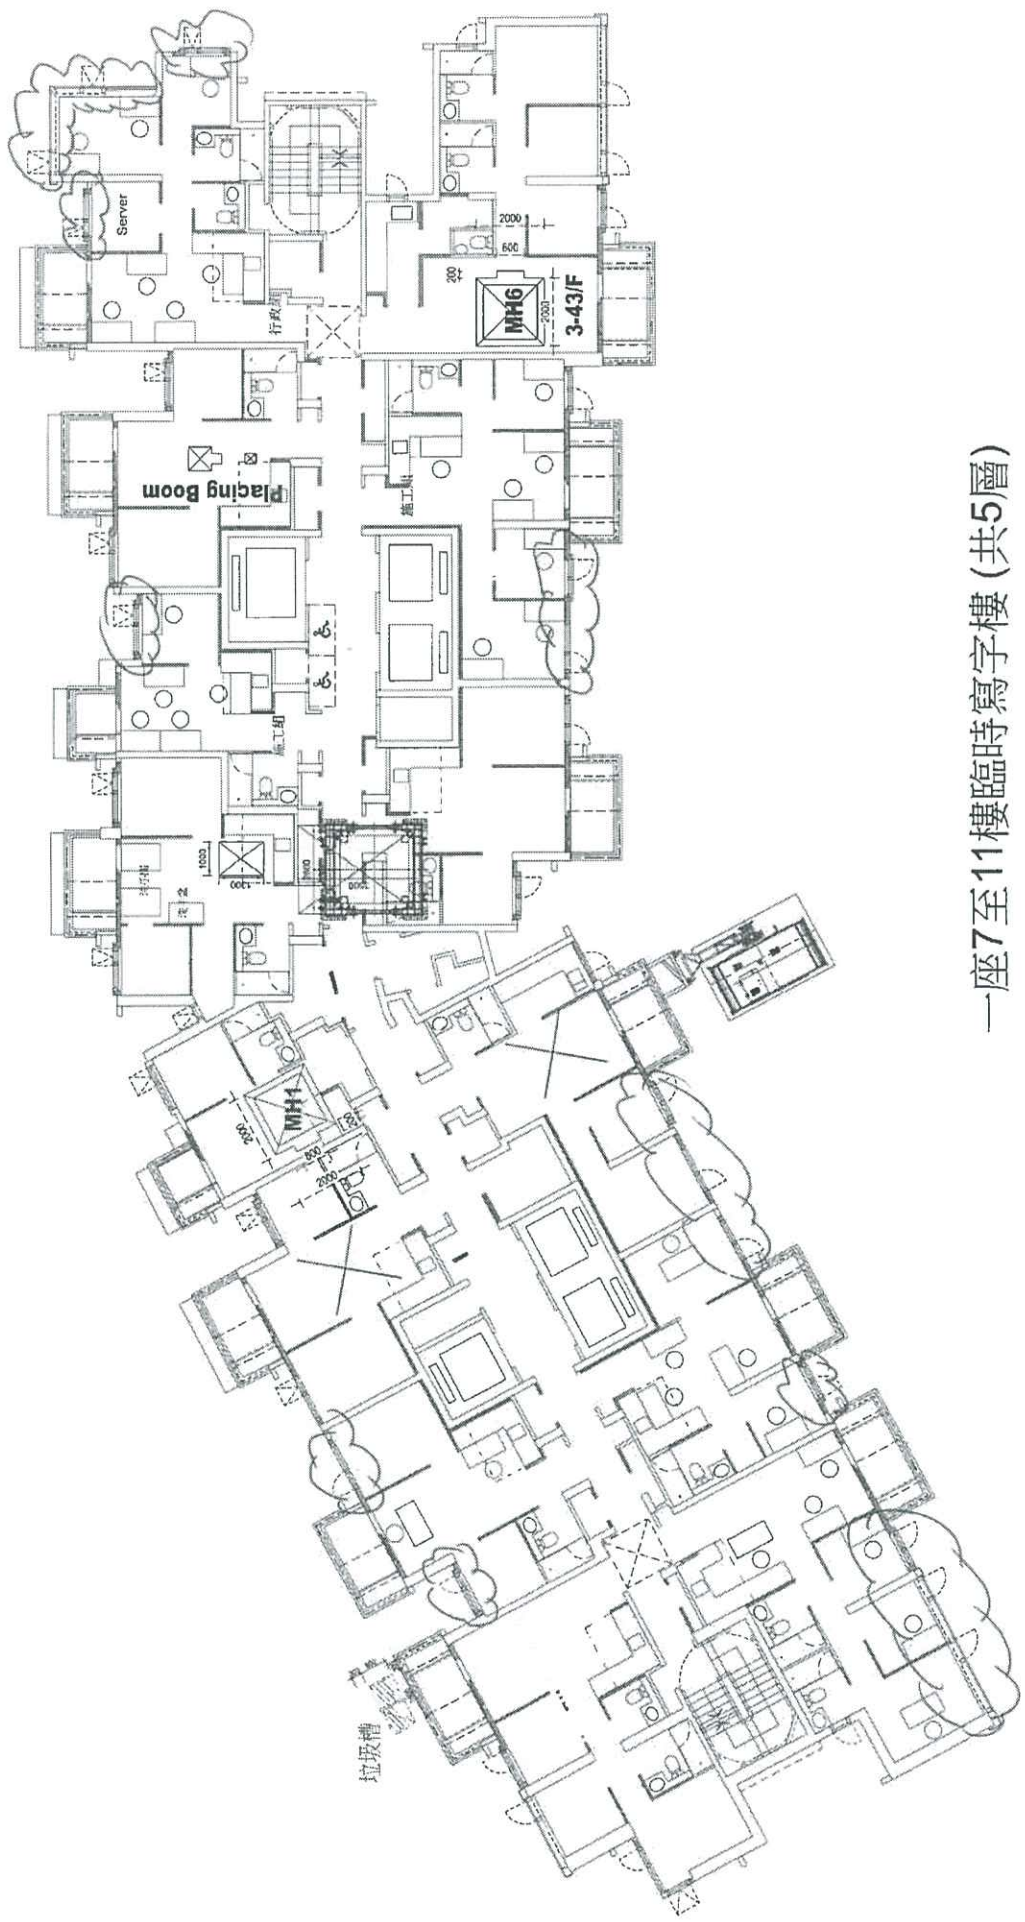

一座7至11樓臨時寫字樓 (共5層)