



工程指示 / 要求簡箋 ENGINEER INSTRUCTIONS(E.I.)

工程指示編號:	EI- 7114 B	修改版本:	B
	HK- 0286		
工程編號:	J 856	工程名稱:	天榮站
收件人:	生統/謝永林	發件人:	Iris
工程項目:	T1-T3 頂樓百葉鋁料加工圖 (B版本)	日期:	26/02/2024

<input checked="" type="checkbox"/> 原合約工程包	<input type="checkbox"/> 原合約工程加 / 減賬 QT-	<input type="checkbox"/> 新工程報價 QT-
--	--	------------------------------------

信件批核號碼/圖紙參考編號:	批核模具圖紙編號:
客戶指示附件:	管理內部批簽署:

<input type="checkbox"/> 初步鋁料 B.M.	<input type="checkbox"/> 加工拆圖, 然後生產	<input type="checkbox"/> 尺寸表
<input type="checkbox"/> 正式鋁料 B.M.	<input type="checkbox"/> 技術上資料/指示	<input type="checkbox"/> 報價
<input type="checkbox"/> 配件 B.M.	<input type="checkbox"/> 樣辦或貨品說明書	<input type="checkbox"/> 分判合約
<input type="checkbox"/> 其他:		

內容: T1-T3 頂樓百葉鋁料加工圖 (B版本) 取消一幅及新增一副 (詳情請看附件) 出貨前與地盤打理確認出貨期 Alan: 9276 7955
完成上列要求日期: 04/03/2024

國內

<input type="checkbox"/> 生產技術總監	<input type="checkbox"/> 連附件	<input checked="" type="checkbox"/> 技術部	<input checked="" type="checkbox"/> 連附件	<input type="checkbox"/> 生產部	<input type="checkbox"/> 連附件
<input type="checkbox"/> 採購部	<input type="checkbox"/> 連附件	<input checked="" type="checkbox"/> 生產統籌部	<input checked="" type="checkbox"/> 連附件	<input type="checkbox"/> 報關組	<input type="checkbox"/> 連附件
<input type="checkbox"/> 質檢部	<input type="checkbox"/> 連附件	<input type="checkbox"/> 會計部	<input type="checkbox"/> 連附件	<input type="checkbox"/> 機械設計部	<input type="checkbox"/> 連附件
<input type="checkbox"/> 香港辦	<input type="checkbox"/> 連附件	<input type="checkbox"/> 其他:			

香港

<input type="checkbox"/> 行政部	<input type="checkbox"/> 連附件	<input type="checkbox"/> 會計部	<input type="checkbox"/> 連附件	<input type="checkbox"/> 統籌部	<input type="checkbox"/> 連附件	<input type="checkbox"/> 工程部	<input type="checkbox"/> 連附件
<input type="checkbox"/> 採購部	<input type="checkbox"/> 連附件	<input type="checkbox"/> QS部	<input type="checkbox"/> 連附件	<input checked="" type="checkbox"/> 地盤管理	<input checked="" type="checkbox"/> 連附件	<input type="checkbox"/> 維修部	<input type="checkbox"/> 連附件

*發件人簽署: Iris	*組別成員批核簽署:
傳遞編號:	項目經理簽署:

圖則登記表
DRAWING REGISTER


工程名稱 Project Title:		天水圍天榮站		接收日期 Receiving Date (適用於客戶圖則)									
T1-T3頂樓百葉鋁料拆圖				年									
工程編號 Project No:		J-856		月									
分發予 Distributed To				日									
				年	23	24							
				月	12	2							
				日	7	21							
圖則編號 Drg. No.	圖則名稱 Drawing Title		修訂編號 Revision No.										
AL-56	頂樓百葉組裝圖	1a	- 新增										
AL-52	頂樓百葉組裝圖	1	- -										
AL-53	頂樓百葉組裝圖	2	- -										
AL-54	頂樓百葉組裝圖	3	- -										
AL-51A	頂樓百葉組裝圖	4	- -										
AL-52A	頂樓百葉組裝圖	5	- A										
AL-53A	頂樓百葉組裝圖	6	- -										
AL-54A	頂樓百葉組裝圖	7	- -										
AL-55B	頂樓百葉組裝圖	8	- -										
AL-52-L	50框企料拆圖	9	- -										
AL-52-L(1)	50框企料拆圖(數據表)	10	- A										
AL-52-R	50框企料拆圖	11	- -										
AL-52-R(1)	50框企料拆圖(數據表)	12	- A										
AL-53-L	50框企料拆圖	13	- -										
AL-53-L(1)	50框企料拆圖(數據表)	14	- A										
AL-53-R	50框企料拆圖	15	- A										
AL-53-R(1)	50框企料拆圖(數據表)	16	- A										
AL-52-T	頂橫料拆圖	17	- A										
AL-52-B	底橫料拆圖	18	- A										
AL-52-YH	雀仔網壓巴(企)	19	- -										
AL-52-YT	雀仔網壓巴(橫)	20	- -										
AL-52-DB	36*3mm百葉墊巴	21	- A										
AL-53-DB	36*3mm百葉墊巴	22	- A										
AL-52-01	45*3mm百葉玉鋁巴(左)	23	- A										
AL-52-01R	45*3mm百葉玉鋁巴(右)	24	- A										
AL-53-01	45*3mm百葉玉鋁巴(左)	25	- A										
AL-53-01R	45*3mm百葉玉鋁巴(右)	26	- A										
AL-52-BY	百葉片拆圖	27	- A										

圖則登記表
DRAWING REGISTER

接收日期 Receiving Date (適用於客戶圖則)		年							
工程名稱 Project Title: 天水圍天榮站		月							
T1-T3頂樓百葉鋁料拆圖		日							
工程編號 Project No: J-856									
分發予 Distributed To									
		年	23	24					
		月	12	2					
		日	7	21					
圖則編號 Drg. No.	圖則名稱 Drawing Title		修訂編號 Revision No.						
AL-53-BY	百葉片拆圖	28	-	A					
AL-52-BYX	百葉片拆圖	29	-	A					
AL-53-BYX	百葉片拆圖	30	-	A					
AL-53-FZ	百葉片防墜鋁巴	31	-	-					
AL-51A-FZ	百葉片防墜鋁巴	32	-	A					

 美特鋁質有限公司 MIDI Aluminium Fabricator Ltd.	工程號	J856	拆圖	方強	2023.12.01
	地盤	天水圍天榮站	復核	謝永林	2023.12.07
名稱	頂樓百葉	顏色	(淺銀色)UCT309119XLB-3	批准	胡哥

依據EI6732B取消一幅 

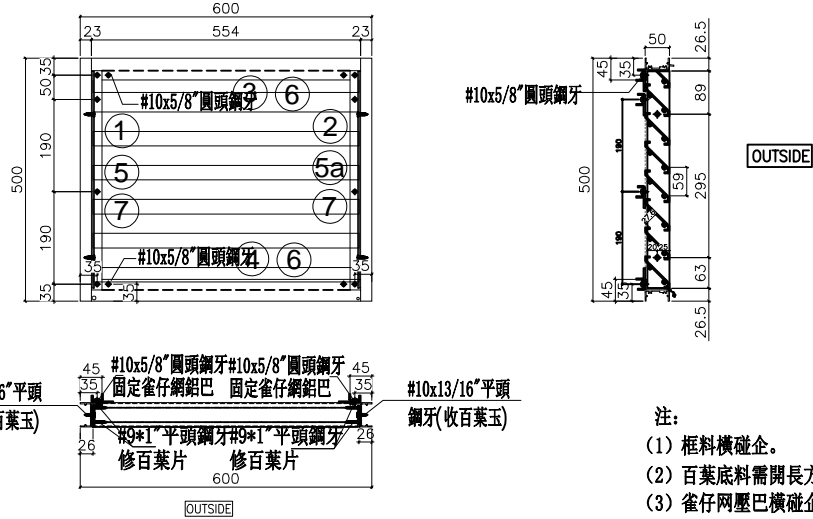


- 注:
- (1) 框料橫碰企。
 - (2) 百葉底料需開長方形去水孔。
 - (3) 雀仔網壓巴橫碰企。
 - (4) 百葉玉高/寬兩頭各縮0.5mm。

序號	料號	名稱	出荷	長度 (mm)	支/幅	圖号
1	X86010	邊企料	直口	500	1	AL-52A 一L
2	X86010	邊企料	直口	500	1	AL-52A 一R
3	X86012	窗框頂橫	避位	554	1	AL-52A 一T
4	X86013	窗框底橫	避位	554	1	AL-52A 一B
5		雀仔網折件(企)	45°斜口	454	1	LK2 一H1
5a		雀仔網折件(企)	45°斜口	454	1	LK2 一H1R
6		雀仔網折件(橫)	45°斜口	554	2	LK2 一T1
7	BT4079	百葉墊巴	直口	446	2	AL-52A 一DB

加工細則				
頂留	0	mm		
底留	0	mm		
企料底部開避位		mm		
底橫料防水巴鋸去		mm		
水線孔在企料-----	頂	底		
安裝扣碼				
多點鎖芯型號:				
手柄型號:				
限位撐型號:				
T窗最大的開度:				
窗玉搭位數:				
名稱	寬度	高度	隻/幅	備註
雀仔網	550	450	1	
LK2	546	446	1	鋁折框

百葉玉用料						
序號	料號	名稱	出荷	長度 (mm)	支/幅	圖号
1a	BT4021	百葉玉鋁巴	直口	447	1	AL-52A 一01
2a	BT4021	百葉玉鋁巴	直口	447	1	AL-52A 一01R
3a	X86203	百葉片	避位	541	7	AL-52A 一BY
4a	X86203	百葉片	削料	541	1	AL-52A 一BYX

大圖版次	本圖版	A		
	日期	24.02.21		
窗号	寬度 (W)	高度 (H)	幅数	樓層數
AL-52A	600	500		T3-R/F
		合計:	1	
圖號	AL-52A			



拆圖見前頁

工程號 J856 地盤 天水圍天榮站

物料編號	數量	L	Y	A	N	X	M	B	N1	X	M1	樓層數	使用位置
AL-52-L	2	500	190	50	1	X	190	115.5	1	X	295	T3-R/F	AL-52
AL-54-L	4	450	190	0	1	X	190	65.5	1	X	295	T1-R/F	AL-54
AL-54-L	2	450	190	0	1	X	190	65.5	1	X	295	T1-UR/F	AL-54
AL-54-L	2	450	190	0	1	X	190	65.5	1	X	295	T2-R/F	AL-54
AL-54-L	2	450	190	0	1	X	190	65.5	1	X	295	T2-UR/F	AL-54
AL-54-L	2	450	190	0	1	X	190	65.5	1	X	295	T3-R/F	AL-54
AL-54-L	2	450	190	0	1	X	190	65.5	1	X	295	T3-UR/F	AL-54
AL-52A-L	1	500	190	50	1	X	190	115.5	1	X	295	T3-R/F	AL-52A
AL-54A-L	2	450	190	0	1	X	190	65.5	1	X	295	T2-R/F	AL-54A

依據EI6732B取消AL-52A一幅



名稱	50框企料拆圖(數據表)	制圖	方強	2023.12.01	修改	A		
材料	X86010	復核	謝永林	2023.12.07	日期	24.02.21		
顏色	(淺銀色)UCT309119XLB-3	批准	胡哥		圖號	AL-52-L(1)		



拆圖見前頁

工程號 J856 地盤 天水圍天榮站

物料編號	數量	L	Y	A	N	X	M	B	N1	X	M1	樓層數	使用位置
AL-52-R	2	500	190	50	1	X	190	115.5	1	X	295	T3-R/F	AL-52
AL-54-R	4	450	190	0	1	X	190	65.5	1	X	295	T1-R/F	AL-54
AL-54-R	2	450	190	0	1	X	190	65.5	1	X	295	T1-UR/F	AL-54
AL-54-R	2	450	190	0	1	X	190	65.5	1	X	295	T2-R/F	AL-54
AL-54-R	2	450	190	0	1	X	190	65.5	1	X	295	T2-UR/F	AL-54
AL-54-R	2	450	190	0	1	X	190	65.5	1	X	295	T3-R/F	AL-54
AL-54-R	2	450	190	0	1	X	190	65.5	1	X	295	T3-UR/F	AL-54
AL-52A-R	1	500	190	50	1	X	190	115.5	1	X	295	T3-R/F	AL-52A
AL-54A-R	2	450	190	0	1	X	190	65.5	1	X	295	T2-R/F	AL-54A

依據EI6732B取消AL-52A一幅



名稱	50框企料拆圖(數據表)	制圖	方強	2023.12.01	修改	A		
材料	X86010	復核	謝永林	2023.12.07	日期	24.02.21		
顏色	(淺銀色)UCT309119XLB-3	批准	胡哥		圖號	AL-52-R(1)		



拆圖見前頁

工程號 J856 地盤 天水圍天榮站

物料編號	數量	L	Y	A	N	X	M	B	C	N1	X	M1	樓層數	使用位置
AL-53-L	2	1300	250	95	3	X	295	89.5	236	3	X	295	T1-UR/F	AL-53
AL-53-L	2	1300	250	95	3	X	295	89.5	236	3	X	295	T2-UR/F	AL-53
AL-53-L	2	1300	250	95	3	X	295	89.5	236	3	X	295	T3-UR/F	AL-53
AL-51A-L	1	600	190	150	1	X	190	40.5	175	1	X	295	T1-R/F	AL-51A
AL-51A-L	1	600	190	150	1	X	190	40.5	175	1	X	295	T2-R/F	AL-51A
AL-53A-L	2	1300	250	95	3	X	295	89.5	236	3	X	295	T1-UR/F	AL-53A
AL-53A-L	2	1300	250	95	3	X	295	89.5	236	3	X	295	T2-UR/F	AL-53A
AL-53A-L	2	1300	250	95	3	X	295	89.5	236	3	X	295	T3-UR/F	AL-53A
AL-55B-L	2	900	250	285	1	X	295	45.5	175	2	X	295	T3-R/F	AL-55B
AL-56-L	1	300	135	95	0	X	0	85.5	125	0	X	0	T3-R/F	AL-56



依據EI6732B新增AL-56一幅



名稱	50框企料拆圖(數據表)	制圖	方強	2023.12.01	修改	A		
材料	X86010	復核	謝永林	2023.12.07	日期	24.02.21		
顏色	(淺銀色)UCT309119XLB-3	批准	胡哥		圖號	AL-53-L(1)		


數據表見後頁

工程號 J856 地盤 天水圍天榮站

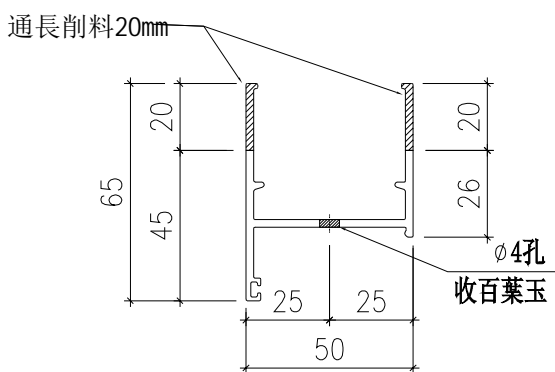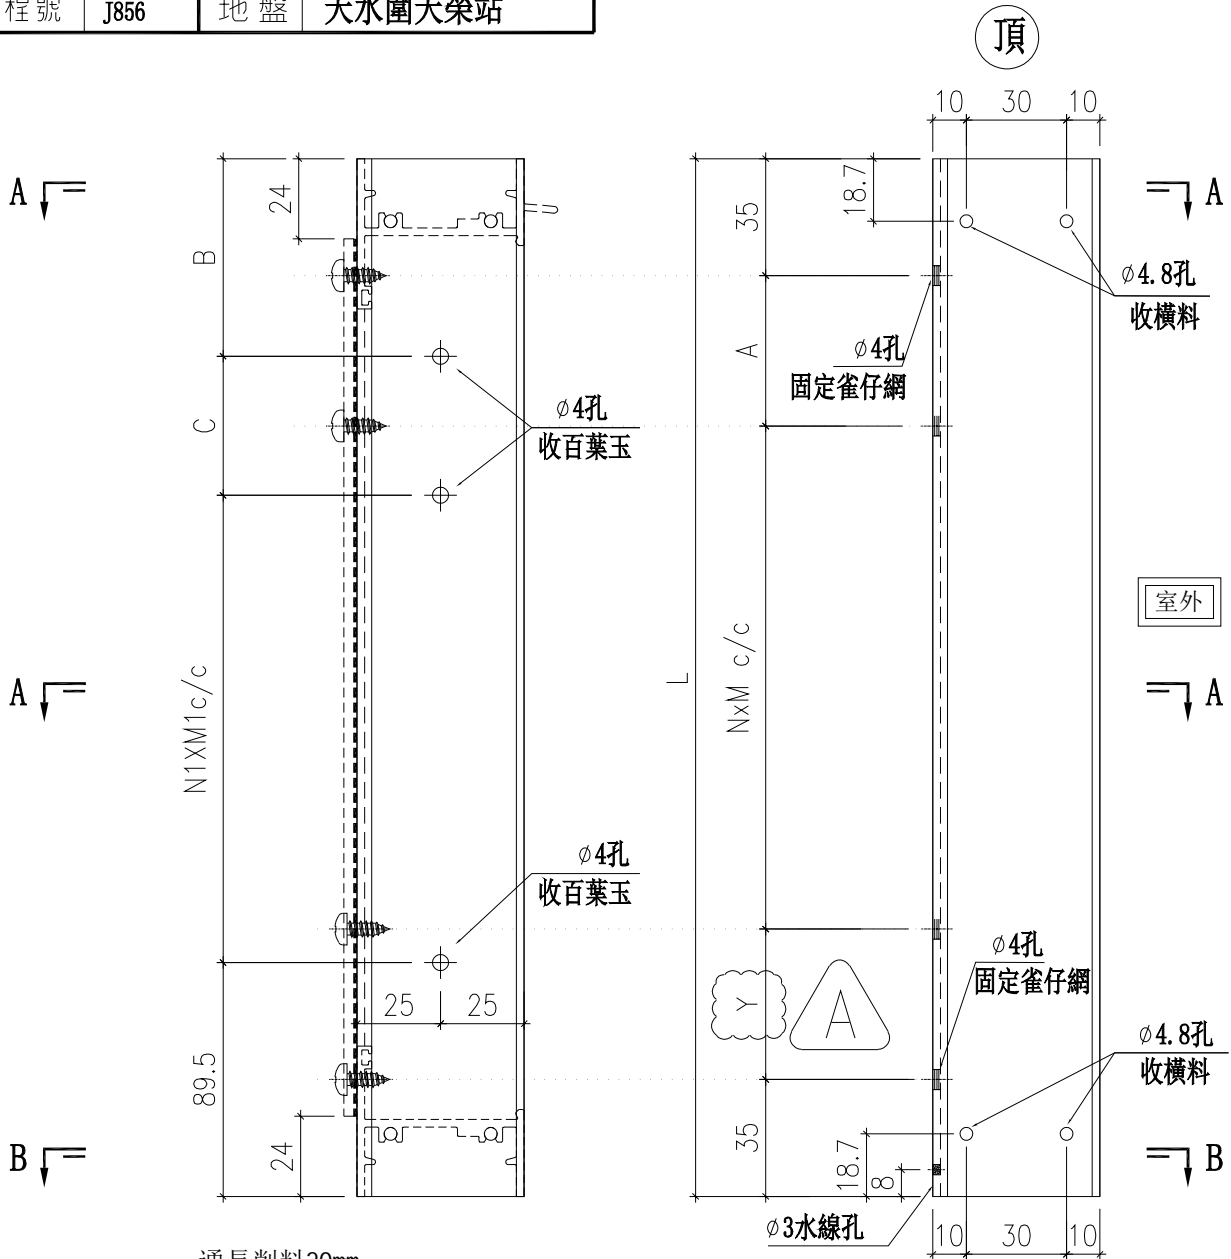

SECTION A-A

削料示意圖

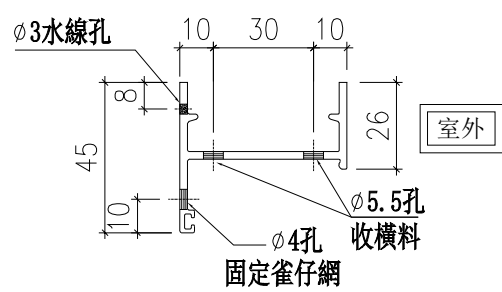

SECTION B-B

名稱	50框企料拆圖	制圖	方強	2023. 12. 01	修改	A		
材料	X86010	復核	謝永林	2023. 12. 07	日期	24.02.21		
顏色	(淺銀色)UCT309119XLB-3	批准	胡哥		圖號	AL-53-R		



拆圖見前頁

工程號 J856 地盤 天水圍天榮站

物料編號	數量	L	Y	A	N	X	M	B	C	N1	X	M1	樓層數	使用位置
AL-53-R	2	1300	250	95	3	X	295	89.5	236	3	X	295	T1-UR/F	AL-53
AL-53-R	2	1300	250	95	3	X	295	89.5	236	3	X	295	T2-UR/F	AL-53
AL-53-R	2	1300	250	95	3	X	295	89.5	236	3	X	295	T3-UR/F	AL-53
AL-51A-R	1	600	190	150	1	X	190	40.5	175	1	X	295	T1-R/F	AL-51A
AL-51A-R	1	600	190	150	1	X	190	40.5	175	1	X	295	T2-R/F	AL-51A
AL-53A-R	2	1300	250	95	3	X	295	89.5	236	3	X	295	T1-UR/F	AL-53A
AL-53A-R	2	1300	250	95	3	X	295	89.5	236	3	X	295	T2-UR/F	AL-53A
AL-53A-R	2	1300	250	95	3	X	295	89.5	236	3	X	295	T3-UR/F	AL-53A
AL-55B-R	2	900	250	285	1	X	295	45.5	175	2	X	295	T3-R/F	AL-55B
AL-56-R	1	300	135	95	0	X	0	85.5	125	0	X	0	T3-R/F	AL-56





依據EI6732B新增AL-56一幅



名稱	50框企料拆圖(數據表)	制圖	方強	2023.12.01	修改	A		
材料	X86010	復核	謝永林	2023.12.07	日期	24.02.21		
顏色	(淺銀色)UCT309119XLB-3	批准	胡哥		圖號	AL-53-R(1)		

物料編號	規格	數量	L	N	M	樓層數	使用位置
AL-52-T	600	2	554	2	X	205.0	T3-R/F
AL-53-T	1300	2	1254	3	X	370.0	T1-UR/F
AL-53-T	1300	2	1254	3	X	370.0	T2-UR/F
AL-53-T	1300	2	1254	3	X	370.0	T3-UR/F
AL-54-T	450	4	404	1	X	260.0	T1-R/F
AL-54-T	450	2	404	1	X	260.0	T1-UR/F
AL-54-T	450	2	404	1	X	260.0	T2-R/F
AL-54-T	450	2	404	1	X	260.0	T3-R/F
AL-54-T	450	2	404	1	X	260.0	T3-UR/F
AL-54-T	450	2	404	1	X	260.0	T3-UR/F
AL-51A-T	1400	1	1354	4	X	302.5	T1-R/F
AL-51A-T	1400	1	1354	4	X	302.5	T2-R/F
AL-52A-T	600	1	554	2	X	205.0	T3-R/F
AL-53A-T	1300	2	1254	3	X	370.0	T1-UR/F
AL-53A-T	1300	2	1254	3	X	370.0	T2-UR/F
AL-53A-T	1300	2	1254	3	X	370.0	T3-UR/F
AL-54A-T	450	2	404	1	X	260.0	T2-R/F
AL-55B-T	900	2	854	2	X	355.0	T3-R/F
AL-56-T	1100	1	1054	3	X	303.3	T3-R/F




依據E16732B取消AL-52A一幅及新增AL-56一幅

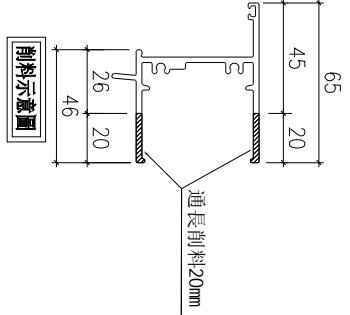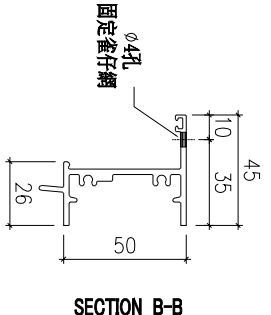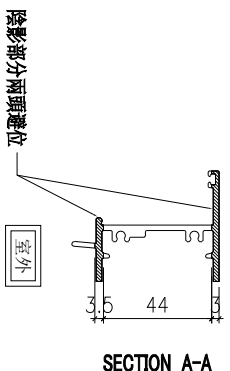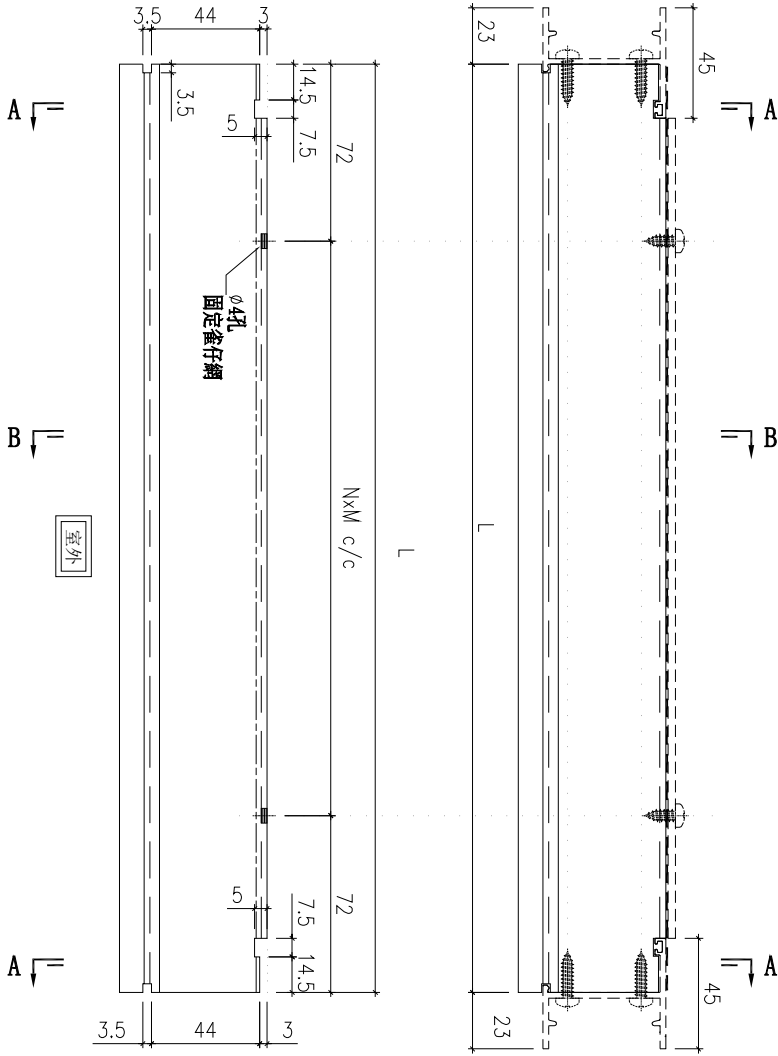

名稱	頂橫料拆圖	制圖	方強	2023.12.01	修改	A		
材料	X86012	復核	謝永林	2023.12.07	日期	24.02.21		
顏色	(淺銀色)UCT309119XLB-3	批准	胡哥		圖號	AL-52-T		

物料編號	分格寬度	數量	L	N	X	M	樓層數	使用位置
AL-52-B	600	2	554	2	X	205.0	T3-R/F	AL-52
AL-53-B	1300	2	1254	3	X	370.0	T1-LR/F	AL-53
AL-53-B	1300	2	1254	3	X	370.0	T2-LR/F	AL-53
AL-53-B	1300	2	1254	3	X	370.0	T3-LR/F	AL-53
AL-54-B	450	4	404	1	X	260.0	T1-R/F	AL-54
AL-54-B	450	2	404	1	X	260.0	T1-LR/F	AL-54
AL-54-B	450	2	404	1	X	260.0	T2-R/F	AL-54
AL-54-B	450	2	404	1	X	260.0	T2-LR/F	AL-54
AL-54-B	450	2	404	1	X	260.0	T3-R/F	AL-54
AL-54-B	450	2	404	1	X	260.0	T3-LR/F	AL-54
AL-51A-B	1400	1	1354	4	X	302.5	T1-R/F	AL-51A
AL-51A-B	1400	1	1354	4	X	302.5	T2-R/F	AL-51A
AL-52A-B	600	1	554	2	X	205.0	T3-R/F	AL-52A
AL-53A-B	1300	2	1254	3	X	370.0	T1-LR/F	AL-53A
AL-53A-B	1300	2	1254	3	X	370.0	T2-LR/F	AL-53A
AL-53A-B	1300	2	1254	3	X	370.0	T3-LR/F	AL-53A
AL-54A-B	450	2	404	1	X	260.0	T2-R/F	AL-54A
AL-55B-B	900	2	854	2	X	355.0	T3-R/F	AL-55B
AL-56-B	1100	1	1054	3	X	303.3	T3-R/F	AL-56

依據E16732B取消AL-52A一幅及新增AL-56一幅

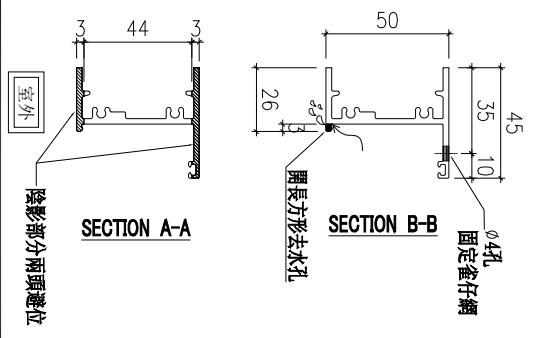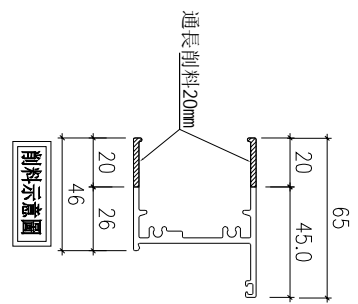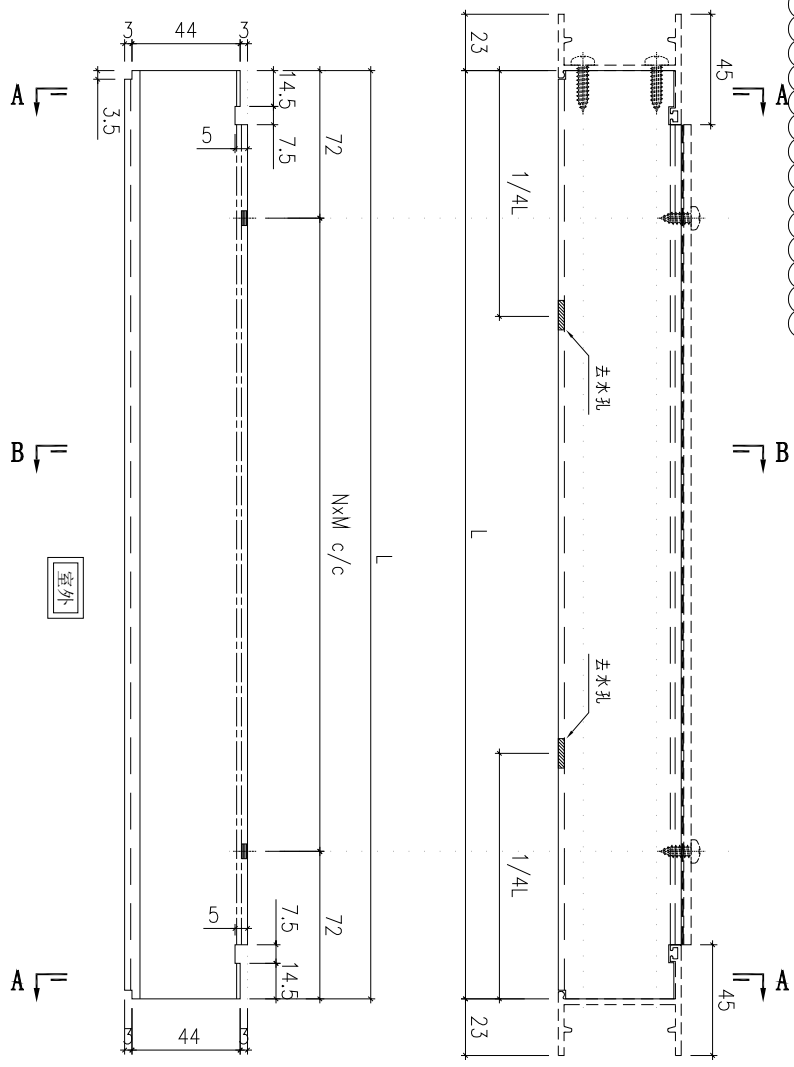


名稱	底橫料拆圖	制圖	方強	2023.12.01	修改	A
材料	X86013	復核	謝永林	2023.12.07	日期	24.02.21
顏色	(淺銀色)UCT309119XLB-3	批准	胡哥		圖號	AL-52-B




美特鋁質有限公司
MIDI Aluminium Fabricator Ltd.

物料編號	分格高度	數量	L	A	N	X	M	樓層數	使用位置
AL-52-DB	500	4	446	88.5	1	X	295	T3-R/F	AL-52
AL-54-DB	450	8	396	38.5	1	X	295	T1-R/F	AL-54
AL-54-DB	450	4	396	38.5	1	X	295	T1-UR/F	AL-54
AL-54-DB	450	4	396	38.5	1	X	295	T2-R/F	AL-54
AL-54-DB	450	4	396	38.5	1	X	295	T2-UR/F	AL-54
AL-54-DB	450	4	396	38.5	1	X	295	T3-R/F	AL-54
AL-54-DB	450	4	396	38.5	1	X	295	T3-UR/F	AL-54
AL-52A-DB	500	2	446	88.5	1	X	295	T3-R/F	AL-52A
AL-54A-DB	450	4	396	38.5	1	X	295	T2-R/F	AL-54A

工程號 J856 地盤 天水圍天榮站

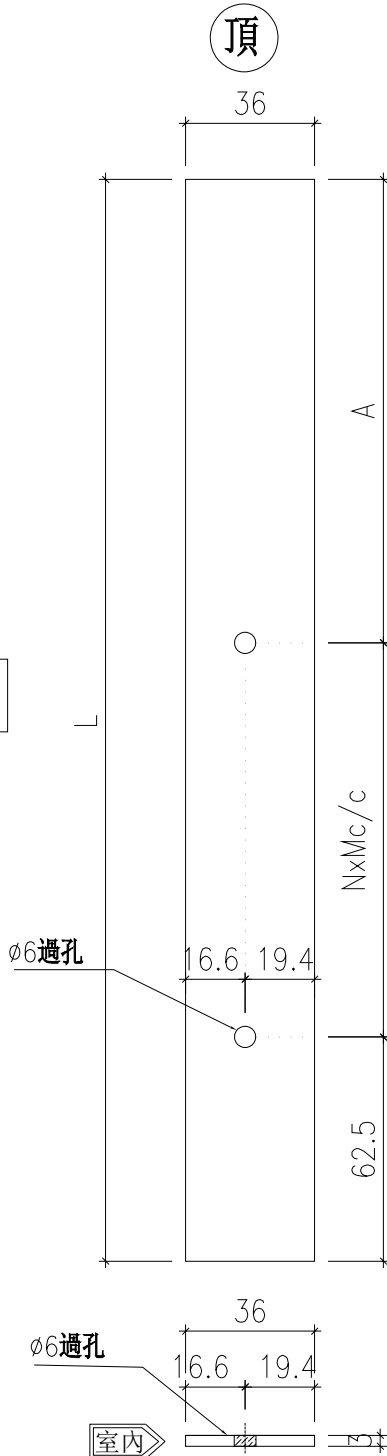

依據EI6732B取消AL-52A一幅

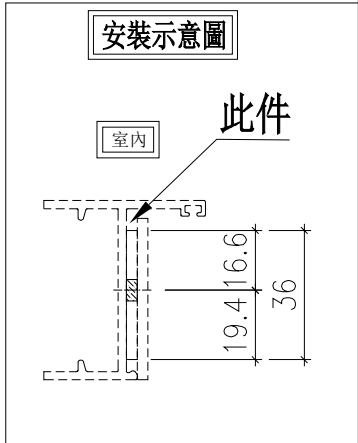

名稱	36*3mm百葉墊巴	制圖	方強	2023. 12. 01	修改	A		
材料	BT4079	復核	謝永林	2023. 12. 07	日期	24.02.21		
顏色	鉻化	批准	胡哥		圖號	AL-52-DB		





美特鋁質有限公司
MIDI Aluminium Fabricator Ltd.

工程號 J856 地盤 天水圍天榮站

物料編號	分格高度	數量	L	A	B	N	X	M	樓層數	使用位置
AL-53-DB	1300	4	1246	62.5	236	3	X	295	T1-UR/F	AL-53
AL-53-DB	1300	4	1246	62.5	236	3	X	295	T2-UR/F	AL-53
AL-53-DB	1300	4	1246	62.5	236	3	X	295	T3-UR/F	AL-53
AL-51A-DB	600	2	546	13.5	175	1	X	295	T1-R/F	AL-51A
AL-51A-DB	600	2	546	13.5	175	1	X	295	T2-R/F	AL-51A
AL-53A-DB	1300	4	1246	62.5	236	3	X	295	T1-UR/F	AL-53A
AL-53A-DB	1300	4	1246	62.5	236	3	X	295	T2-UR/F	AL-53A
AL-53A-DB	1300	4	1246	62.5	236	3	X	295	T3-UR/F	AL-53A
AL-55B-DB	900	4	846	18.5	175	2	X	295	T3-R/F	AL-55B
AL-56-DB	300	2	246	58.5	125	0	X	0	T3-R/F	AL-56

依據EI6732B新增AL-56一幅

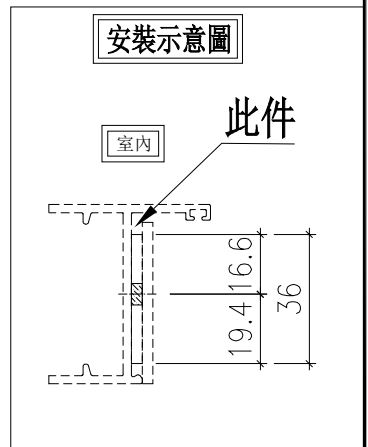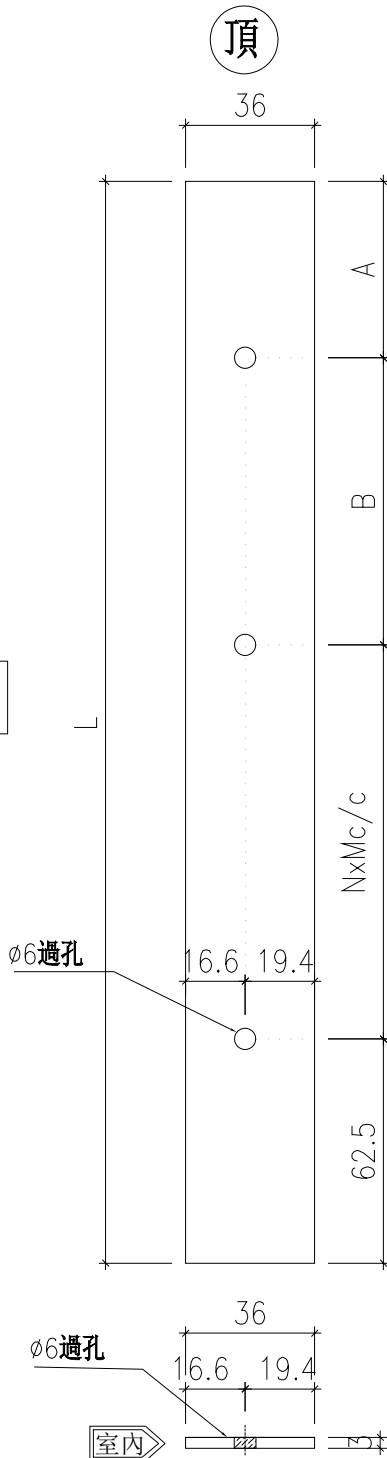

名稱	36*3mm百葉墊巴	制圖	方強	2023. 12. 01	修改	A		
材料	BT4079	復核	謝永林	2023. 12. 07	日期	24.02.21		
顏色	鉻化	批准	胡哥		圖號	AL-53-DB		



美特鋁質有限公司
MIDI Aluminium Fabricator Ltd.

物料編號	分格高度	數量	L	A	A1	N	X	M	B	N1	X	M1	樓層數	使用位置
AL-52-01	500	2	447	50	21	6	X	59	89	1	X	295	T3-R/F	AL-52
AL-54-01	450	4	397	59	30	5	X	59	39	1	X	295	T1-R/F	AL-54
AL-54-01	450	2	397	59	30	5	X	59	39	1	X	295	T1-UR/F	AL-54
AL-54-01	450	2	397	59	30	5	X	59	39	1	X	295	T2-R/F	AL-54
AL-54-01	450	2	397	59	30	5	X	59	39	1	X	295	T2-UR/F	AL-54
AL-54-01	450	2	397	59	30	5	X	59	39	1	X	295	T3-R/F	AL-54
AL-54-01	450	2	397	59	30	5	X	59	39	1	X	295	T3-UR/F	AL-54
AL-52A-01	500	1	447	50	21	6	X	59	89	1	X	295	T3-R/F	AL-52A
AL-54A-01	450	2	397	59	30	5	X	59	39	1	X	295	T2-R/F	AL-54A





工程號 J856 地盤 天水圍天榮站

頂

依據EI6732B取消AL-52A一幅



室內

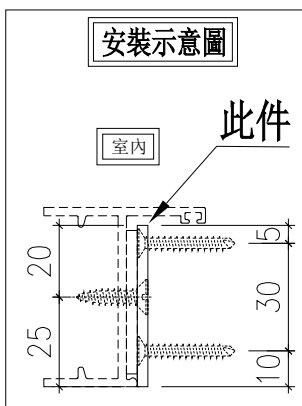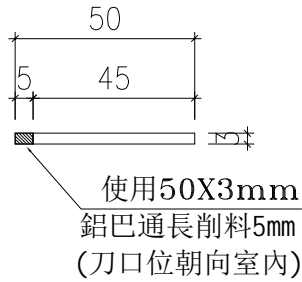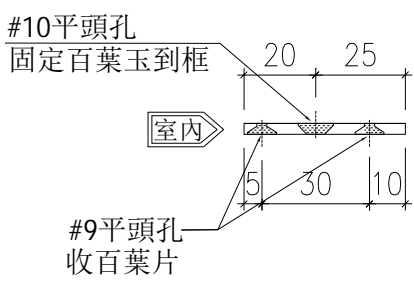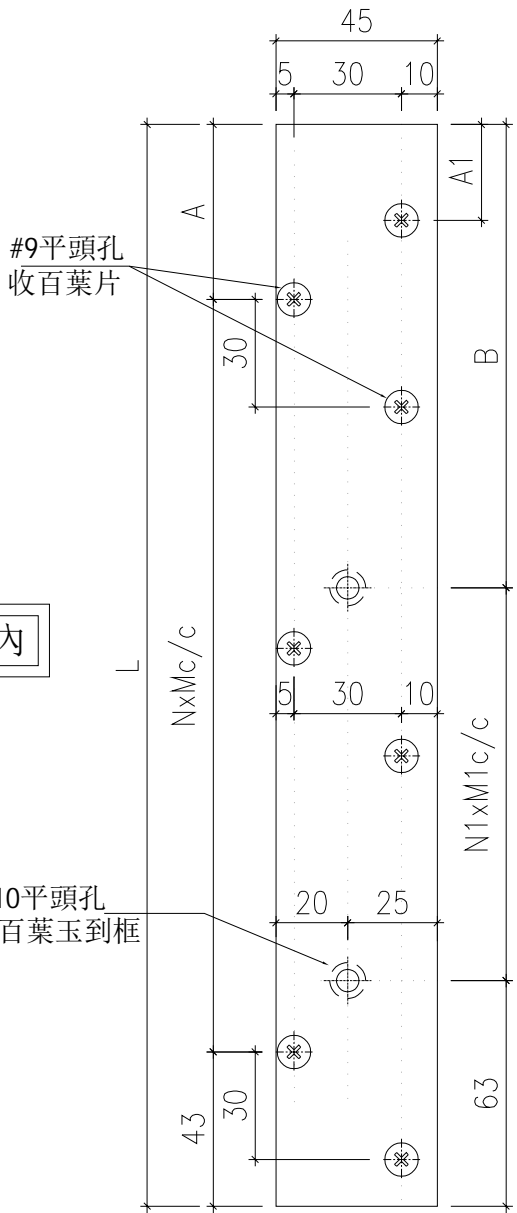

名稱	45*3mm百葉玉鋁巴(左)	制圖	方強	2023. 12. 01	修改	A		
材料	BT4021	復核	謝永林	2023. 12. 07	日期	24.02.21		
顏色	(淺銀色)UCT309119XLB-3	批准	胡哥		圖號	AL-52-01		







美特鋁質有限公司
MIDI Aluminium Fabricator Ltd.

物料編號	分格高度	數量	L	A	A1	X	X	M	B	X1	X	M1	樓層數	使用位置
AL-52-01R	500	2	447	50	21	6	X	59	89	1	X	295	T3-R/F	AL-52
AL-54-01R	450	4	397	59	30	5	X	59	39	1	X	295	T1-R/F	AL-54
AL-54-01R	450	2	397	59	30	5	X	59	39	1	X	295	T1-UR/F	AL-54
AL-54-01R	450	2	397	59	30	5	X	59	39	1	X	295	T2-R/F	AL-54
AL-54-01R	450	2	397	59	30	5	X	59	39	1	X	295	T2-UR/F	AL-54
AL-54-01R	450	2	397	59	30	5	X	59	39	1	X	295	T3-R/F	AL-54
AL-54-01R	450	2	397	59	30	5	X	59	39	1	X	295	T3-UR/F	AL-54
AL-52A-01R	500	1	447	50	21	6	X	59	89	1	X	295	T3-R/F	AL-52A
AL-54A-01R	450	2	397	59	30	5	X	59	39	1	X	295	T2-R/F	AL-54A

工程號 J856 地盤 天水圍天榮站

頂

依據EI6732B取消AL-52A一幅

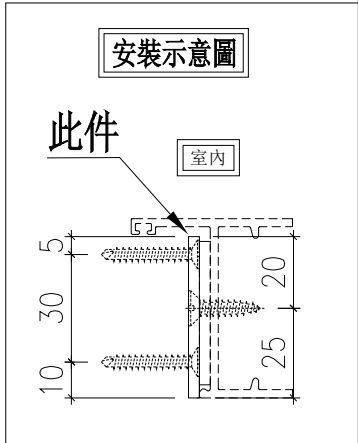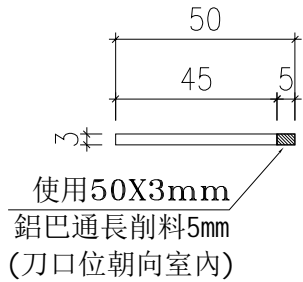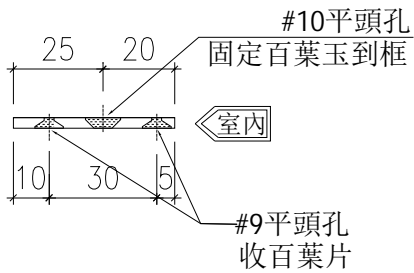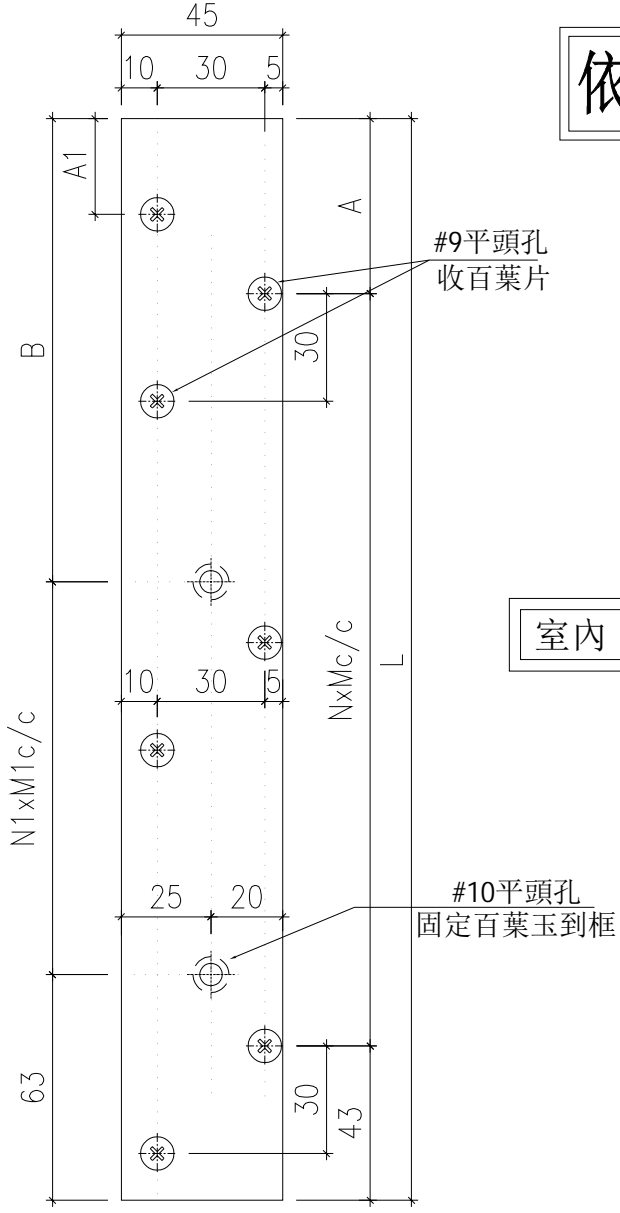

名稱	45*3mm百葉玉鋁巴(右)	制圖	方強	2023. 12. 01	修改	A		
材料	BT4021	復核	謝永林	2023. 12. 07	日期	24.02.21		
顏色	(淺銀色)UCT309119XLB-3	批准	胡哥		圖號	AL-52-01R		




美特鋁質有限公司
MIDI Aluminium Fabricator Ltd.

工程號 J856 地盤 天水圍天榮站

物料編號	分格高度	數量	L	A	A1	N	X	M	B	C	N1	X	M1	樓層數	使用位置
AL-53-01	1300	2	1247	24	0	20	X	59	63	236	3	X	295	T1-UR/F	AL-53
AL-53-01	1300	2	1247	24	0	20	X	59	63	236	3	X	295	T2-UR/F	AL-53
AL-53-01	1300	2	1247	24	0	20	X	59	63	236	3	X	295	T3-UR/F	AL-53
AL-51A-01	600	1	547	32	0	8	X	59	14	175	1	X	295	T1-R/F	AL-51A
AL-51A-01	600	1	547	32	0	8	X	59	14	175	1	X	295	T2-R/F	AL-51A
AL-53A-01	1300	2	1247	24	0	20	X	59	63	236	3	X	295	T1-UR/F	AL-53A
AL-53A-01	1300	2	1247	24	0	20	X	59	63	236	3	X	295	T2-UR/F	AL-53A
AL-53A-01	1300	2	1247	24	0	20	X	59	63	236	3	X	295	T3-UR/F	AL-53A
AL-55B-01	900	2	847	37	0	13	X	59	19	175	2	X	295	T3-R/F	AL-55B
AL-56-01	300	1	247	27	0	3	X	59	59	125	0	X	0	T3-R/F	AL-56

依據EI6732B新增AL-56一幅

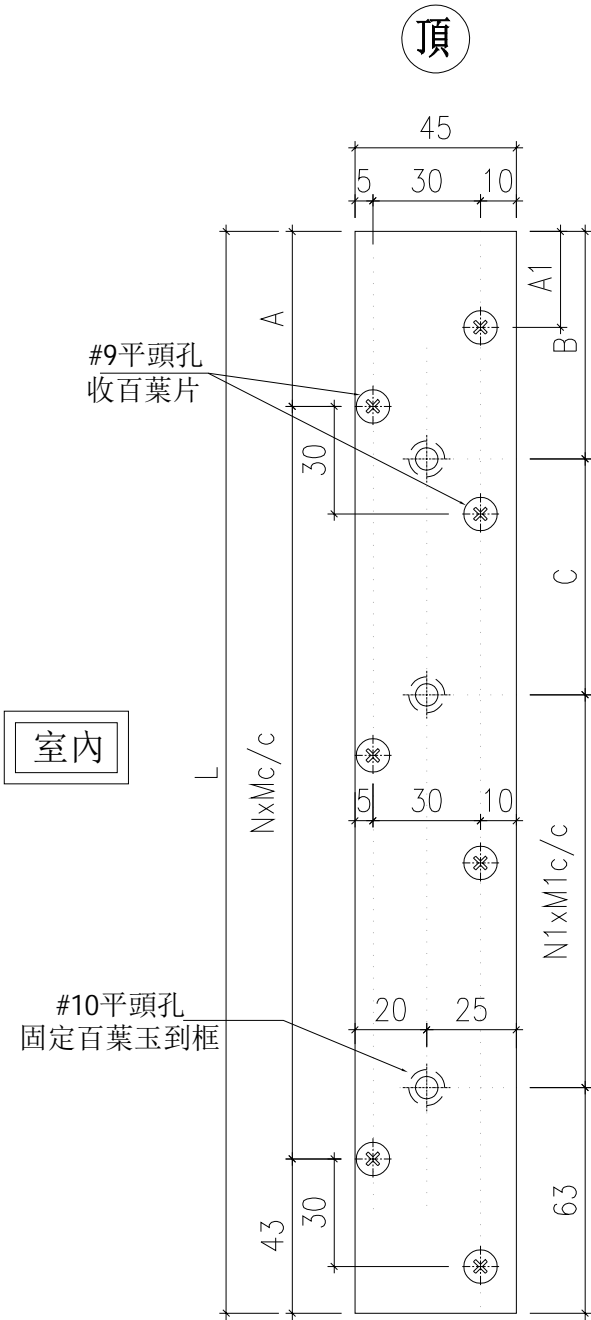



室內

#9平頭孔
收百葉片

#10平頭孔
固定百葉玉到框

#10平頭孔
固定百葉玉到框

#9平頭孔
收百葉片

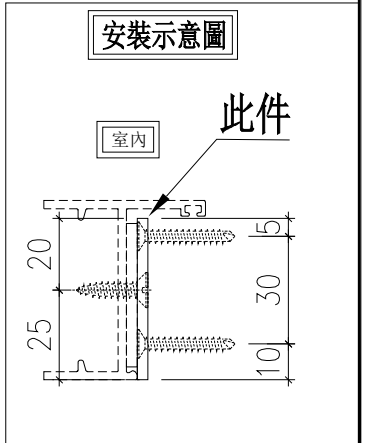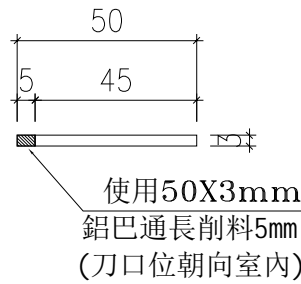

名稱	45*3mm百葉玉鋁巴(左)	制圖	方強	2023. 12. 01	修改	A		
材料	BT4021	復核	謝永林	2023. 12. 07	日期	24.02.21		
顏色	(淺銀色)UCT309119XLB-3	批准	胡哥		圖號	AL-53-01		






美特鋁質有限公司
MIDI Aluminium Fabricator Ltd.


工程號 J856 地盤 天水圍天榮站

物料編號	分格高度	數量	L	A	A1	N	X	M	B	C	N1	X	M1	樓層數	使用位置
AL-53-01R	1300	2	1247	24	0	20	X	59	63	236	3	X	295	T1-UR/F	AL-53
AL-53-01R	1300	2	1247	24	0	20	X	59	63	236	3	X	295	T2-UR/F	AL-53
AL-53-01R	1300	2	1247	24	0	20	X	59	63	236	3	X	295	T3-UR/F	AL-53
AL-51A-01R	600	1	547	32	0	8	X	59	14	175	1	X	295	T1-R/F	AL-51A
AL-51A-01R	600	1	547	32	0	8	X	59	14	175	1	X	295	T2-R/F	AL-51A
AL-53A-01R	1300	2	1247	24	0	20	X	59	63	236	3	X	295	T1-UR/F	AL-53A
AL-53A-01R	1300	2	1247	24	0	20	X	59	63	236	3	X	295	T2-UR/F	AL-53A
AL-53A-01R	1300	2	1247	24	0	20	X	59	63	236	3	X	295	T3-UR/F	AL-53A
AL-55B-01R	900	2	847	37	0	13	X	59	19	175	2	X	295	T3-R/F	AL-55B
AL-56-01R	300	1	247	27	0	3	X	59	59	125	0	X	0	T3-R/F	AL-56

依據EI6732B新增AL-56一幅

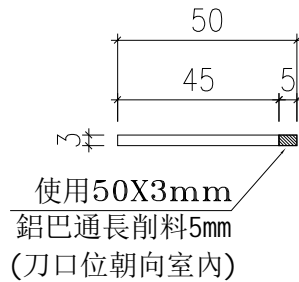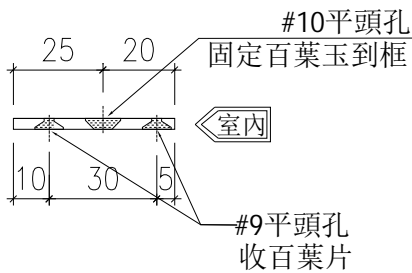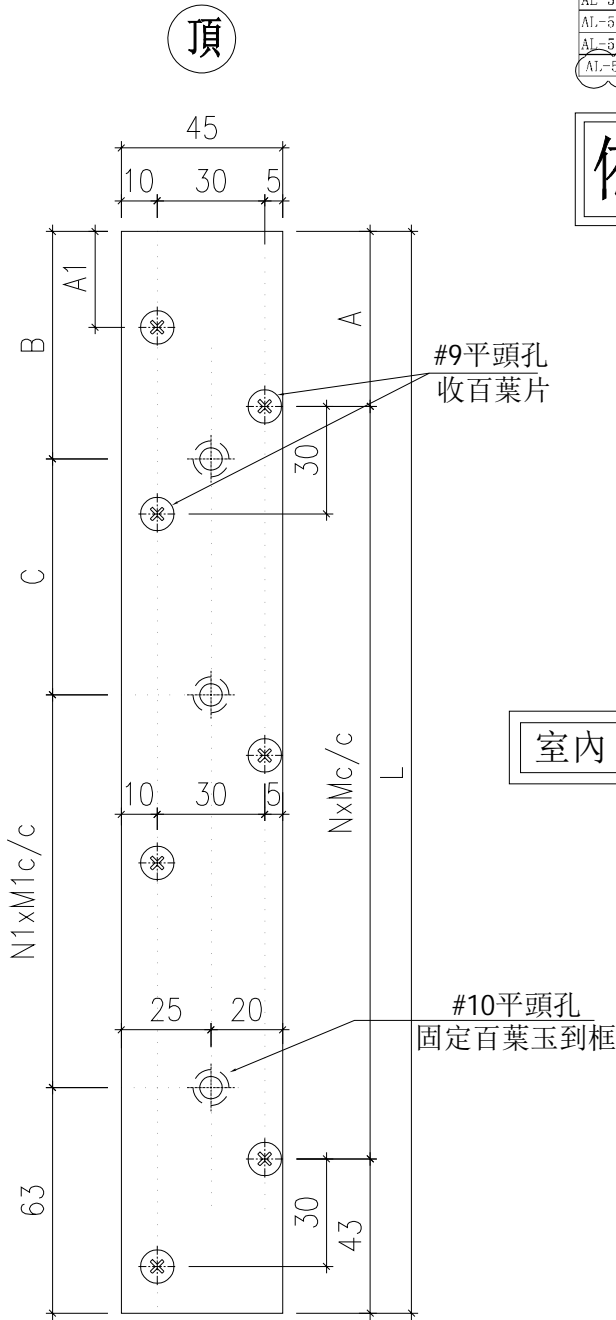

安裝示意圖


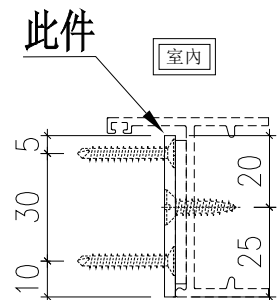


名稱	45*3mm百葉玉鋁巴(右)	制圖	方強	2023. 12. 01	修改	A		
材料	BT4021	復核	謝永林	2023. 12. 07	日期	24.02.21		
顏色	(淺銀色)UCT309119XLB-3	批准	胡哥		圖號	AL-53-01R		



工程號 J856 地盤 天水圍天榮站

物料編號	規格	數量	L	樓層數	使用位置
AL-52-BY	600	14	541	T3-R/F	AL-52
AL-54-BY	450	24	391	T1-R/F	AL-54
AL-54-BY	450	12	391	T1-UR/F	AL-54
AL-54-BY	450	12	391	T2-R/F	AL-54
AL-54-BY	450	12	391	T2-UR/F	AL-54
AL-54-BY	450	12	391	T3-R/F	AL-54
AL-54-BY	450	12	391	T3-UR/F	AL-54
AL-52A-BY	600	7	541	T3-R/F	AL-52A
AL-54A-BY	450	12	391	T2-R/F	AL-54A
AL-55B-BY	900	26	841	T3-R/F	AL-55B

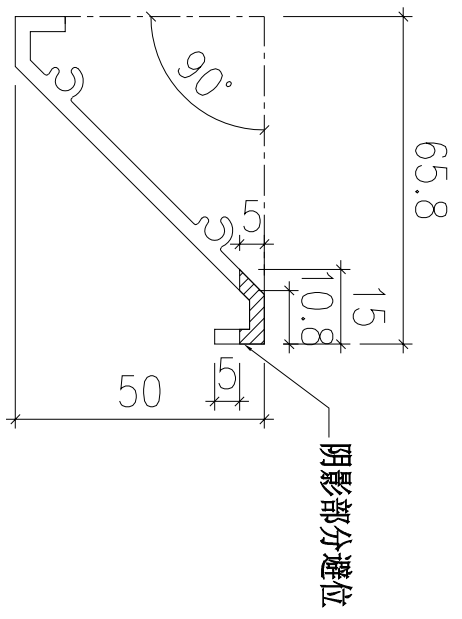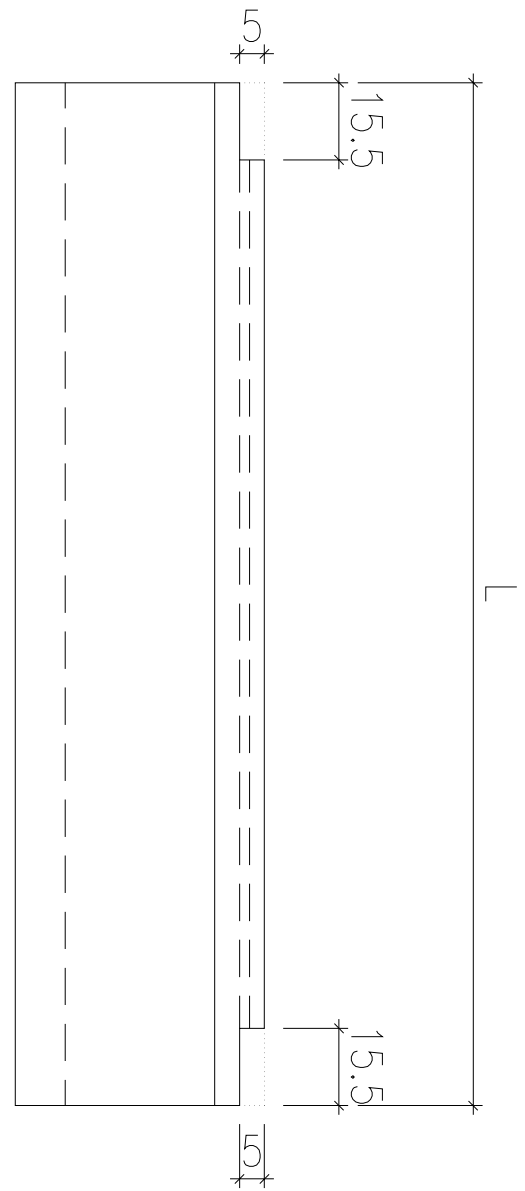

依據E16732B取消AL-52A一幅







名稱	百葉片拆圖	制圖	方強	2023. 12. 01	修改	A
材料	X86203	復核	謝永林	2023. 12. 07	日期	24.02.21
顏色	(淺銀色)UCT309119XLB-3	批准	胡哥		圖號	AL-52-BY



工程號 J856 地盤 天水圍天榮站

物料編號	規格	數量	L	樓層數	使用位置	L1
AL-53-BY	1300	40	1241	T1-UR/F	AL-53	620.5
AL-53-BY	1300	40	1241	T2-UR/F	AL-53	620.5
AL-53-BY	1300	40	1241	T3-UR/F	AL-53	620.5
AL-51A-BY	1400	8	1341	T1-R/F	AL-51A	670.5
AL-51A-BY	1400	8	1341	T2-R/F	AL-51A	670.5
AL-53A-BY	1300	40	1241	T1-UR/F	AL-53A	620.5
AL-53A-BY	1300	40	1241	T2-UR/F	AL-53A	620.5
AL-53A-BY	1300	40	1241	T3-UR/F	AL-53A	620.5
AL-56-BY	1100	3	1041	T3-UR/F	AL-56	520.5

依據EI6732B新增AL-56一幅

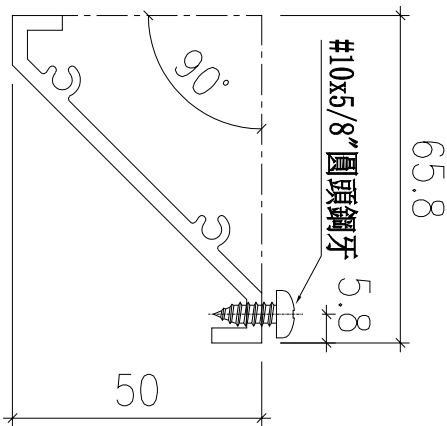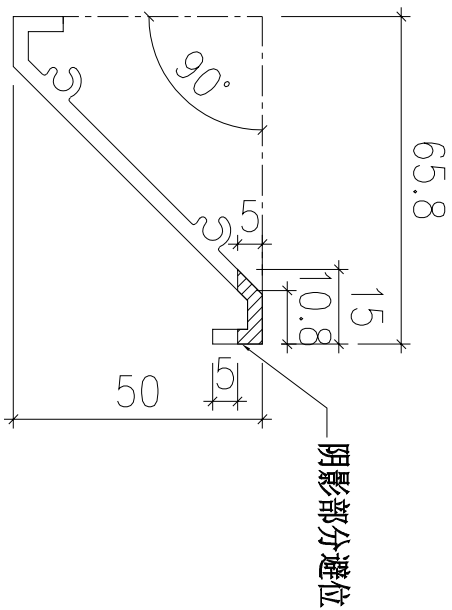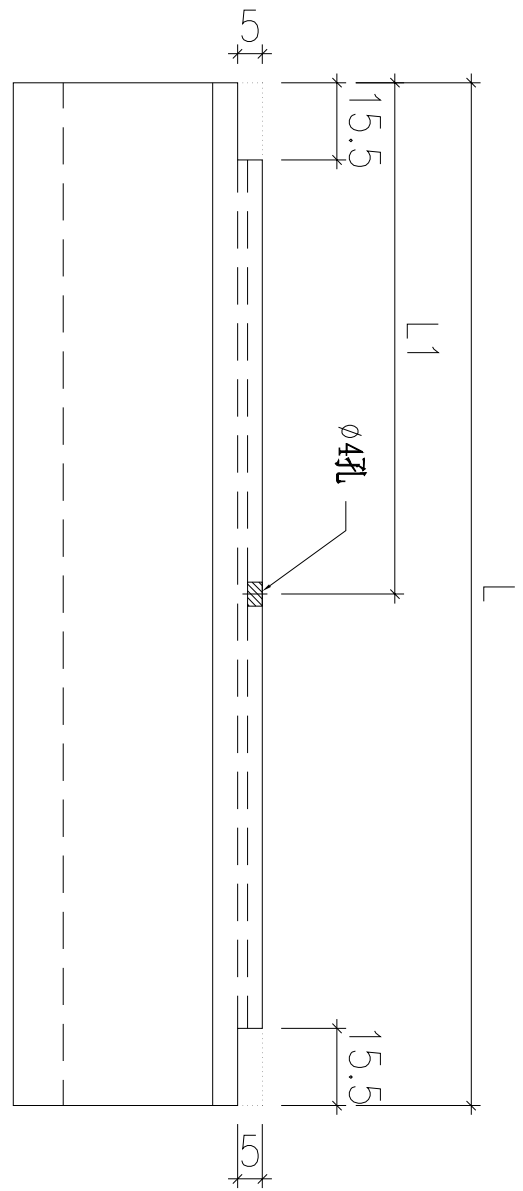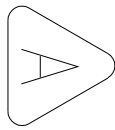




名稱	百葉片拆圖	制圖	方強	2023.12.01	修改	A
材料	X86203	復核	謝永林	2023.12.07	日期	24.02.21
顏色	(淺銀色)UCT309119XLB-3	批准	胡哥		圖號	AL-53-BY



工程號 J856 地盤 天水圍天榮站

物料編號	規格	數量	L	A	樓層數	使用位置
AL-52-BYX	600	2	541	31.9	T3-R/F	AL-52
AL-54-BYX	450	4	391	22.9	T1-R/F	AL-54
AL-54-BYX	450	2	391	22.9	T1-UR/F	AL-54
AL-54-BYX	450	2	391	22.9	T2-R/F	AL-54
AL-54-BYX	450	2	391	22.9	T2-UR/F	AL-54
AL-54-BYX	450	2	391	22.9	T3-R/F	AL-54
AL-54-BYX	450	2	391	22.9	T3-UR/F	AL-54
AL-52A-BYX	600	1	541	31.9	T3-R/F	AL-52A
AL-54A-BYX	450	2	391	22.9	T2-R/F	AL-54A
AL-55B-BYX	900	2	841	15	T3-R/F	AL-55B

依據EI6732B取消AL-52A→幅

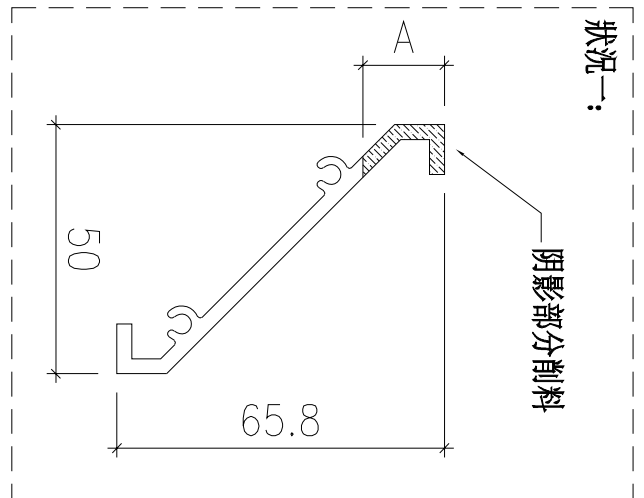
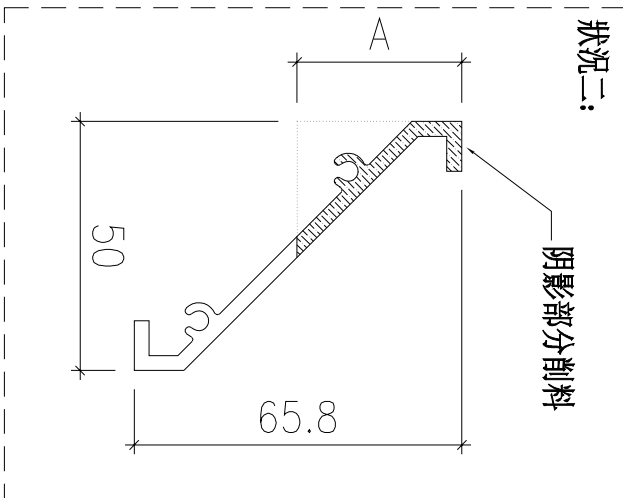
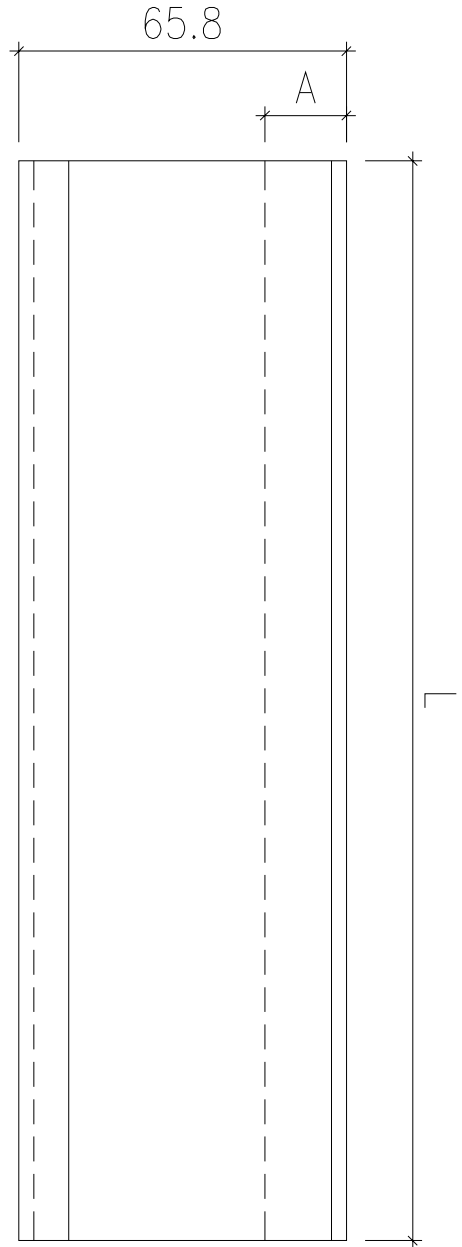


名稱	百葉片拆圖	制圖	方強	2023. 12. 01	修改	A
材料	X86203	復核	謝永林	2023. 12. 07	日期	24.02.21
顏色	(淺銀色)UCT309119XLB-3	批准	胡哥		圖號	AL-52-BYX



工程號 J856 地盤 天水圍天榮站

依據EI6732B新增AL-56一幅

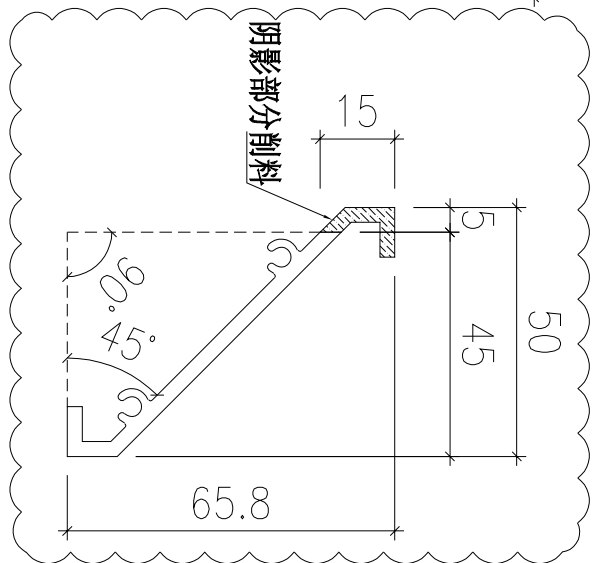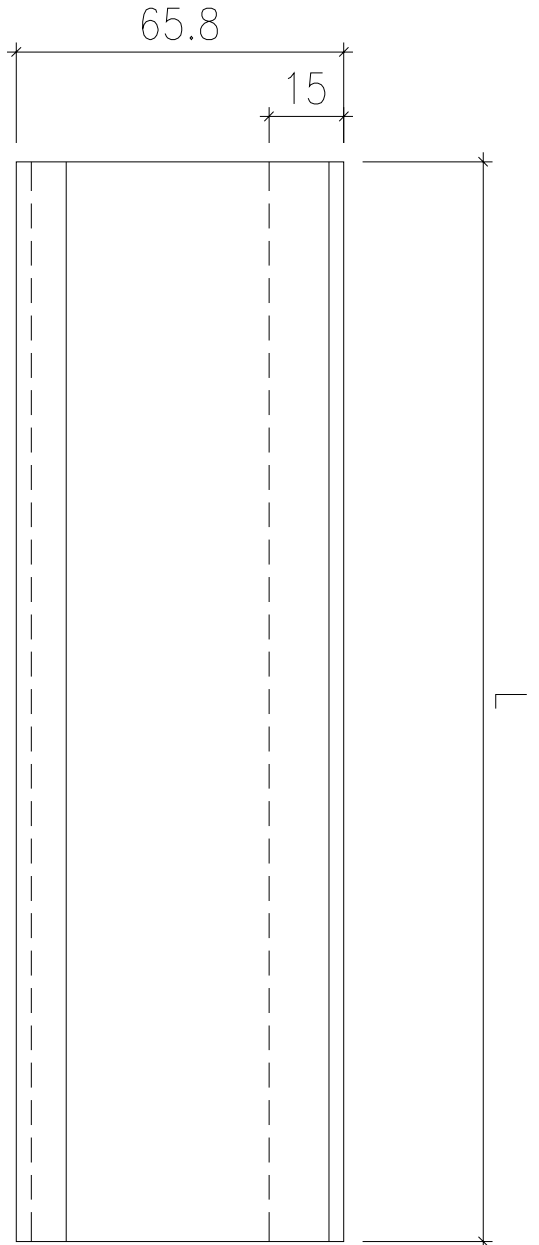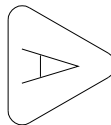

物料編號	分格寬度	數量	L	樓層數	使用位置
AL-53-BYX	1300	2	1241	T1-UR/F	AL-53
AL-53-BYX	1300	2	1241	T2-UR/F	AL-53
AL-53-BYX	1300	2	1241	T3-UR/F	AL-53
AL-51A-BYX	1400	1	1341	T1-R/F	AL-51A
AL-51A-BYX	1400	1	1341	T2-R/F	AL-51A
AL-53A-BYX	1300	2	1241	T1-UR/F	AL-53A
AL-53A-BYX	1300	2	1241	T2-UR/F	AL-53A
AL-53A-BYX	1300	2	1241	T3-UR/F	AL-53A
AL-56-BYX	1100	1	1041	T3-UR/F	AL-56

名稱	百葉片拆圖	制圖	方強	2023. 12. 01	修改	A
材料	X86203	復核	謝永林	2023. 12. 07	日期	24.02.21
顏色	(淺銀色)UCT309119XLB-3	批准	胡哥		圖號	AL-53-BYX




美特鋁質有限公司
MIDI Aluminium Fabricator Ltd.


工程號 J856 地盤 天水圍天榮站

物料編號	分格高度	數量	A	L	N	X	M	樓層數	使用位置
AL-51A-FZ	600	1	32.5	464	7	X	59	T1-R/F	AL-51A
AL-51A-FZ	600	1	32.5	464	7	X	59	T2-R/F	AL-51A
AL-53A-FZ	1300	2	24.5	1164	19	X	59	T1-UR/F	AL-53A
AL-53A-FZ	1300	2	24.5	1164	19	X	59	T2-UR/F	AL-53A
AL-53A-FZ	1300	2	24.5	1164	19	X	59	T3-UR/F	AL-53A
AL-56-FZ	300	1	27.5	164	2	X	59	T3-UR/F	AL-56

依據EI6732B新增AL-56一幅

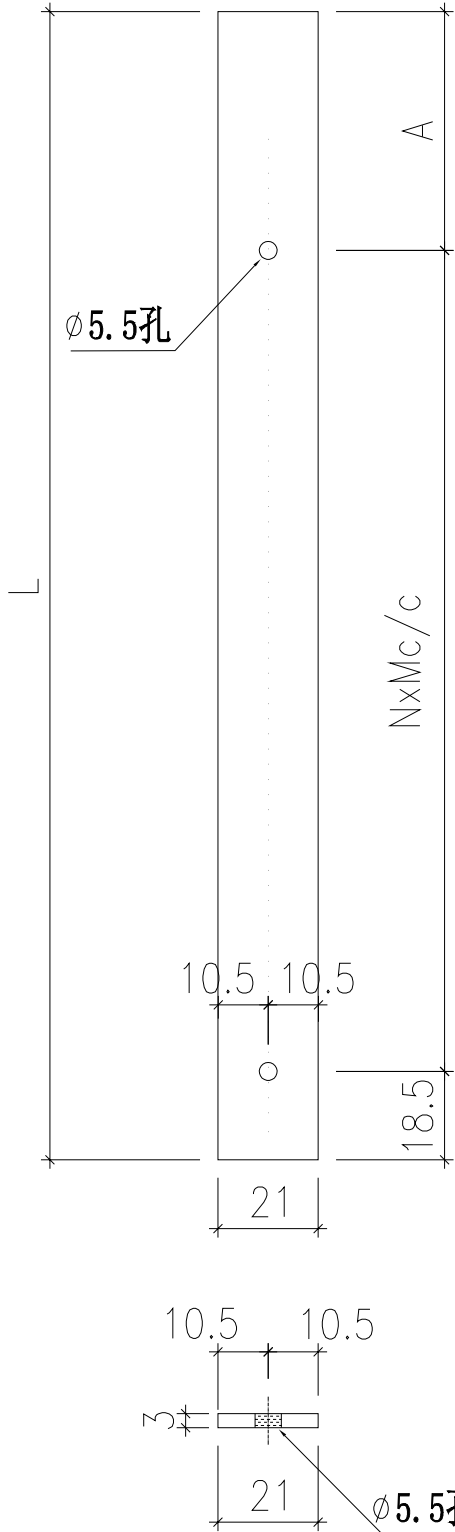

安裝示意圖

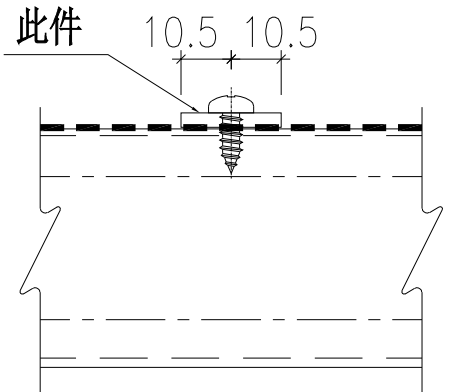

名稱	百葉片防墜鋁巴	制圖	方強	2023.12.01	修改	A		
材料	BT4064	復核	謝永林	2023.12.07	日期	24.02.21		
顏色	(淺銀色)UCT309119XLB-3	批准	胡哥		圖號	AL-51A-FZ		