



工程指示 / 要求簡箋 ENGINEER INSTRUCTIONS(E.I.)

工程指示編號:	EI- 7166 A	修改版本:	A
	HK- 2978		
工程編號:	J 856	工程名稱:	天榮站
收件人:	生統/林仁安	發件人:	Iris
工程項目:	T1-T3 SU層漏出兩側鋁板加工圖 (修改A)	日期:	22/12/2023

<input checked="" type="checkbox"/> 原合約工程包	<input type="checkbox"/> 原合約工程加 / 減脹 QT-	<input type="checkbox"/> 新工程報價 QT-
--	--	------------------------------------

信件批核號碼/圖紙參考編號:	批核模具圖紙編號:
客戶指示附件:	管理內部批簽署:

<input type="checkbox"/> 初步鋁料 B.M.	<input type="checkbox"/> 加工拆圖, 然後生產	<input type="checkbox"/> 尺寸表
<input type="checkbox"/> 正式鋁料 B.M.	<input type="checkbox"/> 技術上資料/指示	<input type="checkbox"/> 報價
<input type="checkbox"/> 配件 B.M.	<input type="checkbox"/> 樣辦或貨品說明書	<input type="checkbox"/> 分判合約
<input type="checkbox"/> 其他:		

內容: T1-T3 SU層漏出兩側鋁板加工圖 (修改A) 分座包裝出貨 T2-T3 急 T1 大約2024年7月, 實際時間待地盤打理通知
完成上列要求日期: 29/12/2023

國內

<input type="checkbox"/> 生產技術總監	<input type="checkbox"/> 連附件	<input checked="" type="checkbox"/> 技術部	<input checked="" type="checkbox"/> 連附件	<input type="checkbox"/> 生產部	<input type="checkbox"/> 連附件
<input type="checkbox"/> 採購部	<input type="checkbox"/> 連附件	<input checked="" type="checkbox"/> 生產統籌部	<input checked="" type="checkbox"/> 連附件	<input type="checkbox"/> 報關組	<input type="checkbox"/> 連附件
<input type="checkbox"/> 質檢部	<input type="checkbox"/> 連附件	<input type="checkbox"/> 會計部	<input type="checkbox"/> 連附件	<input type="checkbox"/> 機械設計部	<input type="checkbox"/> 連附件
<input type="checkbox"/> 香港辦	<input type="checkbox"/> 連附件	<input type="checkbox"/> 其他:			

香港

<input type="checkbox"/> 行政部	<input type="checkbox"/> 連附件	<input type="checkbox"/> 會計部	<input type="checkbox"/> 連附件	<input type="checkbox"/> 統籌部	<input type="checkbox"/> 連附件	<input type="checkbox"/> 工程部	<input type="checkbox"/> 連附件
<input type="checkbox"/> 採購部	<input type="checkbox"/> 連附件	<input type="checkbox"/> QS部	<input type="checkbox"/> 連附件	<input checked="" type="checkbox"/> 地盤管理	<input checked="" type="checkbox"/> 連附件	<input type="checkbox"/> 維修部	<input type="checkbox"/> 連附件

*發件人簽署: Iris	*組別成員批核簽署:
傳遞編號:	項目經理簽署:

美特鋁質有限公司 MIDI Aluminium Fabricator Ltd.		工程號: J-856	計算:	劉灿	日期:	2023.11.13		送呈:		胡哥		
廠用鋁板B. M. 表		地盤名稱: 天榮站	核對:	徐祥坤	日期:	2023.11.13		副本:				
BM編號:		項目類別: 第一批	批准:	林仁安	日期:	2023.11.14						
序號	修改內容	鋁板圖號	鋁板名稱	顏色	實用	後備	總數	總重量	總展開面積		圖紙編號	
									單件展開面積	總展開面積		
修改版次: A		A/C Code : 2023. 12. 22		總V.F.:		20.567		總重量:		167.21		
								單件V.F.		總V.F.		
								平方米		平方米		
1		J-856-PS-1	3mm厚鋁板	UCT542919XL-3	2	0	2	11.137	0.685	1.370	0.685	1.370
2		J-856-PS-2	3mm厚鋁板	UCT542919XL-3	1	0	1	6.773	0.833	0.833	0.833	0.833
3		J-856-PS-3	3mm厚鋁板	UCT542919XL-3	3	0	3	17.428	0.715	2.144	0.715	2.144
4		J-856-PS-4	3mm厚鋁板	UCT542919XL-3	1	0	1	7.784	0.957	0.957	0.957	0.957
5		J-856-PS-5	3mm厚鋁板	UCT542919XL-3	2	0	2	11.619	0.715	1.429	0.715	1.429
6		J-856-PS-6	3mm厚鋁板	UCT542919XL-3	1	0	1	13.276	1.633	1.633	1.633	1.633
7		J-856-PS-7	3mm厚鋁板	UCT542919XL-3	2	0	2	11.137	0.685	1.370	0.685	1.370
8		J-856-PS-8	3mm厚鋁板	UCT542919XL-3	1	0	1	13.276	1.633	1.633	1.633	1.633
9		J-856-PS-9	3mm厚鋁板	UCT542919XL-3	2	0	2	13.545	0.833	1.666	0.833	1.666
10		J-856-PS-10	3mm厚鋁板	UCT542919XL-3	1	0	1	5.568	0.685	0.685	0.685	0.685
11		J-856-PS-11	3mm厚鋁板	UCT542919XL-3	1	0	1	6.050	0.744	0.744	0.744	0.744
12		J-856-PS-12	3mm厚鋁板	UCT542919XL-3	1	0	1	2.148	0.264	0.264	0.264	0.264
13		J856-HI-11A	3mm厚鋁板	UCT542919XL-3	1	0	1	6.384	0.785	0.785	0.785	0.785
14		J856-HI-12A	3mm厚鋁板	UCT542919XL-3	1	0	1	21.580	2.654	2.654	2.654	2.654
15		J856-HI-13A	3mm厚鋁板	UCT542919XL-3	1	0	1	6.332	0.779	0.779	0.779	0.779
16		J856-HI-3A	3mm厚鋁板	UCT542919XL-3	1	0	1	6.332	0.779	0.779	0.779	0.779
17												
18		J856-Y6-04A	3mm厚鋁板	UCT309119XLB-3	1	0	1	1.702	0.209	0.209	0.209	0.209
19	A新增	J856-TI-LB47D	3mm厚鋁板	UCT542919XL-3	1		1	5.137	0.632	0.632	0.632	用於T3座SU層
總計:					24		24	167.21	16.220	20.57	16.22	20.567








工程號

J-856

地盤

天榮站

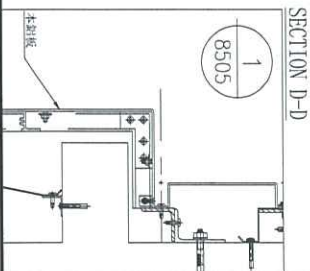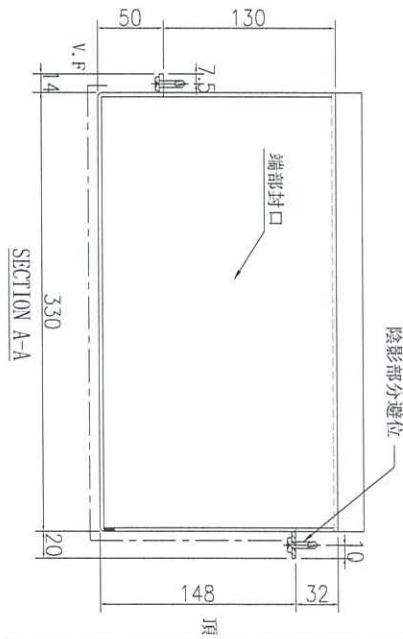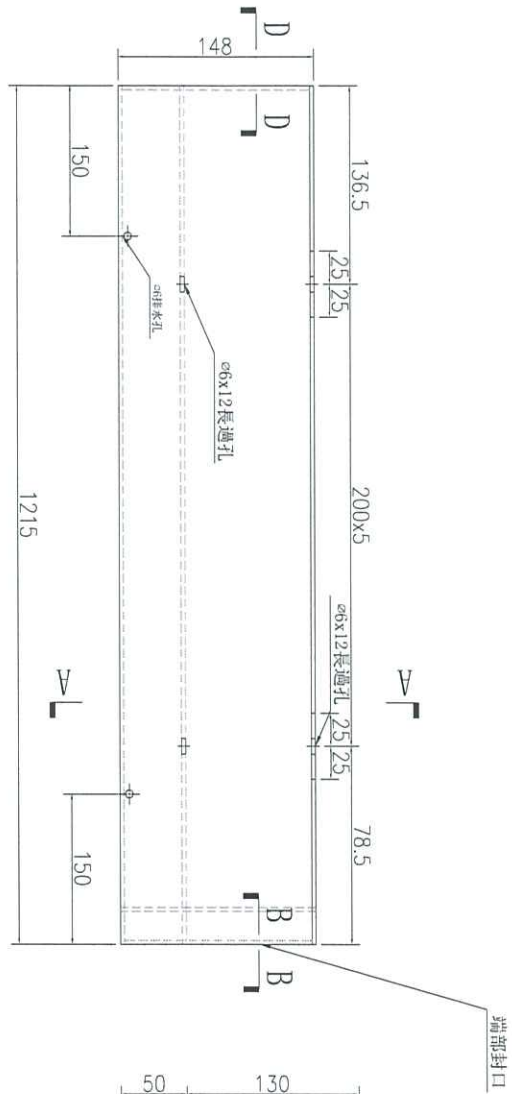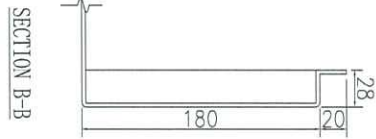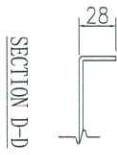

数量	备注
1	

名稱	鋁板加工圖	制圖	林仁安	2023.12.21	修改		
材料	3mm鋁板	復核	Charmant	2023.12.21	日期		
顏色	UCT542919XL-3	批准			圖號	J856-T1-LB47D	