



工程指示 / 要求簡箋 ENGINEER INSTRUCTIONS(E.I.)

工程指示編號:	EI- 7228A	修改版本:	A
	HK- 0116		
工程編號:	J 856	工程名稱:	天榮站
收件人:	生統/Maggie/謝永林	發件人:	Iris
工程項目:	T2-T3 3F-46F 後裝70窗台窗裝飾件(廠用及地盤用配件)(A版本)	日期:	18/01/2024

<input checked="" type="checkbox"/> 原合約工程包	<input type="checkbox"/> 原合約工程加 / 減賬 QT-	<input type="checkbox"/> 新工程報價 QT-
--	--	------------------------------------

信件批核號碼/圖紙參考編號:	批核模具圖紙編號:
客戶指示附件:	管理內部批簽署:

<input type="checkbox"/> 初步鋁料 B.M.	<input type="checkbox"/> 加工拆圖, 然後生產	<input type="checkbox"/> 尺寸表
<input type="checkbox"/> 正式鋁料 B.M.	<input type="checkbox"/> 技術上資料/指示	<input type="checkbox"/> 報價
<input type="checkbox"/> 配件 B.M.	<input type="checkbox"/> 樣辦或貨品說明書	<input type="checkbox"/> 分判合約
<input type="checkbox"/> 其他:		

內容: T2-T3 3F-46F 後裝70窗台窗裝飾件(廠用及地盤用配件)(A版本)
1. 取消M5 x 17內六角機絲配螺母
2. 請看附件圖紙並修改BM
完成上列要求日期: 25/01/2024


國內

<input type="checkbox"/> 生產技術總監	<input type="checkbox"/> 連附件	<input checked="" type="checkbox"/> 技術部	<input checked="" type="checkbox"/> 連附件	<input type="checkbox"/> 生產部	<input type="checkbox"/> 連附件
<input type="checkbox"/> 採購部	<input type="checkbox"/> 連附件	<input checked="" type="checkbox"/> 生產統籌部	<input checked="" type="checkbox"/> 連附件	<input type="checkbox"/> 報關組	<input type="checkbox"/> 連附件
<input type="checkbox"/> 質檢部	<input type="checkbox"/> 連附件	<input type="checkbox"/> 會計部	<input type="checkbox"/> 連附件	<input type="checkbox"/> 機械設計部	<input type="checkbox"/> 連附件
<input type="checkbox"/> 香港辦	<input type="checkbox"/> 連附件	<input type="checkbox"/> 其他:			

香港


<input type="checkbox"/> 行政部	<input type="checkbox"/> 連附件	<input type="checkbox"/> 會計部	<input type="checkbox"/> 連附件	<input type="checkbox"/> 統籌部	<input type="checkbox"/> 連附件	<input type="checkbox"/> 工程部	<input type="checkbox"/> 連附件
<input checked="" type="checkbox"/> 採購部	<input checked="" type="checkbox"/> 連附件	<input type="checkbox"/> QS部	<input type="checkbox"/> 連附件	<input checked="" type="checkbox"/> 地盤管理	<input checked="" type="checkbox"/> 連附件	<input type="checkbox"/> 維修部	<input type="checkbox"/> 連附件

*發件人簽署 : Iris	*組別成員批核簽署 :
傳遞編號 :	項目經理簽署 :

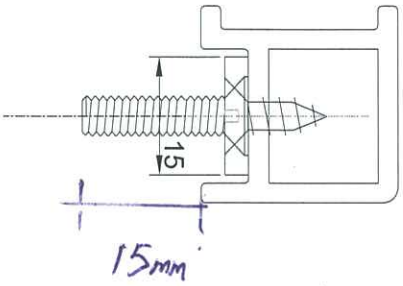

M5 平頭.s自攻/機絲/鋼牙

A4-70

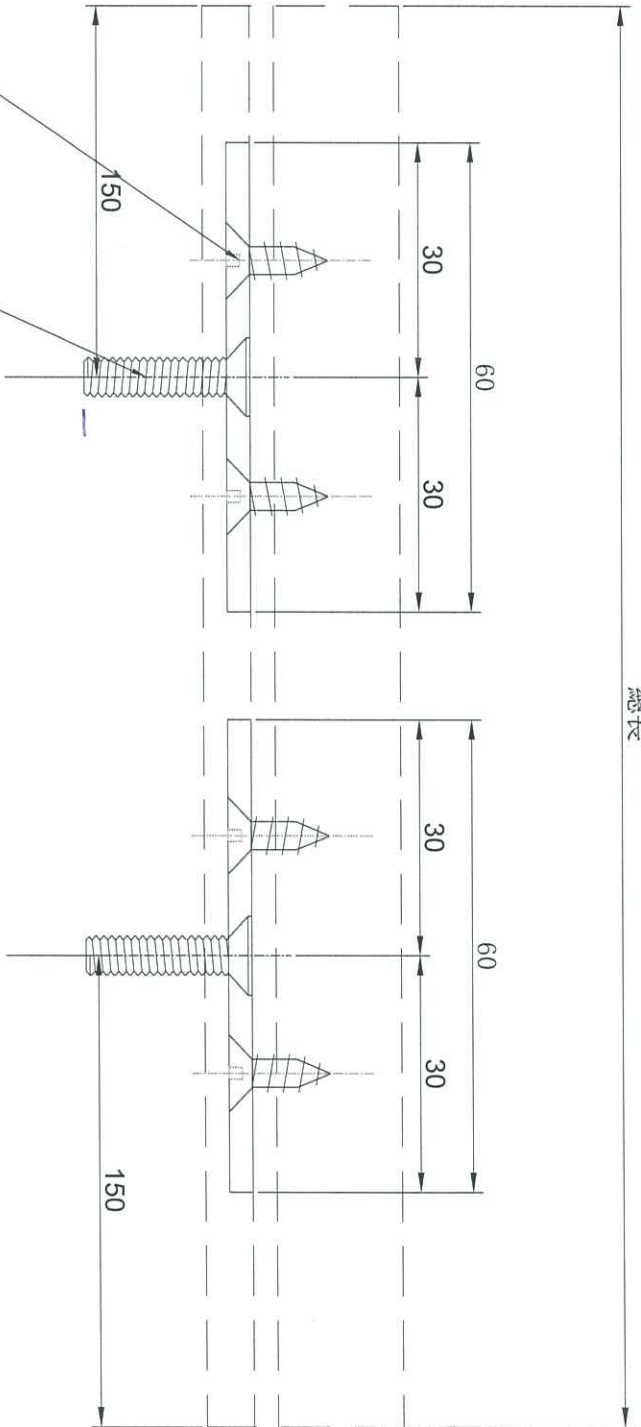

VIEW A

總長

M5 平頭.s機絲

A4-70

原 1/228



塞特鋁質有限公司

工程號: J-856

計算: 方強

日期: 2024.01.11

送呈: 胡哥

地盤名稱: 天水圍天榮站

核對: 謝永林

日期: 2024.01.11

副本:

項目類別: T2/T3 后裝70釐台窗裝飾件

批准:

日期:

A/C Code:

此BM依據E1721第1版施工圖計算

廠用/地盤用配件B.M.表

序號	修改標示	配件圖號	物料編號	配件名稱	顏色	實用	後備	總數	單位	備注
1				M5x17內六角機絲配螺母	A4-70	604	46	650	套	用於窗台窗裝飾件(廠用)
2				D.C.791防水膠	古銅色	98	5	103	支	窗台窗裝飾件膠用(3m/支) 300ml/支(地盤用)

取