

工程指示 / 要求簡箋 ENGINEER INSTRUCTIONS(E.I.)

工程指示編號:	EI- 7316	修改版本:	-
	HK- 0224		
工程編號:	J 856	工程名稱:	天榮站
收件人:	生統/謝永林/Maggie	發件人:	Iris
工程項目:	T1座佛沙窗7F-11F臨時片玻璃 (地盤用)	日期:	06/02/2024

<input checked="" type="checkbox"/> 原合約工程包	<input type="checkbox"/> 原合約工程加 / 減脹 QT-	<input type="checkbox"/> 新工程報價 QT-
--	--	------------------------------------

信件批核號碼/圖紙參考編號:	批核模具圖紙編號:
客戶指示附件:	管理內部批簽署:

<input type="checkbox"/> 初步鋁料 B.M.	<input type="checkbox"/> 加工拆圖, 然後生產	<input type="checkbox"/> 尺寸表
<input type="checkbox"/> 正式鋁料 B.M.	<input type="checkbox"/> 技術上資料/指示	<input type="checkbox"/> 報價
<input type="checkbox"/> 配件 B.M.	<input type="checkbox"/> 樣辦或貨品說明書	<input type="checkbox"/> 分判合約
<input type="checkbox"/> 其他:		

內容: T1座佛沙窗7F-11F臨時片玻璃 因EI7005拆錯圖, 玻璃A8單位呎吋錯了, 現欠17件 要做鋼化, 分層包裝, 不需做熱浸 完成上列要求日期: 20/02/2024 盡快, 工廠一開即安排.

國內

<input type="checkbox"/> 生產技術總監	<input type="checkbox"/> 連附件	<input checked="" type="checkbox"/> 技術部	<input checked="" type="checkbox"/> 連附件	<input type="checkbox"/> 生產部	<input type="checkbox"/> 連附件
<input type="checkbox"/> 採購部	<input type="checkbox"/> 連附件	<input checked="" type="checkbox"/> 生產統籌部	<input checked="" type="checkbox"/> 連附件	<input type="checkbox"/> 報關組	<input type="checkbox"/> 連附件
<input type="checkbox"/> 質檢部	<input type="checkbox"/> 連附件	<input type="checkbox"/> 會計部	<input type="checkbox"/> 連附件	<input type="checkbox"/> 機械設計部	<input type="checkbox"/> 連附件
<input type="checkbox"/> 香港辦	<input type="checkbox"/> 連附件	<input type="checkbox"/> 其他:			

香港

<input type="checkbox"/> 行政部	<input type="checkbox"/> 連附件	<input type="checkbox"/> 會計部	<input type="checkbox"/> 連附件	<input type="checkbox"/> 統籌部	<input type="checkbox"/> 連附件	<input type="checkbox"/> 工程部	<input type="checkbox"/> 連附件
<input checked="" type="checkbox"/> 採購部	<input checked="" type="checkbox"/> 連附件	<input type="checkbox"/> QS部	<input type="checkbox"/> 連附件	<input checked="" type="checkbox"/> 地盤管理	<input checked="" type="checkbox"/> 連附件	<input type="checkbox"/> 維修部	<input type="checkbox"/> 連附件

*發件人簽署: Iris	*組別成員批核簽署:
傳遞編號:	項目經理簽署:

今次訂購數

9 樓

- A8. 660x1720 x1.
- B6. 660x1720x1
- B7. 660x1720x1

8 樓

- A8. 660x1720 x1.
- B6. 660x1720x1
- B7. 660x1720x1


5 樓

- A3. 448x1062x2
- A2. 448x1062x1 810x1950x1
- B6. 660x1720x1
- B7. 660x1720x1

5 樓

- 660x1720 x1
- 410x1720 x2
- 810x1950 x1
- 610x1950 x1

 美特鋁質有限公司 MIDI Aluminium Fabricator Ltd.				類別		物料號		
修改				制圖	黃瓊玉	2023.06.16	圖號	L-GG
日期				復核	謝永林	2023.06.16	數量	見BOM表
				批准			位置	見BOM表

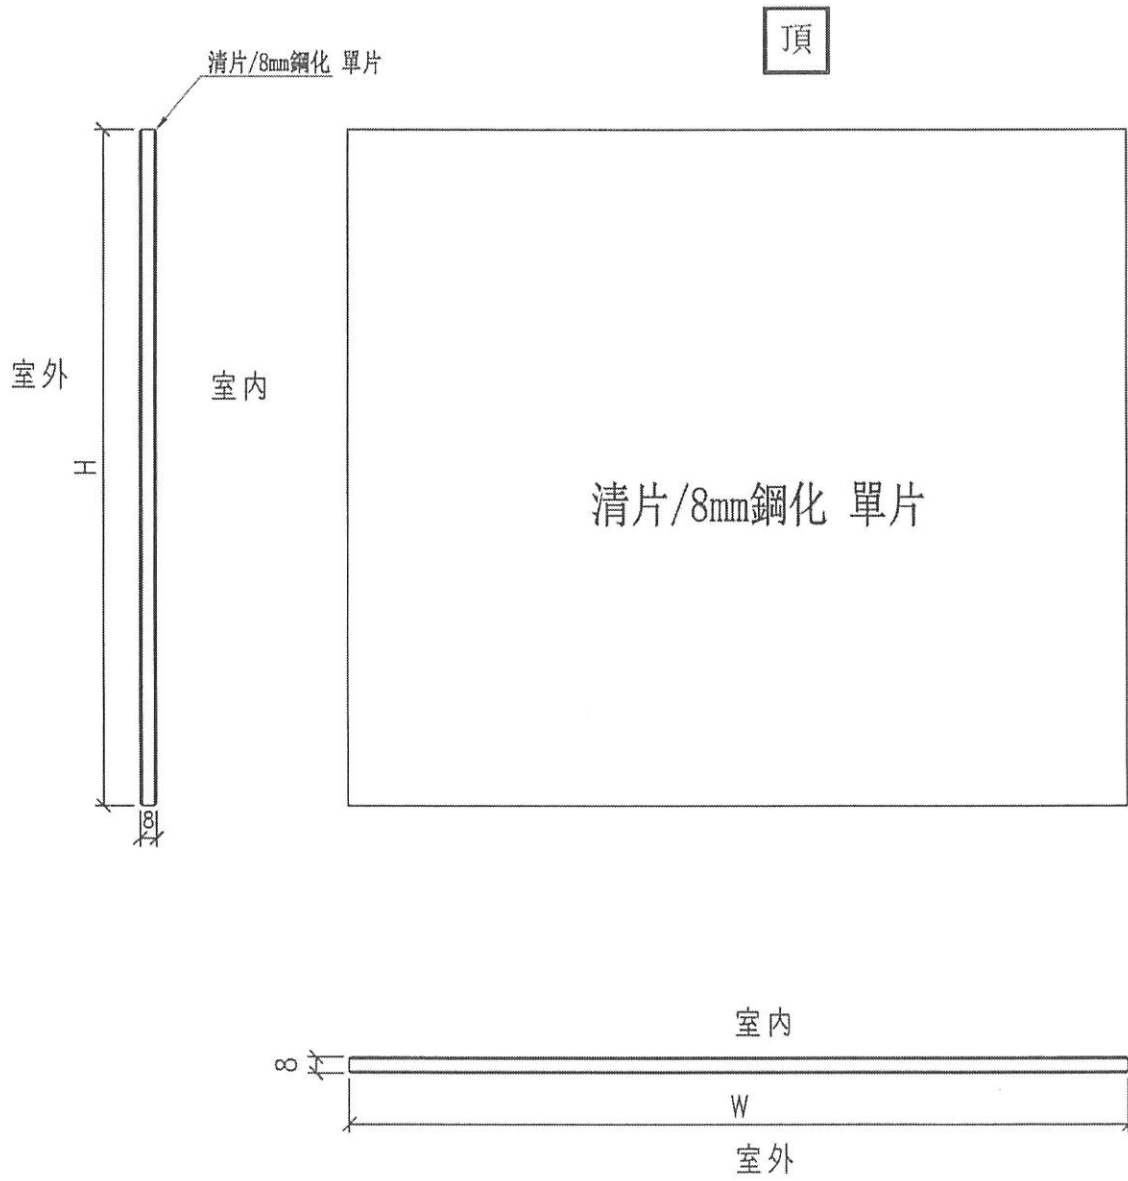

工程號	J-856	地盤	天水圍天榮站	附件
名稱	玻璃加工圖 (清片/8mm鋼化 單片)		採 用	
材料		地盤	√	
顏色	清片/8mm鋼化 單片	工廠		

參考

拆圖

E17005
錯的尺寸

錯9件 (EGL-1-16
600 x 1664.5 x 8mm厚)

建議扣謝永林

