



急



工程指示 / 要求簡箋 ENGINEER INSTRUCTIONS(E.I.)

工程指示編號:	EI- 7384	修改版本:	-
	HK- 0359		
工程編號:	J 856	工程名稱:	天榮站
收件人:	生統/Maggie/林仁安	發件人:	Iris
工程項目:	CW企身鐵件BM表(地盤用) T1	日期:	04/03/2024

<input checked="" type="checkbox"/> 原合約工程包	<input type="checkbox"/> 原合約工程加 / 減賬 QT-	<input type="checkbox"/> 新工程報價 QT-
--	--	------------------------------------

信件批核號碼/圖紙參考編號:	批核模具圖紙編號:
客戶指示附件:	管理內部批簽署:

<input type="checkbox"/> 初步鋁料 B.M.	<input type="checkbox"/> 加工拆圖, 然後生產	<input type="checkbox"/> 尺寸表
<input type="checkbox"/> 正式鋁料 B.M.	<input type="checkbox"/> 技術上資料 / 指示	<input type="checkbox"/> 報價
<input type="checkbox"/> 配件 B.M.	<input type="checkbox"/> 樣辦或貨品說明書	<input type="checkbox"/> 分判合約
<input type="checkbox"/> 其他:		

內容: CW企身鐵件BM表(地盤用) T1 請按附件生產, 提供鐵件證書及熱浸證書)
完成上列要求日期: 12/03/2024


國內

<input type="checkbox"/> 生產技術總監	<input type="checkbox"/> 連附件	<input checked="" type="checkbox"/> 技術部	<input checked="" type="checkbox"/> 連附件	<input type="checkbox"/> 生產部	<input type="checkbox"/> 連附件
<input type="checkbox"/> 採購部	<input type="checkbox"/> 連附件	<input checked="" type="checkbox"/> 生產統籌部	<input checked="" type="checkbox"/> 連附件	<input type="checkbox"/> 報關組	<input type="checkbox"/> 連附件
<input type="checkbox"/> 質檢部	<input type="checkbox"/> 連附件	<input type="checkbox"/> 會計部	<input type="checkbox"/> 連附件	<input type="checkbox"/> 機械設計部	<input type="checkbox"/> 連附件
<input type="checkbox"/> 香港辦	<input type="checkbox"/> 連附件	<input type="checkbox"/> 其他:			

香港



<input type="checkbox"/> 行政部	<input type="checkbox"/> 連附件	<input type="checkbox"/> 會計部	<input type="checkbox"/> 連附件	<input type="checkbox"/> 統籌部	<input type="checkbox"/> 連附件	<input type="checkbox"/> 工程部	<input type="checkbox"/> 連附件
<input checked="" type="checkbox"/> 採購部	<input checked="" type="checkbox"/> 連附件	<input type="checkbox"/> QS部	<input type="checkbox"/> 連附件	<input checked="" type="checkbox"/> 地盤管理	<input checked="" type="checkbox"/> 連附件	<input type="checkbox"/> 維修部	<input type="checkbox"/> 連附件

*發件人簽署: Iris	*組別成員批核簽署:
傳遞編號:	項目經理簽署:


 美特鋁質 有限公司 Meitong Aluminum Fabricator Ltd.		工程號: J856 地盤名稱: 天榮站 項目類別: CW單元件 修改版次:	計算: 李傳鵬 核對: 練松文 批准: 林仁安 A/C Code: --	日期: 2024/3/1 日期: 2024/3/1 日期: 2024/3/1 鐵件總重量KG: 764.65	送呈: 胡哥 副本:						
BM編號:											
序號	修改內容	鐵件圖號	鐵件名稱	顏色	實用	後備	總數	單位	單件 (kg)	總重量 (kg)	備注
1											
2		856-TJ-C02A	75X50X6mm角鋼 L=3040mm (組合件) (厂送650个M5*16)	热浸锌	39	2	41	件	18.650	764.650	
3											
4											
5											
6											
7											
8											
9											
10											
					合計:		41	件	合計:	764.650	

 美特铝质有限公司 MIDI Aluminium Fabricator Ltd.				工程號 J856 地盘 天榮站	類別 制圖 李傳鵬 復核 練松文 批准 林仁安	物料號 M1 圖號 856-TJ-C02A 數量 - 單件重量 13.75 (KG)
修改 - 日期 -	採用工廠 材料颜色 热浸锌	地盤 ✓ 图纸名称 铁角加工图 材料 50X5X5MM铁角				


PE102-1单位 数量: 39支

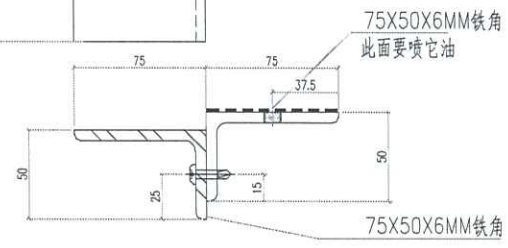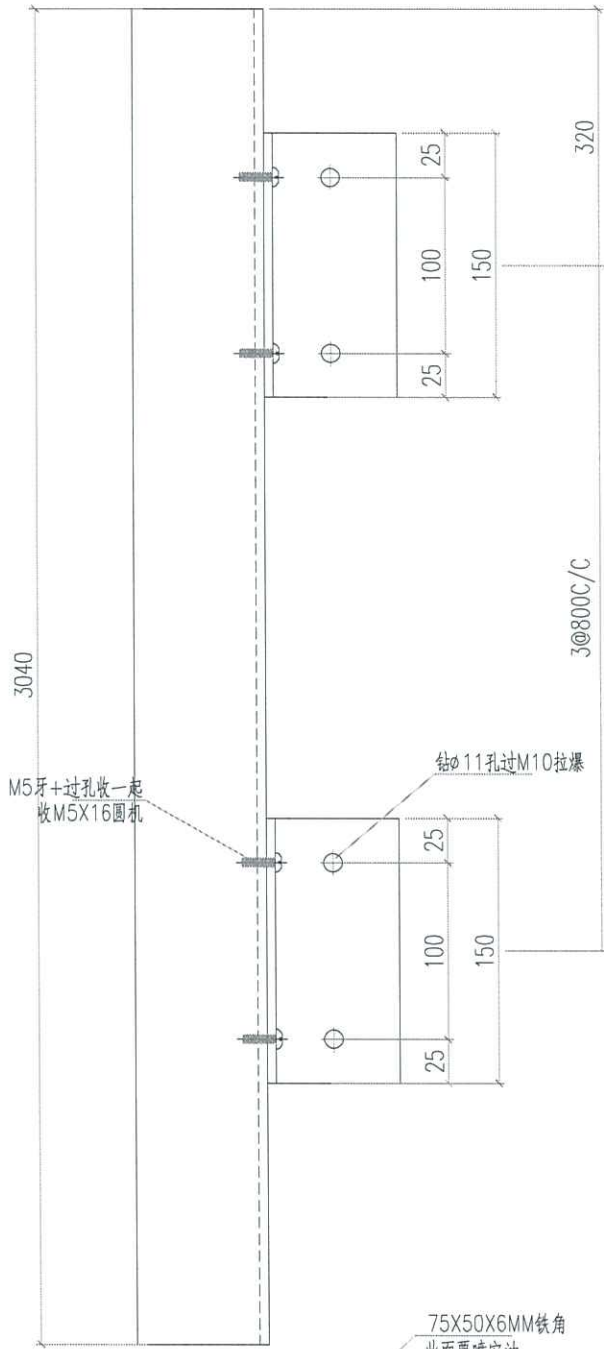

厂送350个M5X16圆机过去铁厂

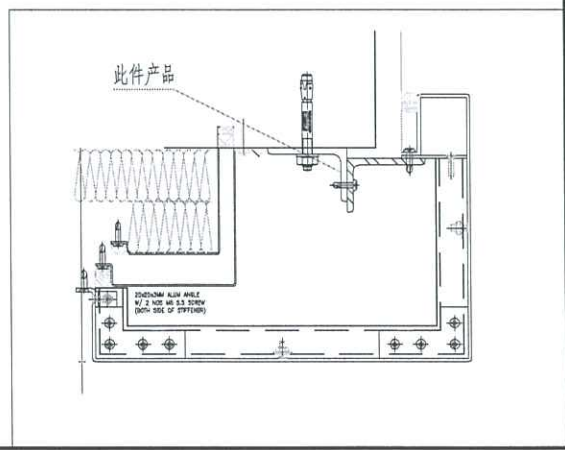

 美特鋁質有限公司 MIDI Aluminium Fabricator Ltd.		工程號 J856 地盘 天榮站	類別 制圖 陈梓豪 復核 练松文 批准 林仁安	物料號 - 圖號 TJ-BM-A04 數量 - 單件重量 - (KG)
修改 日期	採用工廠 材料颜色	图纸名称 铁件位置图 材料 -		

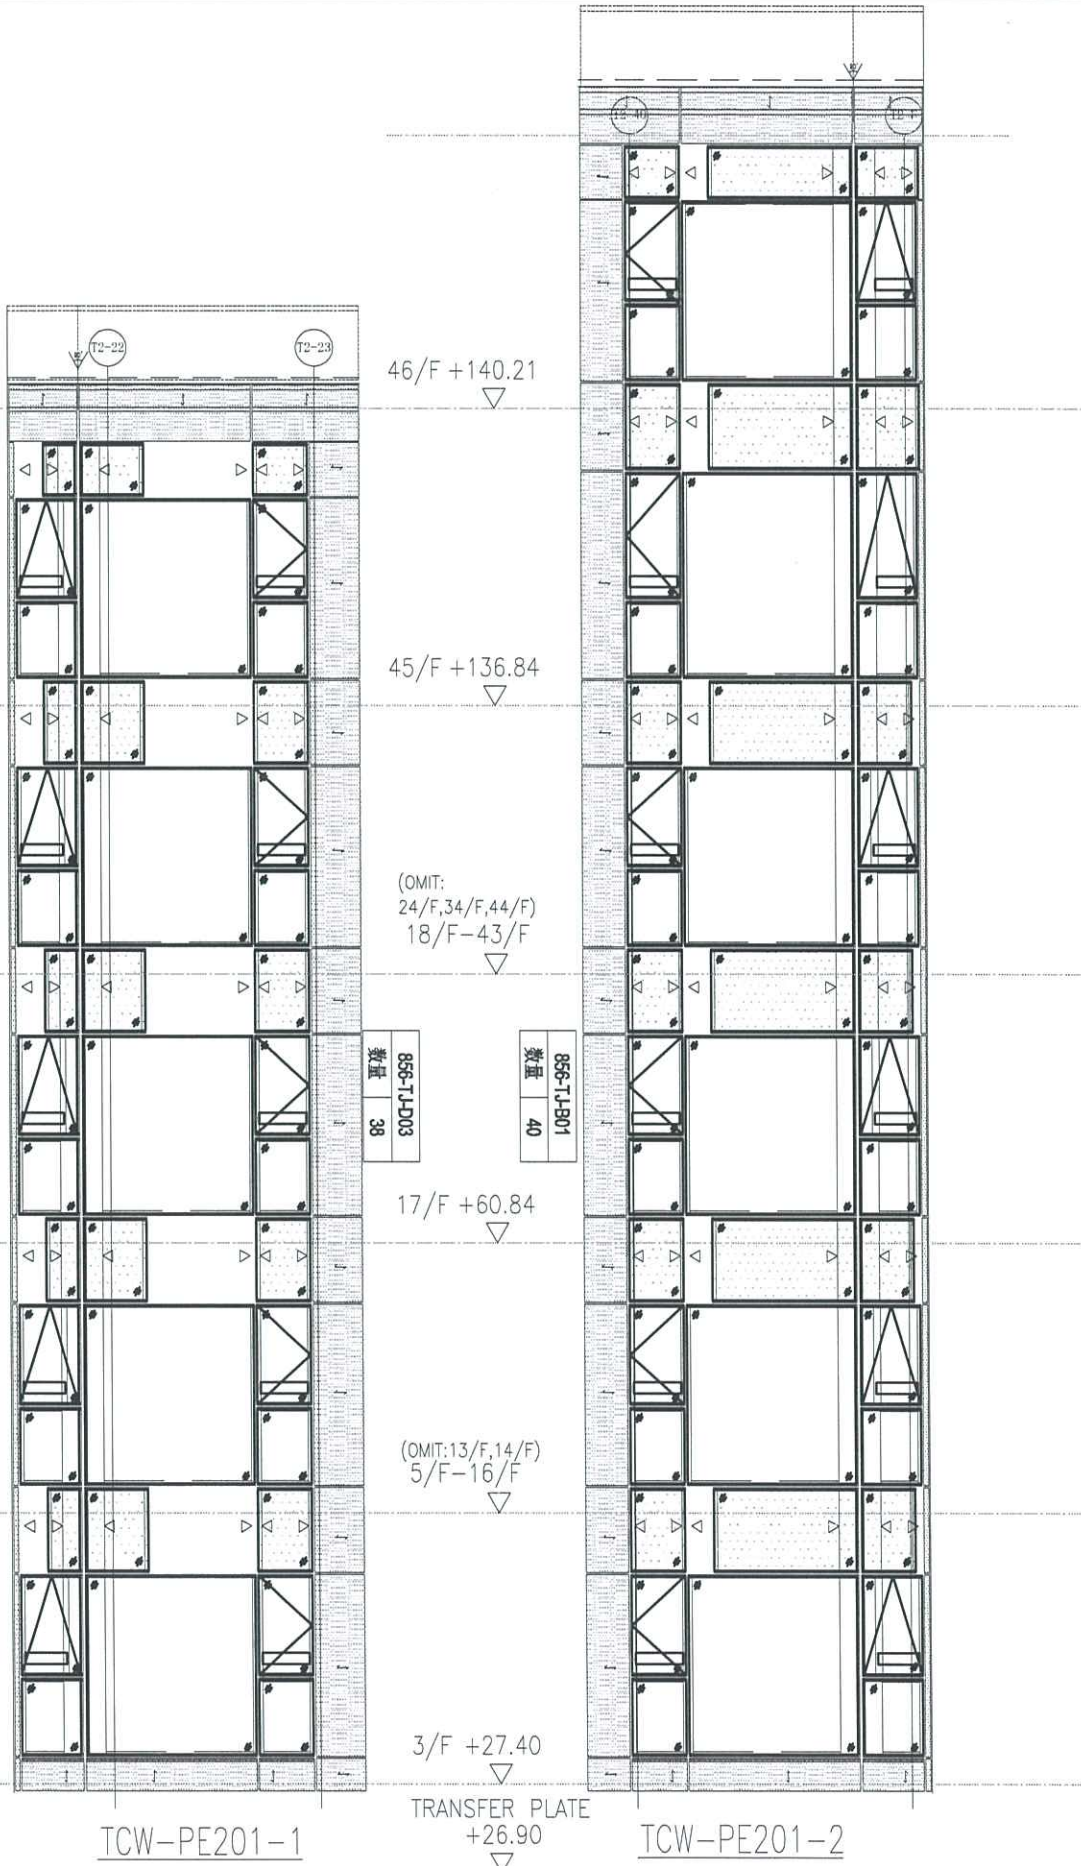

856-TJ-D03
数量 38


856-TJ-B01
数量 40

TCW-PE201-1


TRANSFER PLATE
+26.90

TCW-PE201-2

 美特鋁質有限公司 MIDI Aluminium Fabricator Ltd.			工程號 J856 地盘 天榮站	類別 制圖 陈梓豪 復核 练松文 批准 林仁安	物料號 - 2022-10-19 2022-10-19 2022-10-19	圖號 TJ-BM-A07 數量 - 單件重量 - (KG)
修改 日期	採用工廠 材料颜色	地盤 材料	图纸名称 铁件位置图			

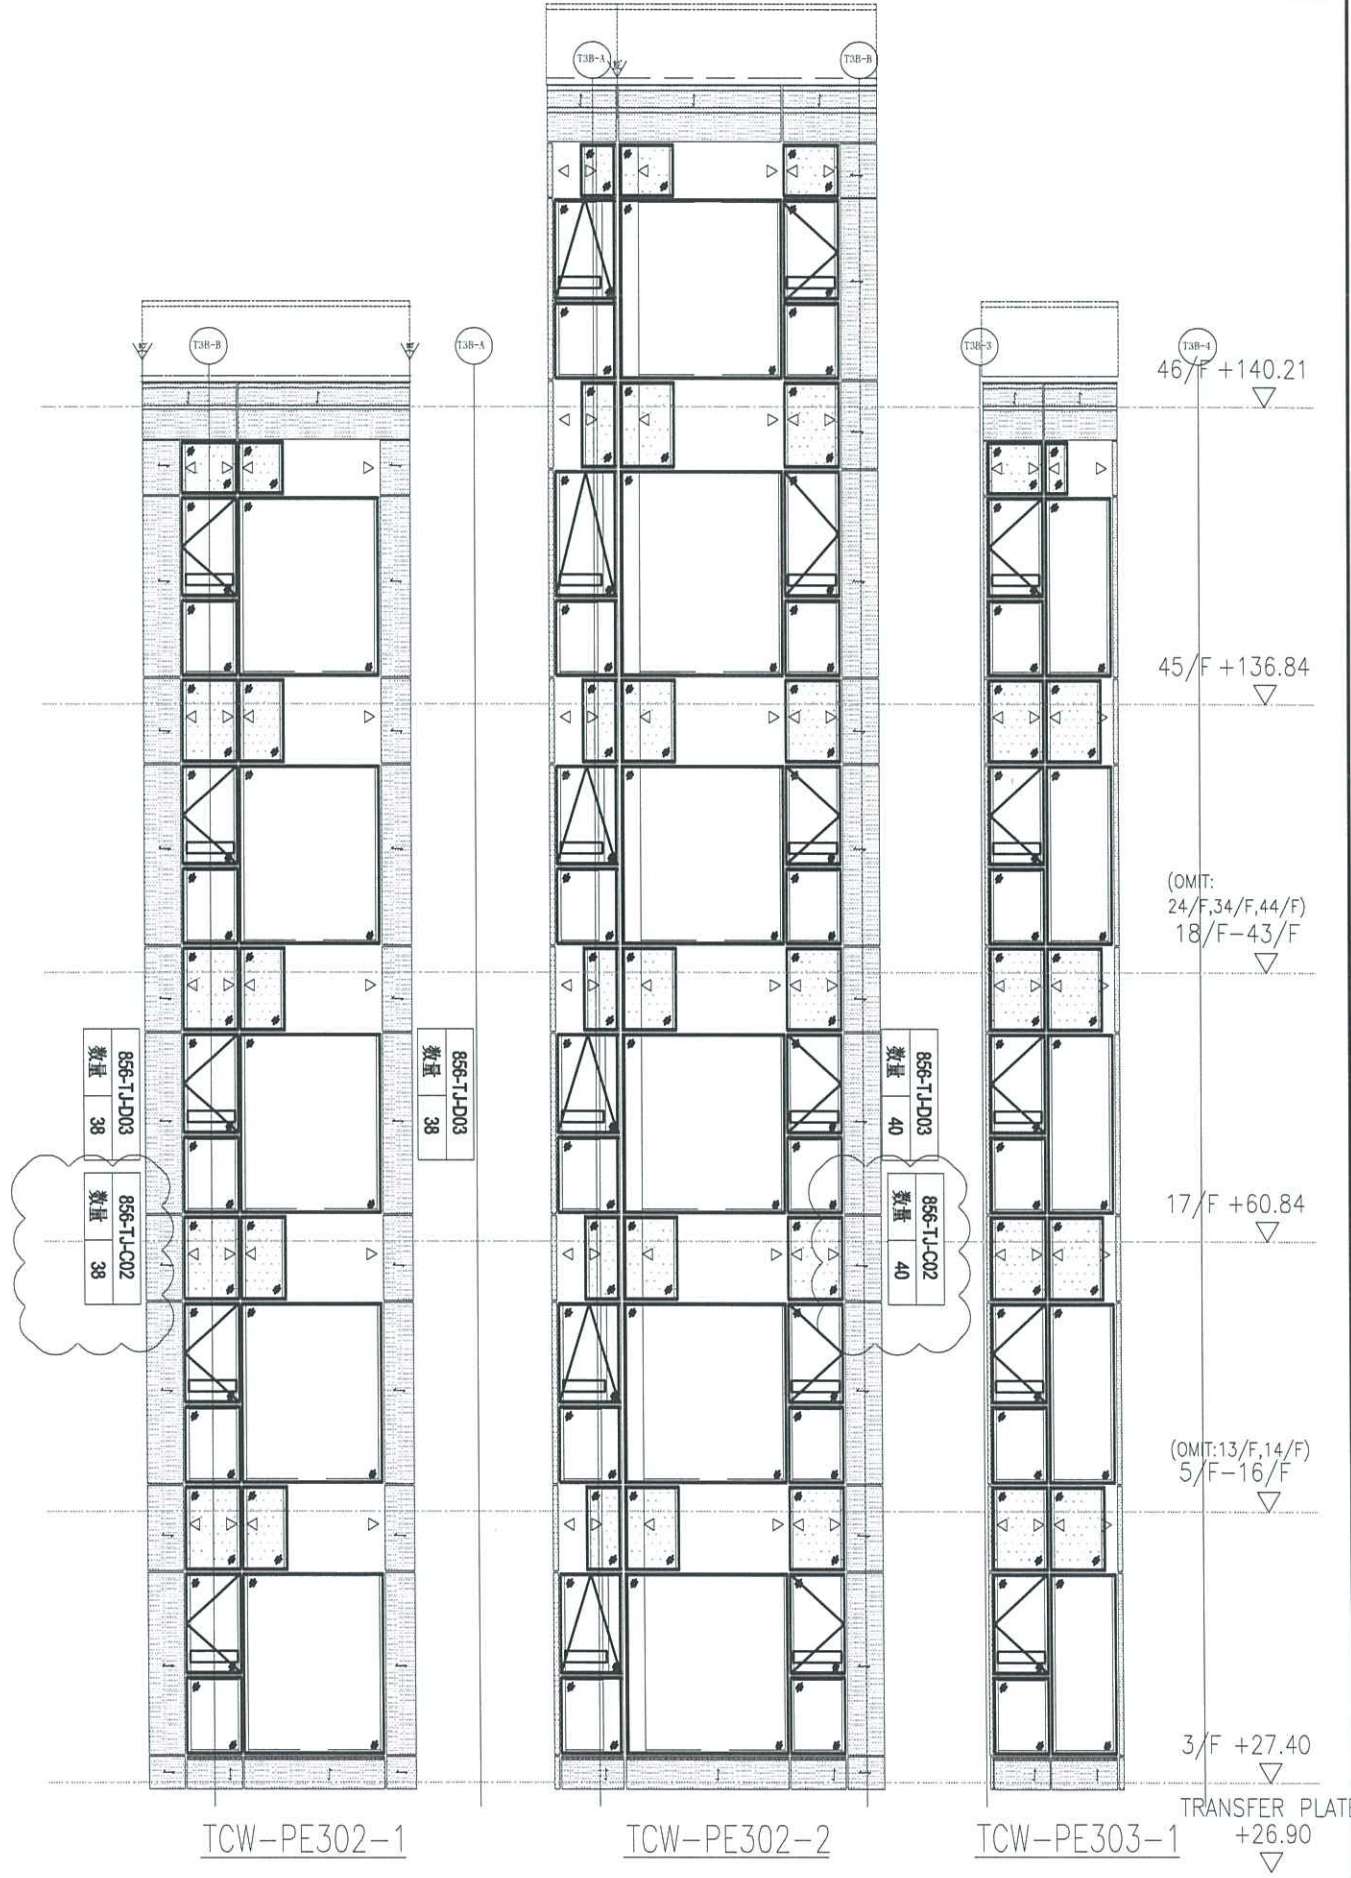



 美特鋁質有限公司 MIDI Aluminium Fabricator Ltd.			工程號 J856 地盘 天榮站	類別 制圖 陈梓豪 復核 练松文 批准 林仁安	物料號 - 圖號 TJ-BM-A01 數量 - 單件重量 - (KG)
修改 日期	採用工廠 材料颜色	地盘 材料	图纸名称 铁件位置图 材料 -		

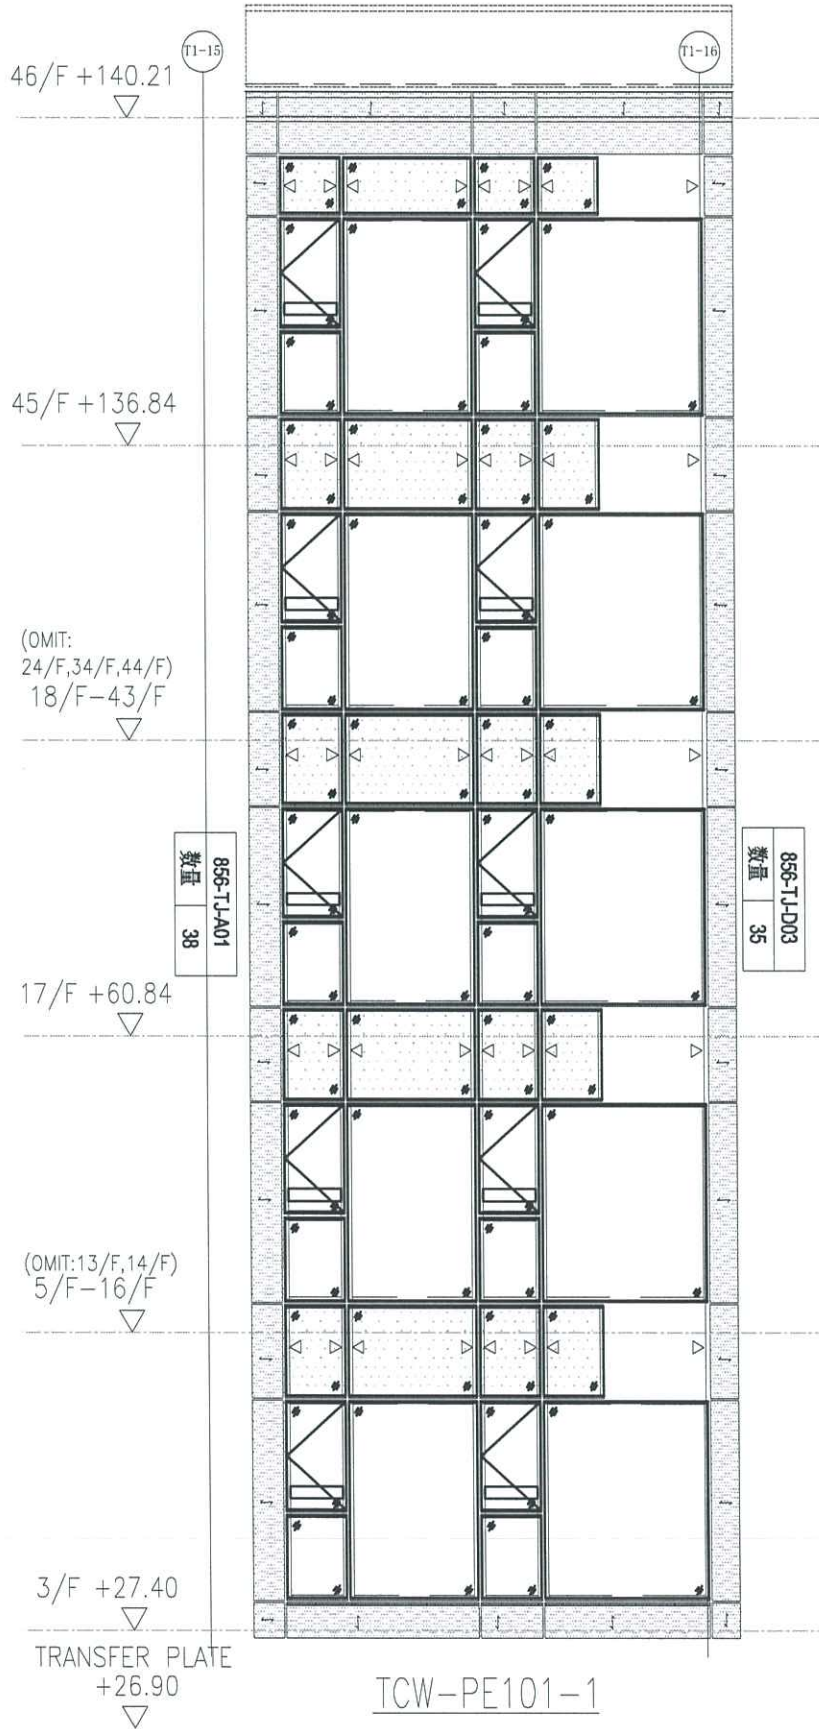


TCW-PE101-1


 美特鋁質有限公司 MIDI Aluminium Fabricator Ltd.		工程號 J856 地盘 天榮站	類別 制圖 陈梓豪 復核 练松文 批准 林仁安	物料號 - 圖號 TJ-BM-A02 數量 - 單件重量 - (KG)
修改 日期	採用工廠 材料颜色	图纸名称 铁件位置图 材料 -		

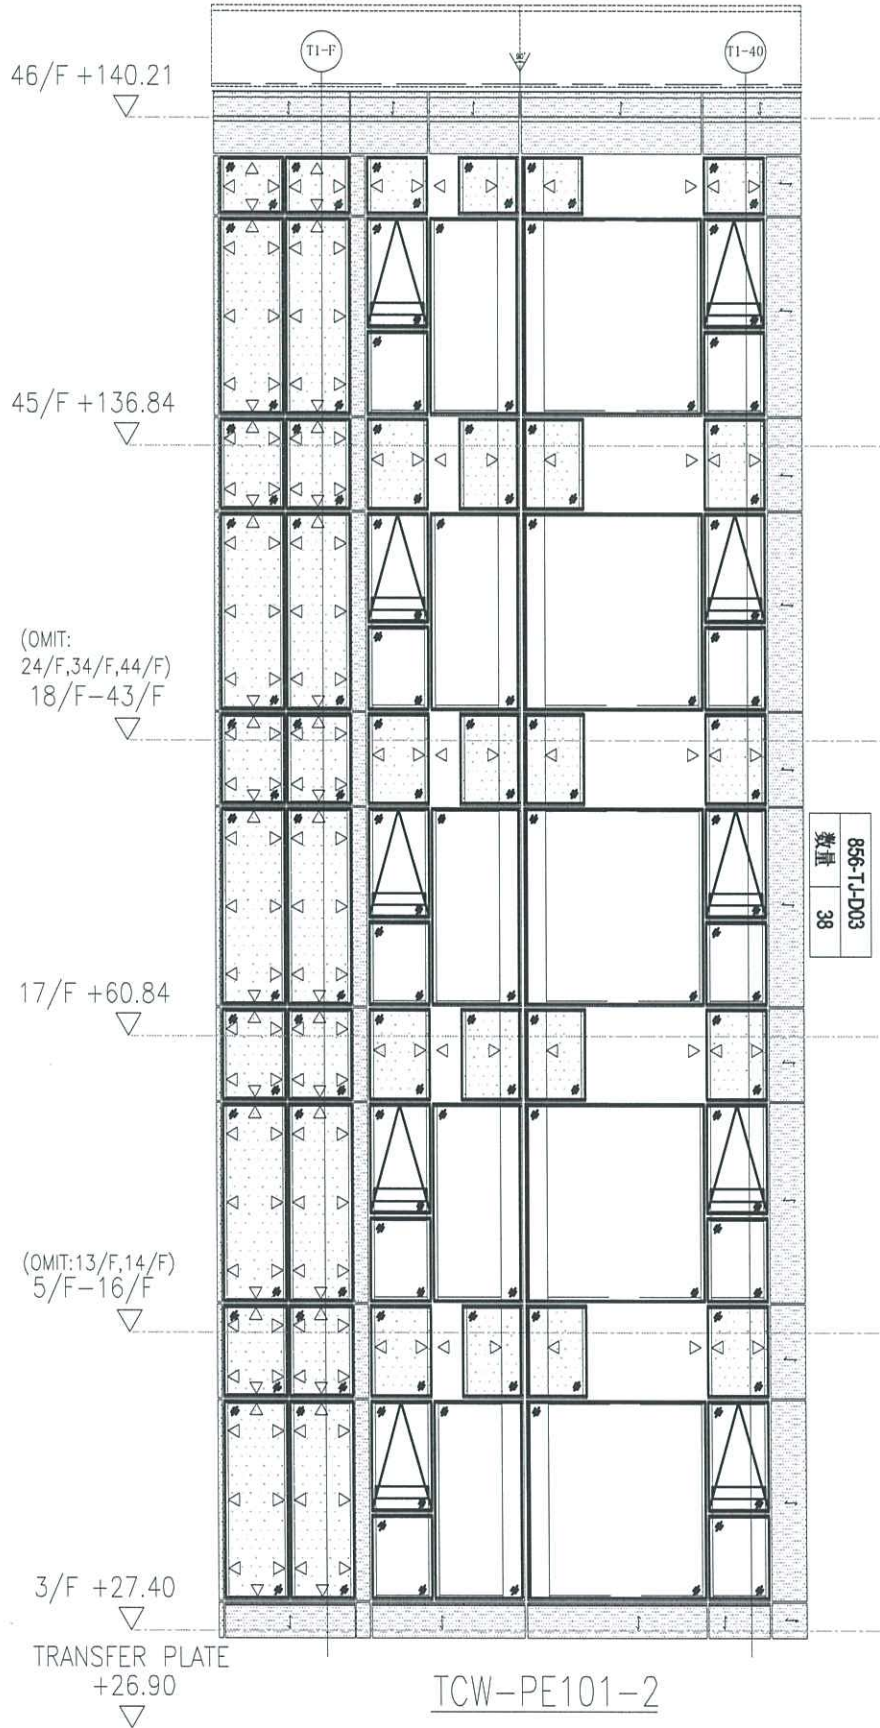

 美特铝质有限公司 MIDI Aluminium Fabricator Ltd.		工程號 J856 地盘 天榮站	類別 制圖 陈梓豪 復核 练松文 批准 林仁安	物料號 - 圖號 TJ-BM-A03 數量 - 單件重量 - (KG)
修改 日期	採用工廠 材料颜色	图纸名称 铁件位置图 材料 -		

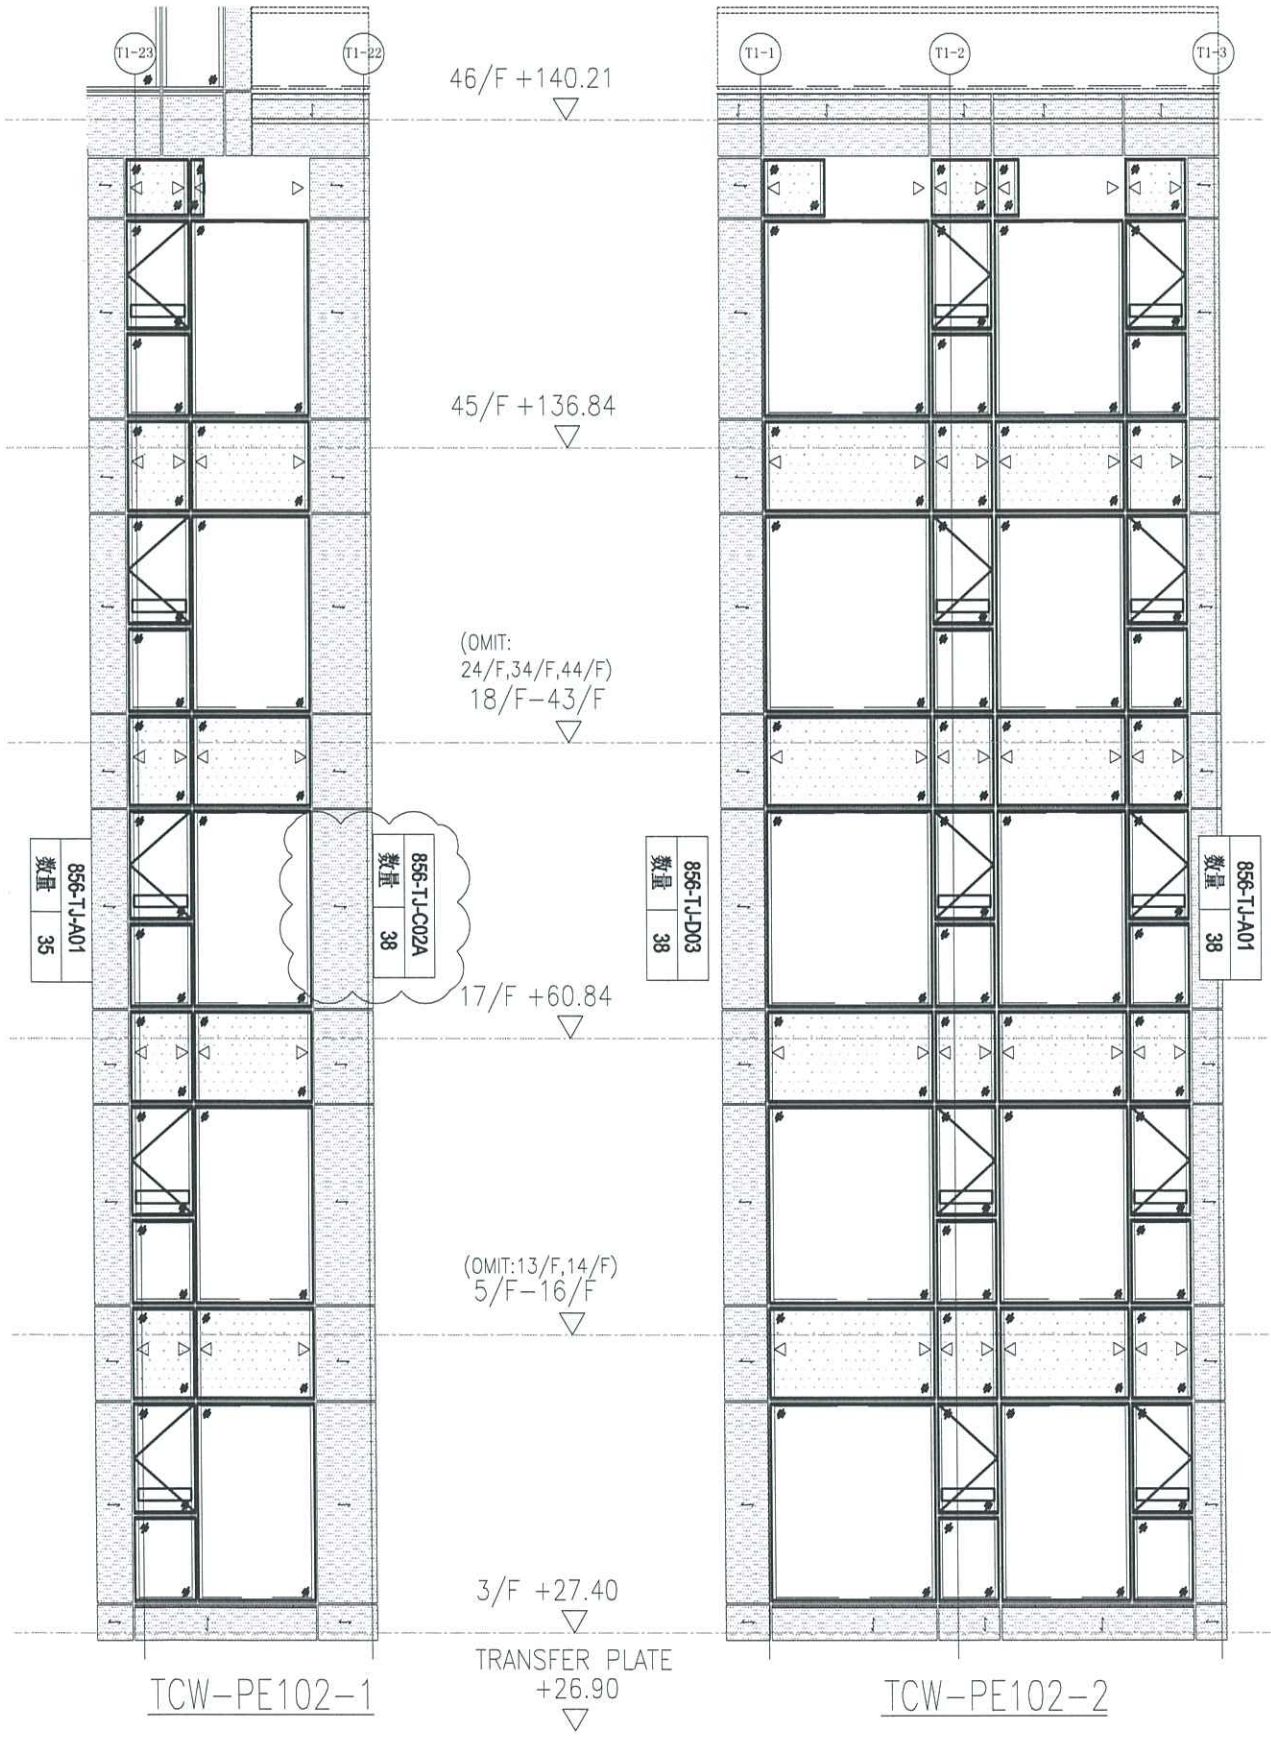


 美特鋁質有限公司 MIDI Aluminium Fabricator Ltd.		工程號 J856 地盘 天榮站 图纸名称 铁件位置图 材料 -	類別 制圖 陈梓豪 復核 练松文 批准 林仁安	物料號 - 2022-10-19 2022-10-19 2022-10-19	圖號 TJ-BM-A05 數量 - 單件重量 - (KG)				
修改日期	採用工廠	地盤	圖紙名稱	材料	類別	物料號	圖號	數量	單件重量

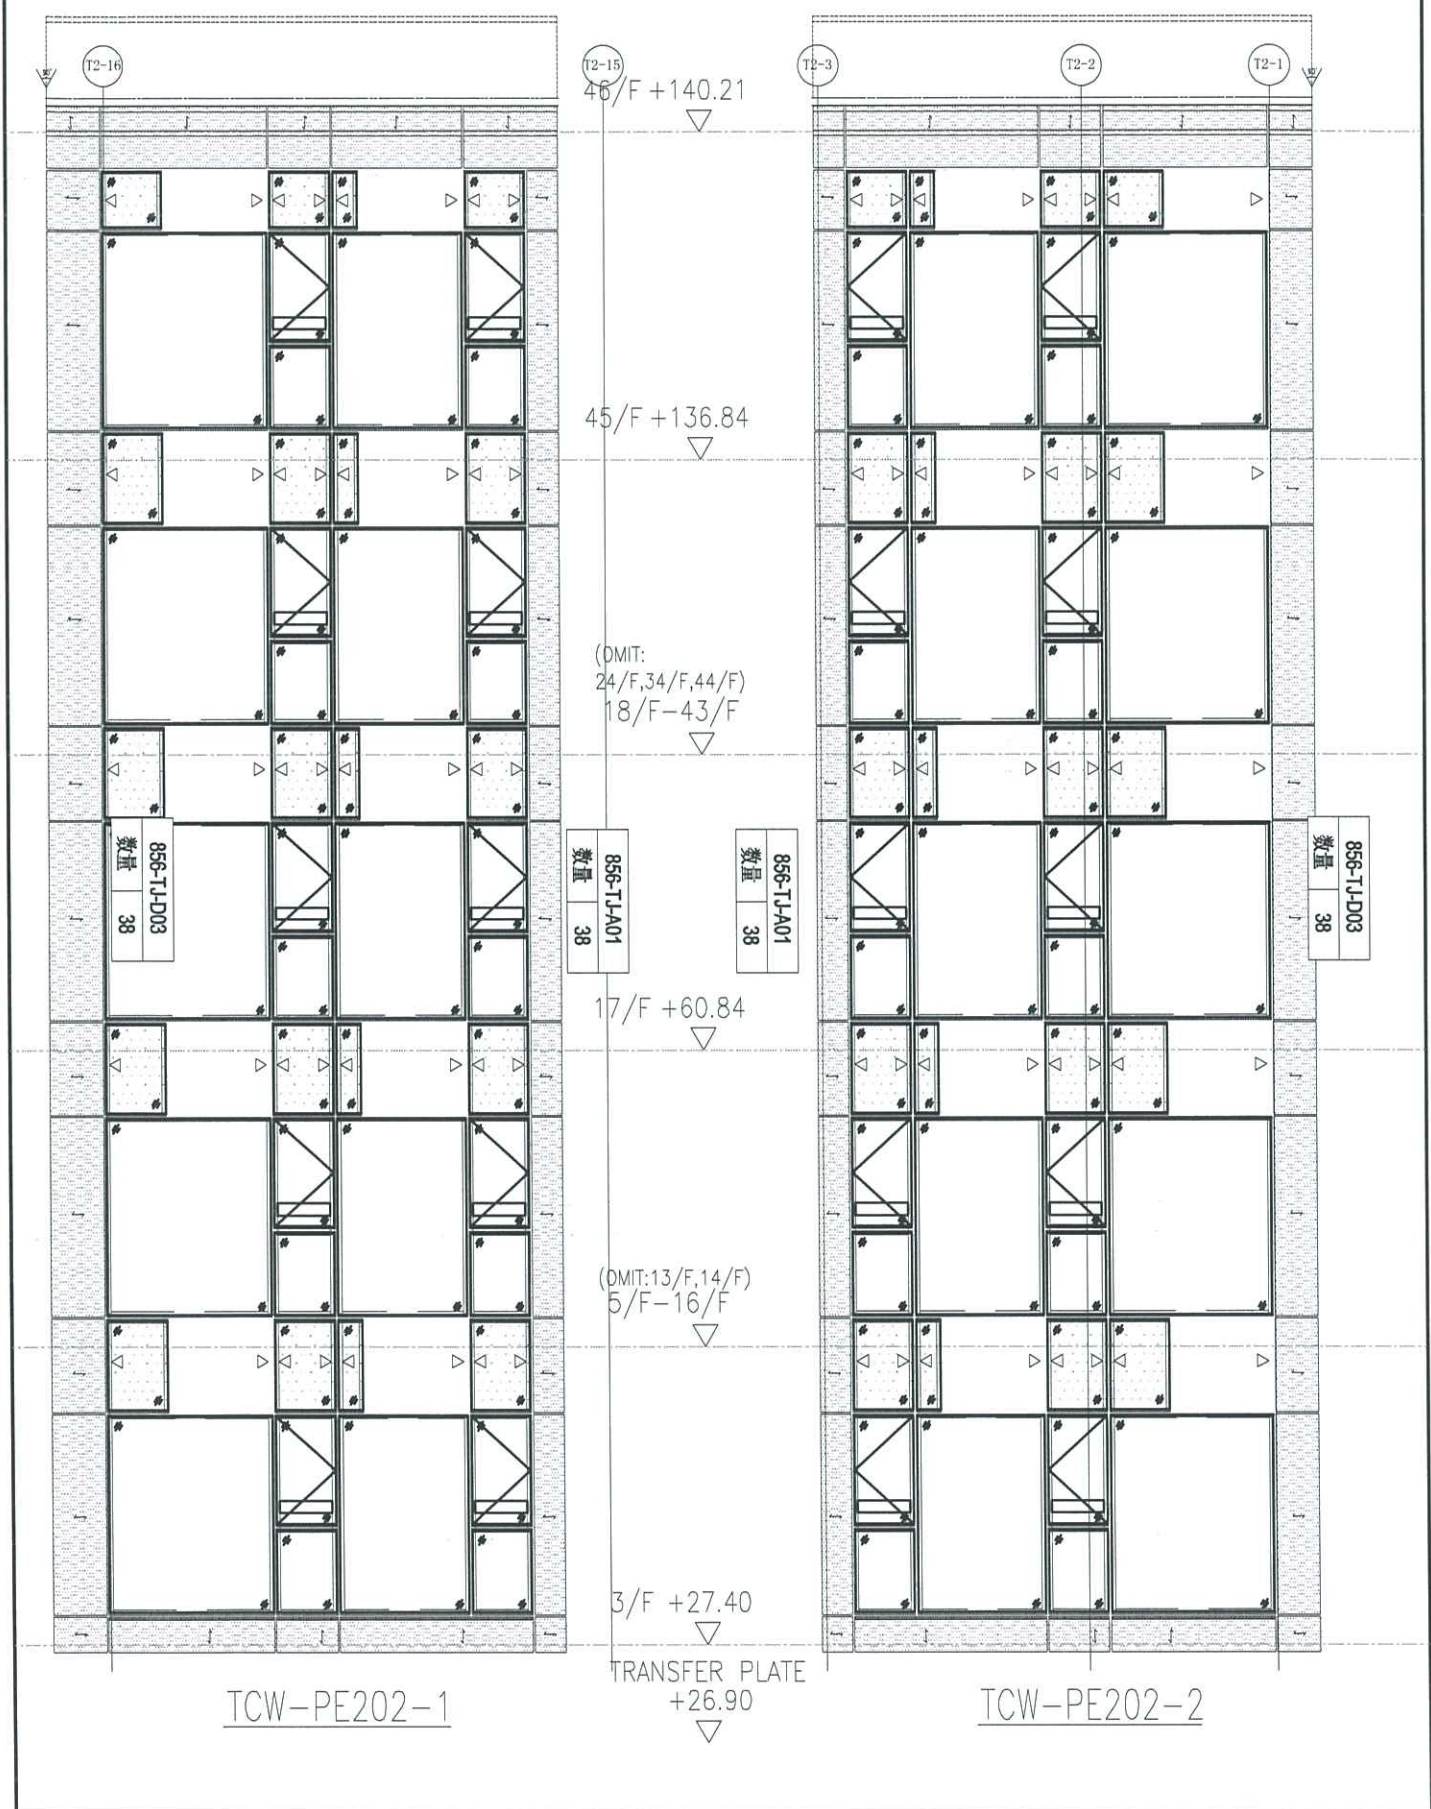



美特鋁質有限公司
MIDI Aluminium Fabricator Ltd.

工程號	J856	類別		物料號	-					
地盘	天榮站	制圖	陈梓豪	2022-10-19	圖號	TJ-BM-A06				
修改日期		採用工廠	地盤	图纸名称	铁件位置图	復核	练松文	2022-10-19	數量	-
		材料颜色		材料	-	批准	林仁安	2022-10-19	單件重量	- (KG)

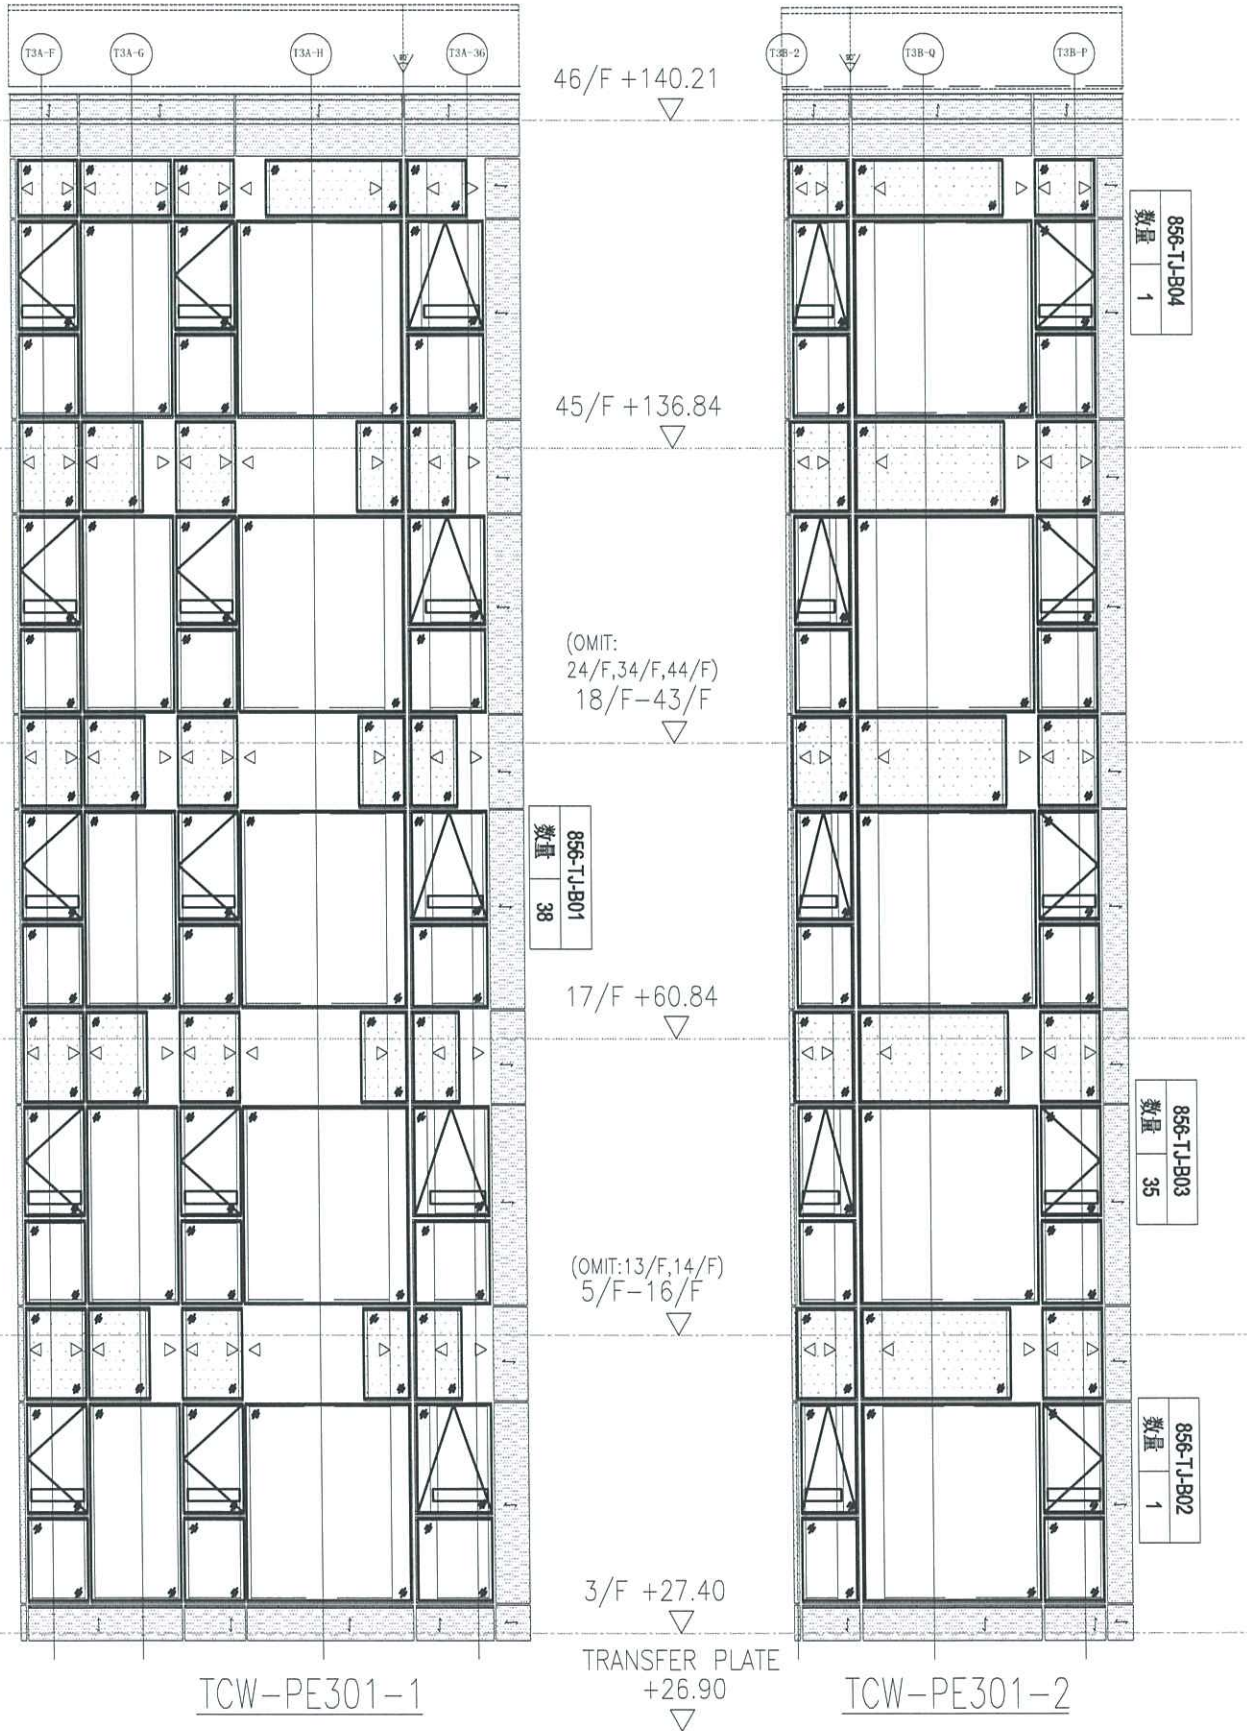

46/F +140.21

45/F +136.84

(OMIT:
24/F,34/F,44/F)
18/F-43/F

856-TJ-B01
數量 38

17/F +60.84

(OMIT:13/F,14/F)
5/F-16/F

3/F +27.40

TRANSFER PLATE
+26.90

856-TJ-B04
數量 1

856-TJ-B03
數量 35

856-TJ-B02
數量 1

TCW-PE301-1

TCW-PE301-2