



工程指示 / 要求簡箋 ENGINEER INSTRUCTIONS(E.I.)

工程指示編號:	EI- 7546	修改版本:	-
	HK- 0559		
工程編號:	J 856	工程名稱:	天榮站
收件人:	生統/楊榮輝	發件人:	Iris
工程項目:	補訂T1 70款預制窗預制場用的配件磨耳(廠用)	日期:	26/03/2024

<input checked="" type="checkbox"/> 原合約工程包	<input type="checkbox"/> 原合約工程加 / 減賬 QT-	<input type="checkbox"/> 新工程報價 QT-
--	--	------------------------------------

信件批核號碼/圖紙參考編號:	批核模具圖紙編號:
客戶指示附件:	管理內部批簽署:

<input type="checkbox"/> 初步鋁料 B.M.	<input type="checkbox"/> 加工拆圖, 然後生產	<input type="checkbox"/> 尺寸表
<input type="checkbox"/> 正式鋁料 B.M.	<input type="checkbox"/> 技術上資料/指示	<input type="checkbox"/> 報價
<input type="checkbox"/> 配件 B.M.	<input type="checkbox"/> 樣辦或貨品說明書	<input type="checkbox"/> 分判合約
<input type="checkbox"/> 其他:		

內容:
補訂T1 70款預制窗預制場用的配件磨耳(廠用)
數量: 5000支
原EI4103不夠用 (可參考EI4103)

完成上列要求日期: 02/04/2024

國內

<input type="checkbox"/> 生產技術總監	<input type="checkbox"/> 連附件	<input checked="" type="checkbox"/> 技術部	<input checked="" type="checkbox"/> 連附件	<input type="checkbox"/> 生產部	<input type="checkbox"/> 連附件
<input type="checkbox"/> 採購部	<input type="checkbox"/> 連附件	<input checked="" type="checkbox"/> 生產統籌部	<input checked="" type="checkbox"/> 連附件	<input type="checkbox"/> 報關組	<input type="checkbox"/> 連附件
<input type="checkbox"/> 質檢部	<input type="checkbox"/> 連附件	<input type="checkbox"/> 會計部	<input type="checkbox"/> 連附件	<input type="checkbox"/> 機械設計部	<input type="checkbox"/> 連附件
<input type="checkbox"/> 香港辦	<input type="checkbox"/> 連附件	<input type="checkbox"/> 其他:			

香港

<input type="checkbox"/> 行政部	<input type="checkbox"/> 連附件	<input type="checkbox"/> 會計部	<input type="checkbox"/> 連附件	<input type="checkbox"/> 統籌部	<input type="checkbox"/> 連附件	<input type="checkbox"/> 工程部	<input type="checkbox"/> 連附件
<input type="checkbox"/> 採購部	<input type="checkbox"/> 連附件	<input type="checkbox"/> QS部	<input type="checkbox"/> 連附件	<input checked="" type="checkbox"/> 地盤管理	<input checked="" type="checkbox"/> 連附件	<input type="checkbox"/> 維修部	<input type="checkbox"/> 連附件

*發件人簽署: Iris	*組別成員批核簽署:
傳遞編號:	項目經理簽署:

序號	修改標示	配件圖號	物料編號	配件名稱	顏色	實用	後備	總數	單位	備注	補訂	單位
25				泡泡膠紙	白色	66	4	70	卷	1mX100m一卷(包裝用)		
26				透明膠紙	透明	792	28	820	卷	45m/卷(配泡泡膠紙包裝用)		
27				四寸保護膠紙	白色	951	49	1000	卷	23m/卷		
28				三寸保護膠紙	白色	4374	106	4480	卷	23m/卷		
29				二寸保護膠紙	白色	5608	142	3750	卷	23m/卷		
30				一寸保護膠紙	白色	9428	272	9700	卷	23m/卷		
31	A-放行	J856-MR70-1		70窗磨耳	熱浸鋅	74620	1380	76000	個	70窗預制磨耳(@300c/c)		
31a	I-修改開吼	J856-MR70-1		新款70窗磨耳(見附件圖紙)	熱浸鋅	74620	1380	76000	個	70窗預制磨耳(@300c/c)		
32	A-放行	J856-MR50-1		50窗磨耳	熱浸鋅	1120	180	1300	個	50窗預制磨耳(@300c/c)		
32a	I-修改開吼	J856-MR50-1		新款50窗磨耳(見附件圖紙)	熱浸鋅	910	140	1050	個	50窗預制磨耳-底部/企用(@300c/c)		
32b	I-修改開吼	J856-MR50-2		新款50窗磨耳(見附件圖紙)	熱浸鋅	210	40	250	個	50窗預制磨耳-頂部用(@300c/c)		
33				M5x12mm 圓頭螺絲	A4-70	3290	210	3500	套	收水線碼裝置 1粒/窗(配1螺母,1平介)		
34				M5x12mm 圓頭螺絲	A4-70	3290	210	3500	粒	收水線碼裝置 1粒/窗		
35	G-新增			四寸保護膠紙	黃色	628	42	670	卷	23m/卷		
36	G-新增			三寸保護膠紙	黃色	2888	72	2960	卷	23m/卷		
37	G-新增			二寸保護膠紙	黃色	3702	98	3800	卷	23m/卷		
38	G-新增			一寸保護膠紙	黃色	6223	187	6410	卷	23m/卷		




申請補訂做T1座-70款磨耳
 按未送貨37/F~46/F預制窗數量196幅及鴻輝廠實際所需，共需要補5000支請出
 EI補充生產，謝謝。

2024-3-26

 美特鋁質 有限公司 MIDI Aluminium Fabricator Ltd.				類別		物料號	
修改	A	B	C	制圖	付吉寧	2021. 11. 26	圖號 J856-MR70-1
日期	22.08.27	22.08.29	22.09.02	復核			數量 补充5000只
				批准			位置 用於70生窗框四周



磨耳厚度由1.5改為2mm

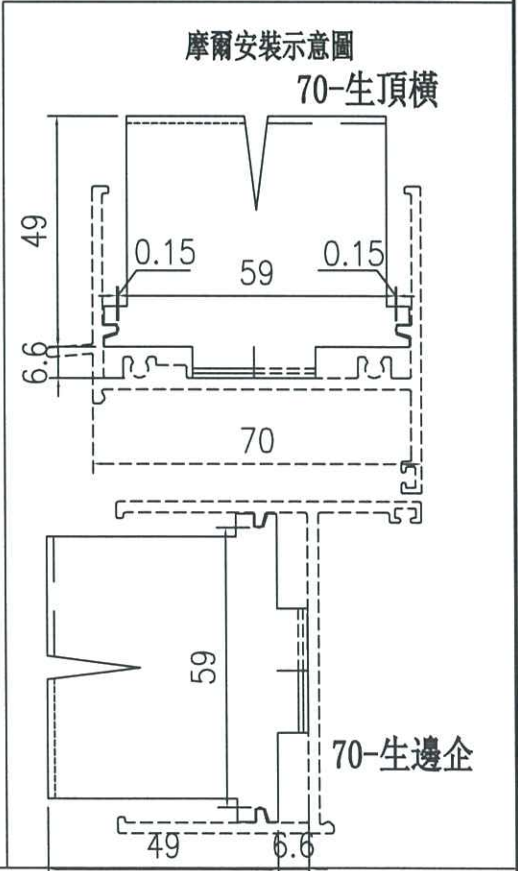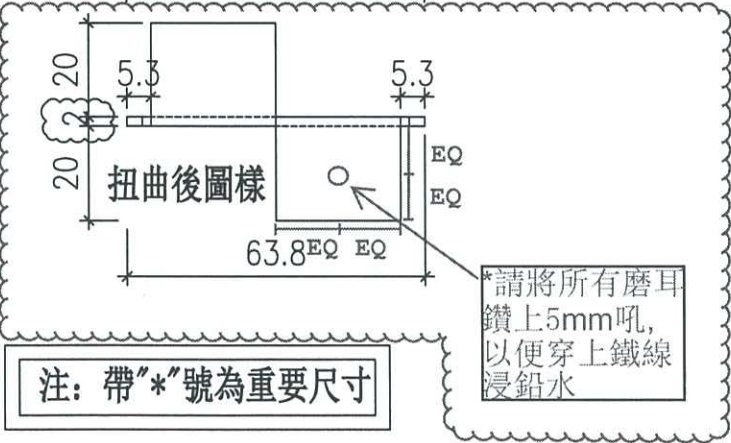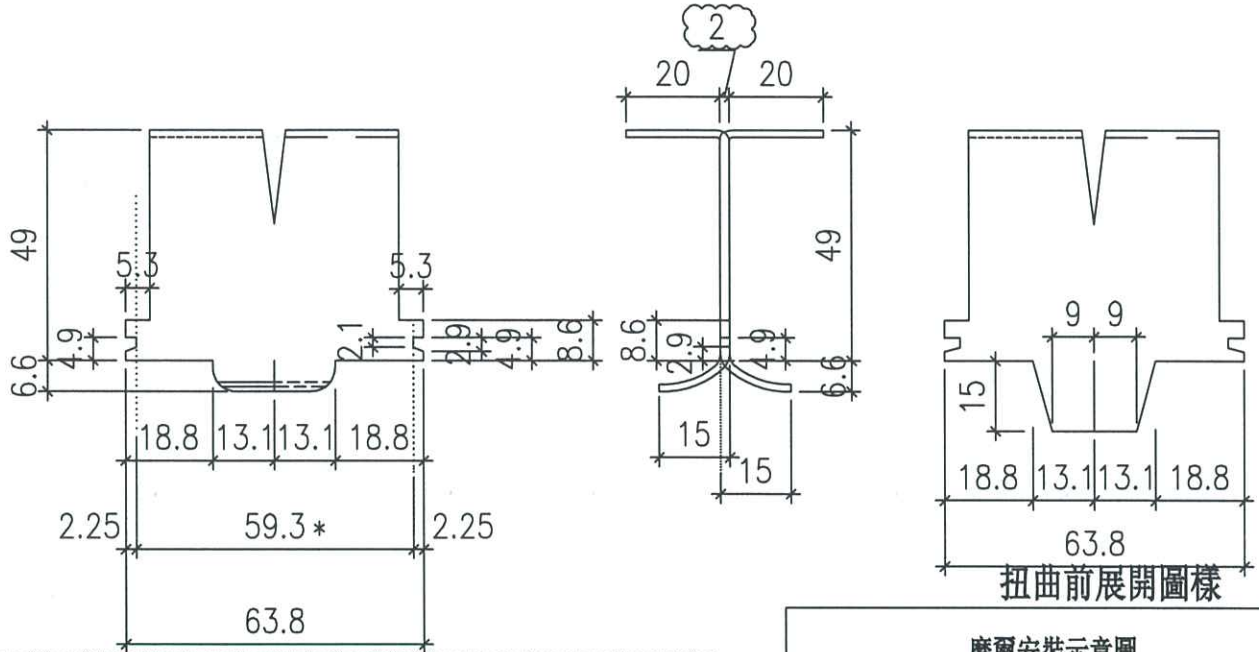

工程號	J-856	地盤	天水圍天築站	附件
名稱	70生窗框邊企及頂磨耳加工圖		採用	
材料	2mm厚鐵板		地盤 ✓	
顏色	熱浸鋅		工廠	