



工程指示 / 要求簡箋 ENGINEER INSTRUCTIONS(E.I.)

工程指示編號:	EI- 7733A	修改版本:	A
	HK- 0900		
工程編號:	J 856	工程名稱:	天榮站
收件人:	生統/謝永林	發件人:	Iris
工程項目:	T1售樓處隔音內插板(BM表+加工圖)A版本	日期:	20/05/2024

<input type="checkbox"/> 原合約工程包	<input type="checkbox"/> 原合約工程加 / 減賬 QT-	<input checked="" type="checkbox"/> 新工程報價 QT-
---------------------------------	--	---

信件批核號碼/圖紙參考編號:	批核模具圖紙編號:
客戶指示附件:	管理內部批簽署:

<input type="checkbox"/> 初步鋁料 B.M.	<input type="checkbox"/> 加工拆圖, 然後生產	<input type="checkbox"/> 尺寸表
<input type="checkbox"/> 正式鋁料 B.M.	<input type="checkbox"/> 技術上資料/指示	<input type="checkbox"/> 報價
<input type="checkbox"/> 配件 B.M.	<input type="checkbox"/> 樣辦或貨品說明書	<input type="checkbox"/> 分判合約
<input type="checkbox"/> 其他:		

內容: T1售樓處隔音內插板(BM表+加工圖)A版本  更改數量
完成上列要求日期: 03/06/2024

國內

<input type="checkbox"/> 生產技術總監	<input type="checkbox"/> 連附件	<input checked="" type="checkbox"/> 技術部	<input checked="" type="checkbox"/> 連附件	<input type="checkbox"/> 生產部	<input type="checkbox"/> 連附件
<input type="checkbox"/> 採購部	<input type="checkbox"/> 連附件	<input checked="" type="checkbox"/> 生產統籌部	<input checked="" type="checkbox"/> 連附件	<input type="checkbox"/> 報關組	<input type="checkbox"/> 連附件
<input type="checkbox"/> 質檢部	<input type="checkbox"/> 連附件	<input type="checkbox"/> 會計部	<input type="checkbox"/> 連附件	<input type="checkbox"/> 機械設計部	<input type="checkbox"/> 連附件
<input type="checkbox"/> 香港辦	<input type="checkbox"/> 連附件	<input type="checkbox"/> 其他:			

香港

<input type="checkbox"/> 行政部	<input type="checkbox"/> 連附件	<input type="checkbox"/> 會計部	<input type="checkbox"/> 連附件	<input type="checkbox"/> 統籌部	<input type="checkbox"/> 連附件	<input type="checkbox"/> 工程部	<input type="checkbox"/> 連附件
<input type="checkbox"/> 採購部	<input type="checkbox"/> 連附件	<input type="checkbox"/> QS部	<input type="checkbox"/> 連附件	<input checked="" type="checkbox"/> 地盤管理	<input checked="" type="checkbox"/> 連附件	<input type="checkbox"/> 維修部	<input type="checkbox"/> 連附件

*發件人簽署: Iris	*組別成員批核簽署:
傳遞編號:	項目經理簽署:

圖則登記表

DRAWING REGISTER

接收日期 Receiving Date (適用於客戶圖則)

工程名稱 Project Title: 天水圍天榮站		年								
T1售樓處隔音門窗樣板隔音內插板拆圖			月							
工程編號 Project No: J-856				日						
分發予 Distributed To		年	24		24					
			月	5	5					
				日	8	20				
圖則編號 Drg. No.	圖則名稱 Drawing Title	修訂編號 Revision No.								
CB-101Q	POMUTE ( 隔音內插板 )	1	-	A						
J856-SD-MU-5101	位置圖	2	-	-						



美特鋁質 有限公司  
MIDI Aluminium Fabricator Ltd.

工程號: J-856  
地盤名稱: 天水圍天榮站  
項目類別: T1舊樓處隔音門窗

計算: 劉龍浩  
核對: 謝永林  
批准:

日期: 2024.5.6  
日期: 2024.5.8

送呈: 胡哥  
副本: A/C Code:

註明: 計算參考數值/  
所屬位置分格

序號	分座	使用位置	隔音內插板編號	顏色與類型加工圖參考	厚度 (mm)	內插板尺寸		數量 (塊)	總面積 (平方米)	內插板VF. 窗號	分屬類型	分格寬度	分格高度
						寬度 (W mm)	高度 (H mm)						
1	T1	A8	CB-101Q	中灰色 (UCT542919XL-3)	1	37.3	2189.5	2	0.163	AW-A-05	隔音門	1298.0	2263.5
2	T1	A8	CB-101H	中灰色 (UCT542919XL-3)	1	37.3	1230.0	2	0.092	AW-A-05	隔音門	1298.0	2263.5
						合計:		4	0.255				

總計內插板面積 (平方米): 0.255




美特鋁質 有限公司  
MIDI Aluminium Fabricator Ltd.


序號	物料編號	窗號	使用位置	分座	數量	長度L
1	CB-101Q	AW-A-05	A8	T1座	{2}	2189.5
2	CB-101H	AW-A-05	A8	T1座	{2}	1230

工程號 J856 | 地盤 天榮站

A

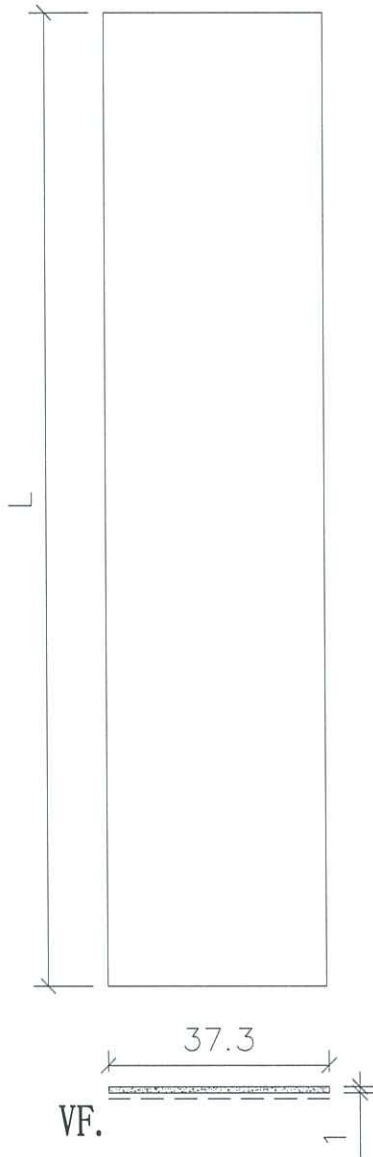

安裝示意圖

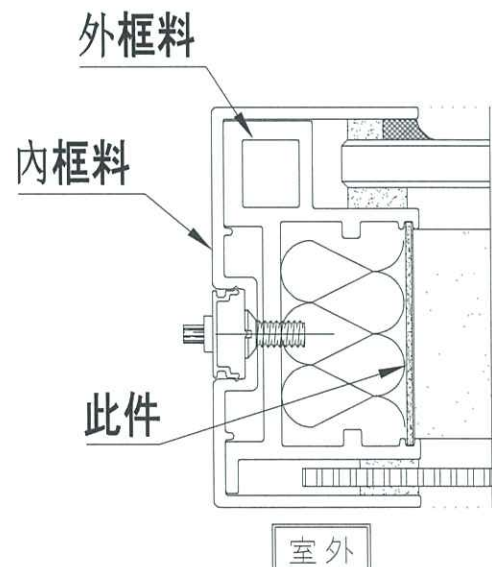

請注意：按供應商要求，用剪床加工，沒有刀口，減少浪費

名稱	POMUTE (隔音內插板)	制圖	劉龍浩	2024.5.6	修改	A		
材料	680x3000規格	復核	謝永林	2024.5.8	日期	24.5.20		
顏色	中灰色 (UCT542919XL-3)	批准			圖號	CB-101Q		